


FÖRKLARINGAR


SÄMMLIGA MÄTT ANGES I MM.  
PLUSHÖJDER I M. AVSER FÄRDIG YTA DÄR EJ ANNOT ANGES.

HÄNVISNINGAR


VINDSPLAN: A-40-1-31  
TAKPLAN: A-40-1-32

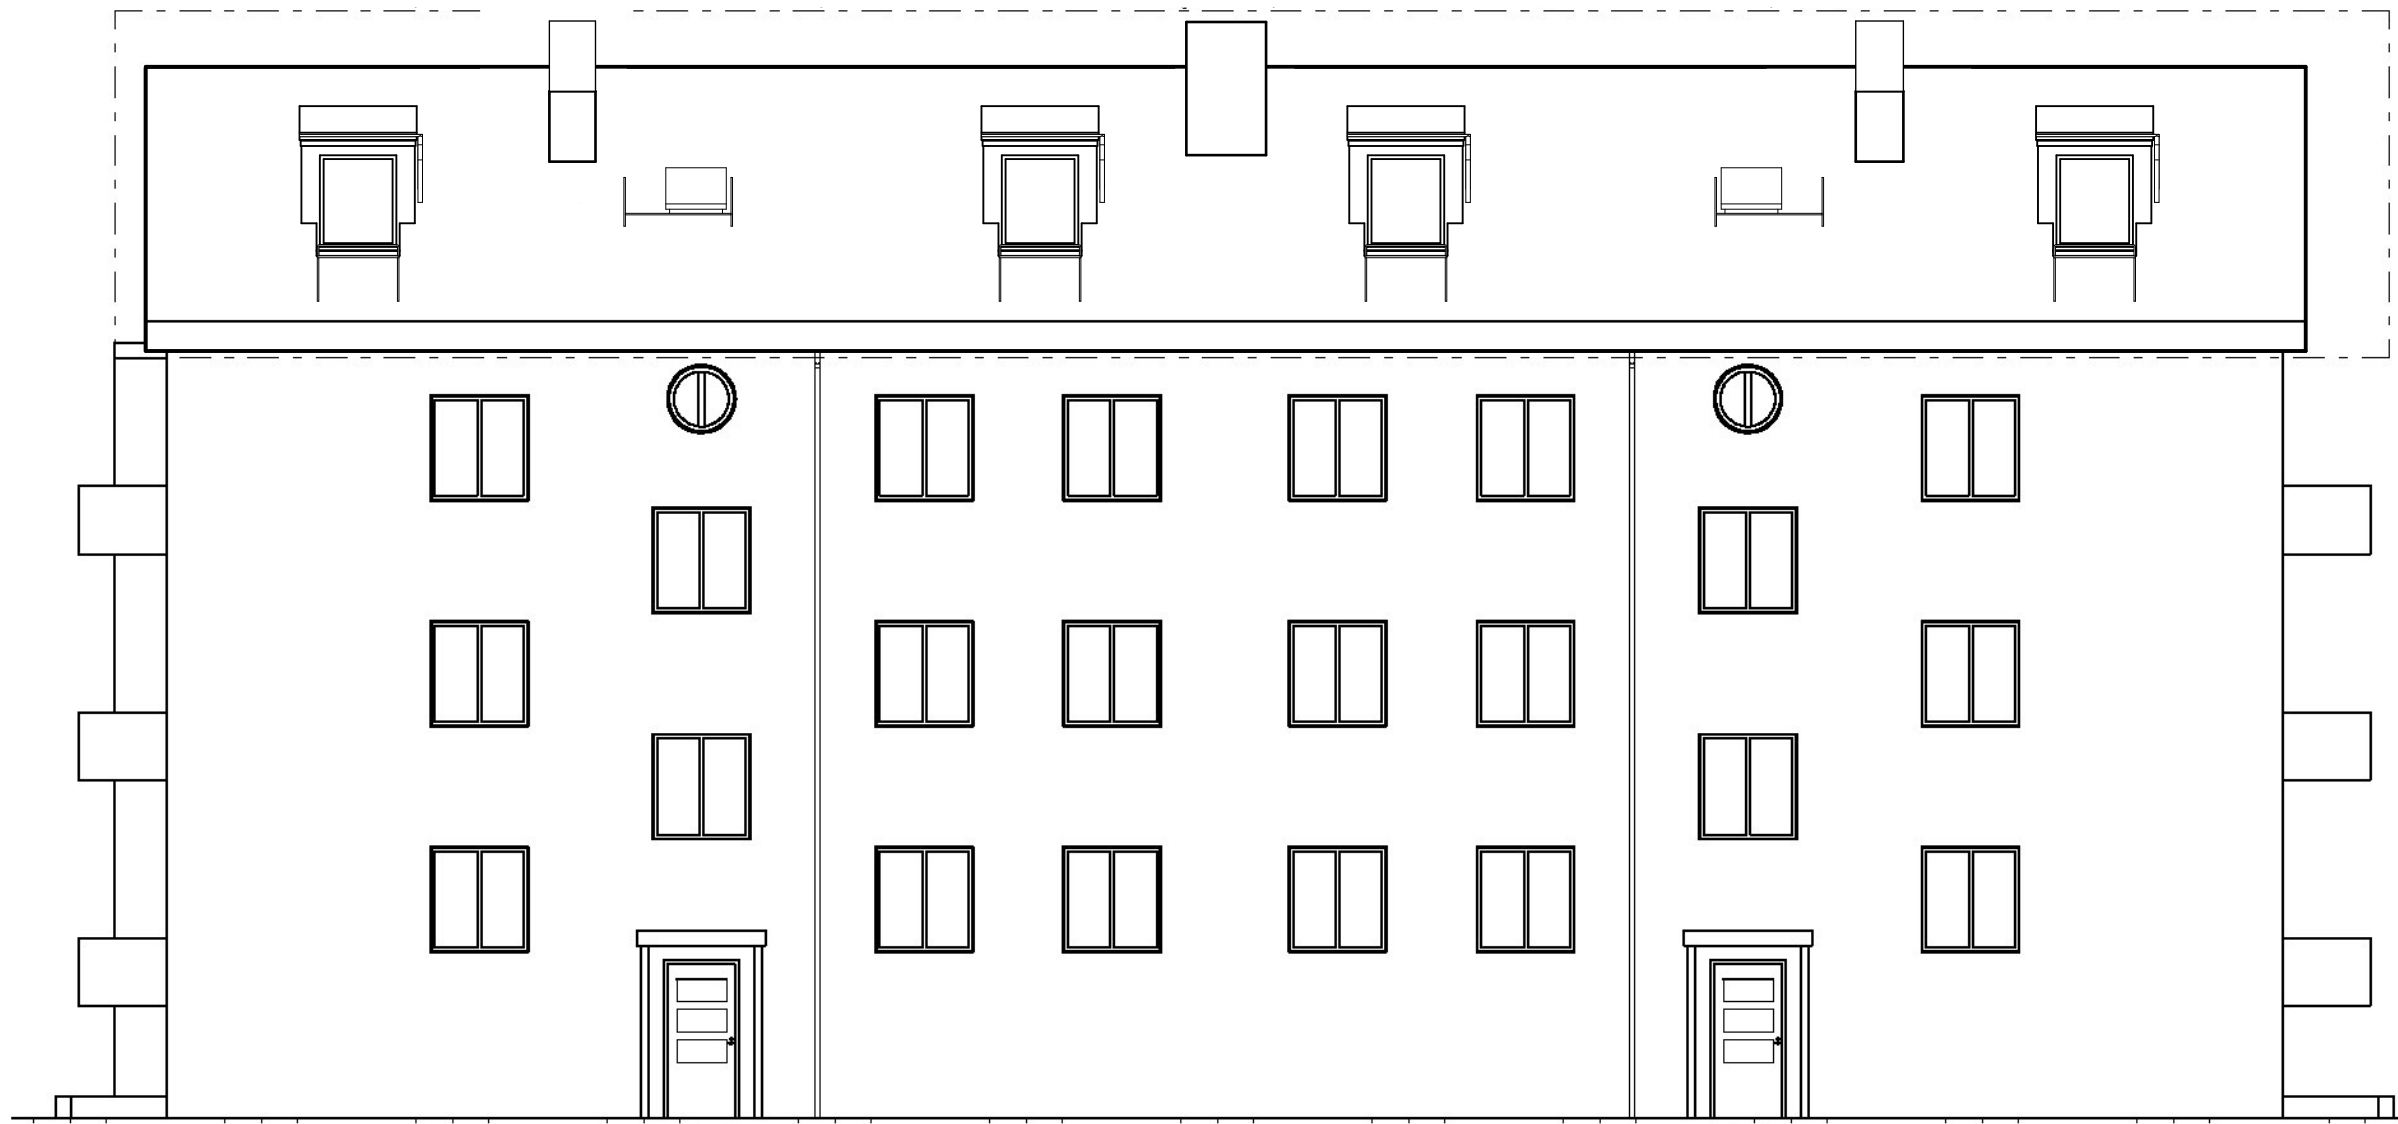


FASAD MOT NORR 1:100 (A1)

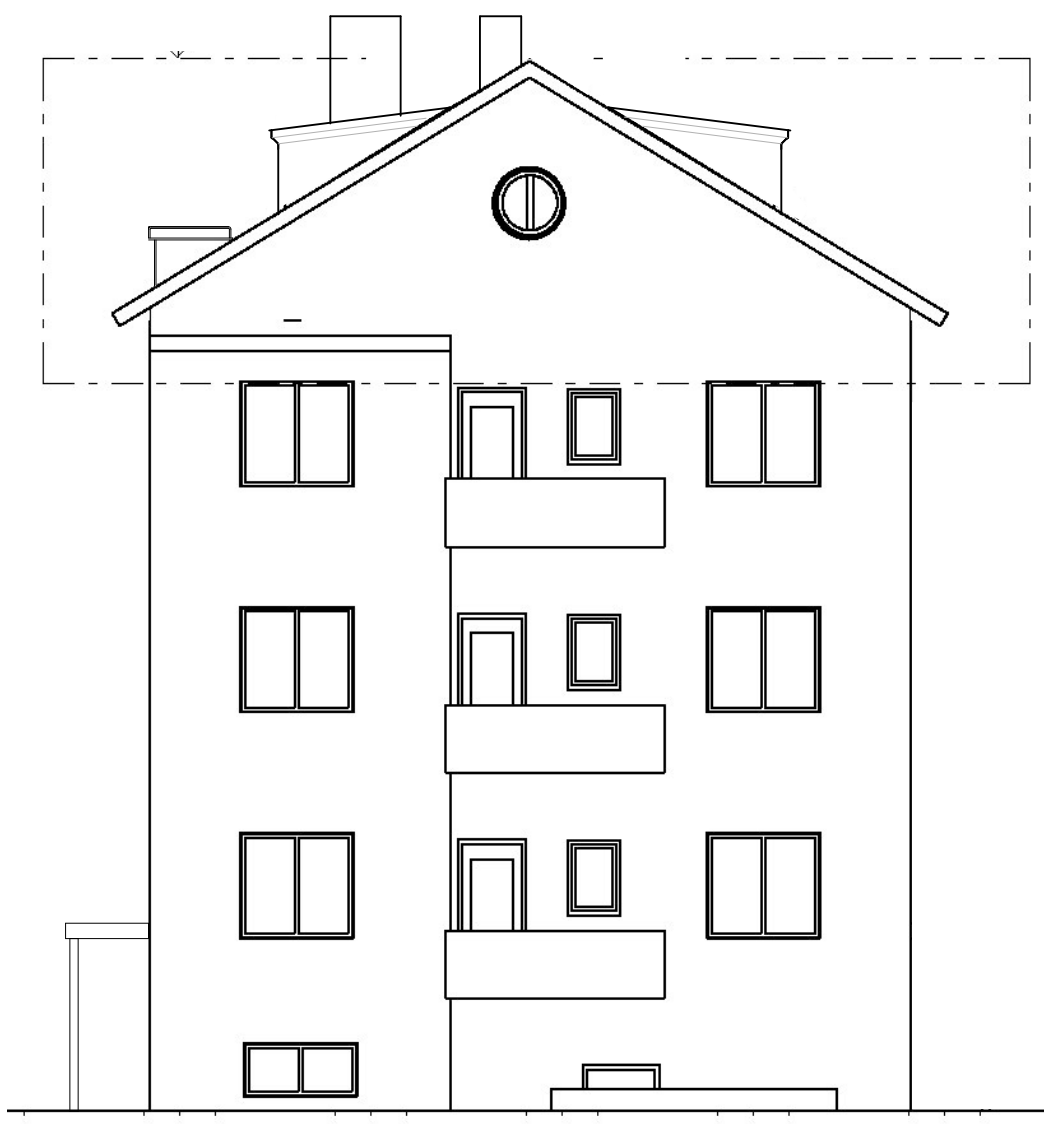


FASAD MOT VÄSTER 1:100 (A1)

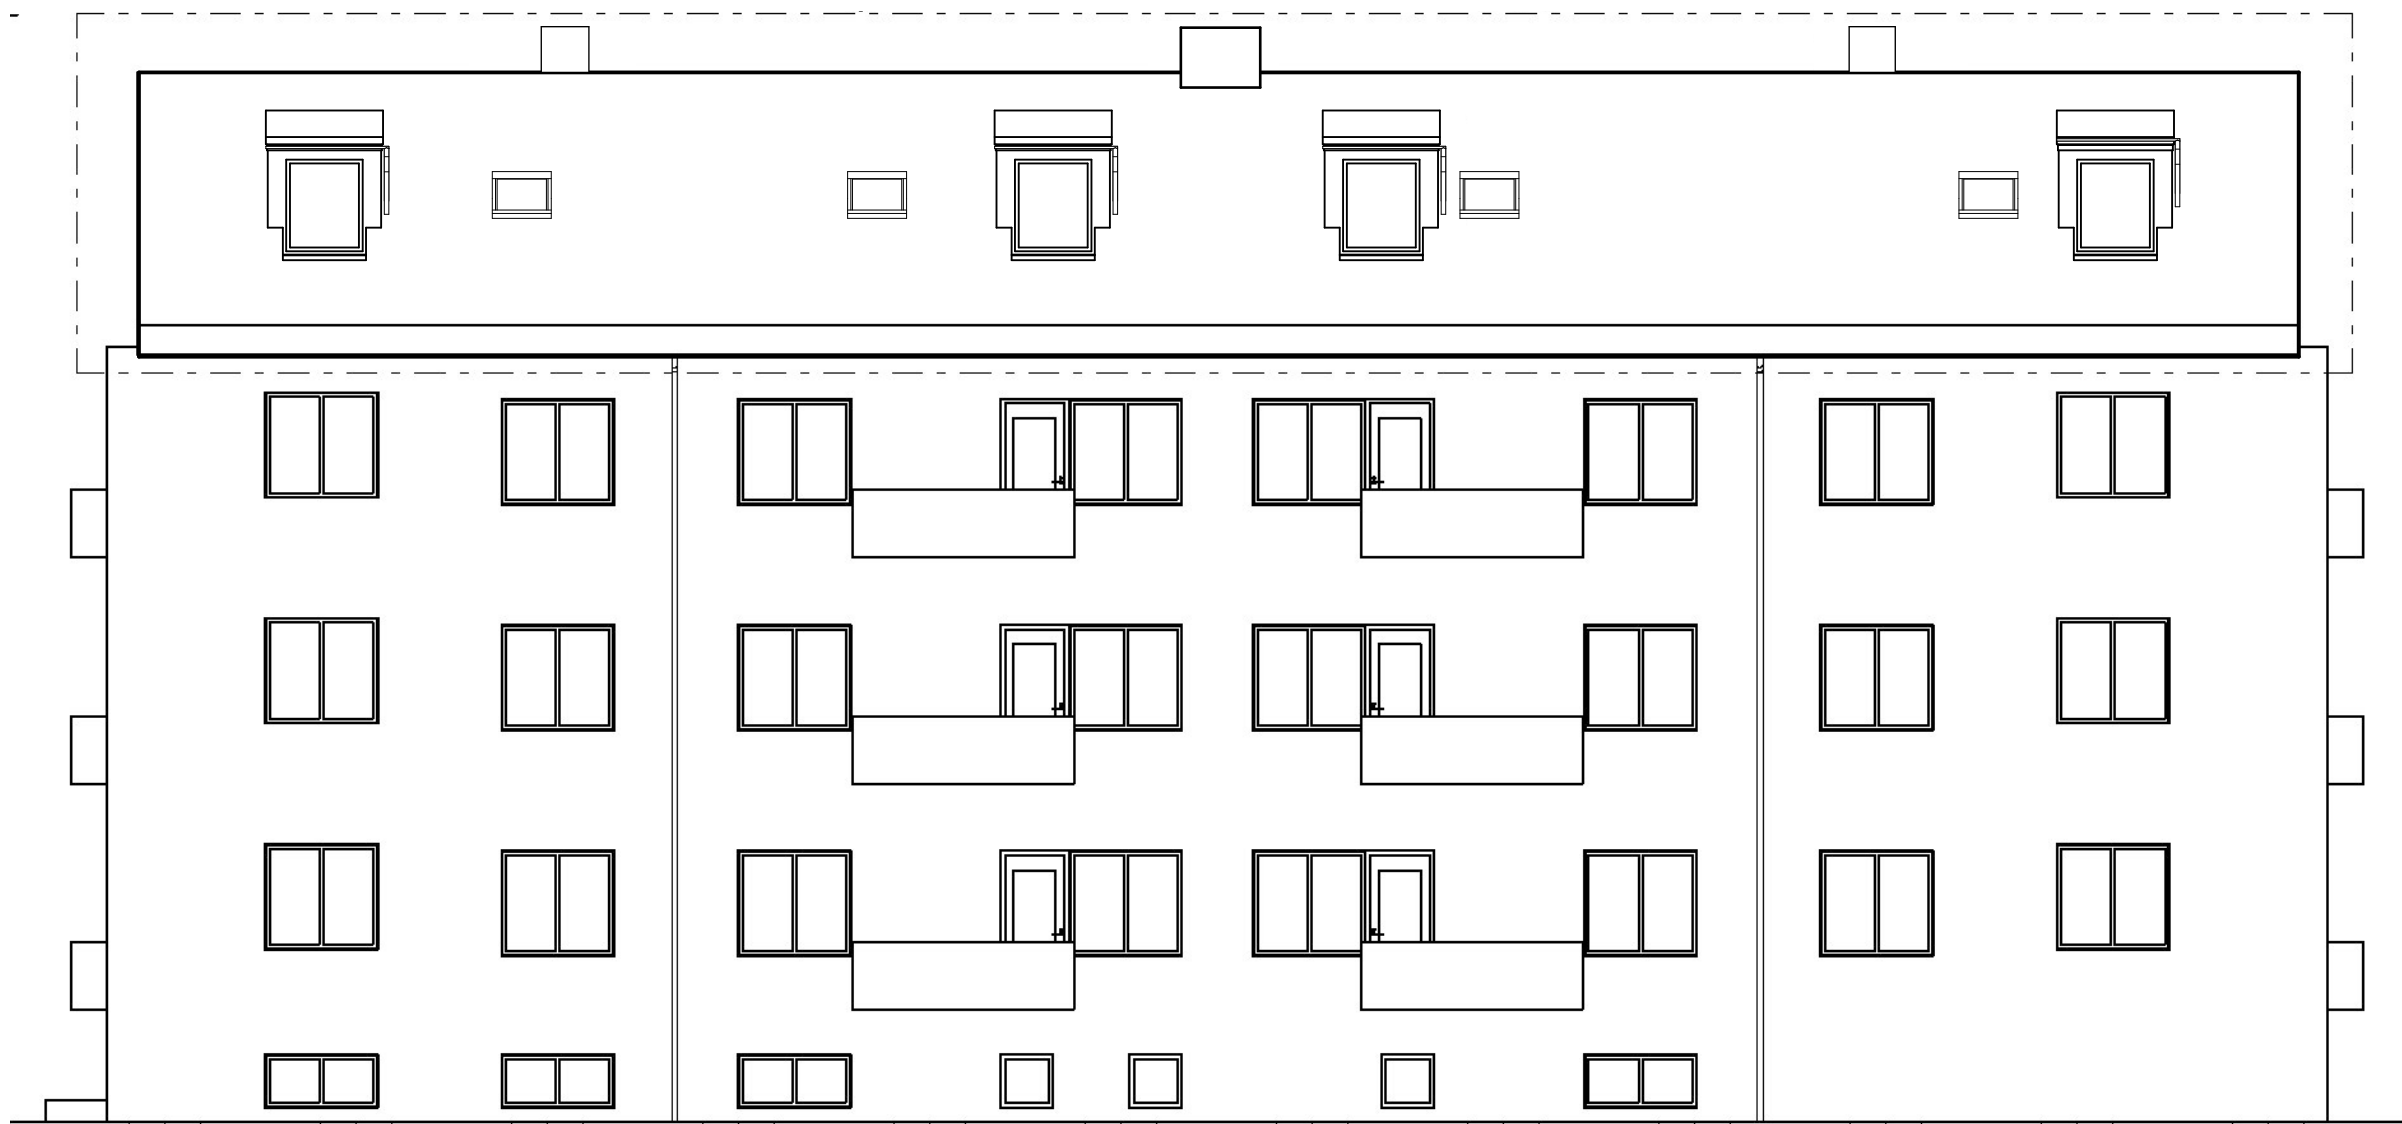

FASAD MOT SÖDER 1:100 (A1)

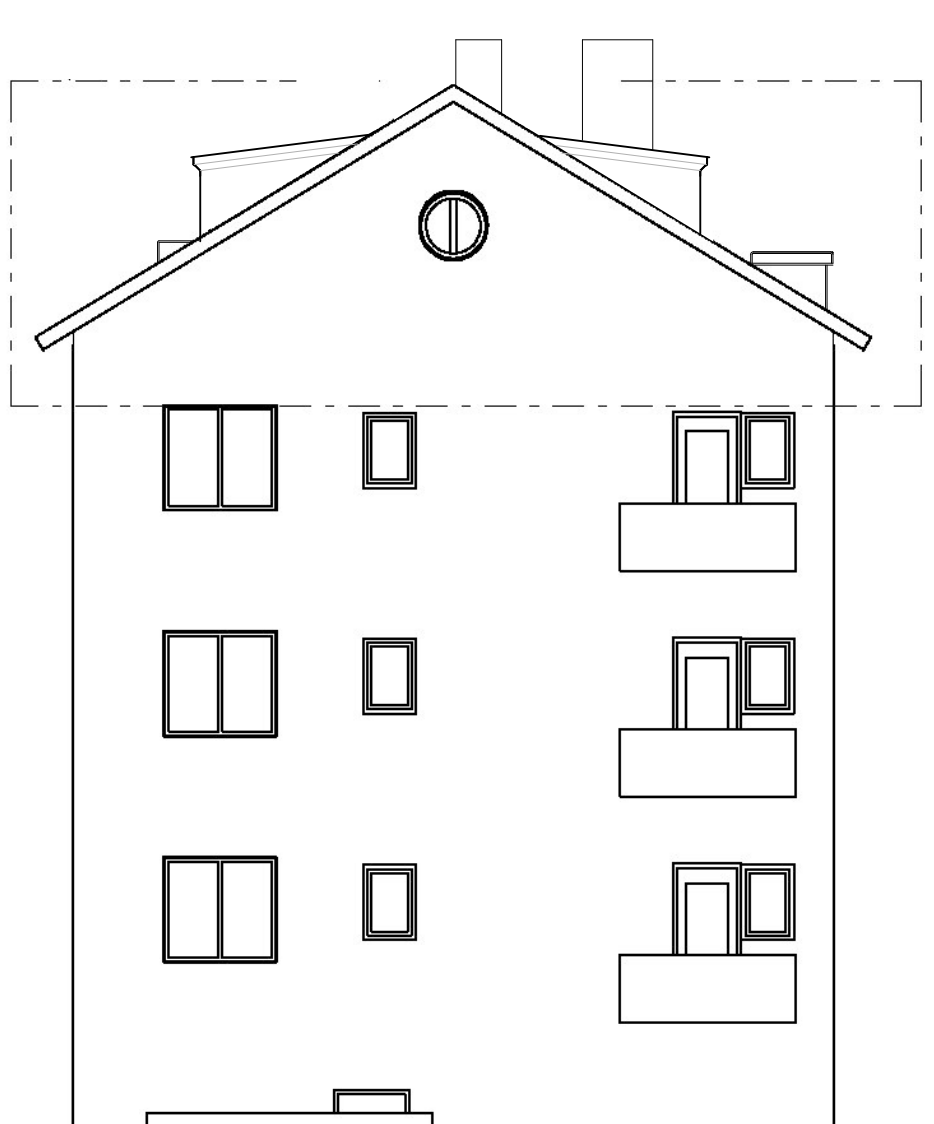

FASAD MOT ÖSTER 1:100 (A1)

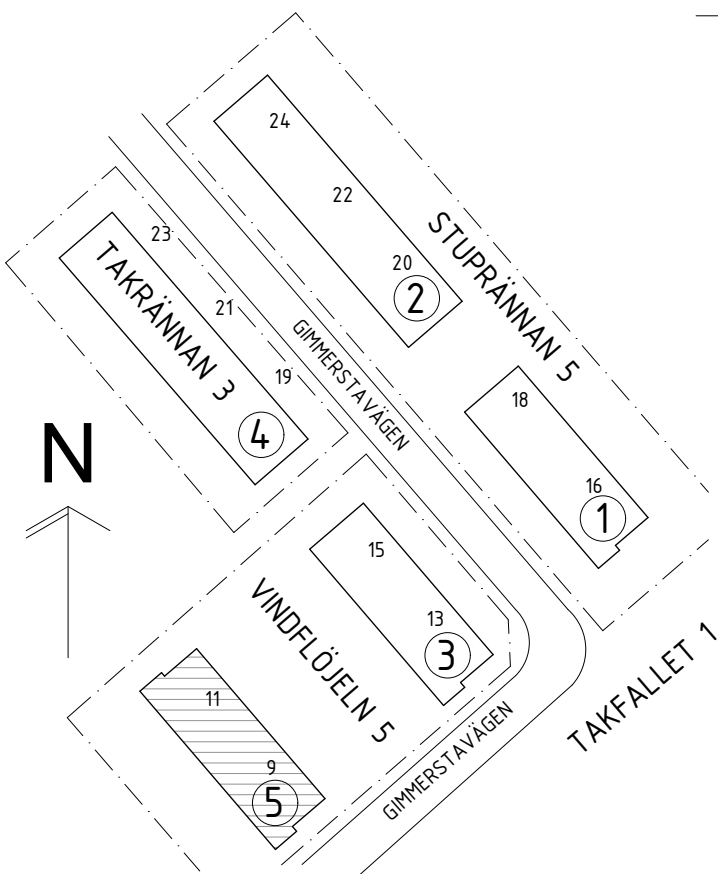

BET	ANT	ÄNDRING AVSER	DATUM	Sign.
RELATIONSHANDLING				
VINDFLÖJELN 5 HUS 5, GIMMERSTAVÄGEN 9-11				
<b>ZBK</b> Swedenborgsgatan 2 118 48 Söckholm				
A	ZBK	ARKITEKTER / + 08 518 179 00 / WWW.ZBK.A.SE		
UPPDRAG NR	963	RITAD AV	RB	HANDLAGGARE
DATUM	2025-02-18	ANSVARIG	JOEL HEDGREN	JH
FASADER				
SKALA	A1 - 1:100 A3 - 50%	NUMMER	A-40-3-31	
			BET	

