 
 
 


UPPSTÄLLNING FÖNSTER		
	F01	F02
		
TYP	SIDOHÄNGD	SIDOHÄNGD
ÖPPNINGSTYP	INÅTGÅENDE FÖNSTER	INÅTGÅENDE FÖNSTER
HÄNGNING	H	V
ANTAL	4	4
STORLEK	M11 X 13	M11 X 13
GLASTYP	2 + 1 ISOLERRUTA	2 + 1 ISOLERRUTA
KULÖR INVÄNDIGT	VIT NCS 0500	VIT NCS 0500
KULÖR UTVÄNDIGT	VIT NCS 0500	VIT NCS 0500
KARM TYP OCH MATERIAL	TRÅKARM ENL. TILLVERKARE. / OPTIONSPRIS FÖR ALUMINIUM VIT.	TRÅKARM ENL. TILLVERKARE. / OPTIONSPRIS FÖR ALUMINIUM VIT.
KARM YTBEHANDLING	TRÅKARM ENL. TILLVERKARE	TRÅKARM ENL. TILLVERKARE
DJUP KARM	ENL. TILLVERKARE	ENL. TILLVERKARE
BESLAGNING	ENL. TILLVERKARE	ENL. TILLVERKARE
TRYCKE	FIX 42, KROM + HANDTAGSSPÄRR	FIX 42, KROM + HANDTAGSSPÄRR
SÄKERHETSBSLAG	HANDTAGSSPÄRR 850, KROM	HANDTAGSSPÄRR 850, KROM
GÅNGJÄRN	ENL. TILLVERKARE	ENL. TILLVERKARE
MORKLÄGNING	MELLANGLASPERSIENNER	MELLANGLASPERSIENNER


UPPSTÄLLNING TAKFÖNSTER	
	TF
	
TYP	TAKFÖNSTER VELUX INTEGRA SOLAR 006830 MK04
ANTAL	4
KARMYTTERMÅTT	780 x 978
KULÖR UTVÄNDIGT	KULÖR LIKA PLÅT I TAKKUPA
INVÄNDIGT YTA	VIT POLYURETAN (GGU)
MORKLÄGNING	MORKLÄGNINGSGARDIN

FÖRKLARINGAR

SAMTLIGA MÅTT ANGES I MM.
PLUSHÖJDER I M. AVSER FÄRDIG YTA DÄR EJ ANNAT ANGES.

HÄNVISNINGAR

VINDSPAN: A-40-1-31

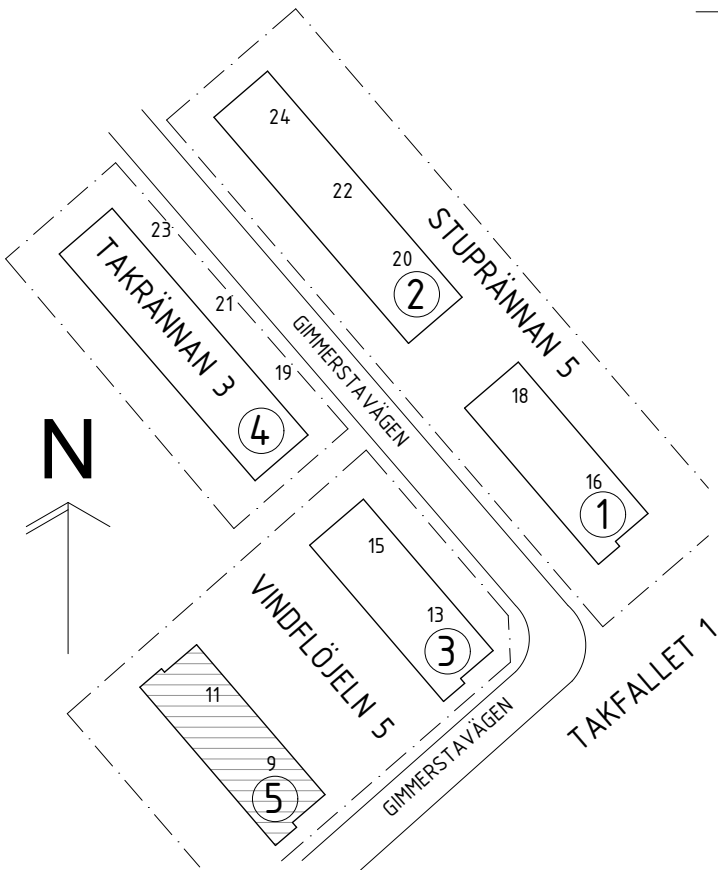

BET	ANT	ÄNDRING	AVSER	DATUM	Sign.
RELATIONSHANDLING					
VINDFLÖJELN 5 HUS 5, GIMMERSTAVÄGEN 9-11					
<div><div>2BK</div><div>Swedenborgsgatan 2 118 48 Söckholm</div></div>					
A	2BK	ARKITEKTER	/ + 08 518 179 00 /	WWW.2BKA.SE	
UPPDRAG NR	963	RITAD AV	RB	HANDLAGGARE	JH
DATUM	2025-02-18	ANSVARIG	JOEL HEDGREN		
FÖNSTER UPPSTÄLLNING					
SKALA A1 - 1:20 A3 - 50%	NUMMER A-42-4-31			BET	

SKALA 1:20

