

FÖRKLARINGAR

SAMTLIGA MÅTT ANGES I MM.
PLUSHÖJDER I M. AVSER FÄRDIG YTA DÄR EJ ANNAT ANGES.

EL SYMBOLER

- TAKUTTAG
- VÄGGARMATUR
- STRÖMR. DUBBEL
- STRÖMR.
- DUBBEL ELUTTAG
- DUBBEL ELUTTAG UTANPÅLIGGANDE
- TV/DATA-UTTAG
- ELCENTRAL

LED SKENA UNDER ÖVERSKÅP

ELUTAG OCH STRÖMSBRYTARE PLACERAS ÖVER VARANDRA I RÄT LINJE.

ELUTAG OCH BRYTARE ENLIGT ENTREPRENEUR.

LAMPA LIKA BEFINTLIG I TRAPPHUS


BELYSNING BADRUM OCH KÖK:

IFÖ ELECTRIC Opus 200


HÄNVISNINGAR

VINDSPLAN: A-40-1-31


UPPSTÄLLNINGAR, KÖK: A-46-4-31

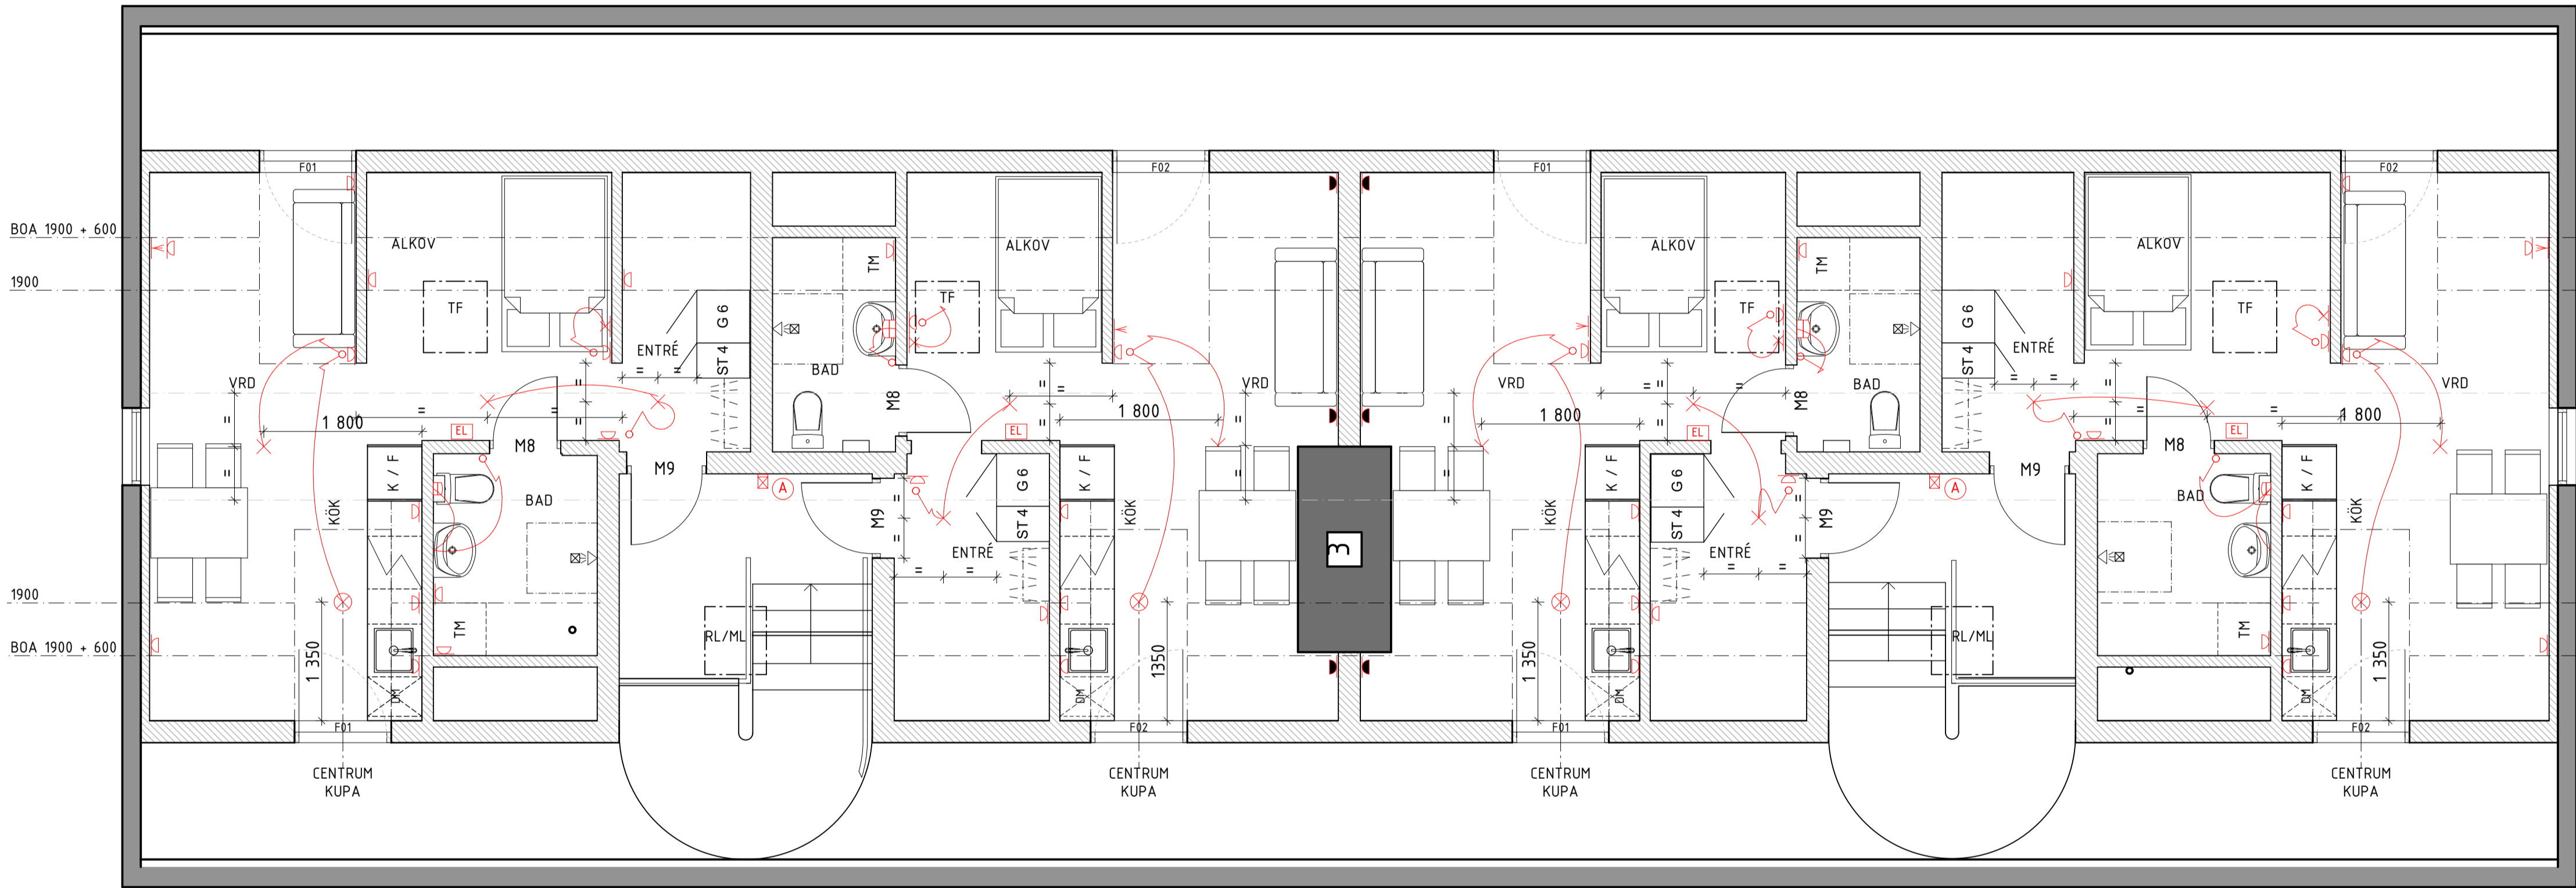

ELPLAN, MÖBLERAD 1:50 (A1)

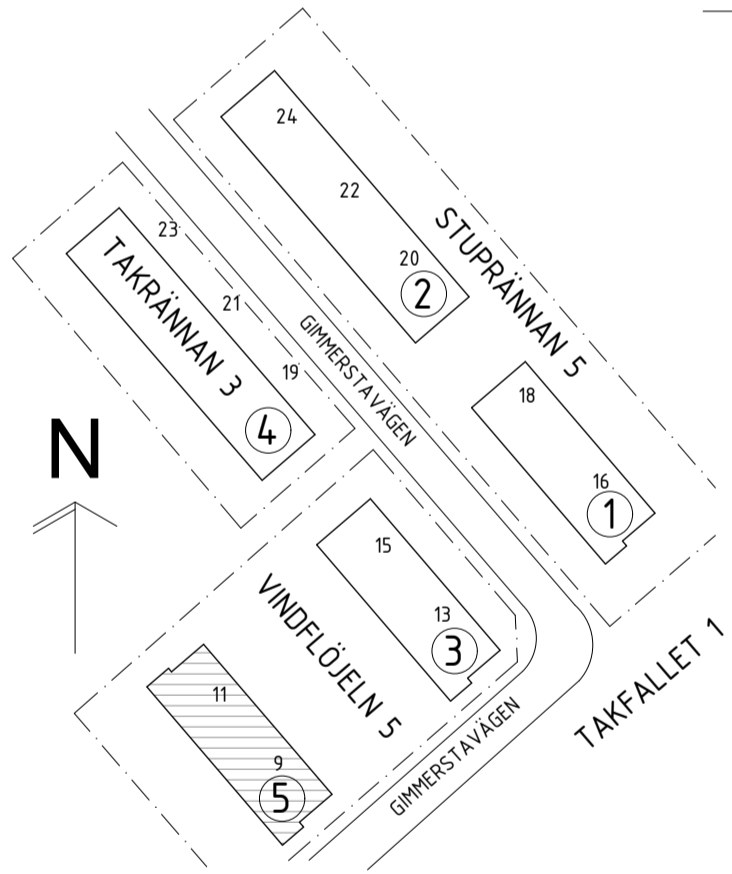

SKALA 1:50

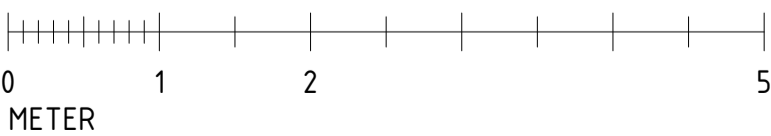

BET	ANT	ÄNDRING AVSER	DATUM	Sign.
RELATIONSHANDLING				
VINDFLÖJELN 5 HUS 5, GIMMERSTAVÄGEN 9-11				
ZBK Swedenborgsgatan 2 118 48 Söckholm				
A	ZBK	ARKITEKTER / + 08 518 179 00 / WWW.ZBK.SE		
UPPDRAG NR	963	RITAD AV	RB	HANDLAGGARE
DATUM	2025-02-18	ANSVARIG	JOEL HEDGREN	JH
ELPLAN MÖBLERAD				
SKALA	A1 - 1:50 A3 - 50%	NUMMER	A-46-1-31	BET