

SAMTLIGA MÅTT ANGES I MM.
PLUSHÖJDER I M. AVSER FÄRDIG YTA DÄR EJ ANNAT ANGES.

 DUBBEL ELUTTAG

----- LED-SKENA UNDER ÖVERSKÅF

ELUTTAG OCH BRYTARE ENLIGT ENTREPRENEUR.

BELYSNING BADRUM OCH KÖK:
⊗ IFÖ ELECTRIC Opus 200



IKEA KÖK ENI RUMSBESKRIVNING

BARNSÄKRA BESLAG I KNIVLÅDAN.

VINDSPLAN: A-40-1-31

VINDSPLAN: A-40-1-31

ELPLAN: A-46-1-31

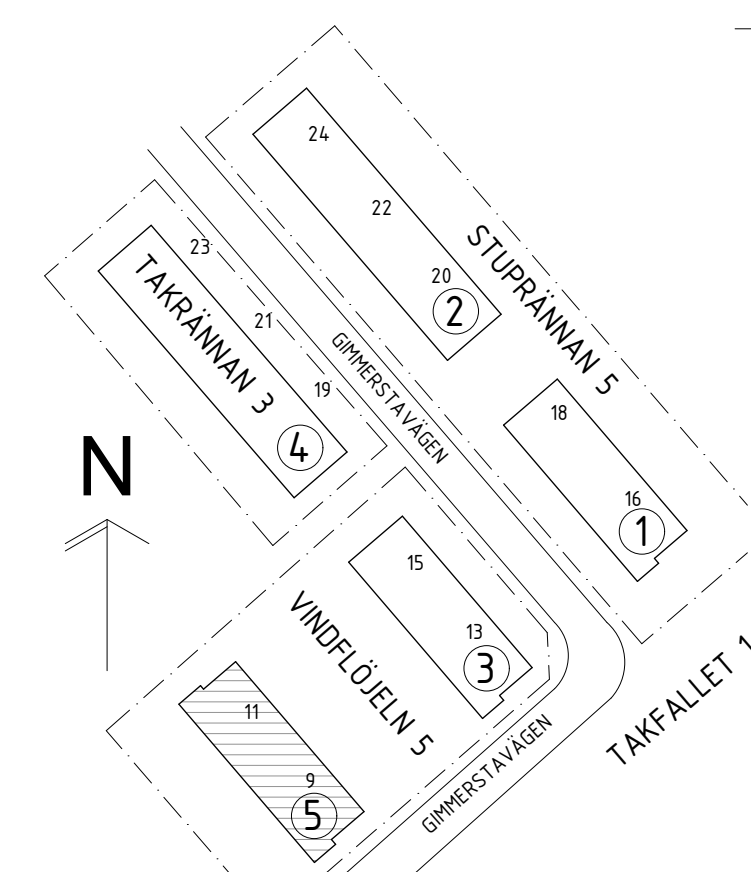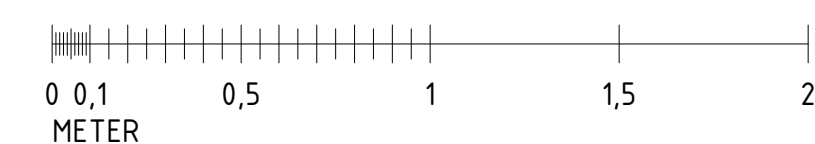

BET	ANT	ÄNDRING AVSER	DATUM	Sign
RELATIONSHANDLING				
<p>VINDFLÖJELN 5 HUS 5, GIMMERSTAVÄGEN 9-11</p>				
<p>ZBK</p> <p>Swedenborgsgatan 2 118 48 Stockholm</p>				
A	ZBK ARKITEKTER + ÖB 518 179 00 / www.zbk.se			
UPPDRAG NR 963	RITAD AV RG		HANDLAGGARE JH	
DATUM 2025-02-18	ANSVARIG JOEL HEDGREN			
KÖK UPPSTÄLLNING				
SKALA A1 = 1:20 A3 = 50%	NUMMER A-46-4-31			BET