

FÖRKLARINGAR

SAMTLIGA MÅTT ANGES I MM.
PLUSHÖJDER I M. AVSER FÄRDIG YTA DÄR EJ ANNAT ANGES.

- EL SYMBOLER
- DUBBEL ELUTTAG
 - LED-SKENA UNDER ÖVERSKÅP
 - ELUTTAG OCH BRYTARE ENLIGT ENTERPRENEUR.





BELYSNING BADRUM OCH KÖK:
IFÖ ELECTRIC Opus 200

FÖRESKRIFTER

IKEA KÖK ENL. RUMSBESKRIVNING
BARNSÄKRA BESLAG I KNIVLÅDAN.

HÄNVISNINGAR

VINDSPLAN: A-40-1-31
ELPLAN: A-46-1-31

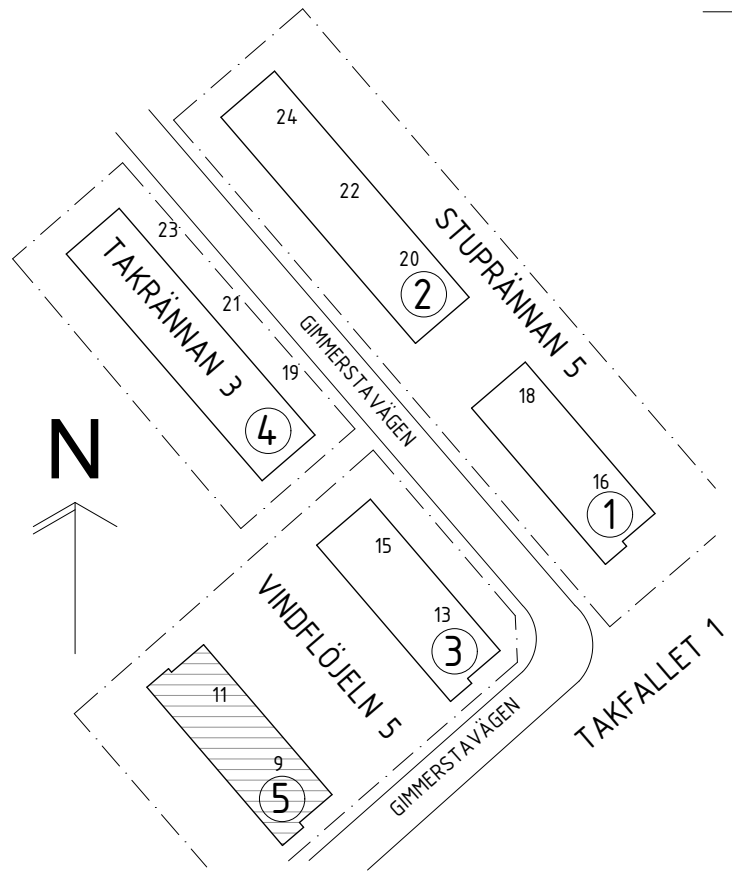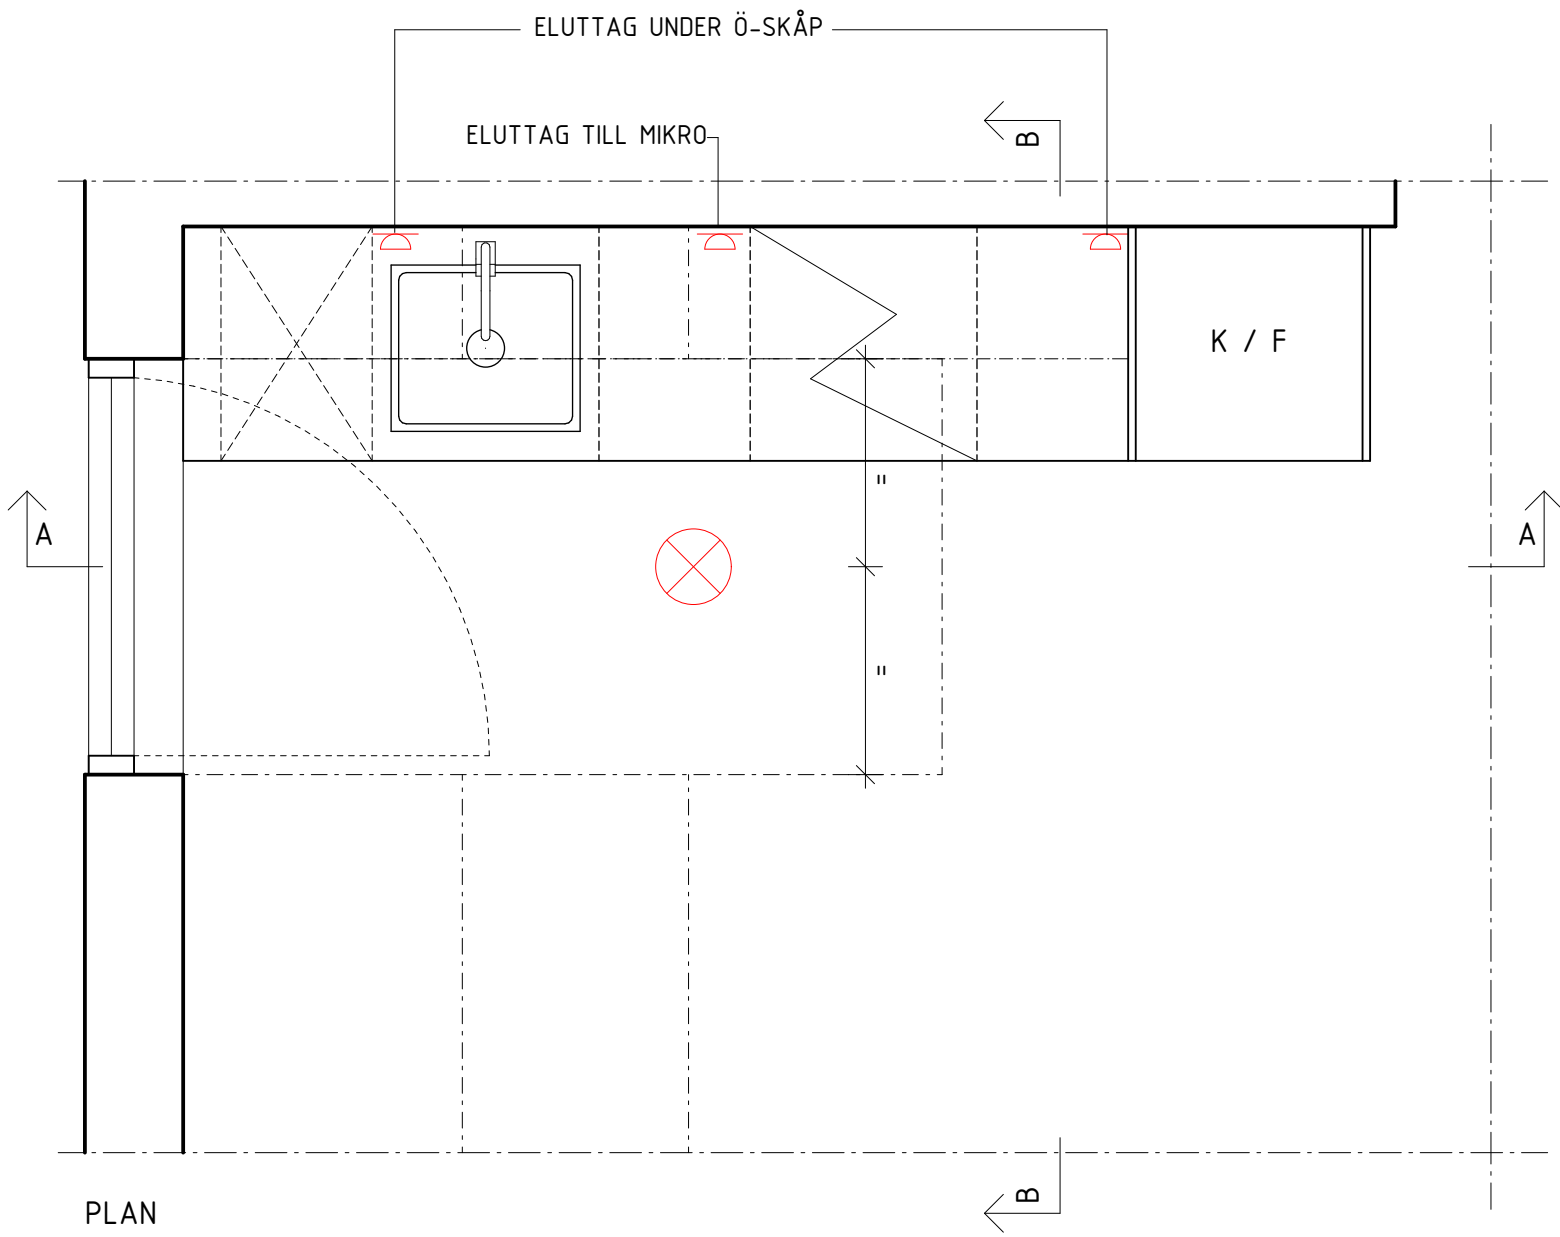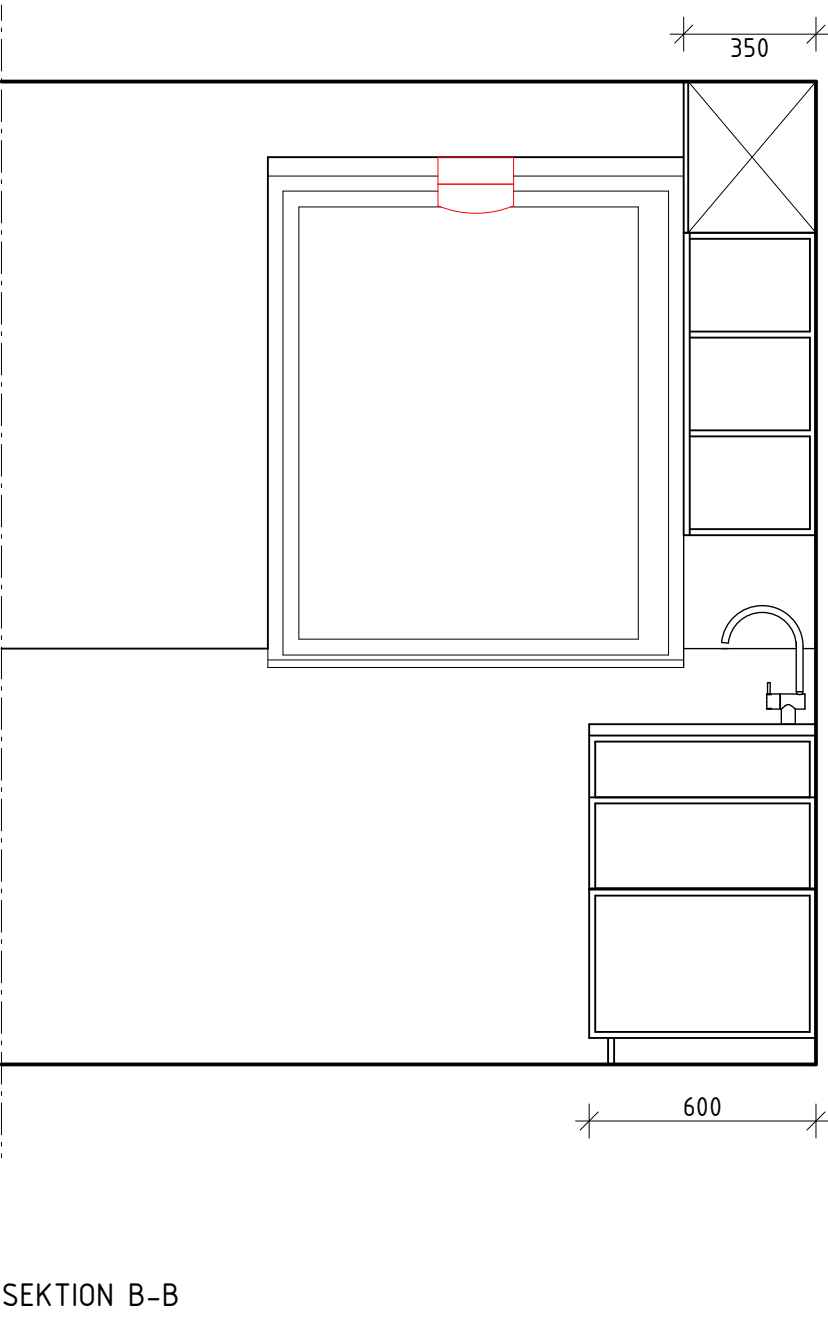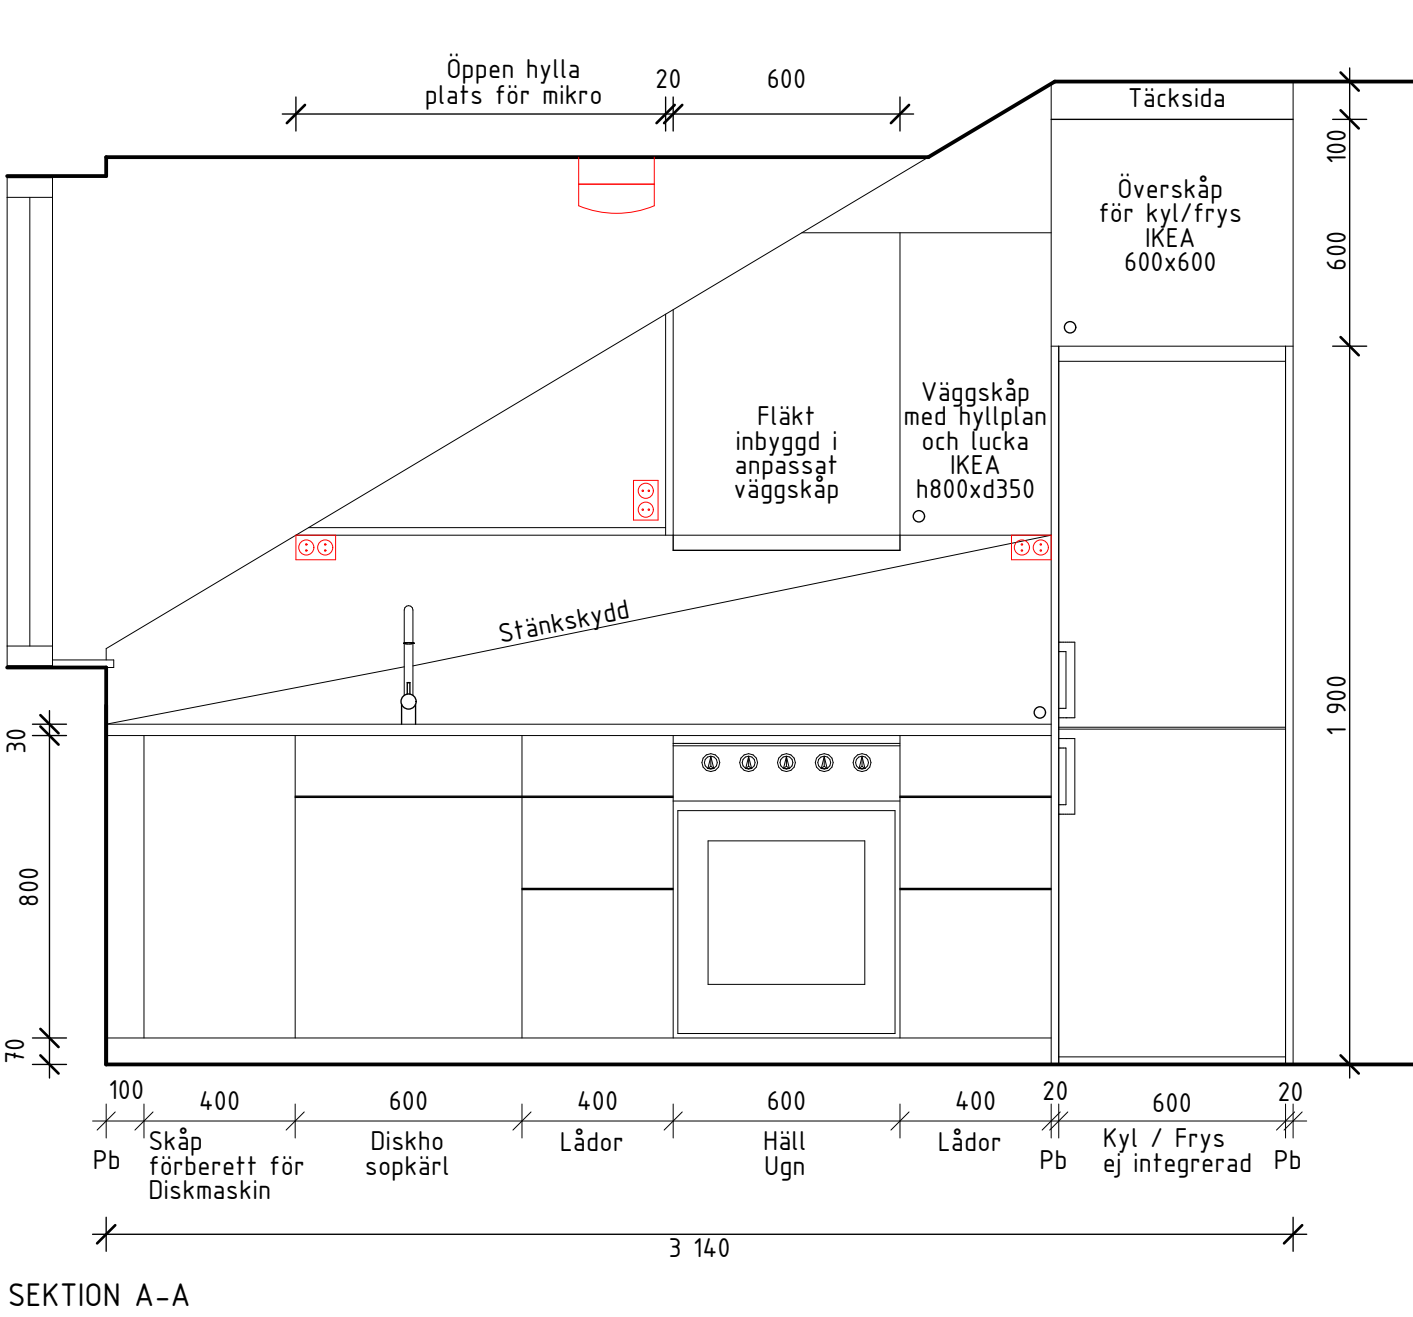

| BET | ANT | ÄNDRING AVSER | DATUM | Sign. |
|---|-----------------------|---|--------------|-------------|
| RELATIONSHANDLING | | | | |
| VINDFLÖJELN 5 HUS 5, GIMMERSTAVÄGEN 9-11 | | | | |
| ZBK Swedenborgsgatan 2 118 48 Söckholm | | | | |
| A | ZBK | ARKITEKTER / + 08 518 179 00 / WWW.ZBK.SE | | |
| UPPDRAG NR | 963 | RITAD AV | RB | HANDLAGGARE |
| DATUM | 2025-02-18 | ANSVARIG | JOEL HEDGREN | JH |
| KÖK UPPSTÄLLNING | | | | |
| SKALA | A1 - 1:20 A3 - 50% | NUMMER | A-46-4-31 | |
| | | | BET | |

