


FÖRKLARINGAR

SÄMMLIGA MÄTT ANGES I MM.  
PLUSHÖJDER I M. AVSER FÄRDIG YTA DÄR EJ ANNAT ANGES.


FÖRESKRIFTER

MÄTT KONTROLLERAS PÅ PLATS.  
MÄT INTE FRÅN RITNINGEN. ANVÄND ENBART UTSATTA MÄTT.

HÄNVISNINGAR

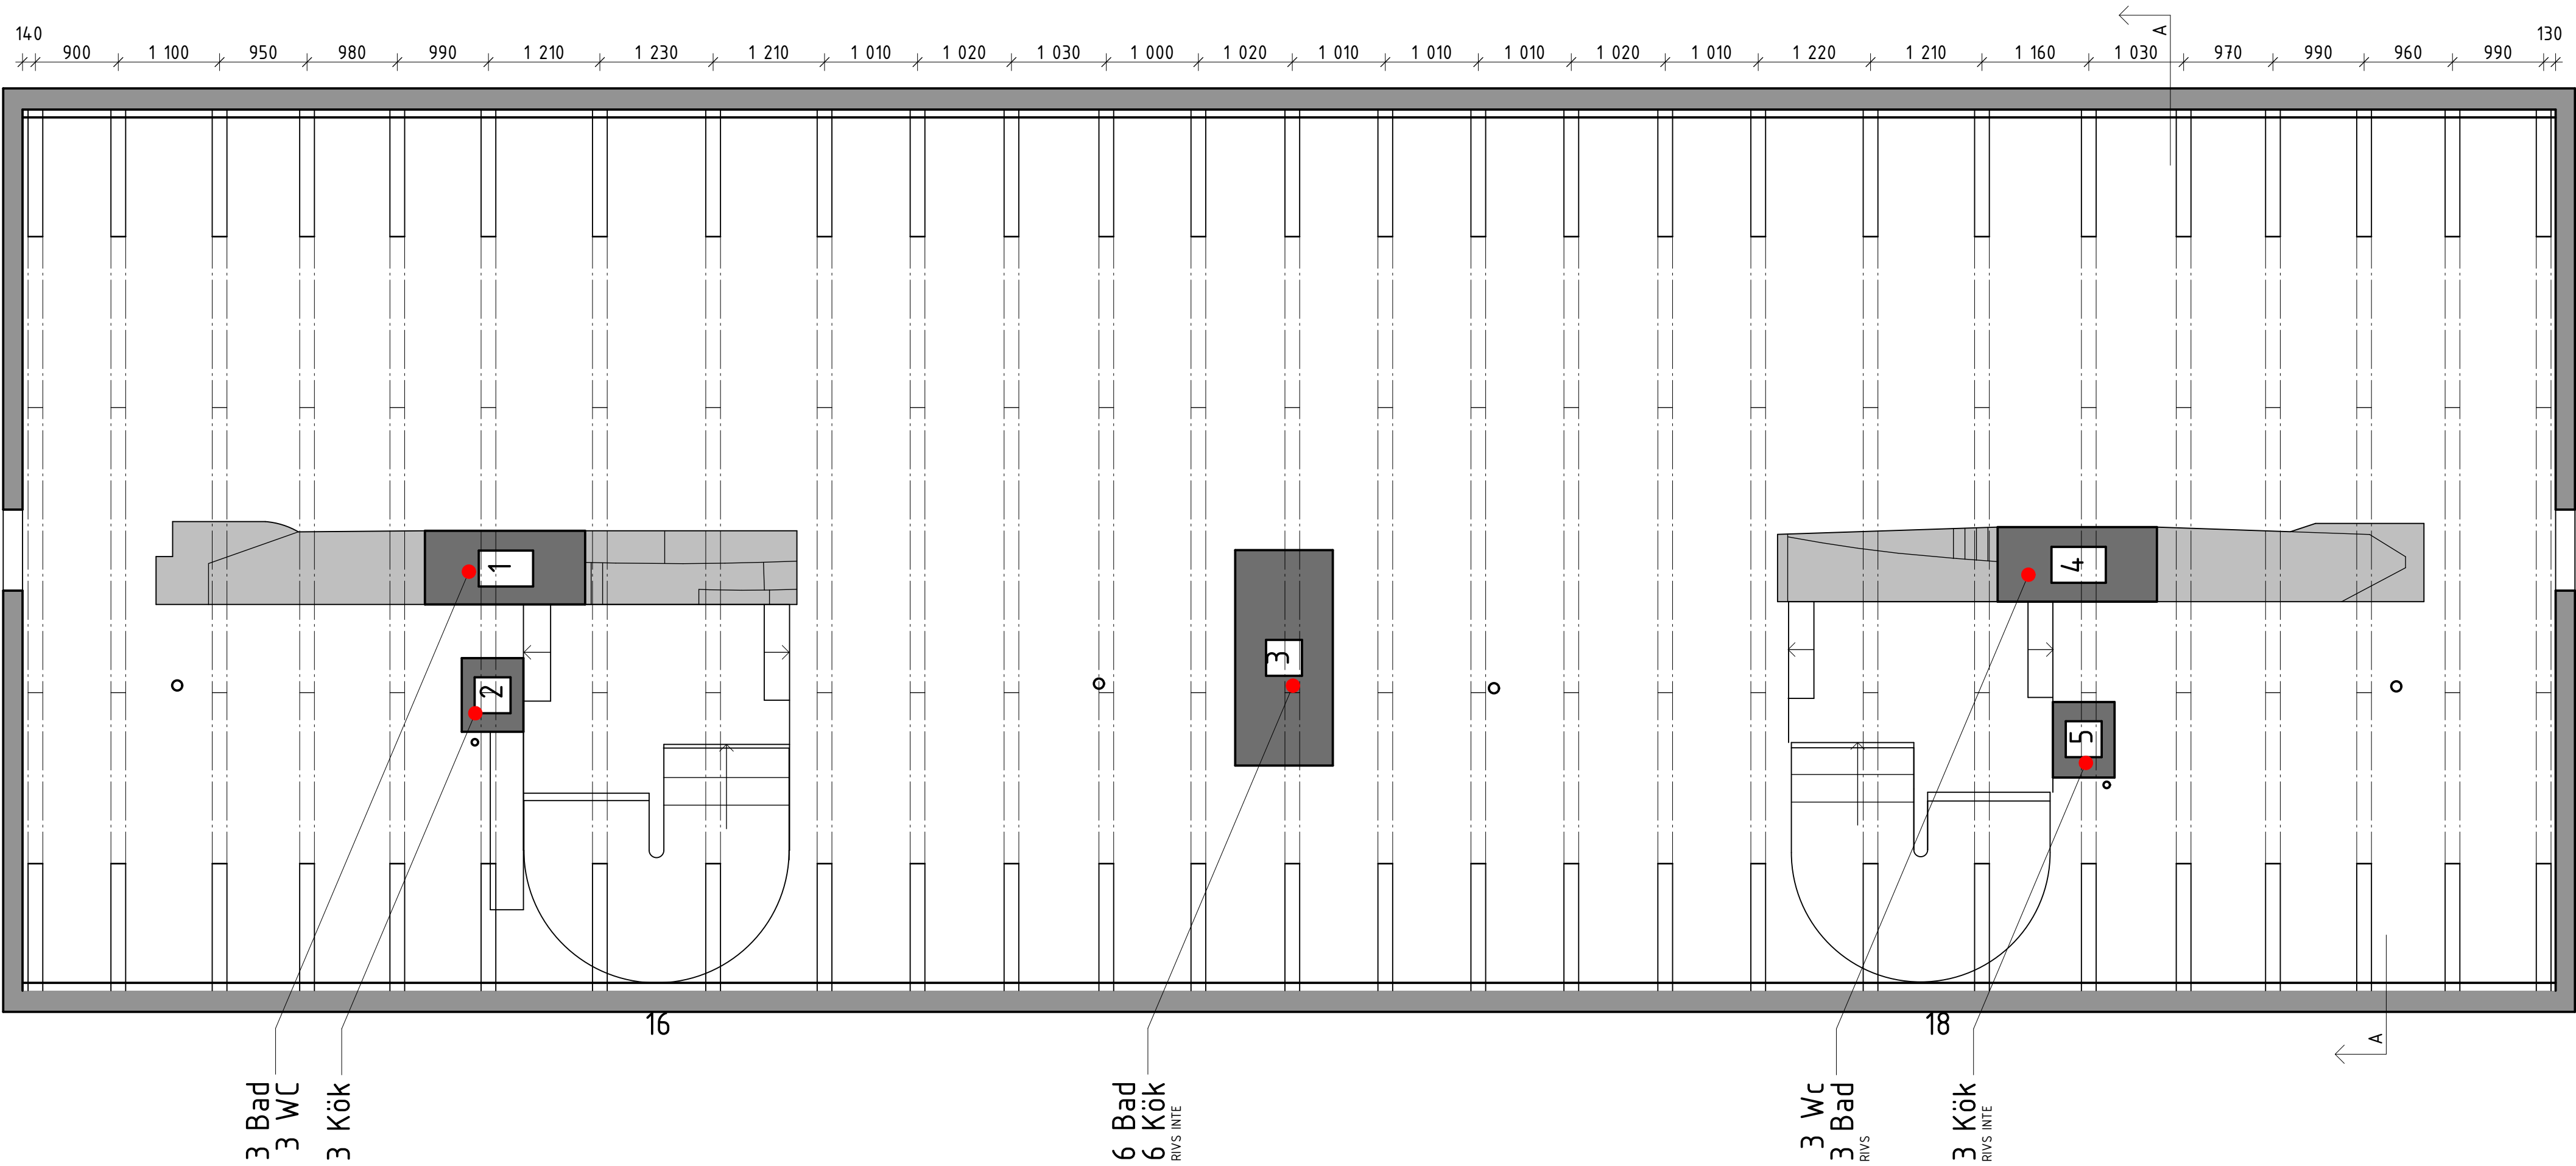

VINDSPLAN BEFINTLIGA FÖRHÅLLANDEN 1:50 (A1)

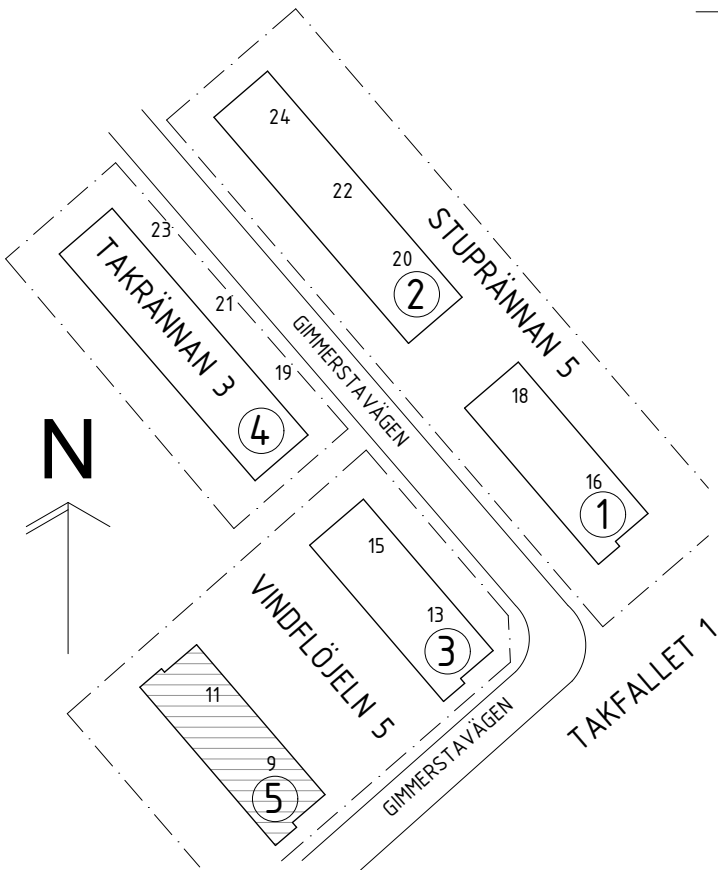

BET	ANT	ÄNDRING AVSER	DATUM	Sign.
RELATIONSHANDLING				
VINDFLÖJELN 5 HUS 5, GIMMERSTAVÄGEN 9-11				
<b>ZBK</b> Swedenborgsgatan 2 118 48 Söckholm				
A	ZBK ARKITEKTER / + 08 518 179 00 / WWW.ZBK.A.SE			
UPPDRAG NR	963	RITAD AV	BNW/MGC	HANDLAGGARE
DATUM	2025-02-18	ANSVARIG	JOEL HEDGREN	JH
VINDSPLAN BEFINTLIG				
SKALA	A1 - 1:50 A3 - 50%	NUMMER	A-40-1-30	
		BET		

