


TF = TAKFÖNSTER
RL/ML = RÖKLUCKA/MANLUCKA
TK = TAKKUPA
SB = STIGBRYGGA
GB = GÅGBRYGGA



BET	ANT	ÄNDRING AVSER	DATUM	Sign
RELATIONSHANDLING				
<p>VINDFLÖJELN 5</p> <p>HUS 5, GIMMERSTAVÄGEN 9-11</p>				
<p>ZBK</p> <p>Swedenborgsgatan 2 118 48 Stockholm</p>				
A	ZBK ARKITEKTER + ÖB 518 179 00 / www.zbka.se			
UPPDAG NR 963	RITAD AV RIG	HANDLAGGARE JH		
DATUM 2025-02-18	ANSVARIG JOEL HEDGREN			
TAKPLAN				
SKALA A1 = 1:50 A3 = 50%		NUMMER A-40-1-32		
				BET

SKALA 1:50

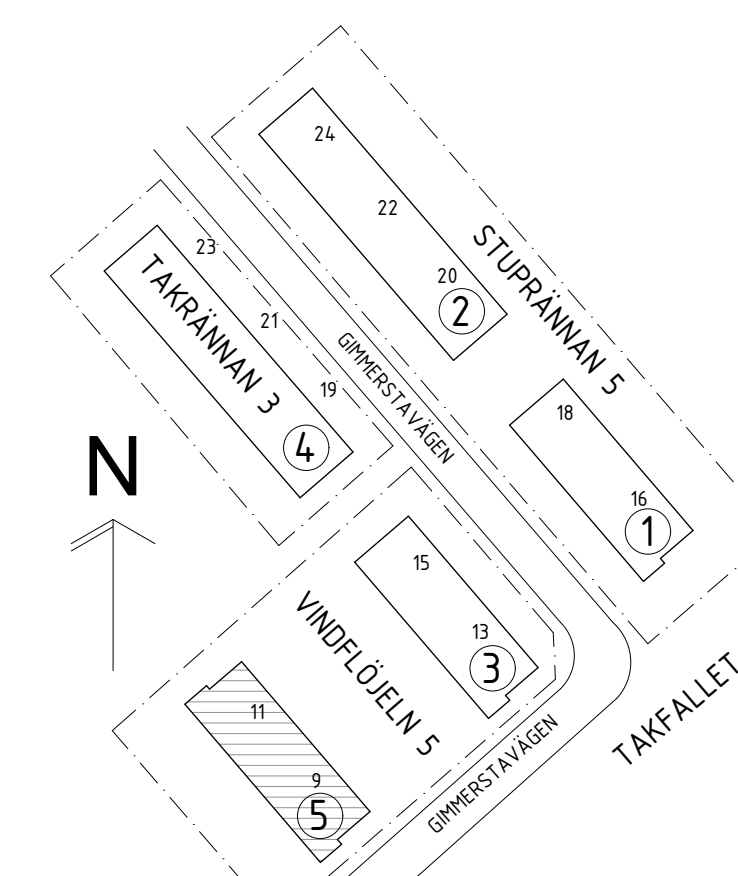