


#### FÖRKLARINGAR


SAMTLIGA MÅTT ANGES I MM.  
PLUSHÖJDER I M. AVSER FÄRDIG YTA DÄR EJ ANNAT ANGES.

#### HÄNVISNINGAR

VINDSPILAN: A-40-1-31

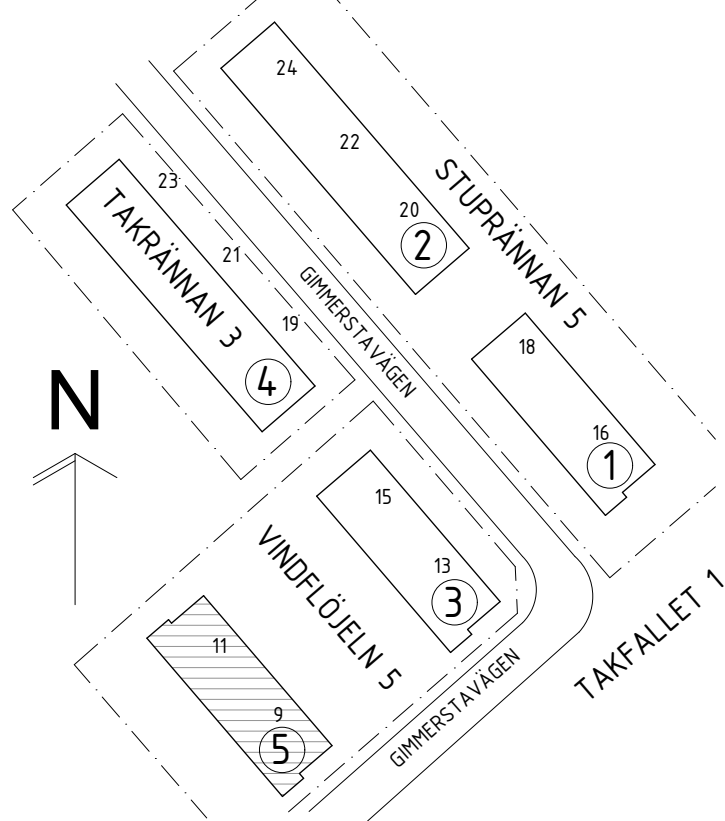

SKALA 1:20

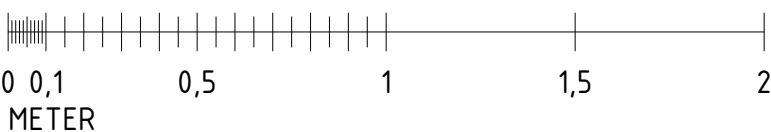

BET	ANT	ÄNDRING AVSER	DATUM	Sign.
RELATIONSHANDLING				
VINDFLÖJELN 5 HUS 5, GIMMERSTAVÄGEN 9-11				
<b>ZBK</b> Swedenborgsgatan 2 118 48 Söckholm				
A	ZBK	ARKITEKTER / + 08 518 179 00 / WWW.ZBK.SE		
UPPDRAG NR	962	RITAD AV	RB	HANDLAGGARE
DATUM	2025-02-18	ANSVARIG	JOEL HEDGREN	JH
SEKTIONER				
SKALA	A1 - 1:20 A3 - 50%	NUMMER	A-40-2-31	BET