


FÖRKLARINGAR


SÄMMLIGA MÄTT ANGES I MM.  
PLUSHÖJDER I M. AVSER FÄRDIG YTA DÄR EJ ANNOT ANGES.

HÄNVISNINGAR


VINDSPLAN: A-40-1-31  
TAKPLAN: A-40-1-32

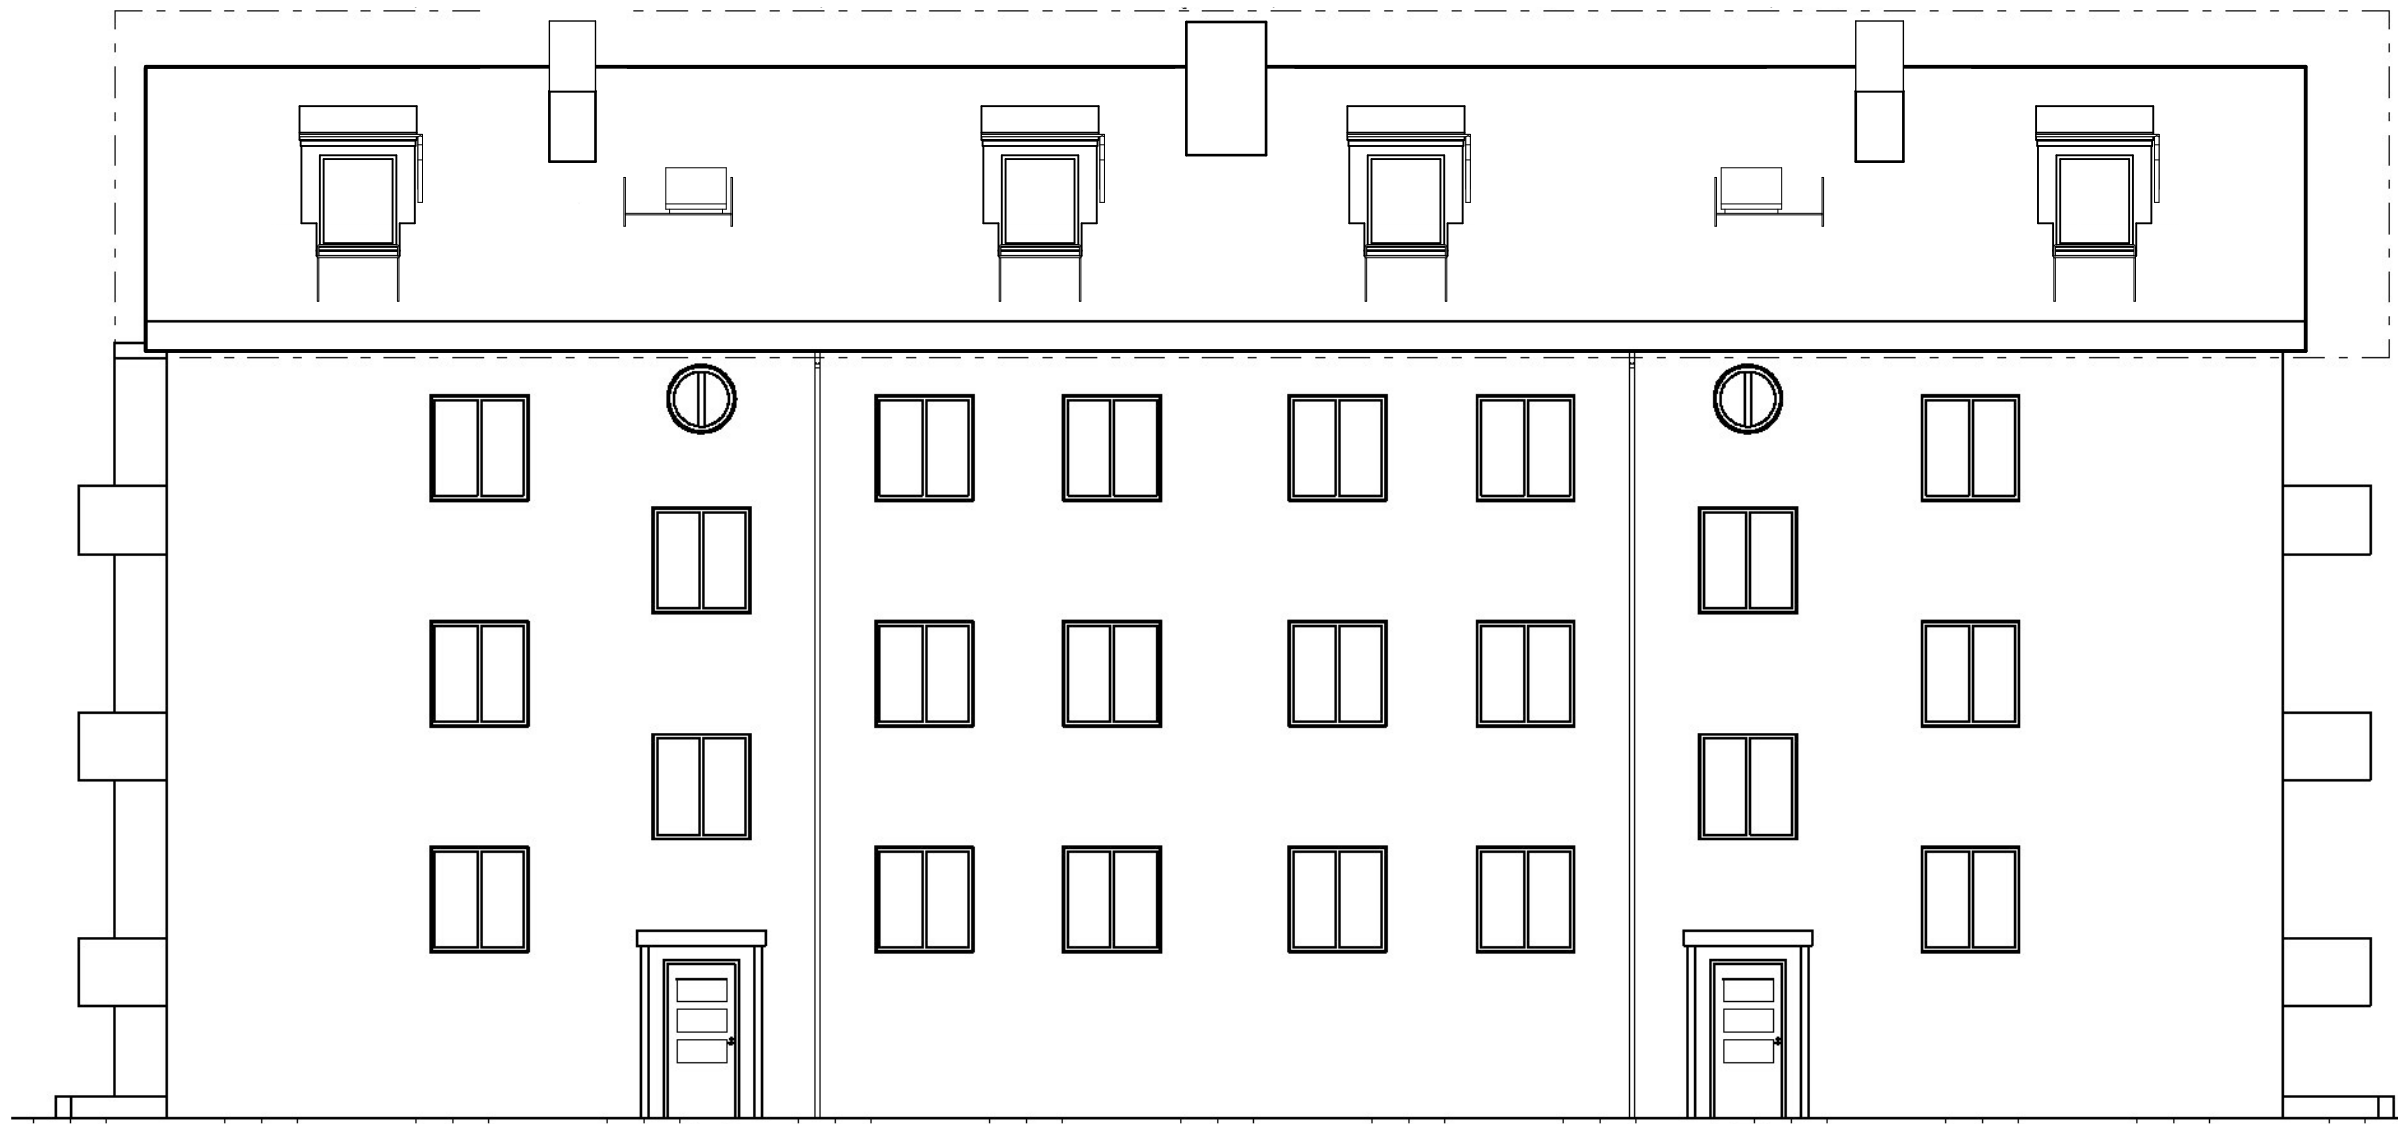


FASAD MOT NORR 1:100 (A1)

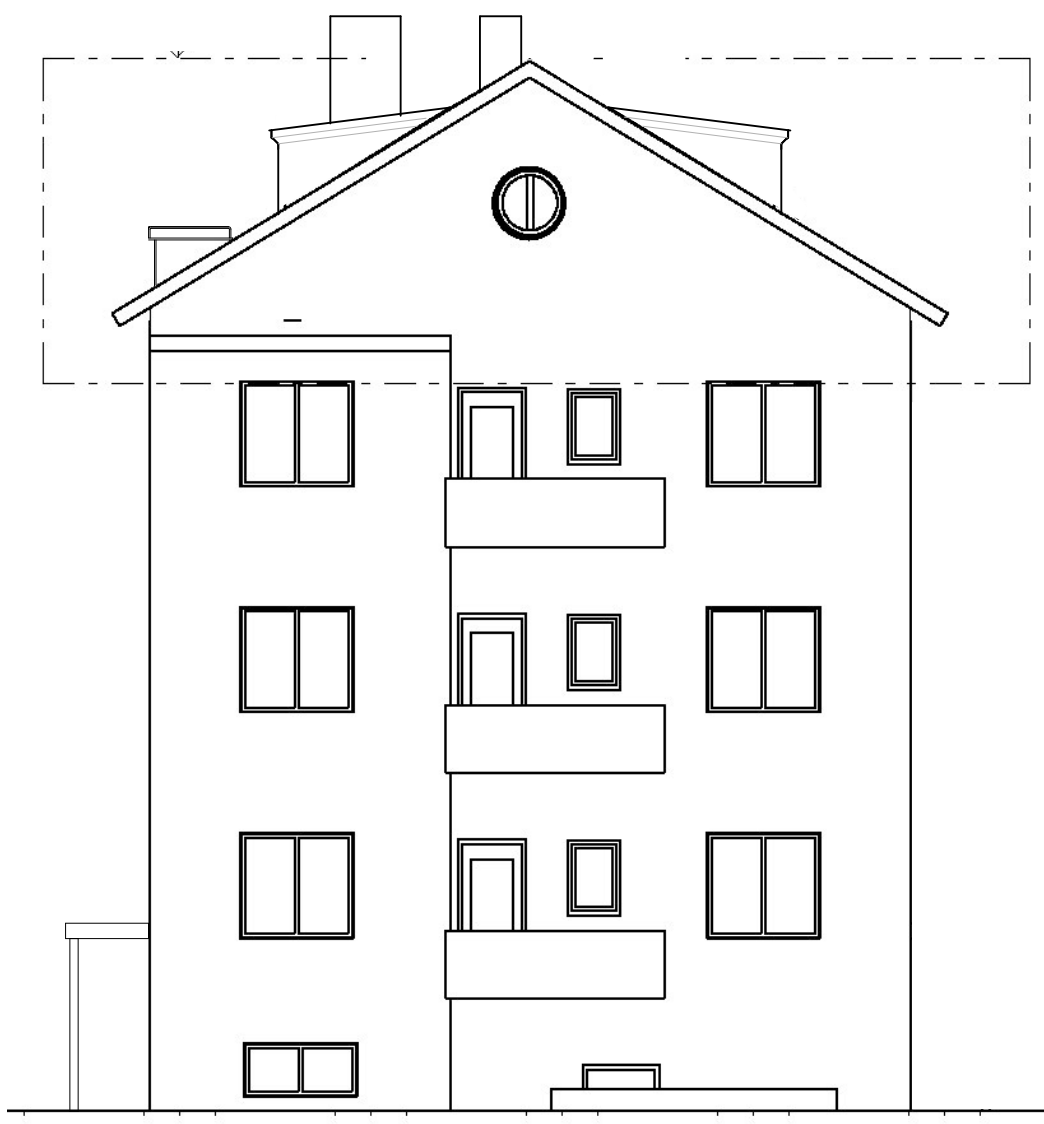


FASAD MOT VÄSTER 1:100 (A1)

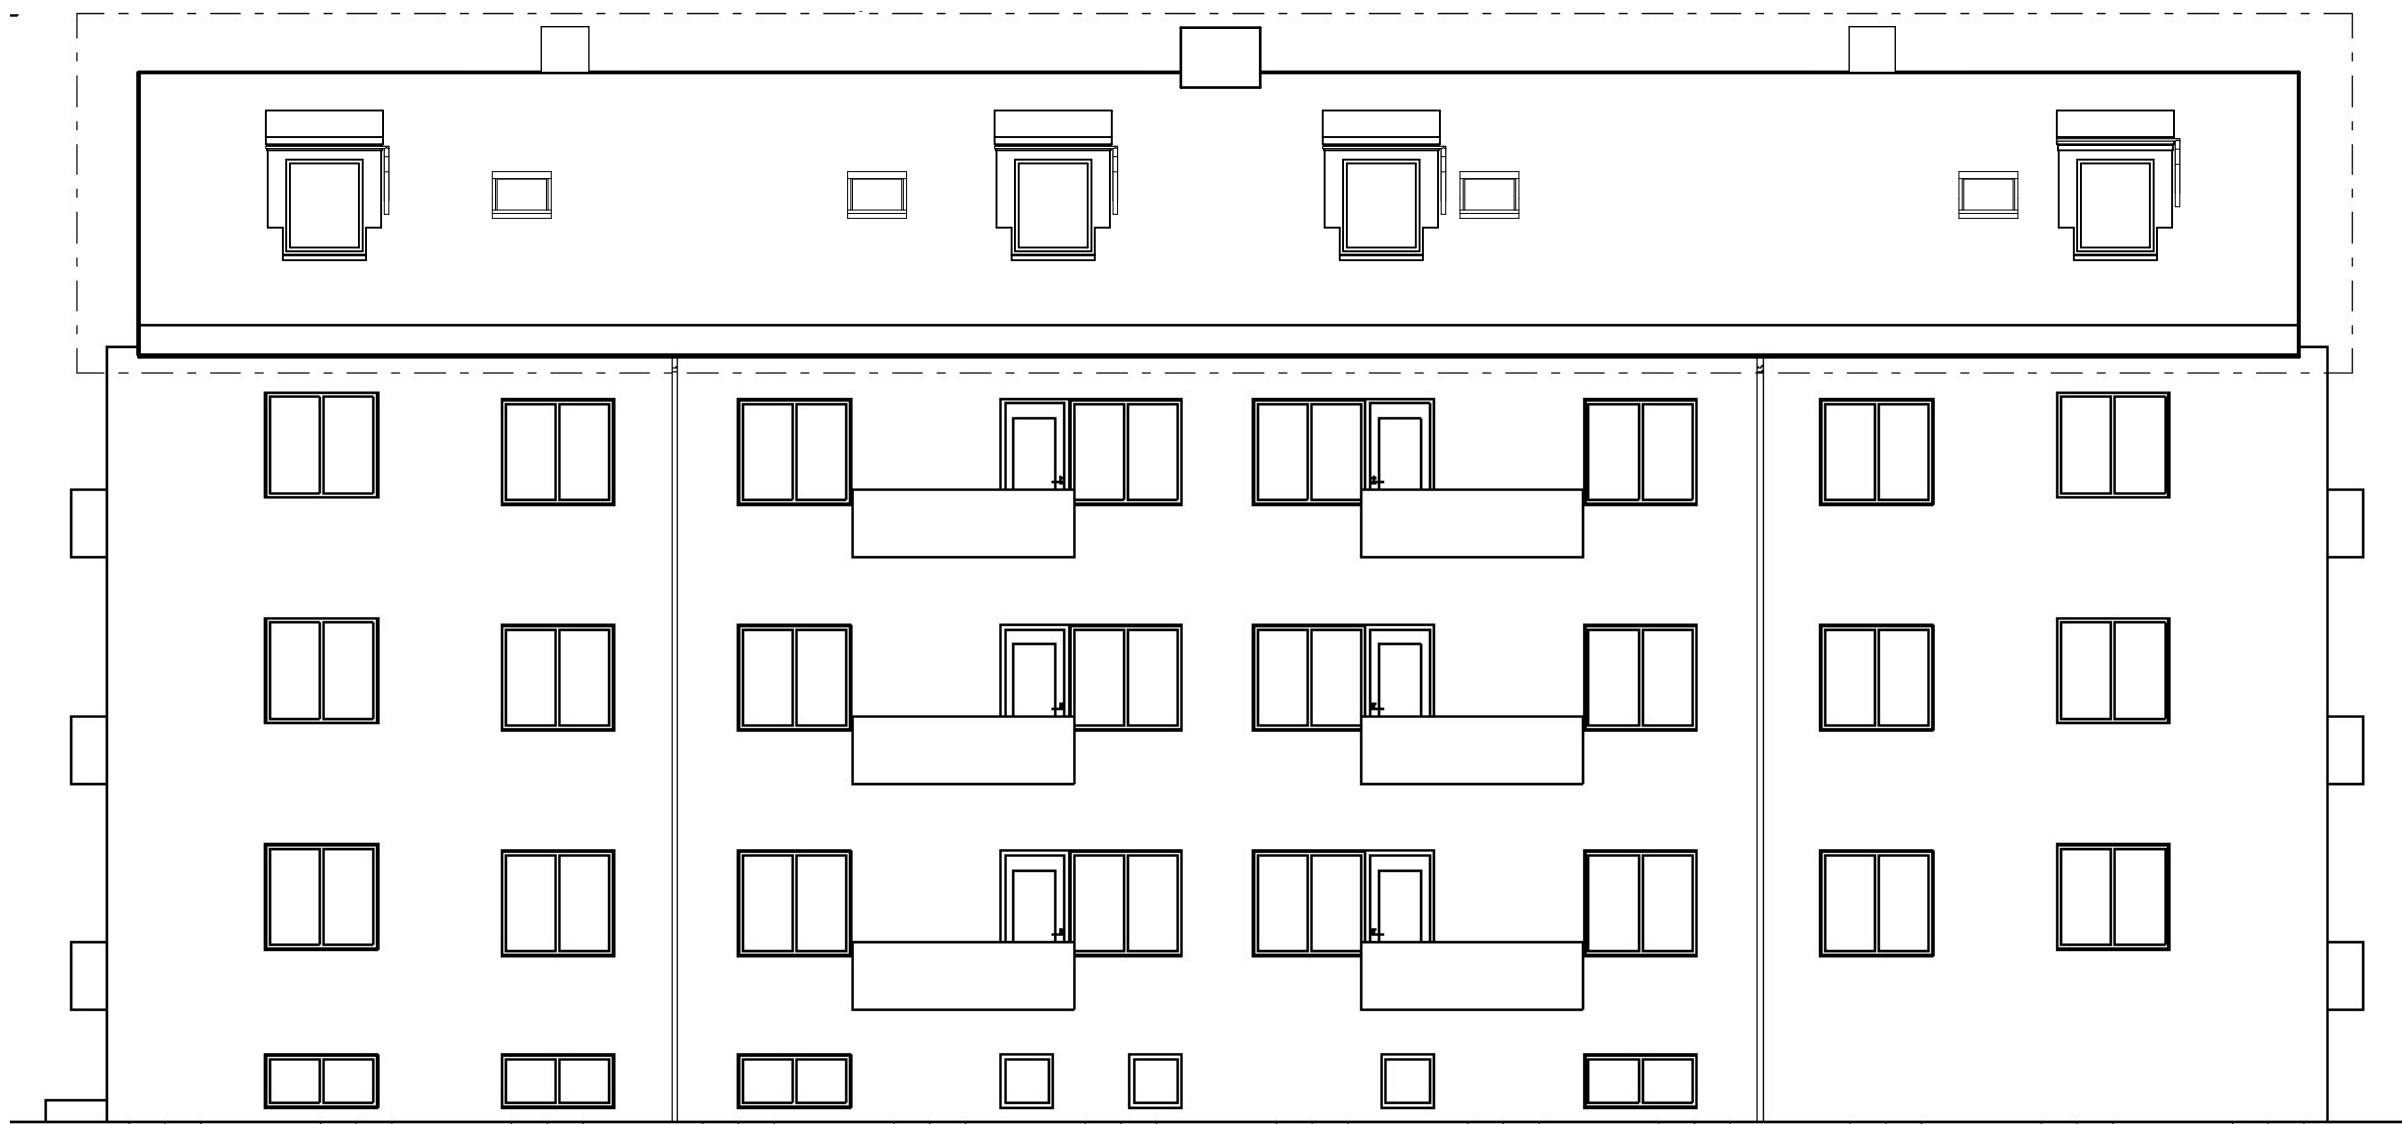

FASAD MOT SÖDER 1:100 (A1)

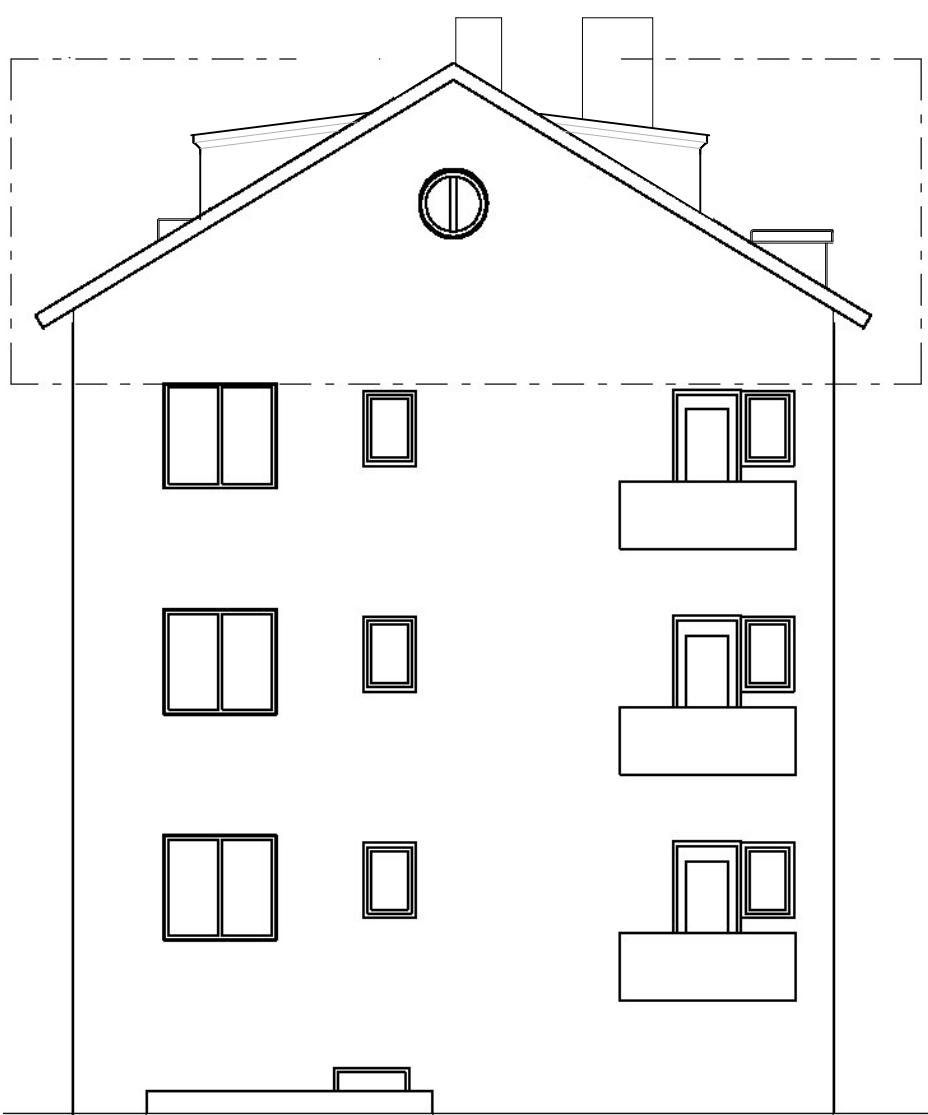

FASAD MOT ÖSTER 1:100 (A1)

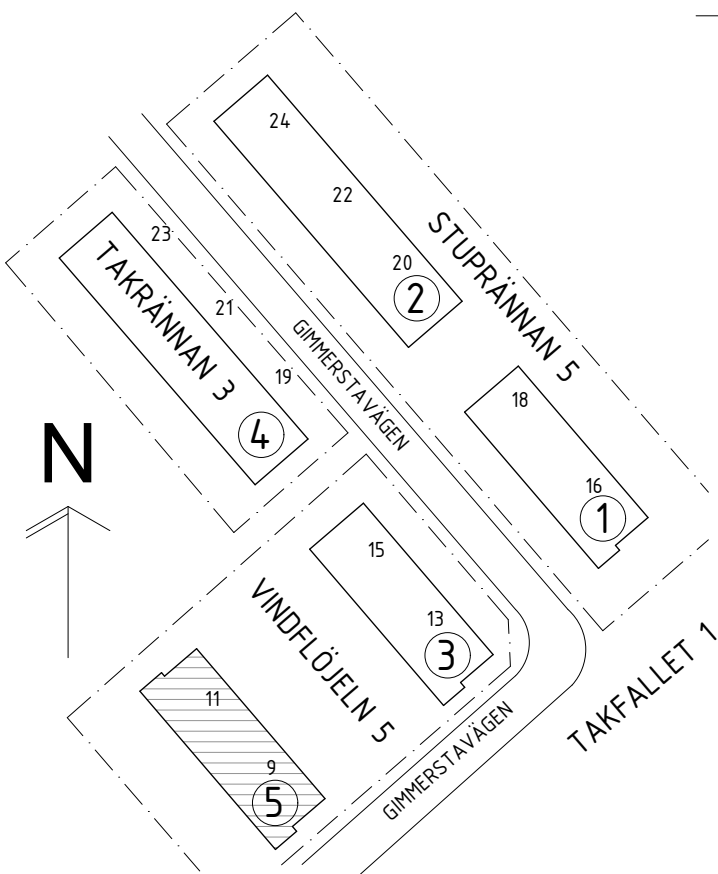

| BET  | ANT                    | ÄNDRING AVSER                              | DATUM        | Sign.       |
|--|------------------------|--|--------------|-------------|
| RELATIONSHANDLING  |                        |  |              |             |
| VINDFLÖJELN 5<br>HUS 5, GIMMERSTAVÄGEN 9-11                                |                        |  |              |             |
| <div><div>2BK</div><div>Swedenborgsgatan 2<br/>118 48 Söckholm</div></div> |                        |  |              |             |
| A  | 2BK                    | ARKITEKTER / + 08 518 179 00 / WWW.2BKA.SE |              |             |
| UPPDRAG NR   | 963                    | RITAD AV                                   | RB           | HANDLAGGARE |
| DATUM  | 2025-02-18             | ANSVARIG                                   | JOEL HEDGREN | JH          |
| FASADER  |                        |  |              |             |
| SKALA  | A1 - 1:100<br>A3 - 50% | NUMMER                                     | A-40-3-31    |             |
|  |                        |  | BET          |             |

