


Inkom till Stockholms stadsbyggnadskontor - 2025-04-10, Dnr 2024-07080

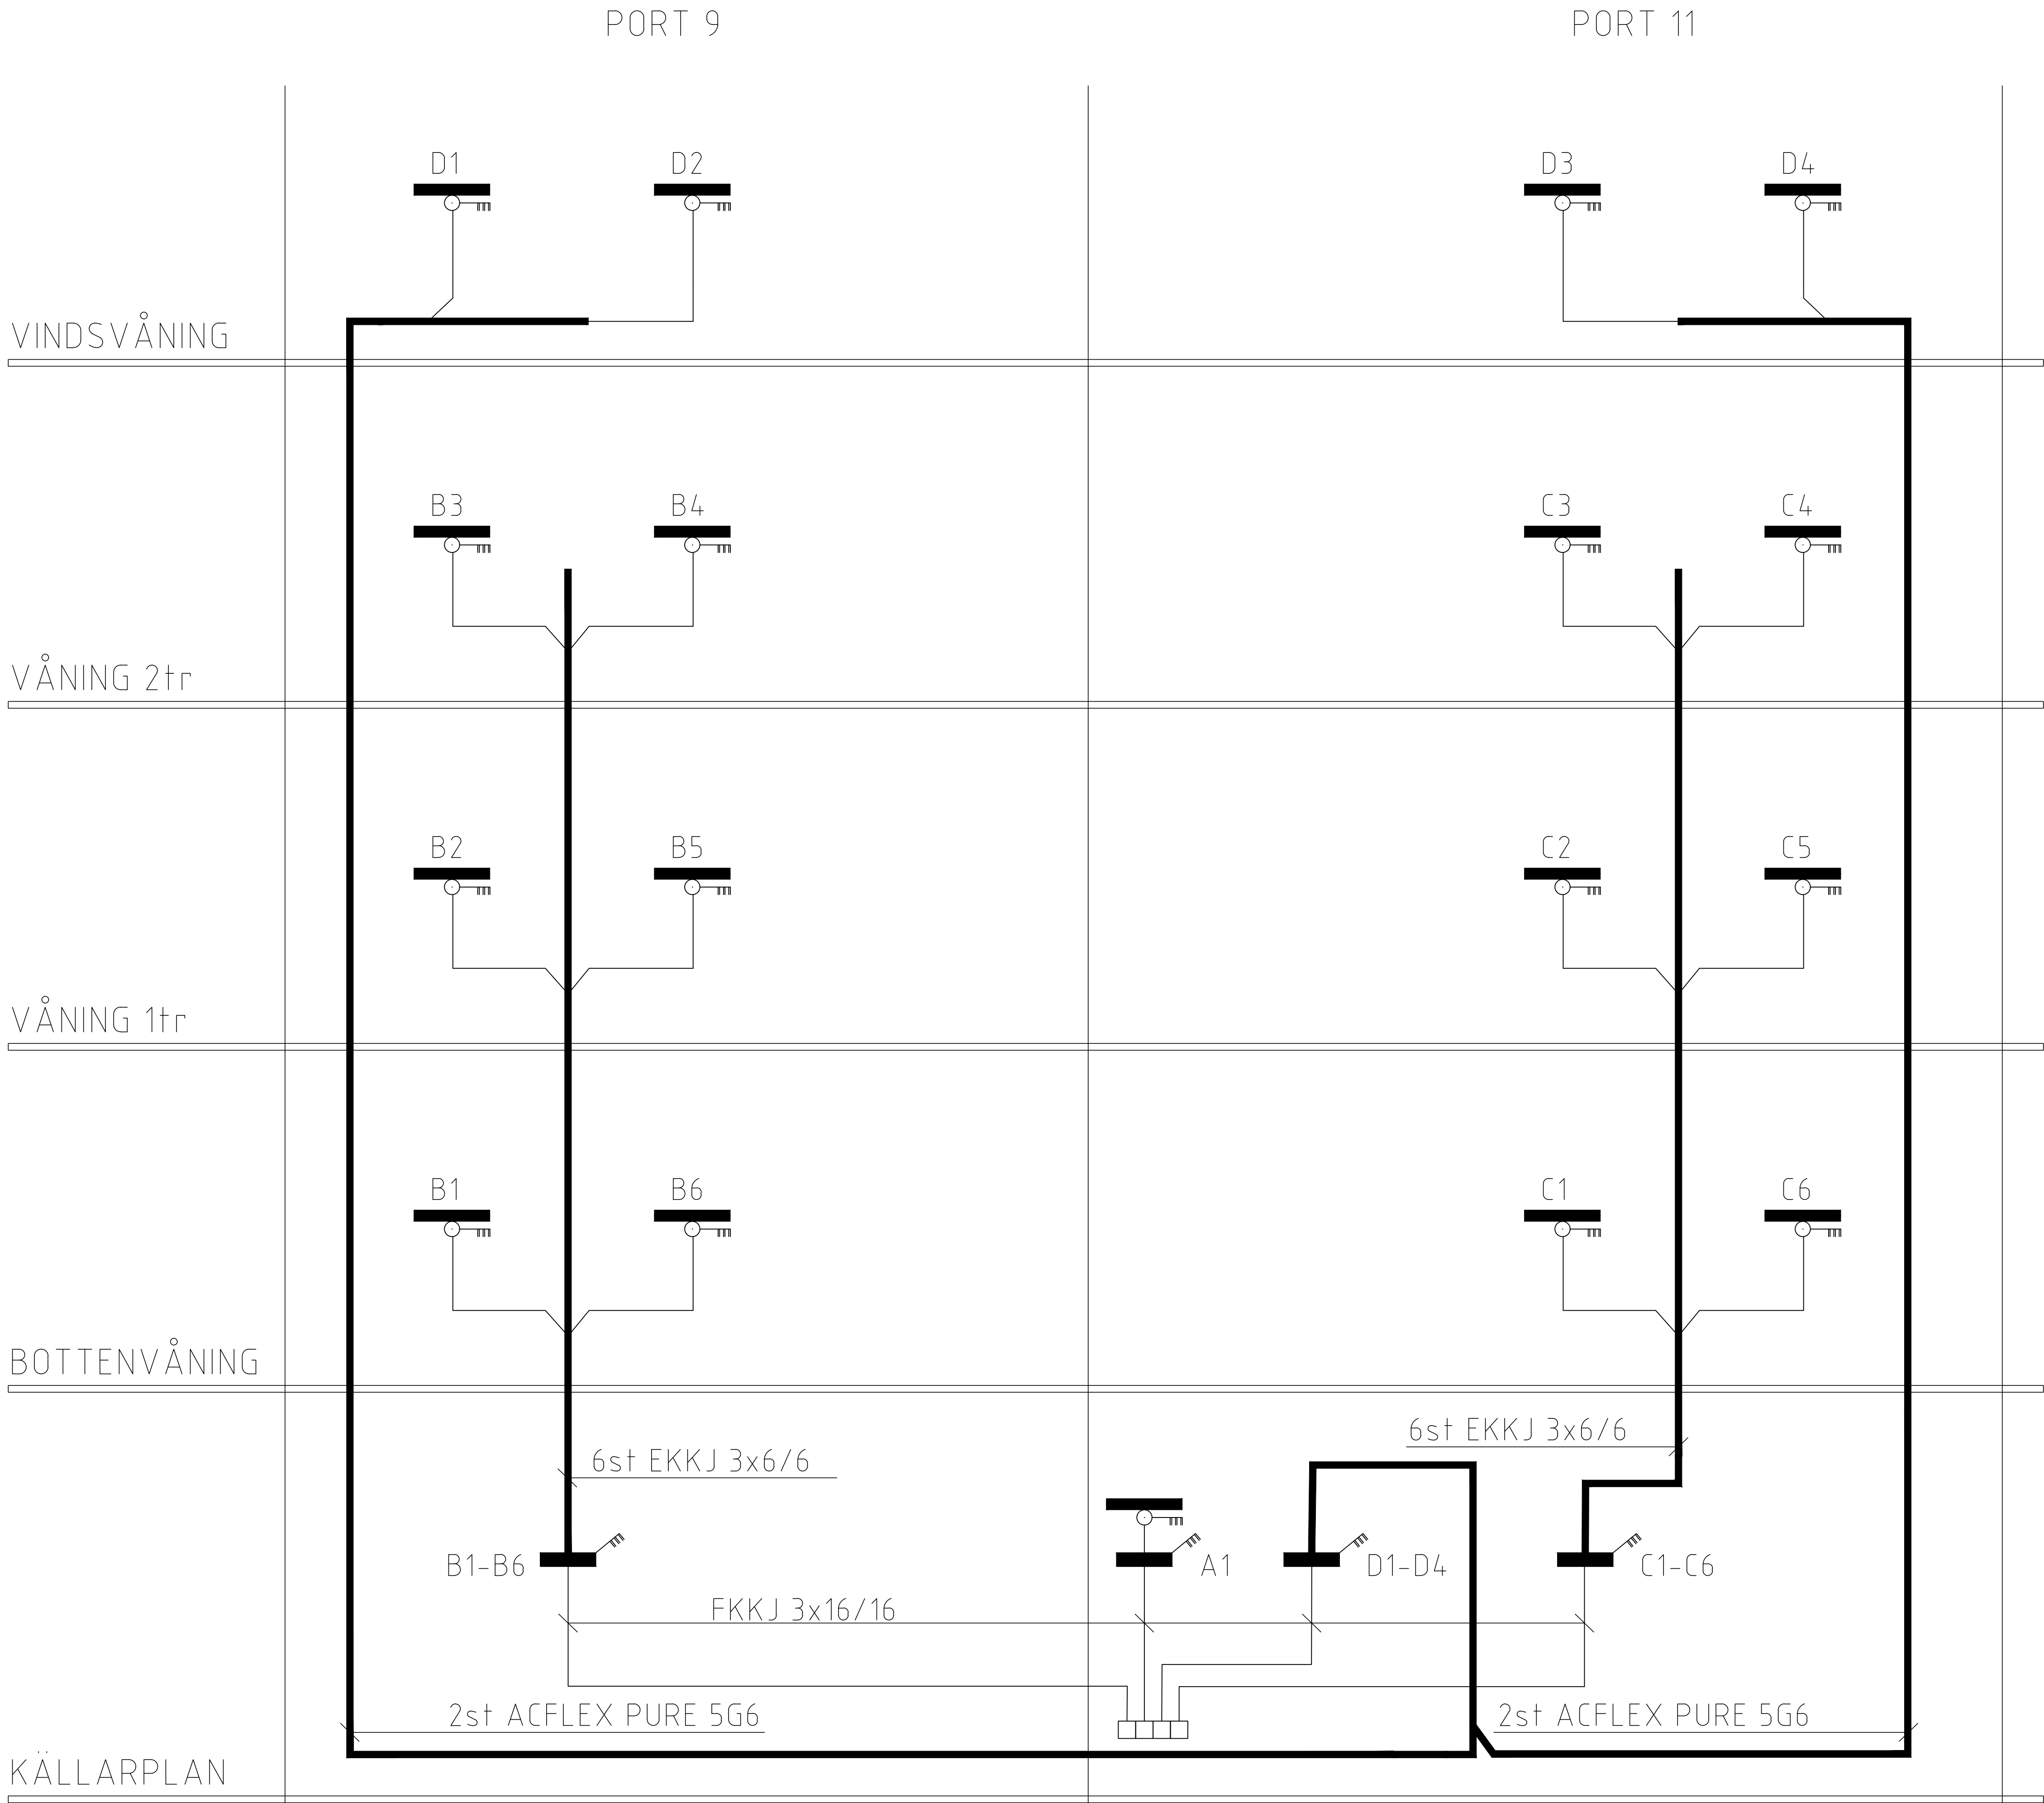

BET	ANT	ÄNDRINGEN AVSER	DATUM	SIGN	
RELATIONSHANDLING					
KV. VINDFLÖJEN 5 GIMMERSTAVÄGEN 9-11 ÄLVSJÖ					
<div><div><div>F</div><div>JAN FRANSON ELKONSULT AB www.elkonsult.se</div></div><div>Tel:08-10 39 05</div></div>					
UPPDRAG NR 24059	RITAD/KONSTR AV HA		HANDLÄGGARE HA		
DATUM 2024-10-17	ANSVARIG Håkan Ackland		GRANSKAD		
HUVUDLEDNINGSSCHEMA					
EL & TELESYSTEM					
SKALA		NUMMER			BET
		E-63-8-004			