


FÖRKLARINGAR:

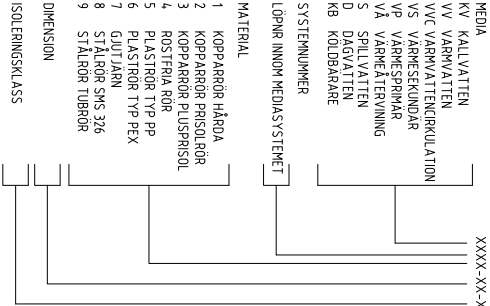

MATERIAL:

- AV = AVSTÄNGNINGSENTILL  
RVF = REGULERVENTIL  
TVF1 = TÄPPVATTENÖBDELARE  
VFI = VARMEÖBDELARE  
TS1 = TVÄTTSTALL  
VK1 = VÄTTEKLÖSETT  
BT1 = BRUNN  
BL1 = BLANDARE  
BL2 = KOKSBLANDARE

ANVISNINGAR:

ANSLUTNING AV SANITÄRA APPARATER  
FÖR KÖPLINGS- ANSLUTNINGSDIAGRAM  
SKALL FÖLJANDE TEKNISGDIMENSIONER  
ANVÄNDAS DÅR EJ ANNAT ANGIVITS

BETECKNING KV VVI S VS			
TS	15	15	75
VK	15	15	110
BL	15	15	75
B			75
RAD			16
TV	15		

REV	ANT	REVISERENNS ANMER	SIGN	DATUM
RELATIONSHANDLING				

KV STUPRÄNNAN 5  
ÖRBY

REIBO

TELEFONSTIGEN 2 TEL. 08-556 117 70		www.reibo.se	
191 39 NACKA	E-mail: info@reibo.se		
UPPRÄG NR	REIBO AV	HANDLAGGARE	
7022	E/E/JJP	JR	
DATUM	ANSVARIG		
2025-03-31	JR		
GIMMERSTAVÄGEN 9-11, (HUS 5)			
ÖMRYGGATION			
VIND			
VS-INSTALLATION			
SKALA	NUMMER	REV	
A1=1:50	V-50-1-54.01	-	
A3=1:100			

