


FÖRESKRIFTER

RITNING FÅR EJ ANVÄNDAS FÖR BESTÄLLNING
ELLER UTFÖRANDE UTAN
ATT VARA FÖRSEDD MED TEXTEN BYGGHANDLING.

SE ALLMÄNNA FÖRESKRIFTER K30:00

HÄNVISNINGAR

FÖRKLARINGAR

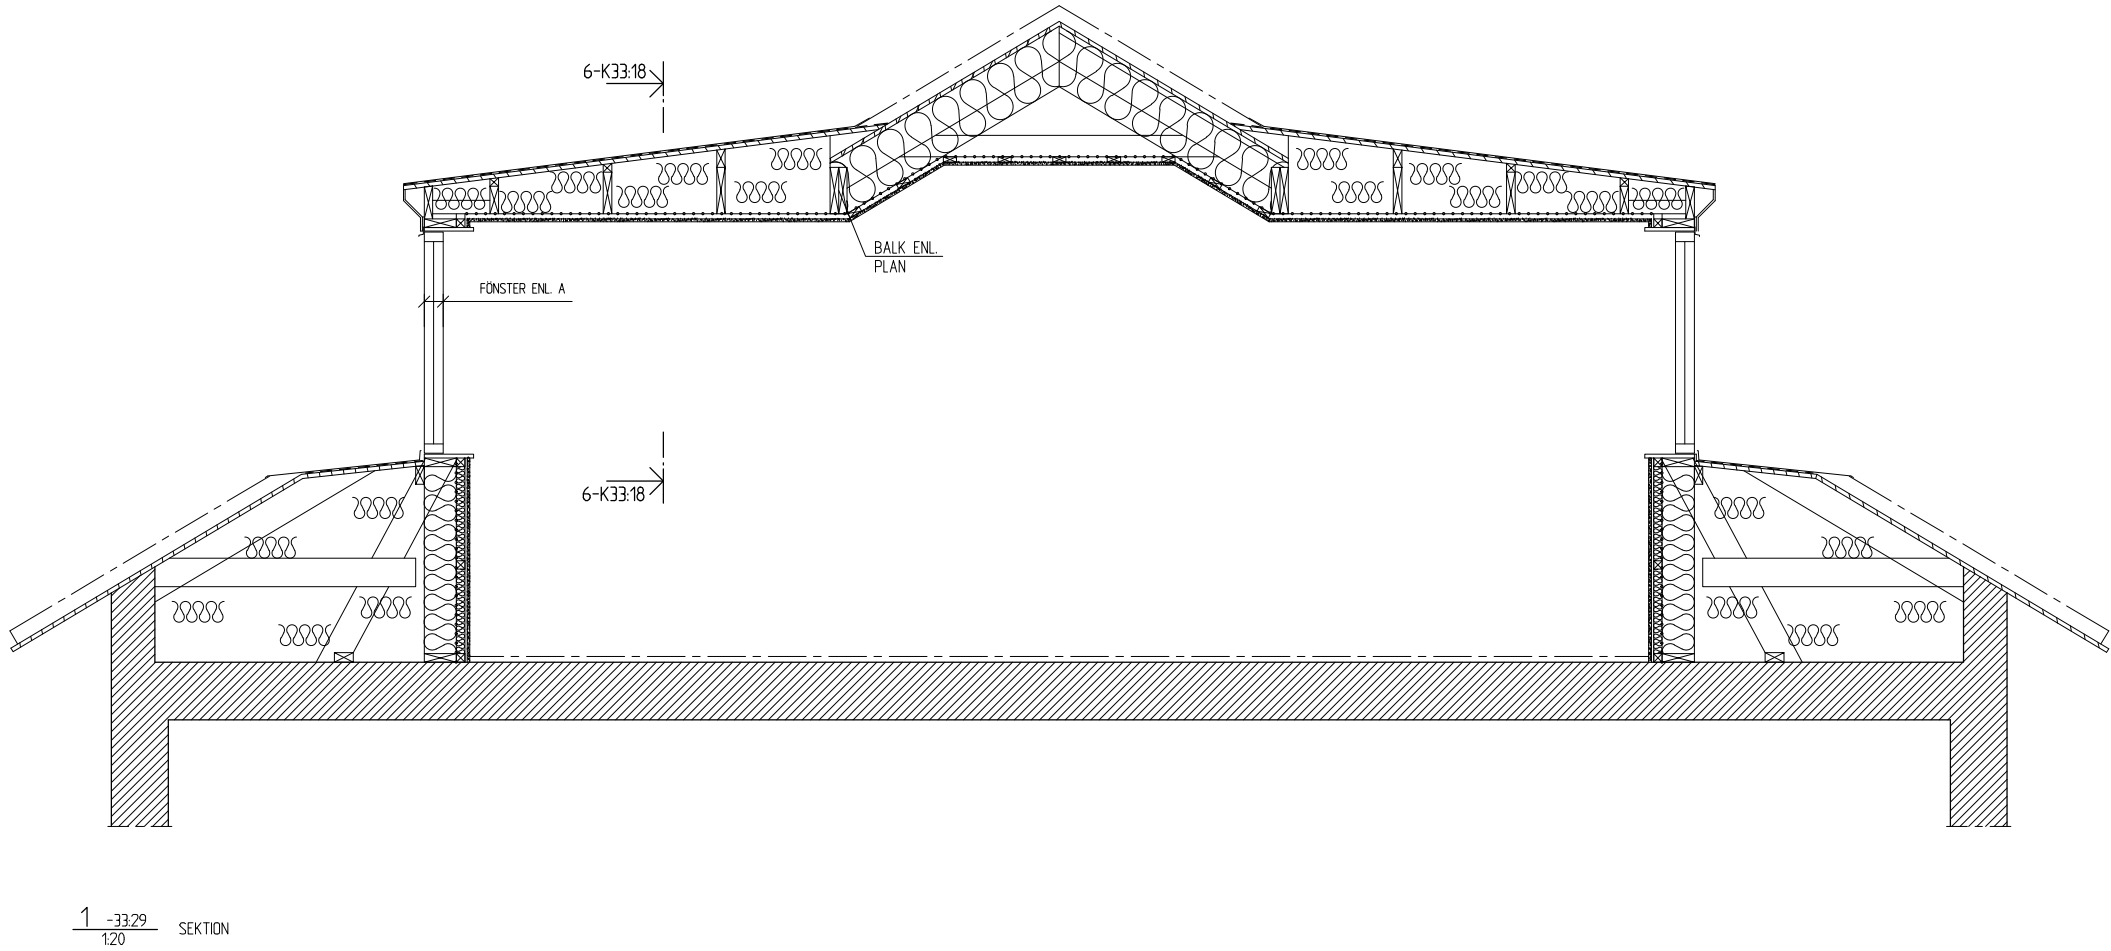

BET	ANT	ÄNDRINGEN AVSER		DATUM		SIGN	
RELATIONSHANDLING							
				SD project ab Råbäcksvägen 36 112 54 Stockholm Tel 08-785 06 20 Fax 08-785 06 21			
PROJEKTNUMMER 222725		RITAD/KONSTR AV SRB		HANDLAGGARE SRB			
DATUM 2025-03-26		ANSVARIG ERIK LINDQUIST					
KV. VINDFLÖJELN 5 - HUS 5 SEKTIONS-RITNING SEKTION							
SKALA 1:20 / A1 1:40 / A3		NUMMER K33:29					
						BET .	