




FASAD MOT GÄRD
1:100

RITNINGAR SKALL, FÖR ATT VARA GÄLLANDE PÅ BYGGARBETSPÅTSEN ELLER FÖR ATT ANVÄNDAS FÖR BESTÄLLNING AV SNICKERIER, INREDNING M.M. VARA FÖRSEDD MED BENÄMNING "BYGGHANDLING".

SAMTLIGA MÅTT KONTROLLERAS PÅ PLATS INNAN TILLVERKNING SKER. ENTREPRENÖREN SKALL FÖRSÄKRA SIG OM ATT HEN ERHÅLLIT DEN SENASTE VERSIONEN AV RITNINGEN INNAN ARBETE PÅBÖRJAS. VID EVENTUELLA OKLARHETER; KONTAKTA ARKITEKTEN.

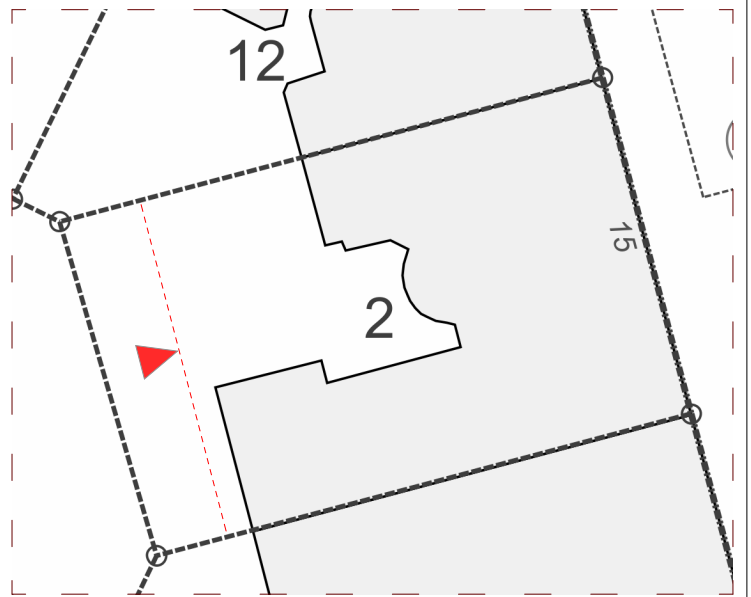

| | | | | | | | |
|---|--------------------------|---------------|-----------------------------|-------|--|--|--|
| | | | | | | | |
| | | | | | | | |
| BET | ANT | ÄNDRING AVSER | DATUM | Sign. | | | |
| RELATIONSHANDLINGAR | | | | | | | |
| KORNETTEN 2 | | | | | | | |
| STOCKHOLMS KOMMUN | | | | | | | |
| | | | | | | | |
| BYGG- HERR | | | | | | | |
| A | VIZ ARKITEKTKONTOR AB | | | | | | |
| | | | | | | | |
| | | | | | | | |
| | | | | | | | |
| UPPDRAG NR | RITAD AV M.MADHOUSH | | HANDLÄGGARE A. LINDQVIST | | | | |
| DATUM | ANSVARIG A. LINDQVIST | | | | | | |
| VERKSAMHETSÄNDRING SAMMANSATT, FASADER FASAD MOT GÄRD | | | | | | | |
| SKALA A1 A3 1:100 1:200 | NUMMER A-40.3-002 | | | BET | | | |