


Inkom till Stockholms stadsbyggnadskontor - 2024-07-08, Dnr 2024-1095
Titel: Stockholms stadsbyggnadskontor, 2024-07-08, Dnr 2024-1095
För: Stockholms stadsbyggnadskontor, 2024-07-08, Dnr 2024-1095

FASAD MOT GÅRD
1:100

21 850

RITNINGAR SKALL, FÖR ATT VARA GÄLLANDE PÅ BYGGARBETSPÅSÄTTEN ELLER FÖR ATT ANVÄNDAS FÖR BESTÄLLNING AV SNICKERIER, INREDNING M.M. VARA FÖRSEDD MED BENÄMNING "BYGGHANDLING".

SAMTLIGA MÅTT KONTROLLERAS PÅ PLATS INNAN TILLVERKNING SKER. ENTREPRENÖREN SKALL FÖRSÄKRA SIG OM ATT HEN ERHÅLLIT DEN SENASTE VERSIONEN AV RITNINGEN INNAN ARBETE PÅBÖRJAS. VID EVENTUELLA OKLARHETER, KONTAKTA ARKITEKTEN.

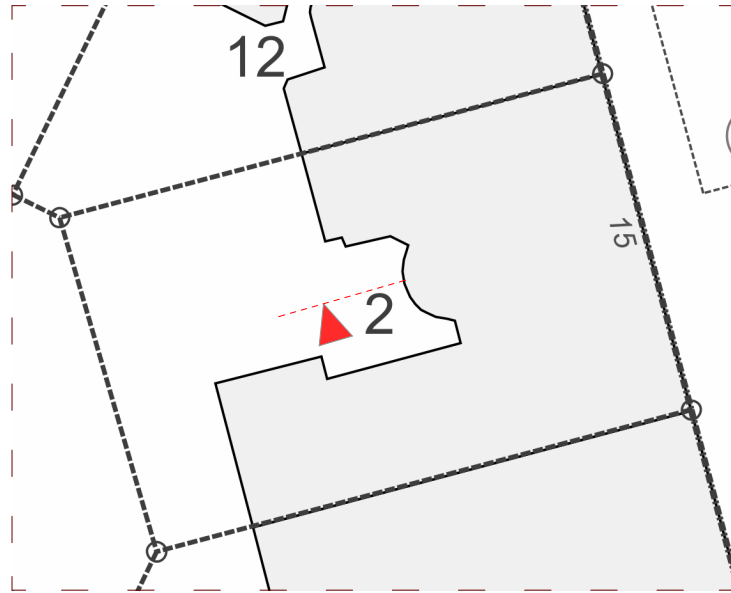

BET	ANT	ÄNDRING AVSER	DATUM	Sign.
RELATIONSHANDLINGAR				
KORNETTEN 2				
STOCKHOLMS KOMMUN				
BYGG- HERR				
A	VIZ ARKITEKTKONTOR AB			
UPPDRAG NR	RITAD AV		HANDLÄGGARE	
	M.MADHOUSH		A. LINDQVIST	
DATUM	ANSVARIG			
2024-05-07	A. LINDQVIST			
VERKSAMHETSÄNDRING				
SAMMANSATT, FASADER				
FASAD MOT GÅRD				
SKALA A1 A3	NUMMER			BET
1:100 1:200	A-40.3-004			