



RITNINGAR SKALL, FÖR ATT VARA GÄLLANDE PÅ BYGGARBETSPLATSEN ELLER FÖR ATT ANVÄNDAS FÖR BESTÄLLNING AV SNICKERIER, INREDNING M.M. VARA FÖRSEDD MED BENÄMNING "BYGGHANDLING".

SAMTLIGA MÅTT KONTROLLERAS PÅ PLATS INNAN TILLVERKNING SKER. ENTREPRENÖREN SKALL FÖRSÄKRA SIG OM ATT HEN ERHÅLLIT DEN SENASTE VERSIONEN AV RITNINGEN INNAN ARBETE PÅBÖRJAS. VID EVENTUELLA OKLARHETER, KONTAKTA ARKITEKTEN.

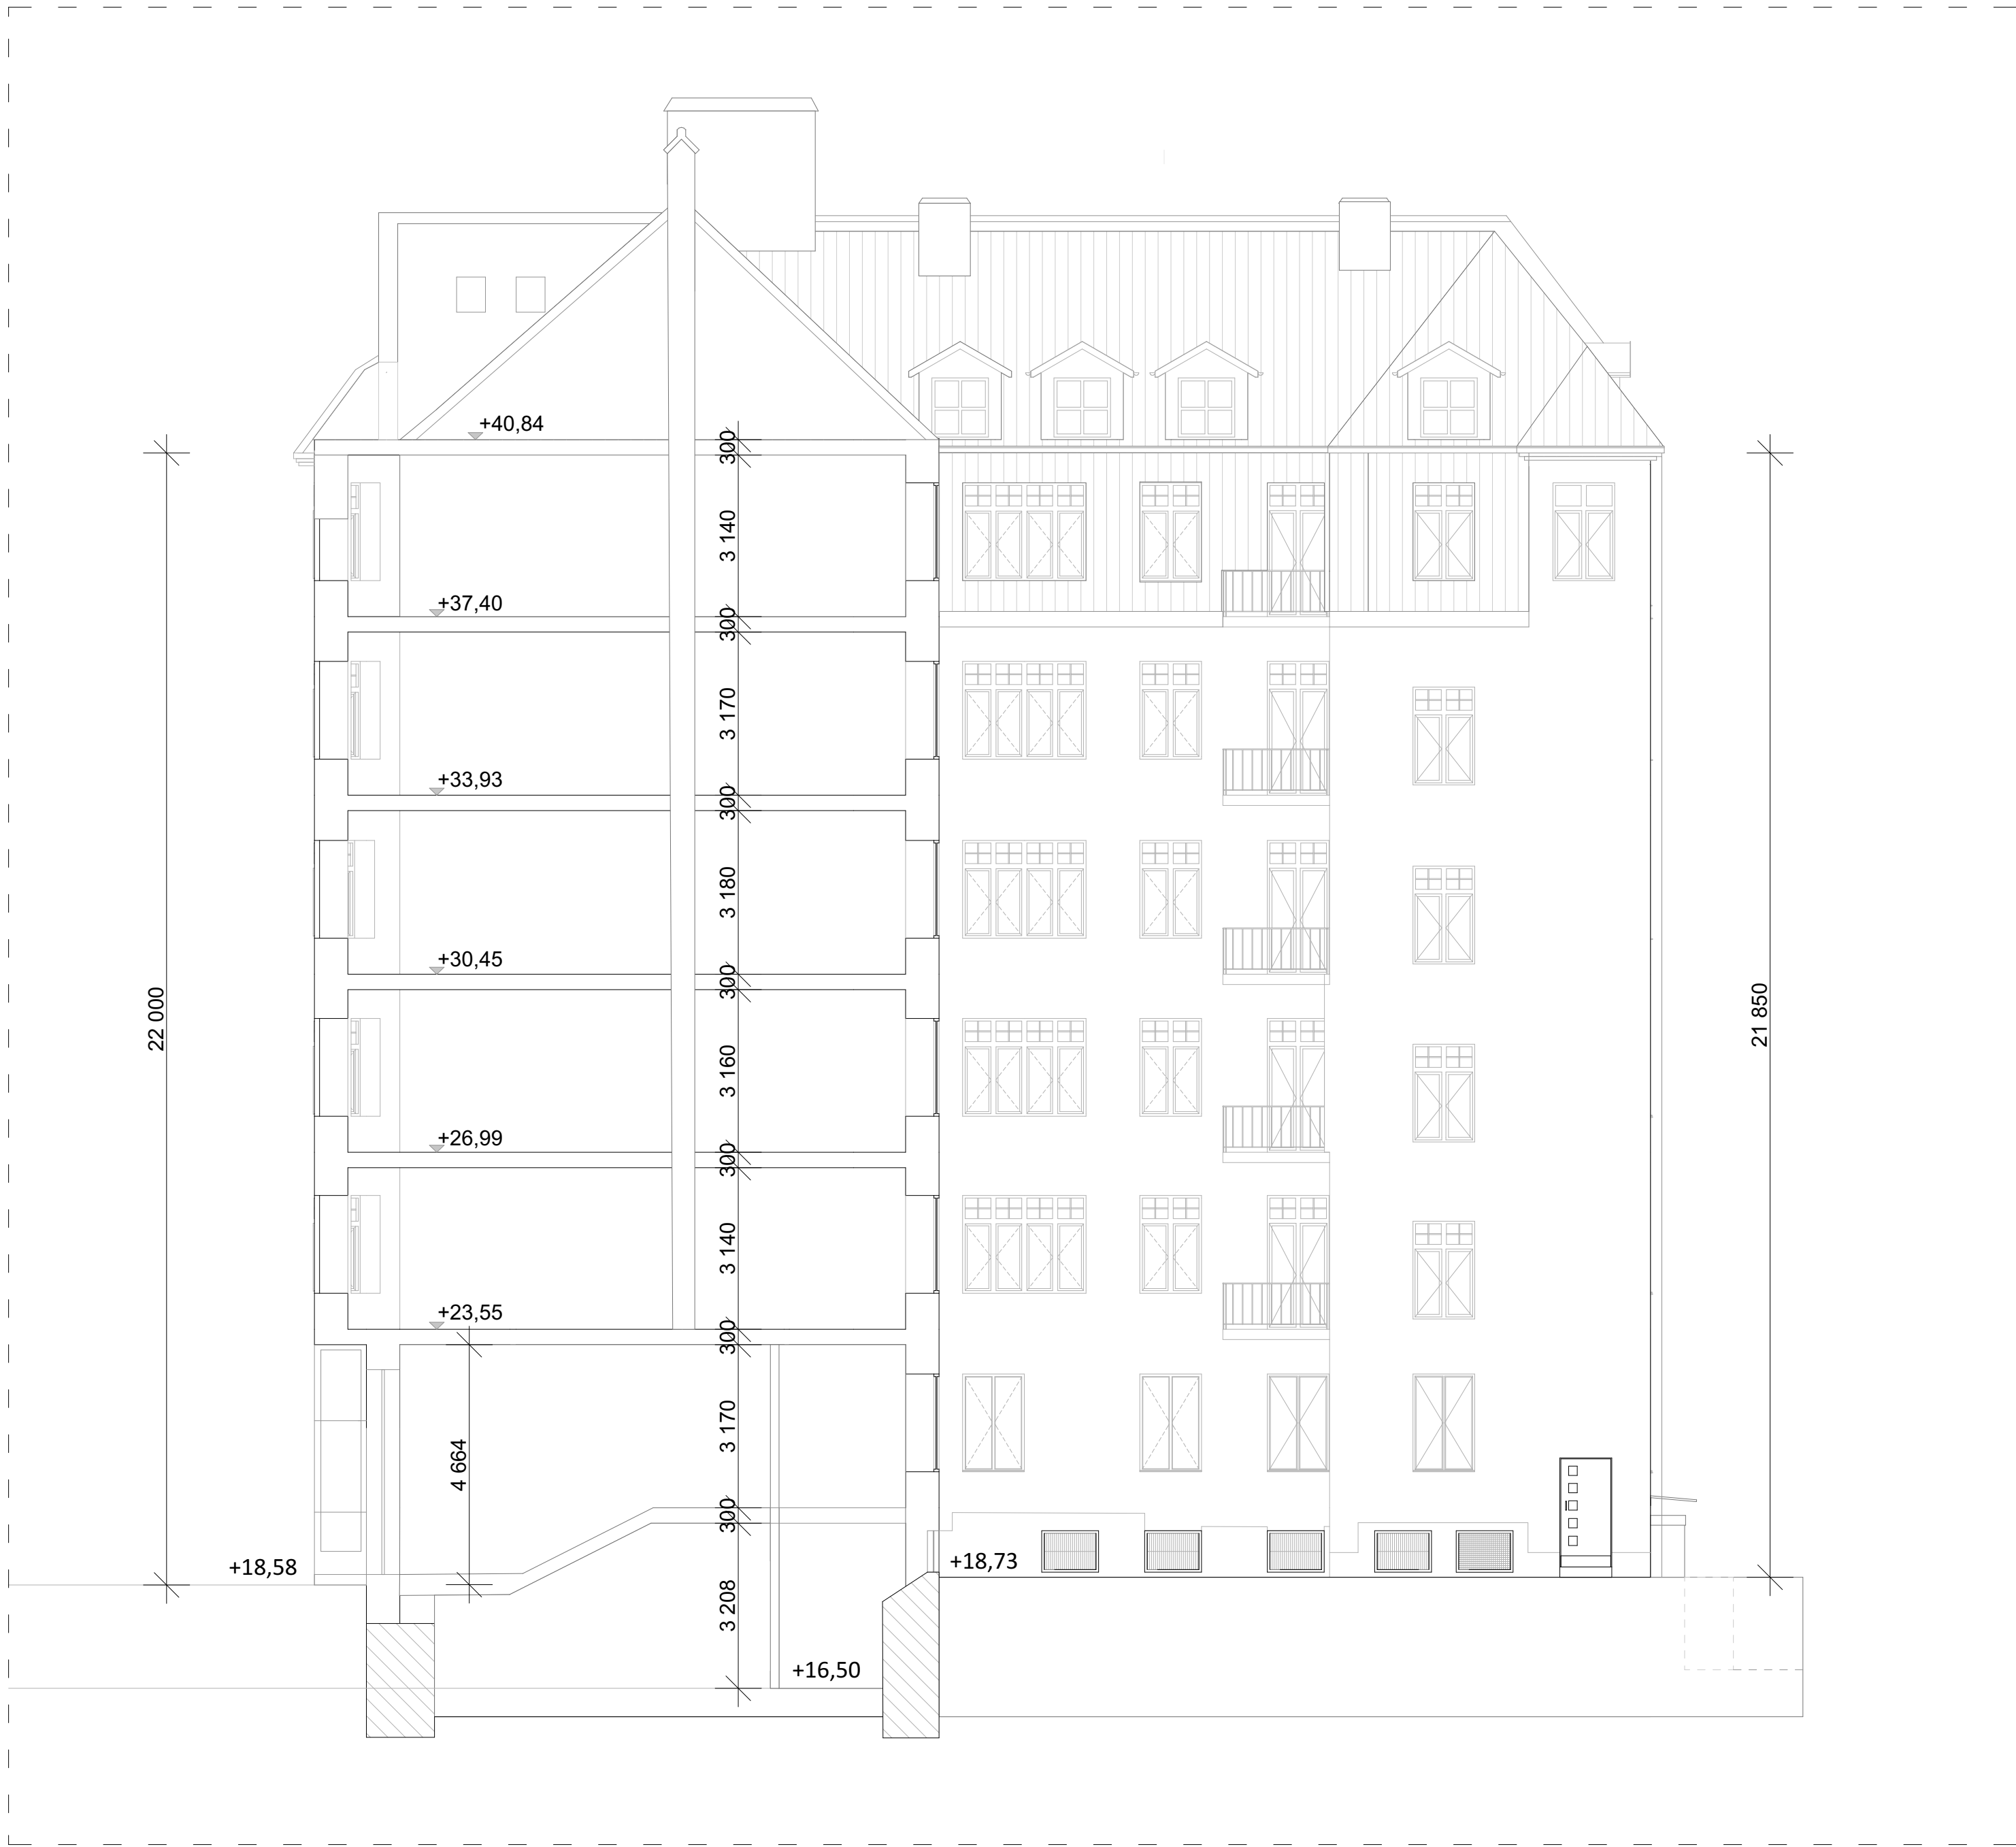

FASAD/ SEKTION MOT GÅRD
1:100

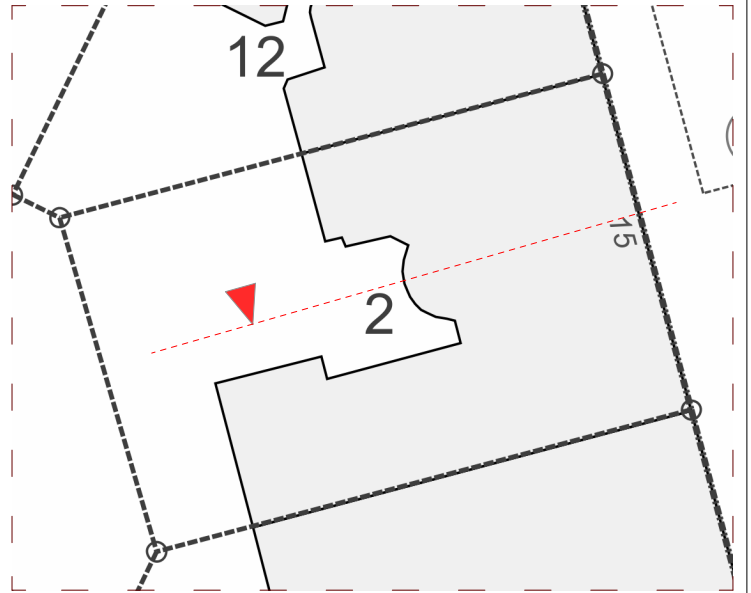

BET	ANT	ÄNDRING AVSER	DATUM	Sign.
RELATIONSHANDLINGAR				
KORNETTEN 2 STOCKHOLMS KOMMUN				
BYGG- HERRE				
A	VIZ ARKITEKTKONTOR AB			
UPPDRAG NR	12	RITAD AV M.MADHOUSH	HANDLÄGGARE A. LINDQVIST	
DATUM	2024-05-07	ANSVARIG A. LINDQVIST		
VERKSAMHETSÄNDRING SAMMANSETT, FASADER FASAD OCH SEKTION MOT GÅRD				
SKALA A1 A3 1:100 1:200	NUMMER A-40.3-003			BET