
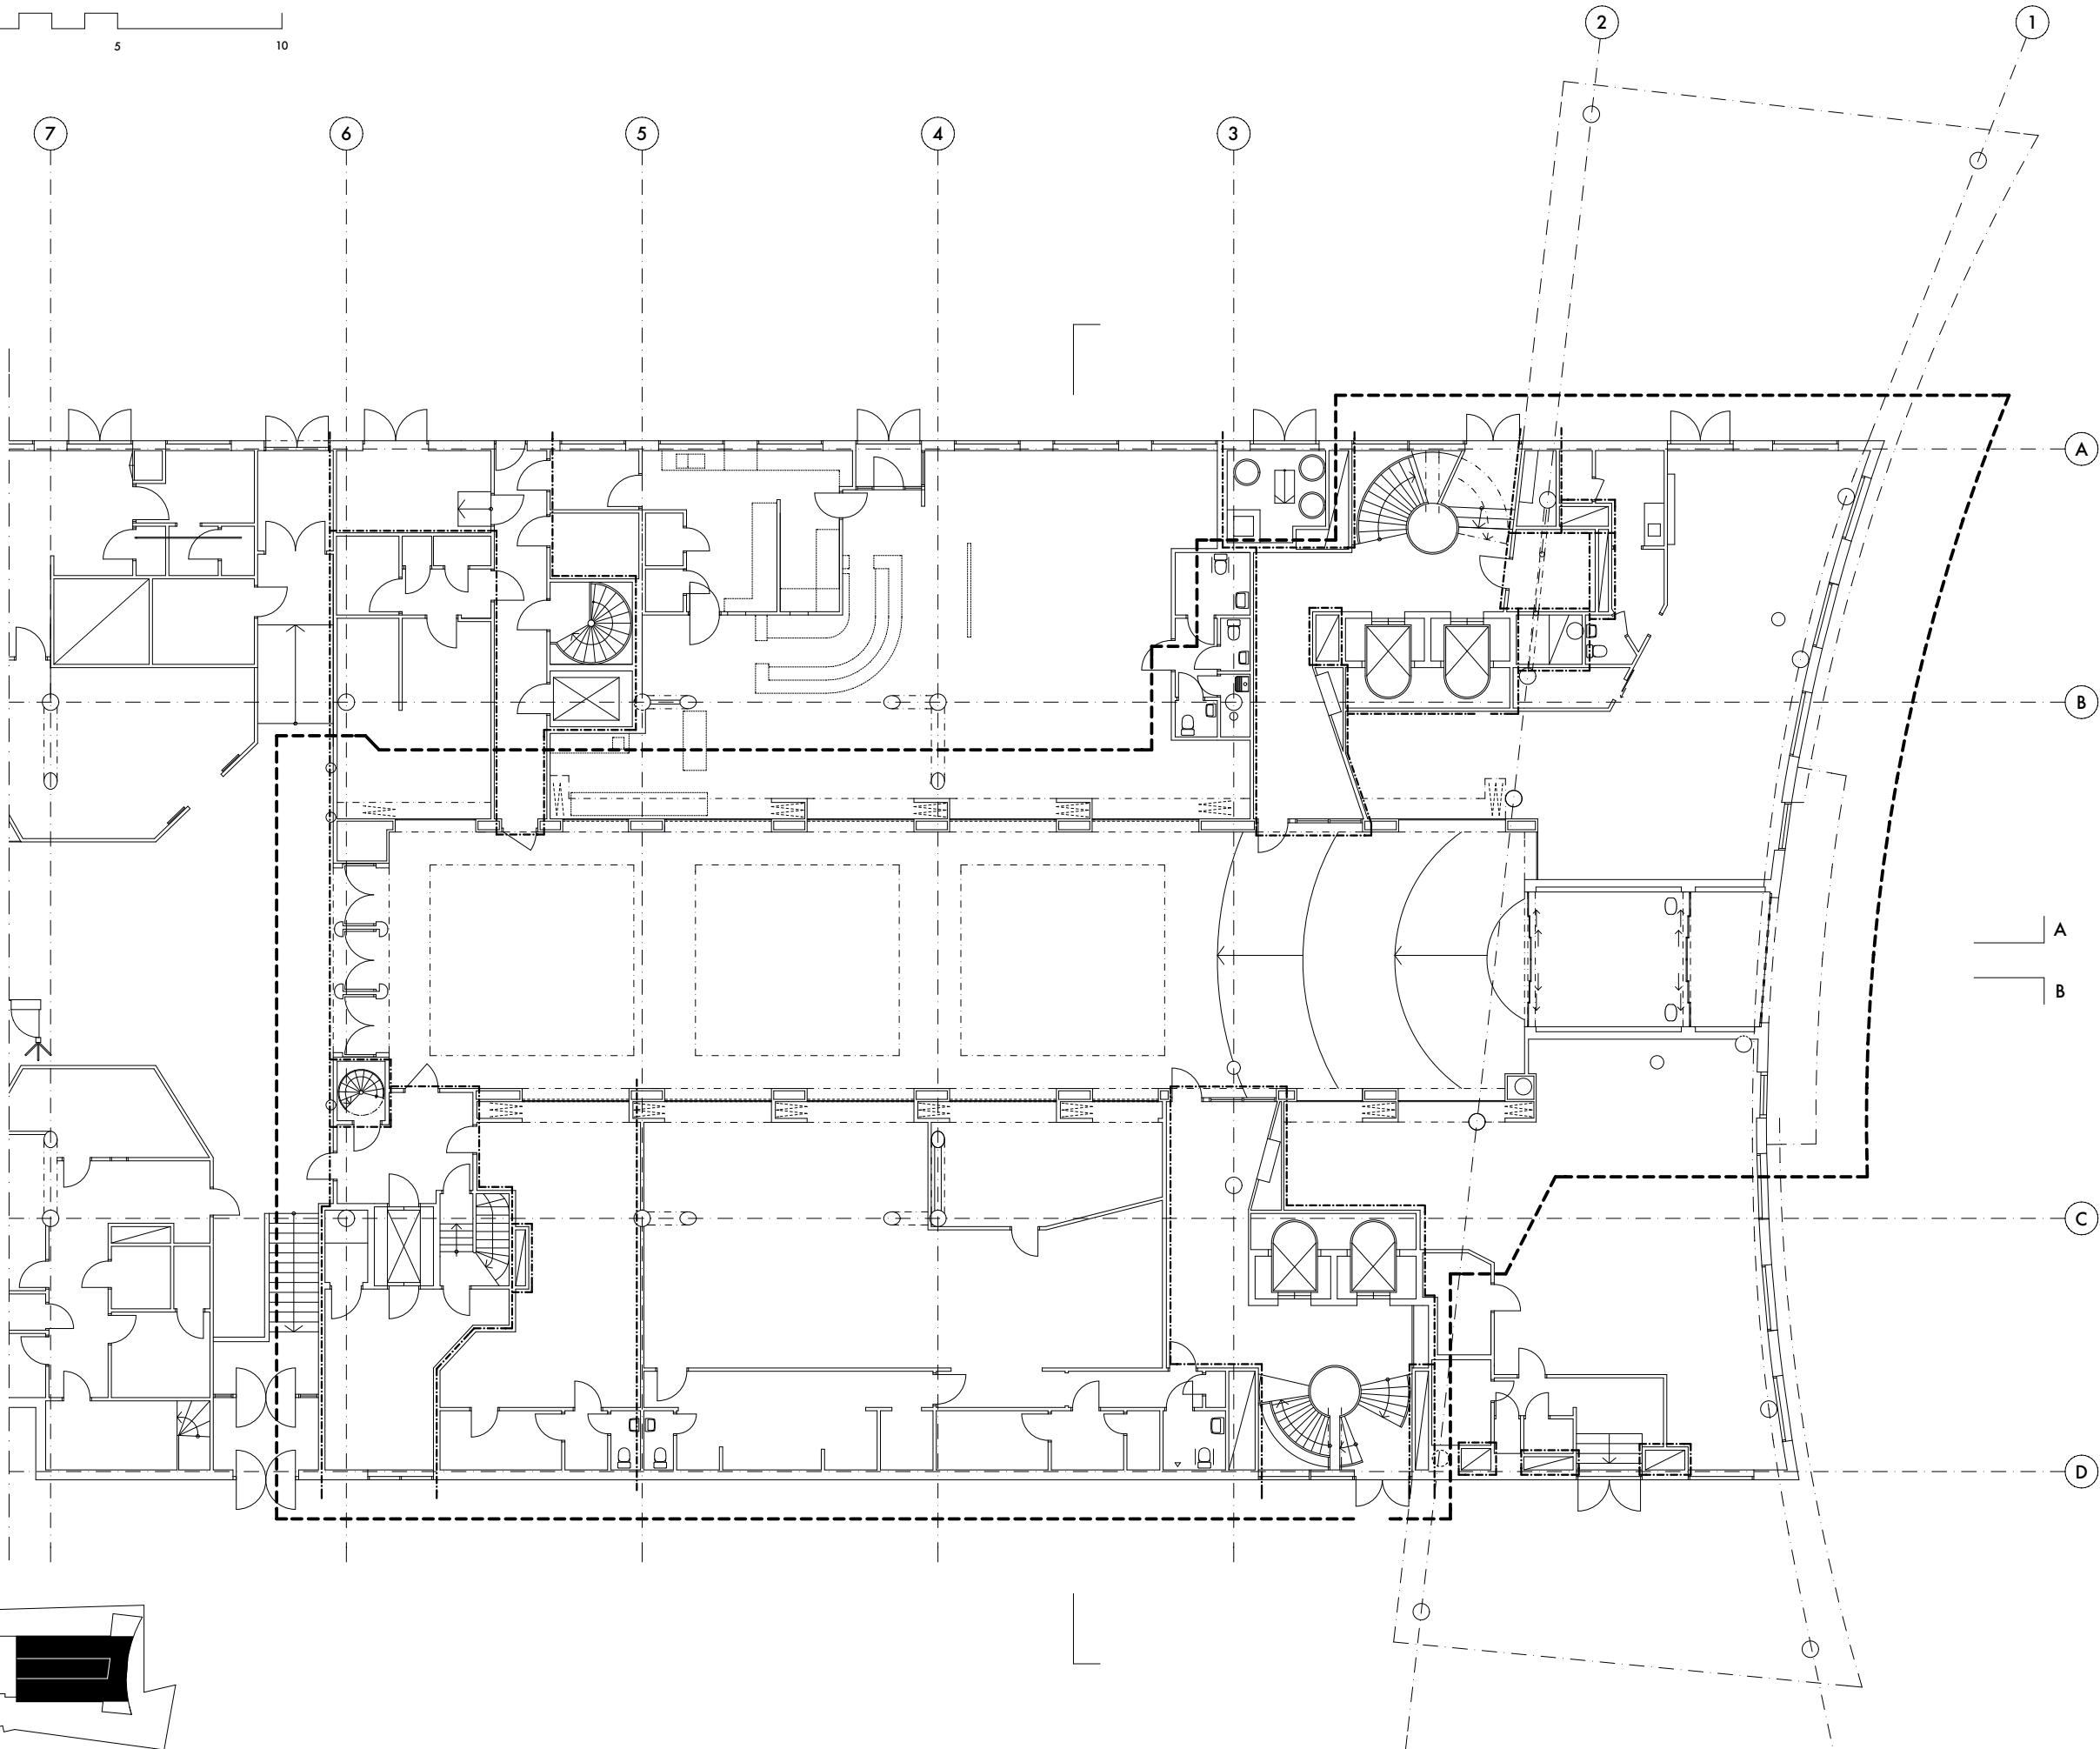


A
B

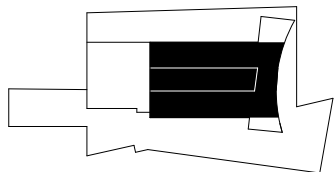

FÖRKLARINGAR

- Brandcellsgräns EI60
- Entreprenadgräns (yta som tas i bruk)

| BET | ANT | ÄNDRINGEN AVSER | DATUM | SIGN |
|-----|-----|-----------------|-------|------|
|-----|-----|-----------------|-------|------|

RELATIONSHANDLING

DENNA HANDLING ÄR FRAMTAGEN EFTER ORIGINALRITNING UTFÖRD AV
AXELSSON & BOROWSKI ARKITEKTER

OBS! RITNINGEN ÄR INTE EN EXAKT UPPMÄTNINGSRITNING
EV MÄTTAVVIKELSER MOT DET BYGGDA KAN DÄRFÖR FÖREKOMMA

gws arkitekter

FOLKUNGAGATAN 53, 1TR 116 22 STOCKHOLM TEL: [+46 8] 6416110
WWW.GWSK.SE


| DATUM | RITAD AV | ANSVARIG ARKITEKT |
|--------|----------|-------------------|
| 170410 | TK/LR/LP | T KARASALO |

Kv STADENS DIKE 7, STOCKHOLM

PLAN 3 (ENTRÉPLAN) - DEL 1
(+20.50)

| SKALA | NUMMER | BET |
|------------------------|---------|-----|
| A1: 1:100 A3: 1:200 | A30:003 | |

A
B

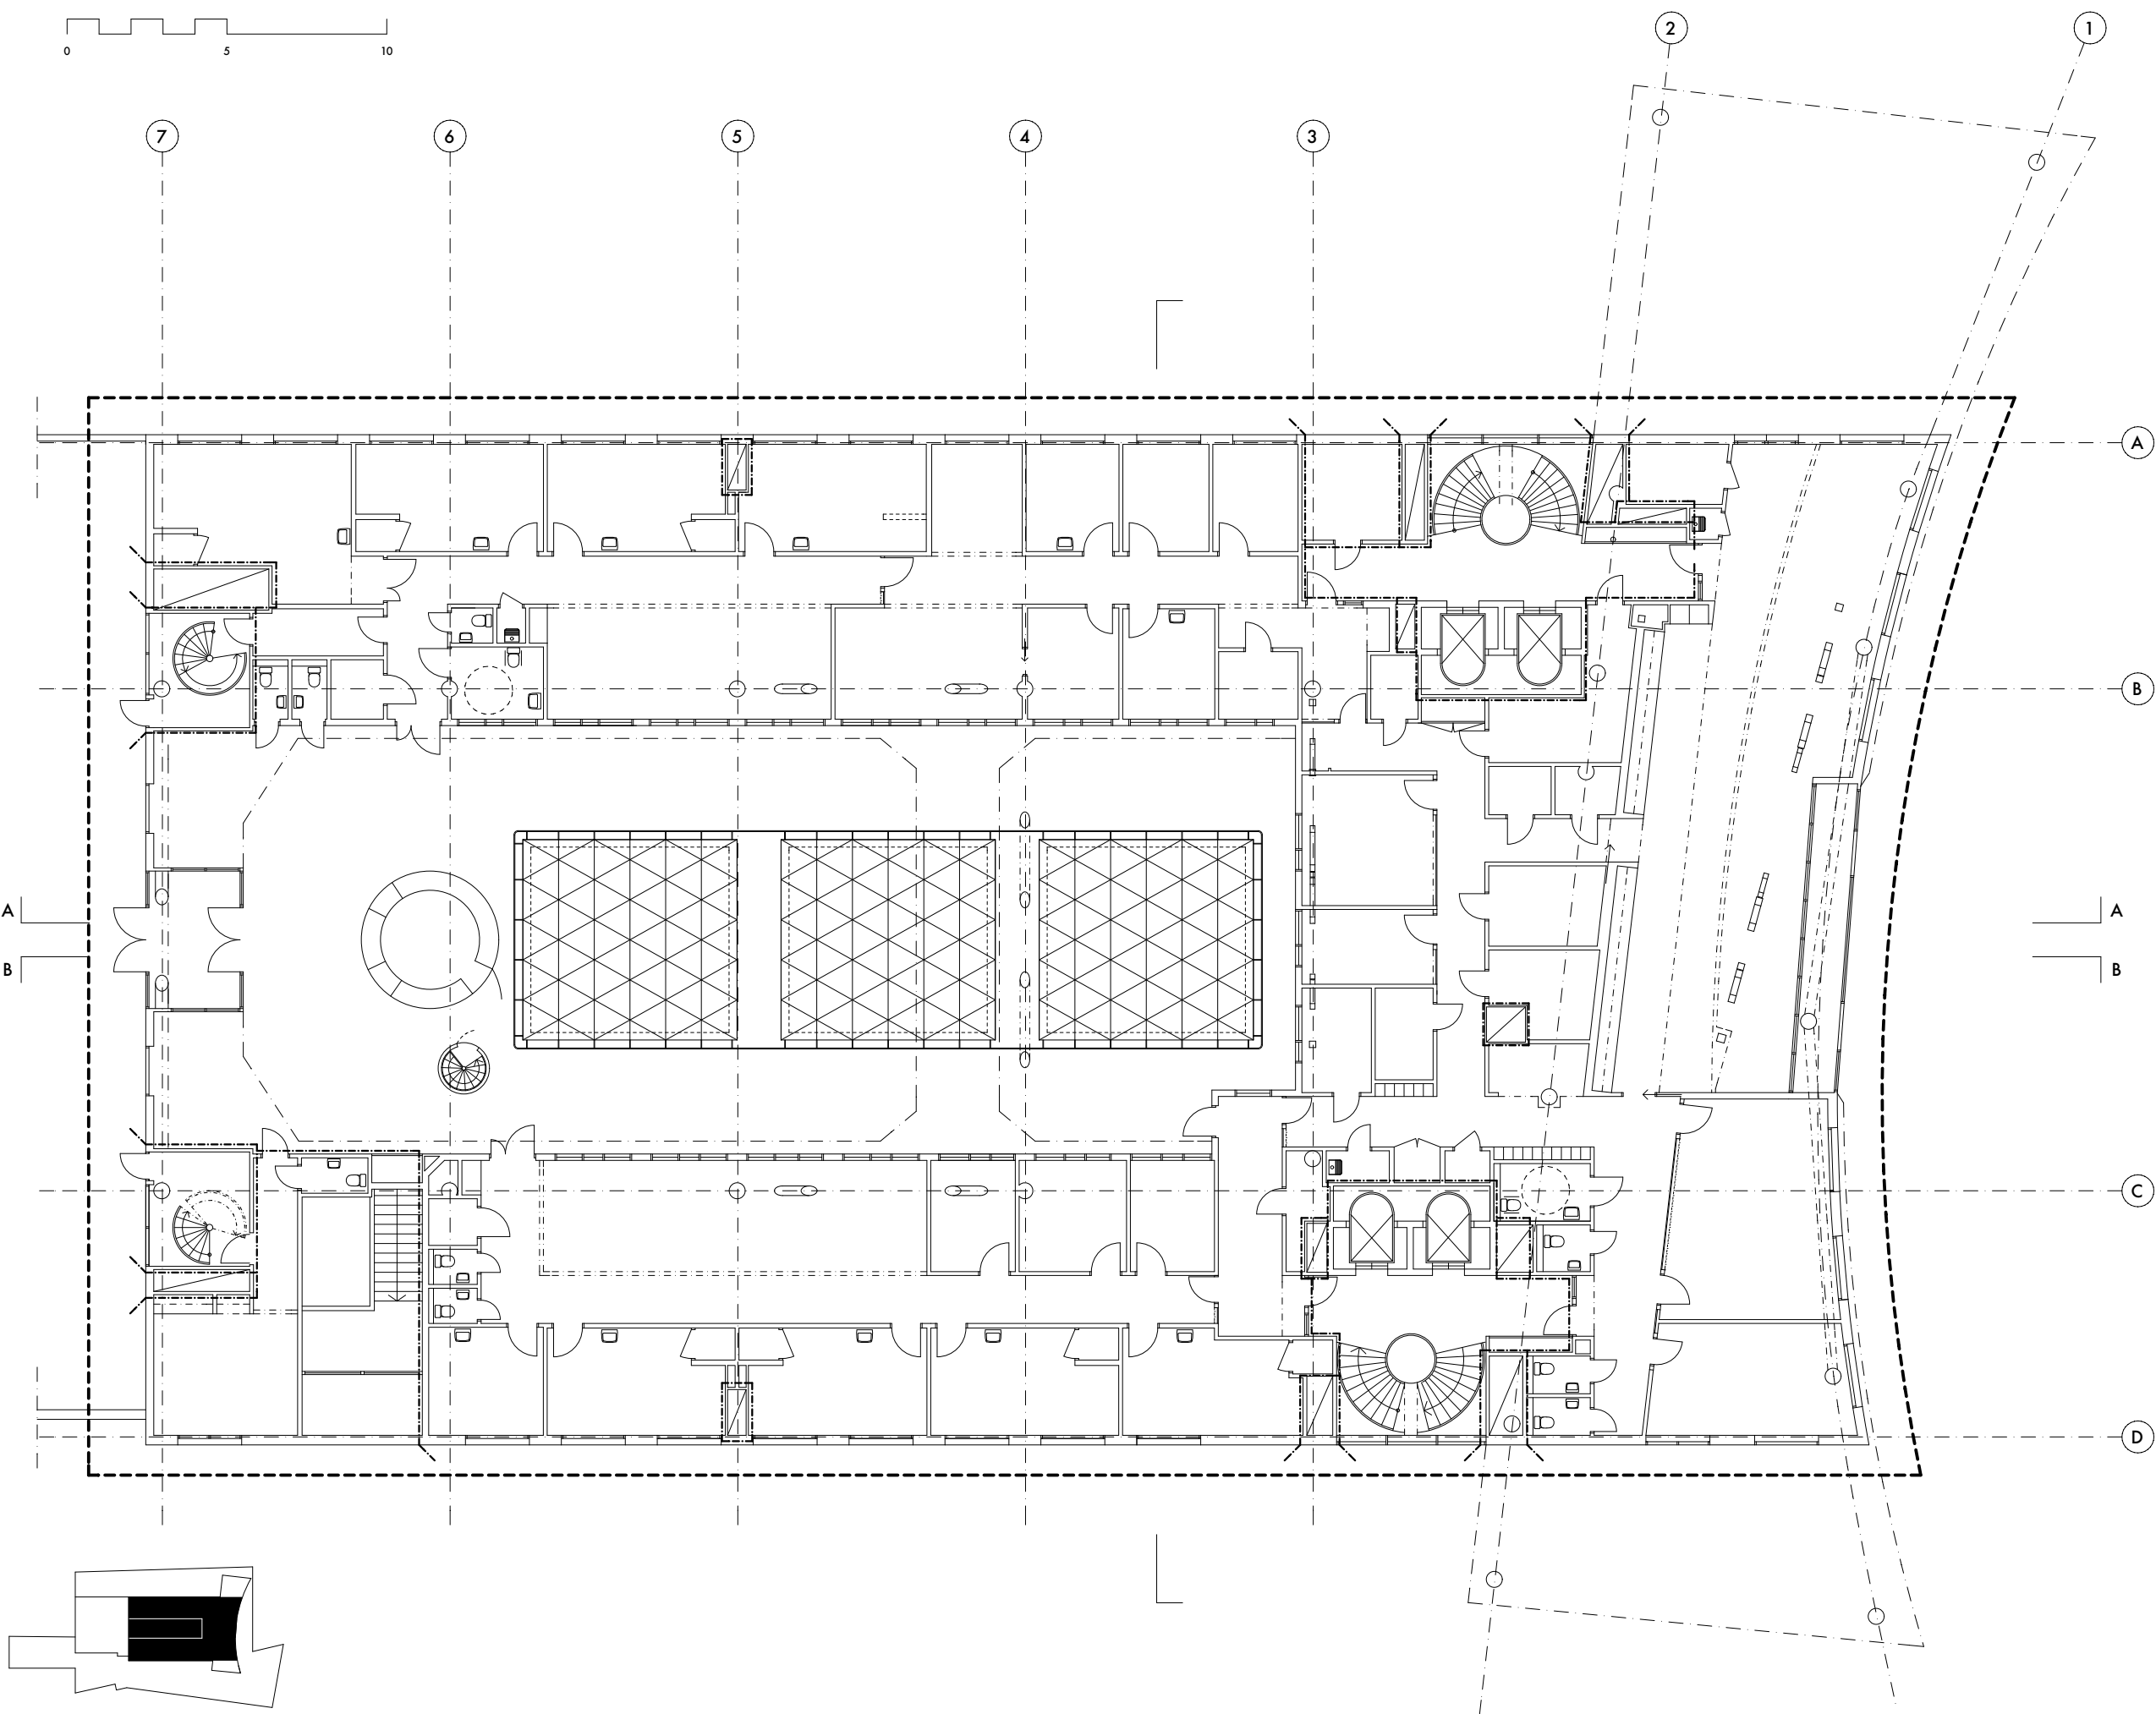


FÖRKLARINGAR

- Brandcellsgräns EI60
- Entreprenadgräns (yta som tas i bruk)

| | | | | |
|---|------------------------|-----------------|-------------------|---------|
| BET | ANT | ÄNDRINGEN AVSER | DATUM | SIGN |
| RELATIONSHANDLING | | | | |
| DENNA HANDLING ÄR FRAMTAGEN EFTER ORIGINALRITNING UTFÖRD AV AXELSSON & BOROWSKI ARKITEKTER | | | | |
| OBS! RITNINGEN ÄR INTE EN EXAKT UPPMÄTNINGSRITNING EV MÄTTAVVIKELSER MOT DET BYGGDA KAN DÄRFÖR FÖREKOMMA | | | | |
| gwsK arkitekter | | | | |
| FOLKUNGAGATAN 53, 1TR 116 22 STOCKHOLM TEL: +46 8j 6416110 WWW.GWSK.SE | | | | |
| DATUM | RITAD AV | | ANSVARIG ARKITEKT | |
| 170410 | TK/LR | | T KARASALO | |
| Kv STADENS DIKE 7, STOCKHOLM | | | | |
| PLAN 4 (1TR) (+24.00) | | | | |
| SKALA | A1: 1:100 A3: 1:200 | | NUMMER | A30:004 |
| | | | | BET |

A
B

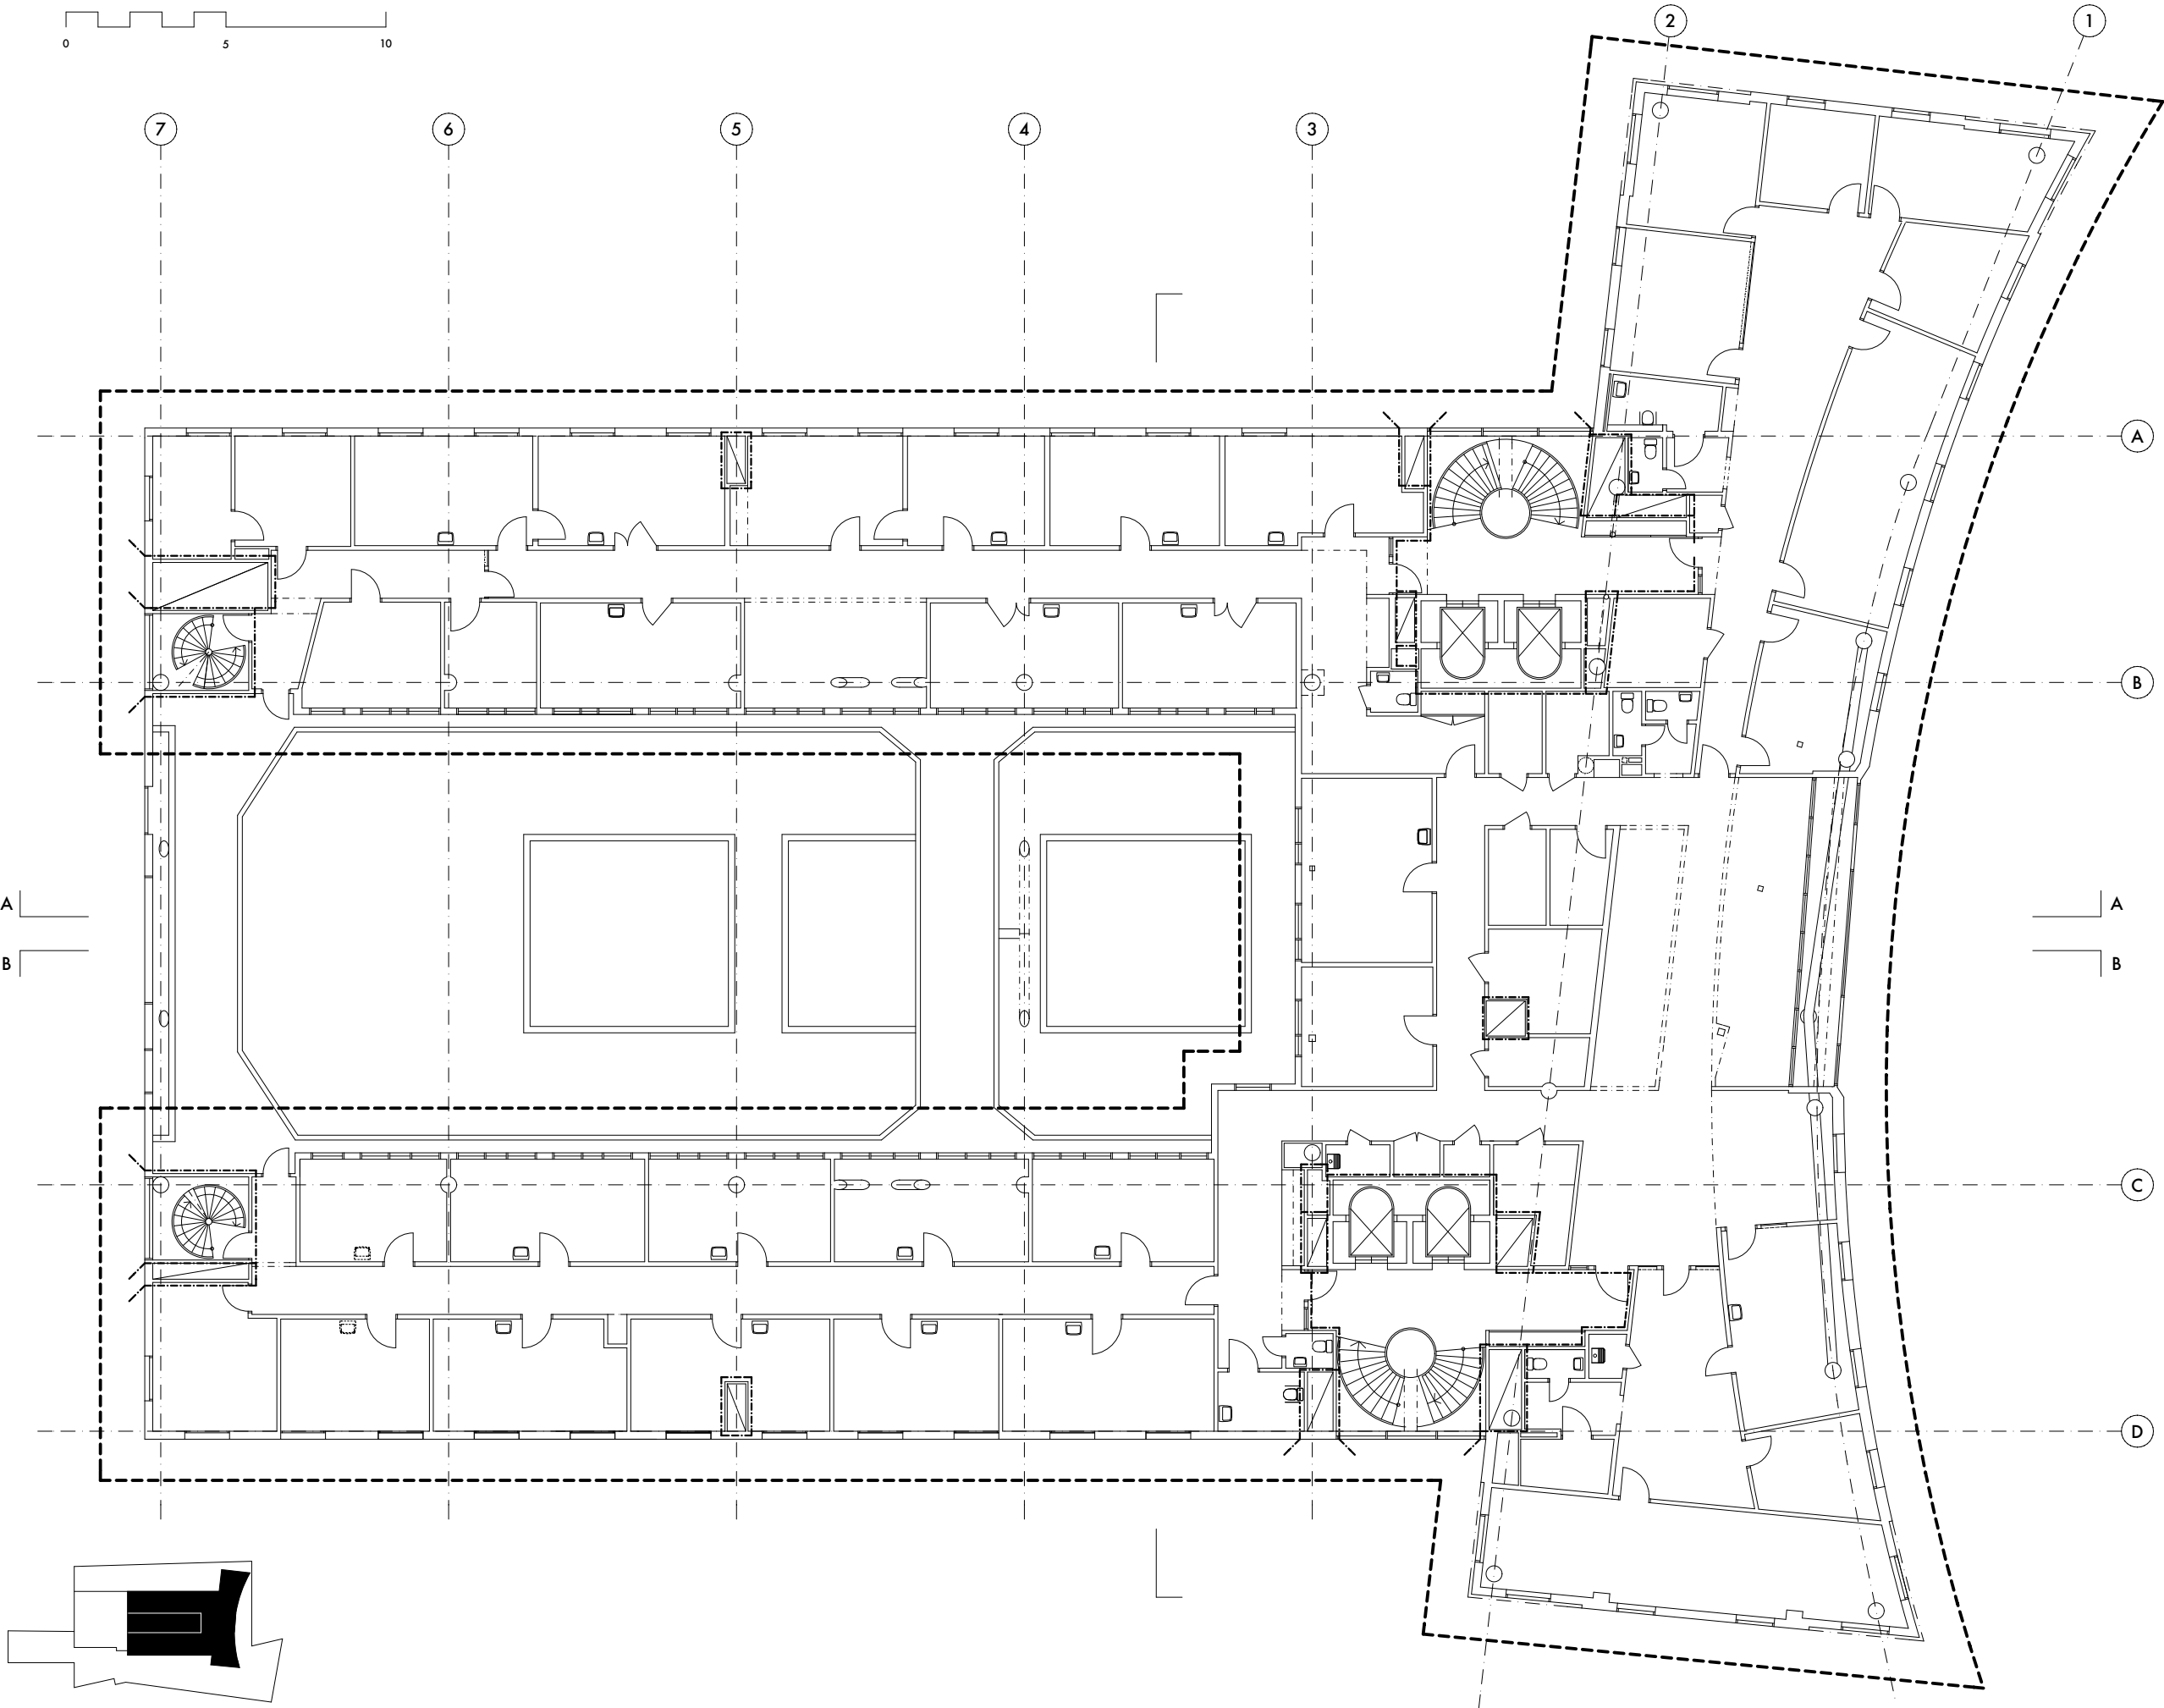


FÖRKLARINGAR

- Brandcellsgräns EI60
- Entreprenadgräns (yta som tas i bruk)

| BET | ANT | ÄNDRINGEN AVSER | DATUM | SIGN |
|---|------------------------|-----------------|-------------------|---------|
| RELATIONSHANDLING | | | | |
| DENNA HANDLING ÄR FRAMTAGEN EFTER ORIGINALRITNING UTFÖRD AV AXELSSON & BOROWSKI ARKITEKTER | | | | |
| OBS! RITNINGEN ÄR INTE EN EXAKT UPPMÄTNINGSRITNING EV MÄTTAVVIKELSER MOT DET BYGGDA KAN DÄRFÖR FÖREKOMMA | | | | |
| gwsk arkitekter | | | | |
| FOLKUNGAGATAN 53, 1TR 116 22 STOCKHOLM TEL: [+46 8] 6416110 WWW.GWSK.SE | | | | |
| DATUM | RITAD AV | | ANSVARIG ARKITEKT | |
| 170410 | TK/DA/LR | | T KARASALO | |
| Kv STADENS DIKE 7, STOCKHOLM | | | | |
| PLAN 5 (2TR) (+27.20) | | | | |
| SKALA | A1: 1:100 A3: 1:200 | | NUMMER | A30:005 |
| | | | | BET |


A
B

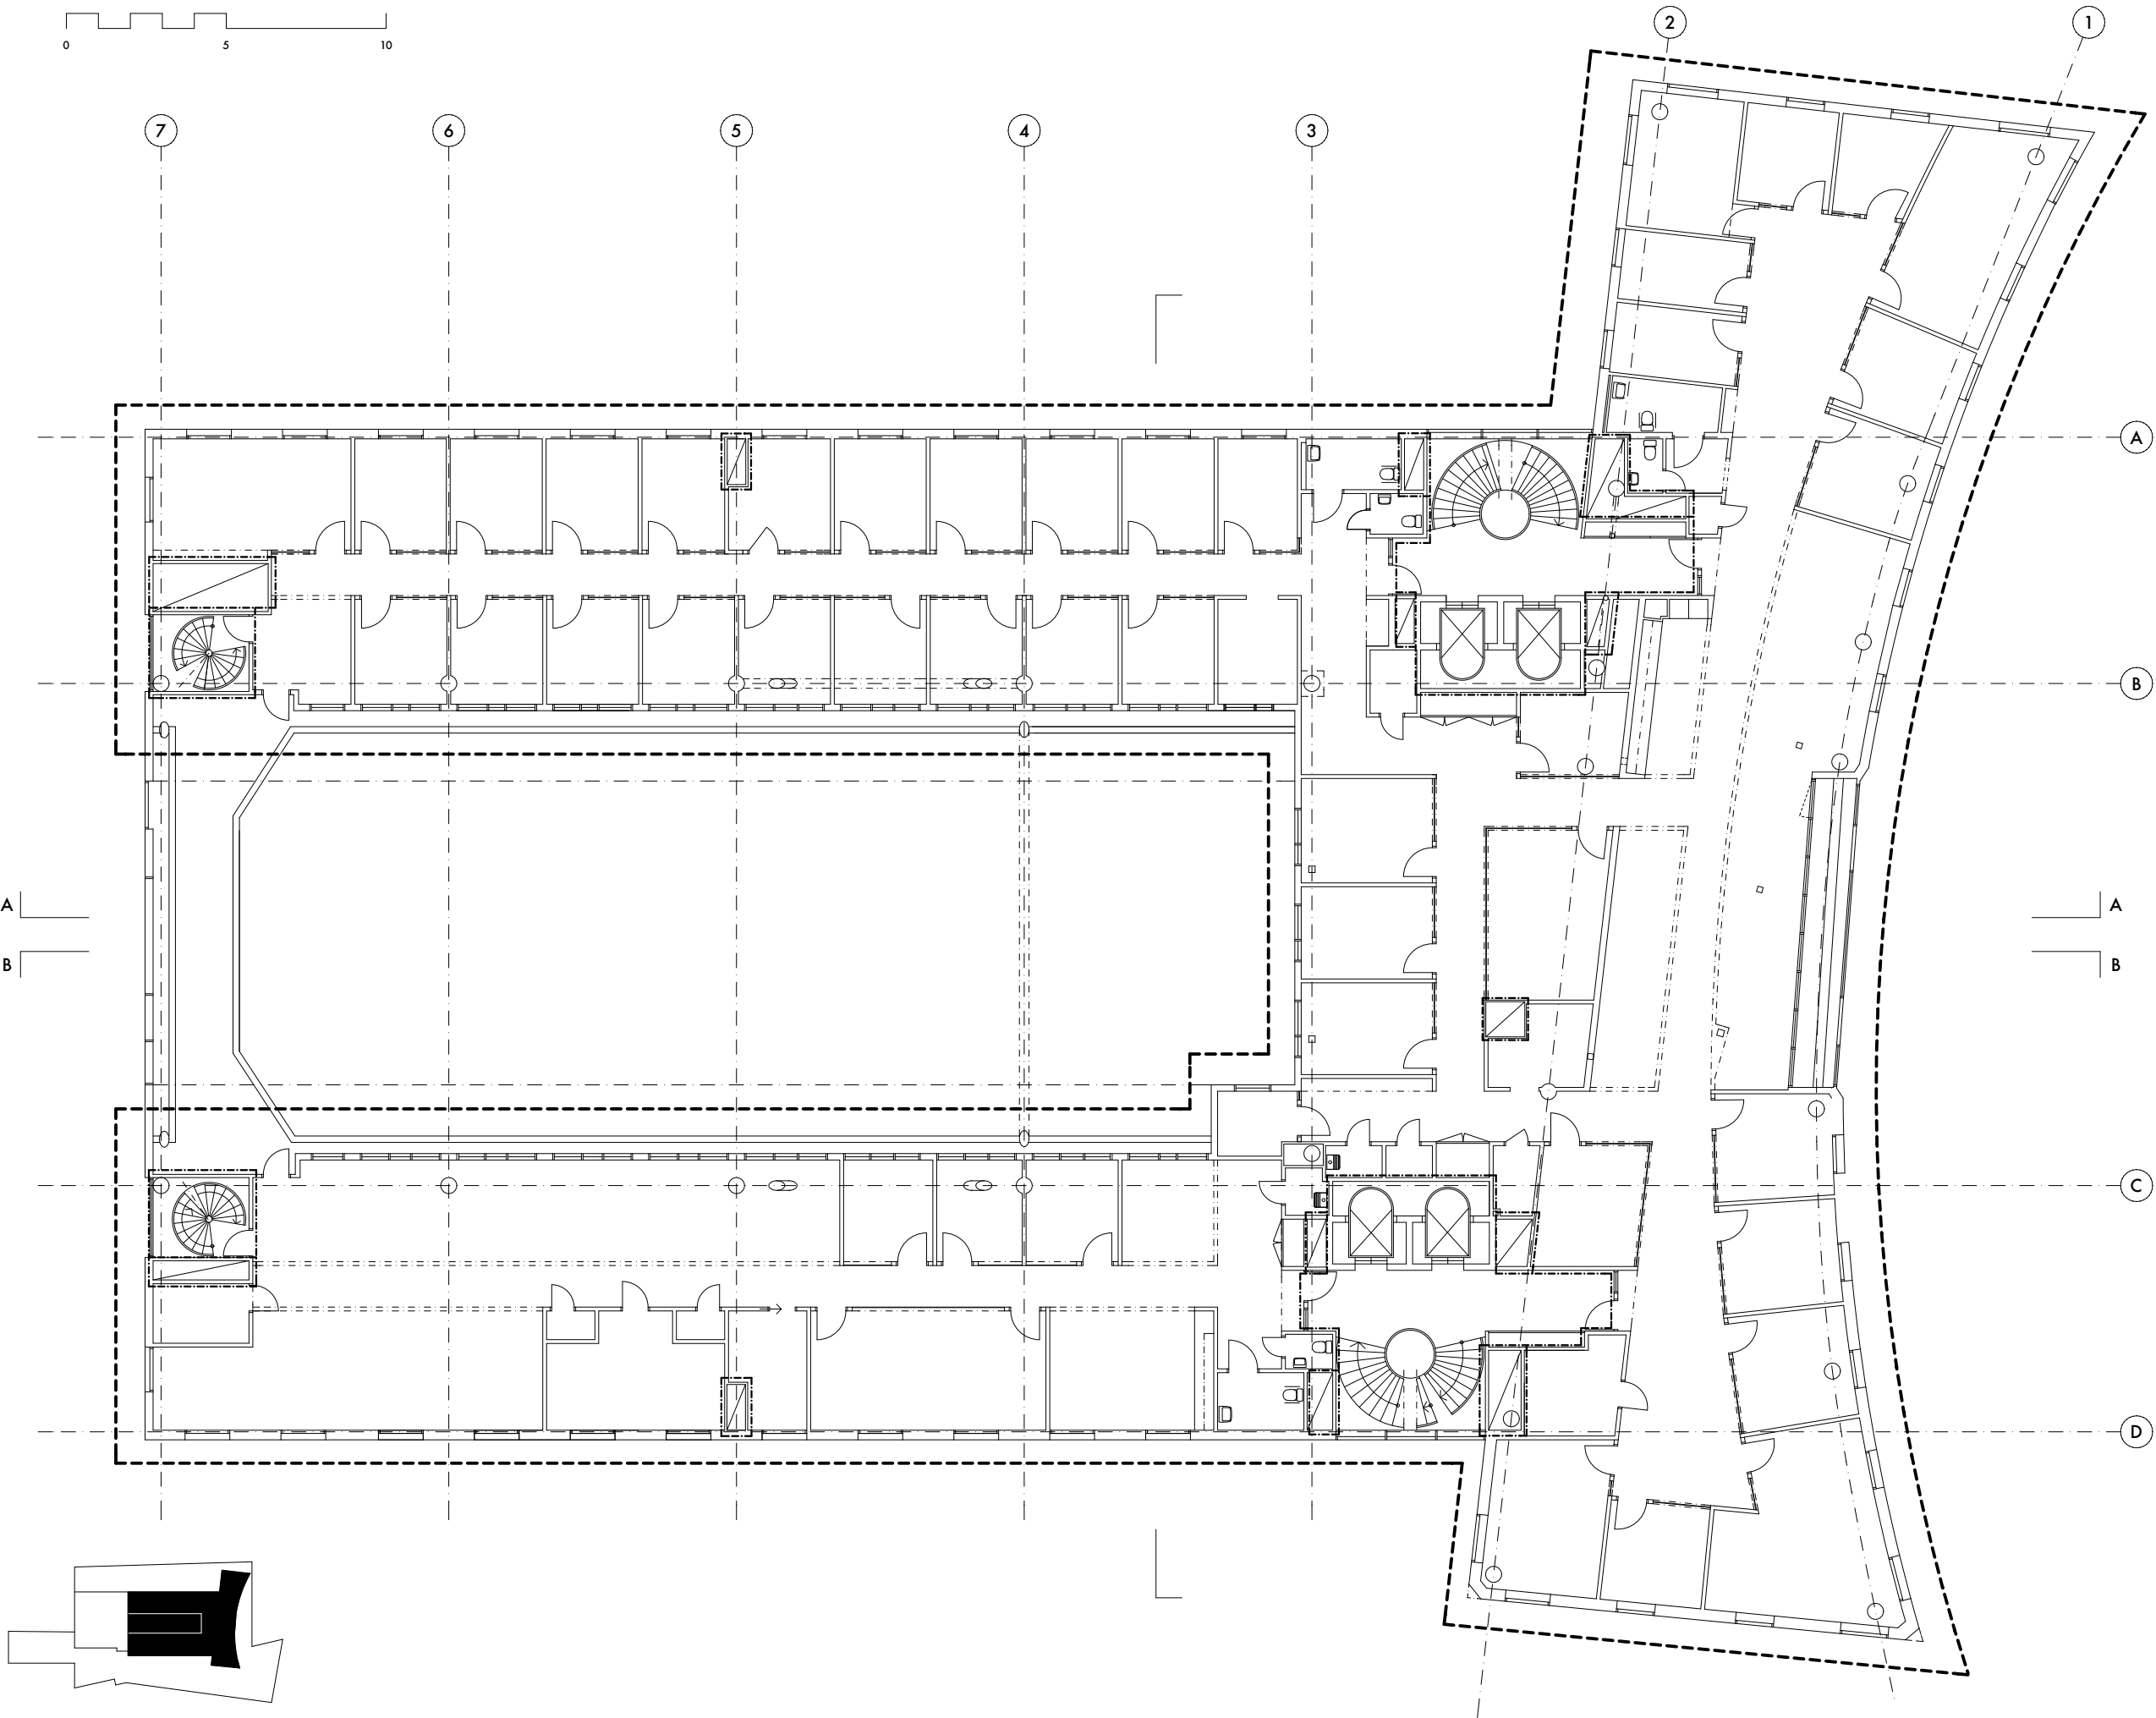

FÖRKLARINGAR

- Brandcellsgräns EI60
- Entreprenadgräns (yta som tas i bruk)


| | | | | |
|---|------------------------|-------------------|---------|------|
| BET | ANT | ÄNDRINGEN AVSER | DATUM | SIGN |
| RELATIONSHANDLING | | | | |
| DENNA HANDLING ÄR FRAMTAGEN EFTER ORIGINALRITNING UTFÖRD AV AXELSSON & BOROWSKI ARKITEKTER | | | | |
| OBS! RITNINGEN ÄR INTE EN EXAKT UPPMÄTNINGSRITNING EV MÄTTAVVIKELSER MOT DET BYGGDA KAN DÄRFÖR FÖREKOMMA | | | | |
| gwsrk arkitekter | | | | |
| FOLKUNGAGATAN 53, 1TR 116 22 STOCKHOLM TEL: [+46 8] 6416110 WWW.GWSK.SE | | | | |
| DATUM | RITAD AV | ANSVARIG ARKITEKT | | |
| 170410 | TK/LR | T KARASALO | | |
| Kv STADENS DIKE 7, STOCKHOLM | | | | |
| PLAN 6 (3TR) (+30.40) | | | | |
| SKALA | A1: 1:100 A3: 1:200 | NUMMER | A30:006 | |
| | | | BET | |

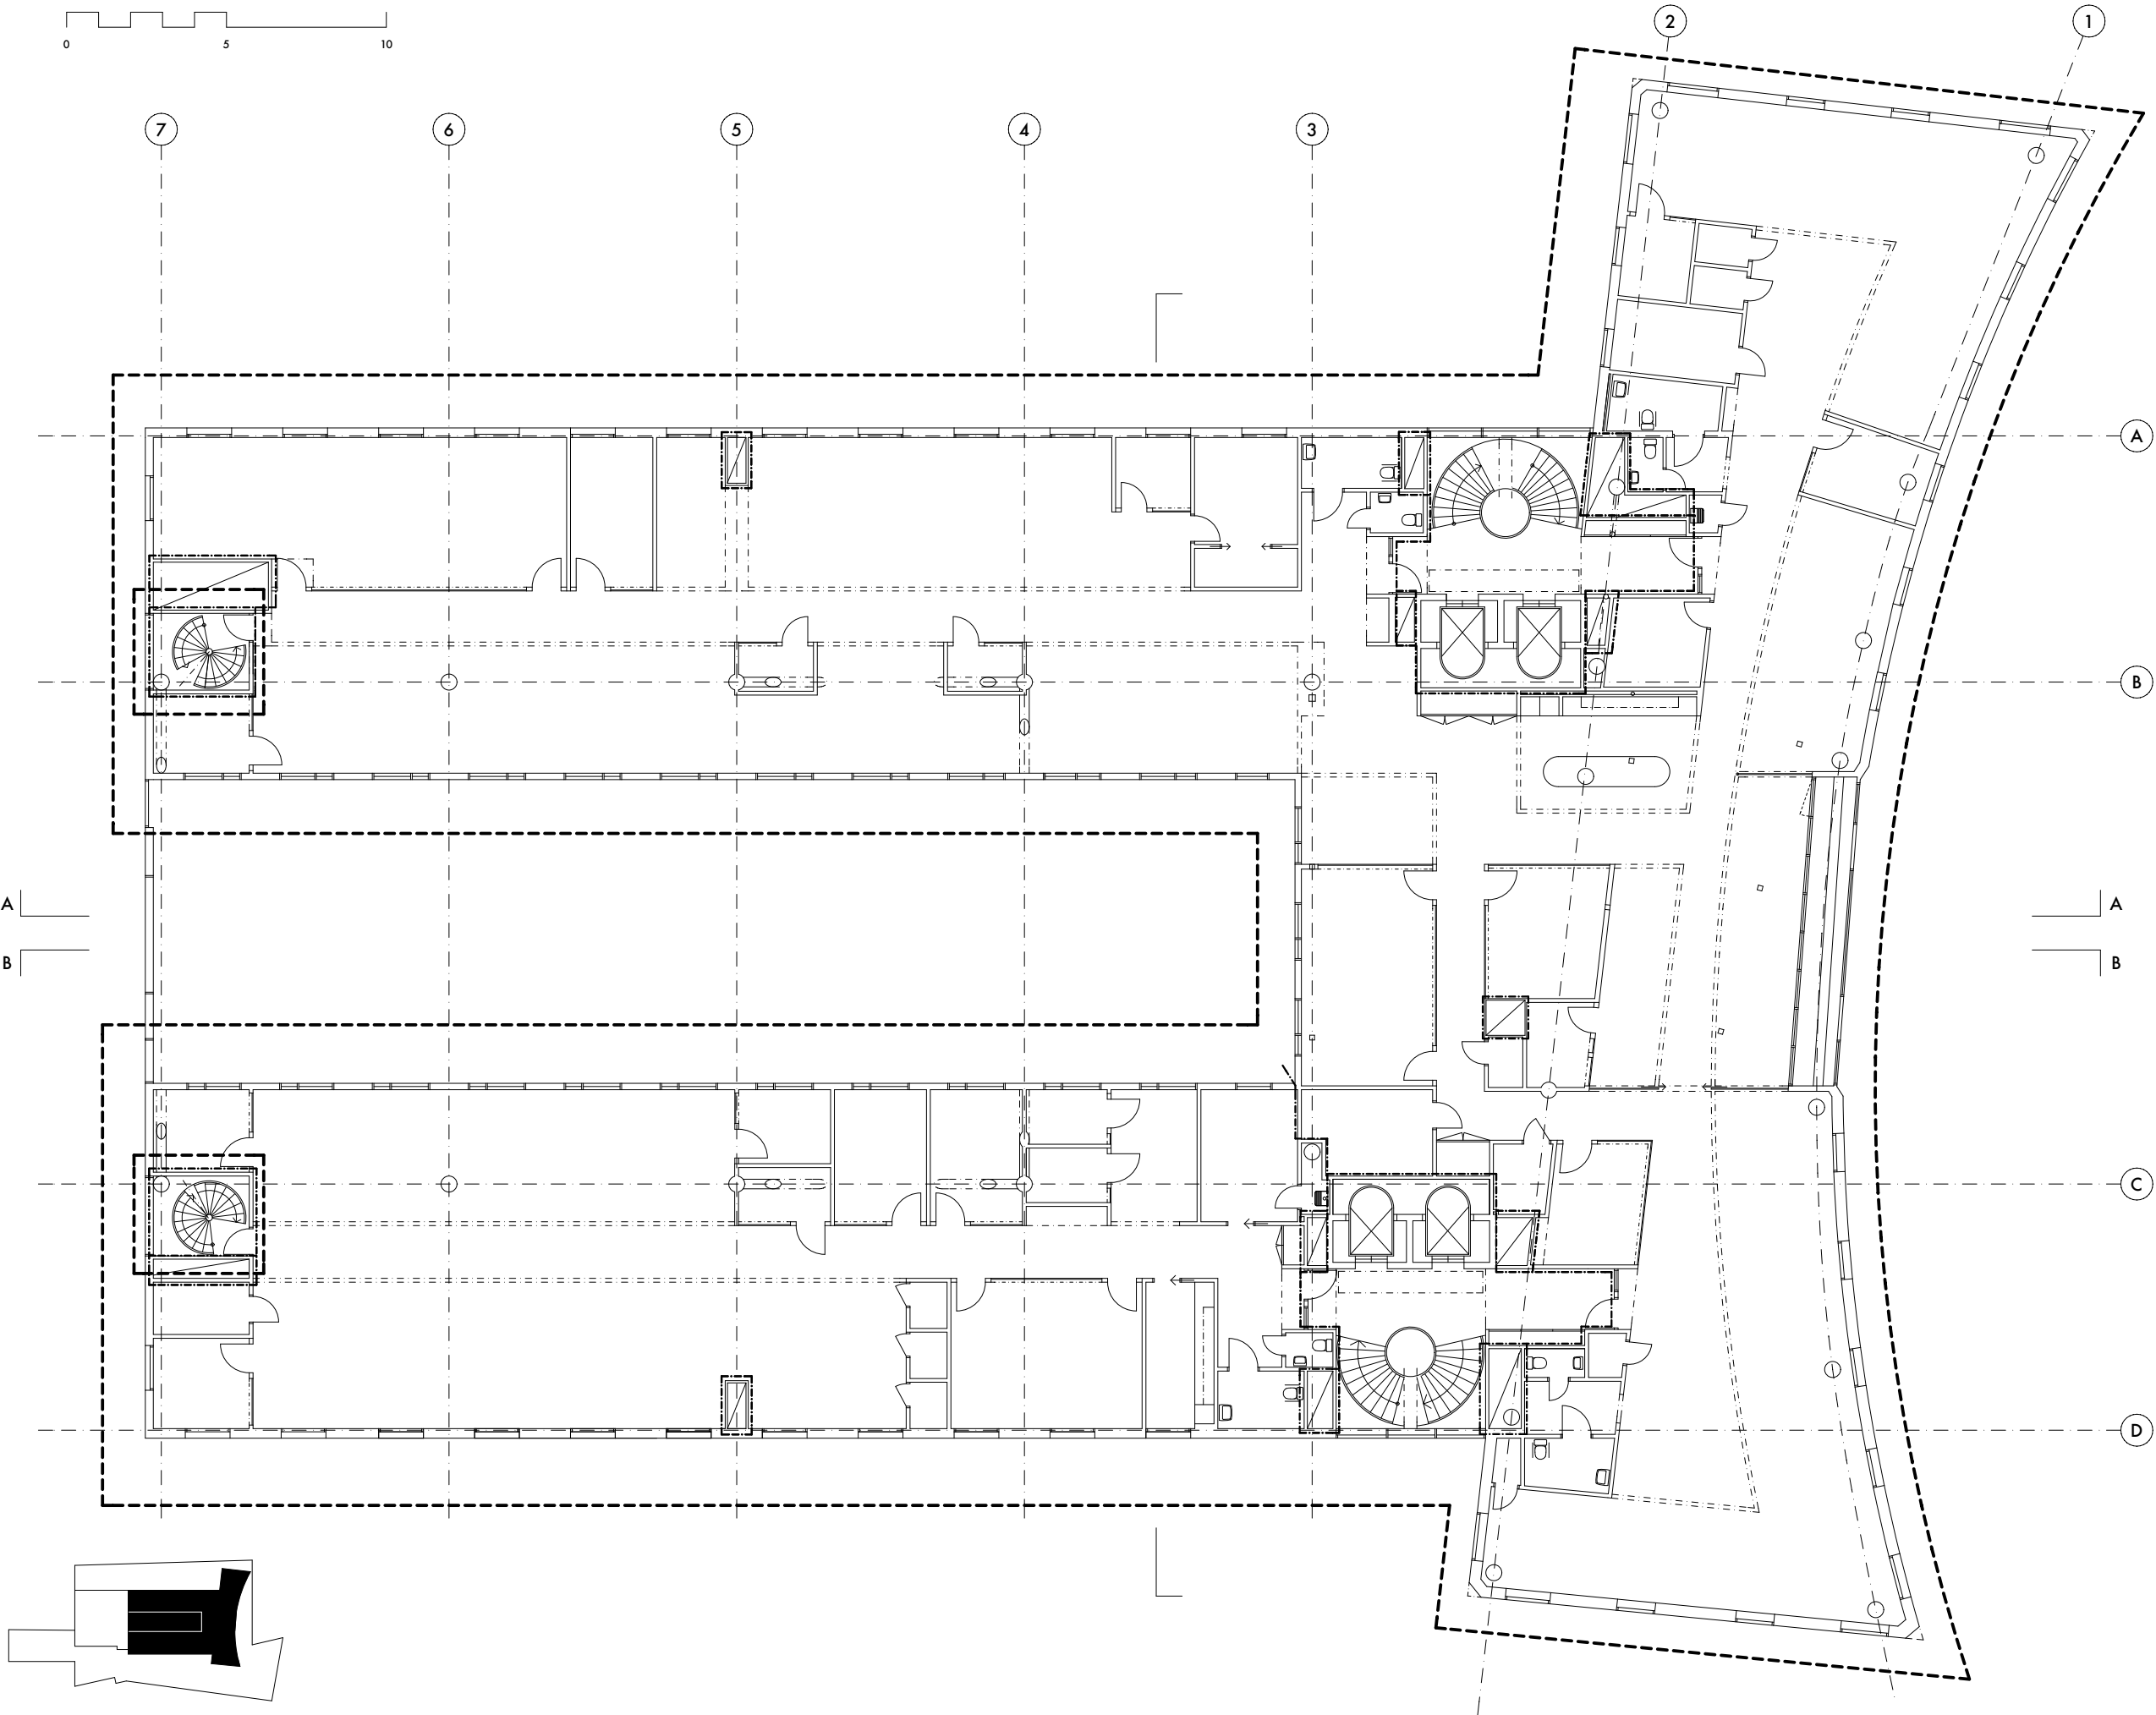

FÖRKLARINGAR

- Brandcellsgräns EI60
- Entreprenadgräns (yta som tas i bruk)

| | | | | |
|---|------------------------|-----------------|-------------------|---------|
| BET | ANT | ÄNDRINGEN AVSER | DATUM | SIGN |
| RELATIONSHANDLING | | | | |
| DENNA HANDLING ÄR FRAMTAGEN EFTER ORIGINALRITNING UTFÖRD AV AXELSSON & BOROWSKI ARKITEKTER | | | | |
| OBS! RITNINGEN ÄR INTE EN EXAKT UPPMÄTNINGSRITNING EV MÄTTAVVIKELSER MOT DET BYGGDA KAN DÄRFÖR FÖREKOMMA | | | | |
| gwsk arkitekter | | | | |
| FOLKUNGAGATAN 53, 1TR 116 22 STOCKHOLM TEL: [+46 8] 6416110 WWW.GWSK.SE | | | | |
| DATUM | RITAD AV | | ANSVARIG ARKITEKT | |
| 170410 | TK/LR | | T KARASALO | |
| Kv STADENS DIKE 7, STOCKHOLM | | | | |
| PLAN 7 (4TR) | | | | |
| (+33.60) | | | | |
| SKALA | A1: 1:100 A3: 1:200 | | NUMMER | A30:007 |
| | | | | BET |

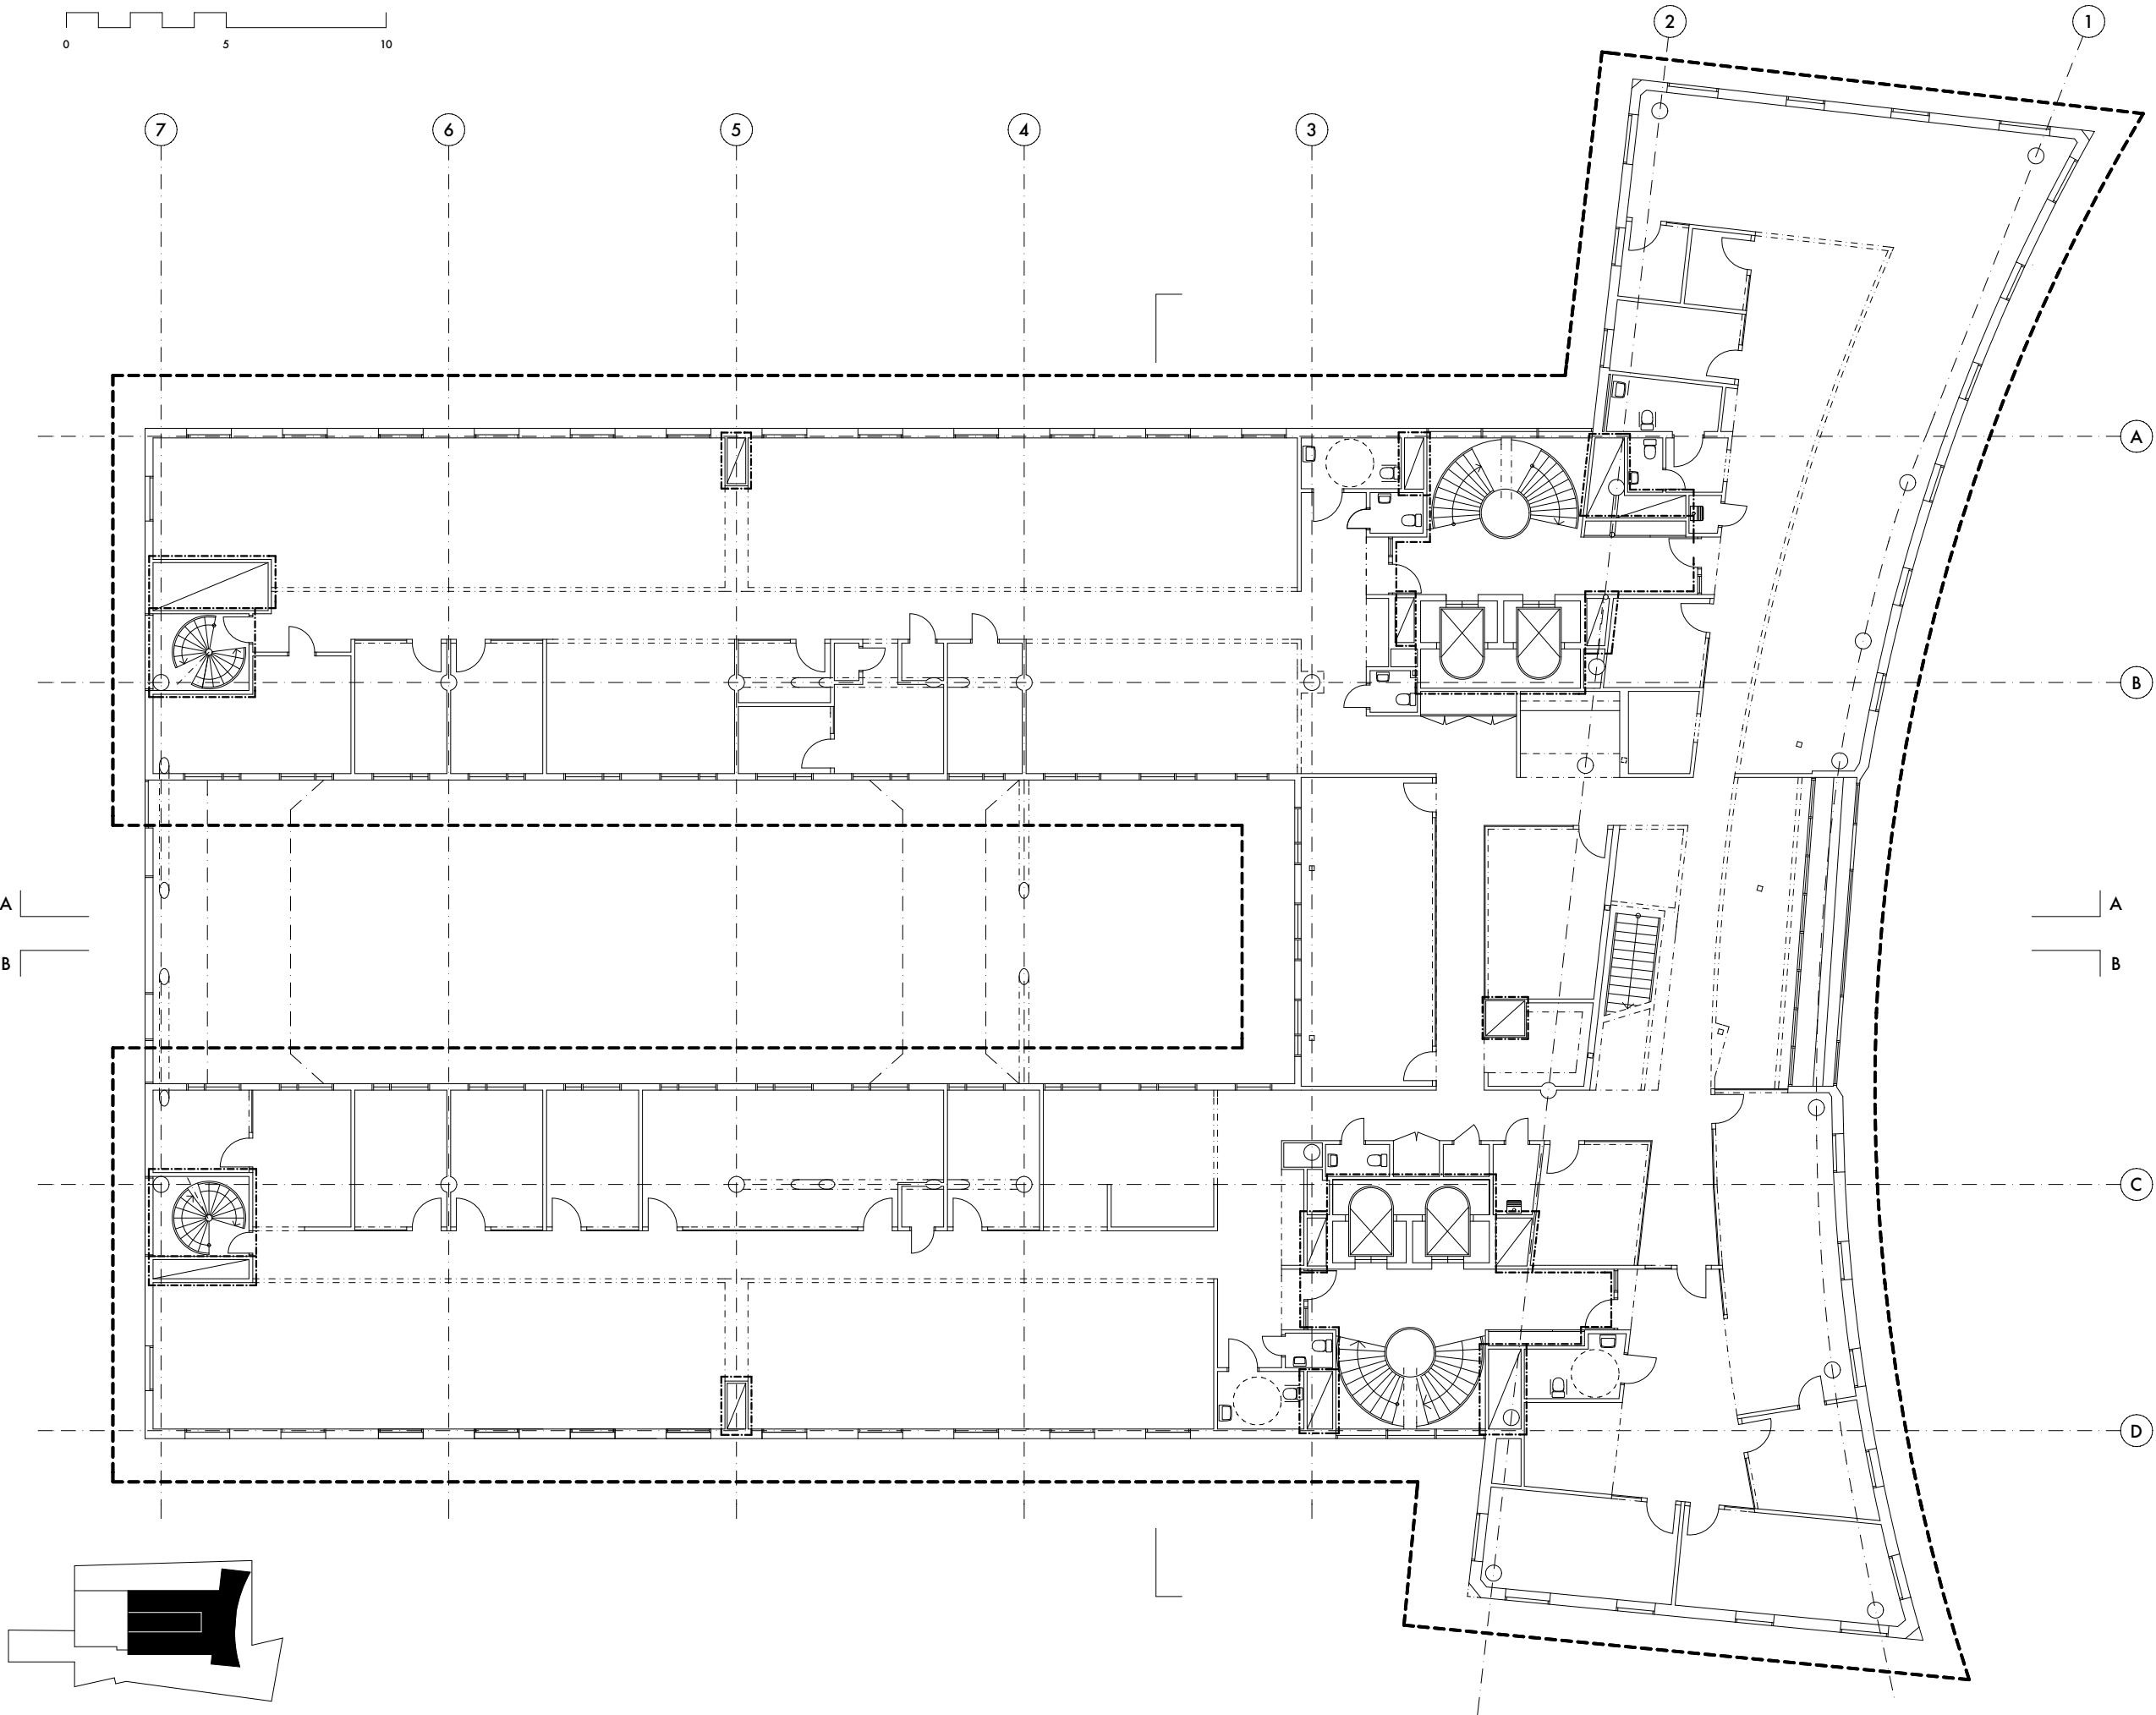


FÖRKLARINGAR

- Brandcellsgräns EI60
- Entreprenadgräns (yta som tas i bruk)

| | | | | |
|--|------------------------|-----------------|-------------------|------|
| BET | ANT | ÄNDRINGEN AVSER | DATUM | SIGN |
| RELATIONSHANDLING | | | | |
| DENNA HANDLING ÄR FRAMTAGEN EFTER ORIGINALRITNING UTFÖRD AV AXELSSON & BOROWSKI ARKITEKTER | | | | |
| OBS! RITNINGEN ÄR INTE EN EXAKT UPPMÄTNINGSRITNING EV MÄTTAVVIKELSER MOT DET BYGGDA KAN DÄRFÖR FÖREKOMMA | | | | |
| <div>gws</div> <div>arkitekter</div> <div>FOLKUNGAGATAN 53, 1TR 116 22 STOCKHOLM TEL: (+46 8) 6416110</div> <div>WWW.GWSK.SE</div> | | | | |
| DATUM | RITAD AV | | ANSVARIG ARKITEKT | |
| 170410 | TK/DA | | T KARASALO | |
| Kv STADENS DIKE 7, STOCKHOLM | | | | |
| PLAN 8 (5TR) | | | | |
| (+36.80) | | | | |
| SKALA | A1: 1:100 A3: 1:200 | NUMMER | BET | |
| | | A30:008 | | |


A
B

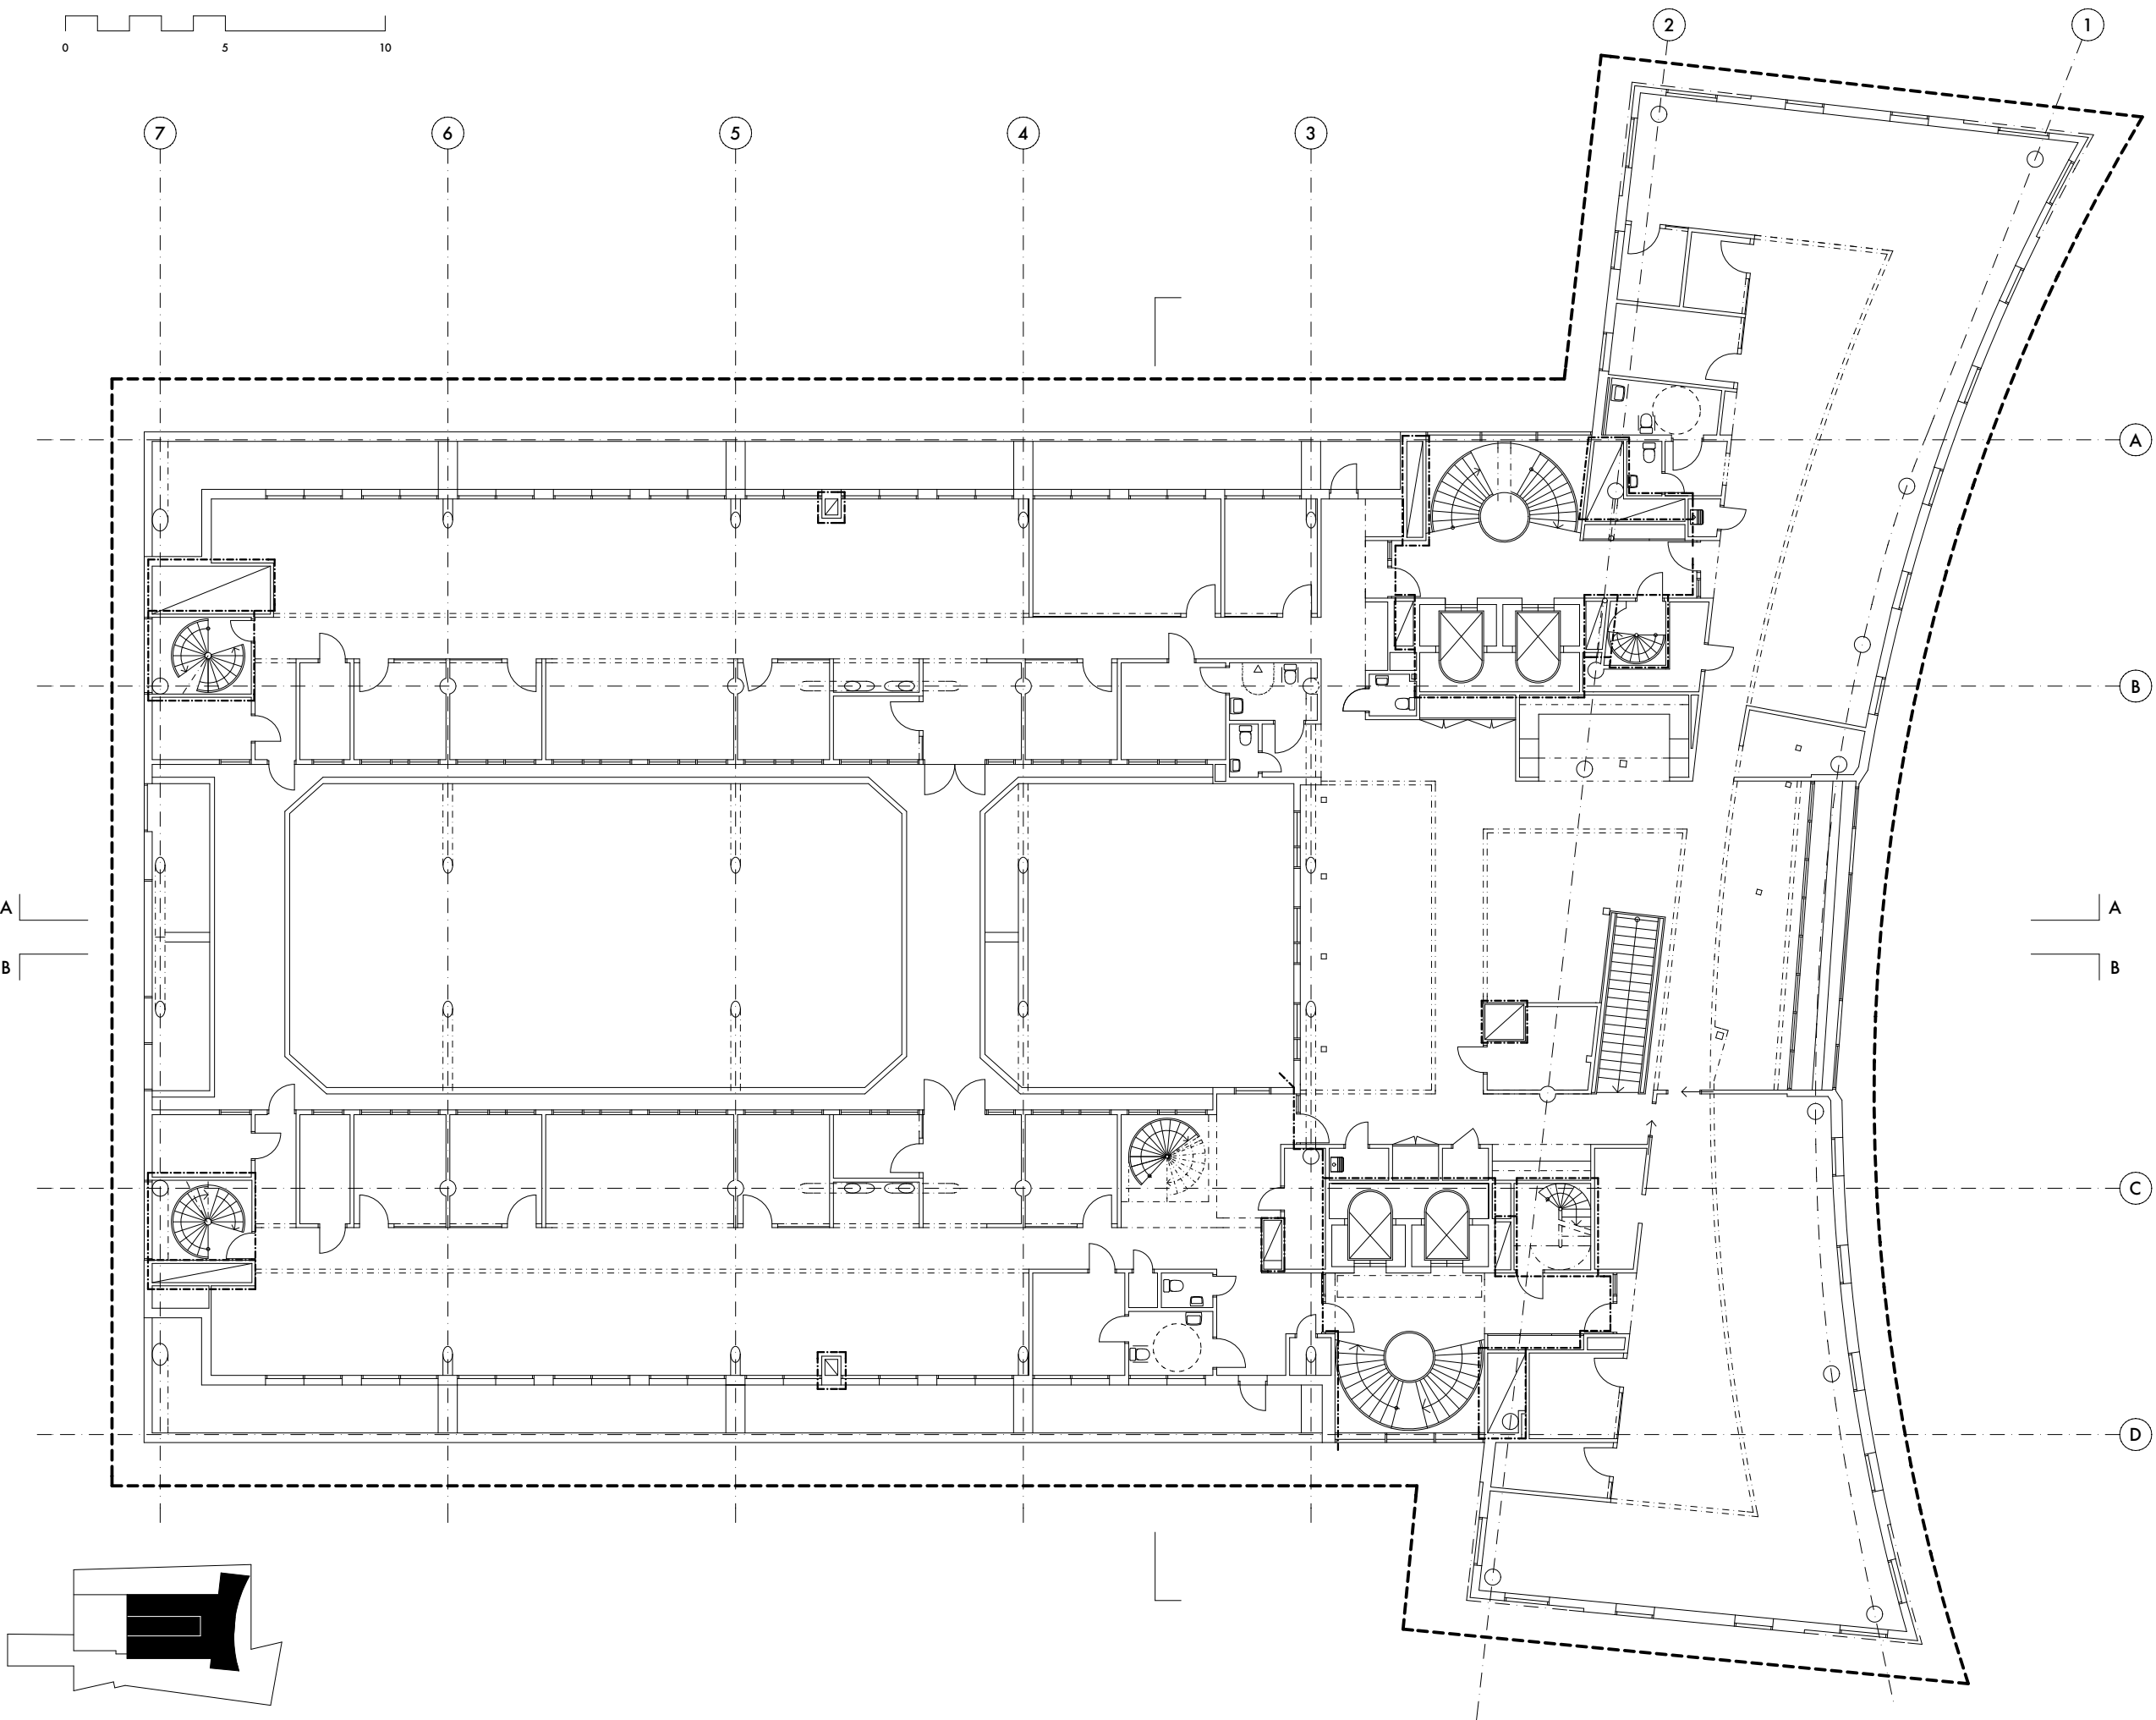

FÖRKLARINGAR

- Brandcellsgräns EI60
- Entreprenadgräns (yta som tas i bruk)

| BET | ANT | ÄNDRINGEN AVSER | DATUM | SIGN |
|---|------------------------|-----------------|-------------------|------|
| RELATIONSHANDLING | | | | |
| DENNA HANDLING ÄR FRAMTAGEN EFTER ORIGINALRITNING UTFÖRD AV AXELSSON & BOROWSKI ARKITEKTER | | | | |
| OBS! RITNINGEN ÄR INTE EN EXAKT UPPMÄTNINGSRITNING EV MÄTTAVVIKELSER MOT DET BYGGDA KAN DÄRFÖR FÖREKOMMA | | | | |
| gwsk arkitekter | | | | |
| FOLKUNGAGATAN 53, 1TR 116 22 STOCKHOLM TEL: [+46 8] 6416110 WWW.GWSK.SE | | | | |
| DATUM | RITAD AV | | ANSVARIG ARKITEKT | |
| 170410 | TK/DA | | T KARASALO | |
| Kv STADENS DIKE 7, STOCKHOLM | | | | |
| PLAN 9 (6TR) (+40.00) | | | | |
| SKALA | A1: 1:100 A3: 1:200 | | NUMMER | BET |
| | | | A30:009 | |



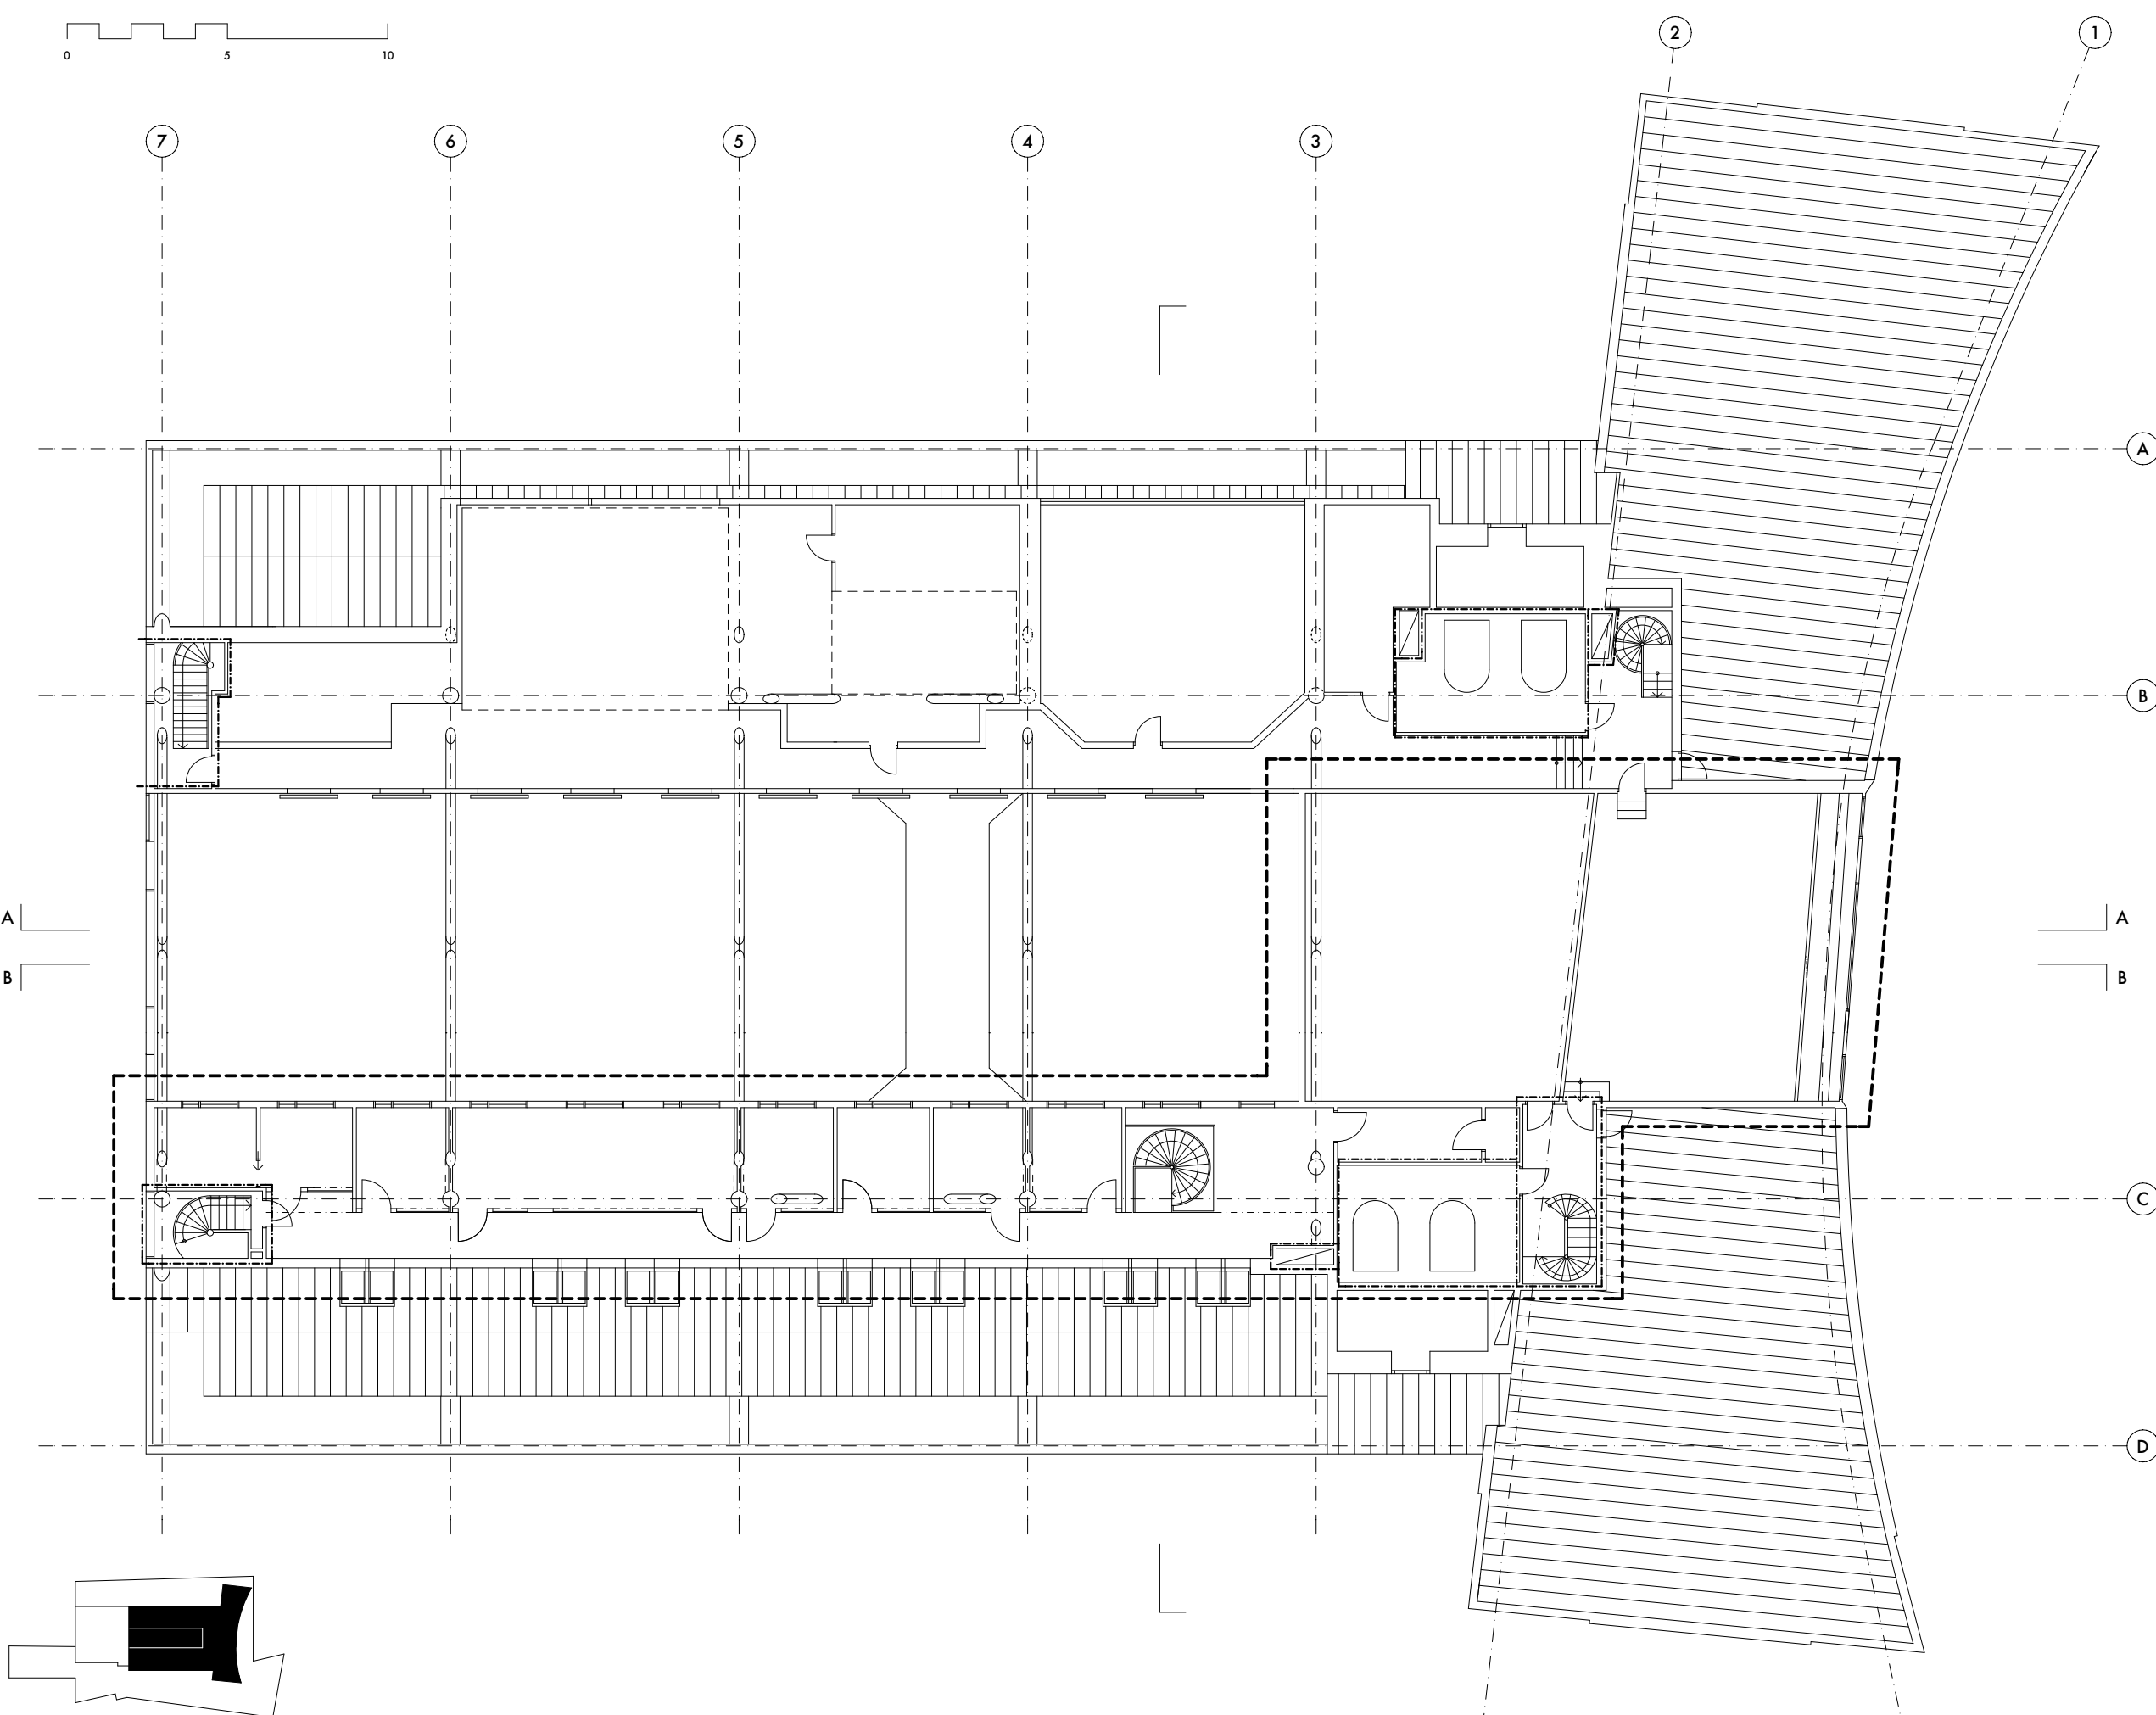


FÖRKLARINGAR

- Brandcellsgräns EI60
- Entreprenadgräns (yta som tas i bruk)

| | | | | | |
|---|------------------------|-----------------|-------------------|---------|------|
| ANT | | ÄNDRINGEN AVSER | | DATUM | SIGN |
| RELATIONSHANDLING | | | | | |
| DENNA HANDLING ÄR FRAMTAGEN EFTER ORIGINALRITNING UTFÖRD AV AXELSSON & BOROWSKI ARKITEKTER | | | | | |
| OBS! RITNINGEN ÄR INTE EN EXAKT UPPMÄTNINGSRITNING EV MÄTTAVVIKELSER MOT DET BYGGDA KAN DÄRFÖR FÖREKOMMA | | | | | |
| gwsrk arkitekter | | | | | |
| FOLKUNGAGATAN 53, 1TR 116 22 STOCKHOLM TEL: [+46 8] 6416110 WWW.GWSK.SE | | | | | |
| DATUM | RITAD AV | | ANSVARIG ARKITEKT | | |
| 170410 | TK/DA | | T KARASALO | | |
| Kv STADENS DIKE 7, STOCKHOLM | | | | | |
| PLAN 10 (7TR) | | | | | |
| (+43.20) | | | | | |
| SKALA | A1: 1:100 A3: 1:200 | | HUMMER | A30:010 | |
| | | | | BET | |


Inkom till Stockholms stadsbyggnadskontor - 2017-07-05, Dnr 2015-06305

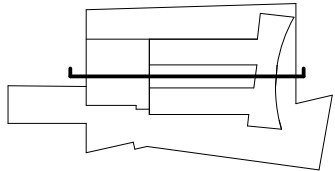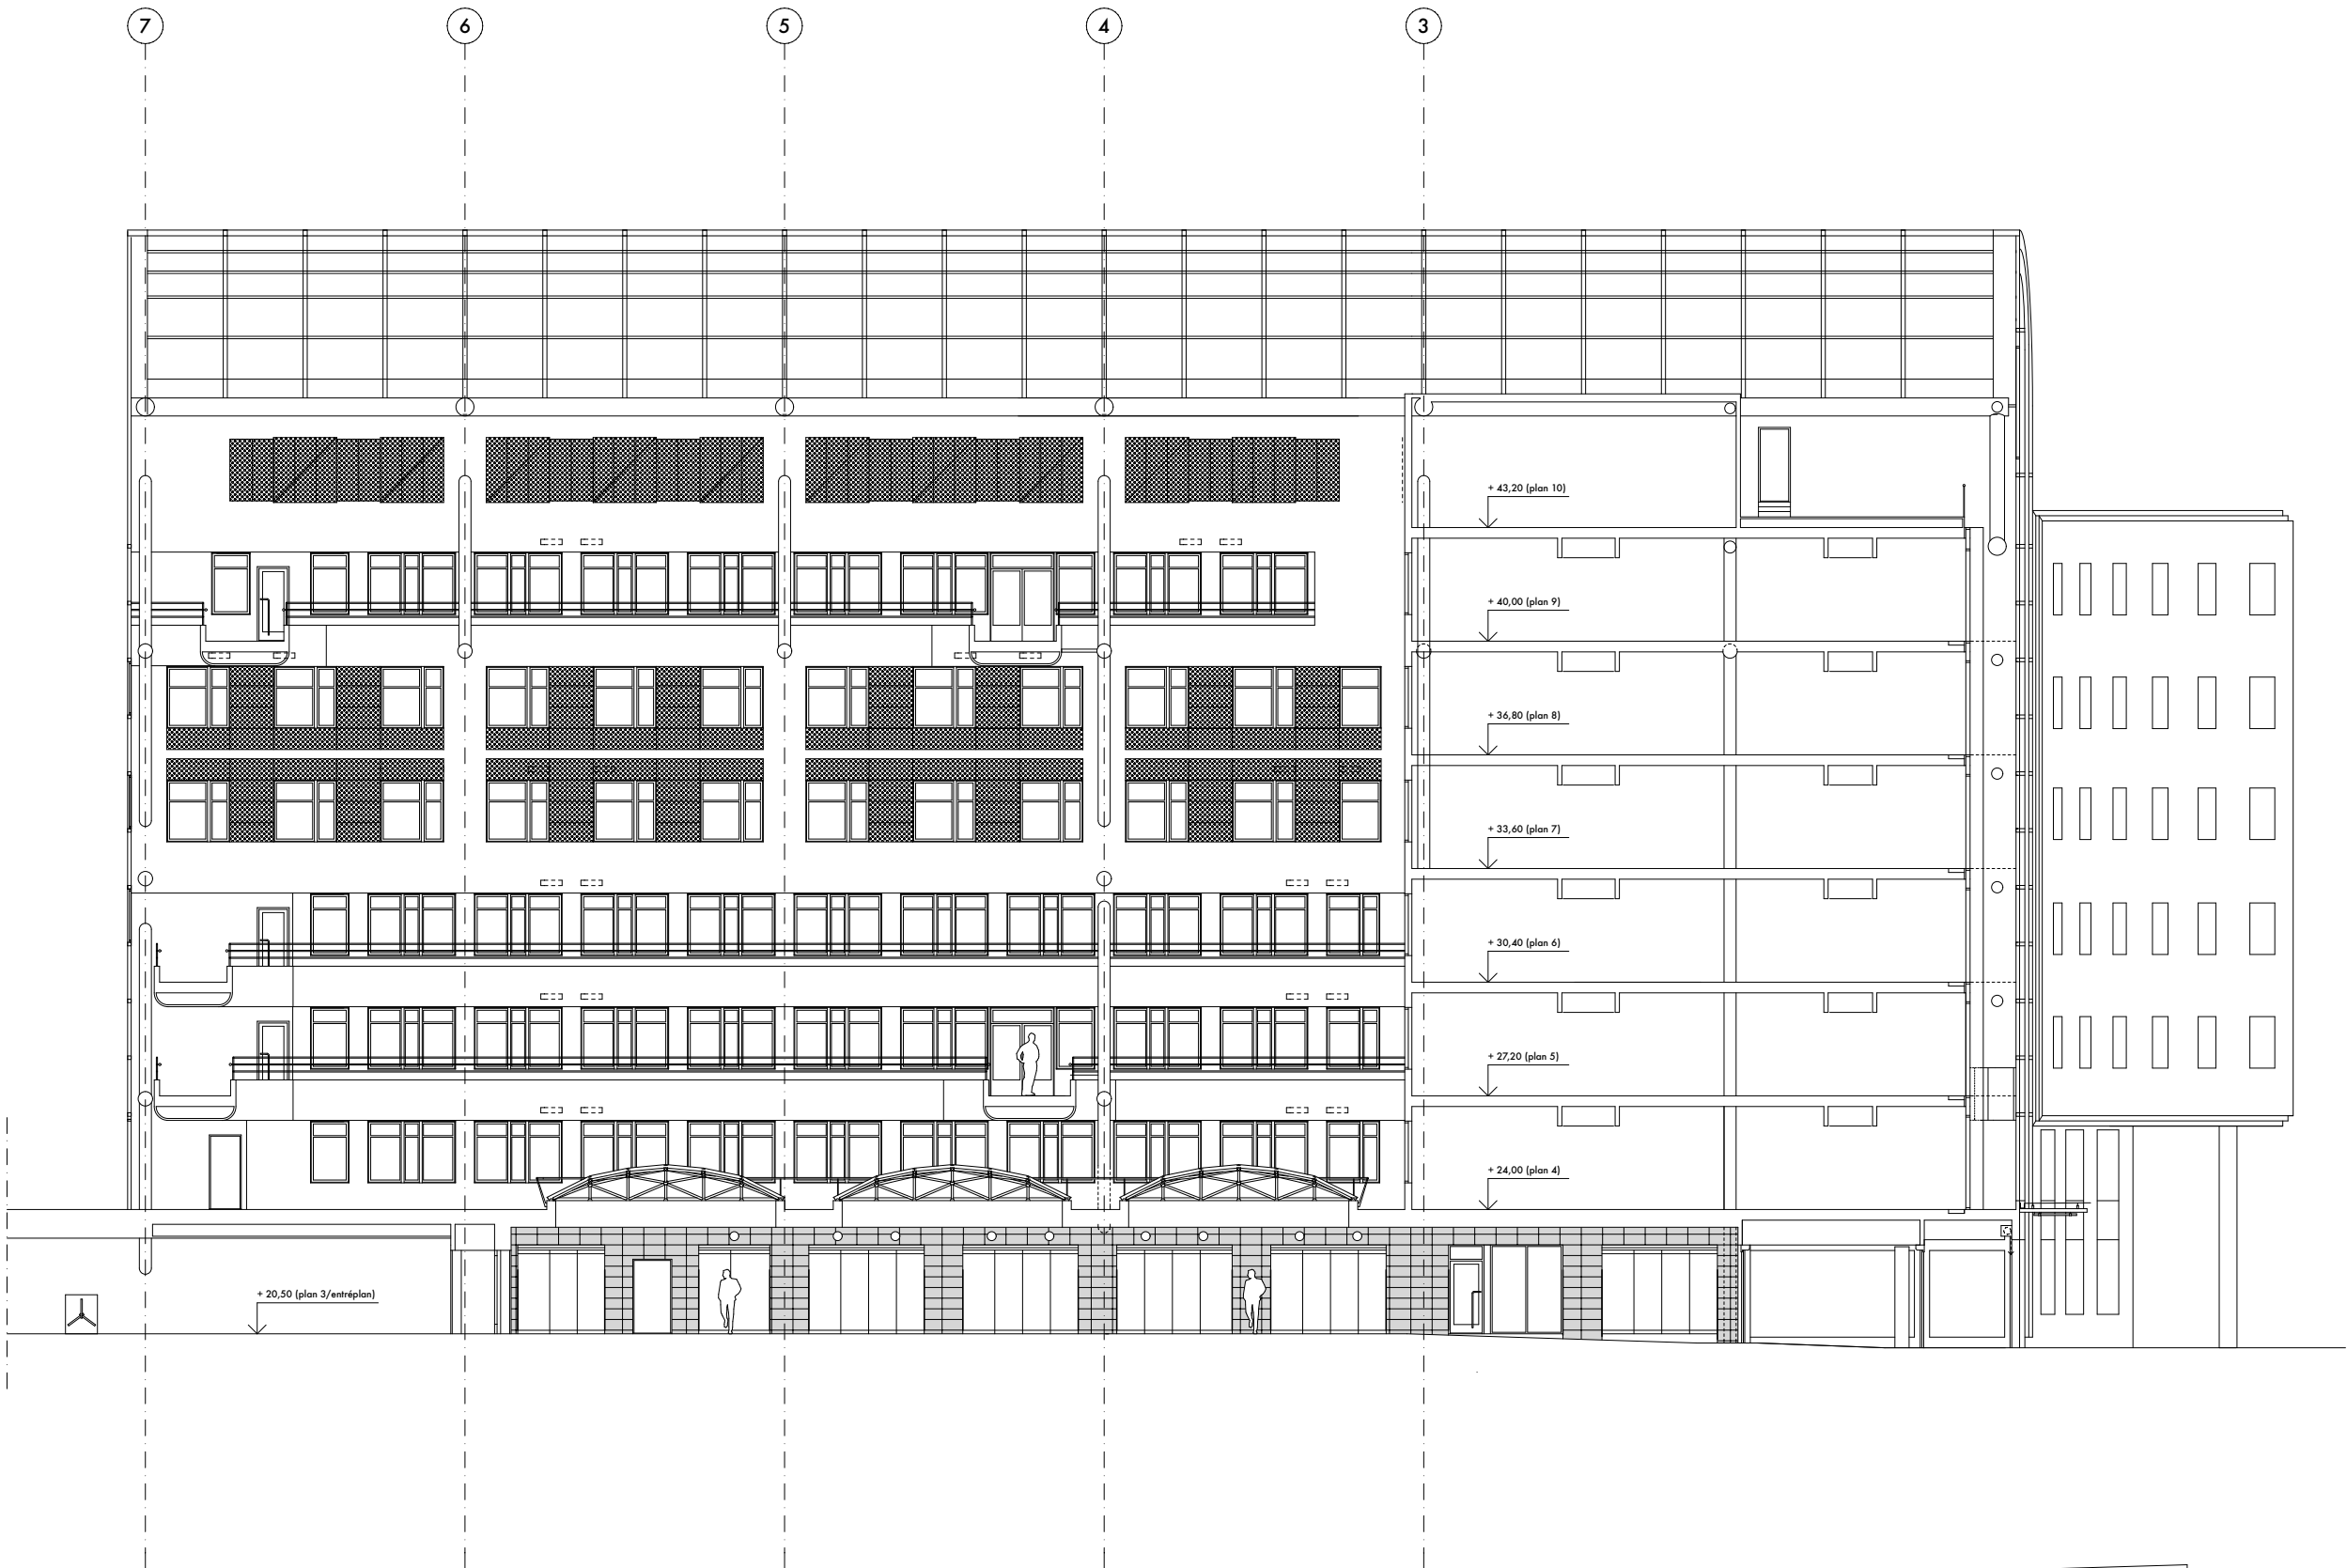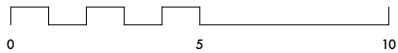

FÖRKLARINGAR

Plushöjder i meter.

| | | | | |
|---|------------------------|-----------------|-------------------|------|
| BET | ANT | ÄNDRINGEN AVSER | DATUM | SIGN |
| RELATIONSHANDLING | | | | |
| DENNA HANDLING ÄR FRAMTAGEN EFTER ORIGINALRITNING UTFÖRD AV AXELSSON & BOROWSKI ARKITEKTER | | | | |
| OBS! RITNINGEN ÄR INTE EN EXAKT UPPMÄTNINGSRITNING EV MÄTTAVVIKELSER MOT DET BYGGDA KAN DÄRFÖR FÖREKOMMA | | | | |
| gwsK arkitekter | | | | |
| FOLKUNGAGATAN 53, 1TR 116 22 STOCKHOLM TEL: [+46 8] 6416110 WWW.GWSK.SE | | | | |
| DATUM | RITAD AV | | ANSVARIG ARKITEKT | |
| 170410 | LR/LP/TK | | T KARASALO | |
| Kv STADENS DIKE 7, STOCKHOLM | | | | |
| LÄNGDSEKTION (A-A) | | | | |
| SKALA | A1: 1:100 A3: 1:200 | | NUMMER | BET |
| | | | A30:101 | |

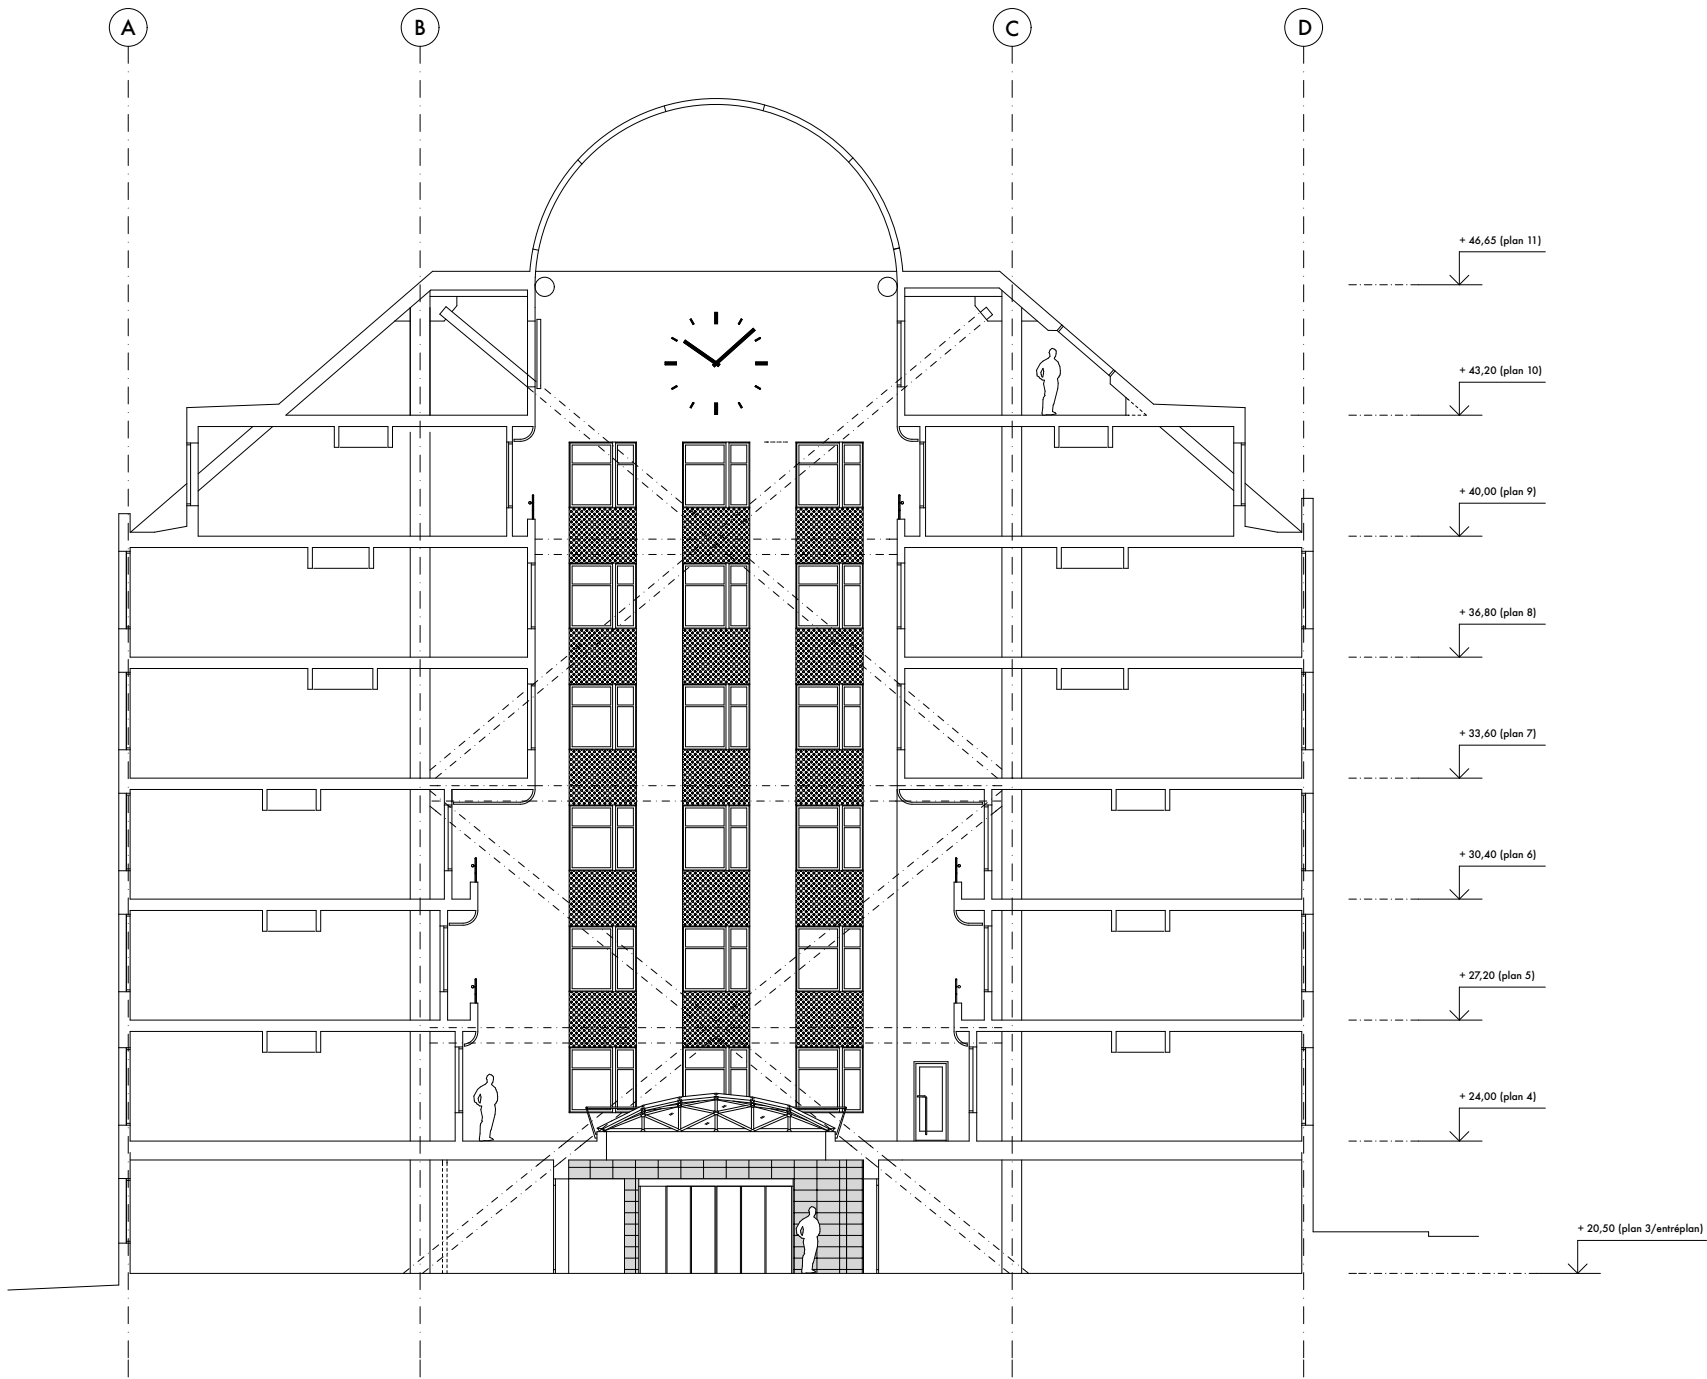

FÖRKLARINGAR

Plushöjder i meter.

| | | | | | |
|--|------------------------|-----------------|-------------------|---------|------|
| ANT | | ÄNDRINGEN AVSER | | DATUM | SIGN |
| RELATIONSHANDLING | | | | | |
| DENNA HANDLING ÄR FRAMTAGEN EFTER ORIGINALRITNING UTFÖRD AV AXELSSON & BOROWSKI ARKITEKTER | | | | | |
| OBS! RITNINGEN ÄR INTE EN EXAKT UPPMÄTNINGSRITNING EV MÄTTAVVIKELSER MOT DET BYGGDA KAN DÄRFÖR FÖREKOMMA | | | | | |
| <div>gws arkitekter</div> <div>FOLKUNGAGATAN 53, 1TR 116 22 STOCKHOLM TEL: [+46 8] 6416110</div> <div>WWW.GWSK.SE</div> | | | | | |
| DATUM | RITAD AV | | ANSVARIG ARKITEKT | | |
| 170410 | LR/LP/TK | | T KARASALO | | |
| Kv STADENS DIKE 7, STOCKHOLM | | | | | |
| TVÄRSEKTION | | | | | |
| SKALA | A1: 1:100 A3: 1:200 | | NUMMER | A30:103 | |
| | | | | BET | |