


A. ENL. PLAN K100
1:50

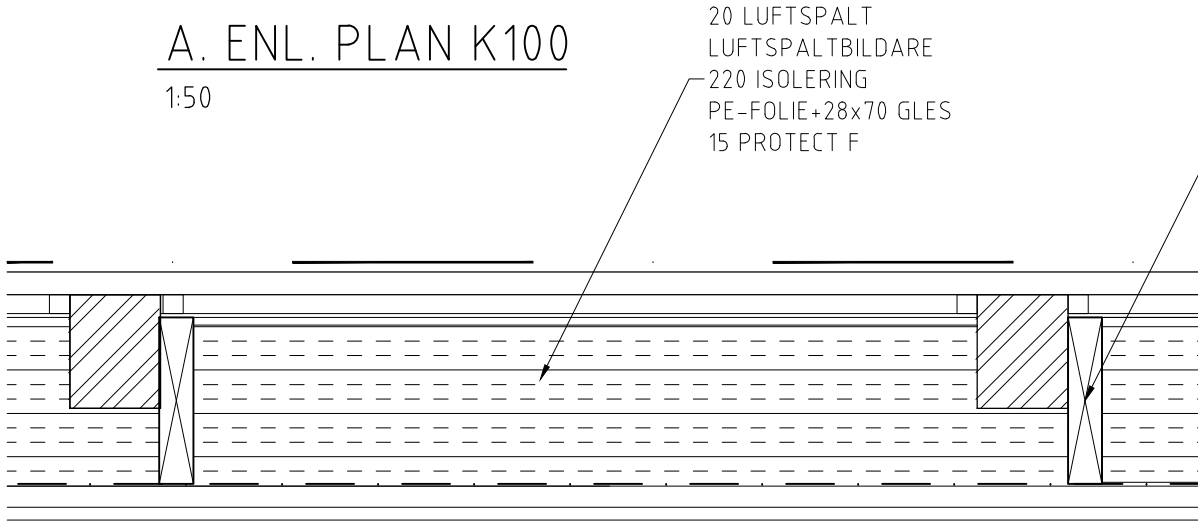

1. DETALJ MONTAGE AV TAKSTOLSKOMPL. OCH ISOL.
1:10

NY TAKSTOL 45x220 SKRUVAS MOT BEF. MED SKR Ø5 MIN 50 IN I BEFINTLIG TAKSTOL, SICKSACK


RELATIONSRTNING

BET	ANT	ÄNDRINGEN AVSER	DATUM	SIGN
Kv SKATAN 7, Stockholms kmn				
Sektion A				
Huvudsektion				
SKALA 1:50				
KOD/TYP/POS		RITNINGNUMMER		ÄNDR BET
Savana		K340:201		

PROJEKTILEN
Byggkonsult AB


SLÄTTGÅRDSVÄGEN 21, HÄGERSTEN
TEL: 08-88 28 88 mob. 070-461 64 95
E-POST: rolf.anderson@projektillen.se

RITAD/KONSTR AV Rolf Anderson	UPPDRAK NR 16 0113
ORT/DATUM 2016.04.26	

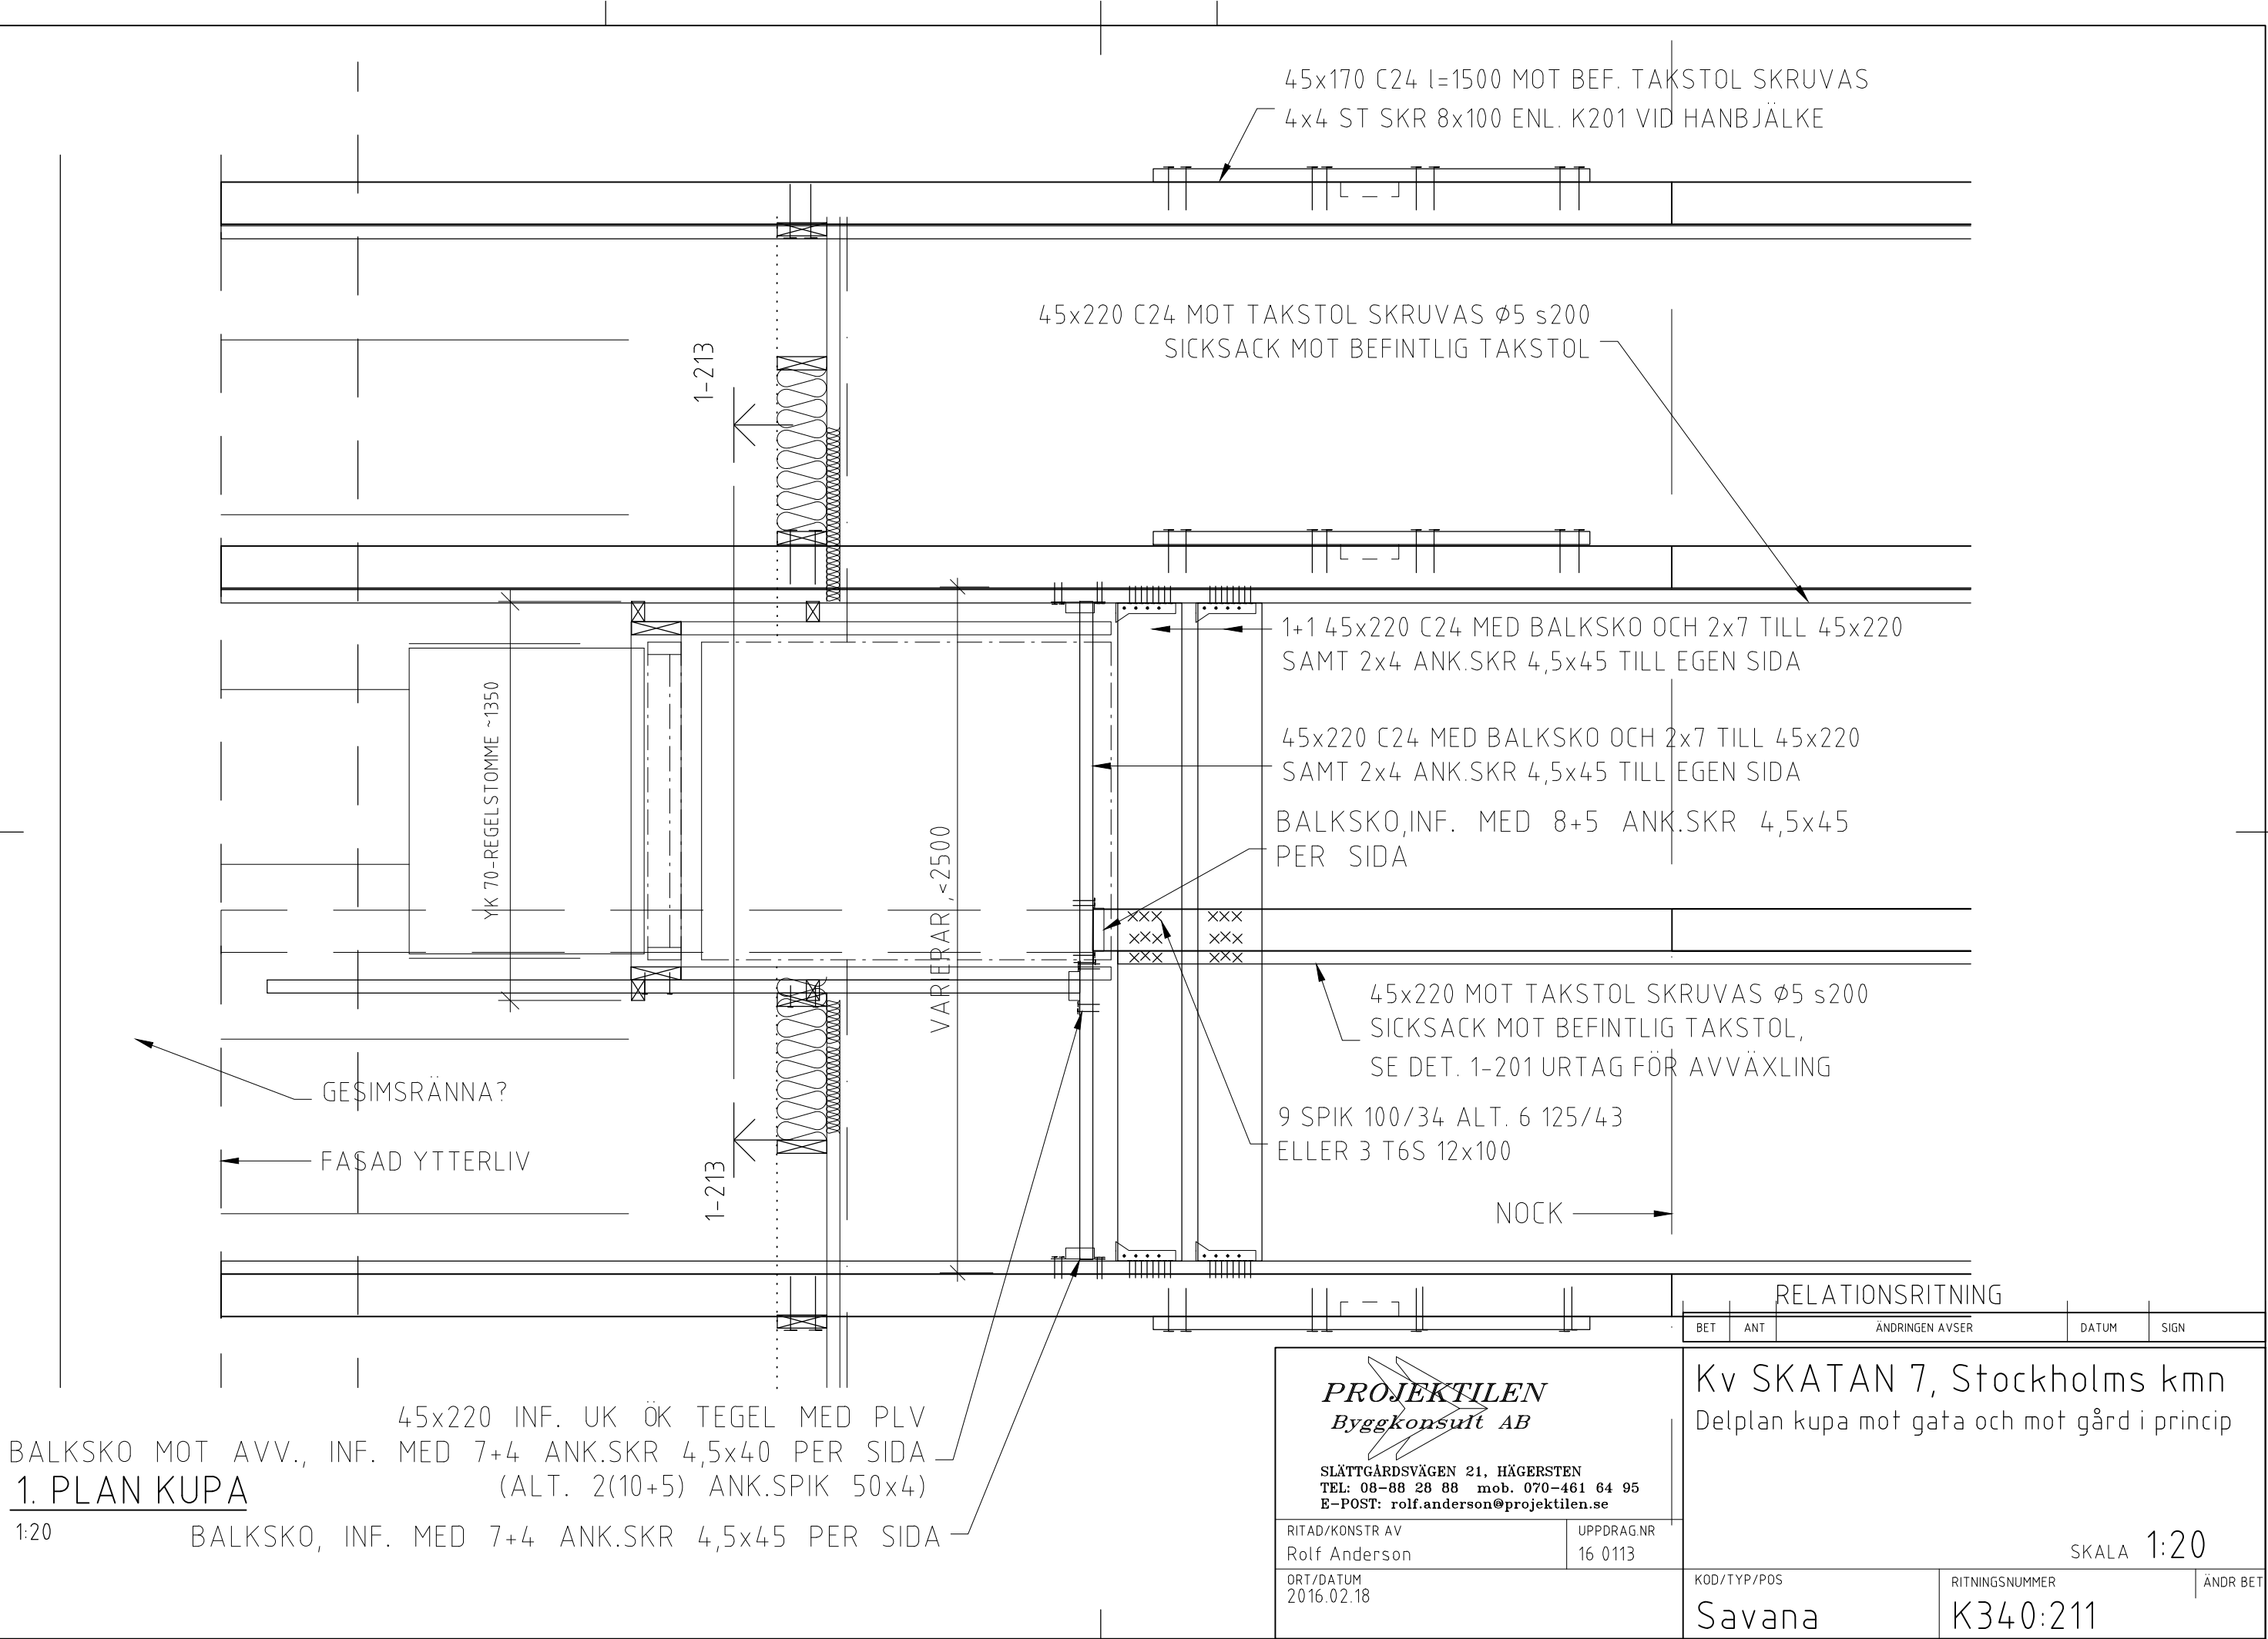

2. DELPLAN TERRASS I ÖVRIGT SE K211

1:50

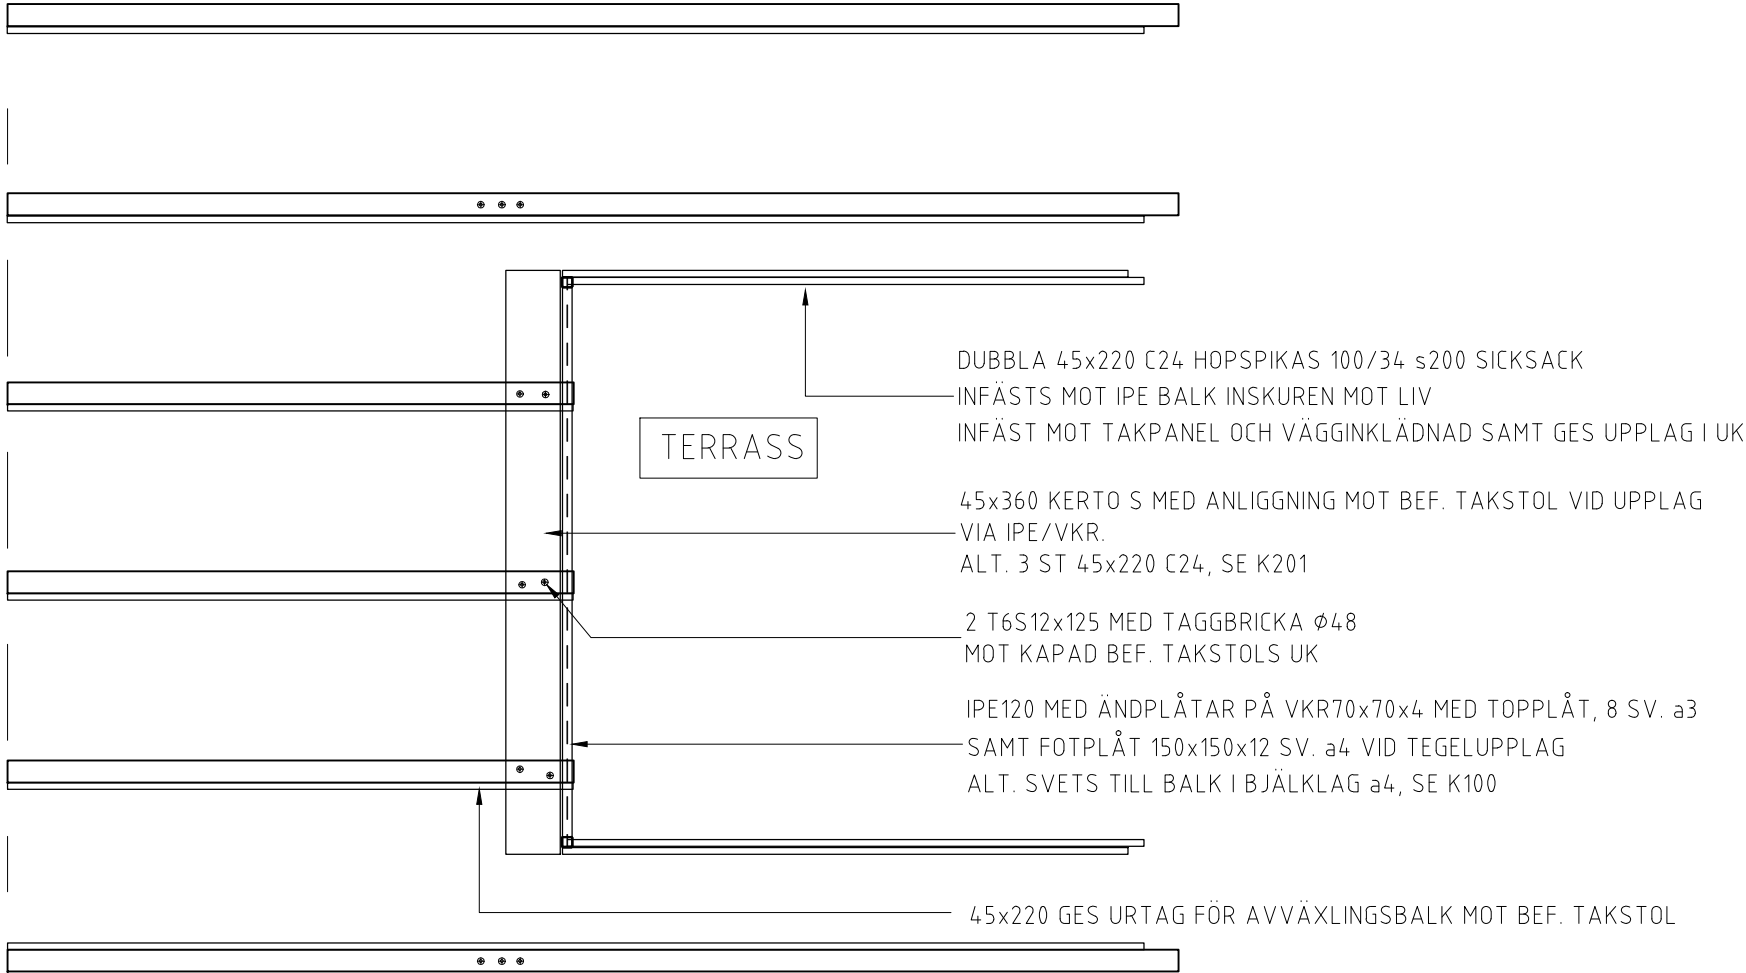


RELATIONSRTNING

BET	ANT	ÄNDRINGEN AVSER	DATUM	SIGN
		Kv SKATAN 7, Stockholms kmn Delplan terrassavväxling		
SKALA 1:50				
KOD/TYP/POS		RITNINGNUMMER		ÄNDR BET
Savana		K340:212		


PROJEKTILEN
Byggkonsult AB

SLÄTTGÅRDSVÄGEN 21, HÄGERSTEN
TEL: 08-88 28 88 mob. 070-461 64 95
E-POST: rolf.anderson@projektillen.se

RITAD/KONSTR AV Rolf Anderson	UPPDRAG.NR 16 0113
ORT/DATUM 2016.04.26	

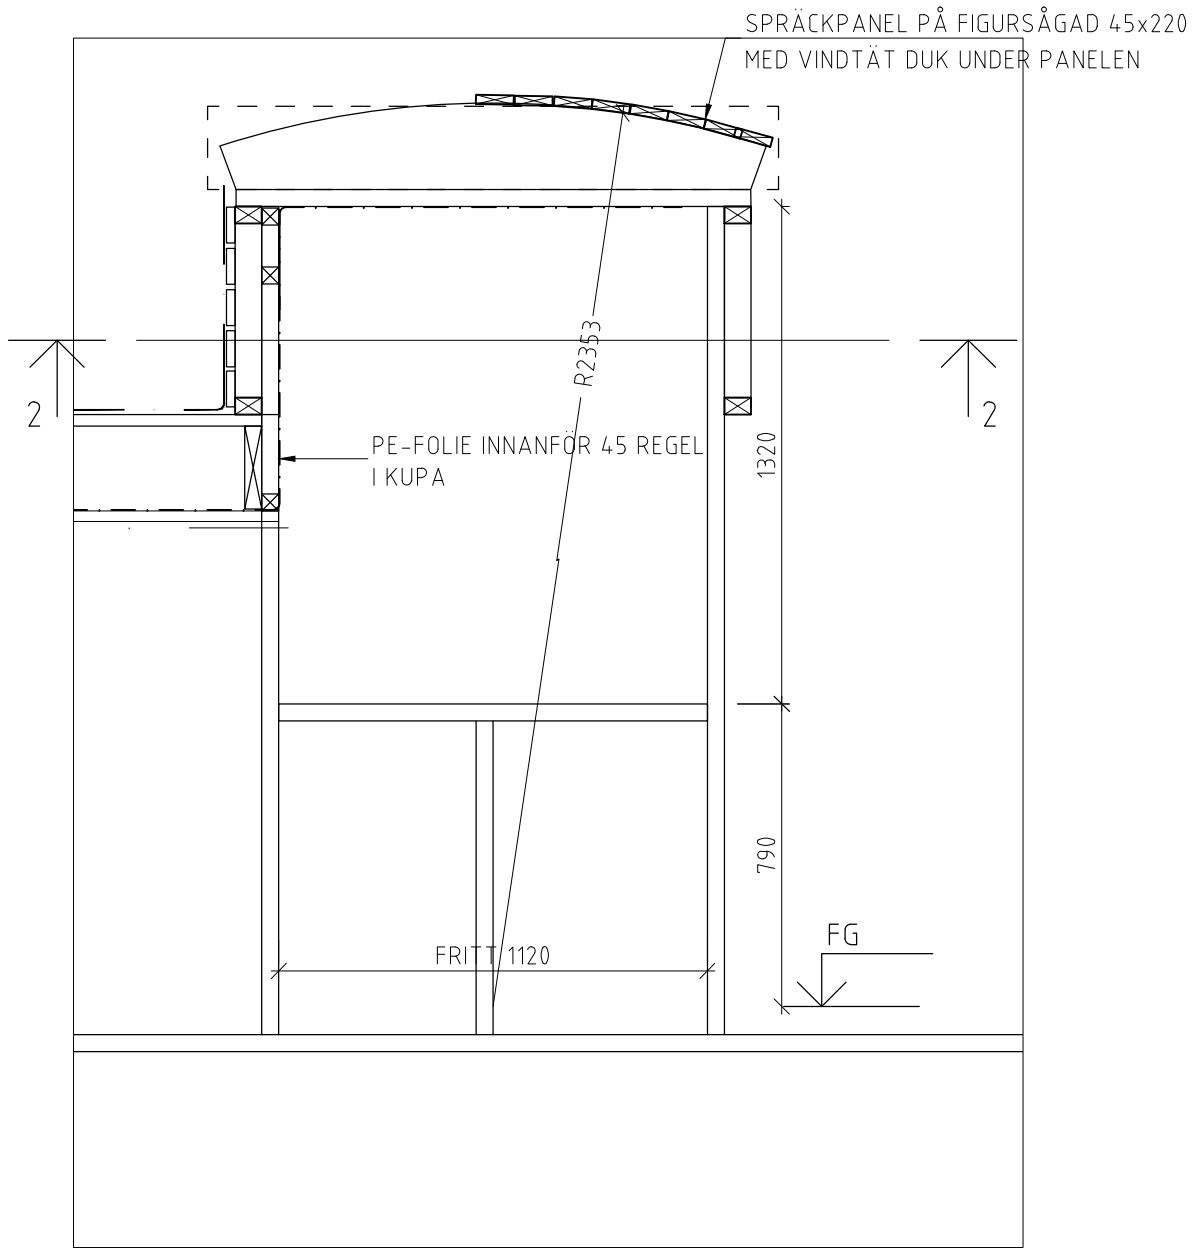

1. ELEV. KUPA MOT GATA, FRONT
1:20

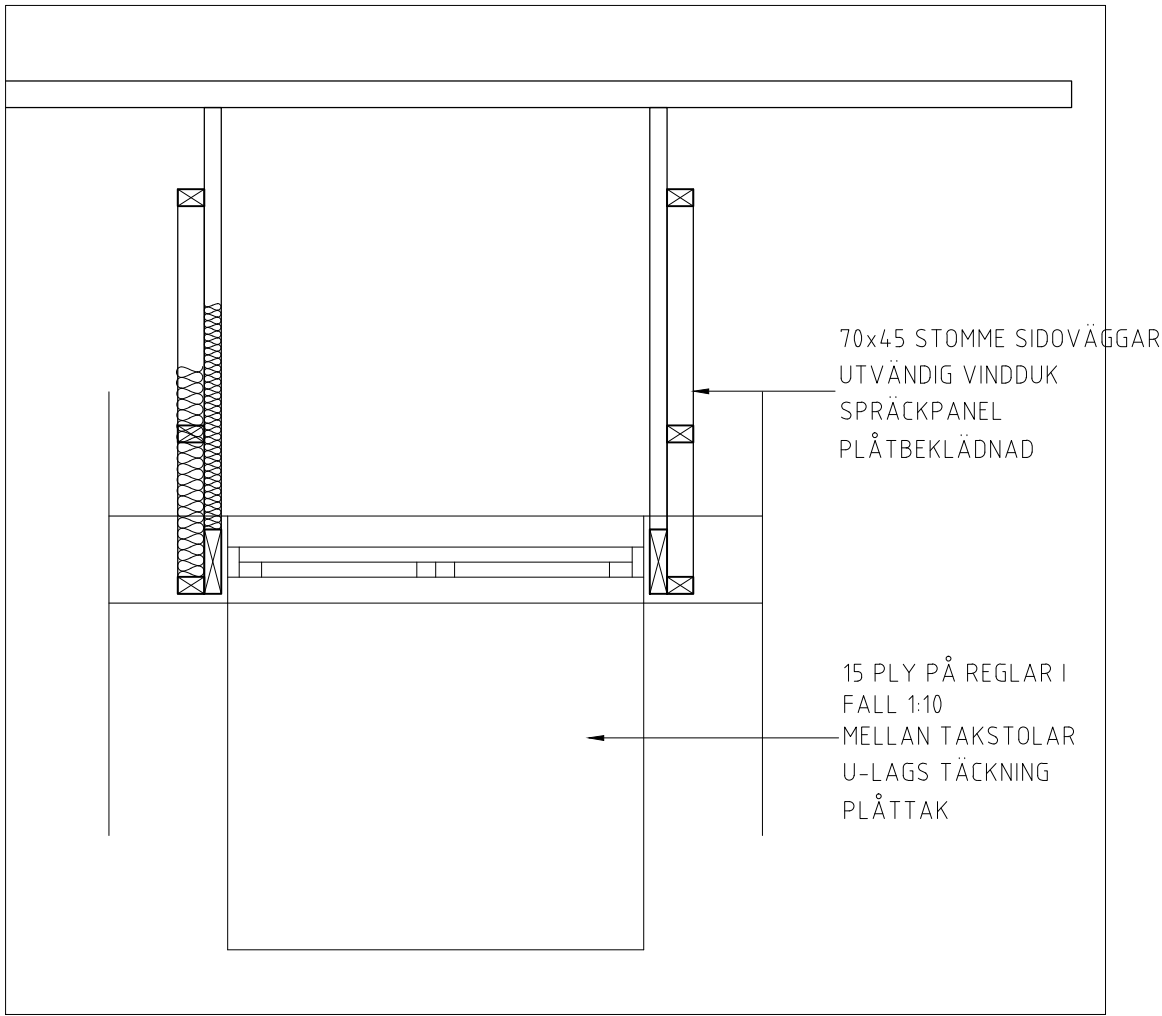

2. PLAN KUPA MOT GATA, FRONT
1:20


RELATIONSRTNING

BET	ANT	ÄNDRINGEN AVSER	DATUM	SIGN
		Kv SKATAN 7, Stockholms kmn		
		Elev. och plan kupa mot gata		
		SKALA 1:20		
KOD/TYP/POS		RITNINGSNUMMER		ÄNDR BET
Savana		K340:213		

PROJEKTILEN
Byggkonsult AB

SLÄTTGÅRDSVÄGEN 21, HÄGERSTEN
TEL: 08-88 28 88 mob. 070-461 64 95
E-POST: rolf.anderson@projektillen.se

RITAD/KONSTR AV Rolf Anderson	UPPDRAG.NR 16 0113
ORT/DATUM 2016.06.15	

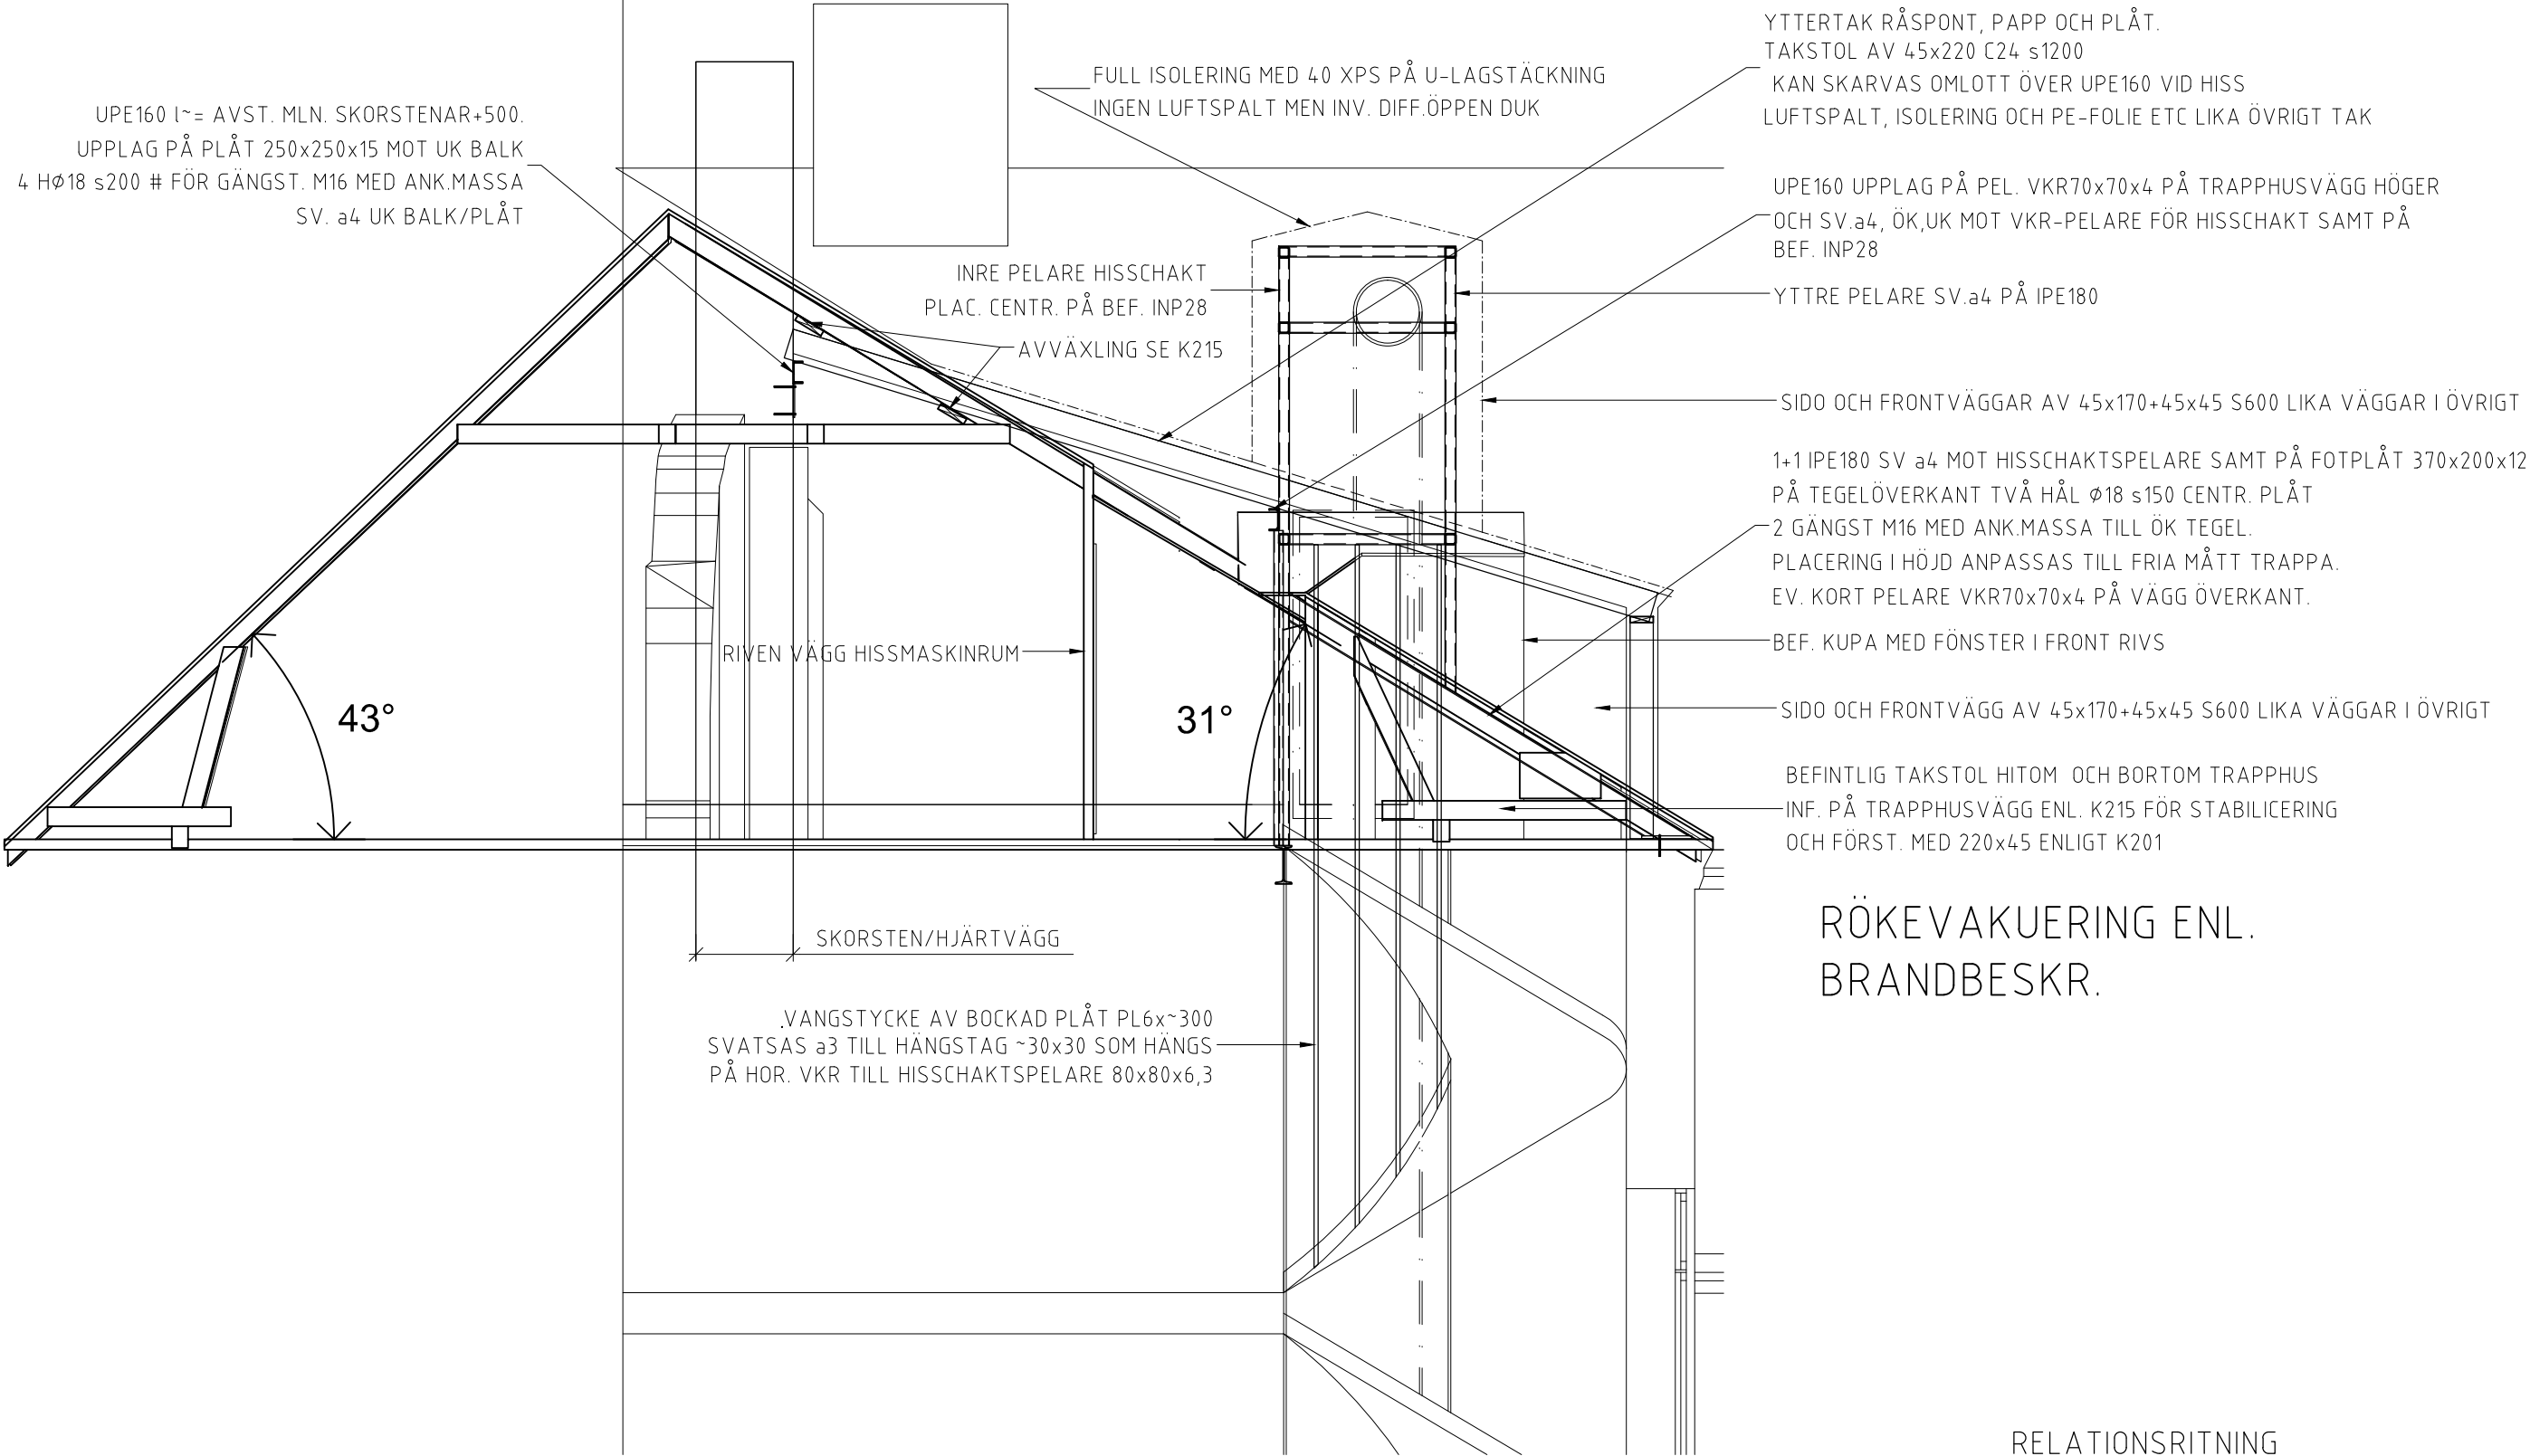


B. SEKTION TRAPPHUS KARLAV
1:50

RELATIONSRTNING

BET	ANT	ÄNDRINGEN AVSER	DATUM	SIGN
-----	-----	-----------------	-------	------

PROJEKTILEN <i>Byggkonsult AB</i> SLÄTTGÅRDSVÄGEN 21, HÄGERSTEN TEL: 08-88 28 88 mob. 070-461 64 95 E-POST: rolf.anderson@projektilen.se		Kv SKATAN 7, Stockholms kmn SEKTION TRAPPHUS KARLAVÄGEN		
		SKALA 1:50		
RITAD/KONSTR AV Rolf Anderson	UPPDRAK.NR 16 0113	KOD/TYP/POS Savana	RITNINGSNUMMER K340:214	ÄNDR BET
ORT/DATUM 2017.04.04				

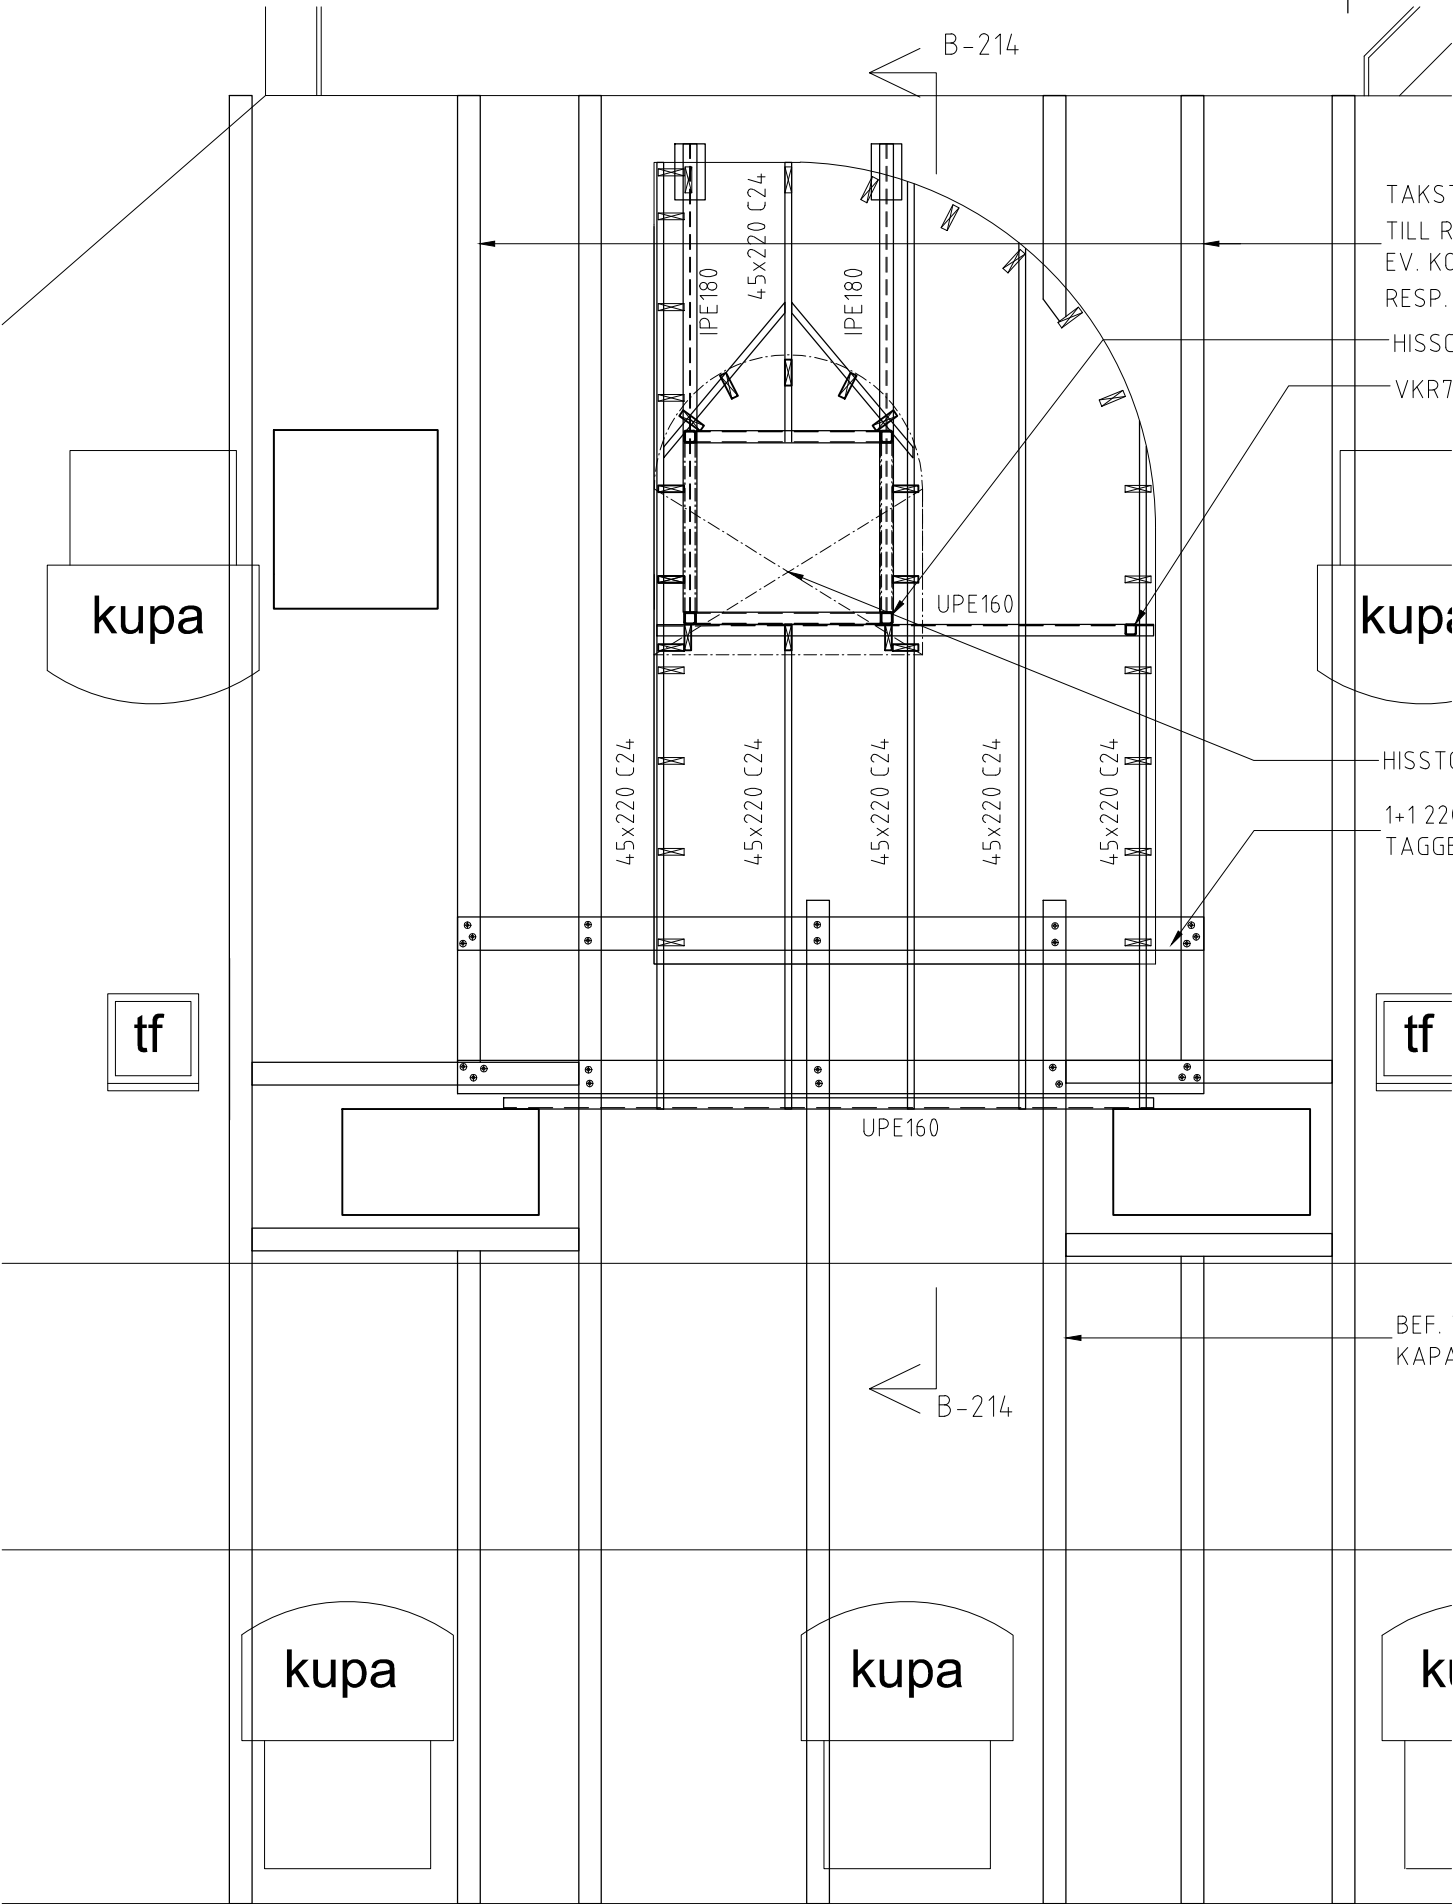

TAKSTOL MED INFÄSTNING
TILL REMSTYCKE, STÖDBEN
EV. KOMPL PLV90 TILL REMSTYCKE
RESP. KEMANK. TILL TEGELVÄGG

HISSCHAKTS STÅL ENL. STOCKHOLMSHISS

VKR70x70x4 PÅ BEF. INP28

HISSTOPP MED TAKSTOLAR AV 45x120

1+1 220x45 C24 3 RESP. 2 T6S12x125
TAGGBR Ø48 MELLAN VIRKEN

BEF. TAKSTOL SOM AVVÄXLAS
KAPAS HOR. UK HANES UK

1. TAKBJÄLKLAG TRAPPHUS KARLAV

1:50

LAGER: SB11

RELATIONSRITNING

BET	ANT	ÄNDRINGEN AVSER	DATUM	SIGN
-----	-----	-----------------	-------	------

PROJEKTILEN
Byggkonsult AB


SLÄTTGÅRDSVÄGEN 21, HÄGERSTEN
TEL: 08-88 28 88 mob. 070-461 64 95
E-POST: rolf.anderson@projektilen.se

RITAD/KONSTR AV Rolf Anderson	UPPDRA.G NR 16 0113
ORT/DATUM 2017.04.06	

Kv SKATAN 7, Stockholms kmn
TAKBJÄLKLAG TRAPPHUS KARLAVÄGEN

SKALA 1:50

KOD/TYP/POS Savana	RITNINGSNUMMER K340:215	ÄNDR BET
-----------------------	----------------------------	----------

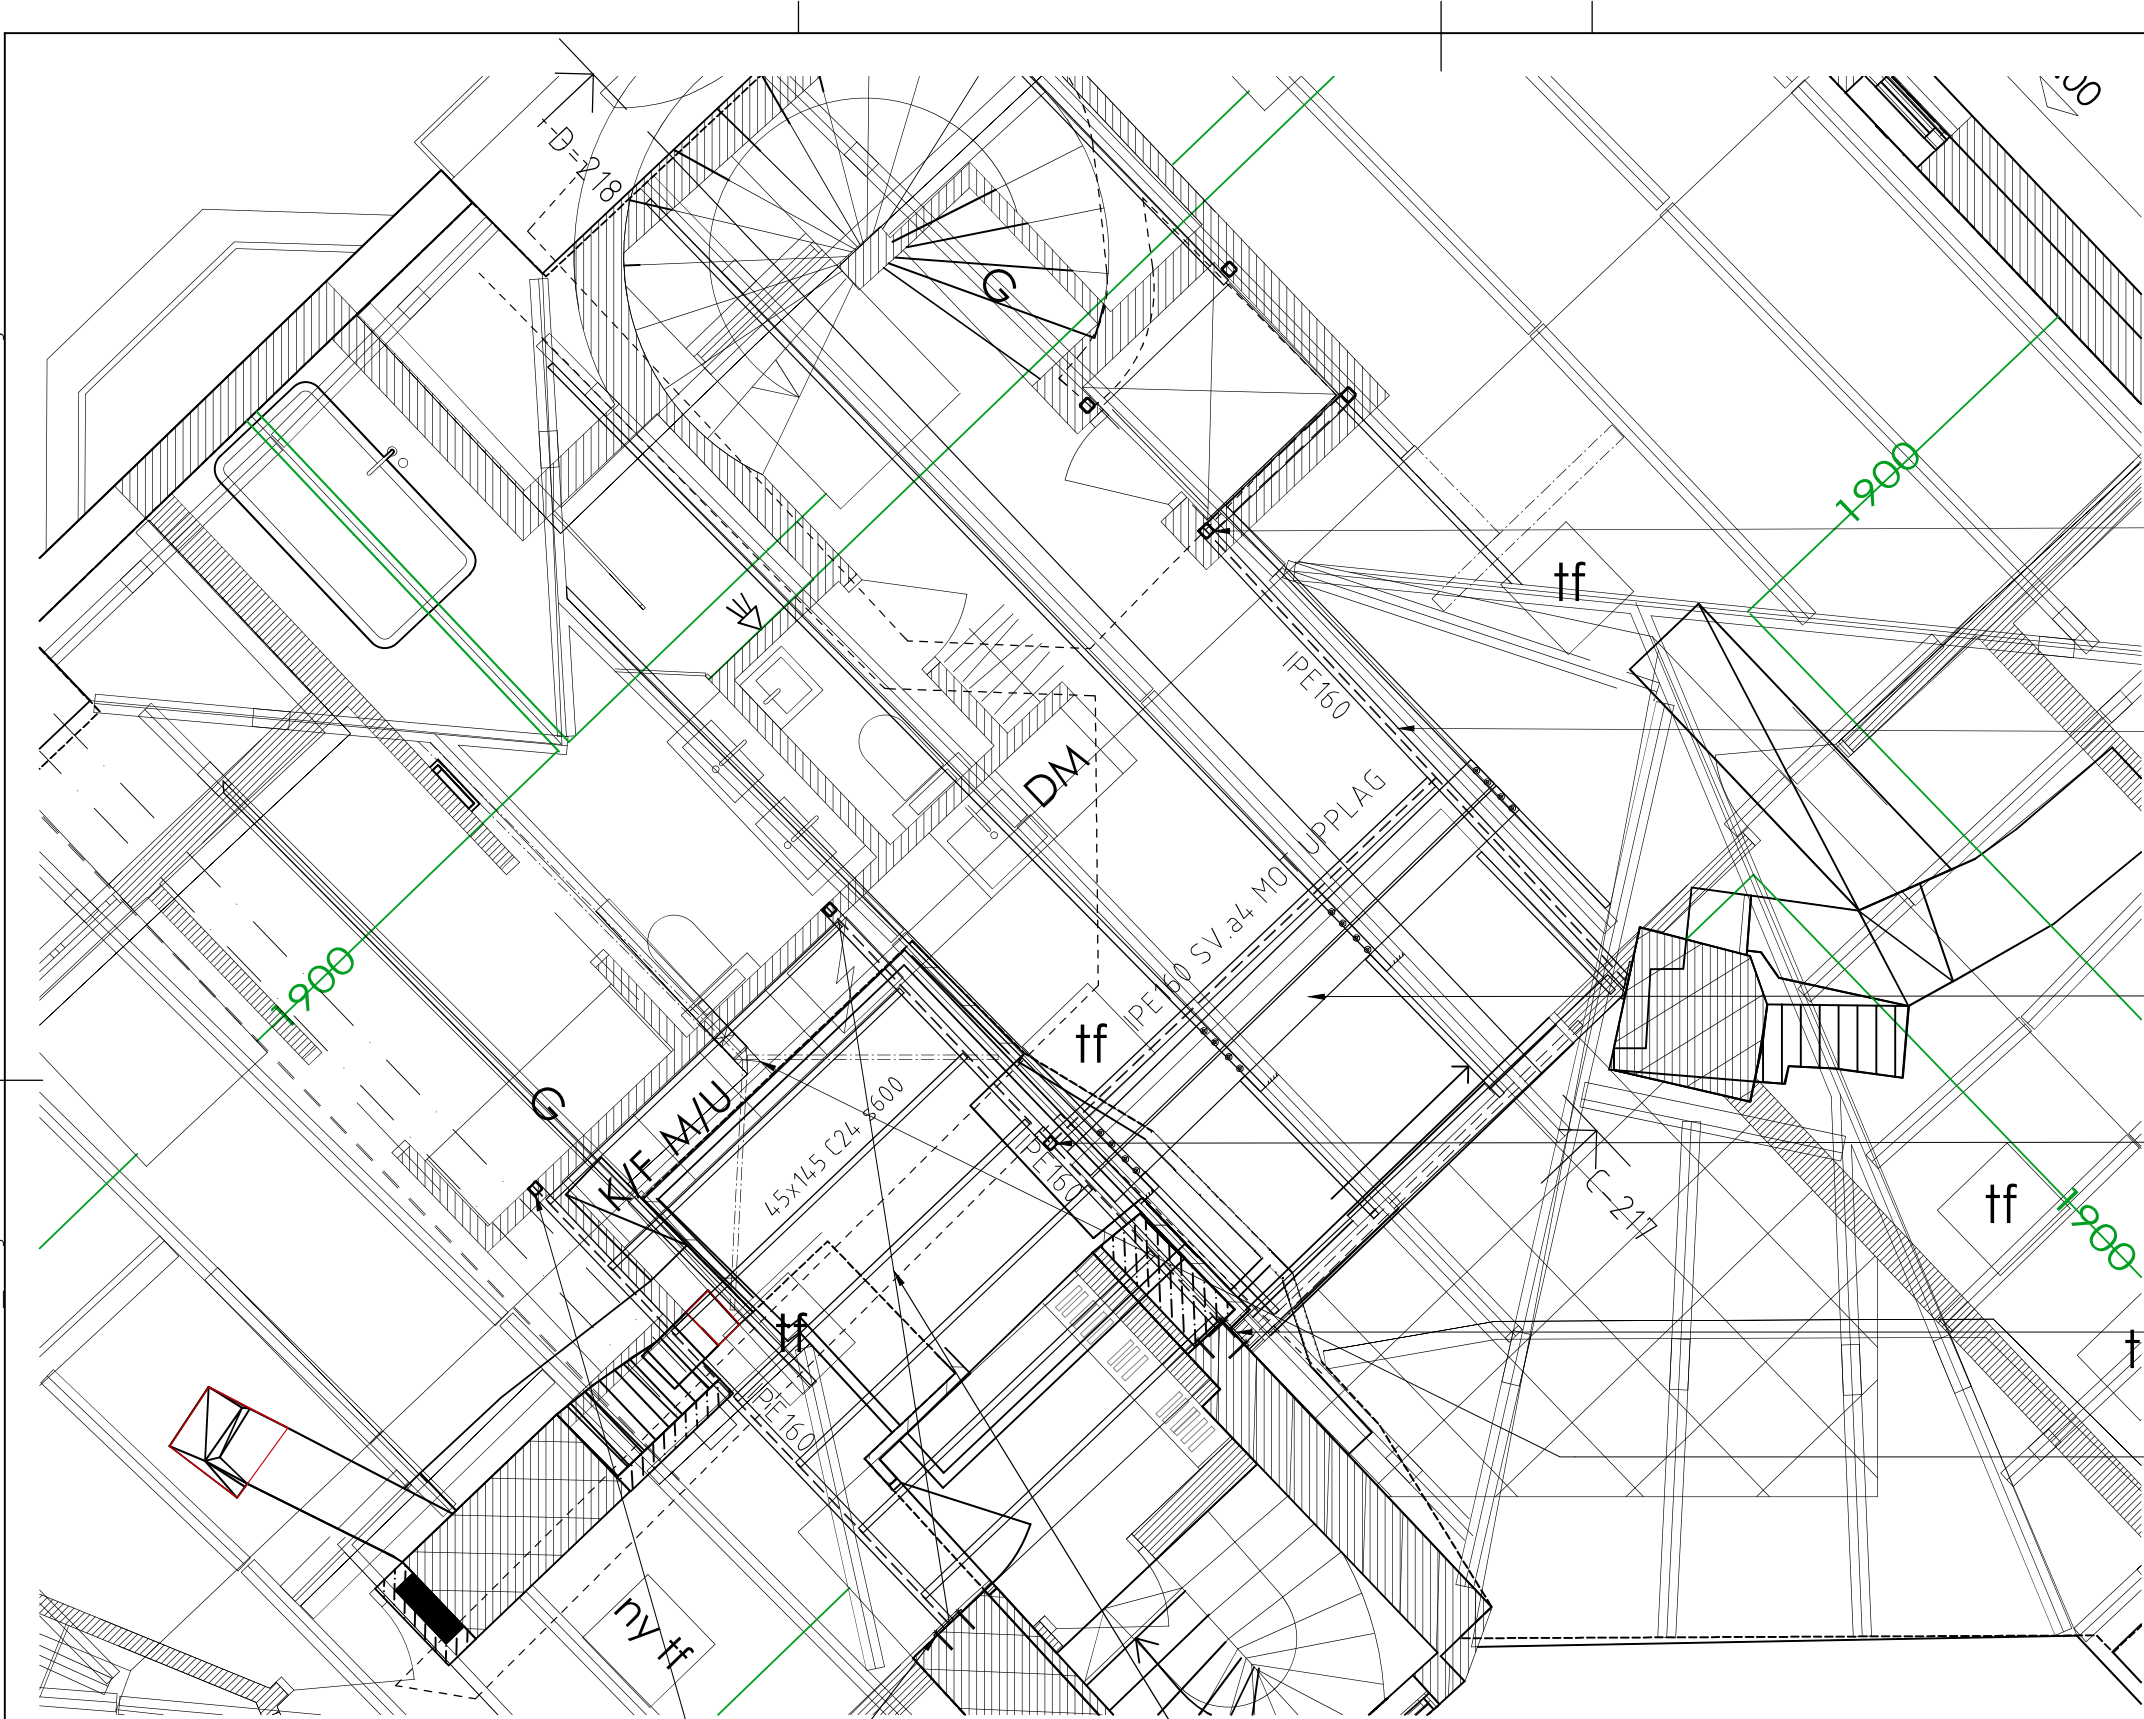

4. BJÄLKLÄG OCH LOFT
1:50

- LOFTBJÄLKLÄG 22 GOLVSPÅN
- 3 POS. MED UPPLAGSPLÅT 250x250x20
- 4 HØ18 s200 FÖR GÄNGST. M16 MED ANK.MASSA
- 2 PELARE VKR70x70x4 PÅ KORTLING AV 90x145
- MELLAN BEF. BJÄLKAR, BALKSKO, 2(4+3) ANK.SKR 4,5x50
- FOTPLÅT 200x100x12, 2 HØ14 FÖR T6S 12x75

- PELARE FÖR HISSCHAKT VKR80x80x6,3
- BRUTEN IPE160 STUMSVETSAS SV.a4 TILL HISSCHAKTSPELARE SE C-217
- 2 220x45 STÖTTAS MOT LOFT/TEGELVÄGG RESPEKTIVE MOT TAKSTOL ENL. K211
- PELARE VKR 70x70x4 PÅ HJÄRTVÄGG: FOTPLÅT 200x100, 2HØ14 s150 CENTR. 2 M12 GÄNGST. MED ANKARMASSA
- EV. BEHOV AV UPPLAGSPLÅT RUNT HÖRN HOPSVETSAS STUMSVETS
- STOLPE BEDÖMS KUNNA DEMONTERAS EFTER ATT TAKSTOLAR I BRYTPUNKTEN FÖRSTÄRKT MED 45x220 I 3 RIKTNINGAR


RELATIONSITNING

BET	ANT	ÄNDRINGEN AVSER	DATUM	SIGN
Kv SKATAN 7, Stockholms kmn TAKBJÄLKLÄG TRAPPHUS MOT GÅRD AVVÄXLING FÖR TERRASS OCH LOFT			SKALA 1:50	
KOD/TYP/POS		RITNINGSNUMMER		ÄNDR BET
Savana		K340:216		

PROJEKTILEN
Byggkonsult AB

SLÄTTGÅRDSVÄGEN 21, HÄGERSTEN
TEL: 08-88 28 88 mob. 070-461 64 95
E-POST: rolf.anderson@projektillen.se

RITAD/KONSTR AV Rolf Anderson	UPPDRAG.NR 16 0113
ORT/DATUM 2017.04.26	

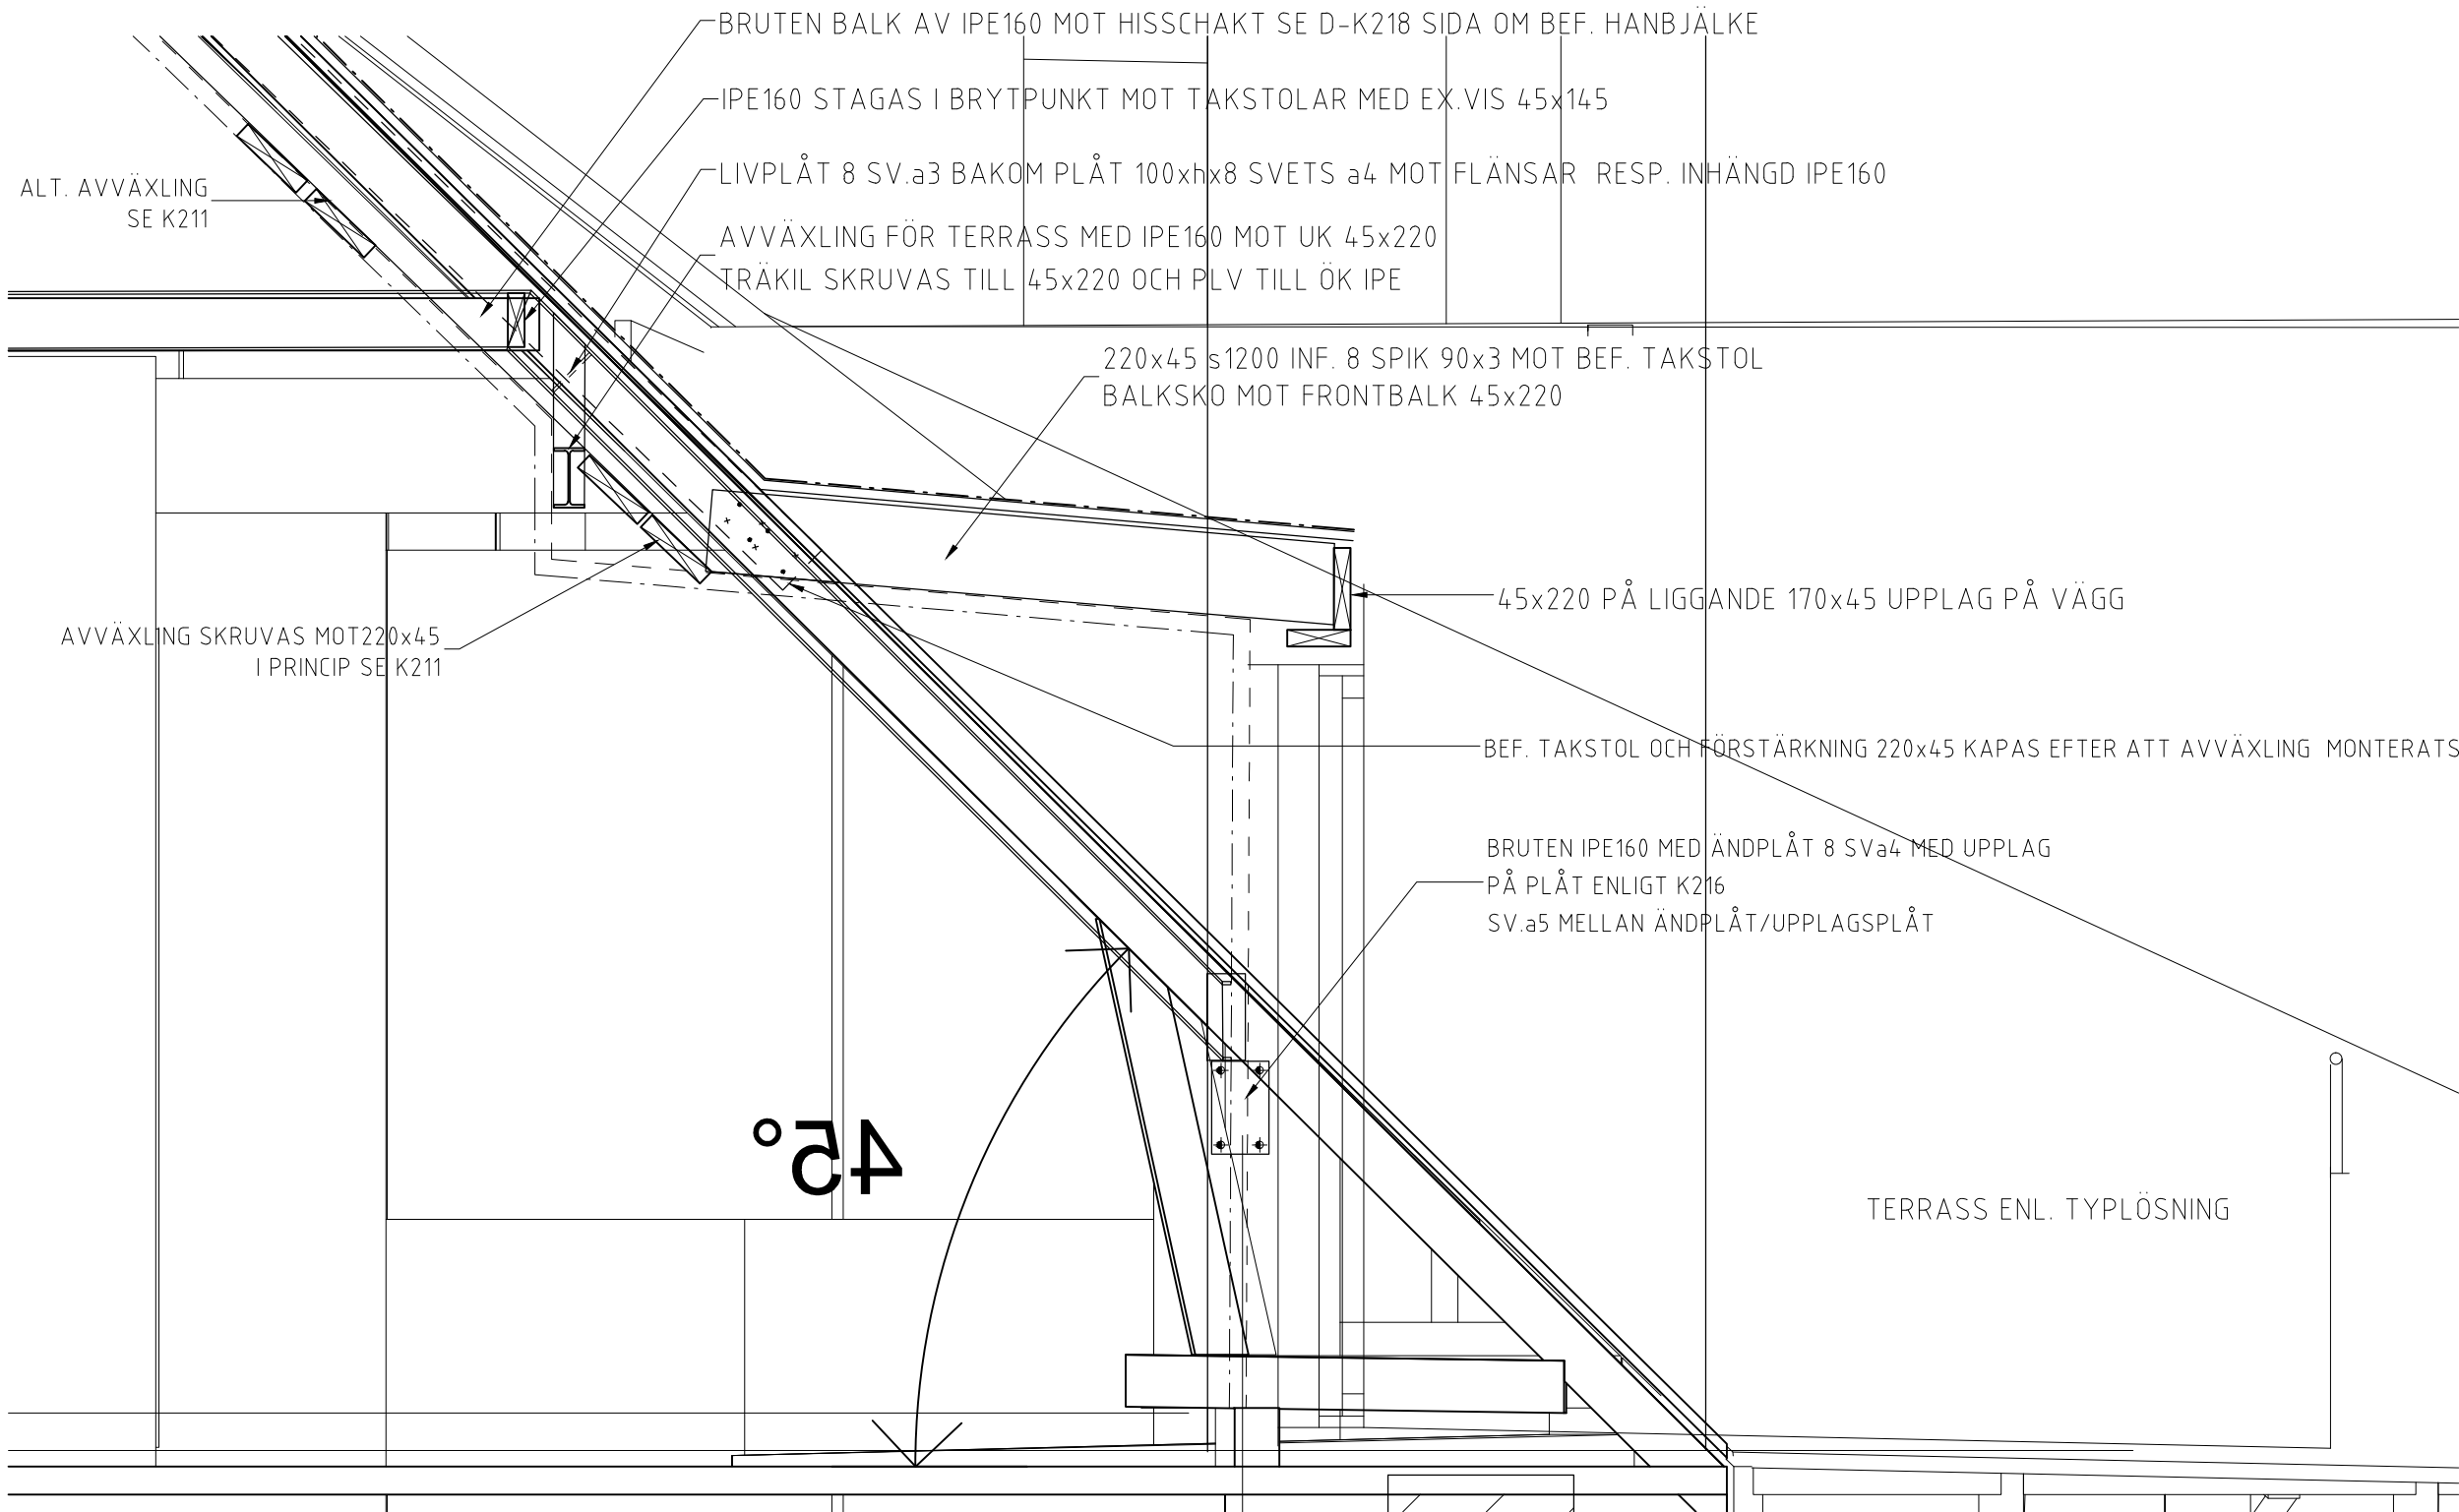


SEKTION C
1:20

RELATIONSRTNING

BET	ANT	ÄNDRINGEN AVSER	DATUM	SIGN
-----	-----	-----------------	-------	------

<p>PROJEKTILEN <i>Byggkonsult AB</i></p> <p>SLÄTTGÅRDSVÄGEN 21, HÄGERSTEN TEL: 08-88 28 88 mob. 070-461 64 95 E-POST: rolf.anderson@projektilen.se</p>		Kv SKATAN 7, Stockholms kmn SEKTION C GENOM TERRASS		
RITAD/KONSTR AV Rolf Anderson	UPPDRA.G NR 16 0113	SKALA 1:20		
ORT/DATUM 2017.04.26		KOD/TYP/POS Savana	RITNINGSNUMMER K340:217	ÄNDR BET

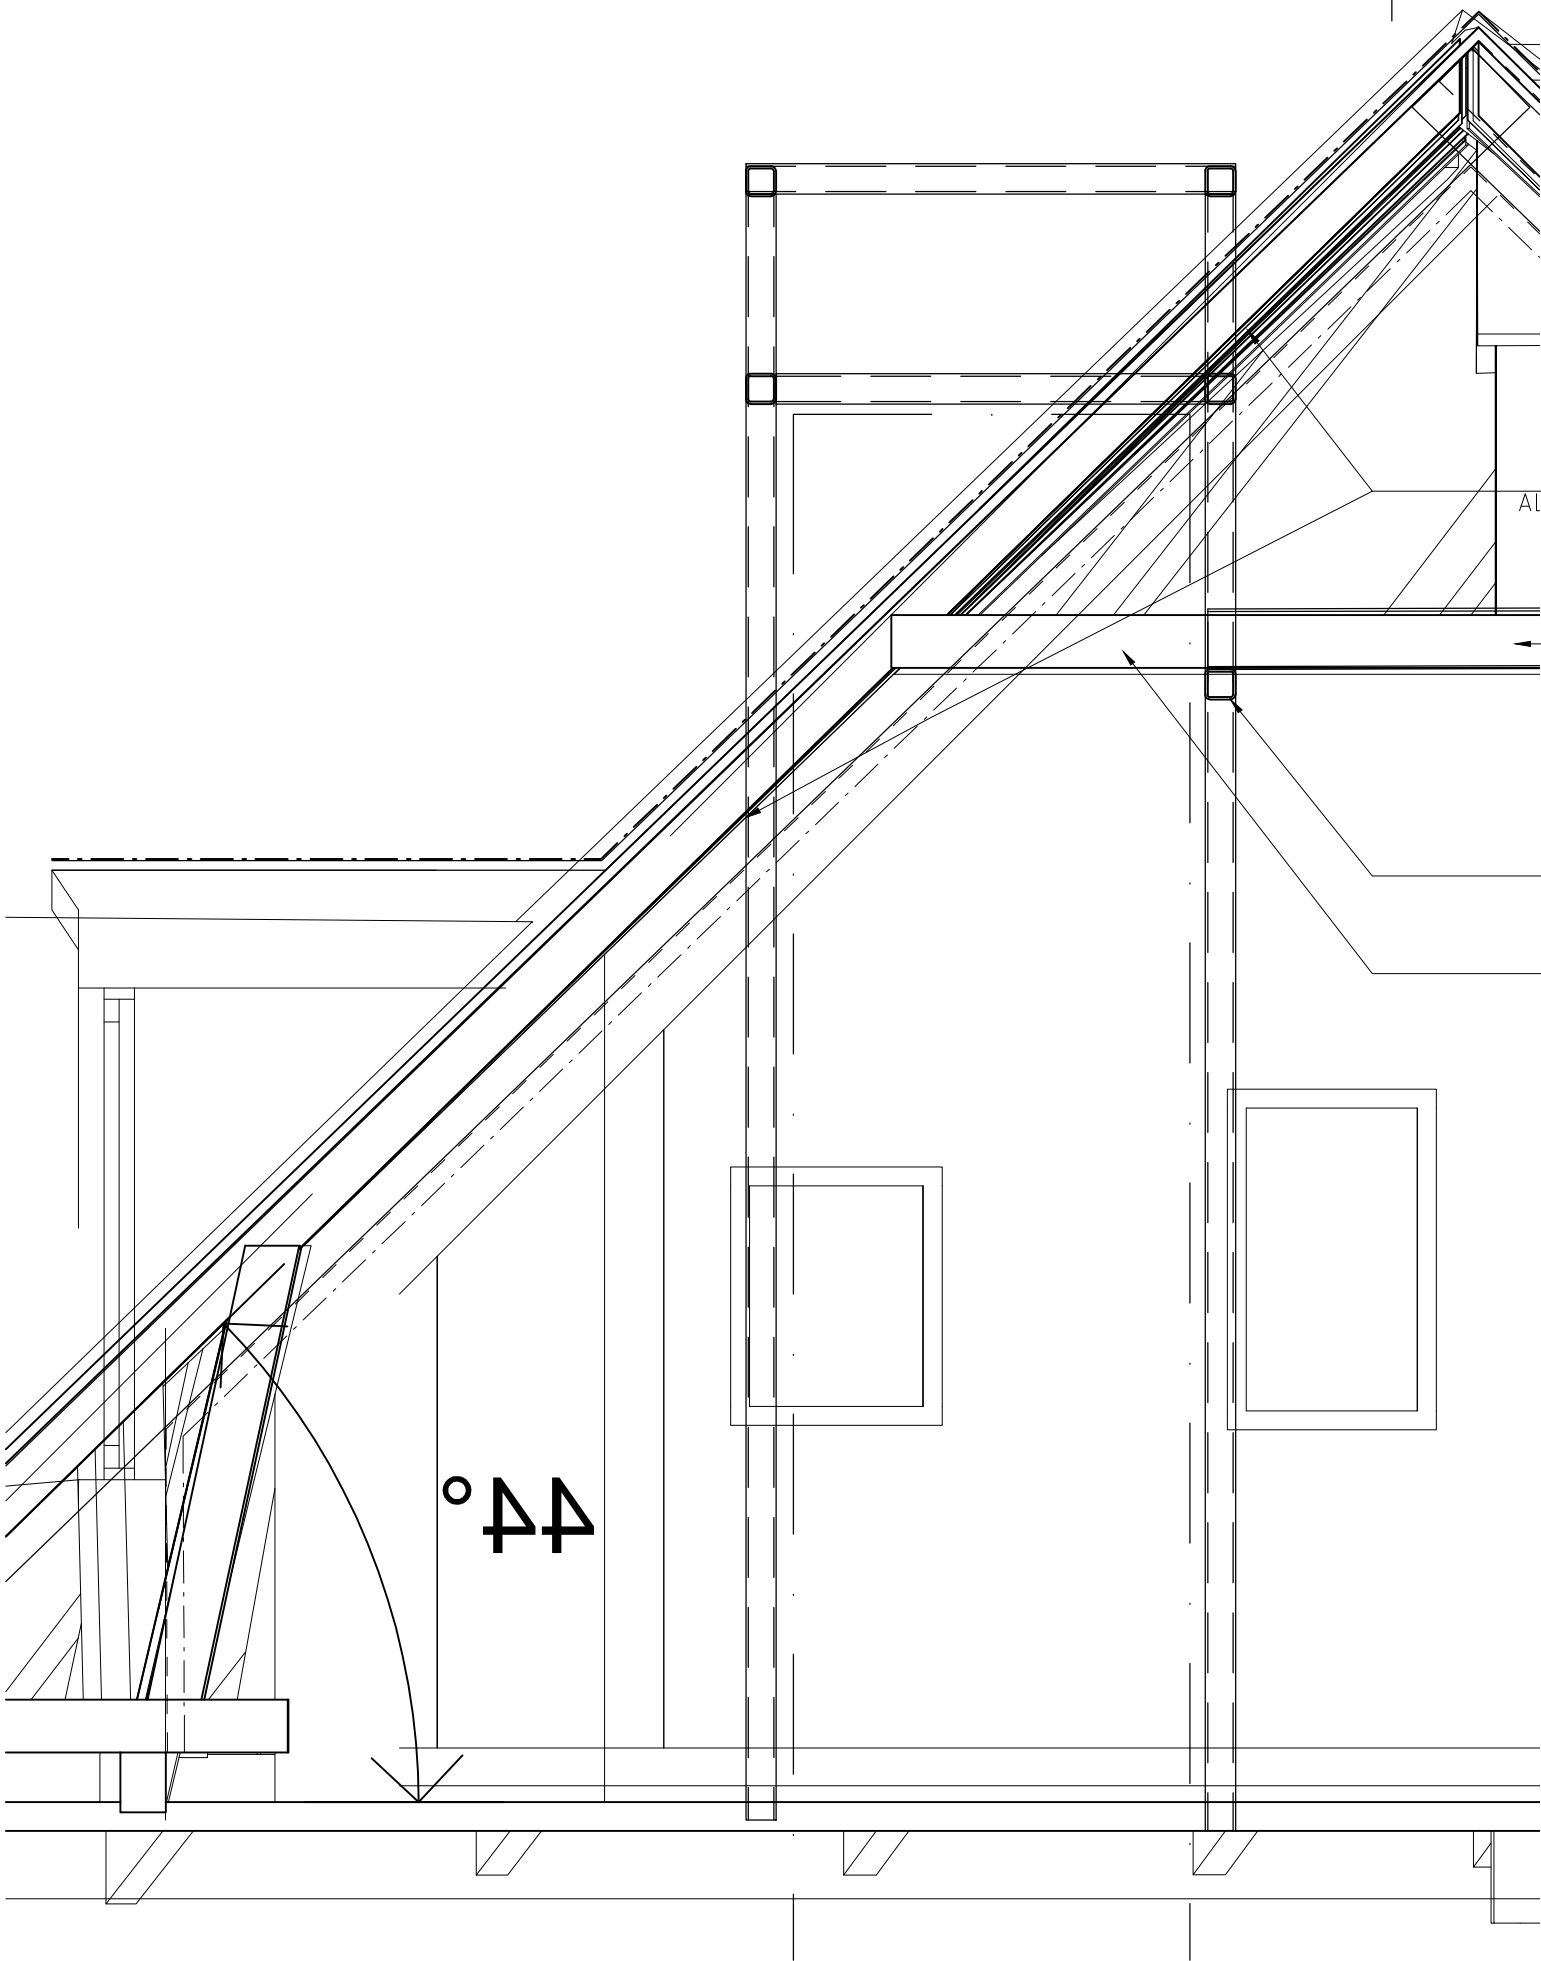

BEF. TAKSTOL MÅSTE KAPAS VID BAKRE PELARE
OCH KOPPLAS TILL HISSCHAKTSPELARE
ERFORDERLIG STÄMPNING FÖRE RIVNING TAKSTOL

IPE160 RESP. BEF. HANBJÄLKE, SE C-217

EVENTUELLT EN EXTRA VKR 80x80x6,3 FÖR UPPLAG IPE160
SE ÄVEN SEKT. C-217

BEF. HANBJÄLKE STÖTTAS MOT HISSCHAKTSPELARE

SEKTION D

1:20

LAGER: SB11

RELATIONSITNING

BET	ANT	ÄNDRINGEN AVSER	DATUM	SIGN
-----	-----	-----------------	-------	------

PROJEKTILEN
Byggkonsult AB

SLÄTTGÅRDSVÄGEN 21, HÄGERSTEN
TEL: 08-88 28 88 mob. 070-461 64 95
E-POST: rolf.anderson@projektillen.se

RITAD/KONSTR AV Rolf Anderson	UPPDRAG.NR 16 0113
ORT/DATUM 2017.04.26	

Kv SKATAN 7, Stockholms kmn
SEKTION D GENOM TRAPPHUS/HISS

SKALA 1:20

KOD/TYP/POS Savana	RITNINGNUMMER K340:218	ÄNDR BET
-----------------------	---------------------------	----------