

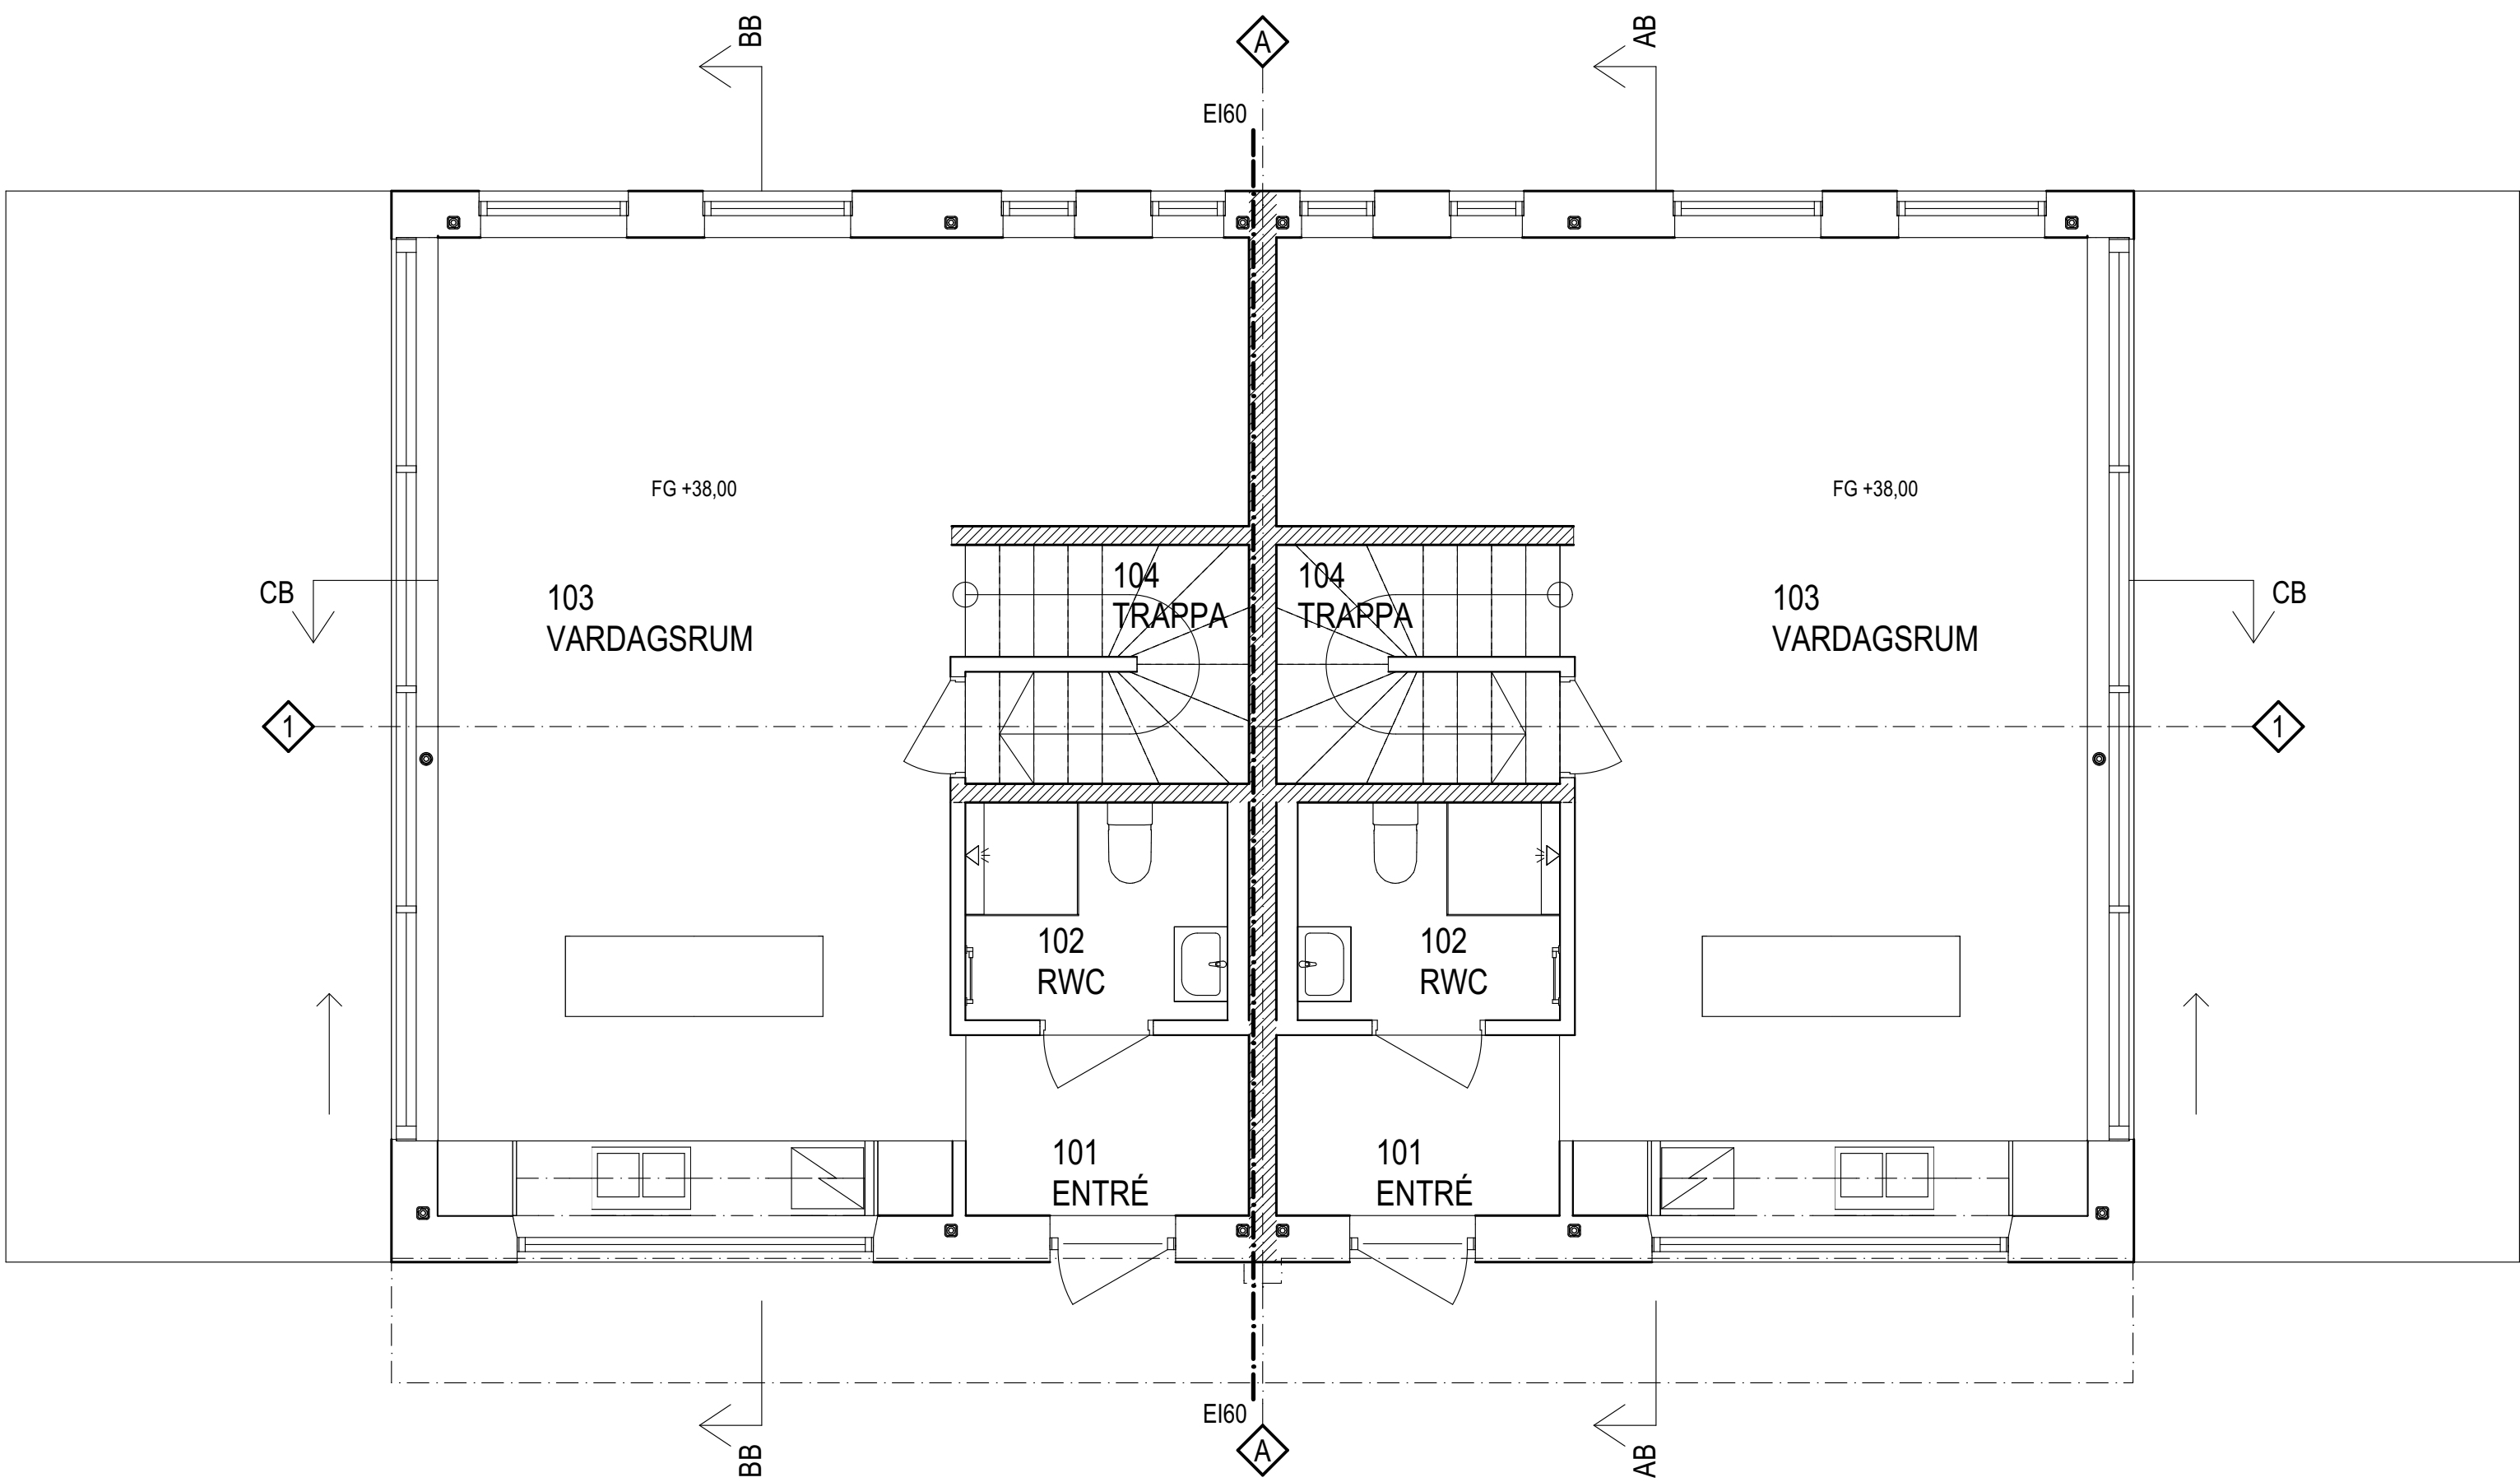


HUS B

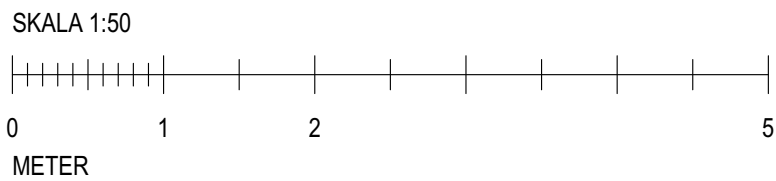

HUS A

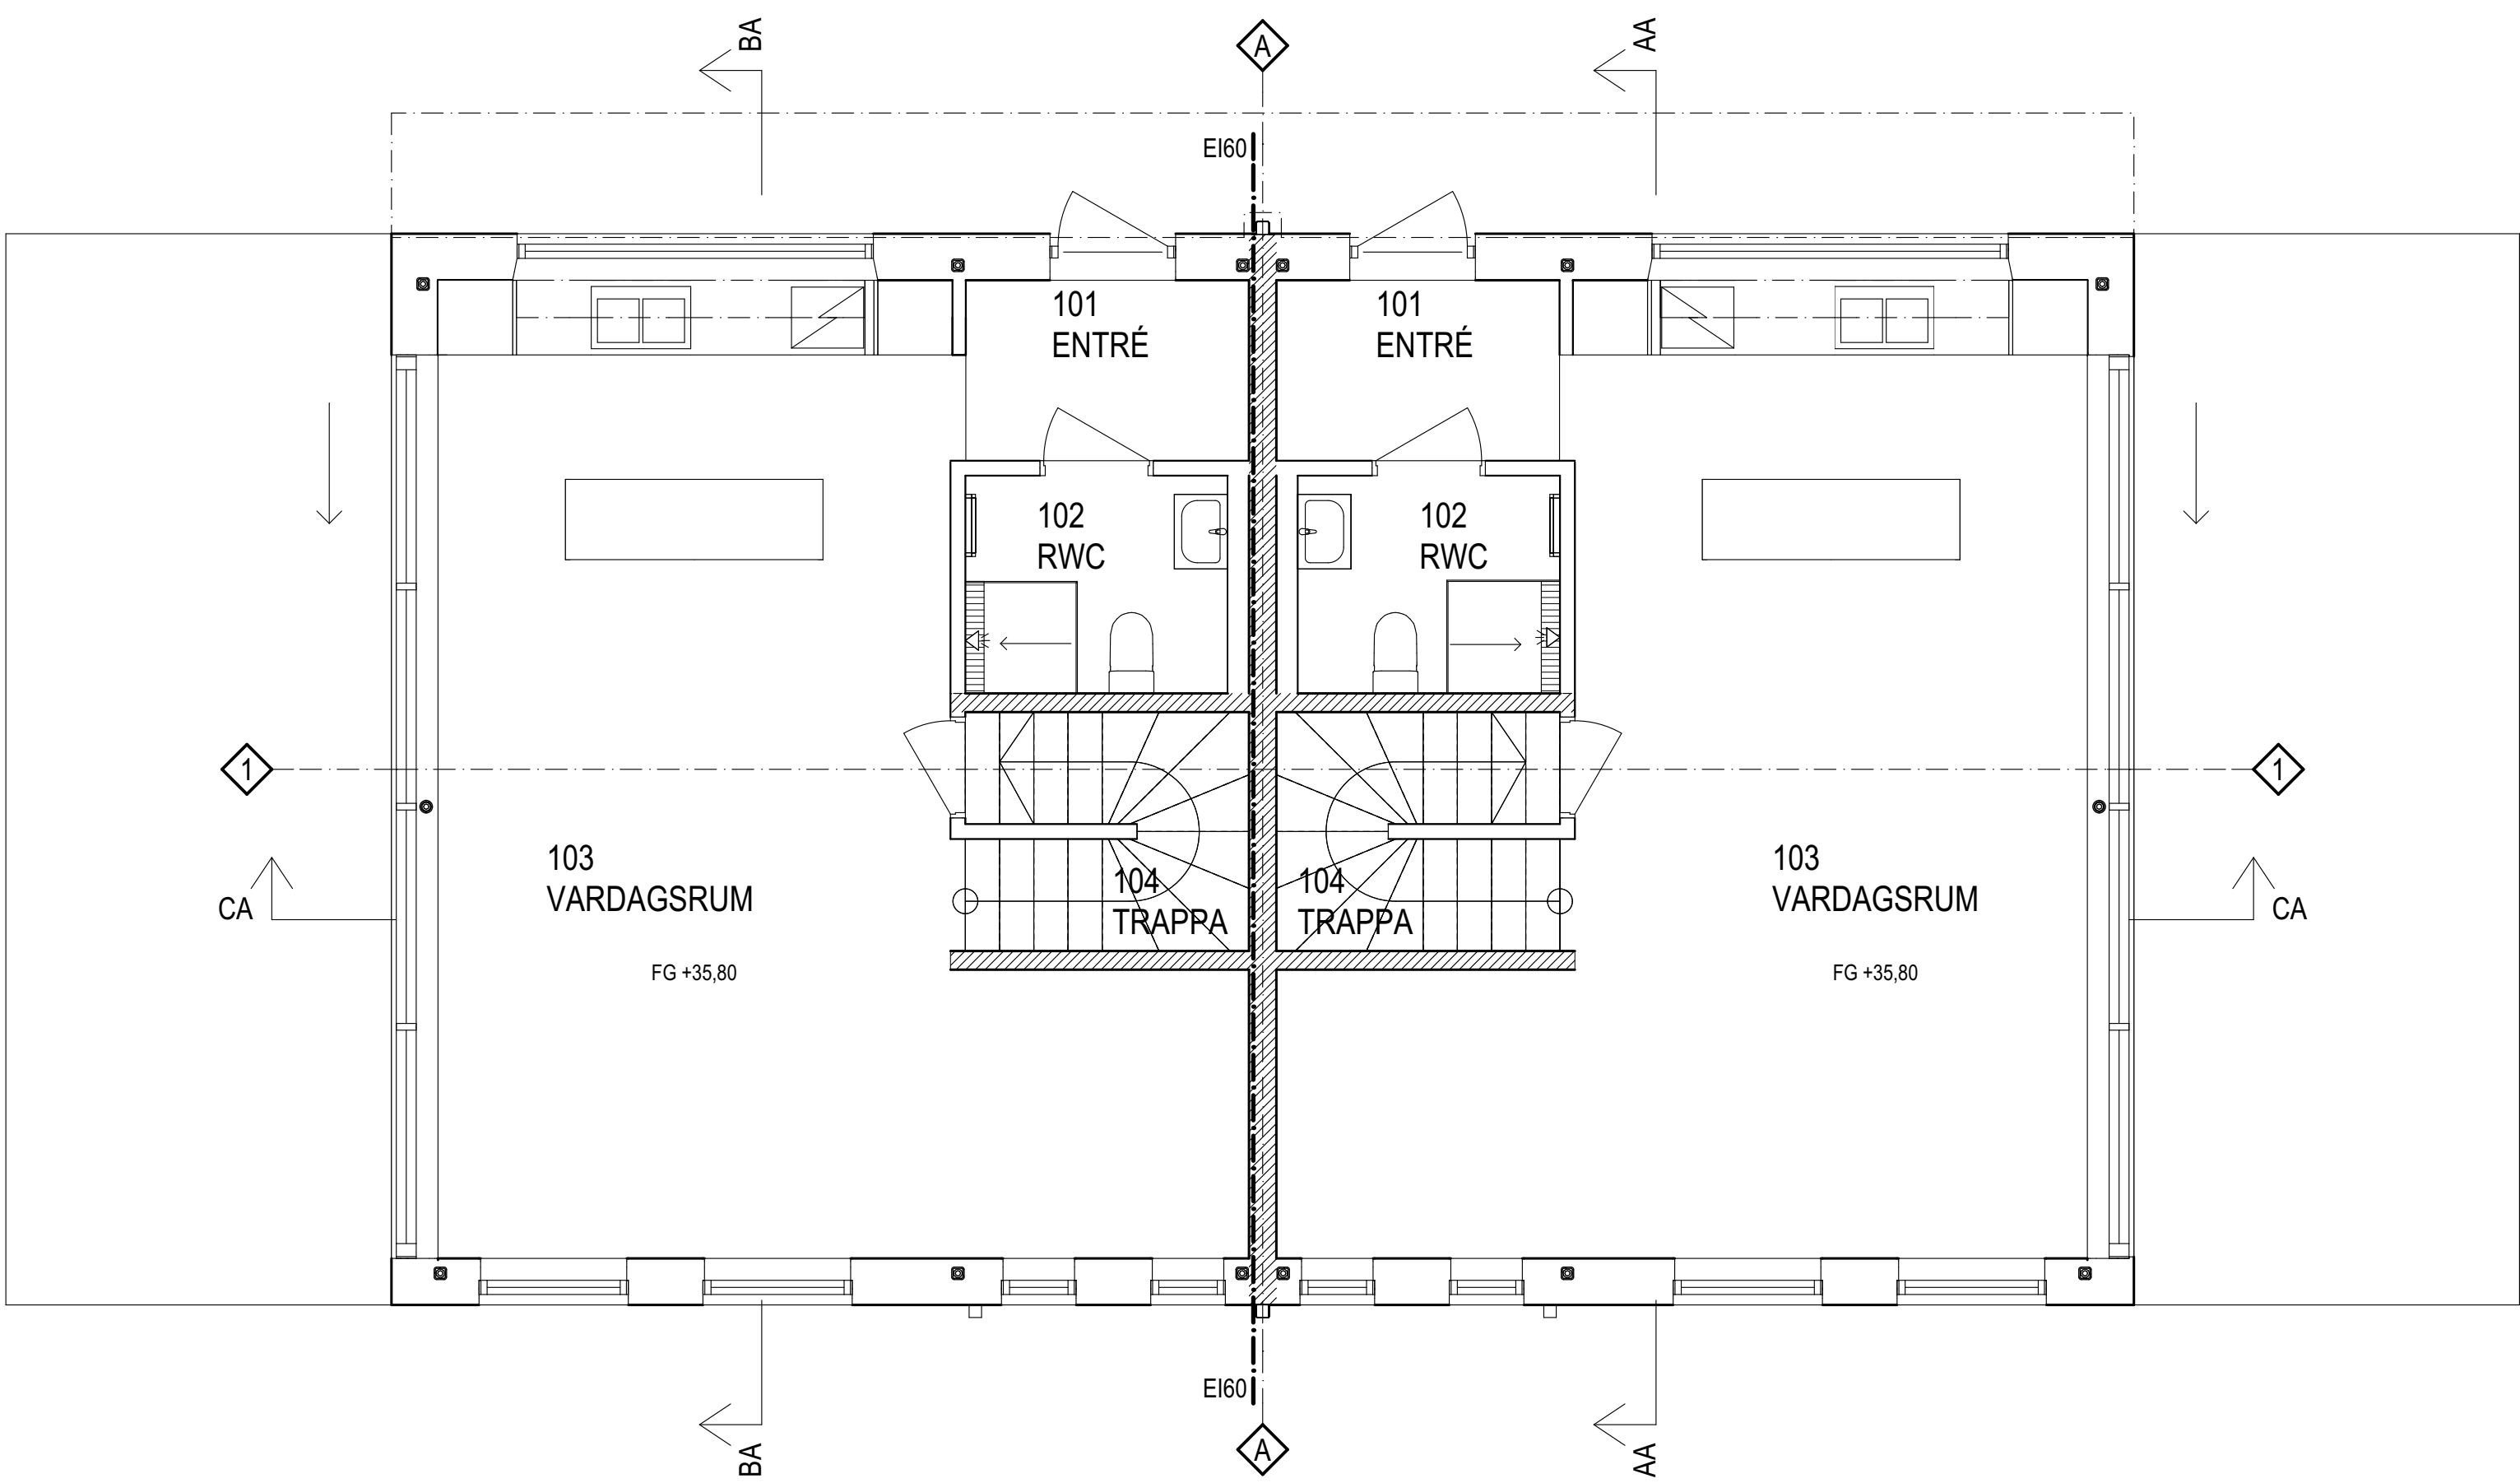

RELATIONSHANDLING

STUREBY STADSVILLOR

TUSSMÖTETORPET 19

TUSSMÖTEVÄGEN 236, 122 64 ENSKEDE



A	LILJEWALL ARKITEKTER AB	010-205 10 80
K	Knut Jönsson Ingenjörbyrå AB	.
V	Pelator VVS projektering AB	.
E	ELdesign Ingenjörbyrå AB	.

.	.	.
.	.	.
UPPDRAG NR	RITAD AV	HANDLÄGGARE
11518800	JL	HG
DATUM	ANSVARIG	
2017-12-19	HG	

NYBYGGNAD AV STADSVILLOR

PLANER

PLAN 1, HUS A OCH B

SKALA	A1 = 1:50 A3 = 1:100	NUMMER	BET
		A-40.1-01	