
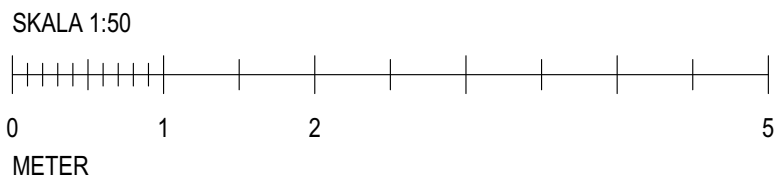


HUS A

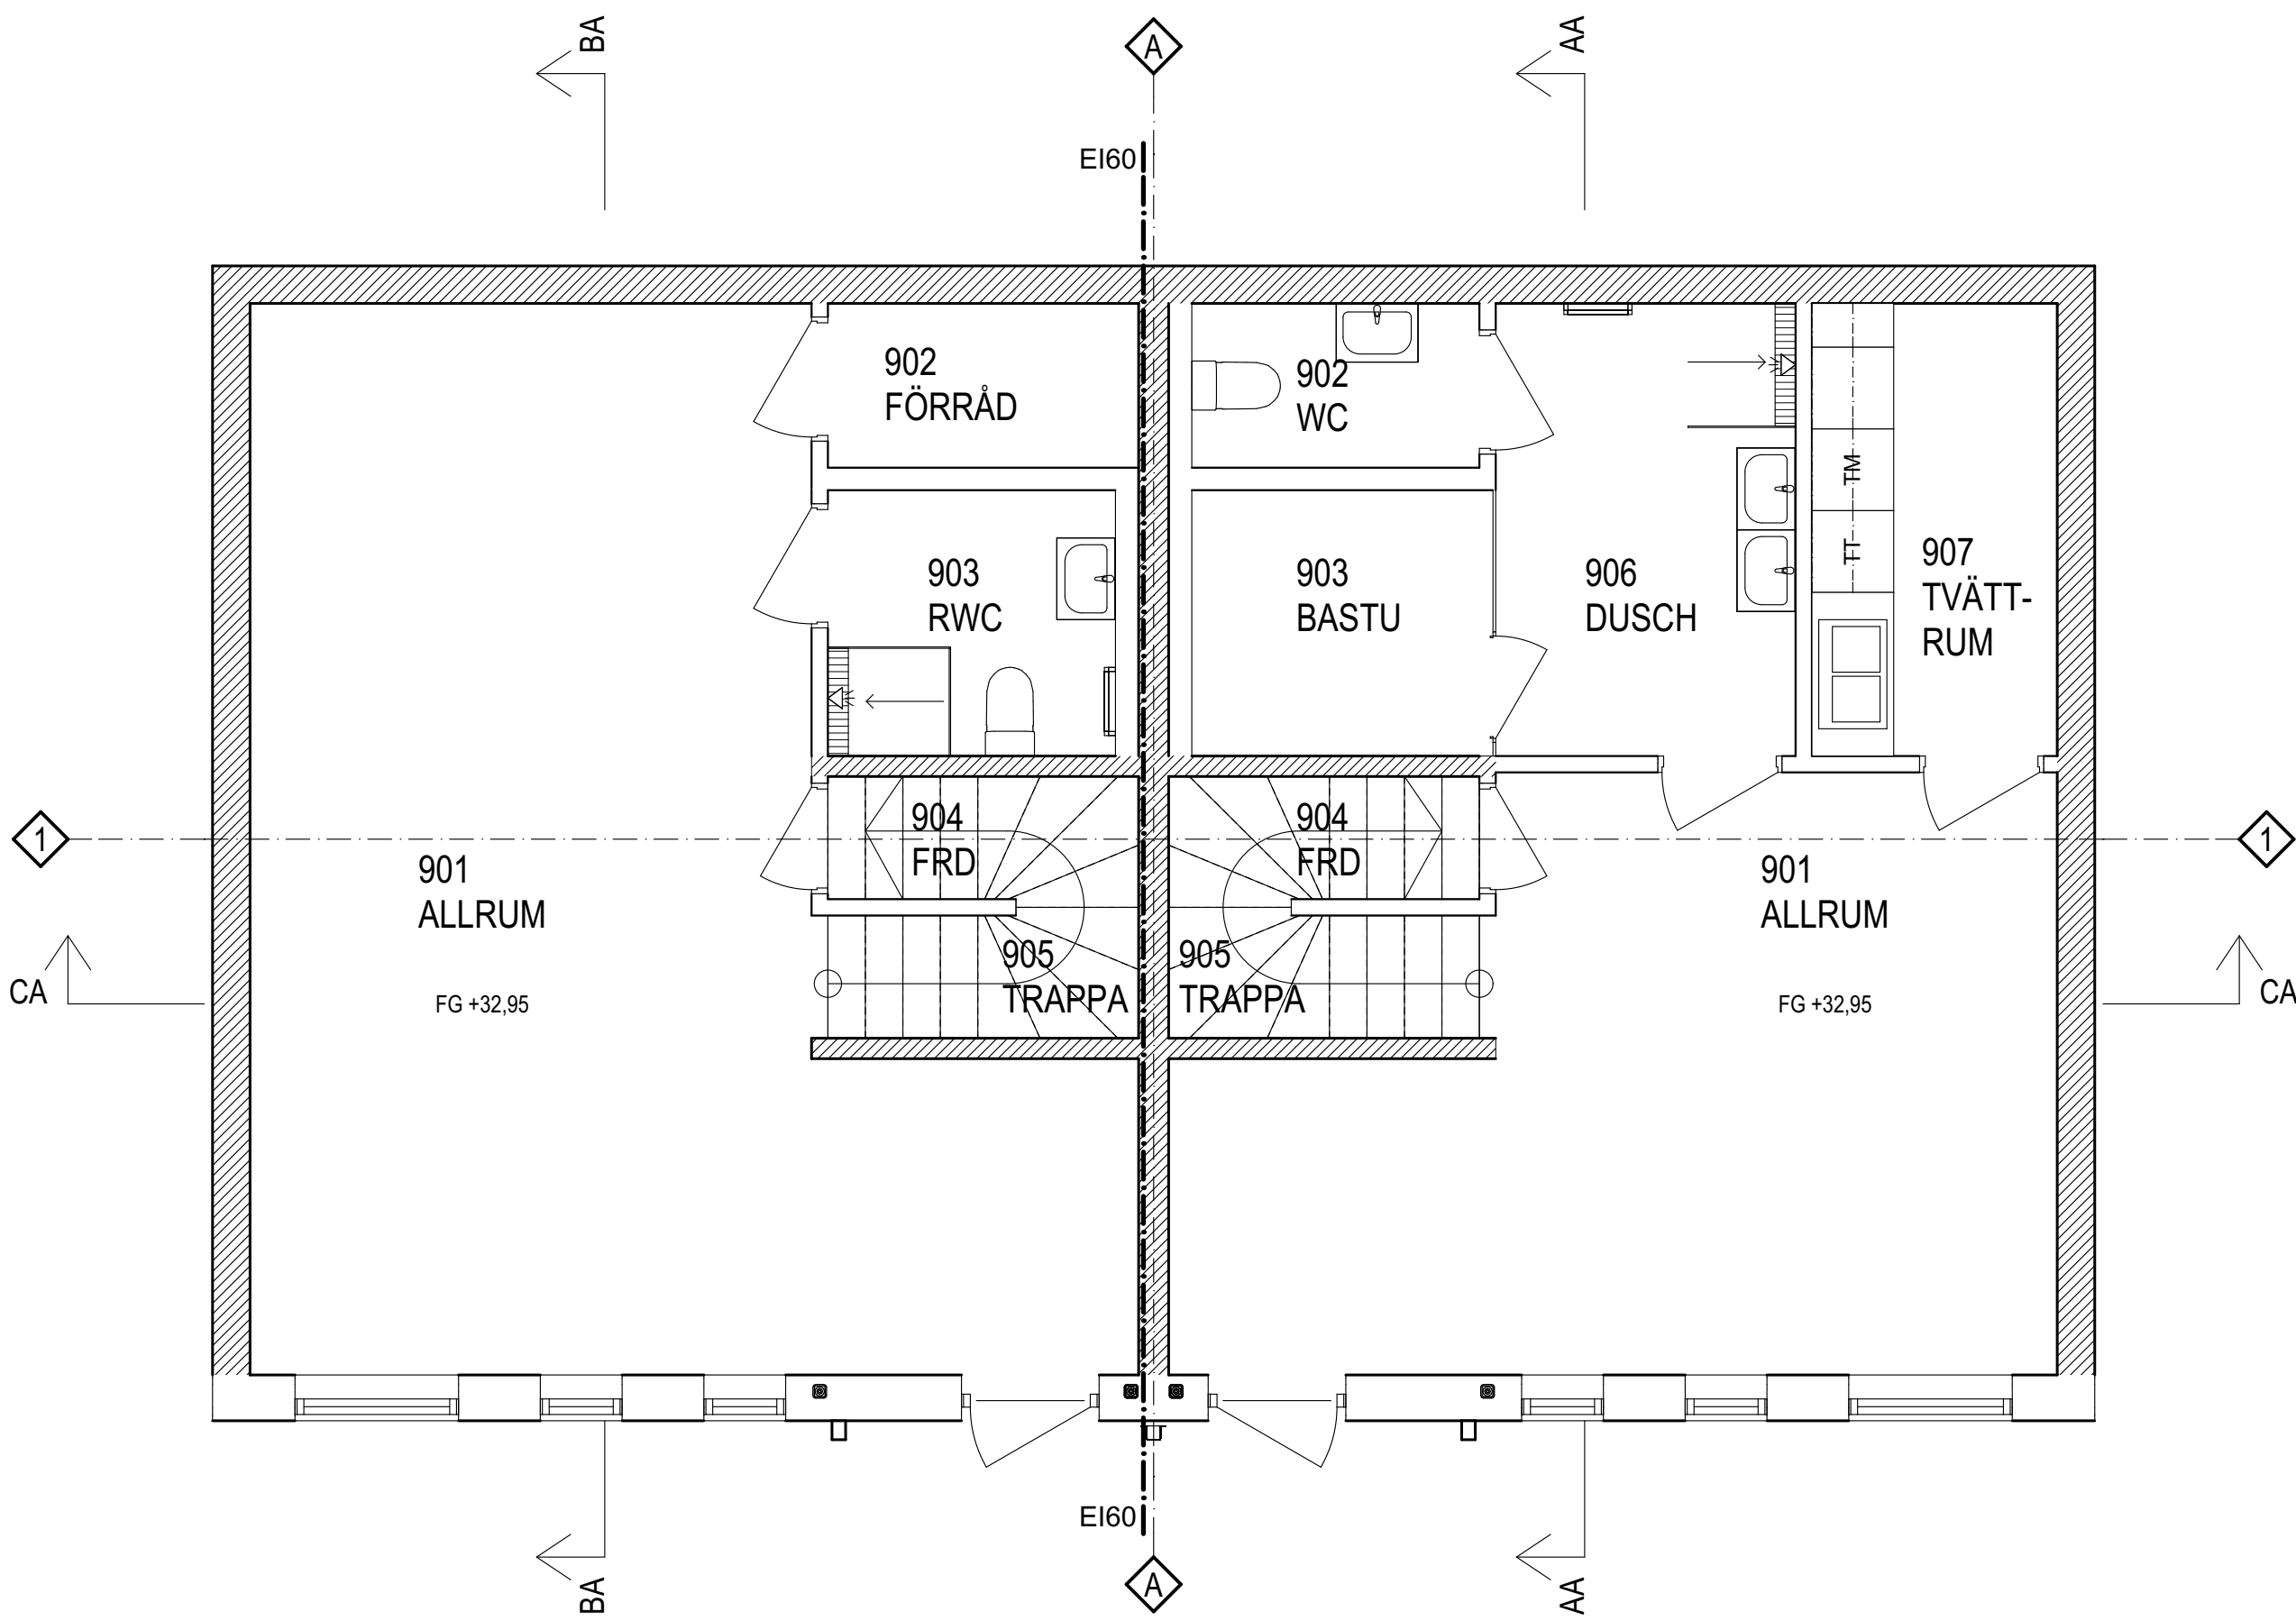

RELATIONSHANDLING

STUREBY STADSVILLOR

TUSSMÖTETORPET 19

TUSSMÖTEVÄGEN 236, 122 64 ENSKEDE



UPPDRAG NR 11518800

RITAD AV JL

HANDLÄGGARE HG

DATUM 2017-12-19

ANSVARIG HG

NYBYGGNAD AV STADSVILLOR

PLANER

KÄLLARE, HUS A

SKALA A1 = 1:50 A3 = 1:100

NUMMER A-40.1-09

BET