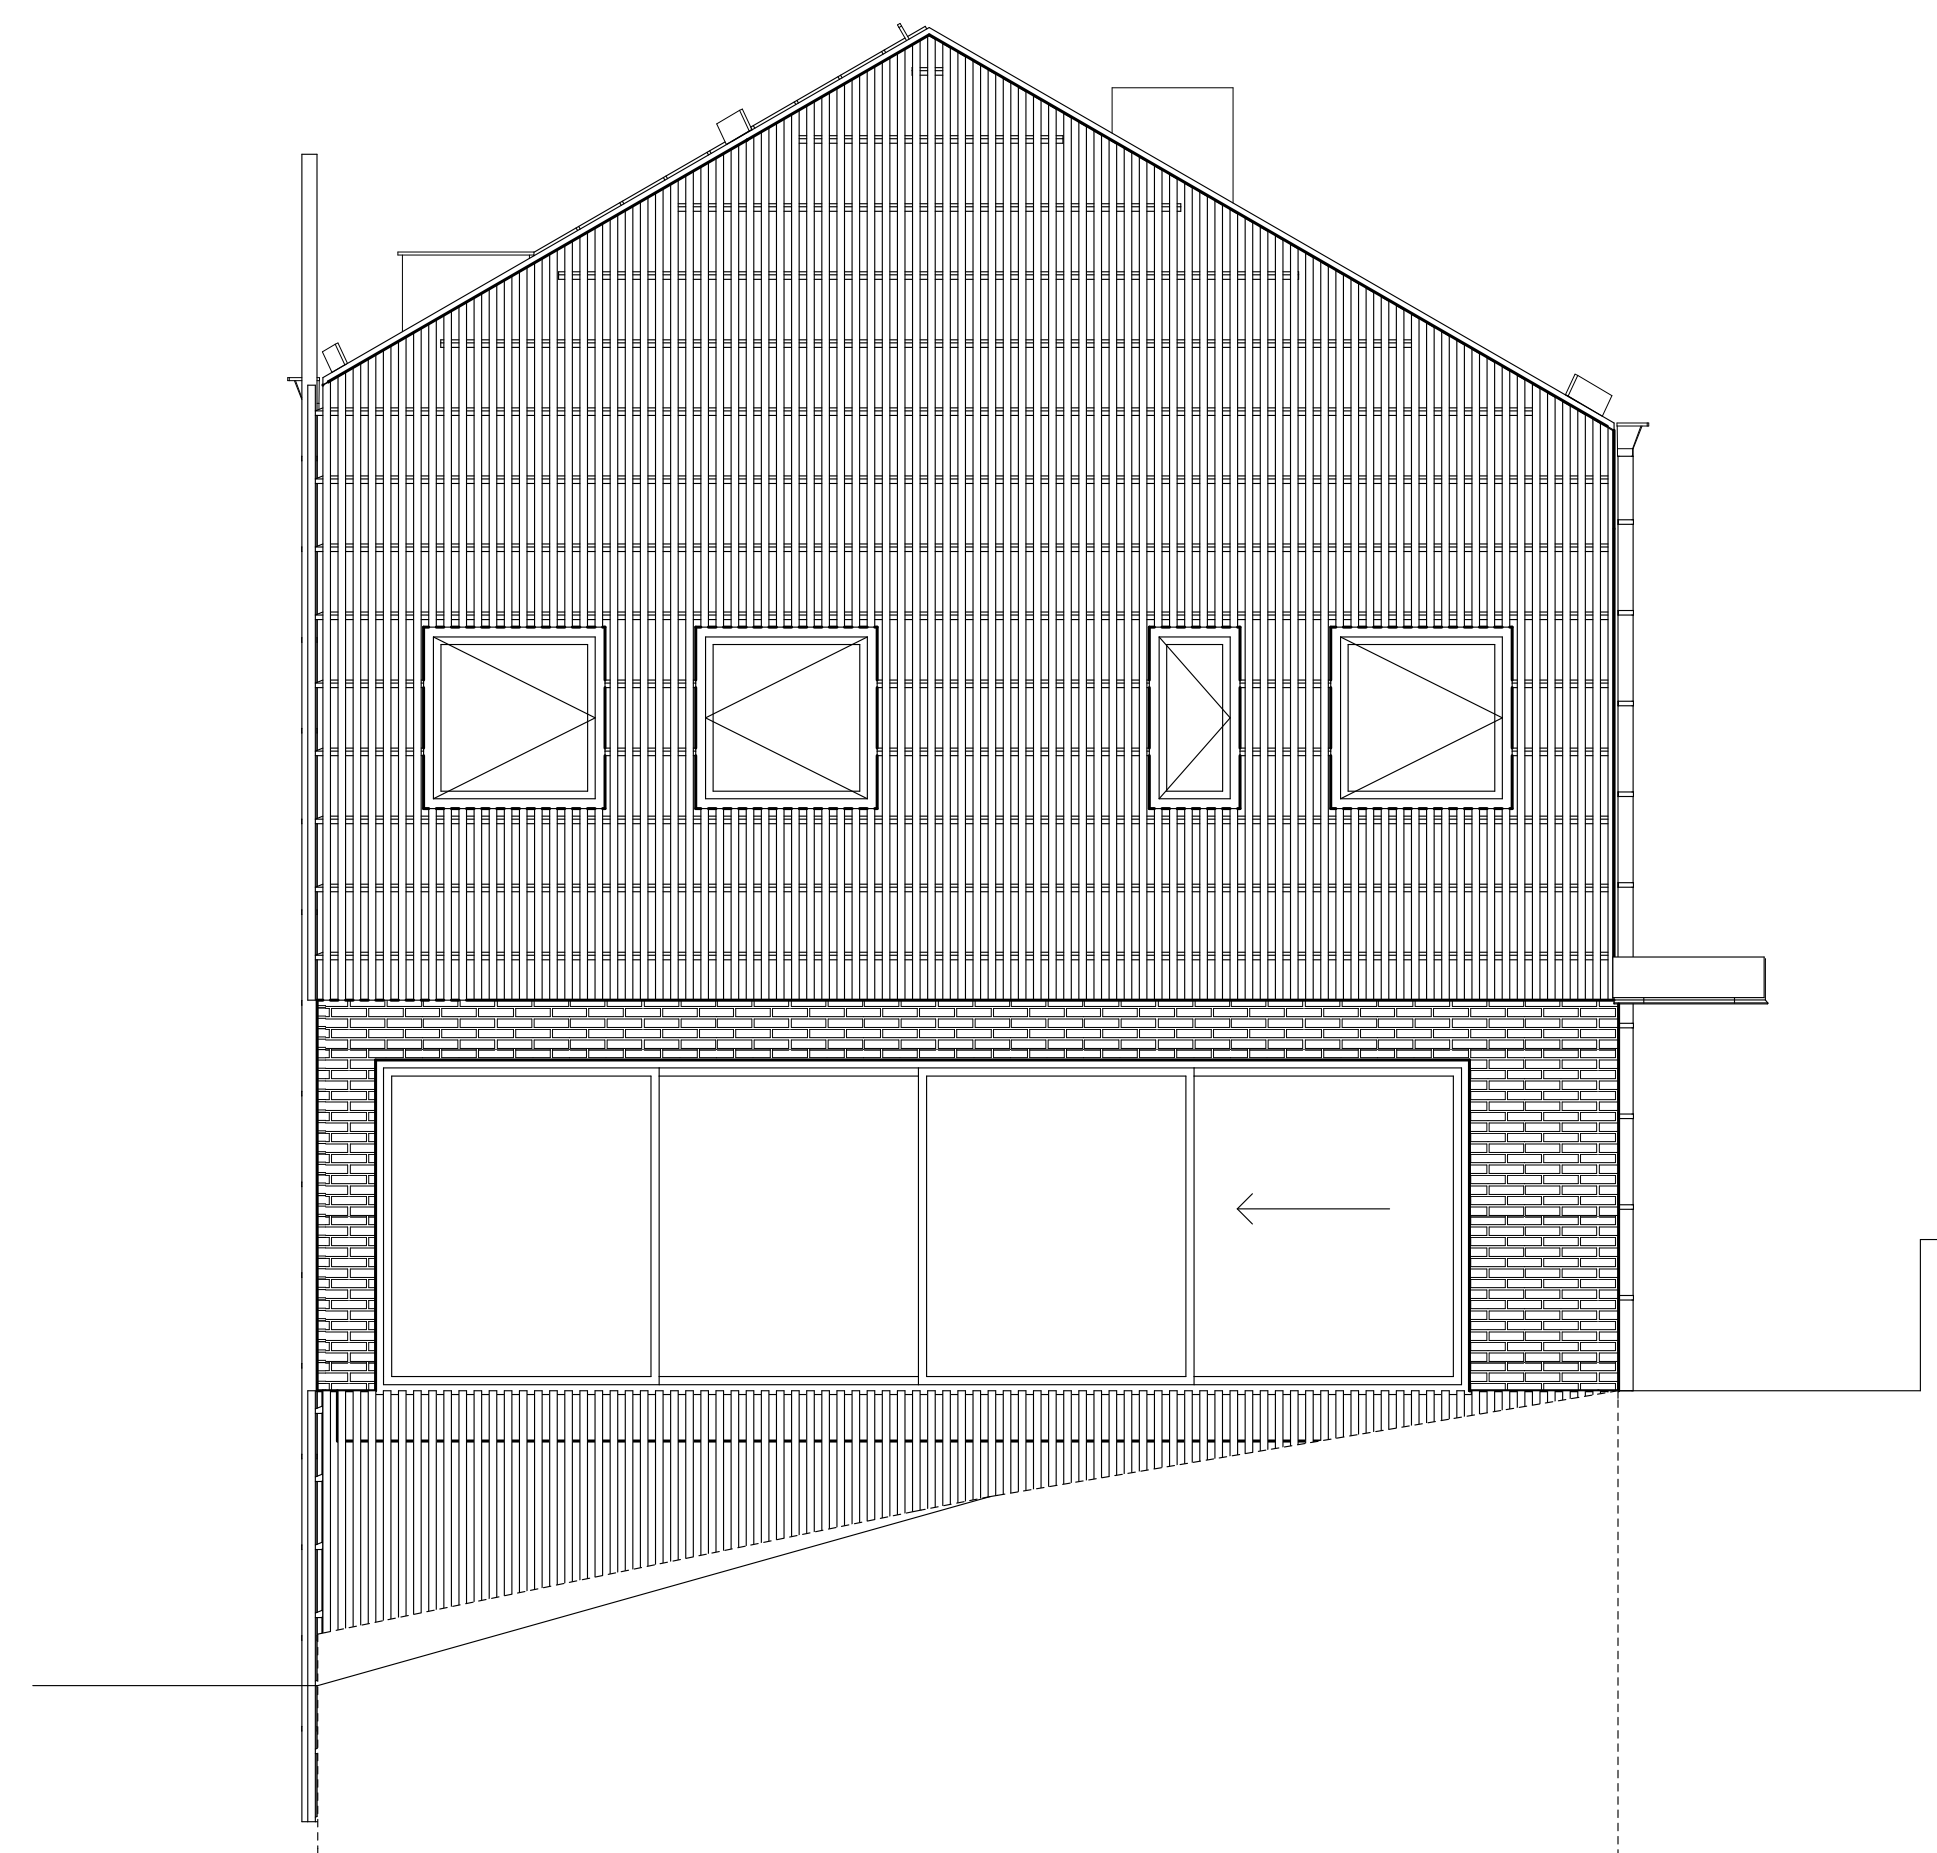

HUS BHUS A

RELATIONSHANDLING		
STUREBY STADSVILLOR		
TUSSMÖTETORPET 19		
TUSSMÖTEVÄGEN 236, 122 64 ENSKEDE		
 NINE DOORS PROPERTIES		
<input checked="" type="checkbox"/>	A	LILJEWALL ARKITEKTER AB 010-205 10 80
	K	Knut Jönsson Ingenjörbyrå AB .
	V	Pelator VVS projektering AB .
	E	ELdesign Ingenjörbyrå AB .
		. .
		. .
UPPDRAG NR: 11518800 RITAD AV: JL HANDLÄGGARE: HG DATUM: 2017-12-19 ANSVARIG: HG		
NYBYGGNAD AV STADSVILLOR FASADER FASAD MOT ÖST, HUS A OCH B		
SKALA	A1 = 1:50 A3 = 1:100	NUMMER
		I BET