

HUS A



Fönster för utrymning

Fast monterad stege

Brandcellsgräns EI 60




Denna principsskiss är ett komplement till brandskyddsbeskrivningen. Se brandskyddsbeskrivning, övriga beskrivningar och A-ritning för detaljanvisningar. I händelse av motstridiga uppgifter så skall detta påtalas.

Handläggare: Robin Palmgren

BRANDSKYDDSSKISS

FIRE 180112

B-90.1-03 Hus A

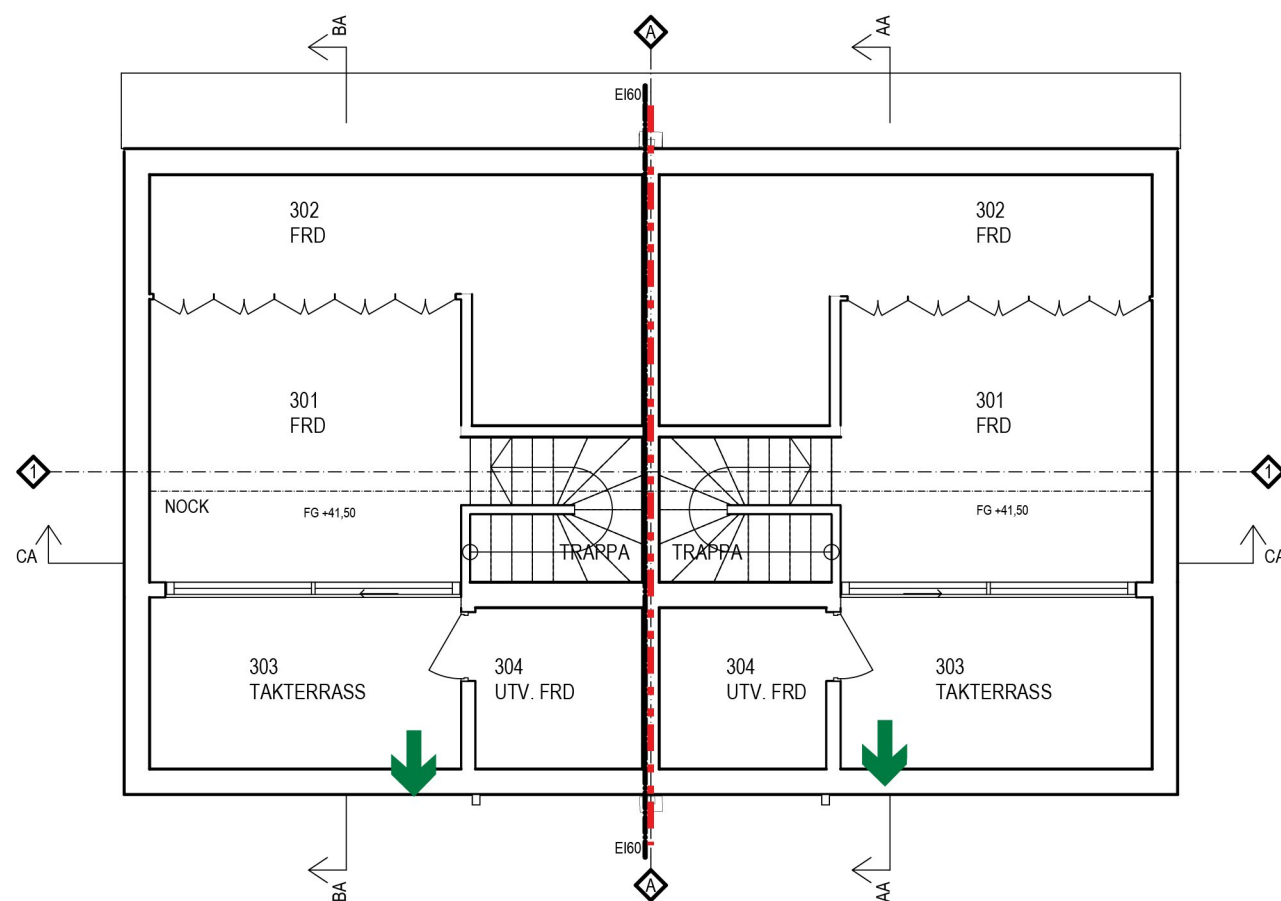

RELATIONSHANDLING

STUREBY STADSVILLOR

TUSSMÖTETORPET 19

TUSSMÖTEVÄGEN 236, 122 64 ENSKEDE

[illegible]

UPPDRAG NR 11518800	RIPAD AV JL	HANDLÄGGARE HG
DATUM 2017-12-19	ANSVARIG HG	

NYBYGGNAD AV STADSVILLOR

PLANER
PLAN 3. HUS A OCH B

SKALA	NUMER	B
A1 = 1:50 A3 = 1:100	A-40.1-03	