

HUS A



Fönster för utrymning

Fast monterad stege

Brandcellsgräns EI 60




Denna principsskiss är ett komplement till brandskyddsbeskrivningen. Se brandskyddsbeskrivning, övriga beskrivningar och A-ritning för detaljanvisningar. I händelse av motstridiga uppgifter så skall detta påtalas.

Handläggare: Robin Palmgren

BRANDSKYDDSSKISS

FIRE 180112

**B-90.1-09 Hus A**

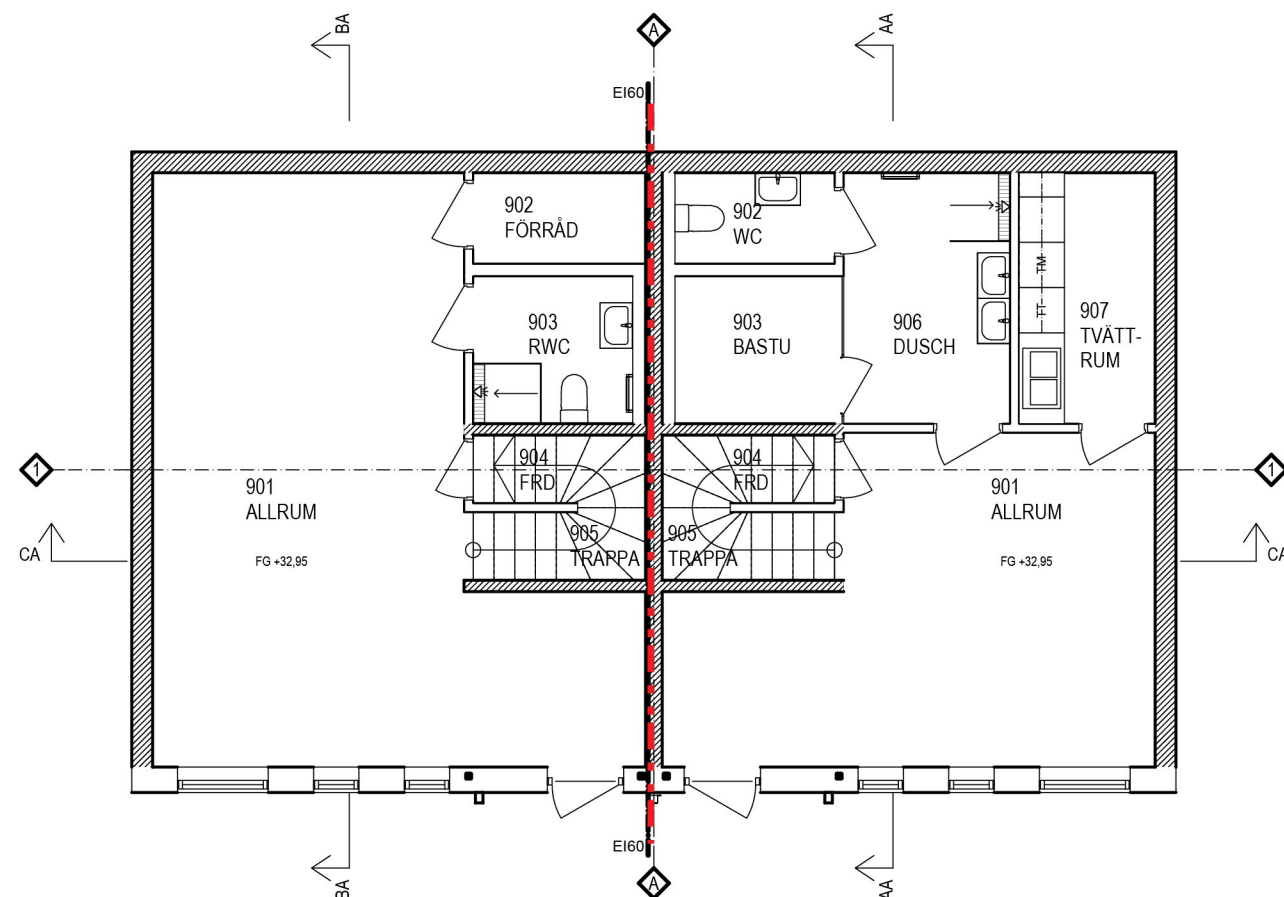

## RELATIONSHANDLING

STUREBY STADSVILLOR

TUSSMÖTETORPET 19

SSMÖTEVÄGEN 236, 122 64 ENSKEDE

[illegible]

|                        |                |                   |
|------------------------|----------------|-------------------|
| UPPDRAG NR<br>11518800 | RYMD AV<br>JL  | HANDLÄGGARE<br>HG |
| DATUM<br>2017-12-19    | ANSVARIG<br>HG |                   |

NYBYGGNAD AV STADSVILLOR

PLANER  
KÄLLARE, HUS A

|                         |           |     |
|-------------------------|-----------|-----|
| SKALA                   | NUMBER    | BET |
| A1 = 1:50<br>A3 = 1:100 | A-40.1-09 |     |