

1. BESTÄMMELSER

-BOVERKETS BYGGREGLER BBR (BFS 2011:6 MED ÄNDRINGAR T.O.M. 2016:6 (BBR23))
-EUROPEISKA STANDARDER (EUROKODER) MED TILLHÖRANDE NATIONELLA VAL.
-BOVERKETS FÖRFATTNINGSSAMLING EKS10 (BFS2015:6)
-ARBETARSKYDDSTYRELSENS ANVISNINGAR AFS 1999:3 MED ÄNDRINGAR OCH TILLÄGG.
-HUS AMA 2014
-LEVERANTÖRERS ANVISNINGAR.

2. SÄKERHETSKLASSER/LIVSLÄNGDSKLASSER

SÄKERHETSKLASS 1:
-SEKUNDÄRA YTTERVÄGGSKONSTRUKTIONER
-PLATTA PÅ MARK
SÄKERHETSKLASS 2:
-FRIBÄRANDE GOLV OCH BJÄLKLAG
-BALKAR (SEKUNDÄRA)
SÄKERHETSKLASS 3:
-PELARE
-BALKAR (PRIMÄRA)
-STOMSTABILISERANDE SYSTEM.

LIVSLÄNGDSKLASS L50:

BYGGNADSDELAR ÅTKOMLIGA FÖR INSPEKTION OCH UNDERHÅLL.

LIVSLÄNGDSKLASS L100:

BYGGNADSDELAR EJ ÅTKOMLIGA FÖR INSPEKTION OCH UNDERHÅLL.

3. STABILITET

TILLFÄLLIG STABILITET: MONTAGESTABILISERING INKLUSIVE ERFORDERLIGT MONTAGEGODS, STAG MM DIMENSIONERAS OCH UTFÖRS AV ENTREPRENÖREN EFTER SAMRÅD MED KONSTRUKTÖREN.

4. BELASTNINGAR

LASTER ENLIGT EUROKOD SS-EN-1991-1-1
SS-EN-1991-1-3
SS-EN-1991-1-4

ALLA LASTER ÄR KARAKTERISTISKA OM EJ ANNAT ANGES.

VINDLAST:

REFERENSHASTIGHET: VREF=24m/s
TERRÄNGTYP: 2
KARAKTERISTISK VINDLAST: qk=0,82kN/m²

SNÖLAST:

SNÖZON: 2 S=2,0kN/m²

OLYCKSLAST

ENLIGT SS-EN 1991-1-7:2006
KONSEKVENSKLASS 2a, ENLIGT TABELL A.1

5. GEOTEKNIK

GEOTEKNISK UNDERSÖKNING ÄR EJ UTFÖRD.
GRUNDLÄGGNING UTFÖRS SOM KANTFÖRSTYVAD PLATTA PÅ MARK PÅ PACKAD SPRÄNGSTEN PÅ BERG EFTER ATT ERFORDERLIG DEL AV BERG SPRÄNGTS BORT.
GEOTEKNISK KLASS: 2

6. DRÄNERING

DRÄNERANDE SKIKT UTFÖRES MED MAKADAM ELLER SINGEL 8-32 mm, MIN 150MM.

DRÄNSKIKT AVSKILJES MOT NATURLIG JORD MED GEOTEXTIL, BRUKSKLASS N2.

DRÄNLEDNING (Ø110) LÄGGS I FALL MIN 1:200 MED SPOLRÖR I HÖGPUNKTER. SPOL- ELLER INSPEKTIONSBRUNN SKALL FINNAS I SKARPA HÖRN. ANSL. TILL DRÄN.BRUNNAR : SE ÄVEN MARK o VS-RITNINGAR

MARKAVVATTNING: OM ANNAT EJ ANGES SKALL MARKEN LUTAS MINST 1:20 FRÅN BYGGNADEN OCH 3m UT.

7. BETONGARBETEN

BETONGHÅLLFASTHETER OCH EXPONERINGSKLASSER:

GRUNDPLATTOR INOMHUS:

EXP. KLASS XC4
BTG I VT C45/55
vct max 0,38
L100

BJÄLKLAG OCH VÄGGAR INOMHUS:

EXP.KLASS XC1
BTG I Std C30/37
vct max 0,50
L100

FORMRIVNINGSHÅLLFASTHET: 21,0 Mpa DÅR ANNAT EJ ANGES.
VID ÄNDRING AV BETONGKVALITET m.h.t. UTTORKNINGSTIDEN KONTAKTAS KONSTRUKTÖREN.

ARMERING:

NÄTARMERING: NK500AB-W
BYGLAR SAMT JÄRN SOM BOCKAS I FORMEN K500C-T

TÄCK.BTG-SKIKT:

FÖR UNDERKANTSARMERING I BOTTENPLATTOR MOT ISOLERING SKA TÄCKSKIKTET VARA 35mm. MOT MARK ÖKAS TÄCKSKIKTET TILL 40mm.
I ÖVRIGT GÄLLER:

	L100	L50
XC0	10mm	10mm
XC1	25mm	20mm
XC2	35mm	30mm
XC3/XC4	35mm	30mm

DOCK EJ MINDRE ÄN STÅNGENS DIAMETER.

SKARVLÄNGDER:

I SAMMA TVÄRSNITT FÅR HÖGST VARANNAN STÅNG SKARVAS.
SKARVLÄNGDER Ø*50.
SKARVLÄNGDER FÖR NÄT ENL. LEVERANTÖRENS ANVISNINGAR.

UTFÖRANDE:

INNAN GJUTNING FÅR PÅBÖRJAS SKALL ARMERINGEN VARA UTLAGD, NAJAD OCH FÖRSEDD MED ERFORDERLIGA DISTANS- OCH MONTERINGSANORDNINGAR.

BJÄLKLAGEN TÄCKS ORDENTLIGT EFTER GJUTNING FÖR ATT SKYDDAS MOT REGN OCH FÖRHINDRA ATT UTTORKNINGEN GÅR FÖR FORT.

GJUTFOGARS LÄGE OCH ANTAL BESTÄMMES I SAMRÅD MED KONSTRUKTÖR OCH KONTROLLANT I DE FALL ATT GJUTFOGARNA EJ DIREKT ANGIVITS PÅ RITNING. FOGAR UTFÖRES MED STOPPBRÄDA ELLER STRÄCKMETALL, SÅ ATT VIBRERING AV BETONGMASSAN KAN SKE.

I GJUTNING MED VATTENTÄT BETONG FÖRSES SAMTLIGA GJUTSKARVARAR MED FOGBAND TYP VOLCLAY RX 101 ELLER LIKVÄRDIGT.

BETRÄFFANDE FUNDAMENT, INGJUTNA RÖR, INGJUTNINGSGODS, URSPARINGAR OCH HÅLTAGNINGAR SE ÄVEN EL- OCH VVS-RITNINGAR.

IGENGJUTNING AV HÅL OCH EFTERLAGNING GÖRES I ERFORDERLIG OMFATTNING. URSPARINGAR SOM SKALL IGENGJUTAS FÖRSES MED FÖRTAGNINGSLIST RUNT OM.

UTFÖRANDE OCH YTBEHANDLING AV BETONGBJÄLKLAG: FÄRDIGA GOLVYTOR STÅLSLIPAS. (FÖRSÄNKT BTG-NIVÅ UTFÖRES MED BRÄDRIVEN YTA, BETONGYTA SOM SKALL SPACKLAS UTFÖRES MED BRÄDRIVEN YTA).

HÅLTAGNING I BETONG UTFÖRS GENOM BORRNING ELLER SÅGNING. ÖVERSÅGNING FÅR EJ SKE. HÄNSYN TILL NÄRLIGGANDE VERKSAMHET SKALL TAS.

POTENTIALUTJÄMNING:

ALL ARMERING I DEN PLATSGJUTNA GRUNDKONSTRUKTIONEN SKALL SAMMANBINDAS FÖR ATT KUNNA LEDA STRÖM. GÄLLER ÄVEN MELLAN ÖVERKANTS OCH UNDERKANTSARMERING. ARMERINGEN OCH SAMTLIGA INGJ.GODS, SKALL FÖRBINDAS ELEKTRISKT MED JORDANSLUTNINGSPUNKTERNA ENL. EL- RITNING. DEN ELEKTRISKA FÖRBINDNINGEN SKALL KONRTOLLERAS INNAN GJUTNING.

9. PREFAB. BETONGKONSTRUKTIONER

EJ AKTUELLT.

10. TRÄKONSTRUKTIONER

VIRKESKVALITET: C14 DÅR EJ ANNAT ANGES.
SPIK: PLÅTBESLAG GUNNEBO ANKARSPIK.
I ÖVRIGT RÄFFLAD TRÅDSPIK DÅR EJ ANNAT ANGES.
LIMTRÄ: LIMTRÄ: L40 (LK30)
SPIKPLÅTAR OCH BYGGBESLAG: VARMFÖRZINKAD STÅLPLÅT (S235JR)

KLIMATKLASS: 1 (INOMHUS I UPPVÄRMDA LOKALER, ÄVEN YTTERVÄGGAR)
2 (KONSTRUKTIONER SKYDDADE MOT DIREKT NEDERBÖRD)
3 ((KONSTRUKTIONER OSKYDDADE MOT VÄTA)

EV. PREFAB. TAKBALKAR DIMENSIONERAS AV LEVERANTÖREN.

11. STÅLKONSTRUKTIONER

MATERIALKVALITETER:

HEA/HEB/IPE-PROFILER: S355J2
FYRKANTSTÄNGER (VKR/KKR): S355J2H
UPE-PROFILER:S355N
PLATTSTÅL: S275JR
L-STÅL:S235JRG2
SKRUVAR MED SAMHÖRANDE MUTTER OCH BRICKOR:
-FÖR EJ FÖRSPÄNDA FÖRBAND ENLIGT SS-EN 15048-1/2, ISO4014 (SKRUV)
OCH ISO4032 (MUTTER), 8.8 MED BRICKOR HV200.
-SAMTLIGA FÄSTDON SKA VARA VARMFÖRZINKADE ENLIGT EN ISO10648.

TILLSATSMATERIAL VID SVETSNING:MATCHANDE

UNDERGJUTNINGSBruk:EXPANDERANDE SPECIALBRUK

UTFÖRANDE:

INMÄTNING PÅ PLATS SKA UTFÖRAS AV ENTREPRENÖR INNAN TILLVERKNING OCH MONTAGE.
UTFÖRANDEKLASS: EXC2, OM ANNAT EJ ANGES.

UTFÖRANDE – SVETS:

SVETSUTFÖRANDE: SVETSKLASS C
FÖRBRUKNINGSMATERIAL: ENLIGT KAPITEL 5.5 I SS-EN 1090-2.
SVETSBETECKNINGAR: UTFORMNING PÅ SVETSFÖRBAND REDOVISAS PÅ RITNINGAR. MED BETECKNING V (UTAN MÅTT) AVSES GENOMSVETSAD STUMSVETS.

UTFÖRANDE – SKRUVFÖRBAND:

EJ FÖRSPÄNDA FÖRBAND FÖRSES MED BRICKOR OCH SÄKRAS MOT LOSSNING MED KÖRNSLAG.

TOLERANSER:

TOLERANSKLASS FÖR FUNKTIONSTOLERANSER: KLASS 1.

ROSTSKYDD:

ROSTSKYDDETS HÅLLBARHET: HÖG (MER ÄN 15 ÅR)
KORROSIVITETSKLASSER: INOMHUS/I INNEVÄGGAR: C1
INGJUTNINGSGODS (INOMHUS) C2
UTOMHUS MEN SKYDDAT FRÅN REGN (GÄLLER ÄVEN STÅL I YTTERVÄGG) C2
UTVÄNDIGTC3

OM ZINKSKIKT HAR AVLÄGSNATS ELLER SKADATS GENOM SVETSNING SKA YTAN RENGÖRAS, FÖRBEHANDLAS OCH BELÄGGAS MED ZINKRIK FÄRG OCH ROSTSKYDDSSYSTEM SOM GER ETT MOTSVARANDE ROSTSKYDD FÖR DEN AKTUELLA KORROSIVITETSKLASSEN.

DELAR SOM SKA BRANDSKYDDSMÅLAS OCH ROSTSKYDDAS KONTROLLERAS SÅ ATT PRODUKTERNA ÄR KOMPATIBLA MED VARANDRA.

BRANDSKYDD:

STÅLPELARE I YTTERVÄGG BRANDSKYDDAS MED 20mm PAROC FIRESPRING TILL R60.
FRISTÄENDE STÅLPELARE BRANDSKYDDAS MED BRANDSKYDDSMÅLNING.

12. MURNING

3 KRAMLOR Ø5/M2.
I ÖVRIGT ENLIGT LEVERANTÖRENS ANVISNINGAR.

13. FUKT

FUKTKÄNSLIGA MATERIAL SOM BYGGS IN SKALL SKYDDAS FRÅN NEDERBÖRD.
LEVERANTÖRENS ANVISNINGAR GÄLLER VID LAGRING AV FUKTKÄNSLIGA MATERIAL PÅ BYGGARBETSPLATSEN. MIN.-KRAV ÄR ATT MATERIAL SKYDDAS FRÅN NEDERBÖRD, LAGRAS LUFTAT OCH UPPALLAT FRÅN MARK FÖR ATT UNDVIKA ATT SMUTS OCH NEDERBÖRD SKADAR PRODUKTEN.
FÖRE INBYGGNAD AV MATERIAL SKALL SÄKERSTÄLLAS ATT MAXIMAL FUKTKVOT/ FUKTHALT EJ ÖVERSKRIDS (VERIFIERAS GENOM MÄTNING).
BYGGFUKT SKALL GES TILLRÄCKLIG TID ATT TORKA UT INNAN BELÄGGNINGAR MM APPLICERAS. SE RESP. LEVERANTÖRS KRAV PÅ HÖGSTA TILLÄTNA FUKTHALT.

ÅNGSPÄRR AV PE-PLAST SKALL VARA ÅLDERSBESTÄNDIG SAMT HA ETT ÅNGMOTSTÅND PÅ MINST 3 000 000s/m. ÅNGSPÄRR SKALL MONTERAS MED ÖVERLAPP OM MINST 300mm OCH SKALL KLÄMMAS MEKANISKT VID SKARVAR. OM DETTA INTE ÄR MÖJLIGT SKALL TÄTNINGSBAND, TYP MATAKI TEROSTAT 81 ANVÄNDAS. I SKARVAR MELLAN LÄTTA UTFACKNINGSVÄGGAR OCH PLATSGJUTNA BETONGDELAR SKALL ÅNGSPÄRREN TÄTAS MED GUMMIREMSOR SOM KLÄMS MOT BETONGEN MED PLÅTLIST. PE-FOLIE DRAS IN I FÖNSTERSMYGAR FÖRBI INV. FOGMASSA. GONOMFÖRINGAR I ÅNGSPÄRREN SKALL FÖRSES MED TÄTNINGSKRAGAR.

14. RADON

INGEN MÄTNING AV RADONHALTEN HAR UTFÖRTS. GRUNDPLATTAN UTFÖRS I RADONSÄKERT UTFÖRANDE. ALLA GONOMFÖRINGAR SKALL FÖRSES MED TÄTNINGSBAND TYP SYNKOFLEX, SOM FÄSTS RUNT RÖREN. TÄTNINGSBANDEN SKALL I HÖJDELD PLACERAS PÅ HALVA PLATTJOCKLEKEN.

15. ÖVRIGT

DÅR FABRIKAT ANGES GÄLLER LIKVÄRDIGT.

16. KONTROLL


ENTREPRENÖR SKALL GÖRA GRUNDKONTROLL ENLIGT EN 13670 (BETONG) OCH SS-EN 1090-2 KAPITEL 12 (STÅL) UTÖKADE KONTROLLER:
KONTROLL AV POTENTIALUTJÄMNING INNAN GJUTNING.
PROVTRYCKNING AV TÄTSKIKT PÅ TERRASS.
DÅR GRUNDLÄGGNING SKER PÅ BERG SKA BERGYTAN BESIKTAS AV BERGSAKKUNNING FÖR ATT SÄKERSTÄLLA DESS HÅLLFASTHET.

FÖRESKRIFTER


ALLMÄNNA ANVISNINGAR: SE RITN K-010-001

HÄNVISNINGAR

SCHAKTPLAN: SE RITN K-15.1-091
GRUNDPLANER: SE RITN K-15.1-101, 201
GRUNDDETALJER: SE RITN K-15.6-00x
TYPSEKTIONER: SE RITN K-20.2-10x, 20x
BJÄLKLAGSPLANER: SE RITN K-21.1-101-221
BJÄLKLAGSDETALJER: SE RITN K-21.6-00x
STÅLPELARUPPSTÄLLNING: SE RITN K-24.4-011
STÅLDETALJER: SE RITN K-24.6-001
TAKPLANER: SE RITN K-41.1-101, 201
TAKDETALJER: SE RITN K-41.6-00x
YTTERVÄGGSDETALJER: SE RITN K-42.6-00x

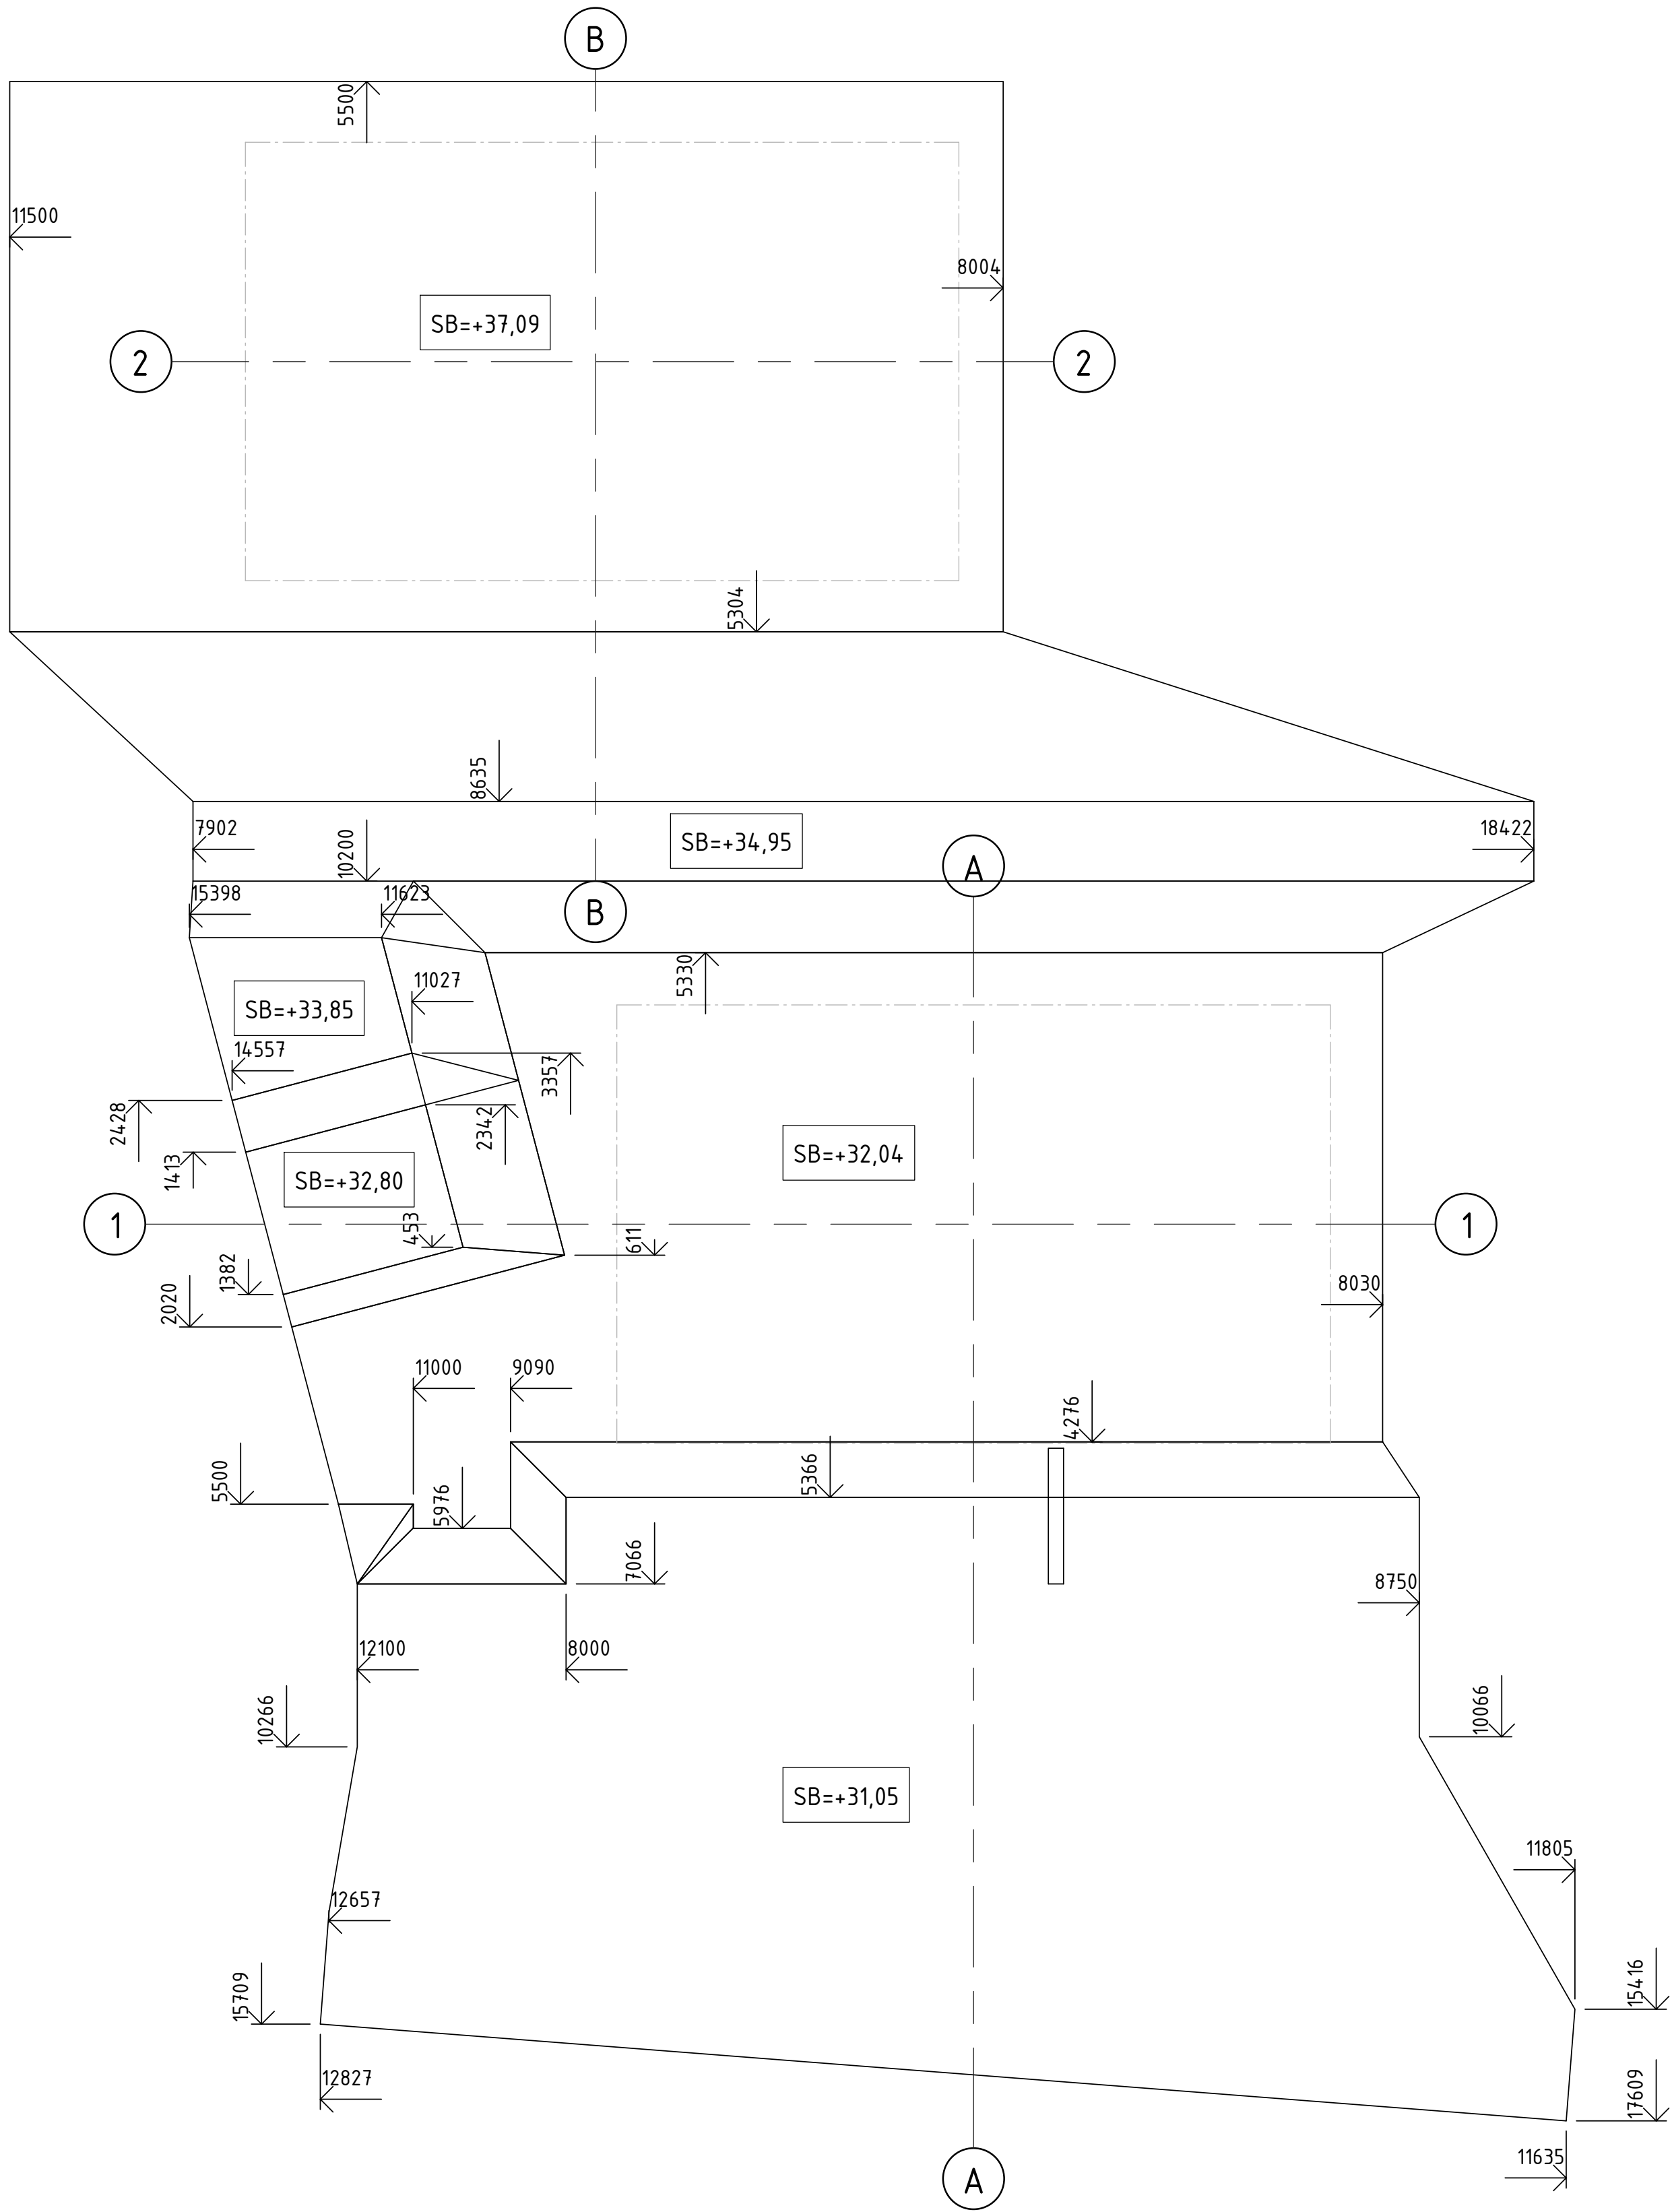

SKALA 1:100

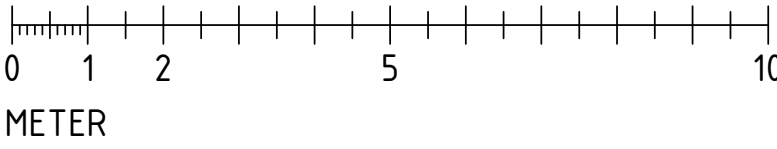

FÖRESKRIFTER


ALLMÄNNA ANVISNINGAR: SE RITN K-01.0-001

HÄNVISNINGAR

SCHAKTPLAN: SE RITN K-15.1-091
GRUNDPLANER: SE RITN K-15.1-101, 201
GRUNDDETALJER: SE RITN K-15.6-00x
TYPSEKTIONER: SE RITN K-20.2-10x, 20x
BJÄLKLAGSPLANER: SE RITN K-21.1-101-221
BJÄLKLAGSDETALJER: SE RITN K-21.6-00x
STÅLPELARUPPSTÄLLNING: SE RITN K-24.4-011
STÅLDETALJER: SE RITN K-24.6-001
TAKPLANER: SE RITN K-41.1-101, 201
TAKDETALJER: SE RITN K-41.6-00x
YTTERVÄGGSDETALJER: SE RITN K-42.6-00x

BET	ÄNDRINGEN AVSER	DATUM	SIGN
RELATIONSHANDLING			
STUREBY STADSVILLOR			
TUSSMÖTETORPET 19			
TUSSMÖTEVÄGEN 236, 122 64 ENSKEDE			
			
A	LILJEWALL ARKITEKTER AB	tel. 010-205 10 80	
X K	KNUT JONSON INGENJÖRSBYRÅ AB	tel. 08-59440780	
V	PELATOR VVS PROJEKTERING AB		
E	ELDESIGN INGENJÖRSBYRÅ AB		
UPPDRAG NR		RITAD/KONSTR. AV	HANDLÄGGARE
16-145		TeWa	BeSt
DATUM		ANSVÄRIG	
2018-01-12		JeWa	
NYBYGGNAD AV STADSVILLOR			
SCHAKTPLAN			
SKALA	NUMMER		BET
A1 1:100	K-15.1-011		
A3 1:200			


SCHAKTPLAN: SE RITN K-15.1-091
GRUNDPLAN: SE RITN K-15.1-101, 201
GRUNDDETALJER: SE RITN K-15.6-00x
TYPSEKTIONER: SE RITN K-20.2-10x, 20x
BJÄLKLAGSPLANER: SE RITN K-21.1-101-221
BJÄLKLAGSDETALJER: SE RITN K-21.6-00x
STÅLPÄLARUPPSTÄLLNING: SE RITN K-24.4-011
STÅLDETALJER: SE RITN K-24.6-001
TAKPLANER: SE RITN K-4.1-101, 201
TAKDETALJER: SE RITN K-4.1.6-00x
YTTERVÄGGSDETALJER: SE RITN K-4.2.6-00x

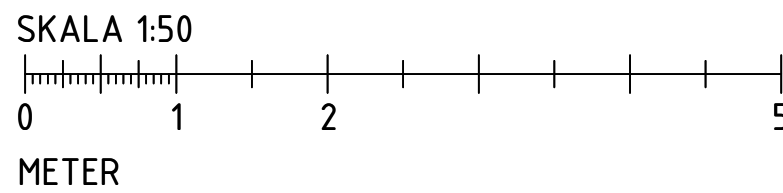


BET	ÄNDRINGEN AVSER	DATUM	SIGN
RELATIONSHANDLING			
STUREBY STADSVILLOR			
TUSSMÖTETORPET 19			
TUSSMÖTEVÄGEN 236, 122 64 ENSKEDE			
 NINE DOORS PROPERTIES			
	A LILJEWALL ARKITEKTER AB	tel. 010-205 10 80	
X	K KNUST JÖNSON JÖRSBYRÅ AB	tel. 08-59440780	
	V PELATOR VVS PROJEKTERING AB		
	E ELDESIGN INGENJÖRSBYRÅ AB		
16-145	TeWa	BeSt	
DATUM	ANSVARIG		
2018-01-12	JeWa		
NYBYGGNAD AV STADSVILLOR			
GRUNDPLAN, HUS A			
SKALA	NUMMER	BET	
A1 1:50	K-15.1-101		
A3 1:100			

ALLMÄNNA ANVISNINGAR: SE RITN K-01.0-001

SCHAKTPLAN: SE RITN K-15.1-091
GRUNDPLANER: SE RITN K-15.1-101, 201
GRUNDETALJER: SE RITN K-15.6-00x
TYPSEKTIONER: SE RITN K-20.2-10x, 20x
BJÄLKLAGSPLANER: SE RITN K-21.1-101-221
BJÄLKLAGSDetaljer: SE RITN K-21.6-00x
STÅLPÄLARUPPSTÄLLNING: SE RITN K-24.4-011
STÅLDETALJER: SE RITN K-24.6-001
TAKPLANER: SE RITN K-41.1-101, 201
TAKDETALJER: SE RITN K-41.6-00x
YTTERVÄGGSDetaljer: SE RITN K-42.6-00x

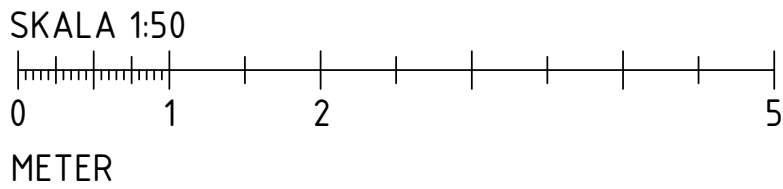

BET	ANDRINGEN AVSER	DATUM	SIGN
RELATIONSHANDLING			
STUREBY STADSVILLOR			
TUSSMÖTETORPET 19			
TUSSMÖTEVÄGEN 236, 122 64 ENSKEDE			
 NINE DOORS PROPERTIES			
	A LILJEWALL ARKITEKTER AB	tel. 010-205 10 80	
X	K KNUST JÖNSON JÖRGSBYRÅ AB	tel. 08-594 04780	
	V PELATOR VVS PROJEKTERING AB		
	E ELDESIGN INGENJÖRSBYRÅ AB		
16-145	TeWa	BeSt	
DATUM	ANSVARIG		
2018-01-12	JeWa		
NYBYGGNAD AV STADSVILLOR			
GRUNDPLAN, HUS B			
SKALA	NUMMER	BET	
A1 1:50	K-15.1-201		
A3 1:100			

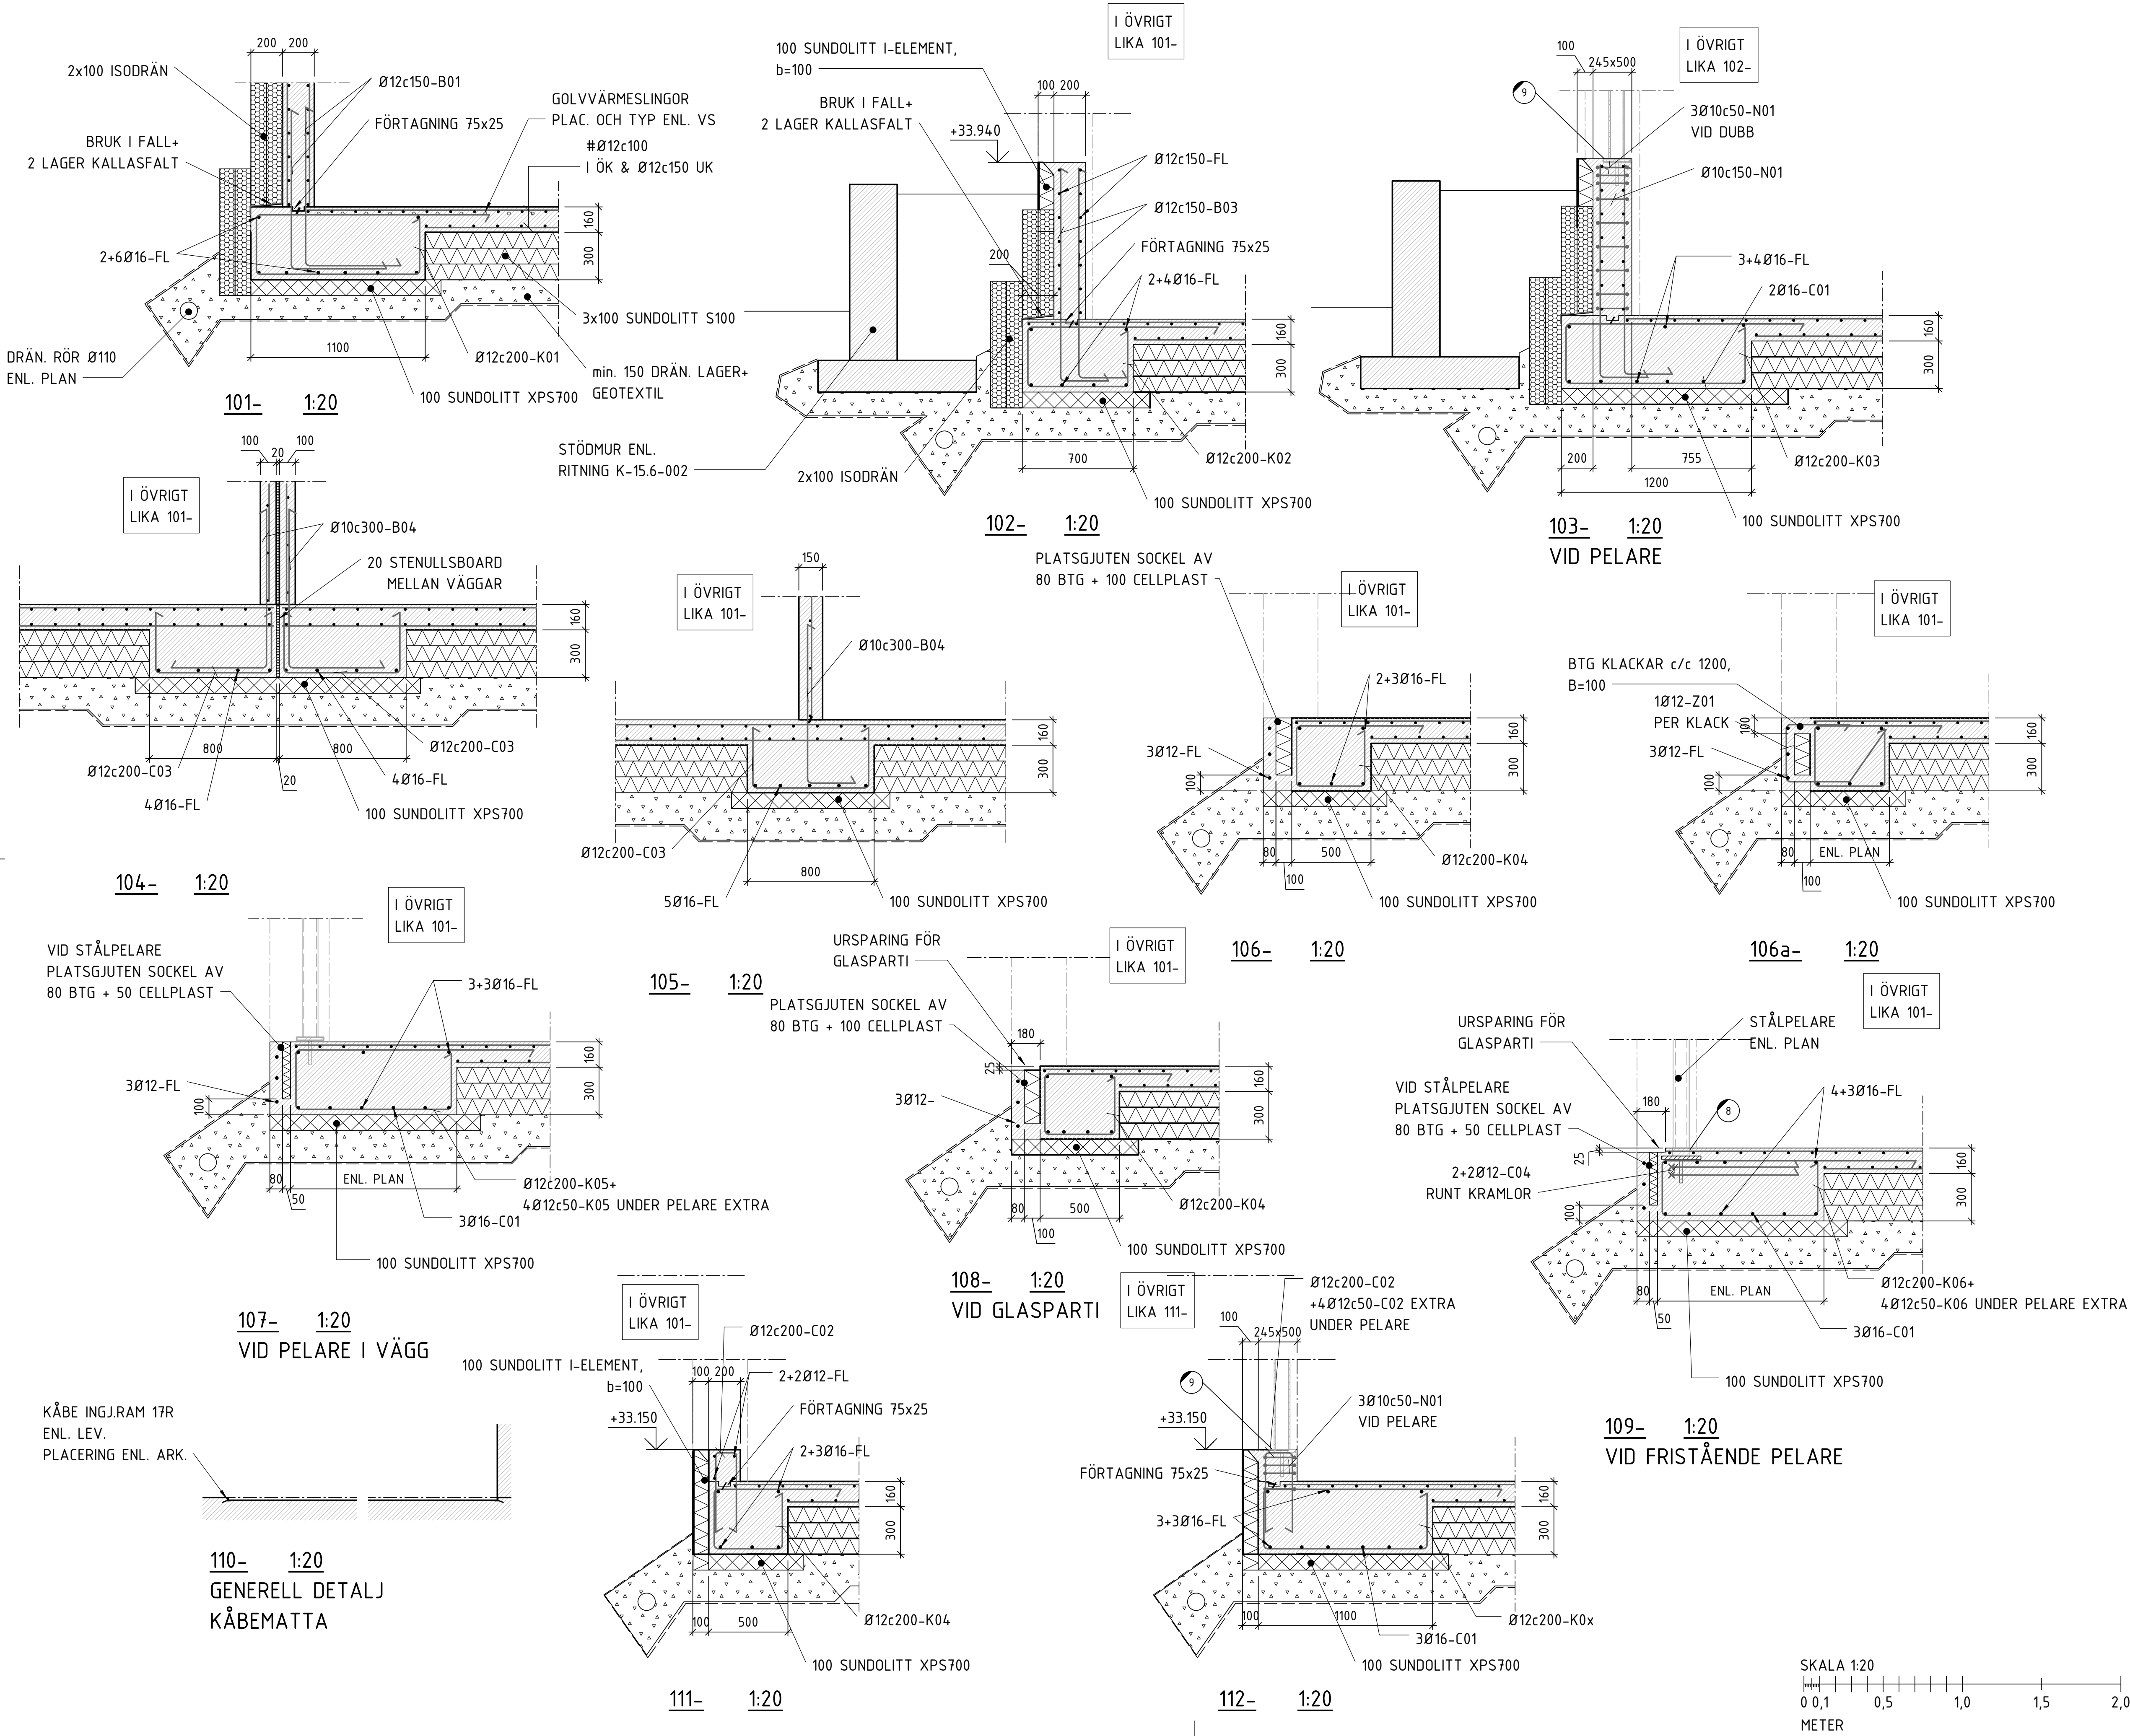








FÖRESKRIFTER

ALLMÄNNA ANVISNINGAR: SE RITN K-010-001

HÄNVISNINGAR

SCHAKTPLAN: SE RITN K-15.1-091
GRUNDPLANER: SE RITN K-15.1-101, 201
GRUNDETALJER: SE RITN K-15.6-00x
TYPSEKTIONER: SE RITN K-20.2-10x, 20x
BJÄLKLAGSPLANER: SE RITN K-21.1-101-221
BJÄLKLAGSDetaljer: SE RITN K-21.6-00x
STÅLPELARUPPSTÄLLNING: SE RITN K-24.4-011
STÅLDETALJER: SE RITN K-24.6-001
TAKPLANER: SE RITN K-41.1-101, 201
TAKDETALJER: SE RITN K-41.6-00x
YTTERVÄGGSDetaljer: SE RITN K-42.6-00x

BET	ÄNDRINGEN AVSER	DATUM	SIGN
RELATIONSHANDLING			
STUREBY STADSVILLOR			
TUSSMÖTETORPET 19			
TUSSMÖTEVÄGEN 236, 122 64 ENSKEDE			
9dp NINE DOORS PROPERTIES			
A	LILJEWALL ARKITEKTER AB	tel. 010-205 10 80	
X K	KNUT JÖNSSON INGENJÖRSBYRÅ AB	tel. 08-59440780	
V	PELATOR VVS PROJEKTERING AB		
E	ELDESIGN INGENJÖRSBYRÅ AB		
UPPROG NR	RITAD/KONSTR. AV	HANDLAGGARE	
16-145	TeWa	BeSt	
DATUM	ANSVÄRIG		
2018-01-12	JeWa		
NYBYGGNAD AV STADSVILLOR			
GRUNDETALJER			
SKALA	NUMMER	BET	
A1 1:20	K-15.6-001		
A3 1:40			

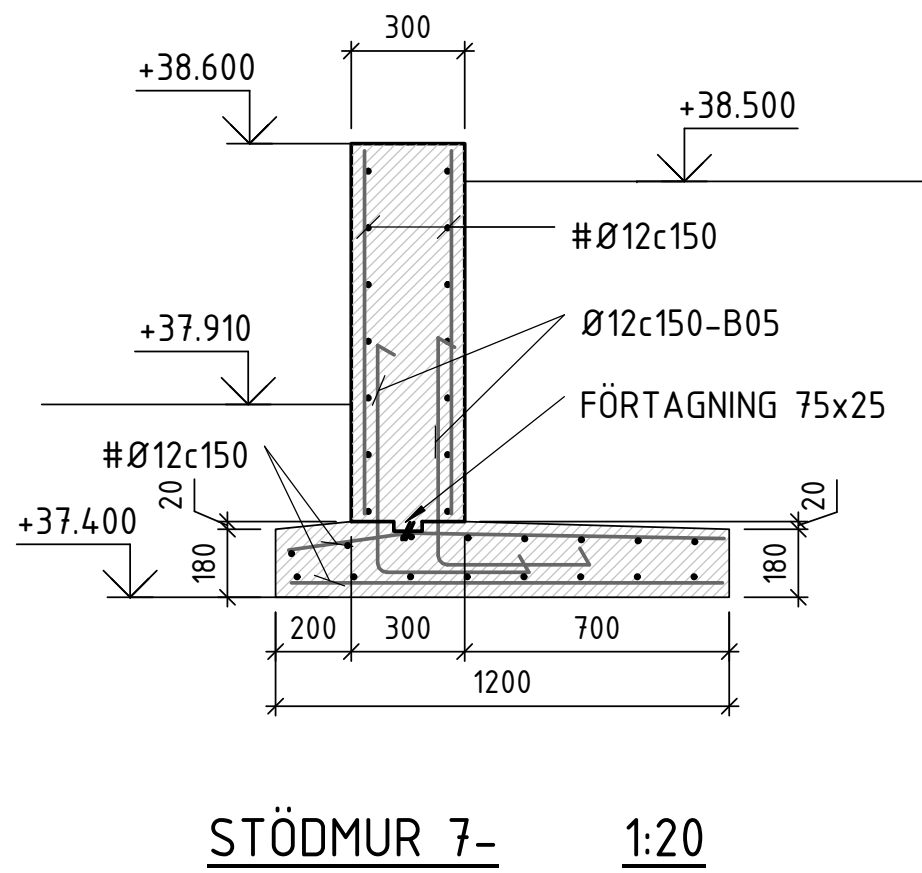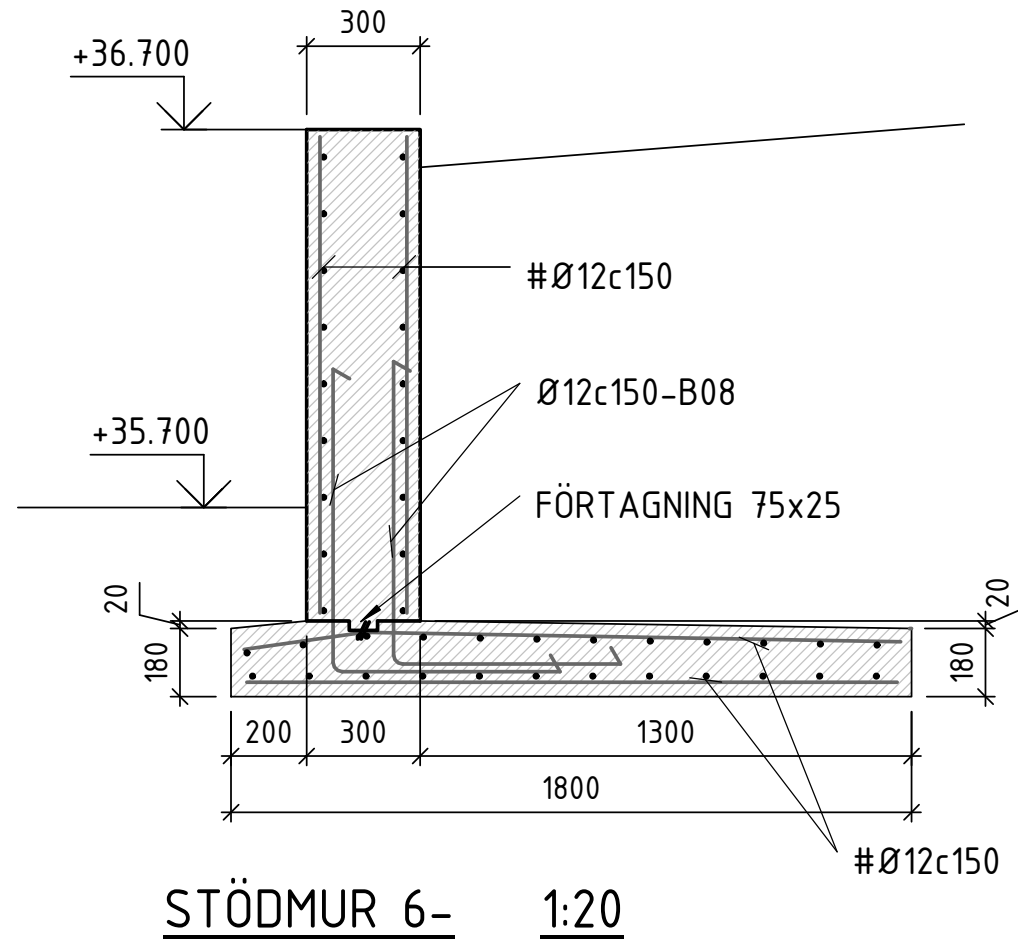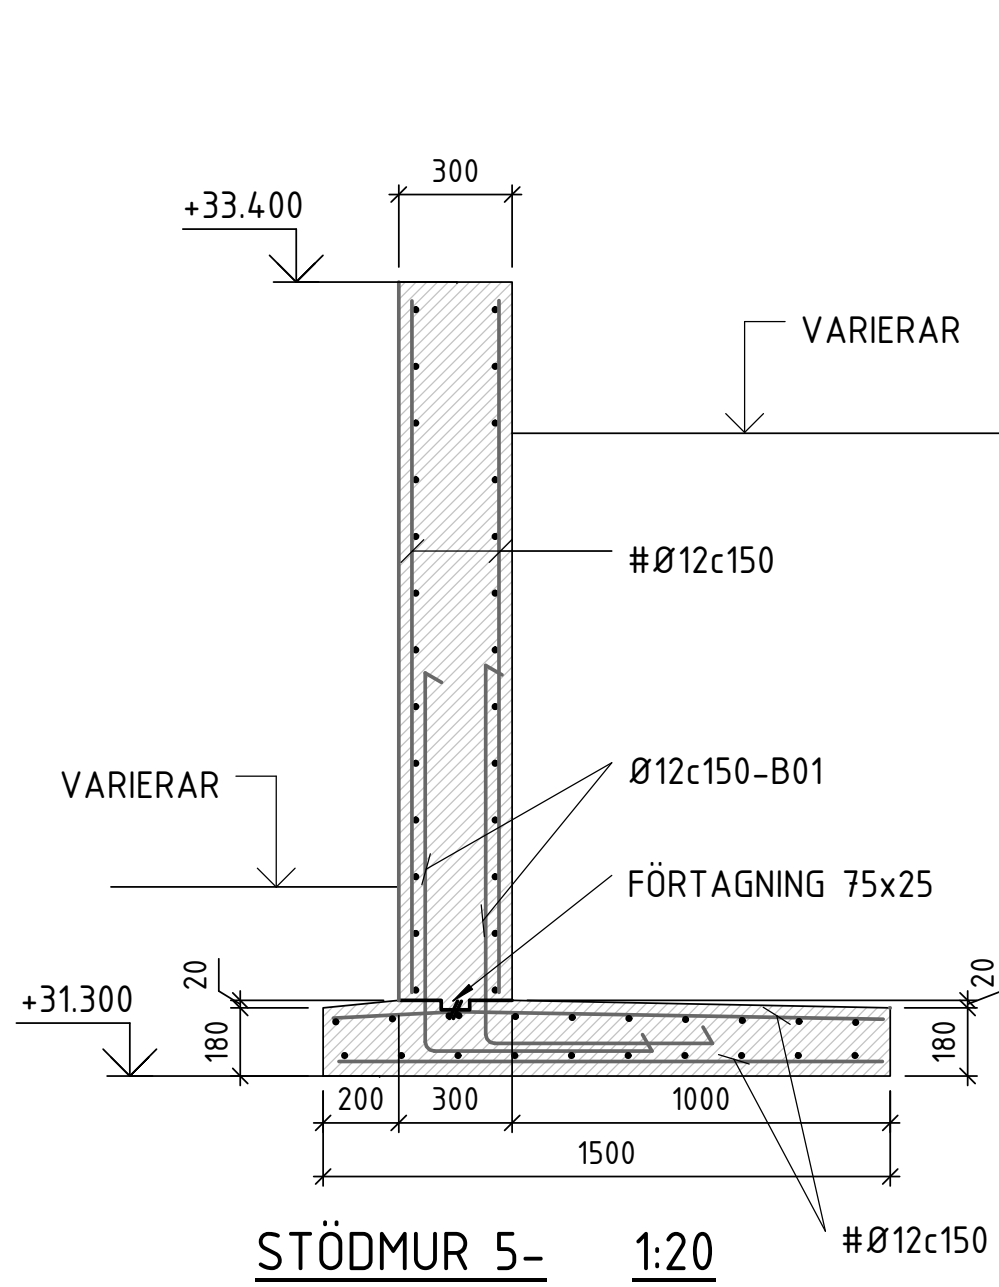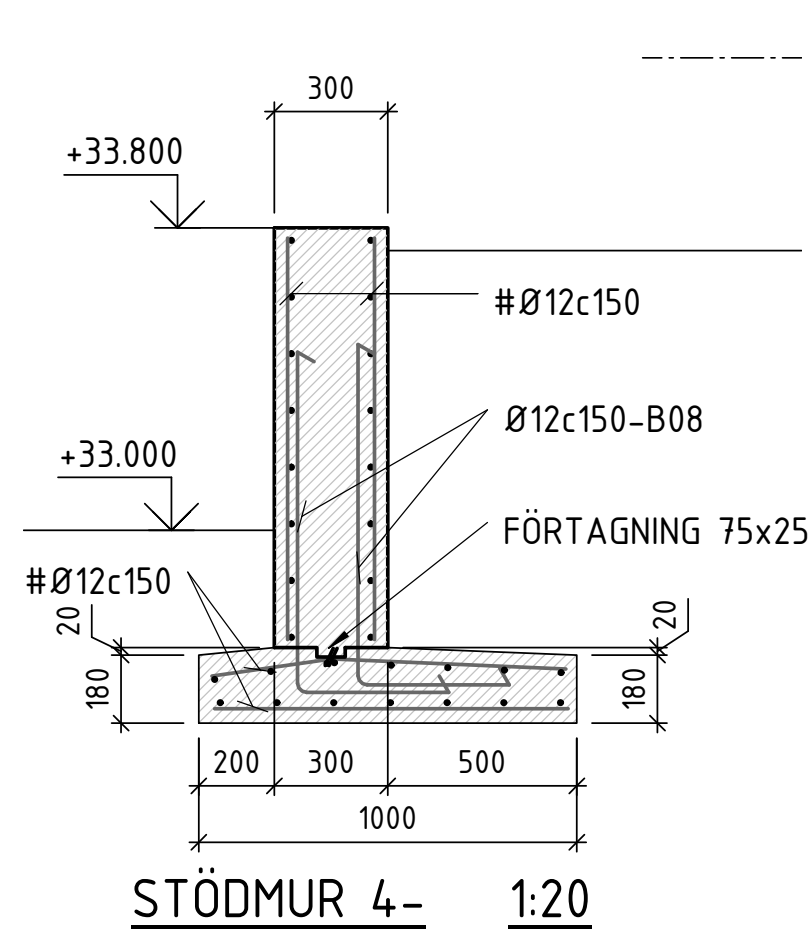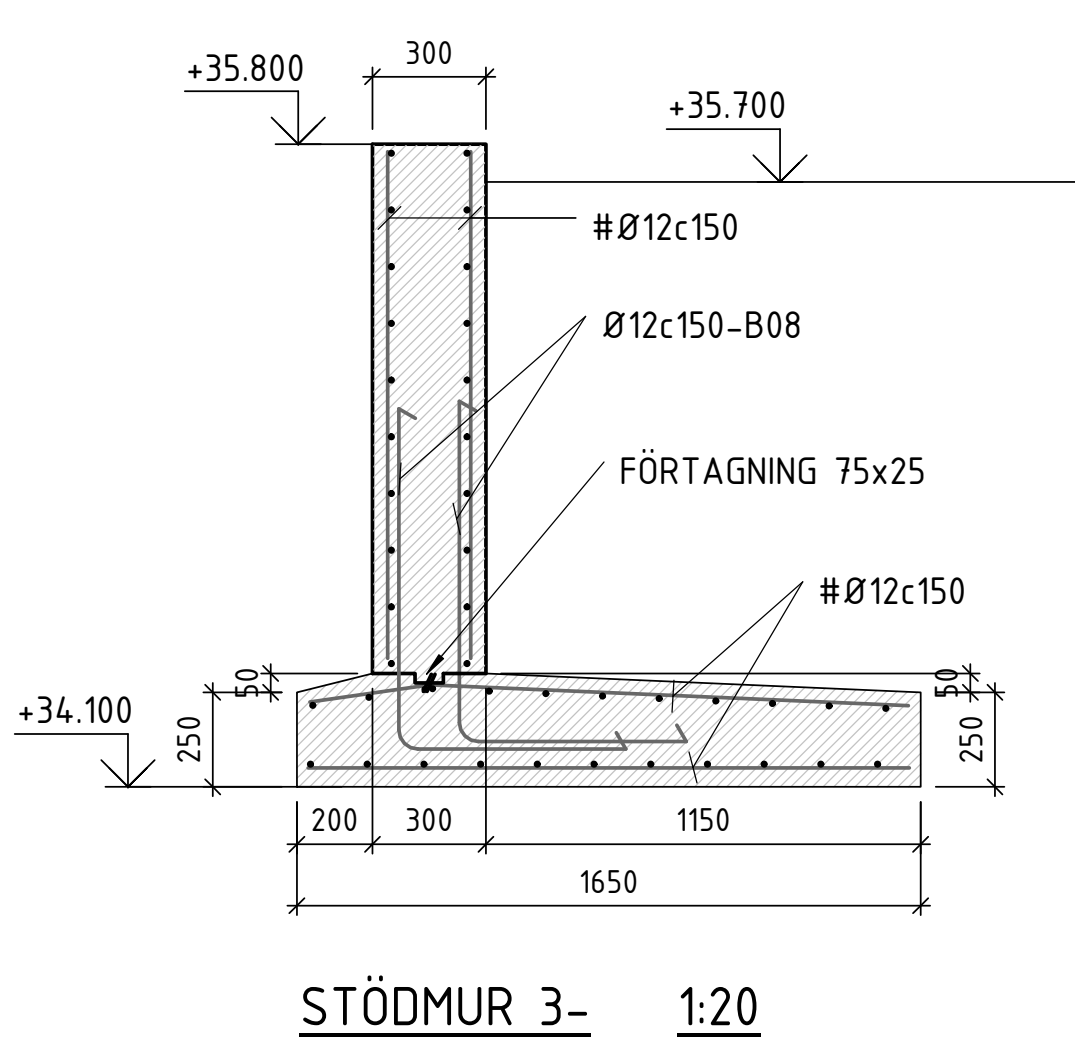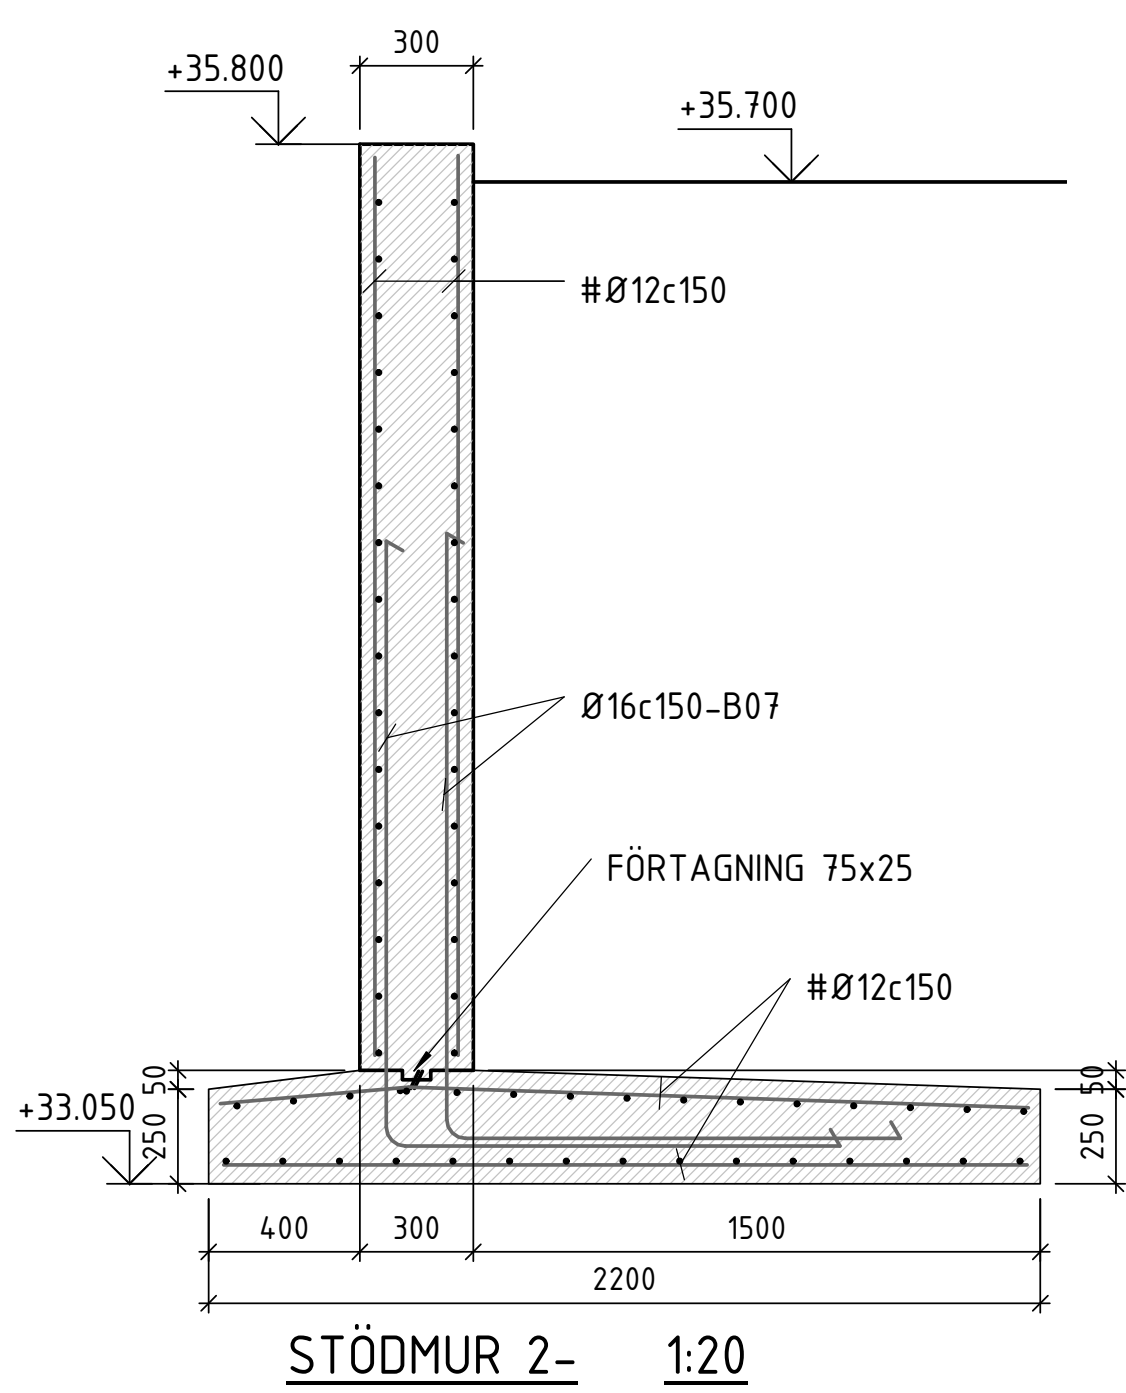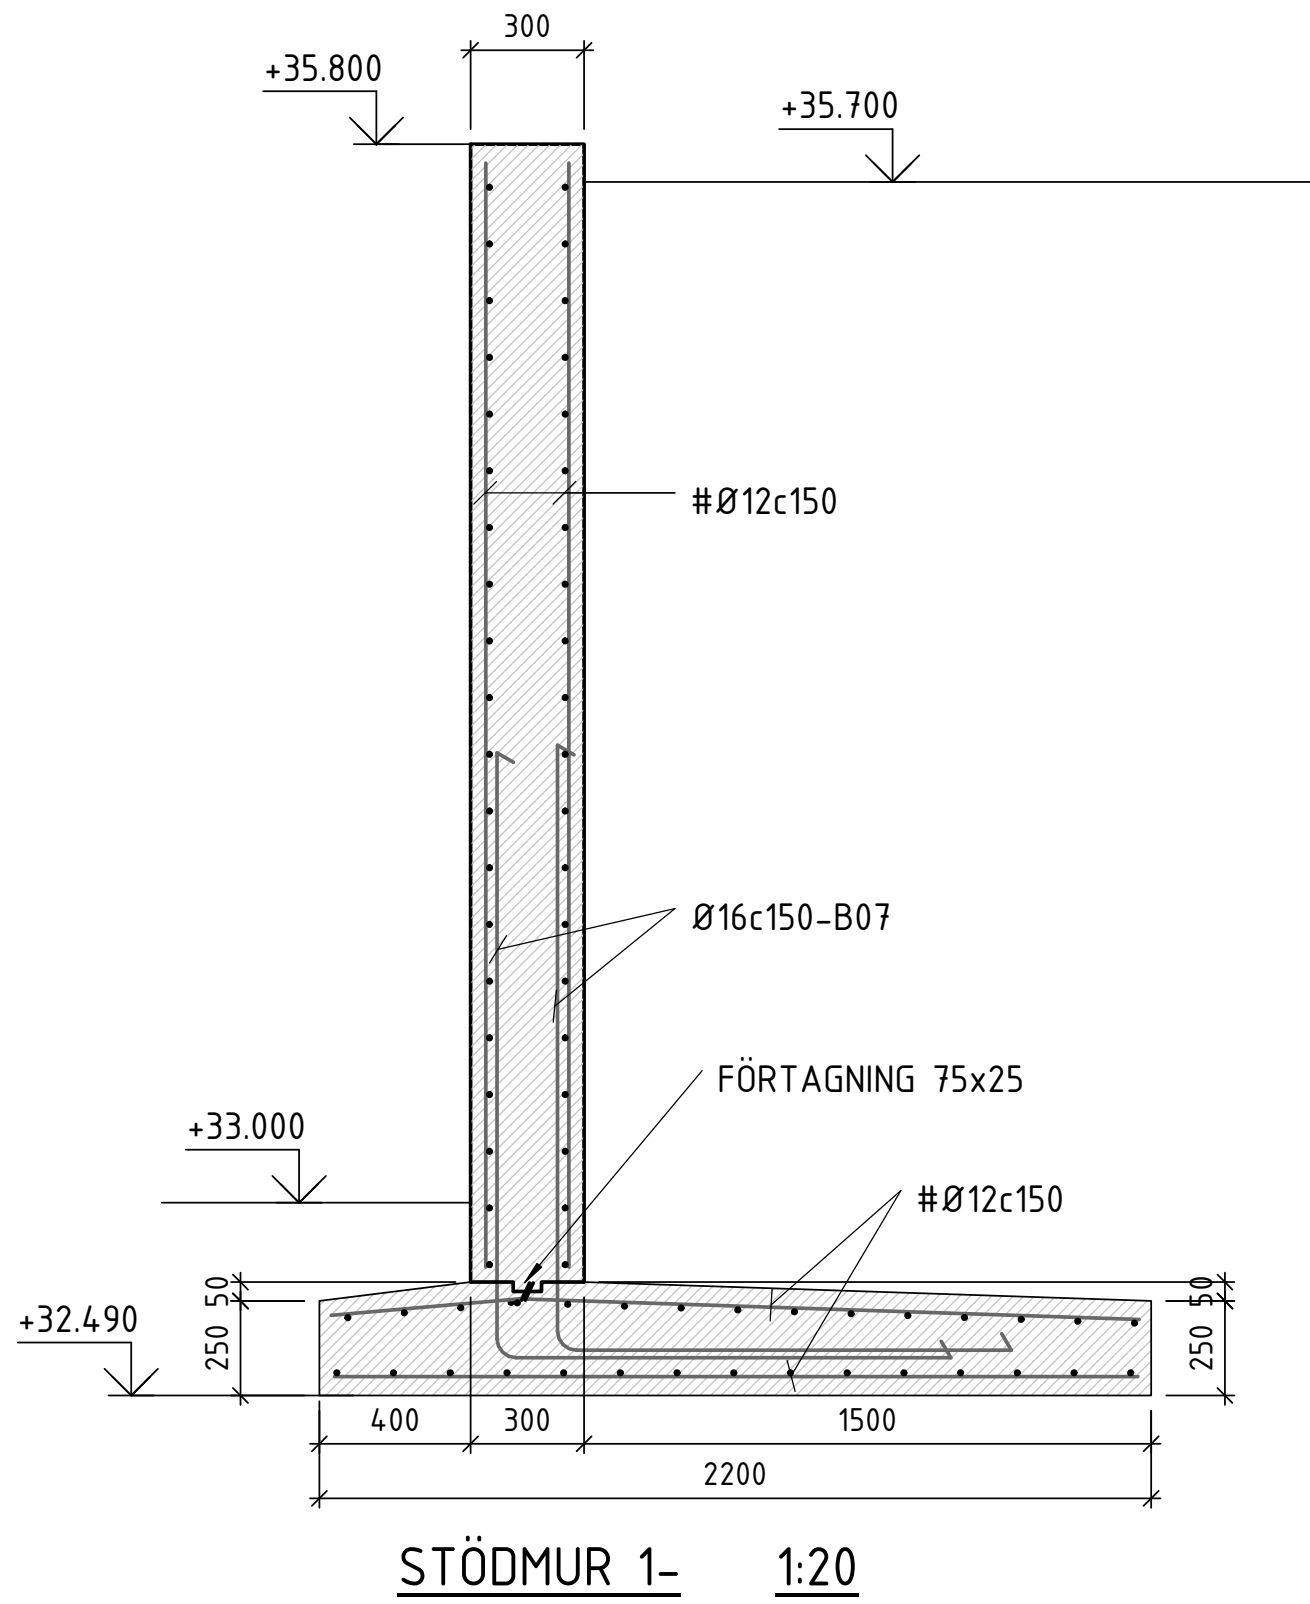

FÖRESKRIFTER

ALLMÄNNA ANVISNINGAR: SE RITN K-01.0-001

HÄNVISNINGAR


SCHAKTPLAN: SE RITN K-15.1-091
GRUNDPLANER: SE RITN K-15.1-101, 201
GRUNDDETALJER: SE RITN K-15.6-00x
TYPSEKTIONER: SE RITN K-20.2-10x, 20x
BJÄLKLAGSPLANER: SE RITN K-21.1-101-221
BJÄLKLAGSDETALJER: SE RITN K-21.6-00x
STÅLPELARUPPSTÄLLNING: SE RITN K-24.4-011
STÅLDETALJER: SE RITN K-24.6-001
TAKPLANER: SE RITN K-41.1-101, 201
TAKDETALJER: SE RITN K-41.6-00x
YTTERVÄGGSDETALJER: SE RITN K-42.6-00x

BET	ÄNDRINGEN AVSER	DATUM	SIGN
RELATIONSHANDLING			
STUREBY STADSVILLOR			
TUSSMÖTETORPET 19			
TUSSMÖTEVÄGEN 236, 122 64 ENSKEDE			
9dp NINE DOORS PROPERTIES			
<input type="checkbox"/> A	LILJEWALL ARKITEKTER AB	tel. 010-205 10 80	
<input checked="" type="checkbox"/> K	KNUT JÖNSSON INGENJÖRSBYRÅ AB	tel. 08-59440780	
<input type="checkbox"/> V	PELATOR VVS PROJEKTERING AB		
<input type="checkbox"/> E	ELDESIGN INGENJÖRSBYRÅ AB		
UPPDRAG NR 16-145		RITAD/KONSTR. AV TeWa	HANDLÄGGARE BeSt
DATUM 2018-01-12		ANSVÄRIG JeWa	
NYBYGGNAD AV STADSVILLOR STÖDMURAR			
SKALA A1 1:20 A3 1:40	NUMMER K-15.6-002		BET



ALLMÄNNA ANVISNINGAR: SE RITN K-01.0-001

ALLMÄNNA ANVISNINGAR: SE RITN K-01.0-001

SCHAKTPLAN: SE RITN K-15.1-091
GRUNDPLANER: SE RITN K-15.1-101, 201
GRUNDETALJER: SE RITN K-15.6-00x
TYPSEKTIONER: SE RITN K-20.2-10x, 20x
BJÄLKLAGSPLANER: SE RITN K-21.1-101-221
BJÄLKLAGSDETALJER: SE RITN K-21.6-00x
STÅLPLÄNARUPPSTÄLLNING: SE RITN K-24.4-0
STÅLDETALJER: SE RITN K-24.6-001
TAKPLANER: SE RITN K-4.1-101, 201
TAKDETALJER: SE RITN K-4.16-00x
YTTERVÄGGSDETALJER: SE RITN K-4.2.6-00x

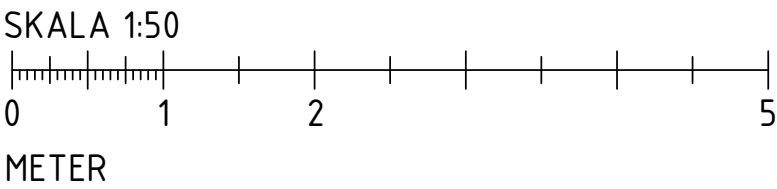

BET	ANDRINGEN AVSER	DATUM	SIGN
RELATIONSHANDLING			
STUREBY STADSVILLOR			
TUSSMÖTETORPET 19			
TUSSMÖTEVÄGEN 236, 122 64 ENSKEDE			
 NINE DOORS PROPERTIES			
	A LILJEWALL ARKITEKTER AB	tel. 010-205 10 80	
X	K KNUST JÖNSSON INGENJÖRSBYRÅ AB	tel. 08-59440780	
	V PELATOR VVS PROJEKTERING AB		
	E ELDESIGN INGENJÖRSBYRÅ AB		
UPPDRAGS NR		RITADKONSTR. AV	HANDLAGGARE
16-145		TeWa	BeSt
DATUM		ANSVARIG	
2018-01-12		JeWa	
NYBYGGNAD AV STADSVILLOR			
TYPSEKTION, HUS A			
SKALA	NUMMER		BET
A1 1:50	K-20.2-101		
A3 1:100			

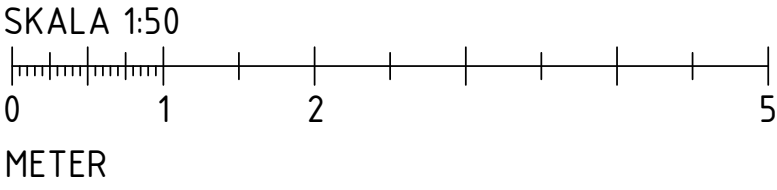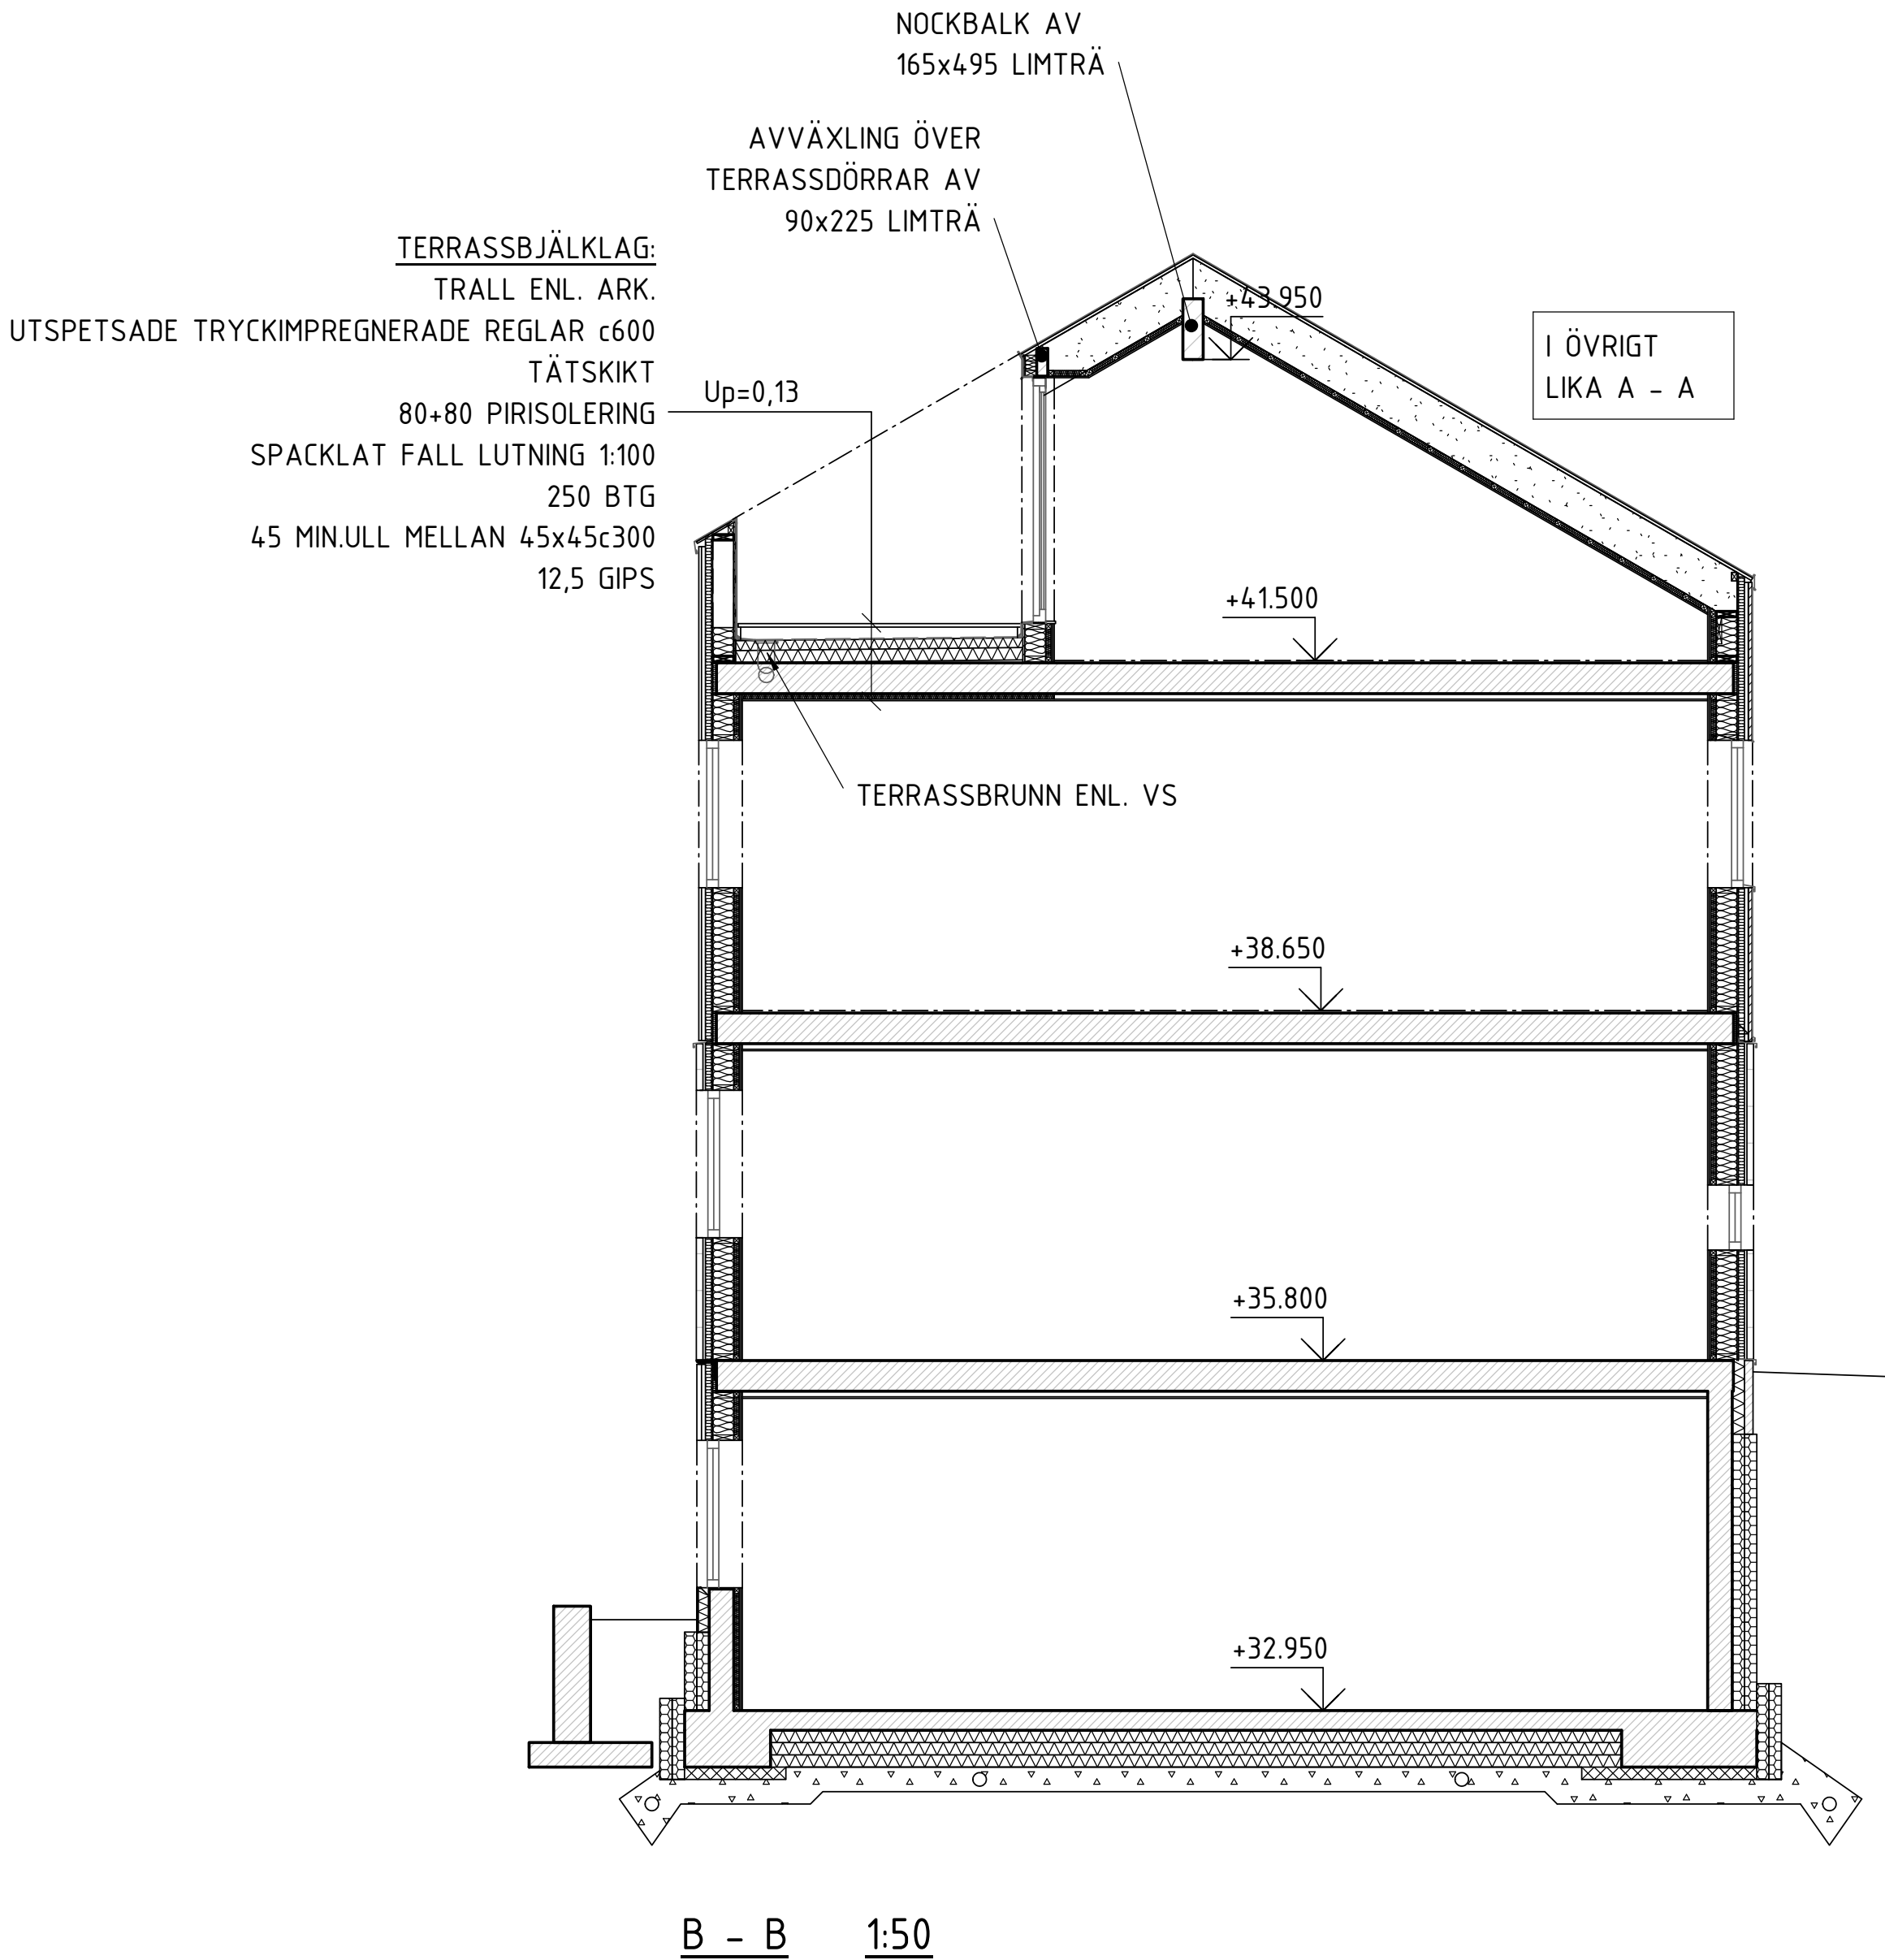



FÖRESKRIFTER

ALLMÄNNA ANVISNINGAR: SE RITN K-01.0-001

HÄNVISNINGAR

SCHAKTPLAN: SE RITN K-15.1-091
GRUNDPLANER: SE RITN K-15.1-101, 201
GRUNDETALJER: SE RITN K-15.6-00x
TYPSEKTIONER: SE RITN K-20.2-10x, 20x
BJÄLKLAGSPLANER: SE RITN K-21.1-101-221
BJÄLKLAGSDetaljer: SE RITN K-21.6-00x
STÅLPELARUPPSTÄLLNING: SE RITN K-24.4-011
STÅLDETALJER: SE RITN K-24.6-001
TAKPLANER: SE RITN K-41.1-101, 201
TAKDETALJER: SE RITN K-41.6-00x
YTTERVÄGGSDetaljer: SE RITN K-42.6-00x

BET	ÄNDRINGEN AVSER		DATUM	SIGN
RELATIONSHANDLING				
STUREBY STADSVILLOR				
TUSSMÖTETORPET 19				
TUSSMÖTEVÄGEN 236, 122 64 ENSKEDE				
 NINE DOORS PROPERTIES				
<input type="checkbox"/>	A LILJEWALL ARKITEKTER AB		tel. 010-205 10 80	
<input checked="" type="checkbox"/>	K KNUT JÖNSSON INGENJÖRSBYRÅ AB		tel. 08-59440780	
<input type="checkbox"/>	V PELATOR VVS PROJEKTERING AB			
<input type="checkbox"/>	E ELDESIGN INGENJÖRSBYRÅ AB			
UPPDRAG NR		RITAD/KONSTR. AV	HANDLÄGGARE	
16-145		TeWa	BeSt	
DATUM		ANSVARIG		
2018-01-12		JeWa		
NYBYGGNAD AV STADSVILLOR				
TYPSEKTION, HUS A				
SKALA		NUMMER		BET
A1 1:50		K-20.2-102		
A3 1:100				

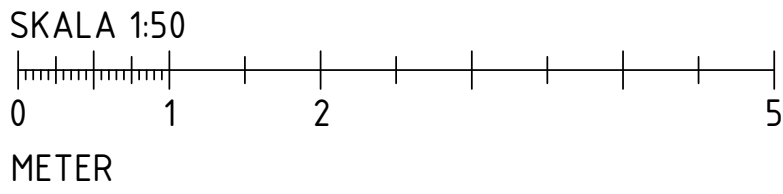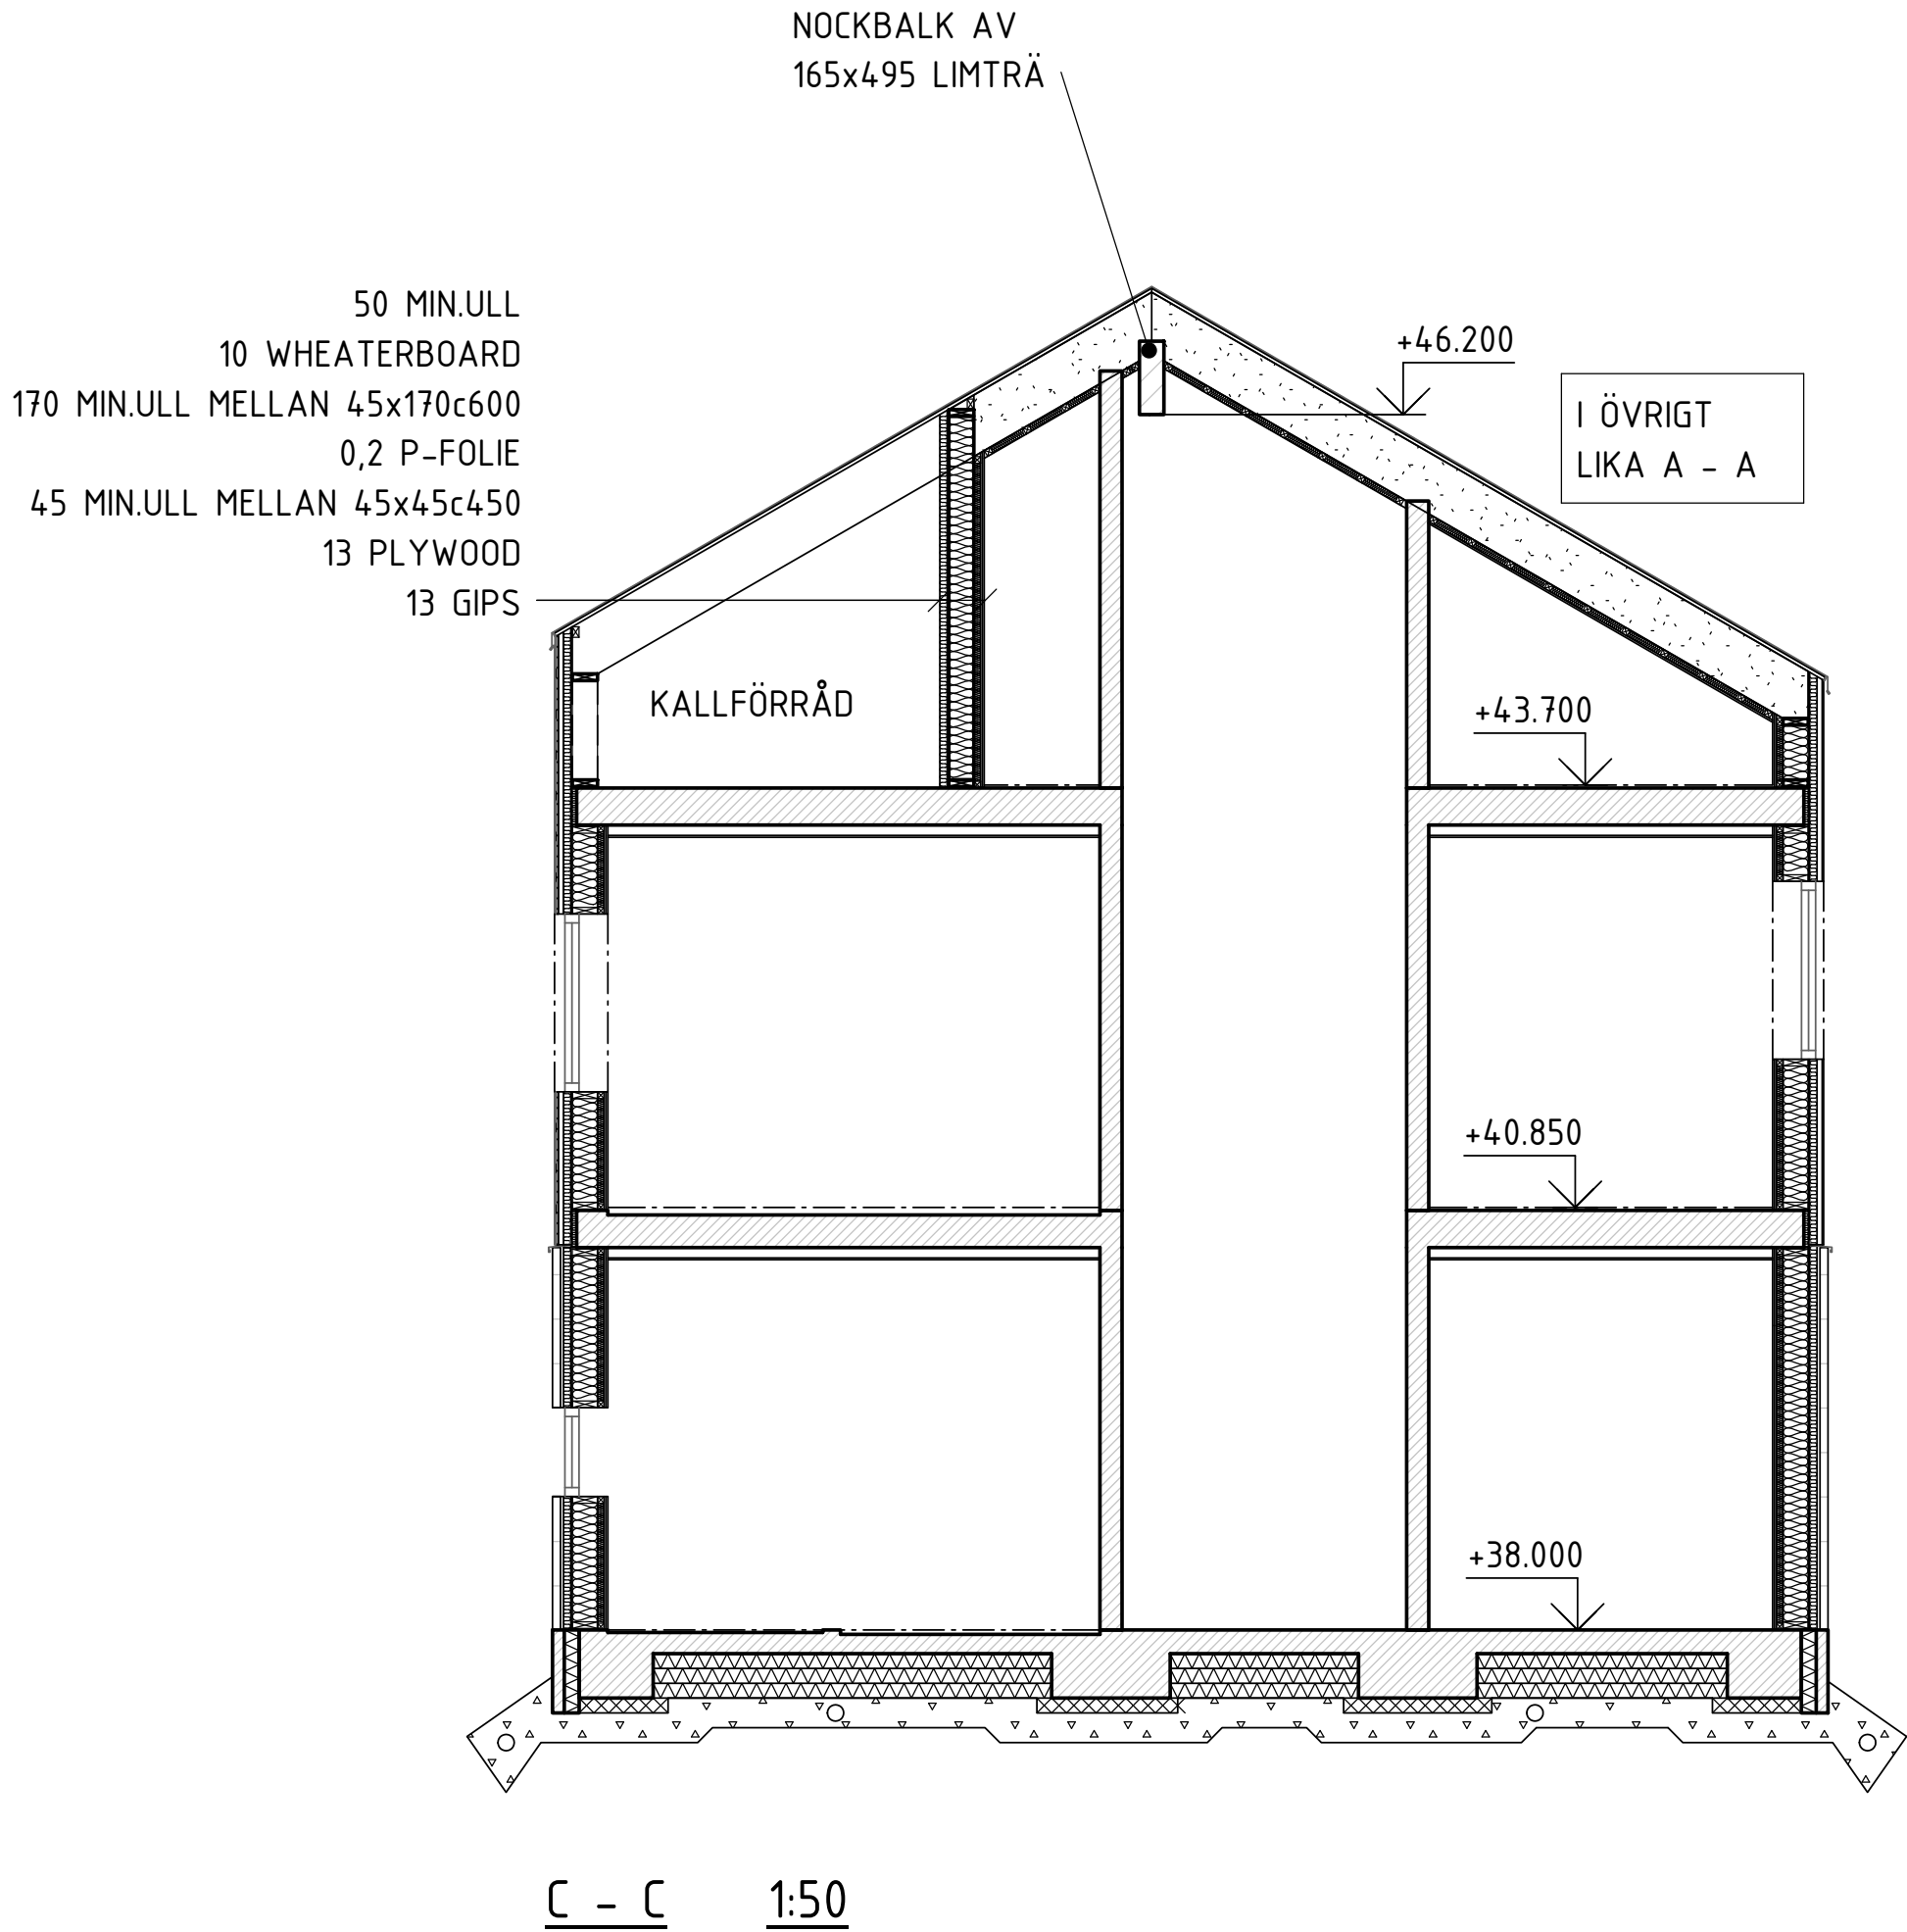



FÖRESKRIFTER

ALLMÄNNA ANVISNINGAR: SE RITN K-01.0-001

HÄNVISNINGAR

SCHAKTPLAN: SE RITN K-15.1-091
GRUNDPLANER: SE RITN K-15.1-101, 201
GRUNDETALJER: SE RITN K-15.6-00x
TYPSEKTIONER: SE RITN K-20.2-10x, 20x
BJÄLKLAGSPLANER: SE RITN K-21.1-101-221
BJÄLKLAGSDetaljer: SE RITN K-21.6-00x
STÅLPELARUPPSTÄLLNING: SE RITN K-24.4-011
STÅLDETALJER: SE RITN K-24.6-001
TAKPLANER: SE RITN K-41.1-101, 201
TAKDETALJER: SE RITN K-41.6-00x
YTTERVÄGGSDetaljer: SE RITN K-42.6-00x

BET	ÄNDRINGEN AVSER	DATUM	SIGN
RELATIONSHANDLING			
STUREBY STADSVILLOR			
TUSSMÖTETORPET 19			
TUSSMÖTEVÄGEN 236, 122 64 ENSKEDE			
			
A	LILJEWALL ARKITEKTER AB	tel. 010-205 10 80	
X K	KNUT JÖNSSON INGENJÖRSBYRÅ AB	tel. 08-59440780	
V	PELATOR VVS PROJEKTERING AB		
E	ELDESIGN INGENJÖRSBYRÅ AB		
UPPDRAG NR 16-145		RITAD/KONSTR. AV TeWa	HANDLÄGGARE BeSt
DATUM 2018-01-12		ANSVÄRIG JeWa	
NYBYGGNAD AV STADSVILLOR TYPSEKTION, HUS B			
SKALA A1 1:50 A3 1:100	NUMMER K-20.2-201		BET

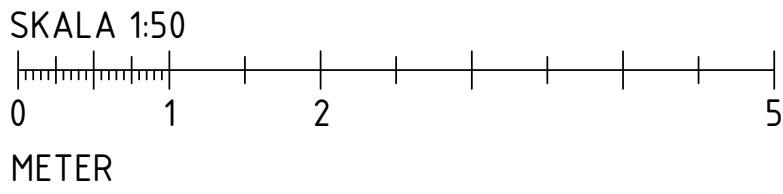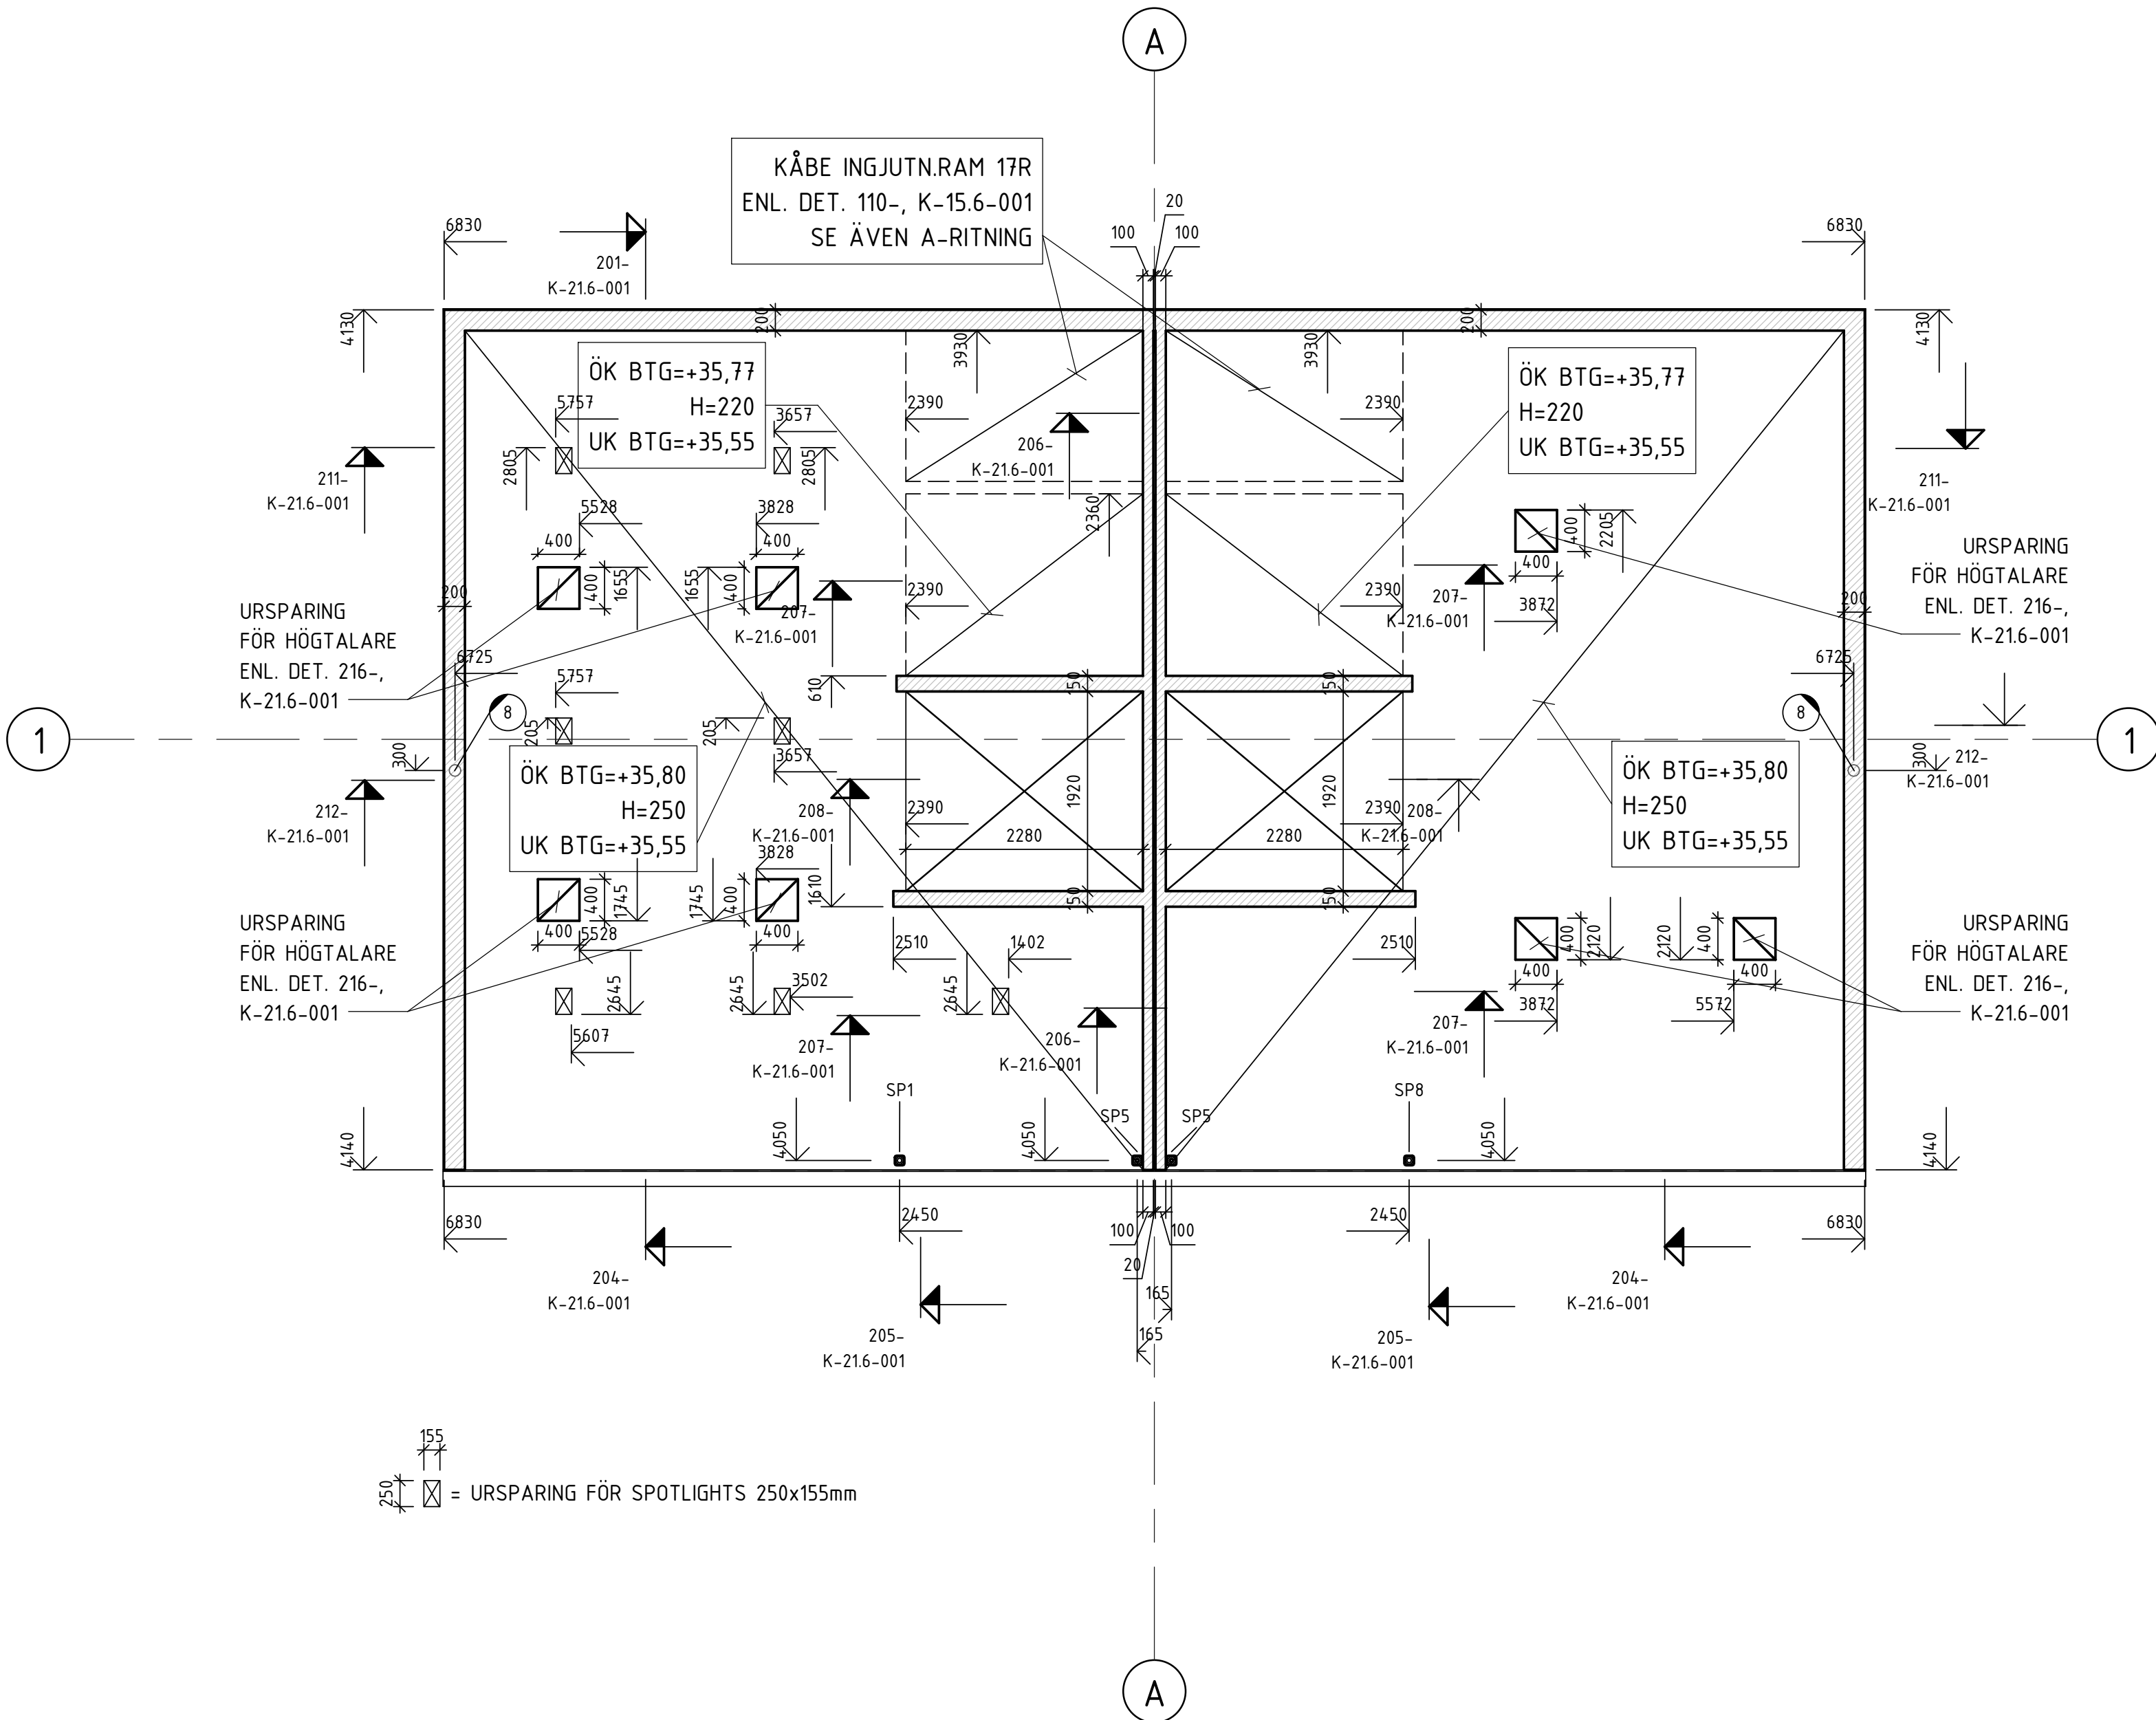

FÖRESKRIFTER



ALLMÄNNA ANVISNINGAR: SE RITN K-01.0-001

☒ = URSPARING FÖR SPOTLIGHTS 250x155

HÄNVISNINGAR

SCHAKTPLAN: SE RITN K-15.1-091
GRUNDPLANER: SE RITN K-15.1-101, 201
GRUNDETALJER: SE RITN K-15.6-00x
TYPSEKTIONER: SE RITN K-20.2-10x, 20x
BJÄLKLAGSPLANER: SE RITN K-21.1-101-221
BJÄLKLAGSDetaljer: SE RITN K-21.6-00x
STÅLPELARUPPSTÄLLNING: SE RITN K-24.4-011
YTTERVÄGGSDetaljer: SE RITN K-42.6-00x

BET	ÄNDRINGEN AVSER		DATUM	SIGN
RELATIONSHANDLING				
STUREBY STADSVILLOR				
TUSSMÖTETORPET 19				
TUSSMÖTEVÄGEN 236, 122 64 ENSKEDE				
 NINE DOORS PROPERTIES				
	A LILJEWALL ARKITEKTER AB		tel. 010-205 10 80	
X	K KNUT JÖNSEN INGENJÖRSBYRÅ AB		tel. 08-59440780	
	V PELATOR VVS PROJEKTERING AB			
	E ELDESIGN INGENJÖRSBYRÅ AB			
UPPDRAG NR		RITAD/KONSTR. AV	HANDLÄGGARE	
16-145		TeWa	BeSt	
DATUM		ANSVÄRIG		
2018-01-12		JeWa		
NYBYGGNAD AV STADSVILLOR				
BJÄLKLAG ÖVER PLAN 0, MÄTT				
HUS A				
SKALA		NUMMER		BET
A1 1:50		K-21.1-101		
A3 1:100				

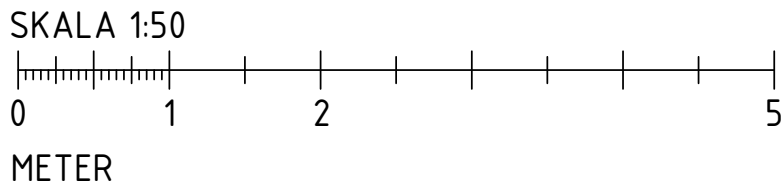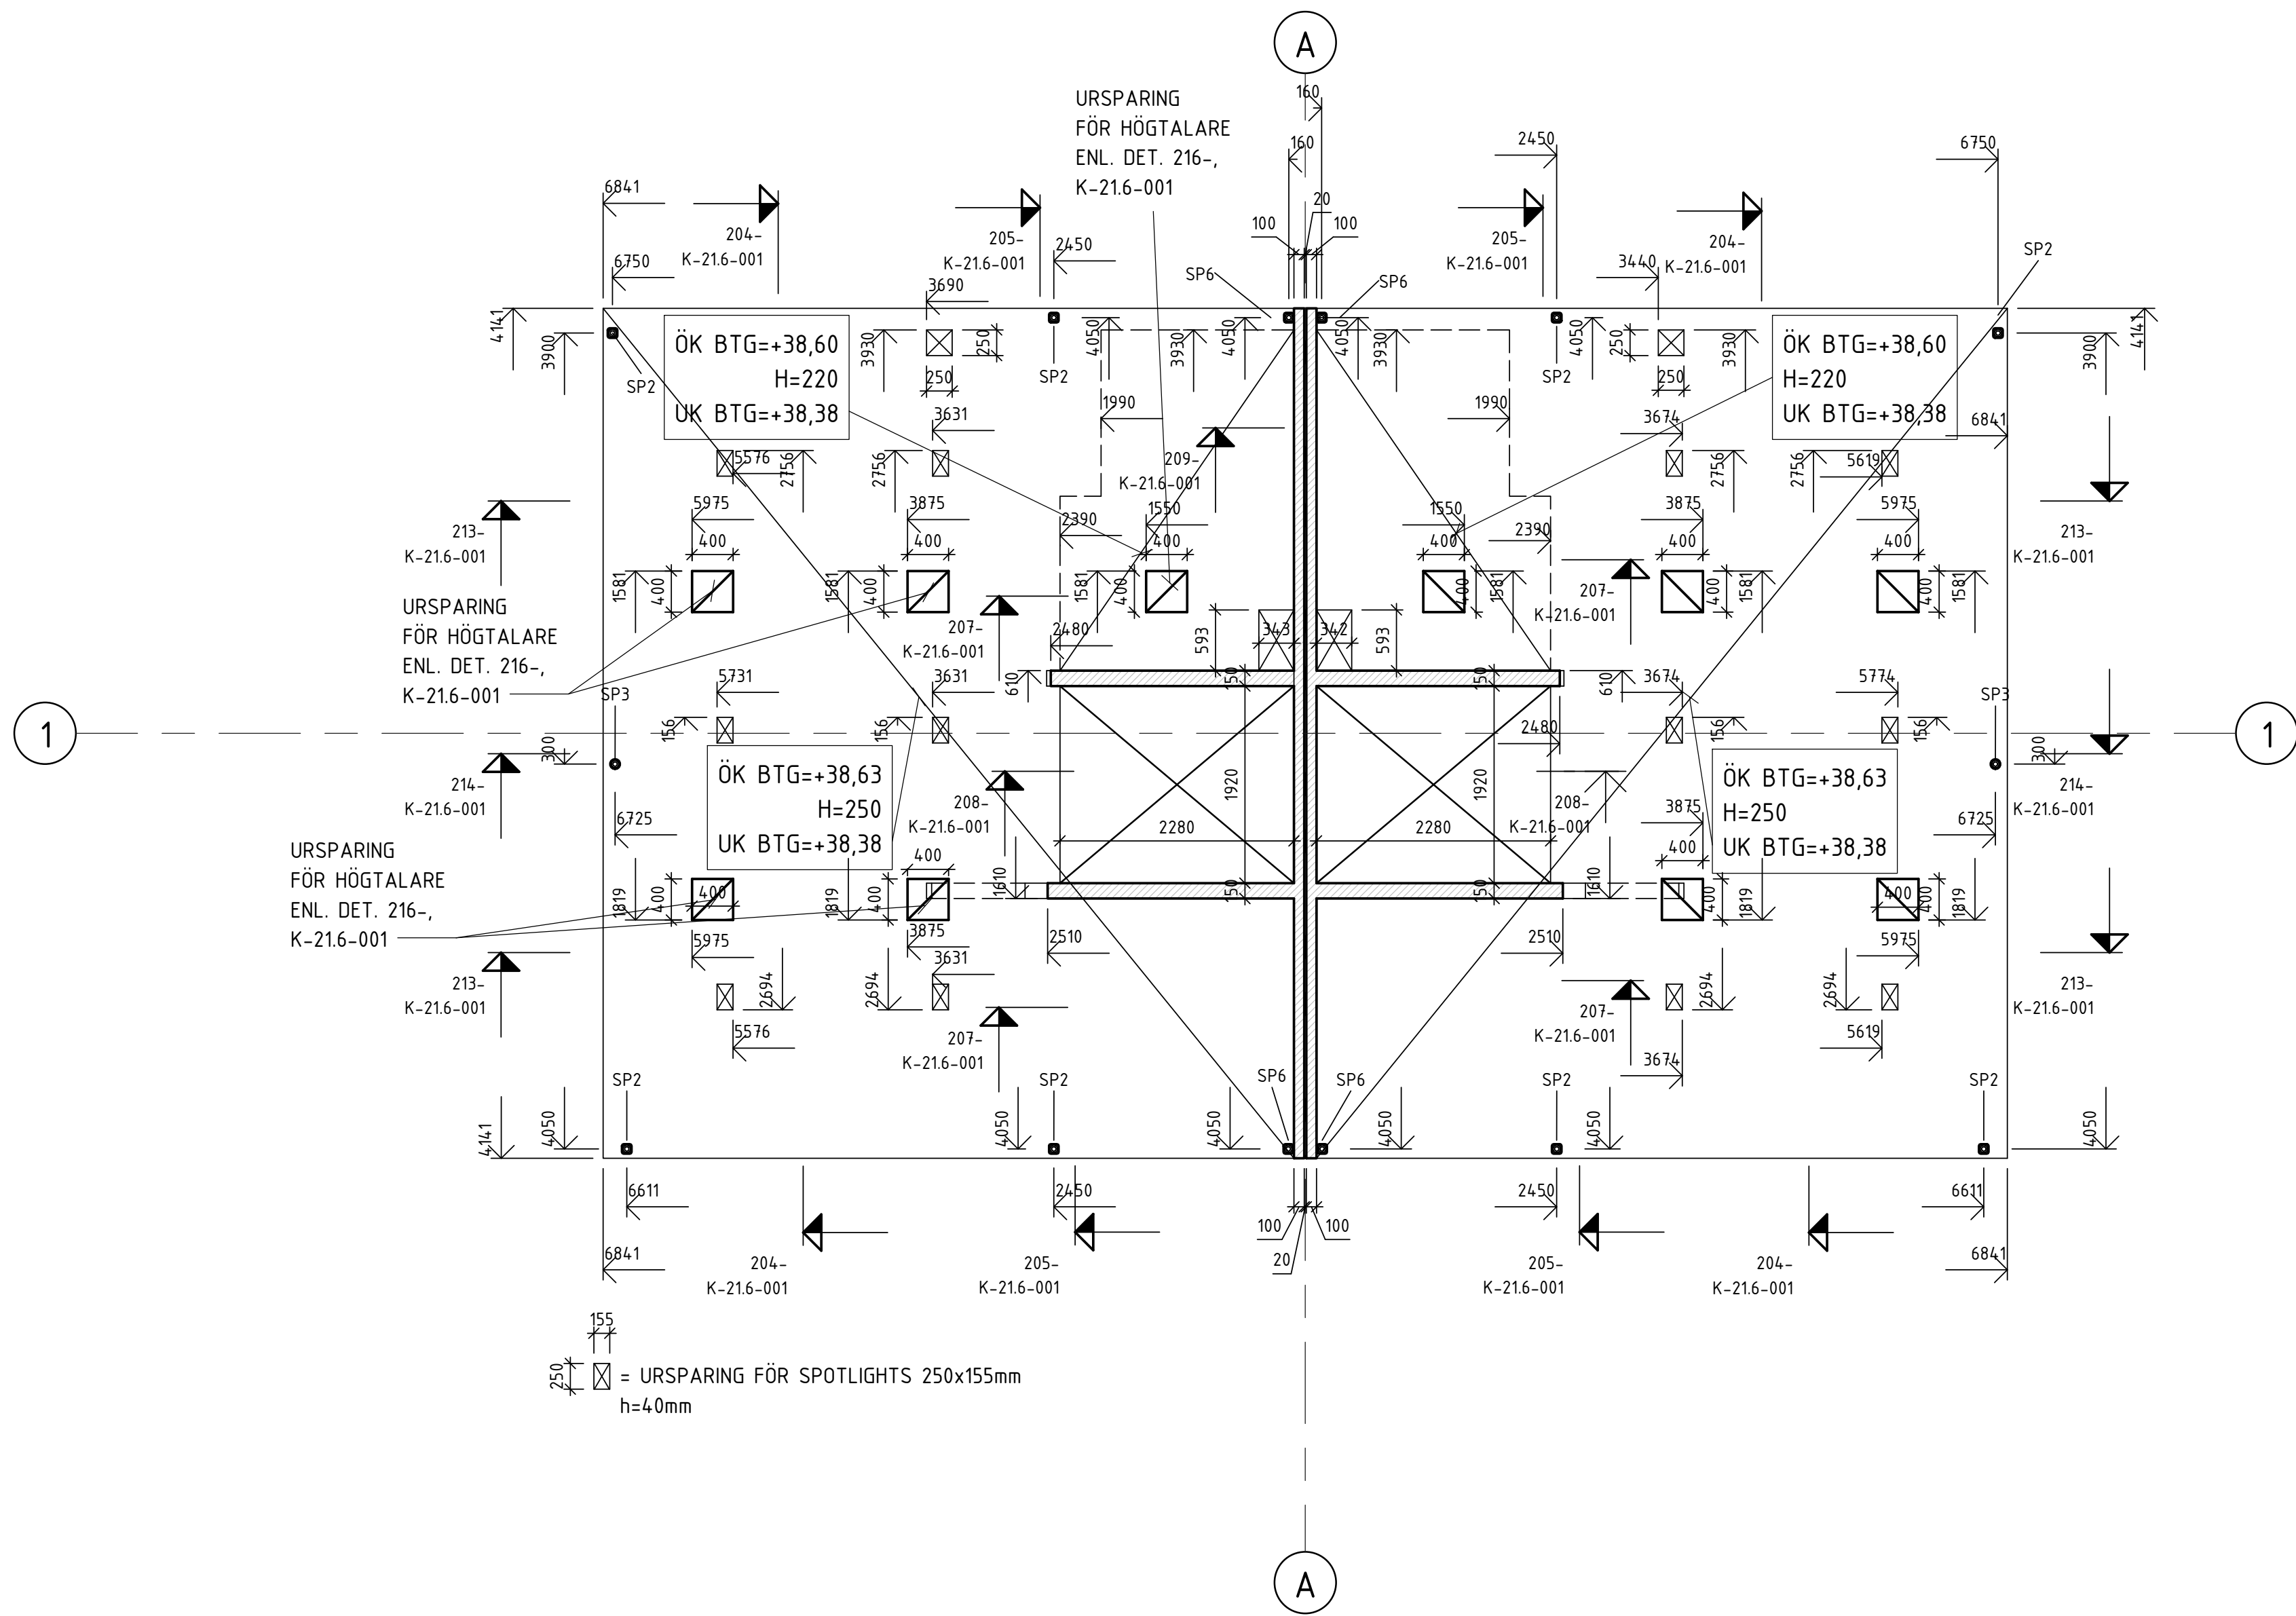



FÖRESKRIFTER

ALLMÄNNA ANVISNINGAR: SE RITN K-01.0-001

HÄNVISNINGAR

SCHAKTPLAN: SE RITN K-15.1-091
GRUNDPLANER: SE RITN K-15.1-101, 201
GRUNDETALJER: SE RITN K-15.6-00x
TYPSEKTIONER: SE RITN K-20.2-10x, 20x
BJÄLKLAGSPLANER: SE RITN K-21.1-101-221
BJÄLKLAGSDetaljer: SE RITN K-21.6-00x
StÅlPELARUPPStÅllNING: SE RITN K-24.4-011
StÅlDEtaljer: SE RITN K-24.6-001
TAKPLANER: SE RITN K-41.1-101, 201
TAKDEtaljer: SE RITN K-41.6-00x
YTTERVÄGGSDetaljer: SE RITN K-42.6-00x

BET	ÄNDRINGEN AVSER	DATUM	SIGN
RELATIONSHANDLING			
STUREBY STADSVILLOR			
TUSSMÖTETORPET 19			
TUSSMÖTEVÄGEN 236, 122 64 ENSKEDE			
			
A	LILJEWALL ARKITEKTER AB	tel. 010-205 10 80	
X	K KNUT JÖNSSON INGENJÖRSBYRÅ AB	tel. 08-59440780	
V	PELATOR VVS PROJEKTERING AB		
E	ELDESIGN INGENJÖRSBYRÅ AB		
UPPDRAG NR		RITAD/KONSTR. AV	HANDLÄGGARE
16-145		TeWa	BeSt
DATUM		ANSVÄRIG	
2018-01-12		JeWa	
NYBYGGNAD AV STADSVILLOR			
BJÄLKLAG ÖVER PLAN 1, MÅTT			
HUS A			
SKALA	NUMMER		BET
A1 1:50	K-21.1-111		
A3 1:100			

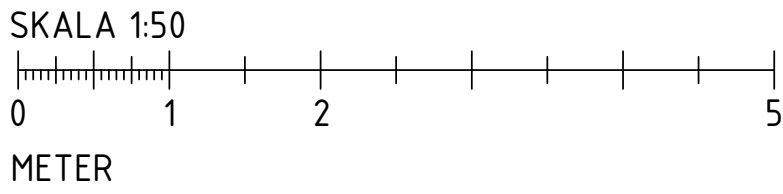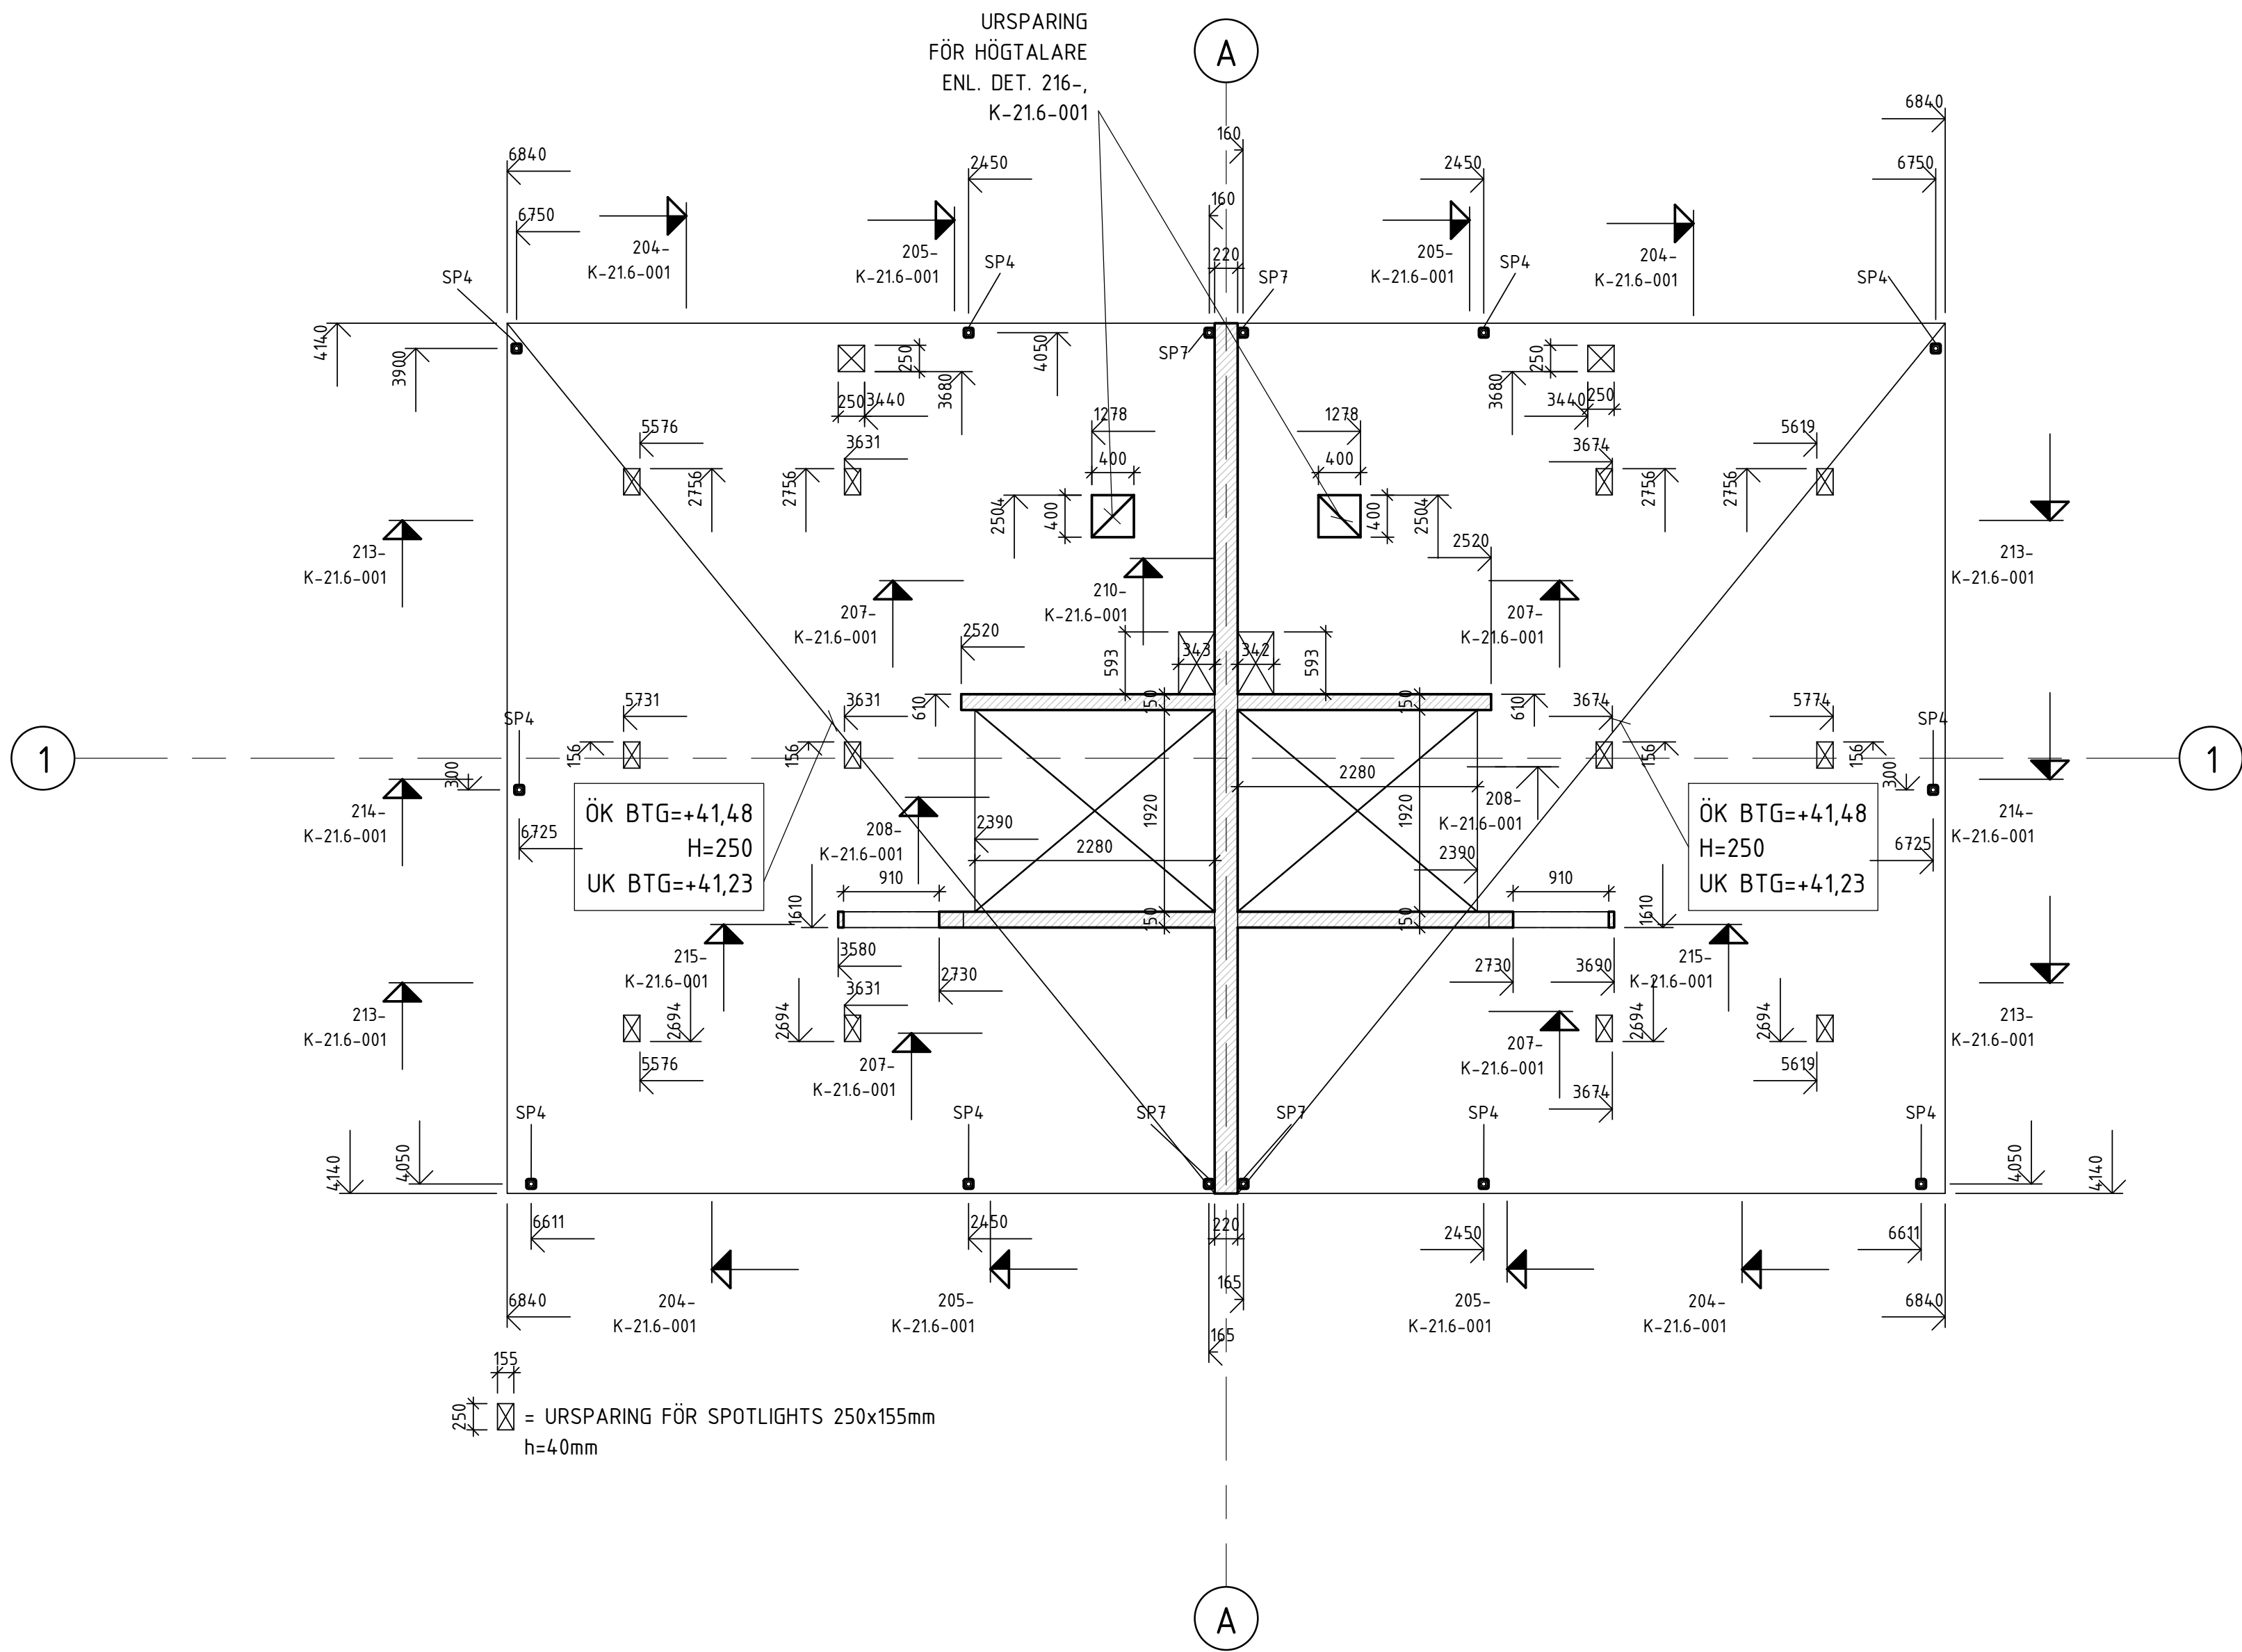


FÖRESKRIFTER

ALLMÄNNA ANVISNINGAR: SE RITN K-01.0-001

HÄNVISNINGAR

SCHAKTPLAN: SE RITN K-15.1-091
GRUNDPLANER: SE RITN K-15.1-101, 201
GRUNDETALJER: SE RITN K-15.6-00x
TYPSEKTIONER: SE RITN K-20.2-10x, 20x
BJÄLKLAGSPLANER: SE RITN K-21.1-101-221
BJÄLKLAGSDetaljer: SE RITN K-21.6-00x
StÅlPelaruppStÅllning: SE RITN K-24.4-011
StÅlDetaljer: SE RITN K-24.6-001
TAKPLANER: SE RITN K-41.1-101, 201
TAKDetaljer: SE RITN K-41.6-00x
YTTERVÄGGSDetaljer: SE RITN K-42.6-00x

BET	ÄNDRINGEN AVSER	DATUM	SIGN
RELATIONSHANDLING			
STUREBY STADSVILLOR			
TUSSMÖTETORPET 19			
TUSSMÖTEVÄGEN 236, 122 64 ENSKEDE			
A	LILJEWALL ARKITEKTER AB	tel. 010-205 10 80	
X	K KNUT JÖNSSON INGENJÖRSBYRÅ AB	tel. 08-59440780	
V	PELATOR VVS PROJEKTERING AB		
E	ELDESIGN INGENJÖRSBYRÅ AB		
UPPDRAG NR		RITAD/KONSTR. AV	HANDLÄGGARE
16-145		TeWa	BeSt
DATUM		ANSVÄRIG	
2018-01-12		JeWa	
NYBYGGNAD AV STADSVILLOR			
BJÄLKLAG ÖVER PLAN 2, MÄTT			
HUS A			
SKALA	NUMMER		BET
A1 1:50	K-21.1-121		
A3 1:100			

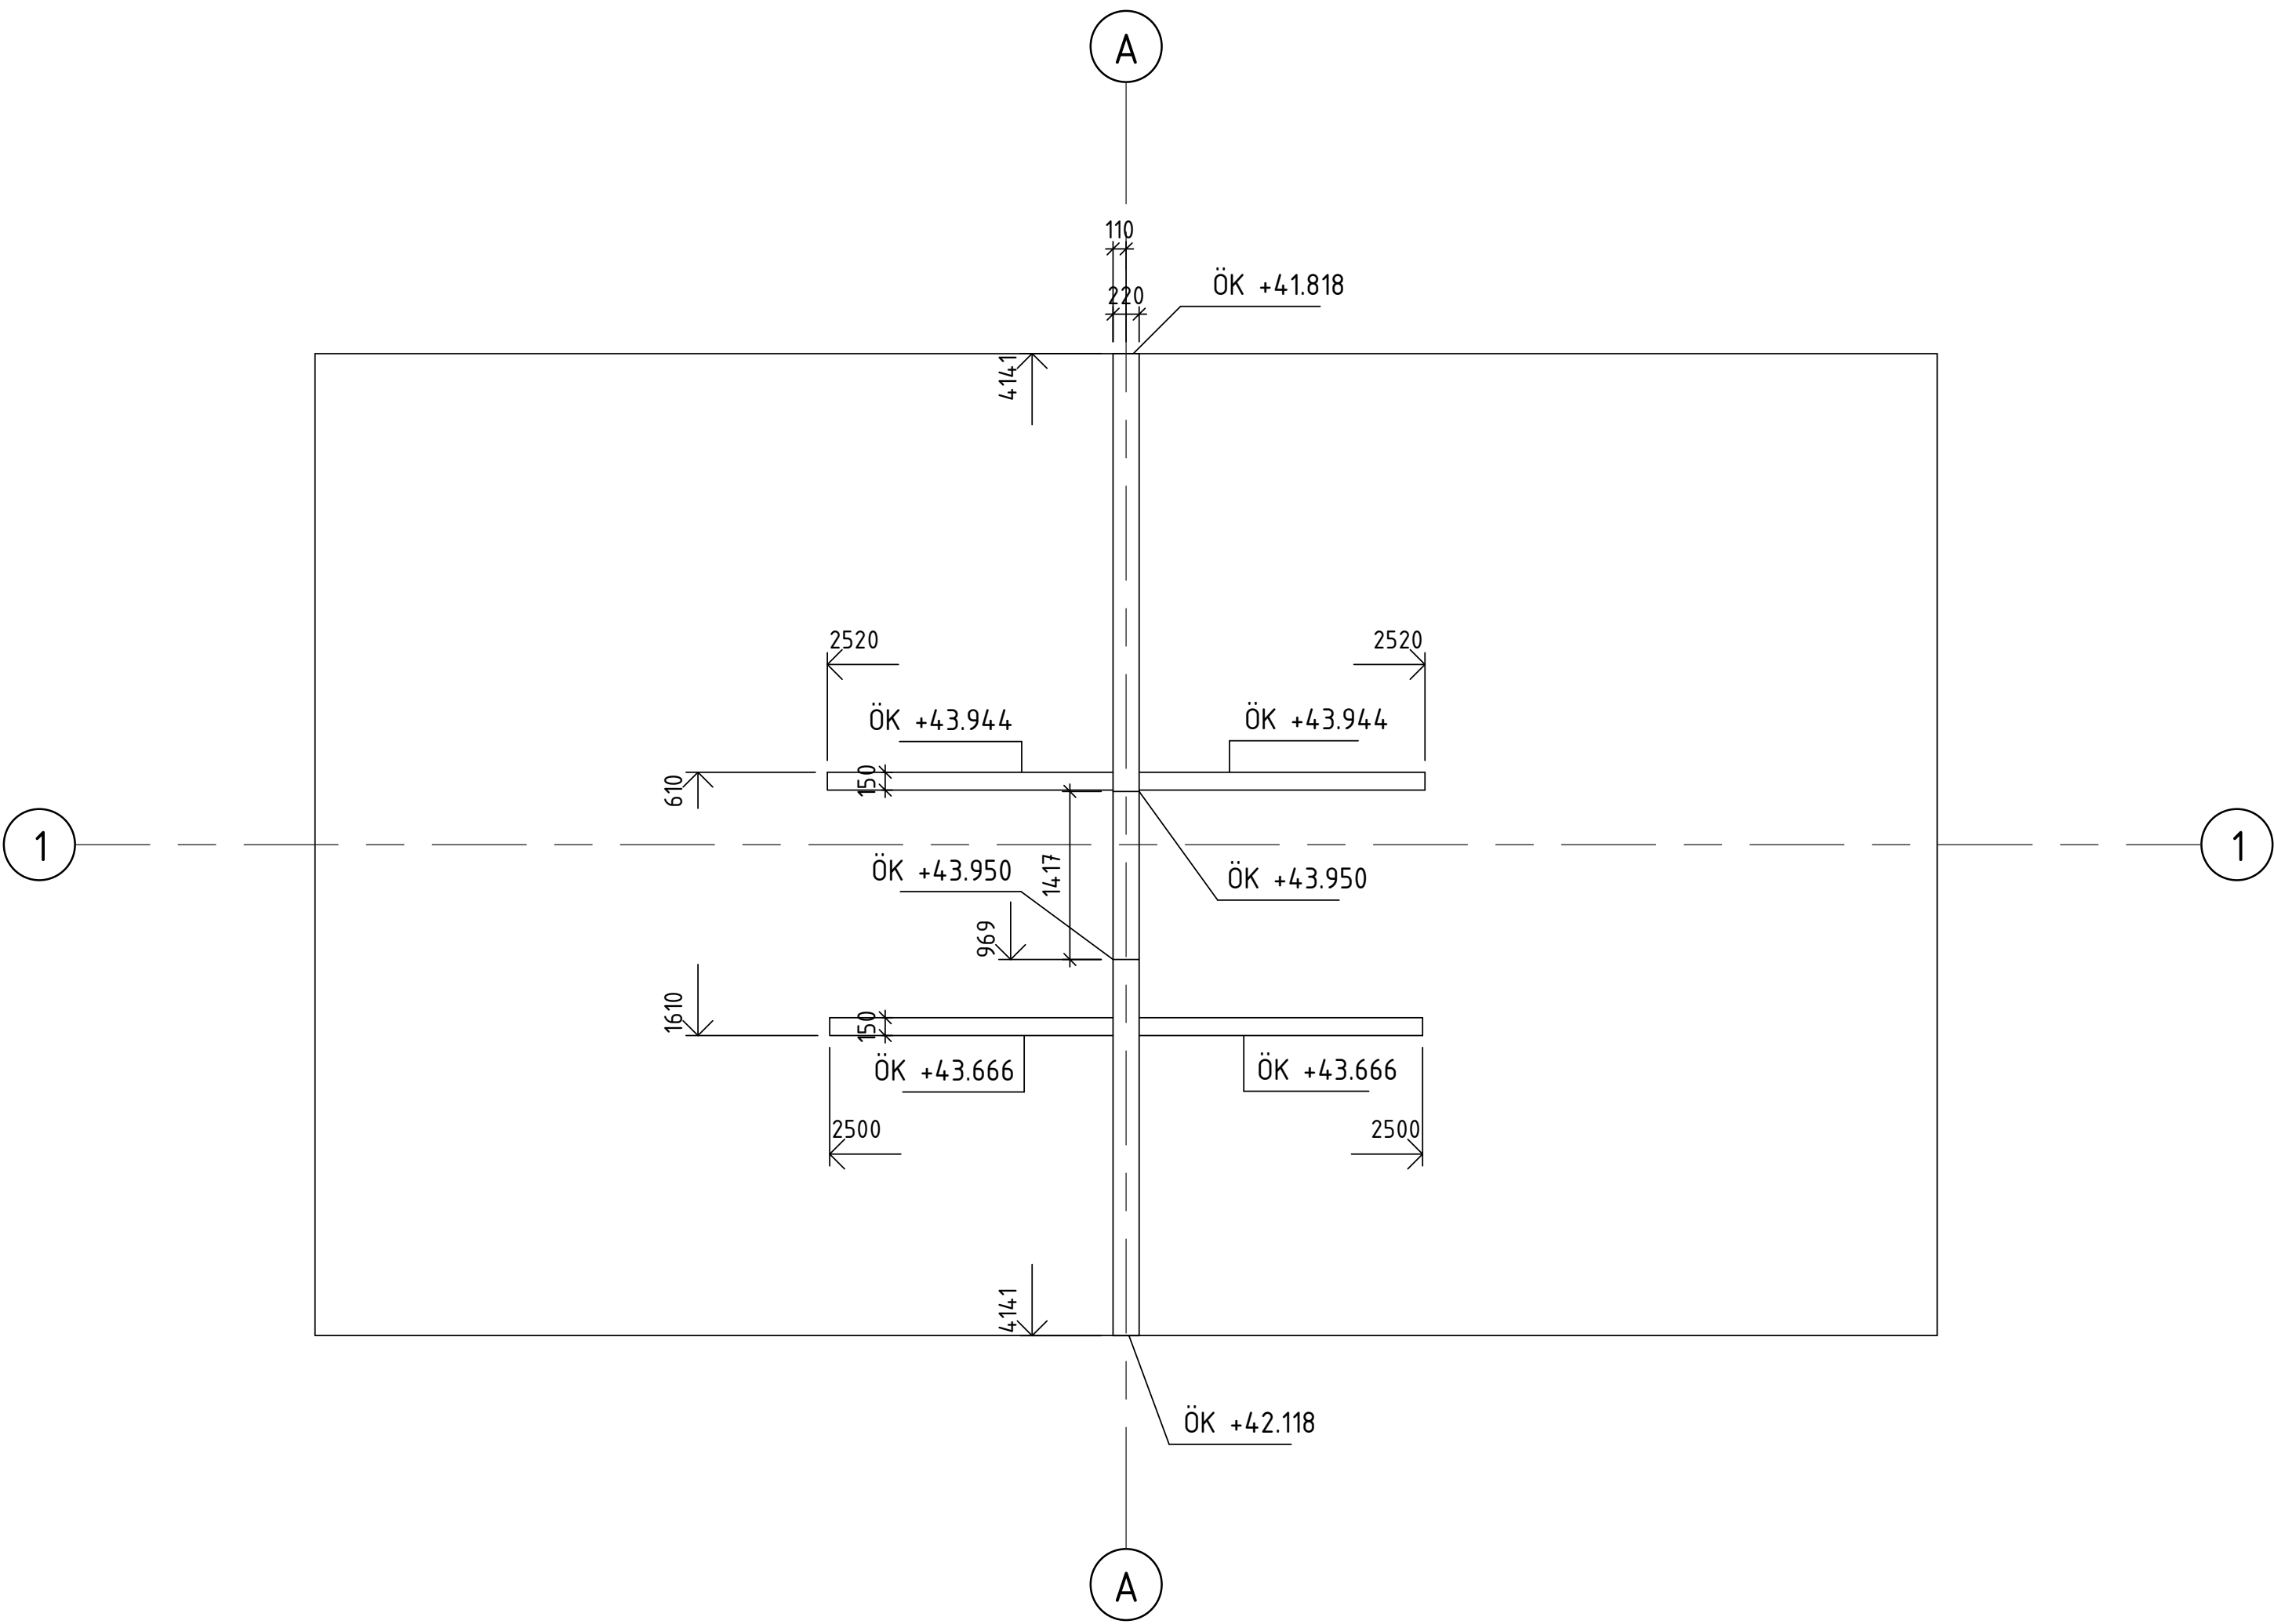



FÖRESKRIFTER

ALLMÄNNA ANVISNINGAR: SE RITN K-01.0-001

HÄNVISNINGAR

SCHAKTPLAN: SE RITN K-15.1-091
GRUNDPLANER: SE RITN K-15.1-101, 201
GRUNDETALJER: SE RITN K-15.6-00x
TYPSEKTIONER: SE RITN K-20.2-10x, 20x
BJÄLKLAGSPLANER: SE RITN K-21.1-101-221
BJÄLKLAGSDetaljer: SE RITN K-21.6-00x
StÅlPELARUPPStÅLLNING: SE RITN K-24.4-011
StÅlDEtaljer: SE RITN K-24.6-001
TAKPLANER: SE RITN K-41.1-101, 201
TAKDEtaljer: SE RITN K-41.6-00x
YTTERVÄGGSDetaljer: SE RITN K-42.6-00x

BET	ÄNDRINGEN AVSER	DATUM	SIGN
RELATIONSHANDLING			
STUREBY STADSVILLOR			
TUSSMÖTETORPET 19			
TUSSMÖTEVÄGEN 236, 122 64 ENSKEDE			
			
<input type="checkbox"/> A	LILJEWALL ARKITEKTER AB	tel. 010-205 10 80	
<input checked="" type="checkbox"/> K	KNUT JÖNSON INGENJÖRSBYRÅ AB	tel. 08-59440780	
<input type="checkbox"/> V	PELATOR VVS PROJEKTERING AB		
<input type="checkbox"/> E	ELDESIGN INGENJÖRSBYRÅ AB		
UPPDRAG NR		RITAD/KONSTR. AV	HANDLÄGGARE
16-145		TeWa	BeSt
DATUM		ANSVÄRIG	
2018-01-12		JeWa	
NYBYGGNAD AV STADSVILLOR			
BETONGVÄGGAR PLAN 3			
SKALA	NUMMER		BET
A1 1:50	K-21.1-131		
A3 1:100			

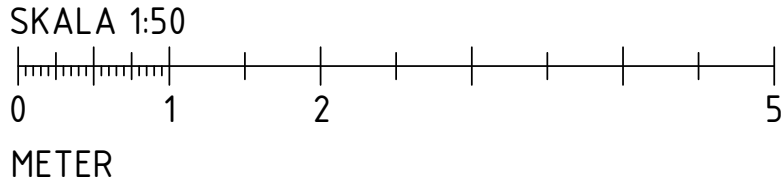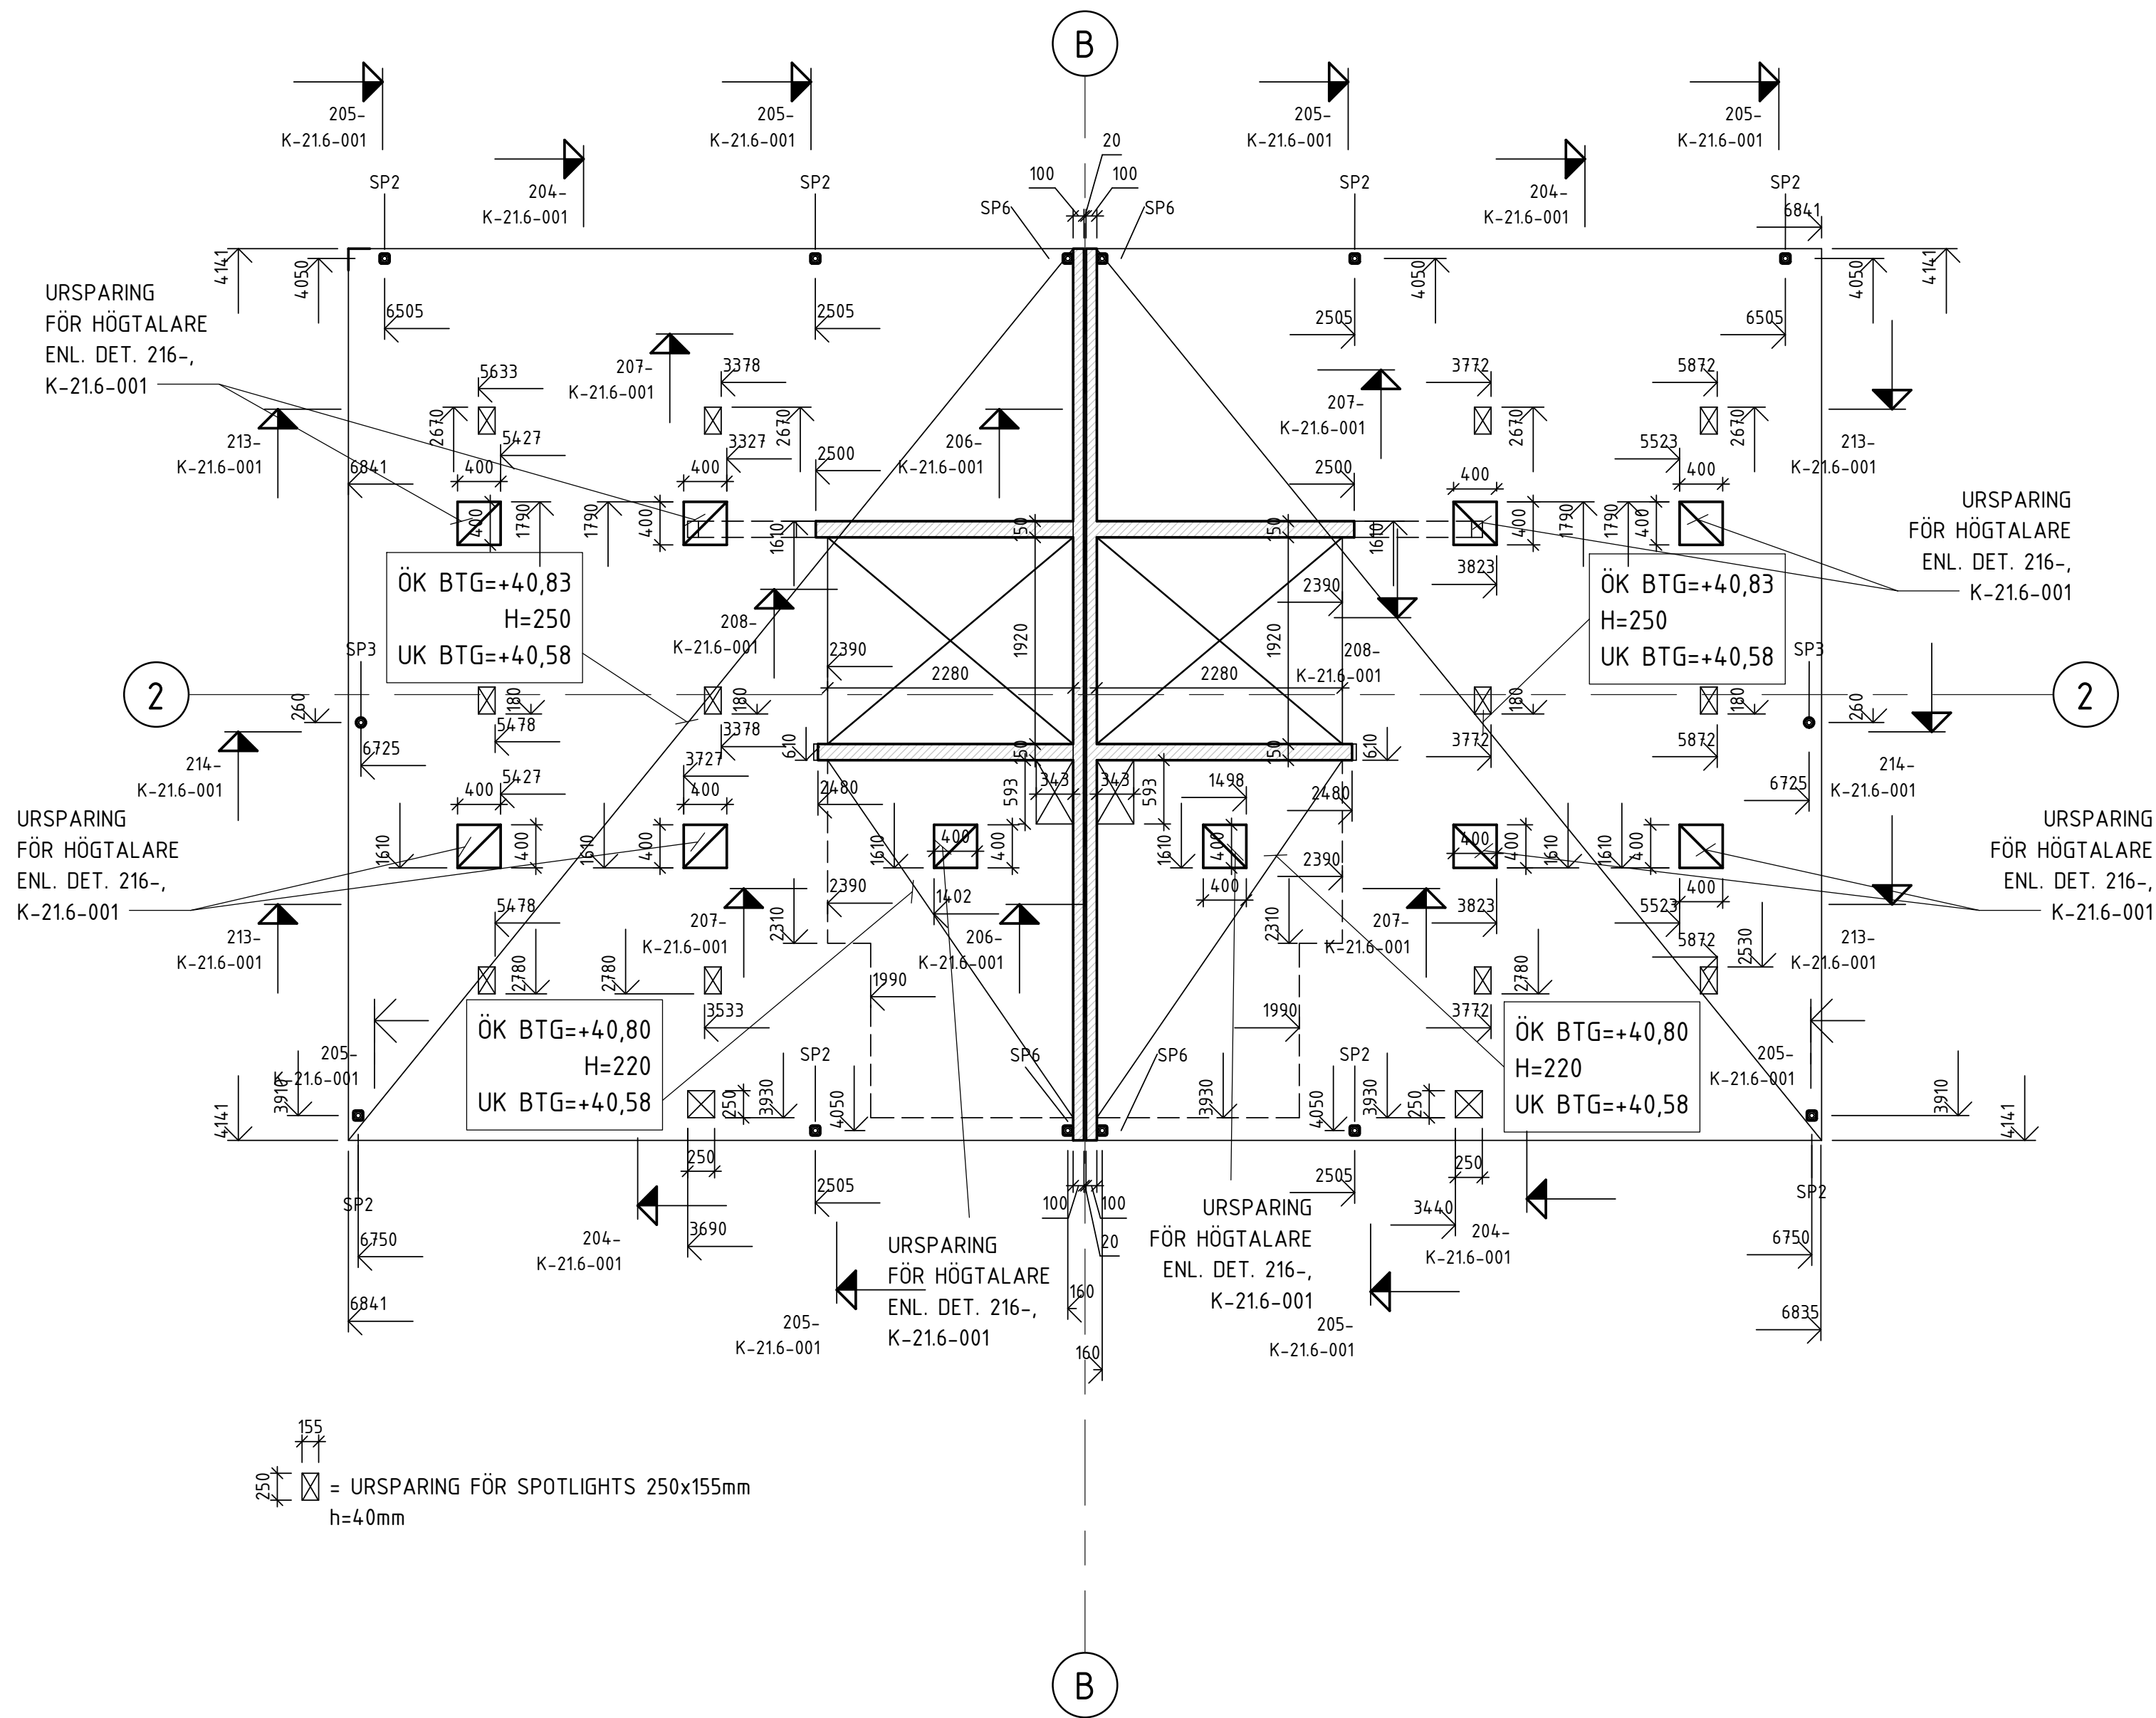



FÖRESKRIFTER

ALLMÄNNA ANVISNINGAR: SE RITN K-01.0-001

HÄNVISNINGAR

SCHAKTPLAN: SE RITN K-15.1-091
GRUNDPLANER: SE RITN K-15.1-101, 201
GRUNDETALJER: SE RITN K-15.6-00x
TYPSEKTIONER: SE RITN K-20.2-10x, 20x
BJÄLKLÄGSPÄNAR: SE RITN K-21.1-101-221
STÅLPELARUPPSTÄLLNING: SE RITN K-24.4-011
STÅLDETALJER: SE RITN K-24.6-001
TAKPLANER: SE RITN K-41.1-101, 201
TAKDETALJER: SE RITN K-41.6-00x
YTTERVÄGGDETALJER: SE RITN K-42.6-00x

BET	ÄNDRINGEN AVSER	DATUM	SIGN
RELATIONSHANDLING			
STUREBY STADSVILLOR			
TUSSMÖTETORPET 19			
TUSSMÖTEVÄGEN 236, 122 64 ENSKEDE			
A	LILJEWALL ARKITEKTER AB	tel. 010-205 10 80	
X	K KNUT JÖNSSON INGENJÖRSBYRÅ AB	tel. 08-59440780	
V	PELATOR VVS PROJEKTERING AB		
E	ELDESIGN INGENJÖRSBYRÅ AB		
UPPDRAG NR	RITAD/KONSTR. AV	HANDLAGGARE	
16-145	TeWa	BeSt	
DATUM	ANSVARIG		
2018-01-12	JeWa		
NYBYGGNAD AV STADSVILLOR			
BJÄLKLÄG ÖVER PLAN 1, MÄTT			
HUS B			
SKALA	NUMMER	BET	
A1 1:50	K-21.1-211		
A3 1:100			

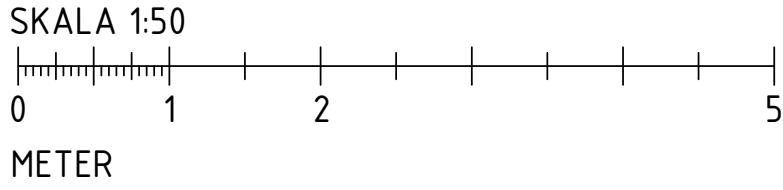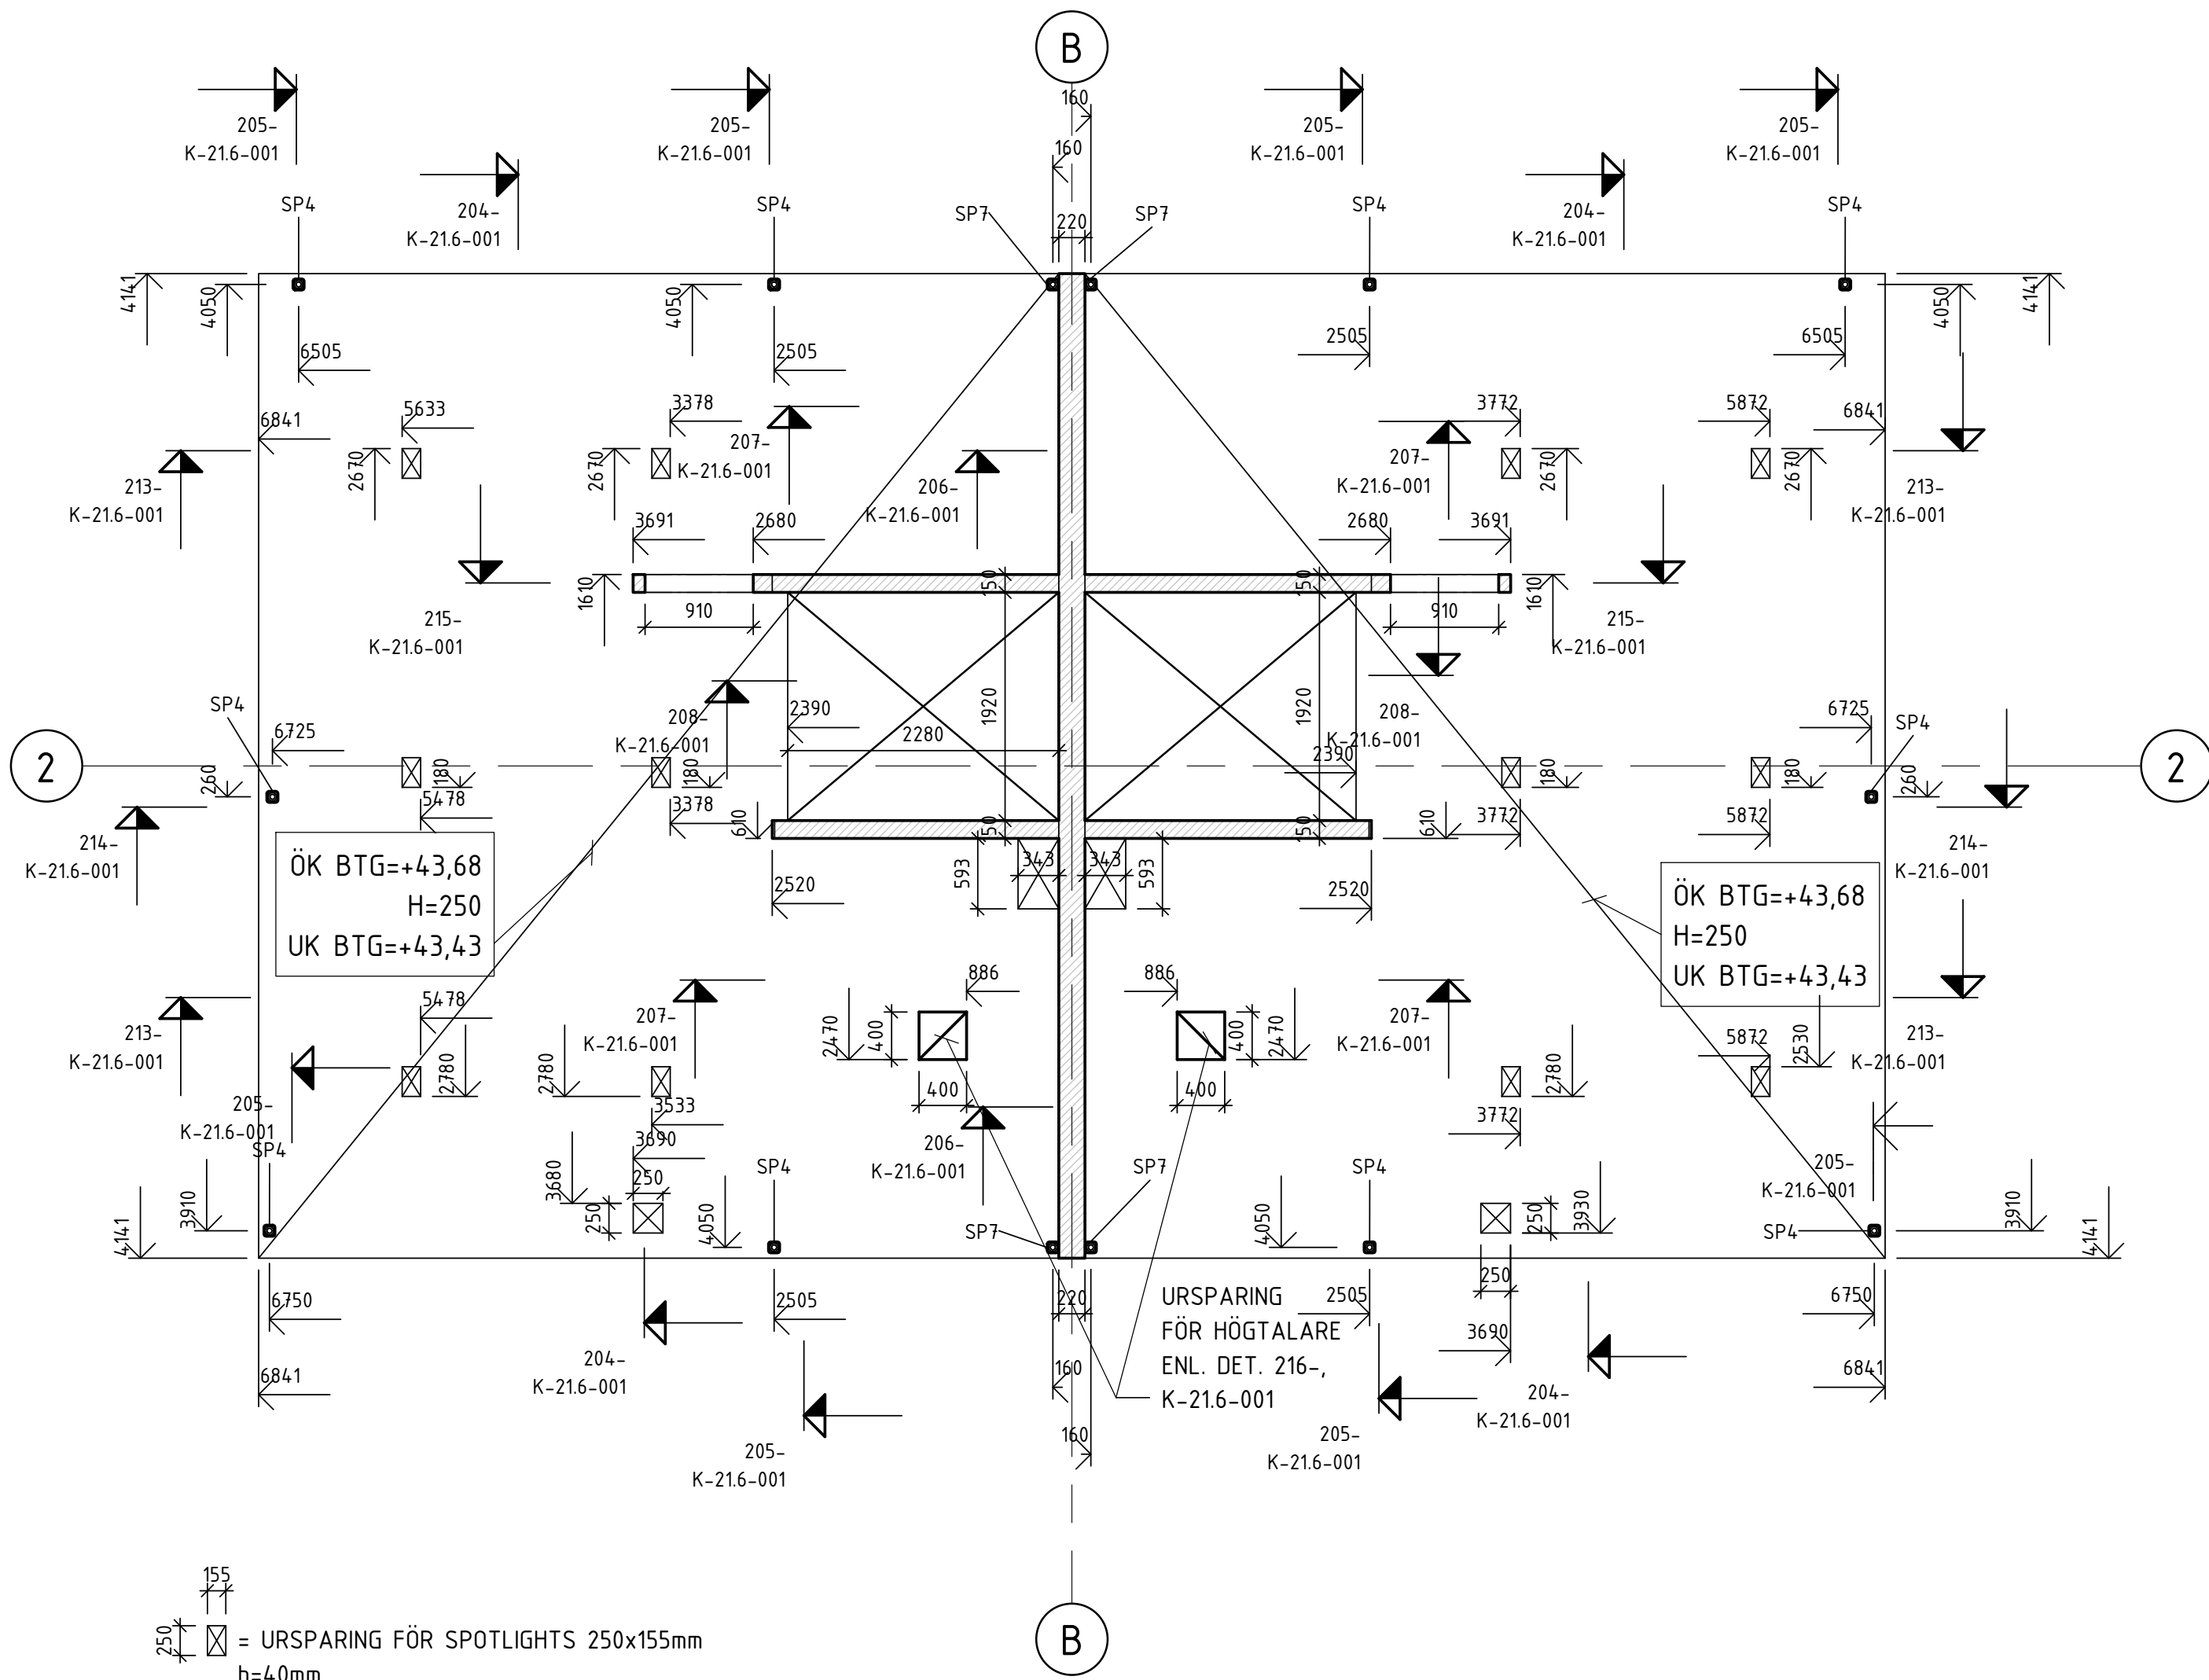


FÖRESKRIFTER

ALLMÄNNA ANVISNINGAR: SE RITN K-01.0-001

HÄNVISNINGAR

SCHAKTPLAN: SE RITN K-15.1-091
GRUNDPLANER: SE RITN K-15.1-101, 201
GRUNDETALJER: SE RITN K-15.6-00x
TYPSEKTIONER: SE RITN K-20.2-10x, 20x
BJÄLKLAGSPLANER: SE RITN K-21.1-101-221
BJÄLKLAGSDetaljer: SE RITN K-21.6-00x
StÅlPelARUPPStÅllNING: SE RITN K-24.4-011
StÅlDEtaljer: SE RITN K-41.6-001
TAKPLANER: SE RITN K-41.1-101, 201
TAKDEtaljer: SE RITN K-41.6-00x
YTTERVÄGGSDetaljer: SE RITN K-42.6-00x

BET	ÄNDRINGEN AVSER	DATUM	SIGN
RELATIONSHANDLING			
STUREBY STADSVILLOR			
TUSSMÖTETORPET 19			
TUSSMÖTEVÄGEN 236, 122 64 ENSKEDE			
A	LILJEWALL ARKITEKTER AB	tel. 010-205 10 80	
X K	KNUT JÖNSSON INGENJÖRSBYRÅ AB	tel. 08-59440780	
V	PELATOR VVS PROJEKTERING AB		
E	ELDESIGN INGENJÖRSBYRÅ AB		
UPPDRAG NR		RITAD/KONSTR. AV	HANDLÄGGARE
16-145		TeWa	BeSt
DATUM		ANSVÄRIG	
2018-01-12		JeWa	
NYBYGGNAD AV STADSVILLOR			
BJÄLKLAG ÖVER PLAN 2, MÄTT			
HUS B			
SKALA	NUMMER		BET
A1 1:50	K-21.1-221		
A3 1:100			

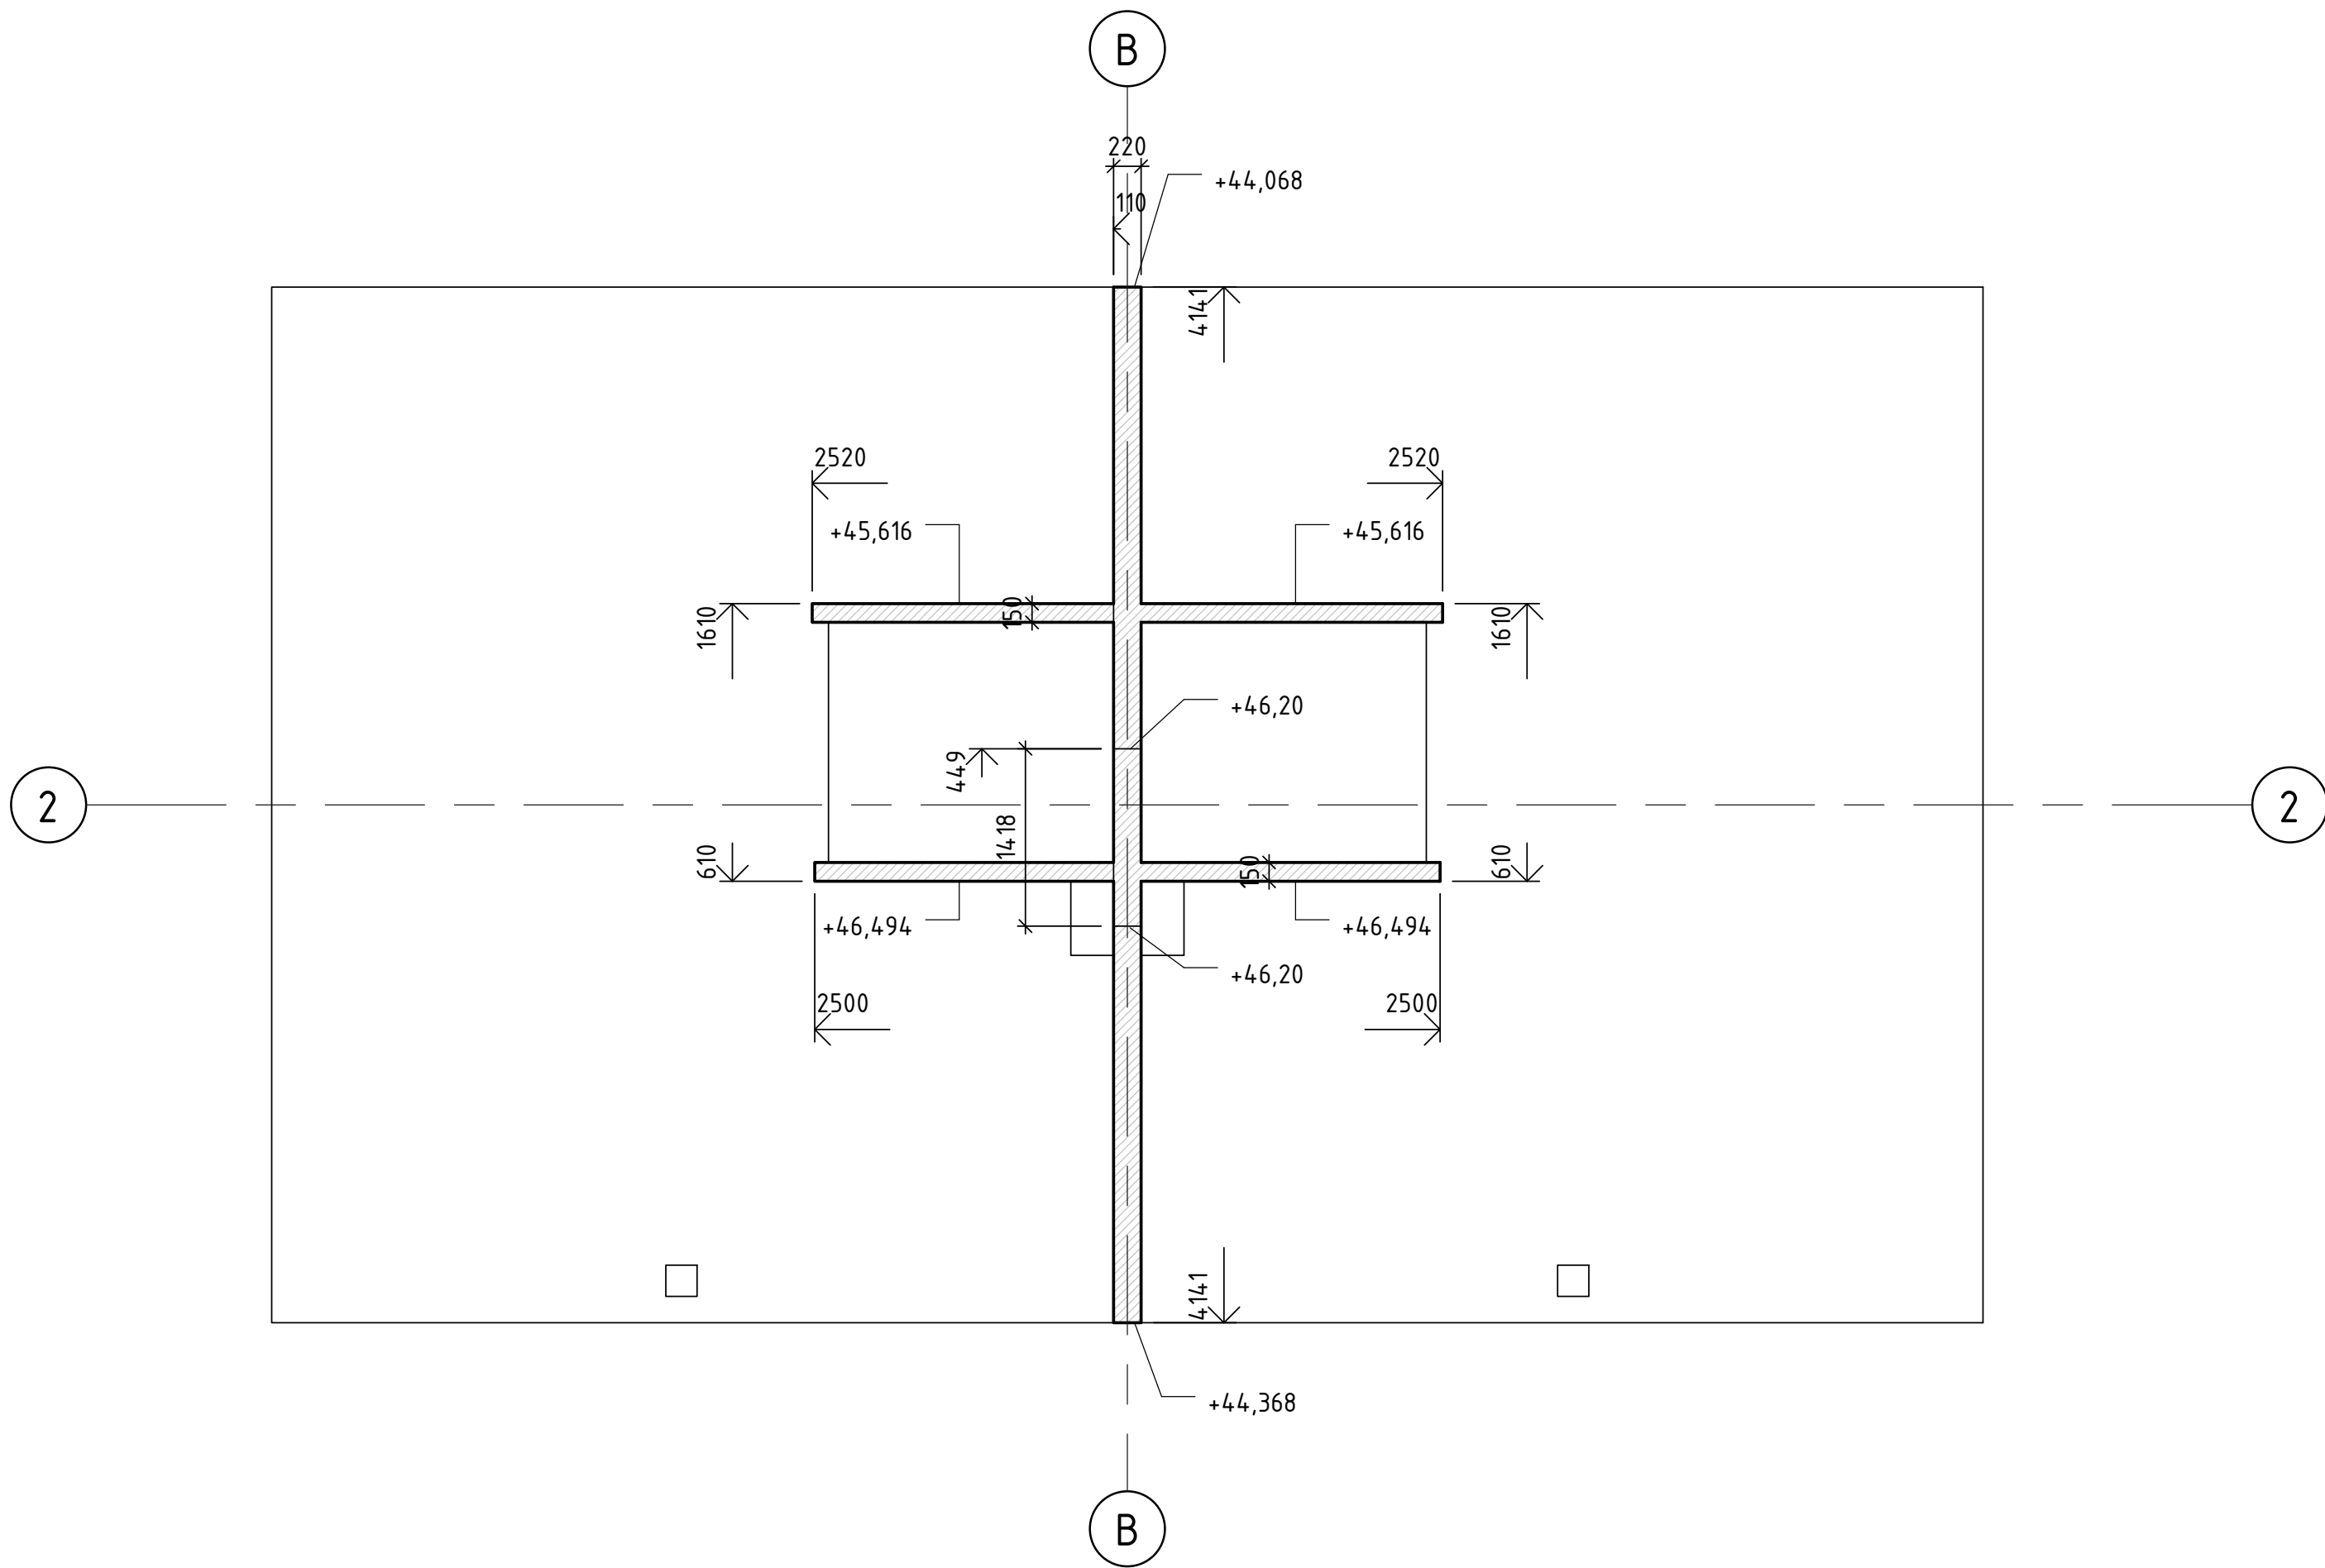


FÖRESKRIFTER

ALLMÄNNA ANVISNINGAR: SE RITN K-01.0-001

HÄNVISNINGAR

SCHAKTPLAN: SE RITN K-15.1-091
GRUNDPLANER: SE RITN K-15.1-101, 201
GRUNDETALJER: SE RITN K-15.6-00x
TYPSEKTIONER: SE RITN K-20.2-10x, 20x
BJÄLKLAGSPLANER: SE RITN K-21.1-101-221
BJÄLKLAGSDetaljer: SE RITN K-21.6-00x
StÅLPELARUPPStÅLLNING: SE RITN K-24.4-011
StÅLDEtaljer: SE RITN K-24.6-001
TAKPLANER: SE RITN K-41.1-101, 201
TAKDEtaljer: SE RITN K-41.6-00x
YTTERVÄGGSDetaljer: SE RITN K-42.6-00x

BET	ÄNDRINGEN AVSER	DATUM	SIGN
RELATIONSHANDLING			
STUREBY STADSVILLOR			
TUSSMÖTETORPET 19			
TUSSMÖTEVÄGEN 236, 122 64 ENSKEDE			
			
<input type="checkbox"/> A	LILJEWALL ARKITEKTER AB	tel. 010-205 10 80	
<input checked="" type="checkbox"/> K	KNUT JÖNSON INGENJÖRSBYRÅ AB	tel. 08-59440780	
<input type="checkbox"/> V	PELATOR VVS PROJEKTERING AB		
<input type="checkbox"/> E	ELDESIGN INGENJÖRSBYRÅ AB		
UPPROG NR		RITAD/KONSTR. AV	HANDLÄGGARE
16-145		TeWa	BeSt
DATUM		ANSVÄRIG	
2018-01-12		JeWa	
NYBYGGNAD AV STADSVILLOR			
BETONGVÄGGAR PLAN 3			
SKALA	NUMMER		BET
A1 1:50	K-21.1-231		
A3 1:100			

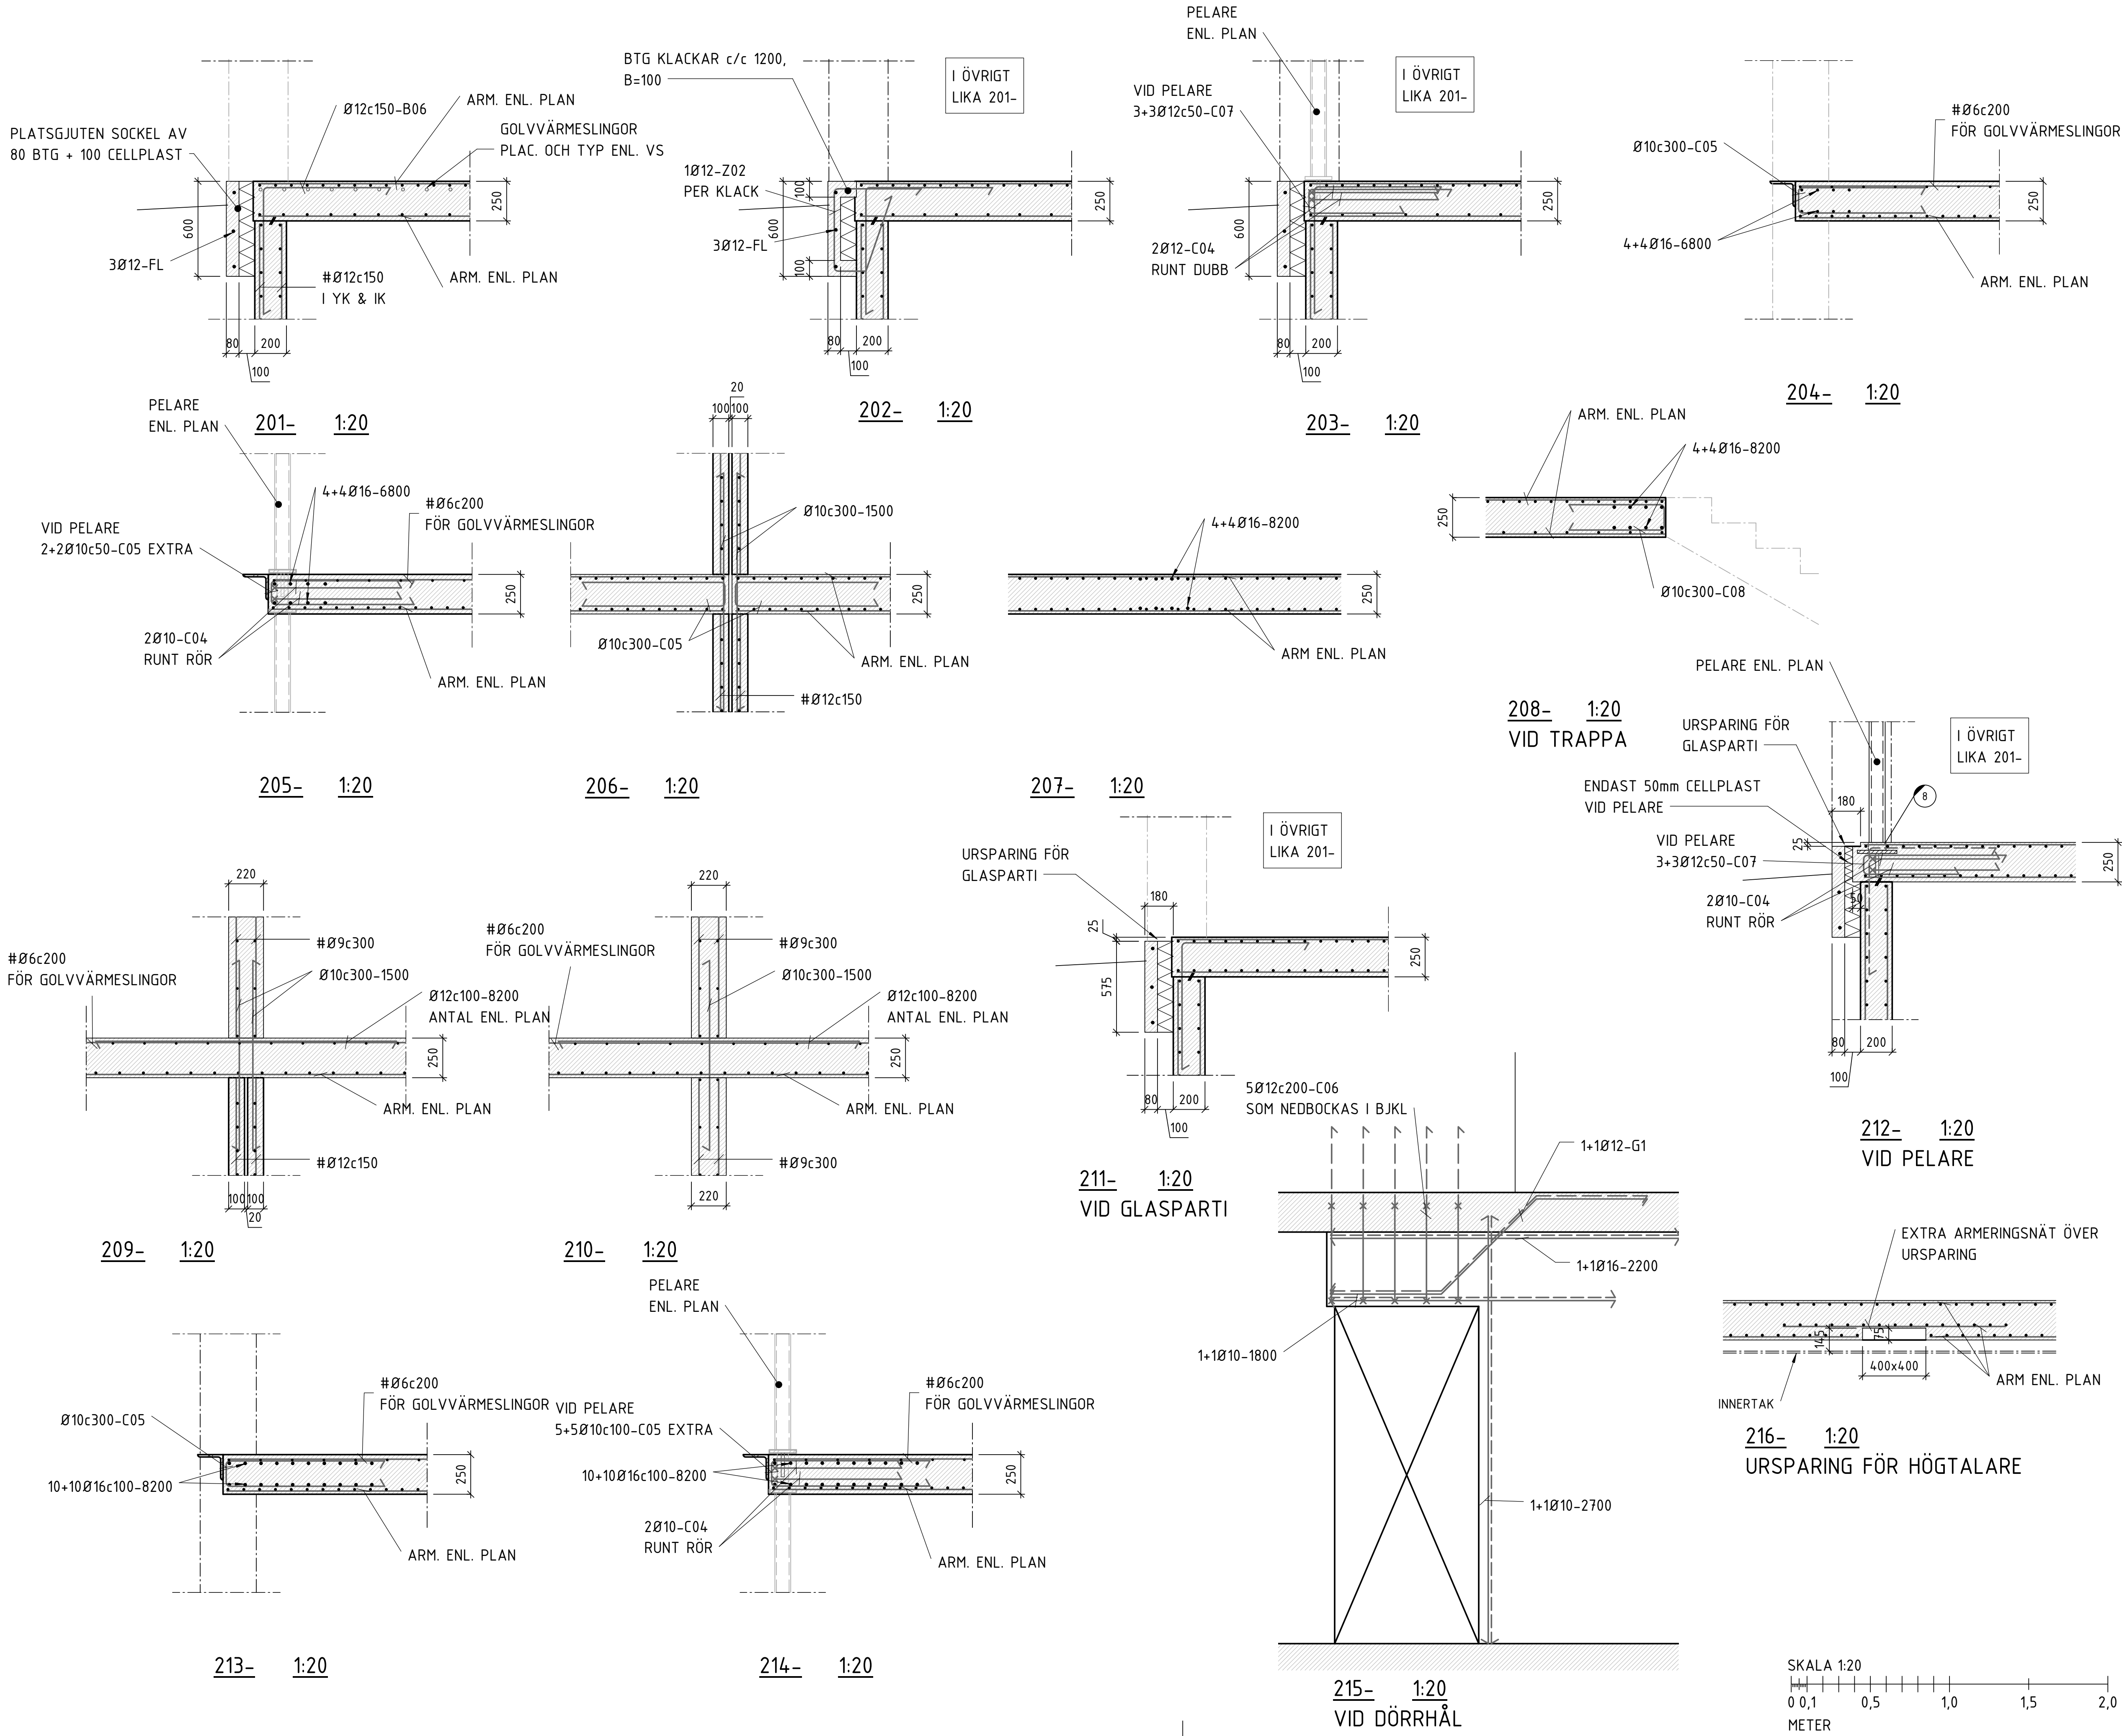


FÖRESKRIFTER

ALLMÄNNA ANVISNINGAR: SE RITN K-010-001

HÄNVISNINGAR

SCHAKTPLAN: SE RITN K-15.1-091
GRUNDPLANER: SE RITN K-15.1-101, 201
GRUNDETALJER: SE RITN K-15.6-00x
TYPSEKTIONER: SE RITN K-20.2-10x, 20x
BJÄLKLAGSPLANER: SE RITN K-21.1-101-221
BJÄLKLAGSDetaljer: SE RITN K-21.6-00x
STÅLPELARUPPSTÄLLNING: SE RITN K-24.4-011
STÅLDETALJER: SE RITN K-24.6-001
TAKPLANER: SE RITN K-41.1-101, 201
TAKDETALJER: SE RITN K-41.6-00x
YTTERVÄGGSDetaljer: SE RITN K-42.6-00x

BET	ÄNDRINGEN AVSER	DATUM	SIGN
RELATIONSHANDLING			
STUREBY STADSVILLOR			
TUSSMÖTETORPET 19			
TUSSMÖTEVÄGEN 236, 122 64 ENSKEDE			
			
A	LILJEWALL ARKITEKTER AB	tel. 010-205 10 80	
X K	KNUT JÖNSSON INGENJÖRSBYRÅ AB	tel. 08-59440780	
V	PELATOR VVS PROJEKTERING AB		
E	ELDESIGN INGENJÖRSBYRÅ AB		
UPPROG NR	RITAD/KONSTR. AV	HANDLAGGARE	
16-145	TeWa	BeSt	
DATUM	ANSVARIG		
2018-01-12	JeWa		
NYBYGGNAD AV STADSVILLOR			
BJÄLKLAGSDetaljer			
HUS A & HUS B			
SKALA	NUMMER	BET	
A1 1:20	K-21.6-001		
A3 1:40			

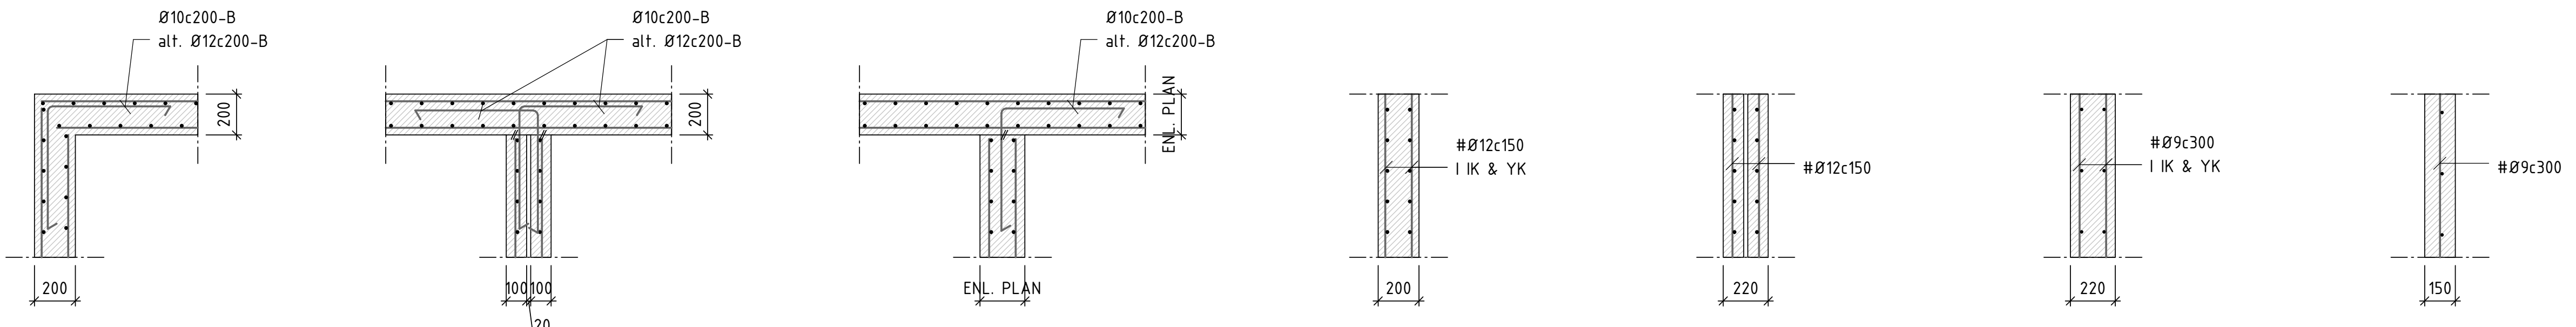

217- 1:20
ARMERING YTTERHÖRN

218- 1:20
ARMERING YTTERVÄGG
OCH LGH-AVSKILJANDEVÄGGAR


219- 1:20
ARMERING INNERHÖRN

220- 1:20
ARMERING YTTERVÄGG

221- 1:20
ARMERING
LGH-AVSKILJANDEVÄGG
100+20+100

221- 1:20
ARMERING
LGH-AVSKILJANDEVÄGG
220

222- 1:20
ARMERING
TRAPPHUSVÄGG

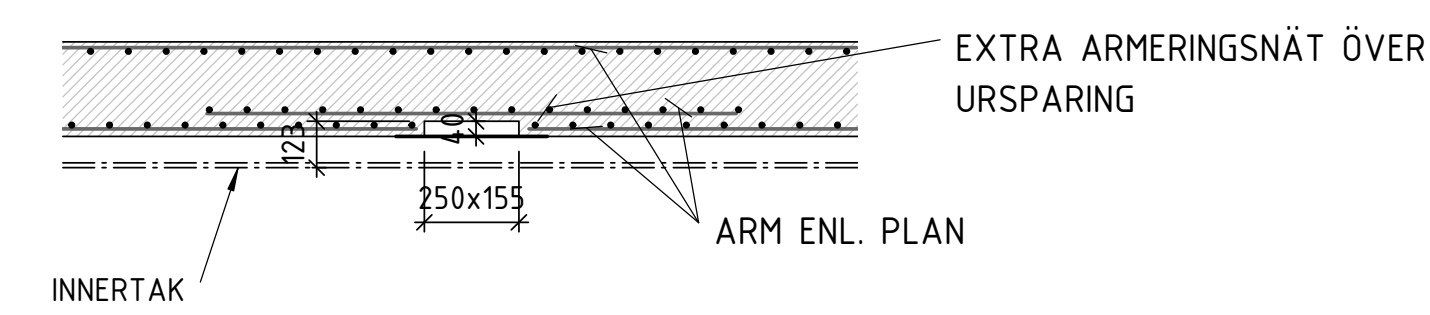

223- 1:20
URSPARING FÖR SPOTLIGHTS

FÖRESKRIFTER

ALLMÄNNA ANVISNINGAR: SE RITN K-010-001


HÄNVISNINGAR

SCHAKTPLAN: SE RITN K-15.1-091
GRUNDPLANER: SE RITN K-15.1-101, 201
GRUNDDETALJER: SE RITN K-15.6-00x
TYPSEKTIONER: SE RITN K-20.2-10x, 20x
BJÄLKLAGSPLANER: SE RITN K-21.1-101-221
BJÄLKLAGSDETALJER: SE RITN K-21.6-00x
STÅLPELARUPPSTÄLLNING: SE RITN K-24.4-011
STÅLDETALJER: SE RITN K-24.6-001
TAKPLANER: SE RITN K-41.1-101, 201
TAKDETALJER: SE RITN K-41.6-00x
YTTERVÄGGSDETALJER: SE RITN K-42.6-00x


BET	ÄNDRINGEN AVSER	DATUM	SIGN
RELATIONSHANDLING			
STUREBY STADSVILLOR			
TUSSMÖTETORPET 19			
TUSSMÖTEVÄGEN 236, 122 64 ENSKEDE			
A	LILJEWALL ARKITEKTER AB	tel. 010-205 10 80	
X K	KNUT JÖNSON INGENJÖRSBYRÅ AB	tel. 08-59440780	
V	PELATOR VVS PROJEKTERING AB		
E	ELDESIGN INGENJÖRSBYRÅ AB		
UPPDRAG NR	RITAD/KONSTR. AV	HANDLÄGGARE	
16-145	TeWa	BeSt	
DATUM	ANSVÄRIG		
2018-01-12	JeWa		
NYBYGGNAD AV STADSVILLOR BJÄLKLAGSDETALJER			
SKALA	NUMMER	BET	
A1 1:20 A3 1:40	K-21.6-002		

ALLMÄNNA ANVISNINGAR: SE RITN K-01.0-001

SCHAKTPLAN: SE RITN K-15.1-091
GRUNDPLANER: SE RITN K-15.1-101, 201
GRUNDETALJER: SE RITN K-15.6-00x
TYPSEKTIONER: SE RITN K-20.2-10x, 20x
BJÄLKLAGSPLANER: SE RITN K-21.1-101-221
BJÄLKLAGSDetaljer: SE RITN K-21.6-00x
STÅLPÄLARUPPSTÄLLNING: SE RITN K-24.4-011
STÅLDETALJER: SE RITN K-24.6-001
TAKPLANER: SE RITN K-41.1-101, 201
TAKDETALJER: SE RITN K-41.6-00x
YTTERVÄGGSDetaljer: SE RITN K-42.6-00x

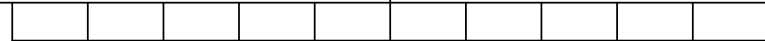

BET	ÄNDRINGEN AVSER	DATUM	SIGN
RELATIONSHANDLING			
STUREBY STADSVILLOR			
TUSSMÖTETORPET 19			
TUSSMÖTEVÄGEN 236, 122 64 ENSKEDE			
 NINE DOORS PROPERTIES			
	A LILJEWALL ARKITEKTER AB	tel. 010-205 10 80	
X	K KNUST JÖNSON JÖRSBYRÅ AB	tel. 08-5944 0780	
	V PELATOR VVS PROJEKTERING AB		
	E ELDESIGN INGENJÖRSBYRÅ AB		
UPPGÄR NR	RITADKONSTR. AV	HANDLAGGARE	
16-145	TeWa	BeSt	
DATUM	ANSVARIG		
2018-01-12	JeWa		
NYBYGGNAD AV STADSVILLOR			
BJÄLKLAG ÖVER PLAN 0, ARMERING			
HUS A			
SKALA	NUMMER	BET	
A1 1:50	K-22.1-101		
A3 1:100			

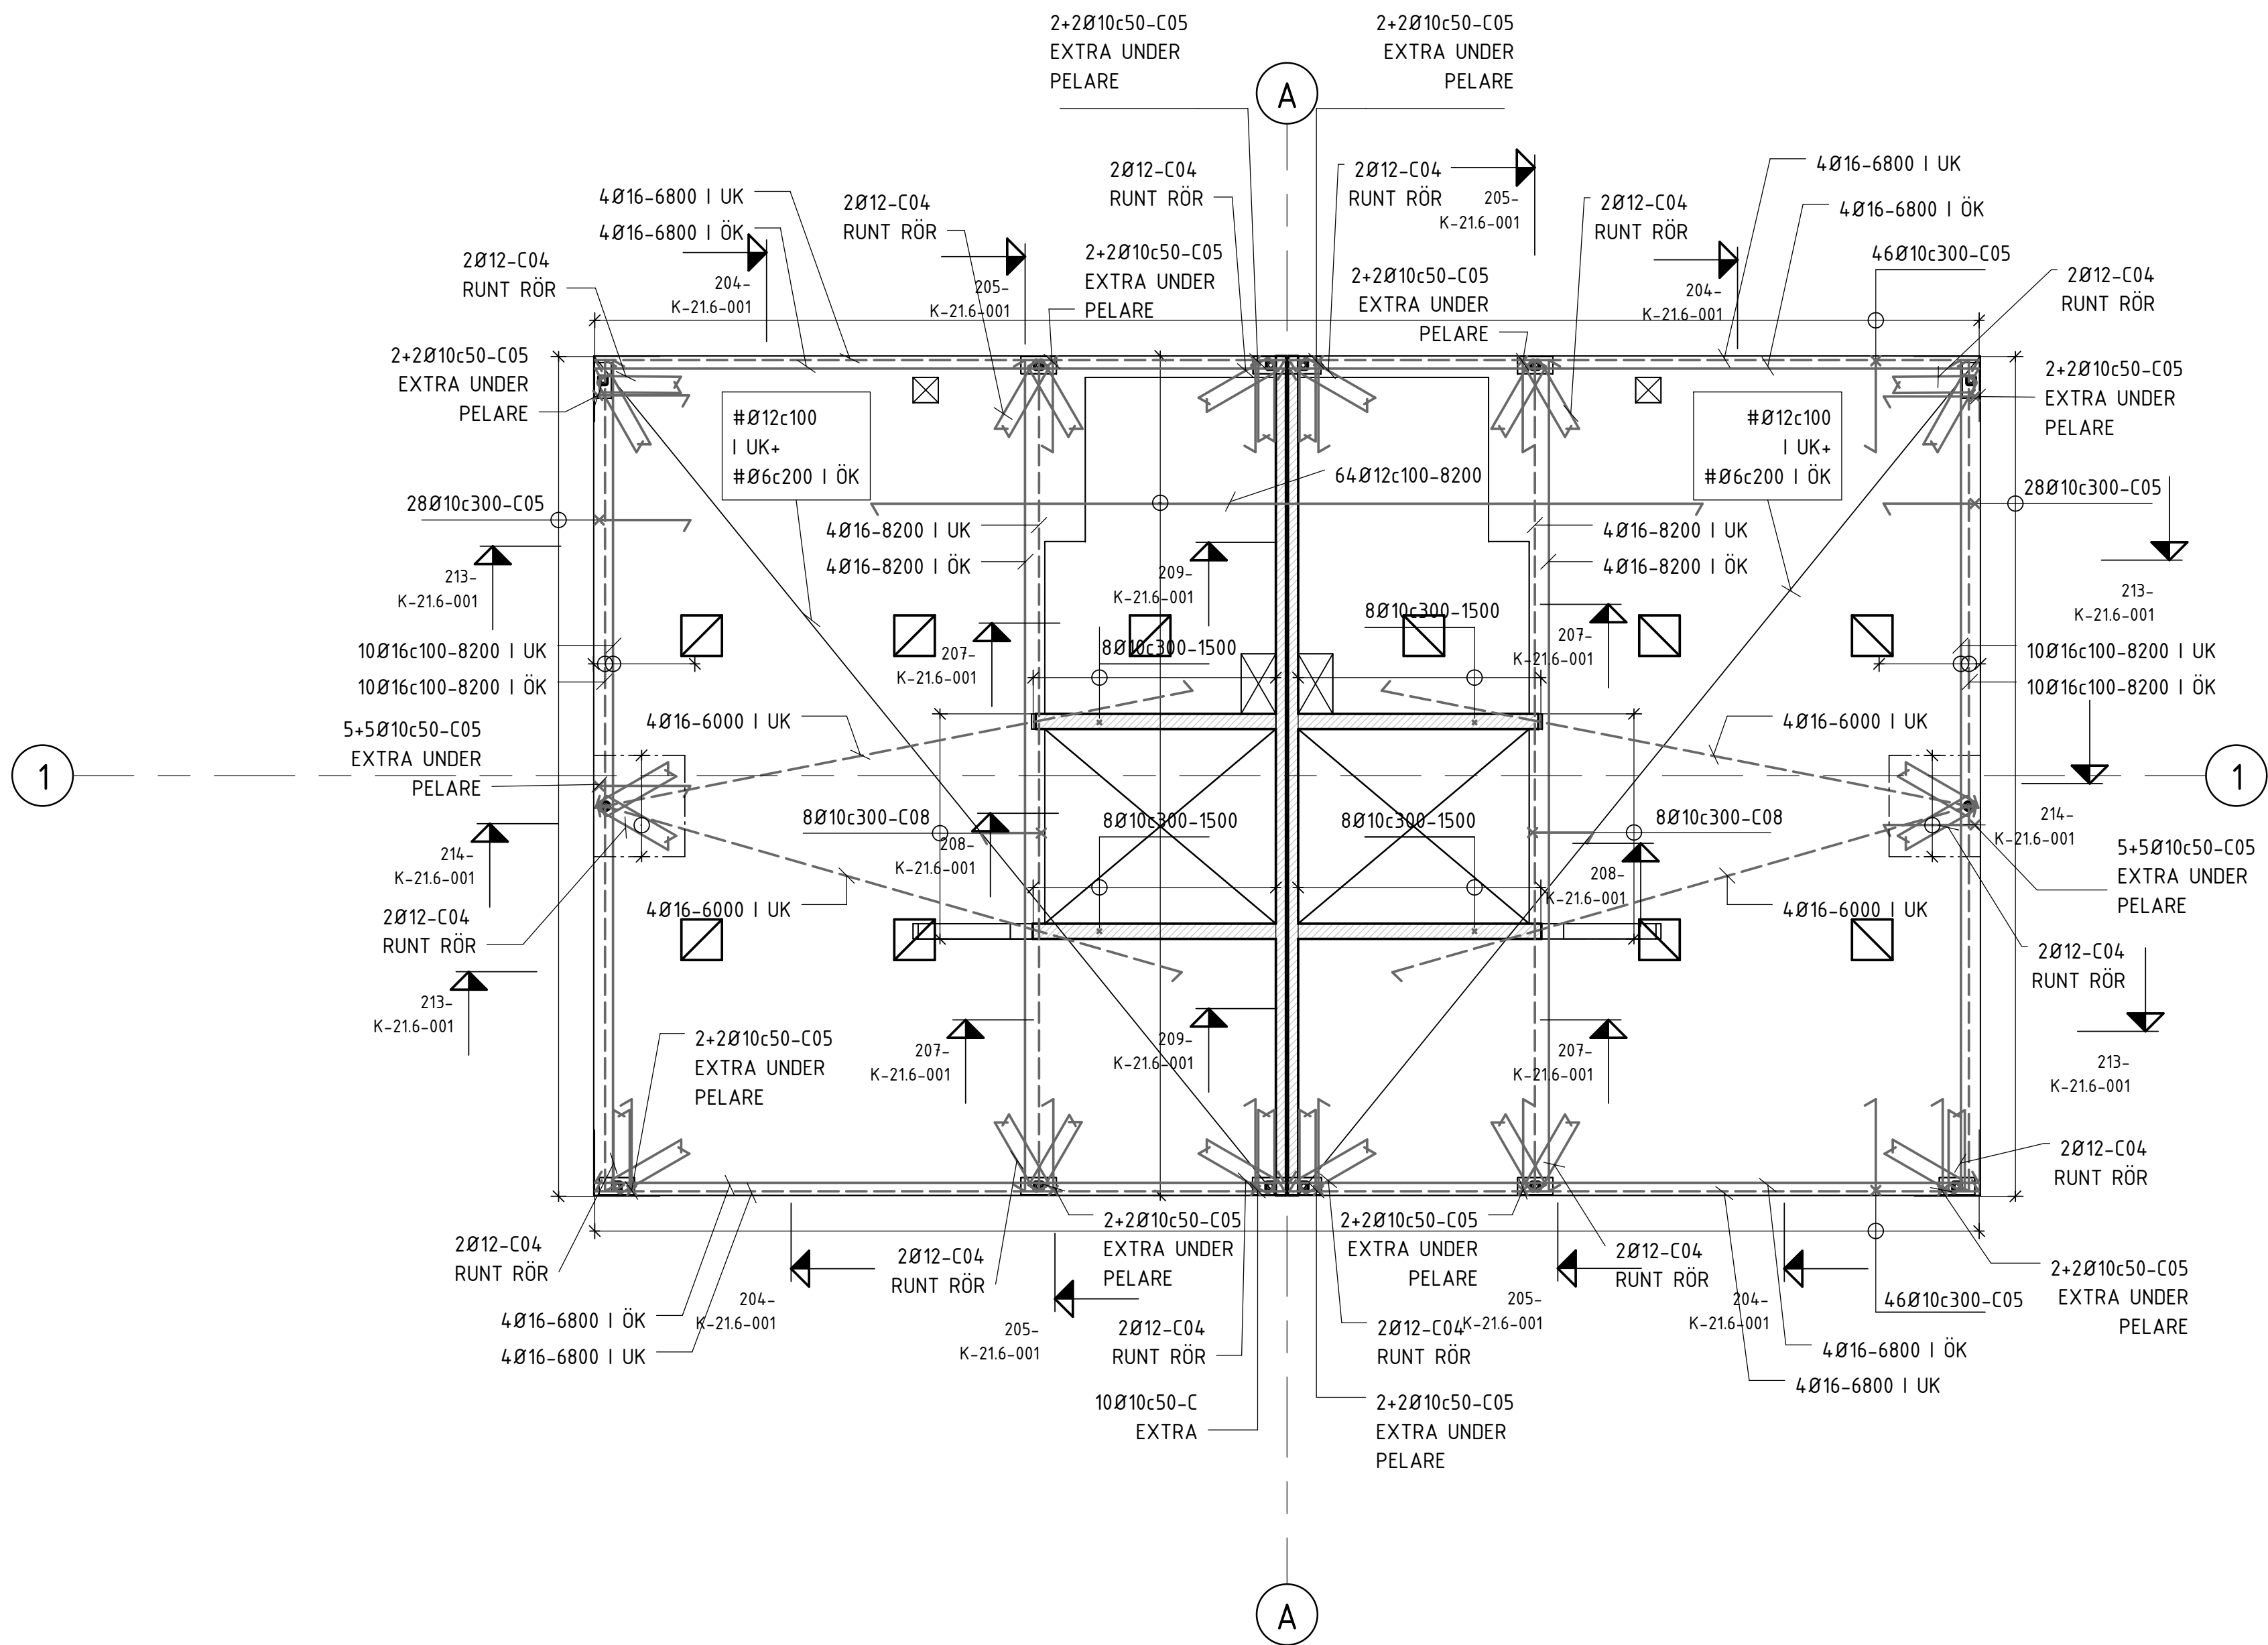


FÖRESKRIFTER

ALLMÄNNA ANVISNINGAR: SE RITN K-010-001

HÄNVISNINGAR

SCHAKTPLAN: SE RITN K-15.1-091
GRUNDPLANER: SE RITN K-15.1-101, 201
GRUNDETALJER: SE RITN K-15.6-00x
TYPSEKTIONER: SE RITN K-20.2-10x, 20x
BJÄLKLAGSPLANER: SE RITN K-21.1-101-221
BJÄLKLAGSDetaljer: SE RITN K-21.6-00x
StÅlPelaruppStÅllning: SE RITN K-24.4-011
StÅlDetaljer: SE RITN K-24.6-001
TAKPLANER: SE RITN K-41.1-101, 201
TAKDetaljer: SE RITN K-41.6-00x
YTTERVÄGGSDetaljer: SE RITN K-42.6-00x

BET	ÄNDRINGEN AVSER	DATUM	SIGN
RELATIONSHANDLING			
STUREBY STADSVILLOR			
TUSSMÖTETORPET 19			
TUSSMÖTEVÄGEN 236, 122 64 ENSKEDE			
9dp NINE DOORS PROPERTIES			
A	LILJEWALL ARKITEKTER AB	tel. 010-205 10 80	
X K	KNUT JÖNSSON INGENJÖRSBYRÅ AB	tel. 08-59440780	
V	PELATOR VVS PROJEKTERING AB		
E	ELDESIGN INGENJÖRSBYRÅ AB		
UPPDRAG NR		RITAD/KONSTR. AV	HANDLÄGGARE
16-145		TeWa	BeSt
DATUM		ANSVÄRIG	
2018-01-12		JeWa	
NYBYGGNAD AV STADSVILLOR			
BJÄLKLAG ÖVER PLAN 1, ARMERING			
HUS A			
SKALA	NUMMER		BET
A1 1:50	K-22.1-111		
A3 1:100			

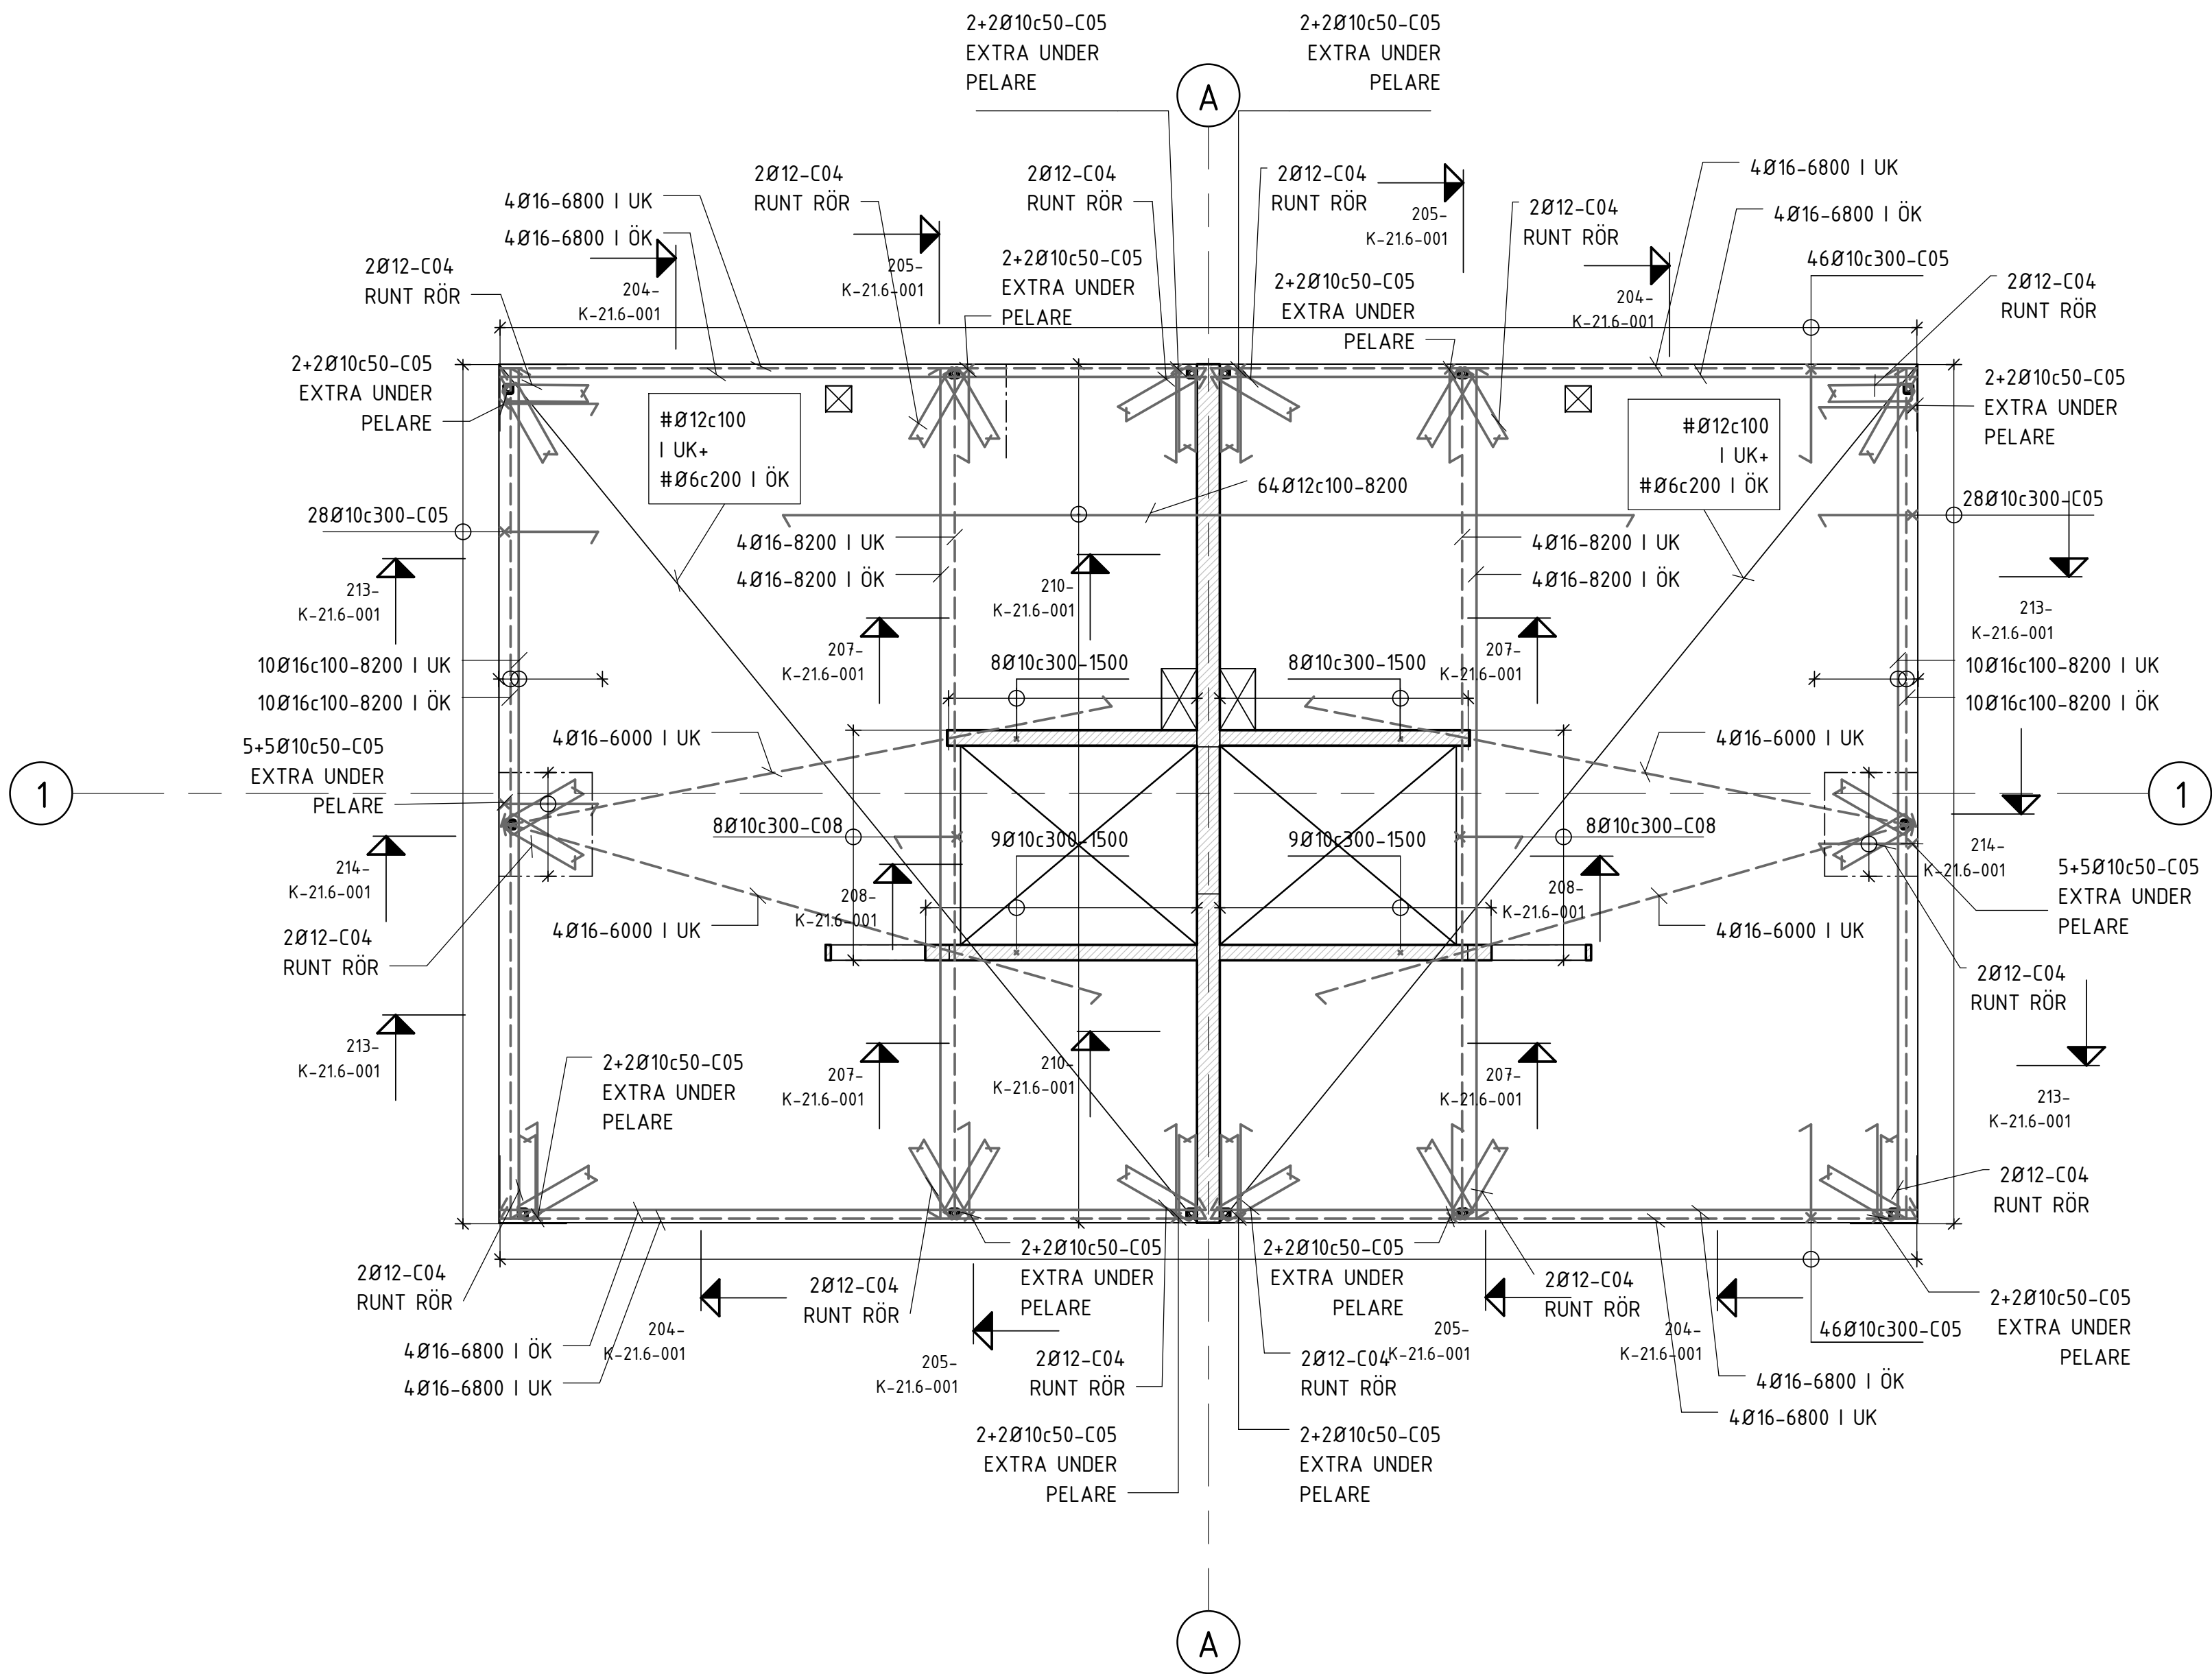


FÖRESKRIFTER

ALLMÄNNA ANVISNINGAR: SE RITN K-01.0-001

HÄNVISNINGAR

SCHAKTPLAN: SE RITN K-15.1-091
GRUNDPLANER: SE RITN K-15.1-101, 201
GRUNDETALJER: SE RITN K-15.6-00x
TYPSEKTIONER: SE RITN K-20.2-10x, 20x
BJÄLKLAGSPLANER: SE RITN K-21.1-101-221
BJÄLKLAGSDetaljer: SE RITN K-21.6-00x
StÅlPelAruppStÅllning: SE RITN K-24.4-011
StÅlDetaljer: SE RITN K-24.6-001
TAKPLANER: SE RITN K-41.1-101, 201
TAKDetaljer: SE RITN K-41.6-00x
YtTervÄggsDetaljer: SE RITN K-42.6-00x

BET	ÄNDRINGEN AVSER	DATUM	SIGN
RELATIONSHANDLING			
STUREBY STADSVILLOR			
TUSSMÖTETORPET 19			
TUSSMÖTEVÄGEN 236, 122 64 ENSKEDE			
9dp NINE DOORS PROPERTIES			
A	LILJEWALL ARKITEKTER AB	tel. 010-205 10 80	
X K	KNUT JÖNSSON INGENJÖRSBYRÅ AB	tel. 08-59440780	
V	PELATOR VVS PROJEKTERING AB		
E	ELDESIGN INGENJÖRSBYRÅ AB		
UPPDRAG NR 16-145		RITAD/KONSTR. AV TeWa	HANDLÄGGARE BeSt
DATUM 2018-01-12		ANSVÄRIG JeWa	
NYBYGGNAD AV STADSVILLOR BJÄLKLAG ÖVER PLAN 2, ARMERING HUS A			
SKALA A1 1:50 A3 1:100	NUMMER K-22.1-121		BET

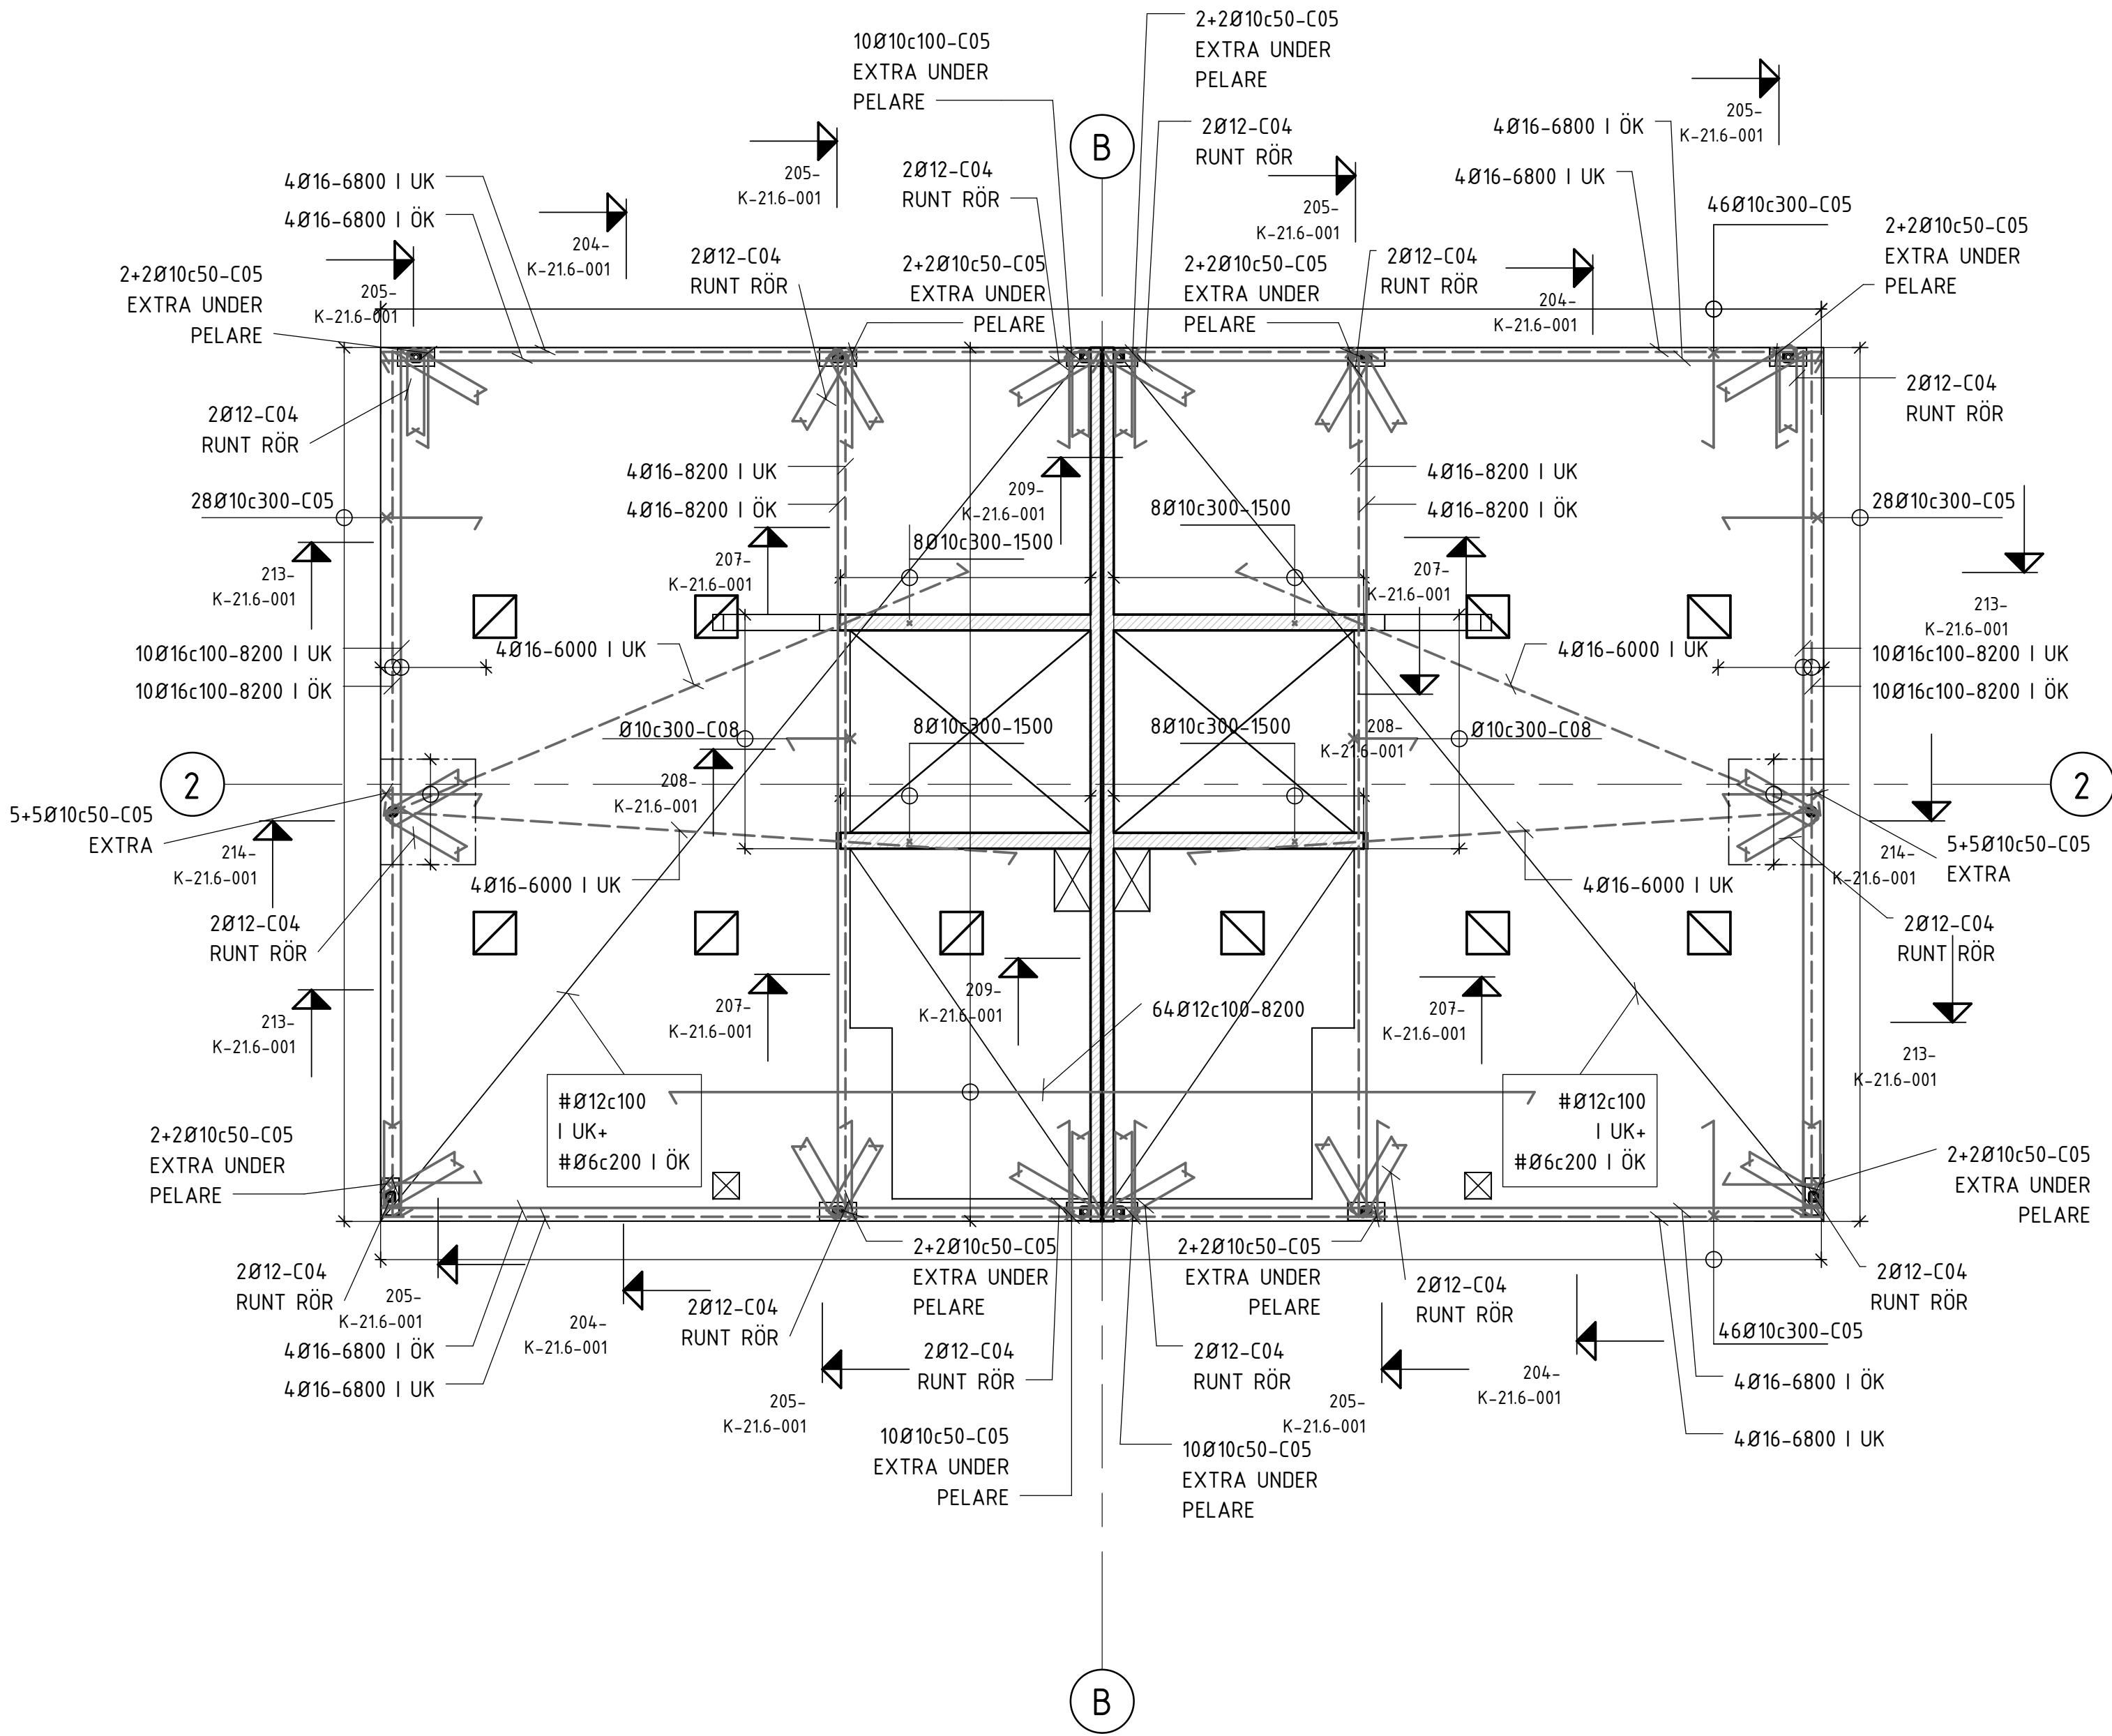

FÖRESKRIFTER

ALLMÄNNA ANVISNINGAR: SE RITN K-010-001

HÄNVISNINGAR

SCHAKTPLAN: SE RITN K-15.1-091
GRUNDPLANER: SE RITN K-15.1-101, 201
GRUNDETALJER: SE RITN K-15.6-00x
TYPSEKTIONER: SE RITN K-20.2-10x, 20x
BJÄLKLAGSPLANER: SE RITN K-21.1-101-221
BJÄLKLAGSDetaljer: SE RITN K-21.6-00x
StÅlPelARUPPStÅllNING: SE RITN K-24.4-011
StÅlDEtaljer: SE RITN K-24.6-001
TAKPLANER: SE RITN K-41.1-101, 201
TAKDEtaljer: SE RITN K-41.6-00x
YtTERVÄGGSDetaljer: SE RITN K-42.6-00x


BET	ÄNDRINGEN AVSER	DATUM	SIGN
RELATIONSHANDLING			
STUREBY STADSVILLOR			
TUSSMÖTETORPET 19			
TUSSMÖTEVÄGEN 236, 122 64 ENSKEDE			
			
<input type="checkbox"/> A	LILJEWALL ARKITEKTER AB	tel. 010-205 10 80	
<input checked="" type="checkbox"/> K	KNUT JÖNSSON INGENJÖRSBYRÅ AB	tel. 08-59440780	
<input type="checkbox"/> V	PELATOR VVS PROJEKTERING AB		
<input type="checkbox"/> E	ELDESIGN INGENJÖRSBYRÅ AB		
UPPDRAG NR		RITAD/KONSTR. AV	HANDLÄGGARE
16-145		TeWa	BeSt
DATUM		ANSVÄRIG	
2018-01-12		JeWa	
NYBYGGNAD AV STADSVILLOR			
BJÄLKLAG ÖVER PLAN 1, ARMERING			
HUS B			
SKALA	NUMMER		BET
A1 1:50	K-22.1-211		
A3 1:100			

ALLMÄNNA ANVISNINGAR: SE RITN K-01.0-001

SCHAKTPLAN: SE RITN K-15.1-091
GRUNDPLANER: SE RITN K-15.1-101, 201
GRUNDETALJER: SE RITN K-15.6-00x
TYPSEKTIONER: SE RITN K-20.2-10x, 20x
BJÄLKLAGSPLANER: SE RITN K-21.1-101-221
BJÄLKLAGSDetaljer: SE RITN K-21.6-00x
STÅLPÄLARUPPSTÄLLNING: SE RITN K-24.4-011
STÅLDETALJER: SE RITN K-24.6-001
TAKPLANER: SE RITN K-41.1-101, 201
TAKDETALJER: SE RITN K-41.6-00x
YTTERVÄGGSDetaljer: SE RITN K-42.6-00x



BET	ÄNDRINGEN AVISER	DATUM	SIGN
RELATIONSHANDLING			
STUREBY STADSVILLOR			
TUUSMÖTETORPET 19			
TUUSMÖTEVÄGEN 236, 122 64 ENSKEDE			
 NINE DOORS PROPERTIES			
<input type="checkbox"/>	A LILJEWALL ARKITEKTER AB	tel. 010-205 10 80	
<input checked="" type="checkbox"/>	K KNUYT JÖNSON INGENJÖRSBYRÅ AB	tel. 08-59440780	
<input type="checkbox"/>	V PELATOR VVS PROJEKTERING AB		
<input type="checkbox"/>	E ELDESIGN INGENJÖRSBYRÅ AB		
16-145		TeWa	BeSt
DATUM		ANSVARIG	
2018-01-12		JeWa	
NYBYGGNAD AV STADSVILLOR			
BJÄLKLAG ÖVER PLAN 2, ARMERING			
HUS B			
SKALA	NUMMER	BET	
A1 1:50	K-22.1-221		
A3 1:100			

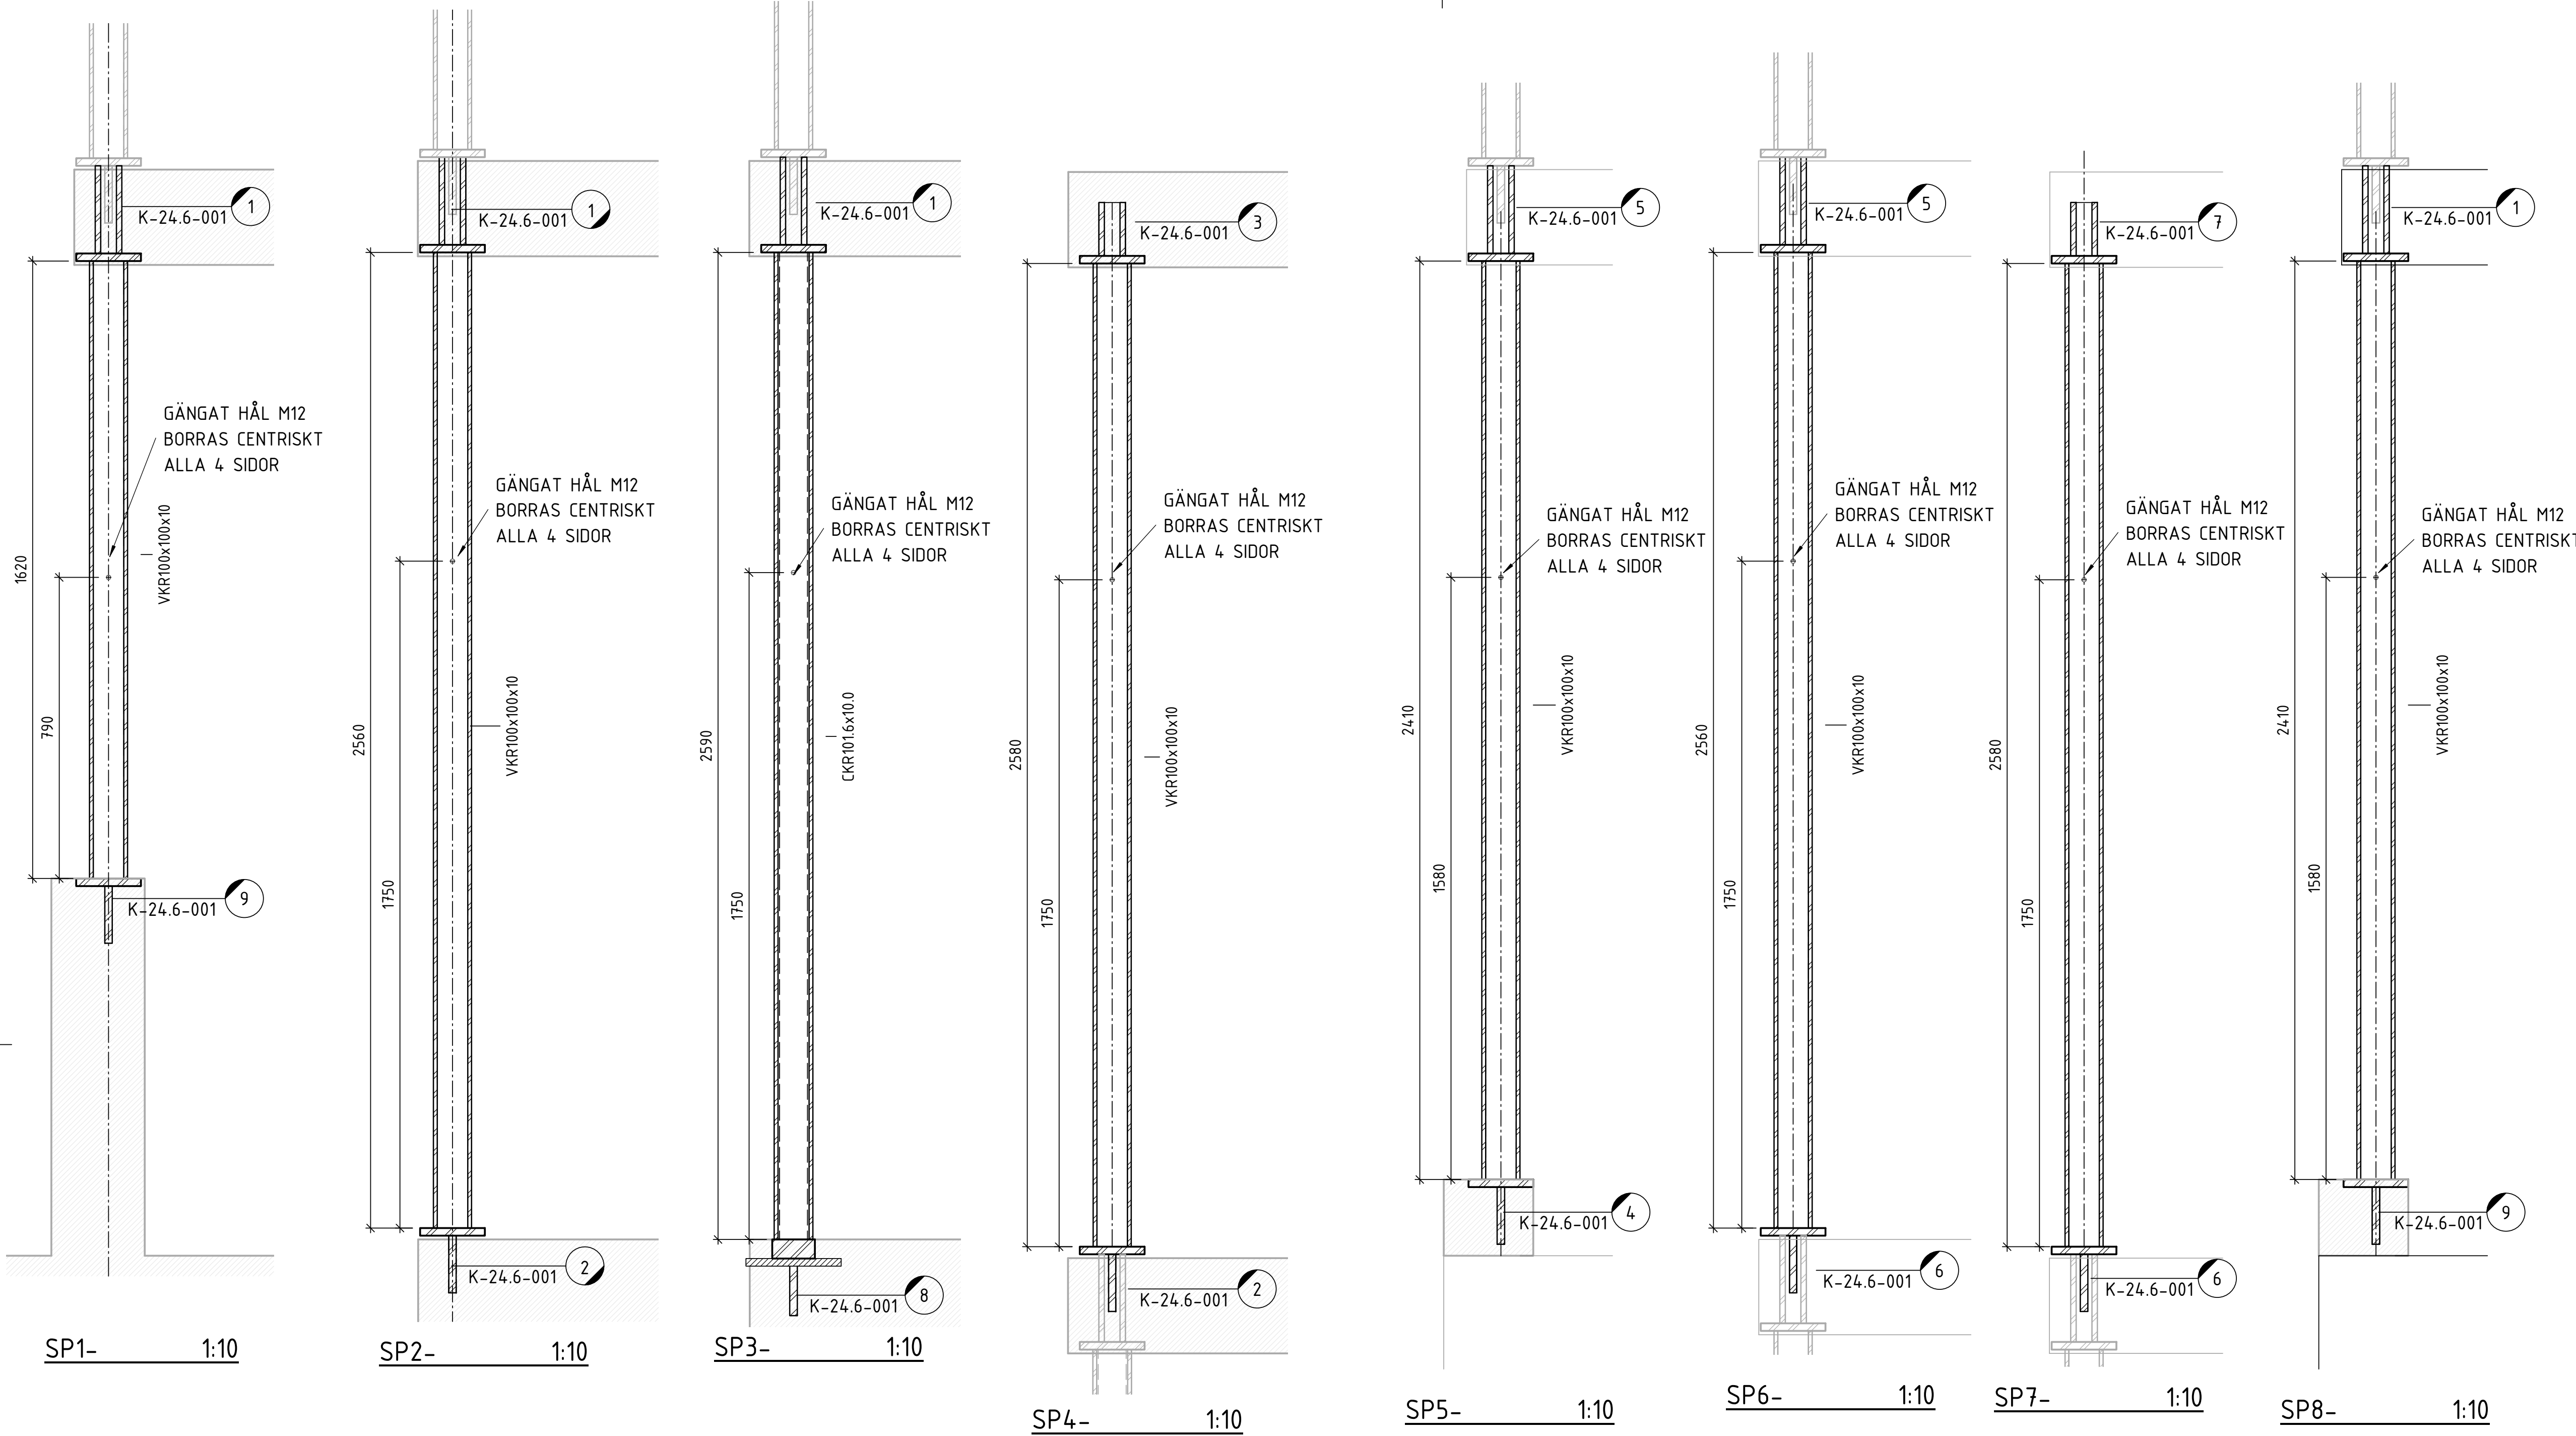


PELARANTAL PLAN 0, HUS A		
LITTERA	ANTAL	PLAN
SP1	1	PLAN 0, HUS A
SP5	2	PLAN 0, HUS A
SP8	1	PLAN 0, HUS A

PELARANTAL PLAN 1, HUS A		
LITTERA	ANTAL	PLAN
SP2	8	PLAN 1, HUS A
SP3	2	PLAN 1, HUS A
SP6	4	PLAN 1, HUS A

PELARANTAL PLAN 1, HUS B		
LITTERA	ANTAL	PLAN
SP2	8	PLAN 1, HUS B
SP3	2	PLAN 1, HUS B
SP6	4	PLAN 1, HUS B

PELARANTAL PLAN 2, HUS A		
LITTERA	ANTAL	PLAN
SP4	10	PLAN 2, HUS A
SP7	4	PLAN 2, HUS A

PELARANTAL PLAN 2, HUS B		
LITTERA	ANTAL	PLAN
SP4	10	PLAN 2, HUS B
SP7	4	PLAN 2, HUS B

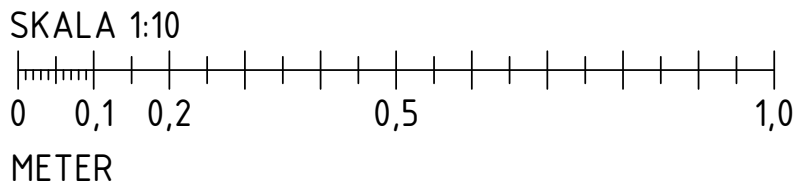


FÖRESKRIFTER

ALLMÄNNA ANVISNINGAR: SE RITN K-010-001

HÄNVISNINGAR

SCHAKTPLAN: SE RITN K-15.1-091
GRUNDPLANER: SE RITN K-15.1-101, 201
GRUNDDETALJER: SE RITN K-15.6-00x
TYPSEKTIONER: SE RITN K-20.2-10x, 20x
BJÄLKLAGSPLANER: SE RITN K-21.1-101-221
BJÄLKLAGSDETALJER: SE RITN K-21.6-00x
STÅLPELARUPPSTÄLLNING: SE RITN K-24.4-011
STÅLDETALJER: SE RITN K-41.1-101, 201
TAKPLANER: SE RITN K-41.6-00x
YTTERVÄGGSDETALJER: SE RITN K-42.6-00x

BET	ÄNDRINGEN AVSER	DATUM	SIGN
RELATIONSHANDLING			
STUREBY STADSVILLOR			
TUSSMÖTETORPET 19			
TUSSMÖTEVÄGEN 236, 122 64 ENSKEDE			
<input type="checkbox"/> A	LILJEWALL ARKITEKTER AB	tel. 010-205 10 80	
<input checked="" type="checkbox"/> K	KNUT JÖNSSON INGENJÖRSBYRÅ AB	tel. 08-59440780	
<input type="checkbox"/> V	PELATOR VVS PROJEKTERING AB		
<input type="checkbox"/> E	ELDESIGN INGENJÖRSBYRÅ AB		
UPPDRAG NR	RITAD/KONSTR. AV	HANDLAGGARE	
16-145	EsDu	BeSt	
DATUM	ANSVARIG		
2018-01-12	JeWa		
NYBYGGNAD AV STADSVILLOR			
STÅLPELARE, UPPSTÄLLNING			
HUS A & HUS B			
SKALA	NUMMER	BET	
A1 1:10	K-24.4-011		
A3 1:20			

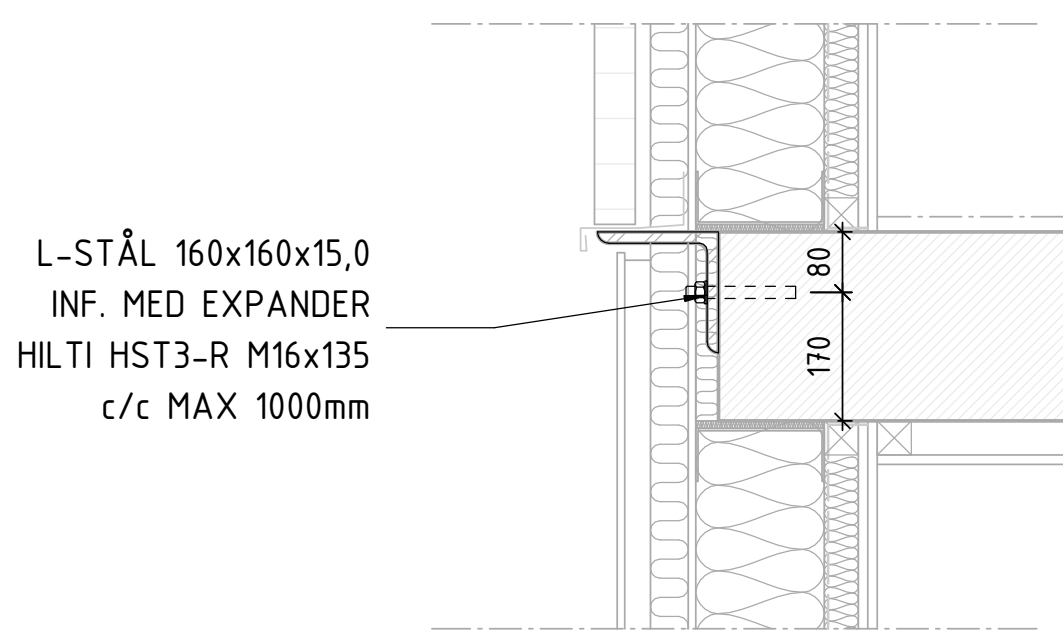


SCHAKTPLAN: SE RITN K-15.1-091
GRUNDPLAN: SE RITN K-15.1-101, 201
GRUNDETALJER: SE RITN K-15.6-00x
TYPSEKTION: SE RITN K-20.2-10x, 20x
BJÄLKLAGSPLANER: SE RITN K-21.1-101-221
BJÄLKLAGSDetaljer: SE RITN K-21.6-00x
StÅLPelaruPStÅllning: SE RITN K-24.4-011
StÅlDetaljer: SE RITN K-24.6-001
TakPlaner: SE RITN K-4.1-101, 201
TakDetaljer: SE RITN K-4.1.6-00x
YtterVaggSDetaljer: SE RITN K-4.2.6-00x

BET	ANDRINGEN AVSEER	DATUM	SIGN
RELATIONSHANDLING			
STUREBY STADSVILLOR			
TUSSMÖTETORPET 19			
TUSSMÖTEVÄGEN 236, 122 64 ENSKEDE			
 NINE DOORS PROPERTIES			
	A LILJEWALL ARKITEKTER AB	tel. 010-205 10 80	
X	K KNUST JÖNSON INGENJÖRSBYRÅ AB	tel. 08-59440780	
	V PELATOR VVS PROJEKTERING AB		
	E ELDESIGN INGENJÖRSBYRÅ AB		
LUPPORD NR		RITADRONSTR. AV	HANDLAGGARE
16-145		TeWa	BeSt
DATUM		ANSVARIG	
2018-01-12		JaWa	
NYBYGGNAD AV STADSVILLOR			
L-STÅL FÖR TEGELUPPLÅG			
SKALA	NUMMER	BET	
A1 1:50	K-24.4-012		
A3 1:100			


ALLMÄNNA ANVISNINGAR: SE RITN K-01.0-001

SCHAKTPLAN: SE RITN K-15.1-091
GRUNDOPLANER: SE RITN K-15.1-101, 201
GRUNDETALJER: SE RITN K-15.6-00x
TYPSEKTIONER: SE RITN K-20.2-10x, 20x
BJÄLKLAGSPLANER: SE RITN K-21.1-101-221
BJÄLKLAGSDETALJER: SE RITN K-21.6-00x
STÅLPÄLARUPPSTÄLLNING: SE RITN K-24.4-011
STÅLETALJER: SE RITN K-24.6-011
TAKPLANER: SE RITN K-41.1-101, 201
TAKDETALJER: SE RITN K-41.6-00x
YTTERVÄGGSDETALJER: SE RITN K-42.6-00x

SCHAKTPLAN: SE RITN K-15.1-091
GRUNDOPLANER: SE RITN K-15.1-101, 201
GRUNDETALJER: SE RITN K-15.6-00x
TYPSEKTIONER: SE RITN K-20.2-10x, 20x
BJÄLKLAGSPLANER: SE RITN K-21.1-101-221
BJÄLKLAGSDETALJER: SE RITN K-21.6-00x
STÅLPÄLARUPPSTÄLLNING: SE RITN K-24.4-011
STÅLETALJER: SE RITN K-24.6-011
TAKPLANER: SE RITN K-41.1-101, 201
TAKDETALJER: SE RITN K-41.6-00x
YTTERVÄGGSDETALJER: SE RITN K-42.6-00x

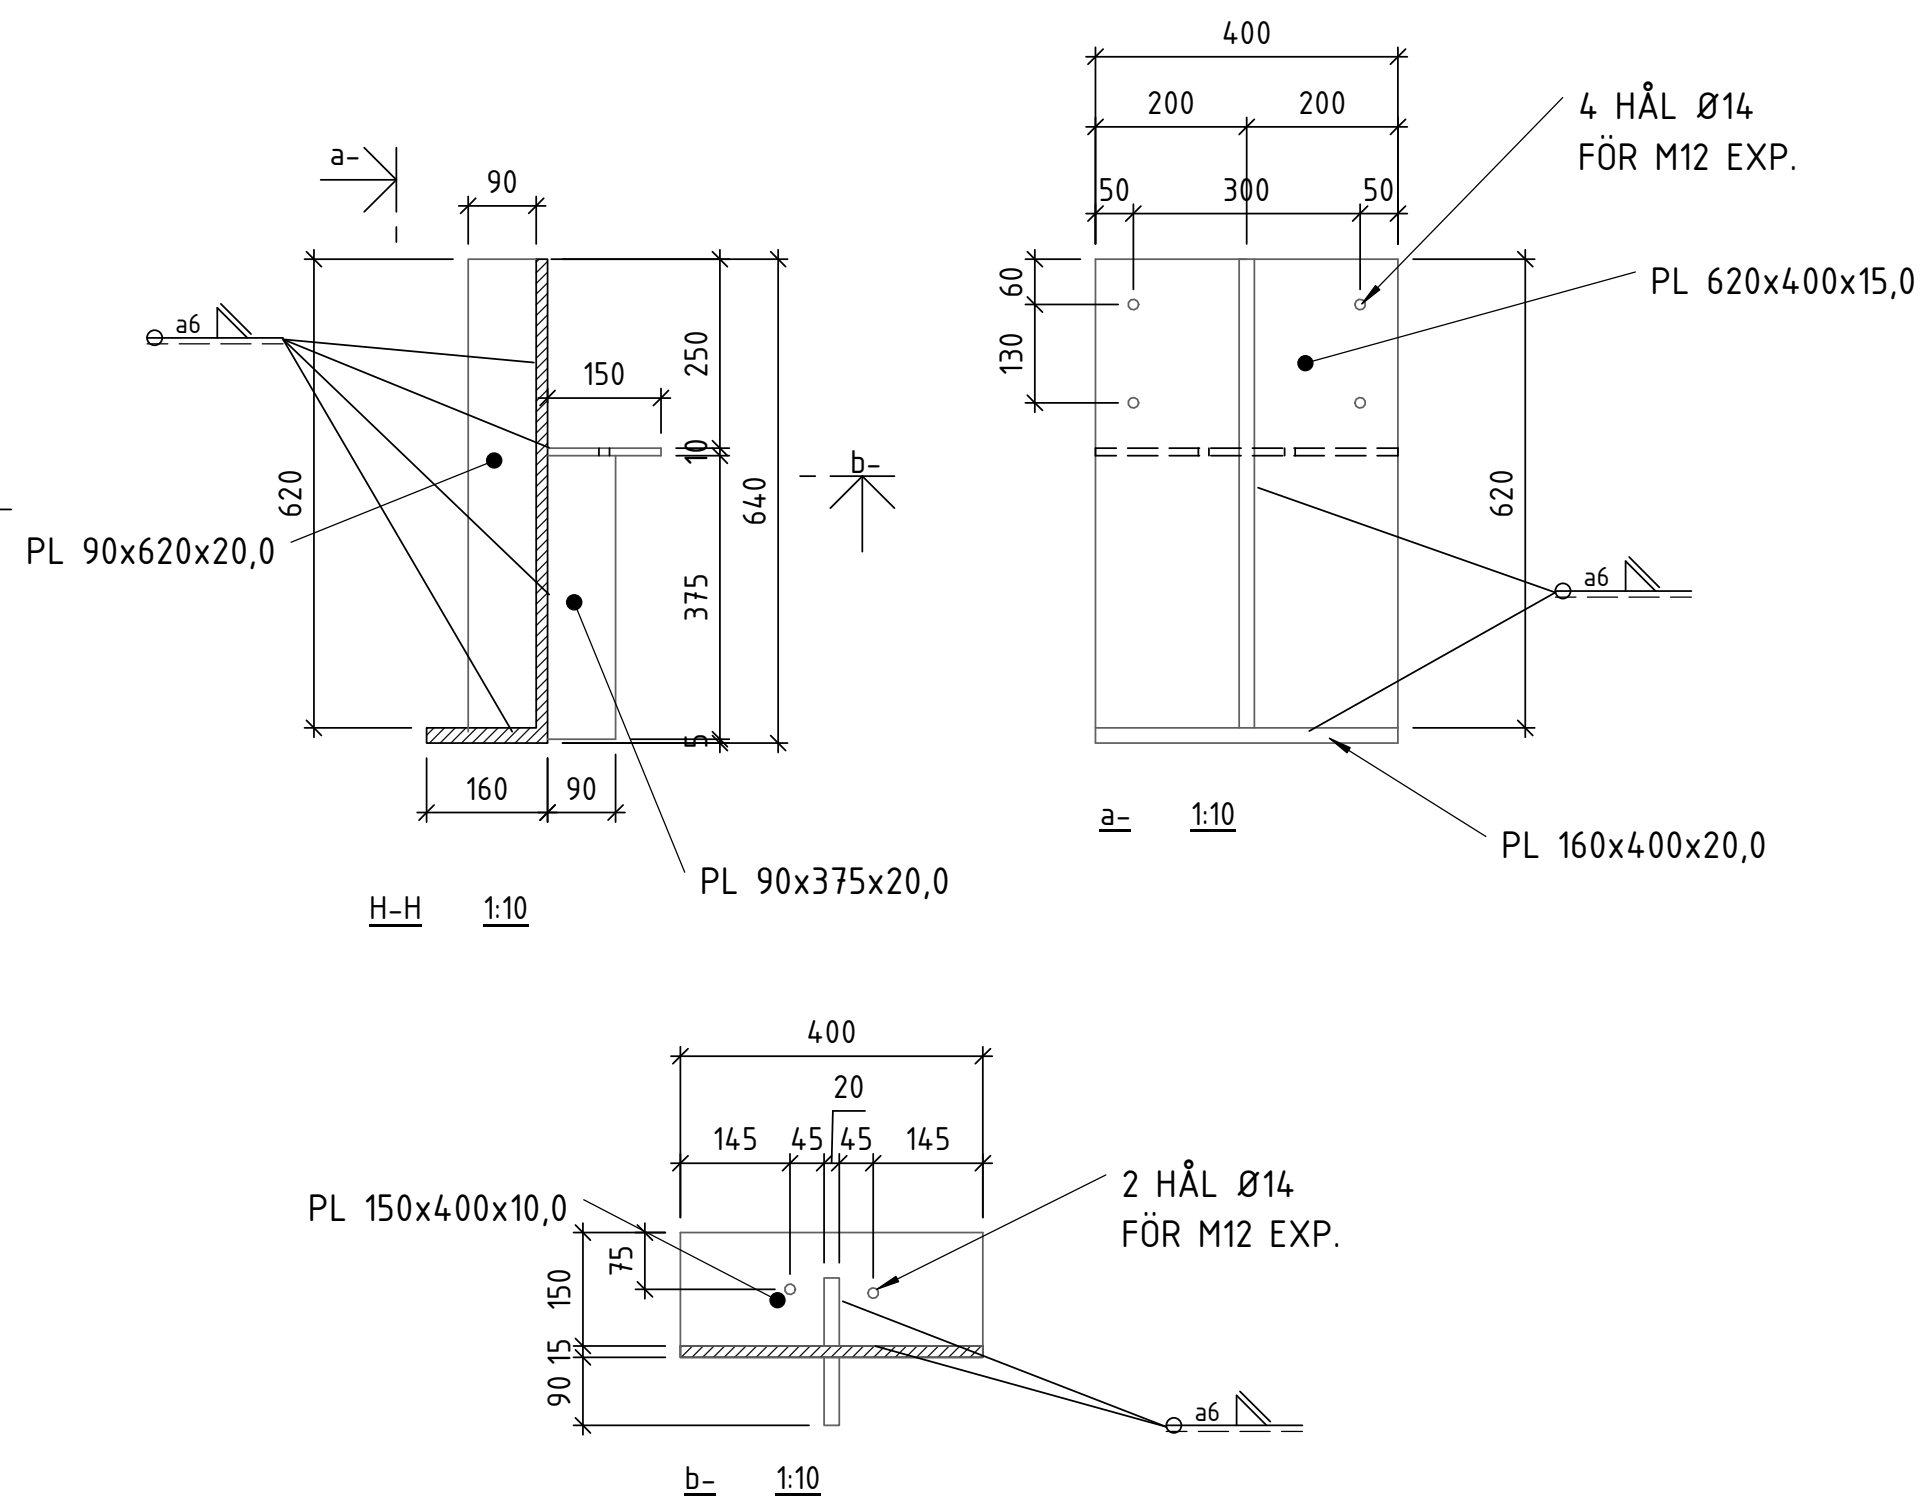


SKALA 1:10



0 0,1 0,2 0,5 1,0


METER

BET	ÄNDRINGEN AVSER	DATUM	SIGN
RELATIONSHANDLING			
STUREBY STADSVILLOR			
TUSSMÖTETORPET 19			
TUSSMÖTEVÄGEN 236, 122 64 ENSKEDE			
 NINE DOORS PROPERTIES			
A LILJEWALL ARKITEKTER AB		tel. 010-205 10 80	
<input checked="" type="checkbox"/>	K KNUT JÖNSON INGENJÖRSBYRÅ AB		tel. 08-5940780
V PELATOR VVS PROJEKTERING AB			
E ELDESIGN INGENJÖRSBYRÅ AB			
UPPGORAS NR		RITAD/KONSTR. AV	HANDLAGGARE
16-145		EsDu	BeSt
DATUM		ANSVARIG	
2018-01-12		JeWa	
NYBYGGNAD AV STADSVILLOR			
STÅLDETALJER			
HUS A & HUS B			
SKALA	NUMMER		BET
A1 1:10 A3 1:20	K-24.6-001		

ALLMÄNNA ANVISNINGAR: SE RITN K-01.0-001

ALLMÄNNA ANVISNINGAR: SE RITN K-01.0-001

SCHAKTPLAN: SE RITN K-15.1-091
GRUNDPLANER: SE RITN K-15.1-101, 201
GRUNDETALJER: SE RITN K-15.6-00x
TYPSEKTIONER: SE RITN K-20.2-10x, 20x
BJÄLKLAGSPANER: SE RITN K-21.1-101-221
BJÄLKLAGSDETALJER: SE RITN K-21.6-00x
STÅLPÄLARUPPSTÄLLNING: SE RITN K-24.4-0
STÅLDETALJER: SE RITN K-24.6-001
TAKPLANER: SE RITN K-4.1-101, 201
TAKDETALJER: SE RITN K-4.16-00x
YTTERVÄGGSDETALJER: SE RITN K-42.6-00x

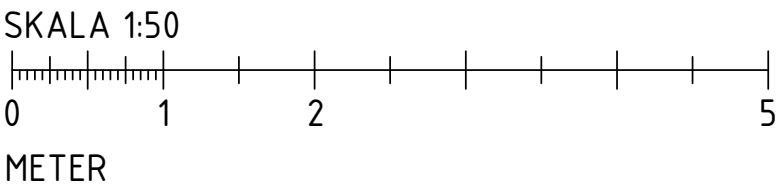


BET	ANDRINGEN AVSER	DATUM	SIGN
RELATIONSHANDLING			
STUREBY STADSVILLOR			
TUSSMÖTETORPET 19			
TUSSMÖTEVÄGEN 236, 122 64 ENSKEDE			
 NINE DOORS PROPERTIES			
	A LILJEWALL ARKITEKTER AB	tel. 010-205 10 80	
X	K KNUST JÖNSON INGENJÖRSBYRÅ AB	tel. 08-594 04780	
	V PELATOR VVS PROJEKTERING AB		
	E ELDESIGN INGENJÖRSBYRÅ AB		
UPPDRAGS NR	RITADNR/CONSTR. AV	HANDLÄGGARE	
16-145	TeWa	BeSt	
DATUM	ANSVARIG		
2018-01-12	JeWa		
NYBYGGNAD AV STADSVILLOR			
TAKPLAN, HUS A			
HUS A, HUS B			
SKALA	NUMMER	BET	
A1 1:50	K-41.1-101		
A3 1:100			


ALLMÄNNA ANVISNINGAR: SE RITN K-01.0-001

SCHAKTPLAN: SE RITN K-15.1-091
GRUNDPLAN: SE RITN K-15.1-101, 201
GRUNDDETALJER: SE RITN K-15.6-00x
TYPSEKTIONER: SE RITN K-20.2-10x, 20x
BJÄLKLAGSPLANER: SE RITN K-21.1-101-221
BJÄLKLAGSDETALJER: SE RITN K-21.6-00x
STÅLPÄLARUPPSTÄLLNING: SE RITN K-24.4-011
STÅLDETALJER: SE RITN K-24.6-001
TAKPLANER: SE RITN K-4.1-101, 201
TAKDETALJER: SE RITN K-4.1.6-00x
YTTERVÄGGSDETALJER: SE RITN K-4.2.6-00x

SCHAKTPLAN: SE RITN K-15.1-091
GRUNDPLAN: SE RITN K-15.1-101, 201
GRUNDDETALJER: SE RITN K-15.6-00x
TYPSEKTIONER: SE RITN K-20.2-10x, 20x
BJÄLKLAGSPLANER: SE RITN K-21.1-101-221
BJÄLKLAGSDETALJER: SE RITN K-21.6-00x
STÅLPÄLARUPPSTÄLLNING: SE RITN K-24.4-011
STÅLDETALJER: SE RITN K-24.6-001
TAKPLANER: SE RITN K-4.1-101, 201
TAKDETALJER: SE RITN K-4.1.6-00x
YTTERVÄGGSDETALJER: SE RITN K-4.2.6-00x

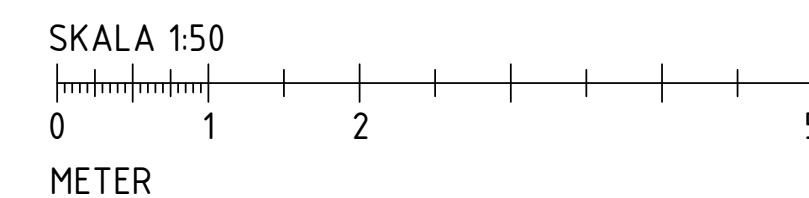

BET		ANDRINGEN AVSEER		DATUM		SIGN	
RELATIONSHANDLING							
STUREBY STADSVILLOR							
TUSSMÖTETORPET 19							
TUSSMÖTEVÄGEN 236, 122 64 ENSKEDE							
 NINE DOORS PROPERTIES							
A LILJEWALL ARKITEKTER AB		tel. 010-205 10 80					
X	K KNUIT JÖNSON INGENJÖRSBYRÅ AB		tel. 08-59440780				
V PELATOR VVS PROJEKTERING AB							
E ELDESIGN INGENJÖRSBYRÅ AB							
UPPDRAG NR		RITAD/KONSTR. AV		HANDELAGGARE			
16-149		TeWa		BeSt			
DATUM		ANSVARIG					
2018-01-12		JaWa					
NYBYGGNAD AV STADSVILLOR							
TAKPLAN, HUS B							
SKALA		NUMMER				BET	
A1 1:50		K-41.1-201					
A3 1:100							

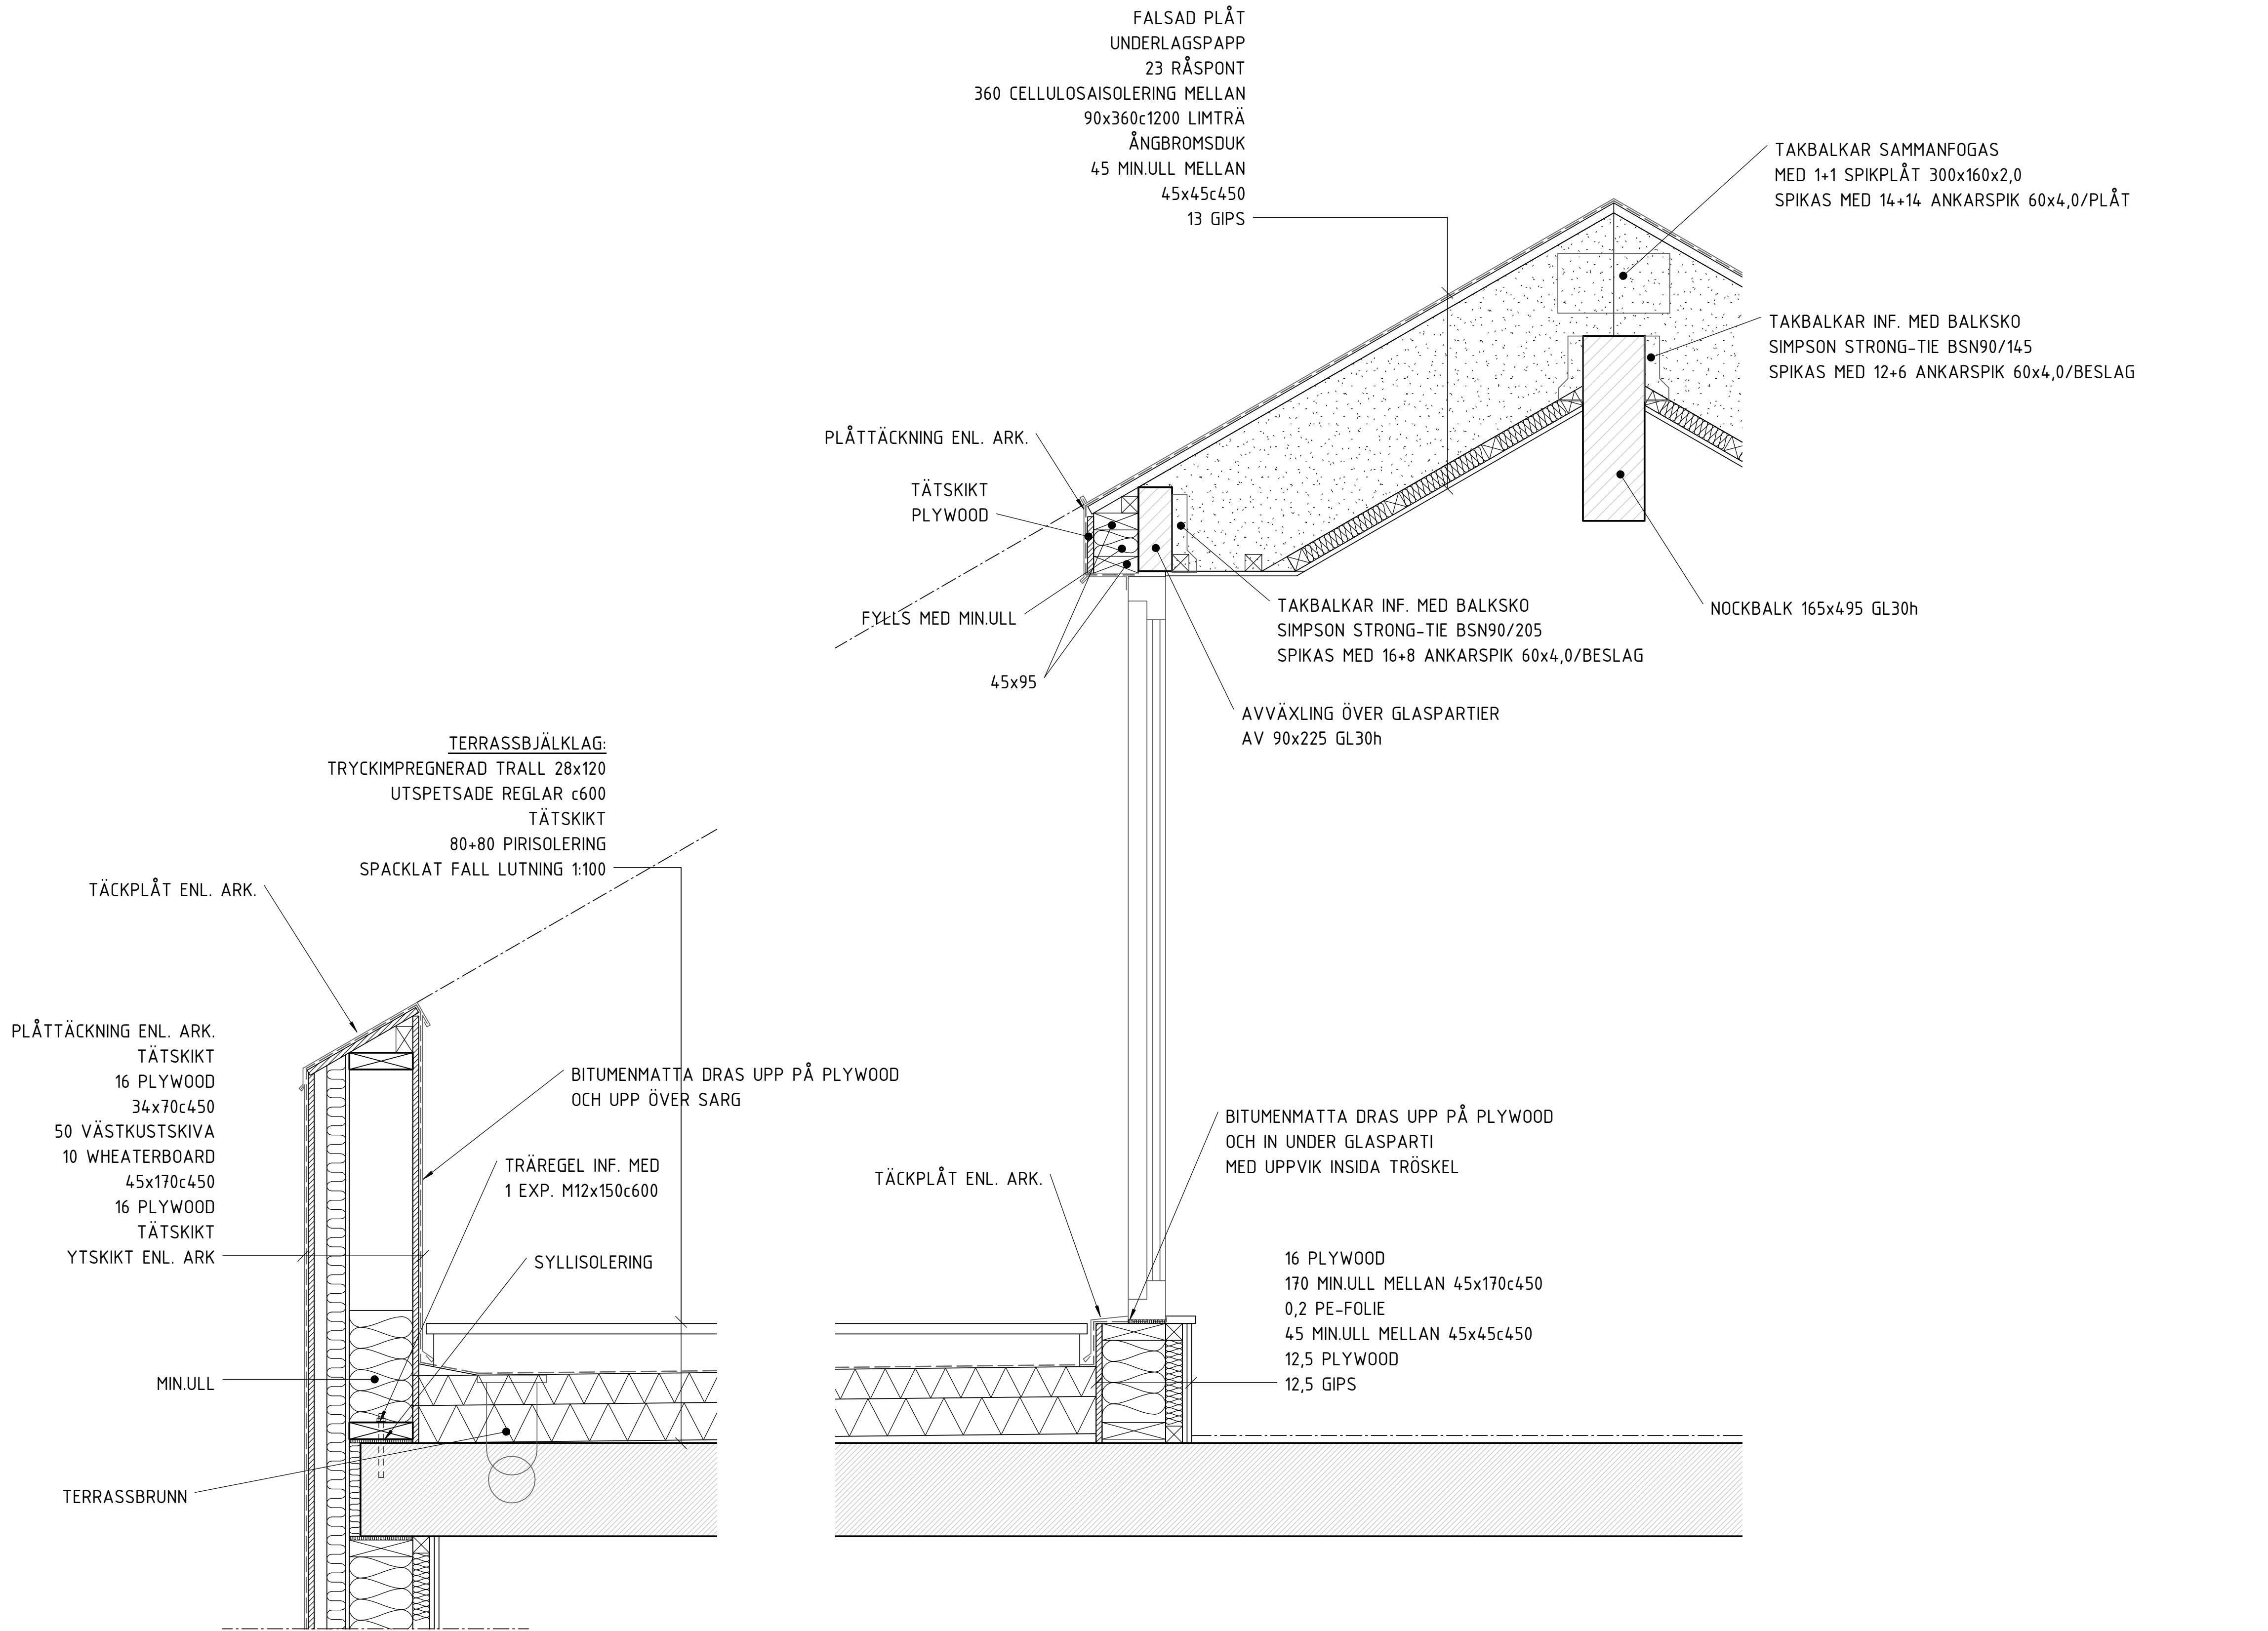


FÖRESKRIFTER

ALLMÄNNA ANVISNINGAR: SE RITN K-01.0-001


HÄNVISNINGAR

SCHAKTPLAN: SE RITN K-15.1-091
GRUNDPLANER: SE RITN K-15.1-101, 201
GRUNDDETALJER: SE RITN K-15.6-00x
TYPSEKTIONER: SE RITN K-20.2-10x, 20x
BJÄLKLÄGSPÄNAR: SE RITN K-21.1-101-221
BJÄLKLÄGSDETALJER: SE RITN K-21.6-00x
STÅLPELARUPPSTÄLLNING: SE RITN K-24.4-011
STÅLDETALJER: SE RITN K-24.6-001
TAKPLANER: SE RITN K-41.1-101, 201
TAKDETALJER: SE RITN K-41.6-00x
YTTERVÄGGSDETALJER: SE RITN K-42.6-00x


BET	ÄNDRINGEN AVSER	DATUM	SIGN
RELATIONSHANDLING			
STUREBY STADSVILLOR			
TUSSMÖTETORPET 19			
TUSSMÖTEVÄGEN 236, 122 64 ENSKEDE			
9dp NINE DOORS PROPERTIES			
A	LILJEWALL ARKITEKTER AB	tel. 010-205 10 80	
X K	KNUT JÖNSSON INGENJÖRSBYRÅ AB	tel. 08-59440780	
V	PELATOR VVS PROJEKTERING AB		
E	ELDESIGN INGENJÖRSBYRÅ AB		
UPPDRAG NR	RITAD/KONSTR. AV	HANDLÄGGARE	
16-145	TeWa	BeSt	
DATUM	ANSVARIG		
2018-01-12	JeWa		
NYBYGGNAD AV STADSVILLOR			
TAKDETALJER/TERRASSDETALJER			
SKALA	NUMMER	BET	
A1 1:10	K-41.6-001		
A3 1:20			

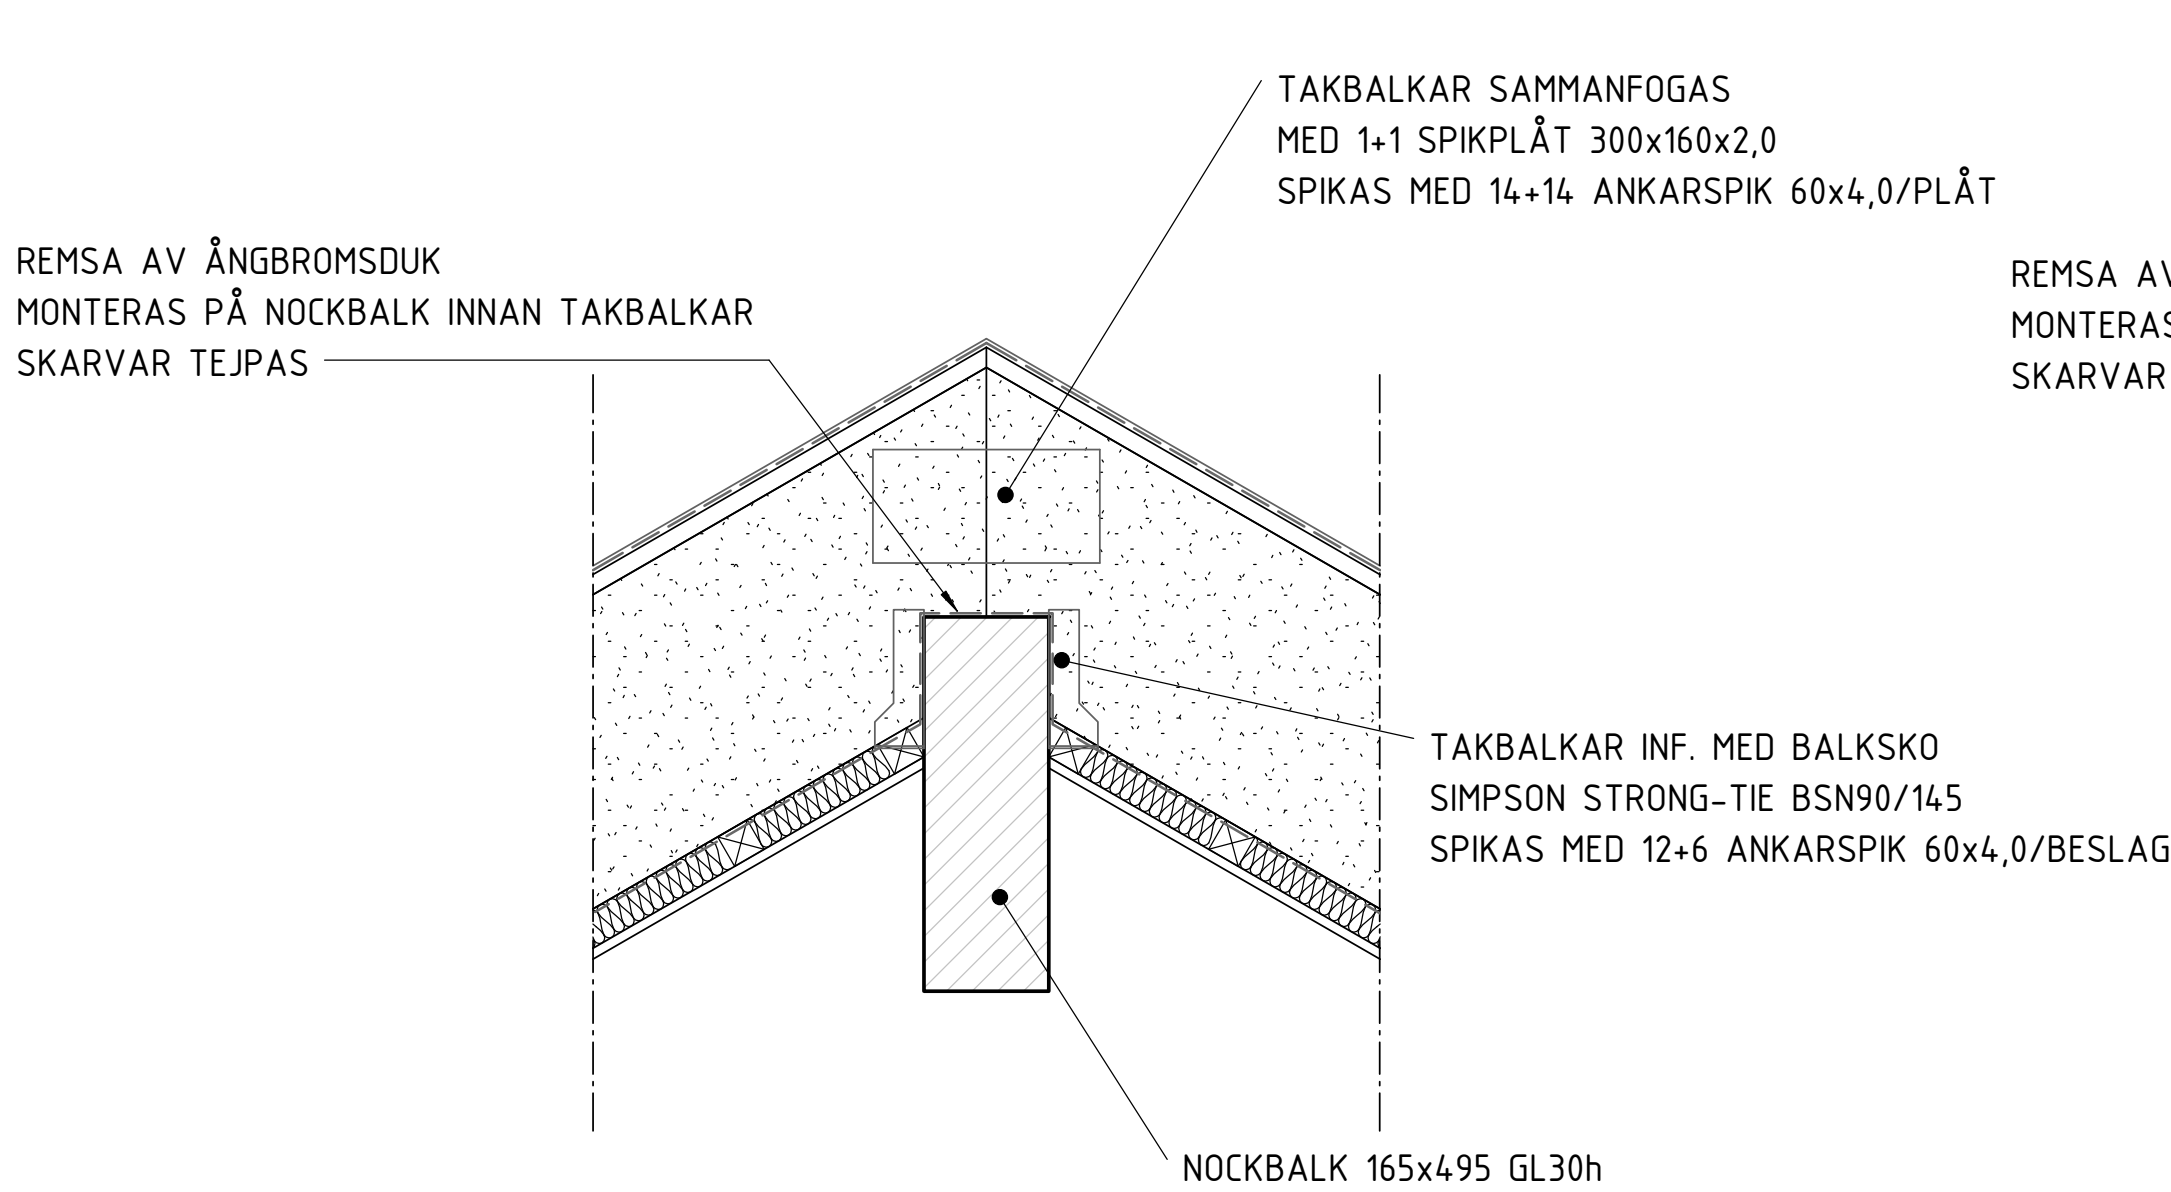


502- 1:10
GENERELL INF. TAKBALKAR TILL NOCKBALK

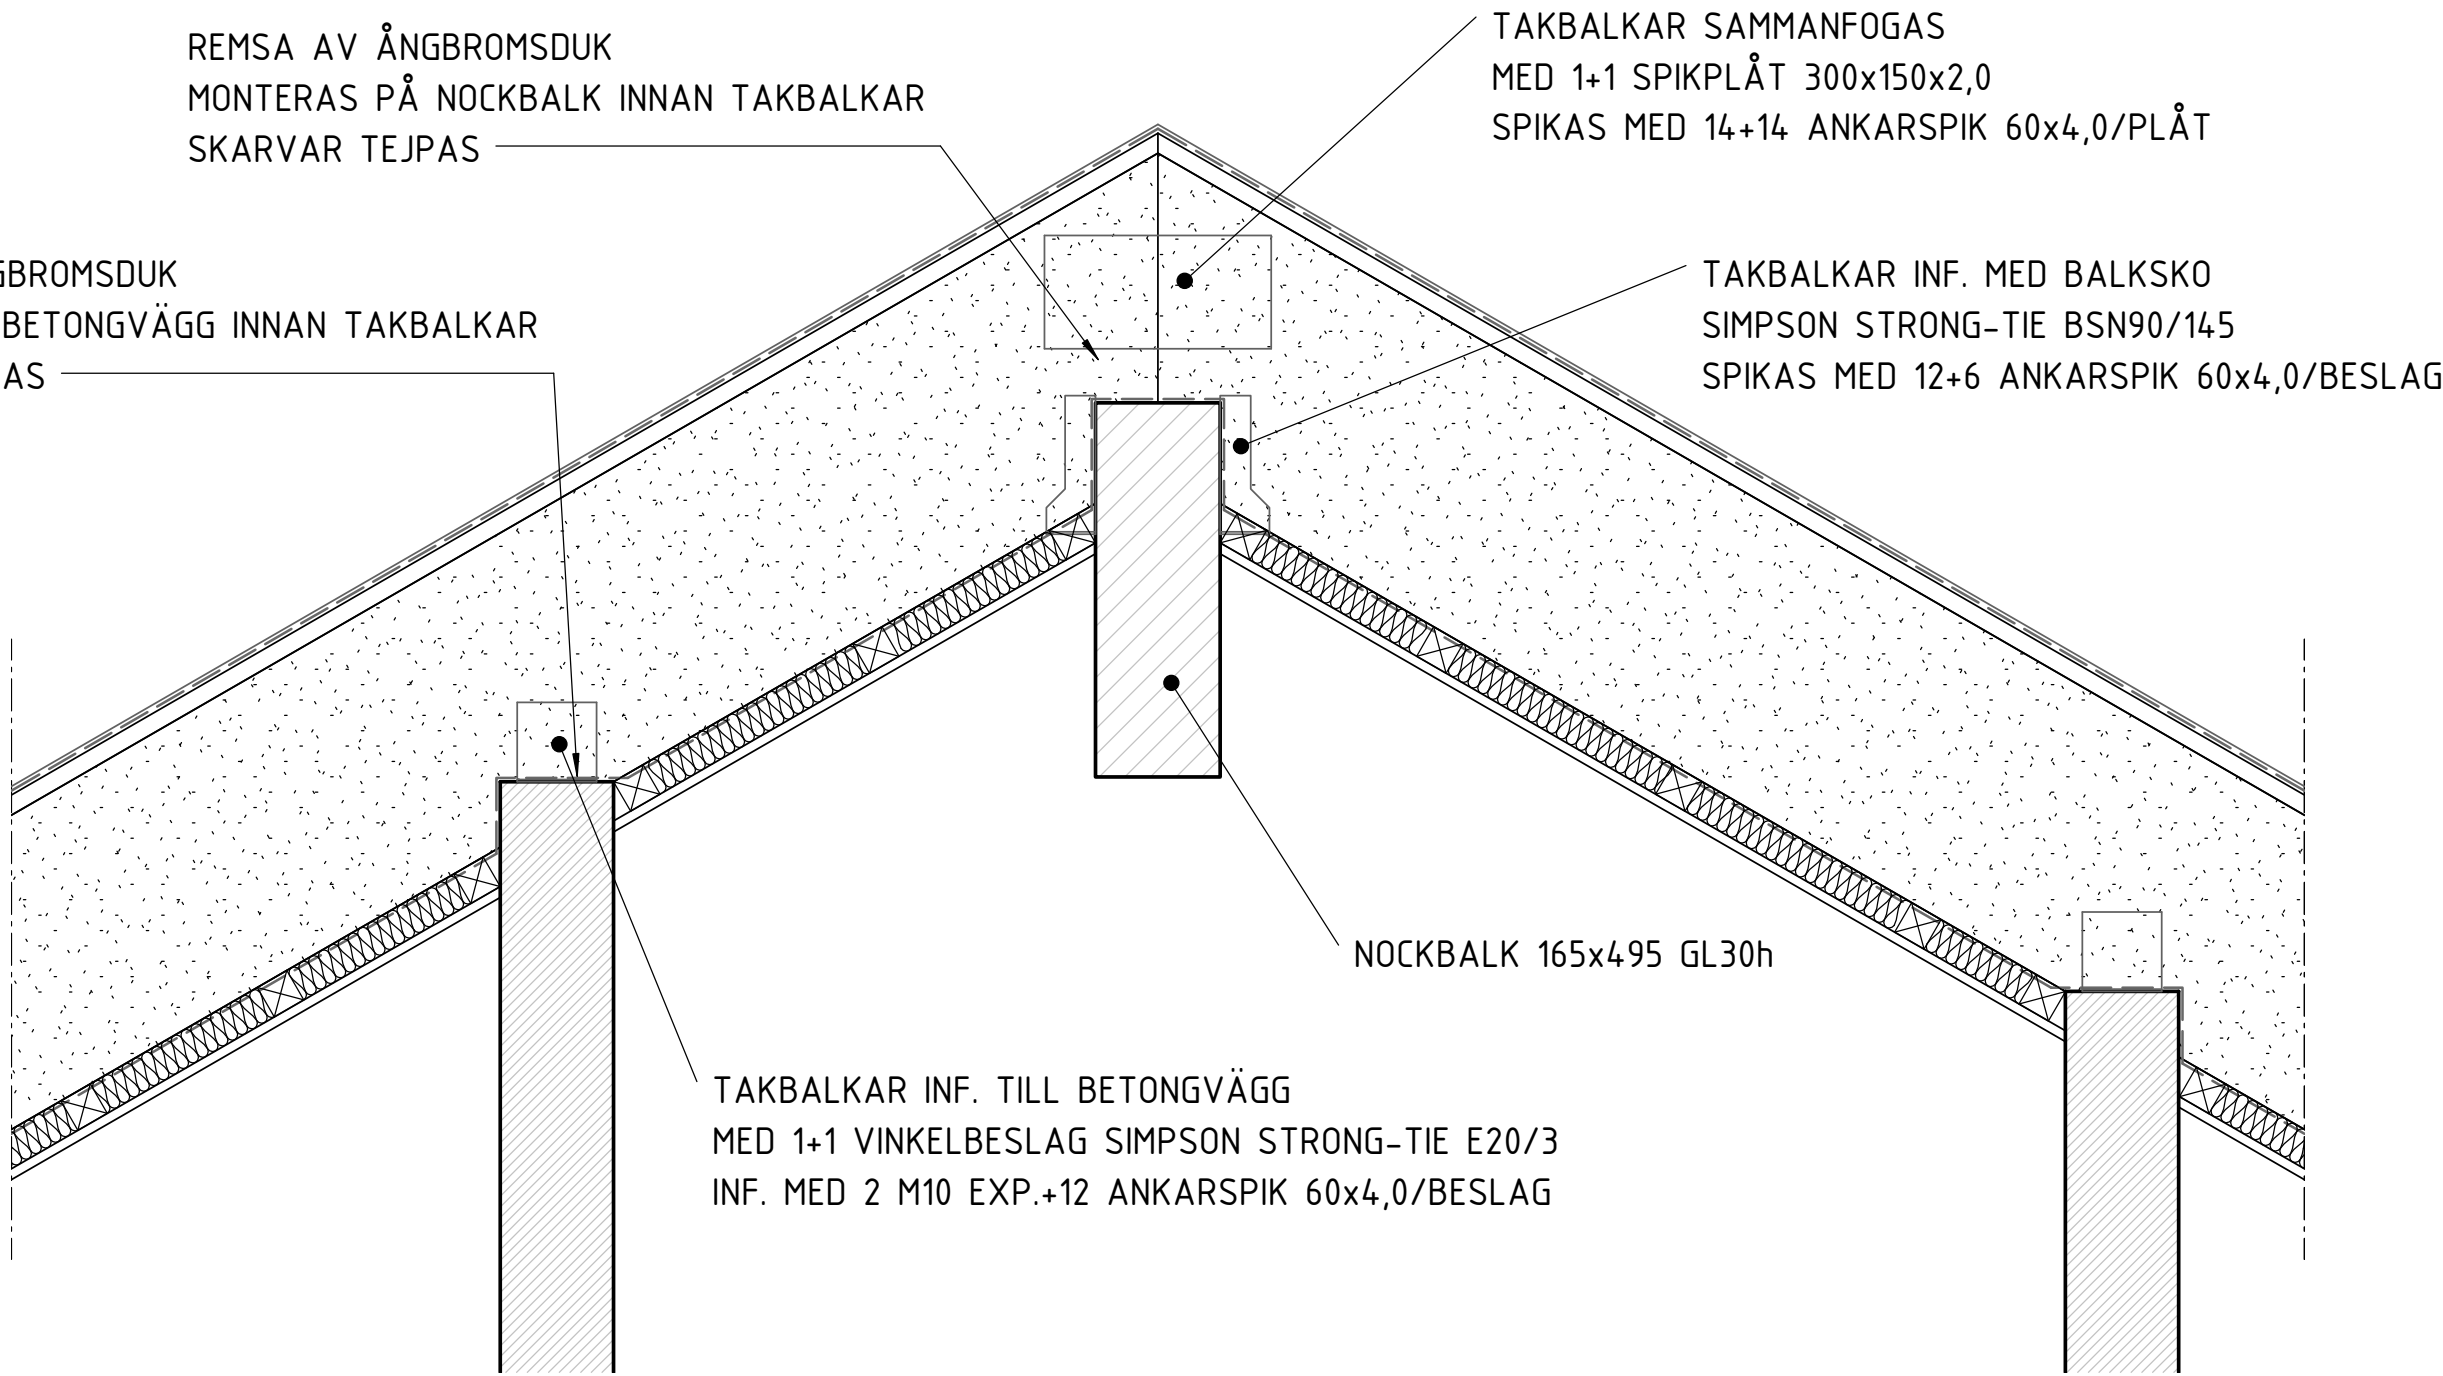


503- 1:10

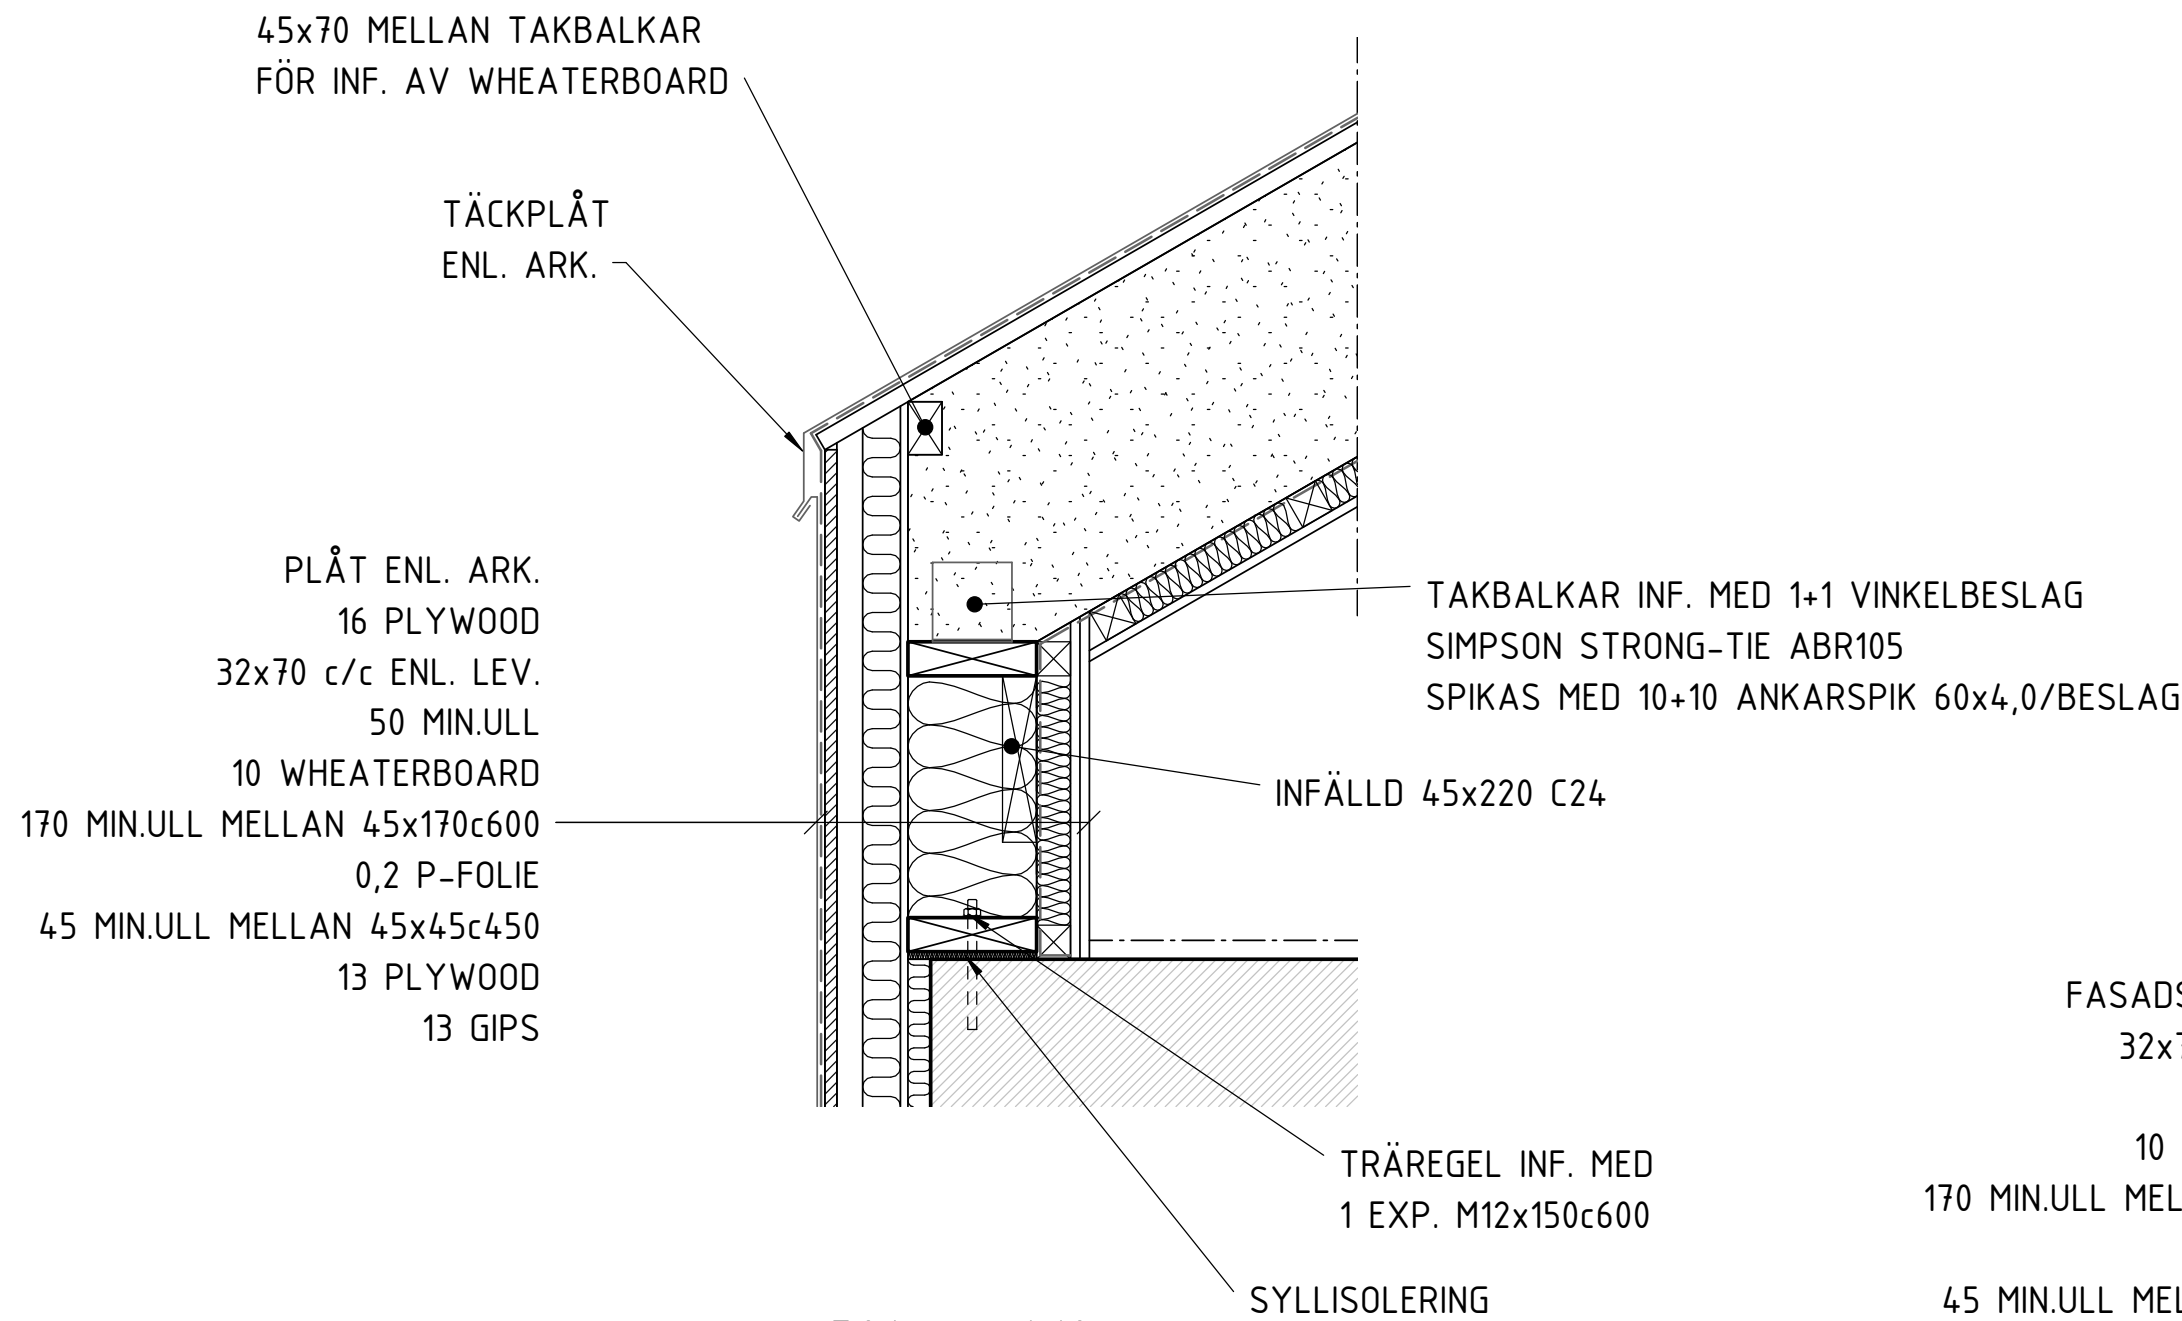


504- 1:10

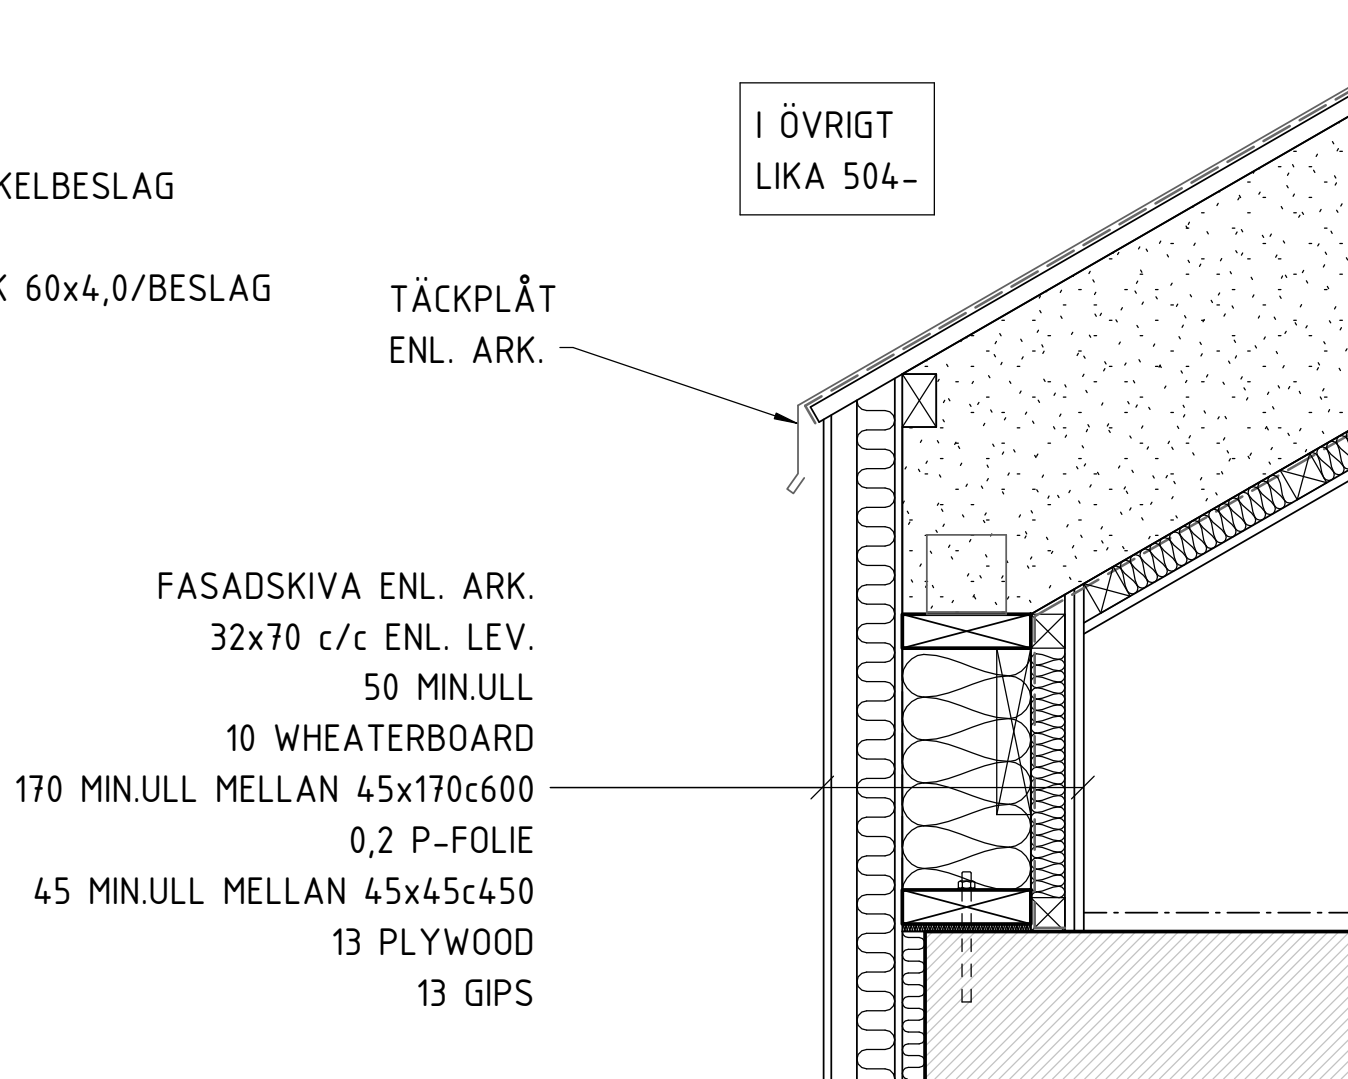


505- 1:10

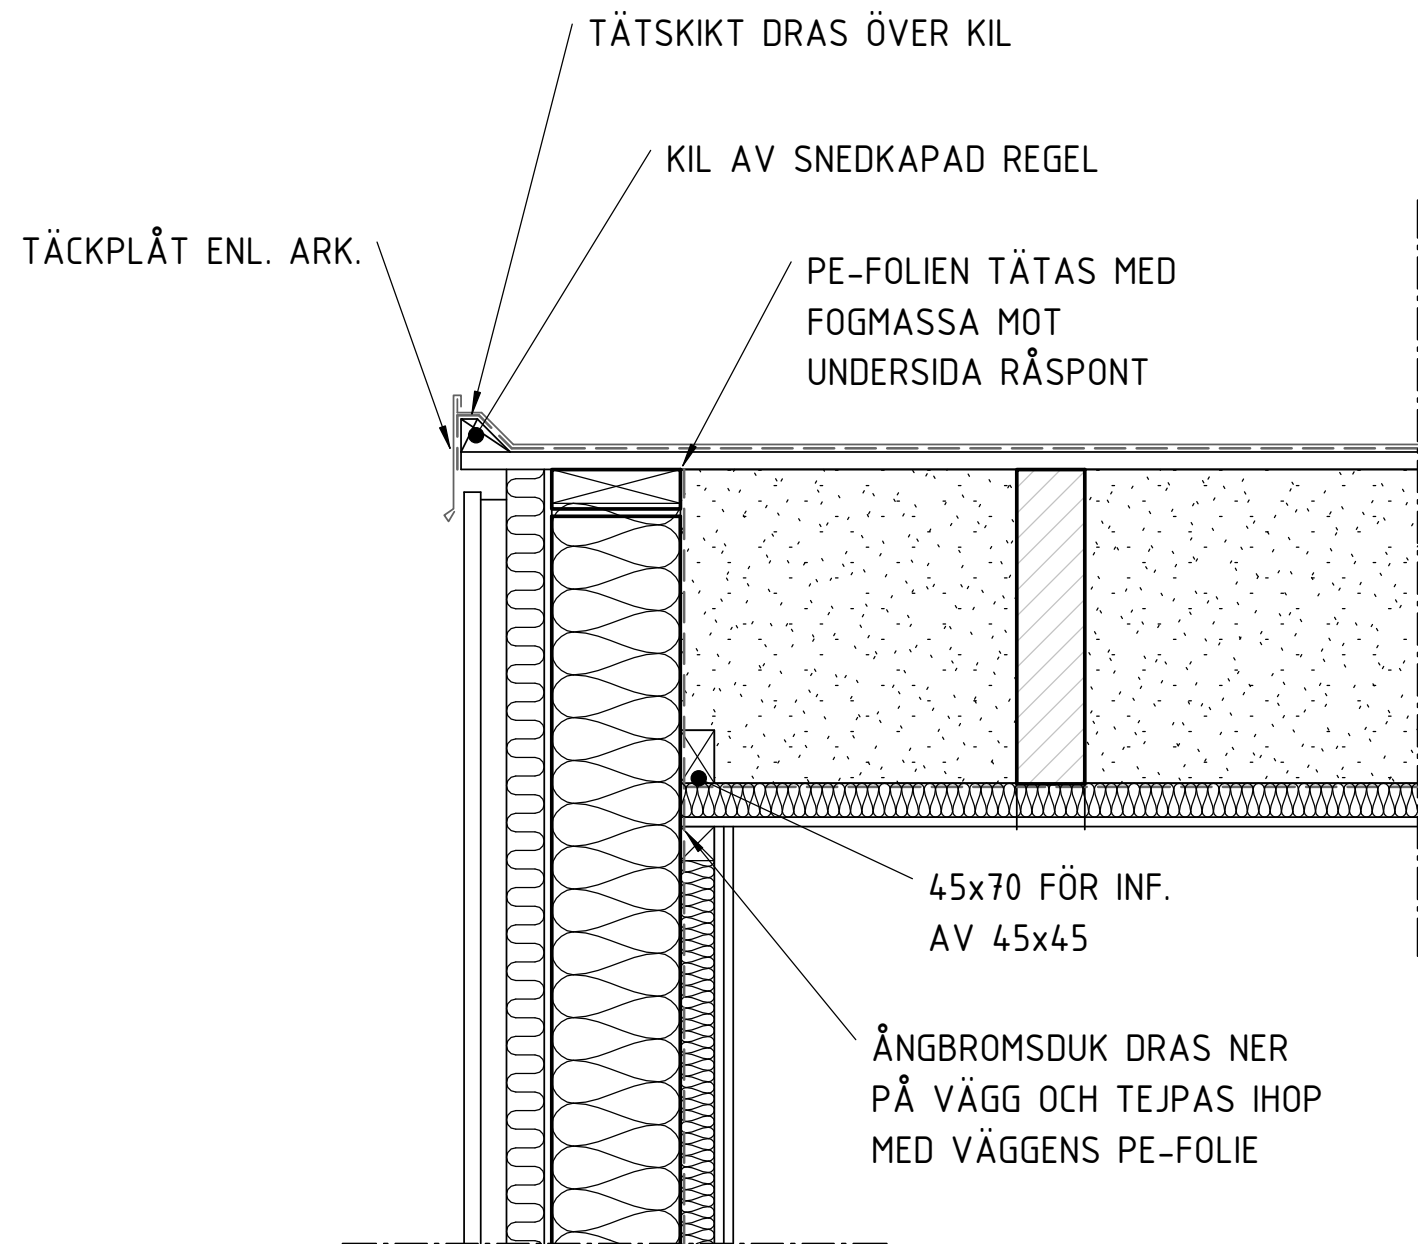

506- 1:10

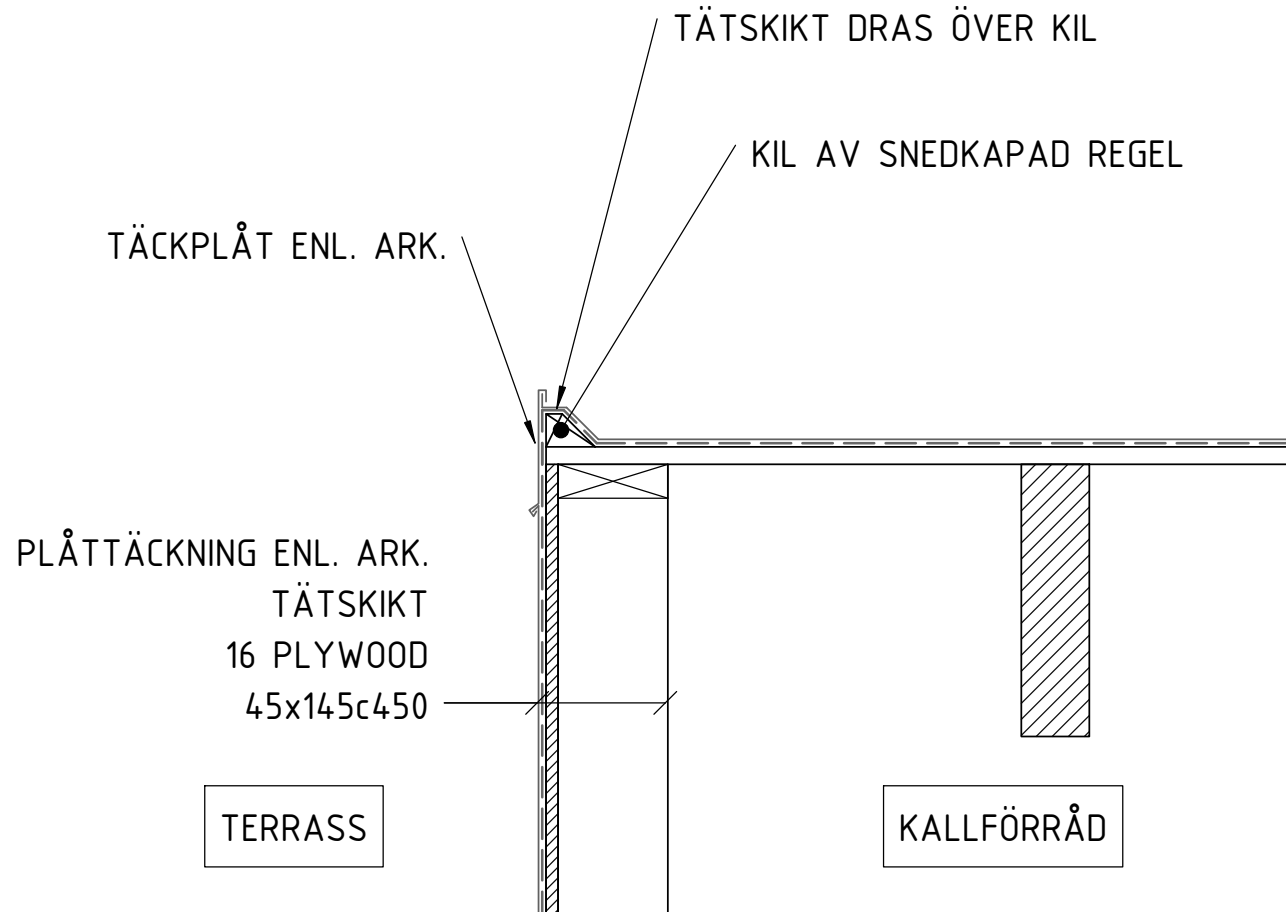

507- 1:10

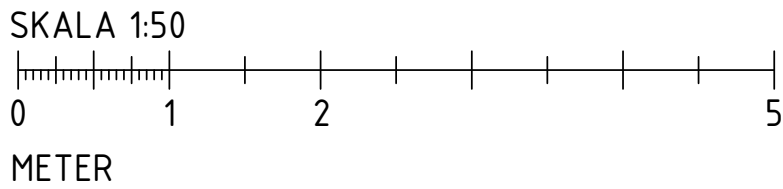


FÖRESKRIFTER

ALLMÄNNA ANVISNINGAR: SE RITN K-010-001


HÄNVISNINGAR

SCHAKTPLAN: SE RITN K-15.1-091
GRUNDPLANER: SE RITN K-15.1-101, 201
GRUNDETALJER: SE RITN K-15.6-00x
TYPSEKTIONER: SE RITN K-20.2-10x, 20x
BJÄLKLAGSPLANER: SE RITN K-21.1-101-221
BJÄLKLAGSDetaljer: SE RITN K-21.6-00x
STÅLPELARUPPSTÄLLNING: SE RITN K-24.4-011
STÅLDETALJER: SE RITN K-24.6-001
TAKPLANER: SE RITN K-41.1-101, 201
TAKDETALJER: SE RITN K-41.6-00x
YTTERVÄGGSDETALJER: SE RITN K-42.6-00x


BET	ÄNDRINGEN AVSER	DATUM	SIGN
RELATIONSHANDLING			
STUREBY STADSVILLOR			
TUSSMÖTETORPET 19			
TUSSMÖTEVÄGEN 236, 122 64 ENSKEDE			
9dp NINE DOORS PROPERTIES			
A	LILJEWALL ARKITEKTER AB	tel. 010-205 10 80	
X K	KNUT JÖNSSON INGENJÖRSBYRÅ AB	tel. 08-59440780	
V	PELATOR VVS PROJEKTERING AB		
E	ELDESIGN INGENJÖRSBYRÅ AB		
UPPDRAG NR	RITAD/KONSTR. AV	HANDLAGGARE	
16-145	TeWa	BeSt	
DATUM	ANSVARIG		
2018-01-12	JeWa		
NYBYGGNAD AV STADSVILLOR			
TAKDETALJER/TERRASSDETALJER			
SKALA	NUMMER	BET	
A1 1:10 A3 1:20	K-41.6-002		

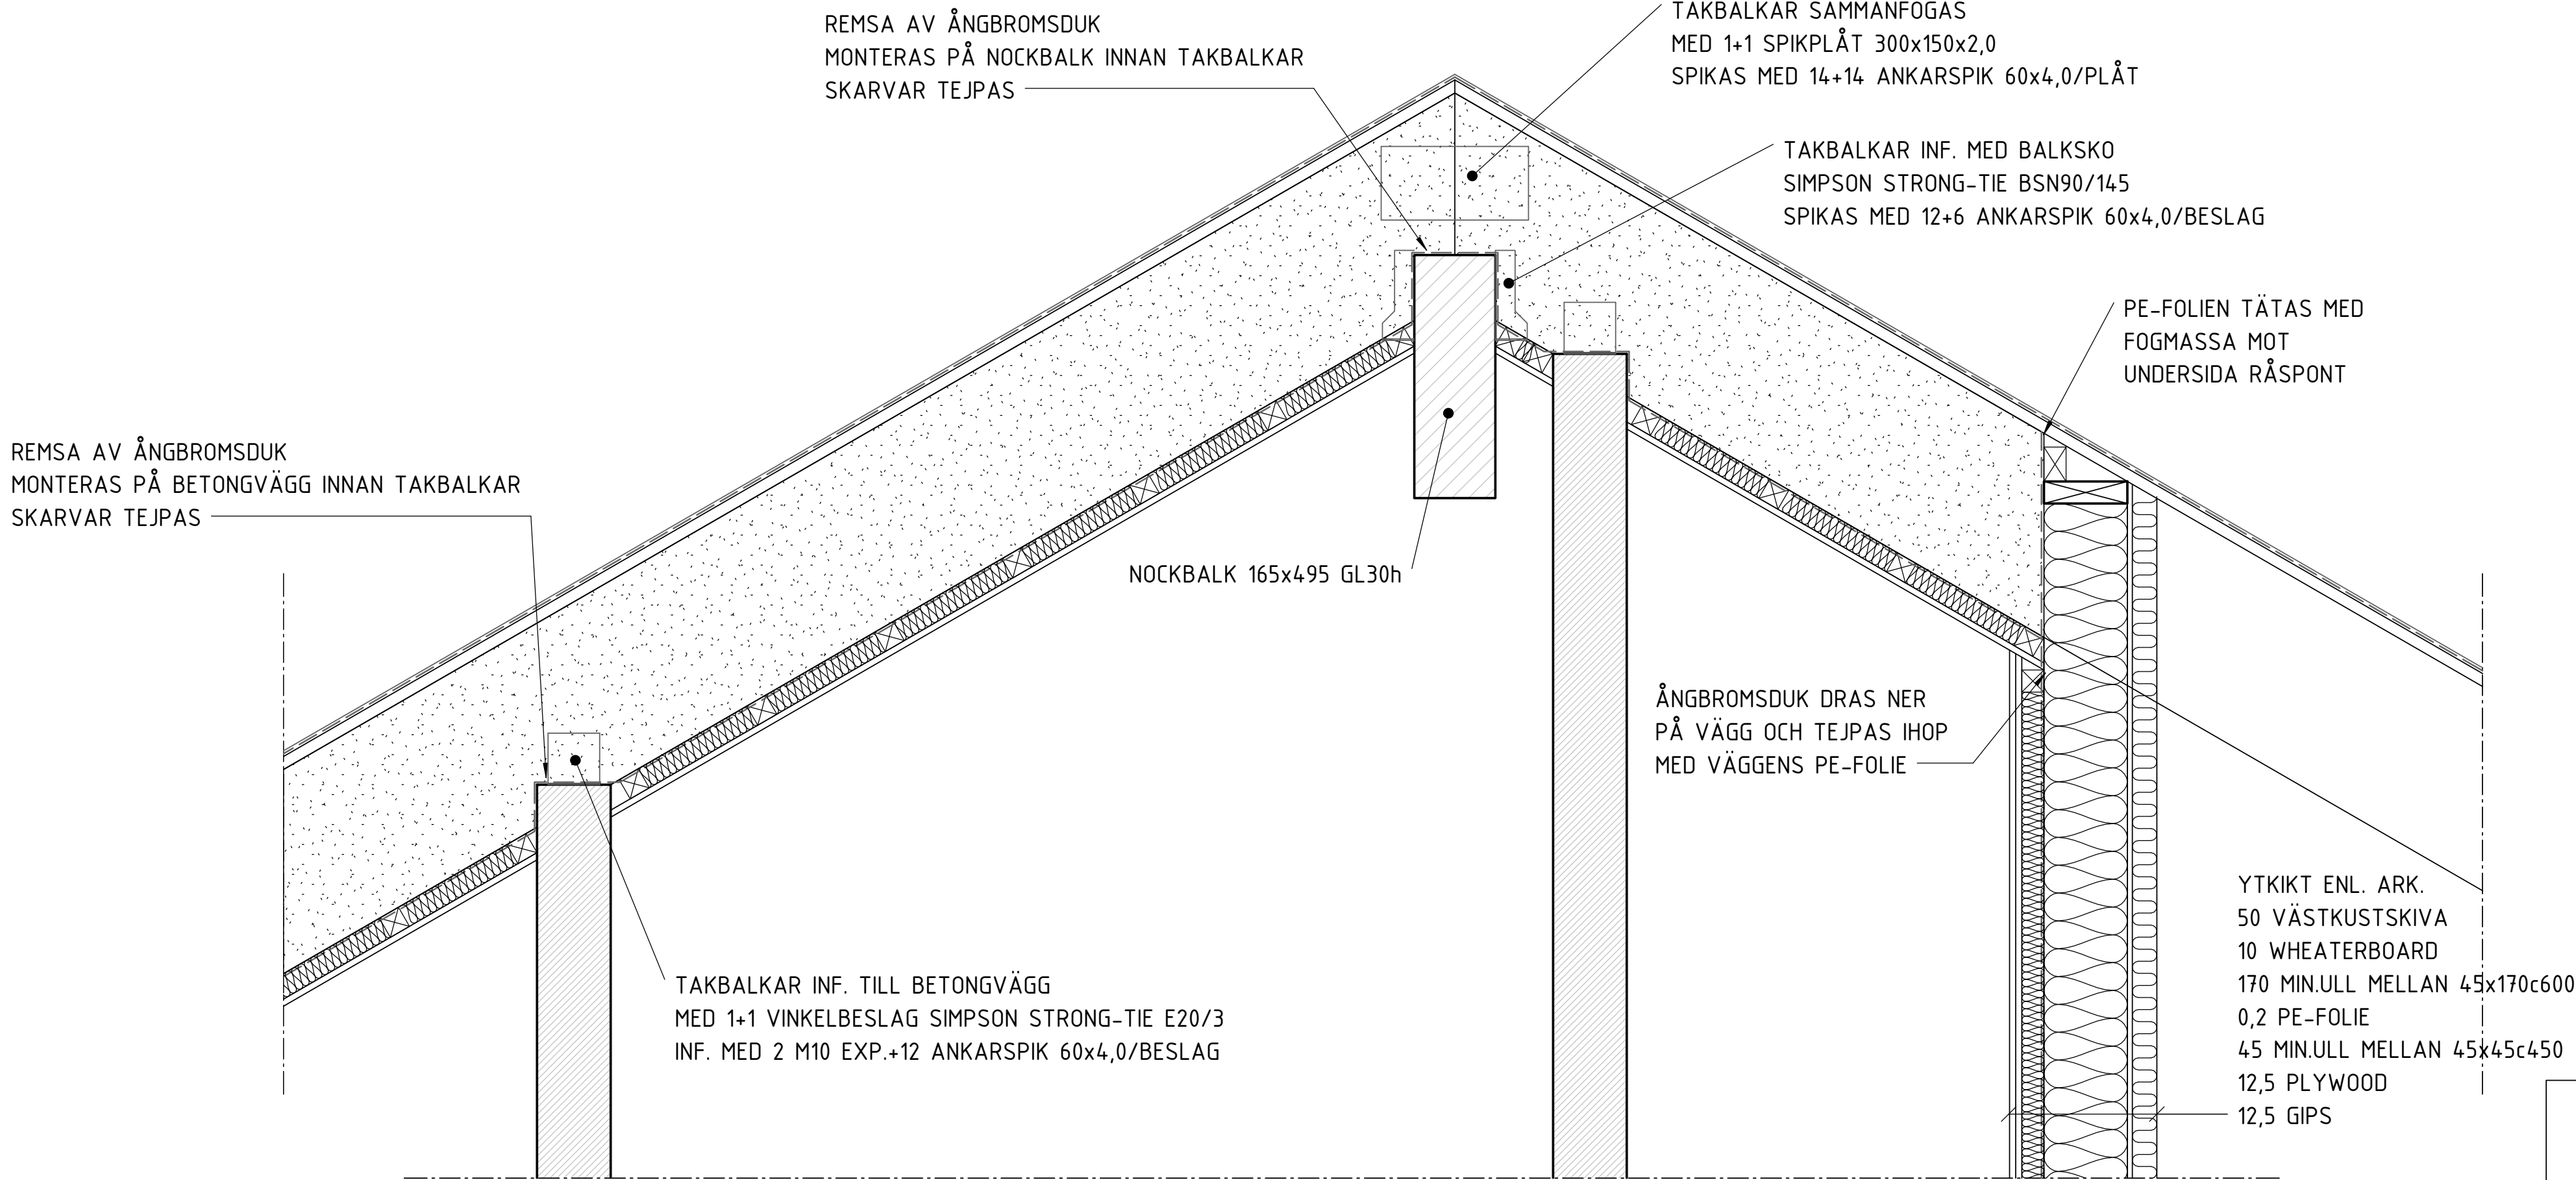


508- 1:10

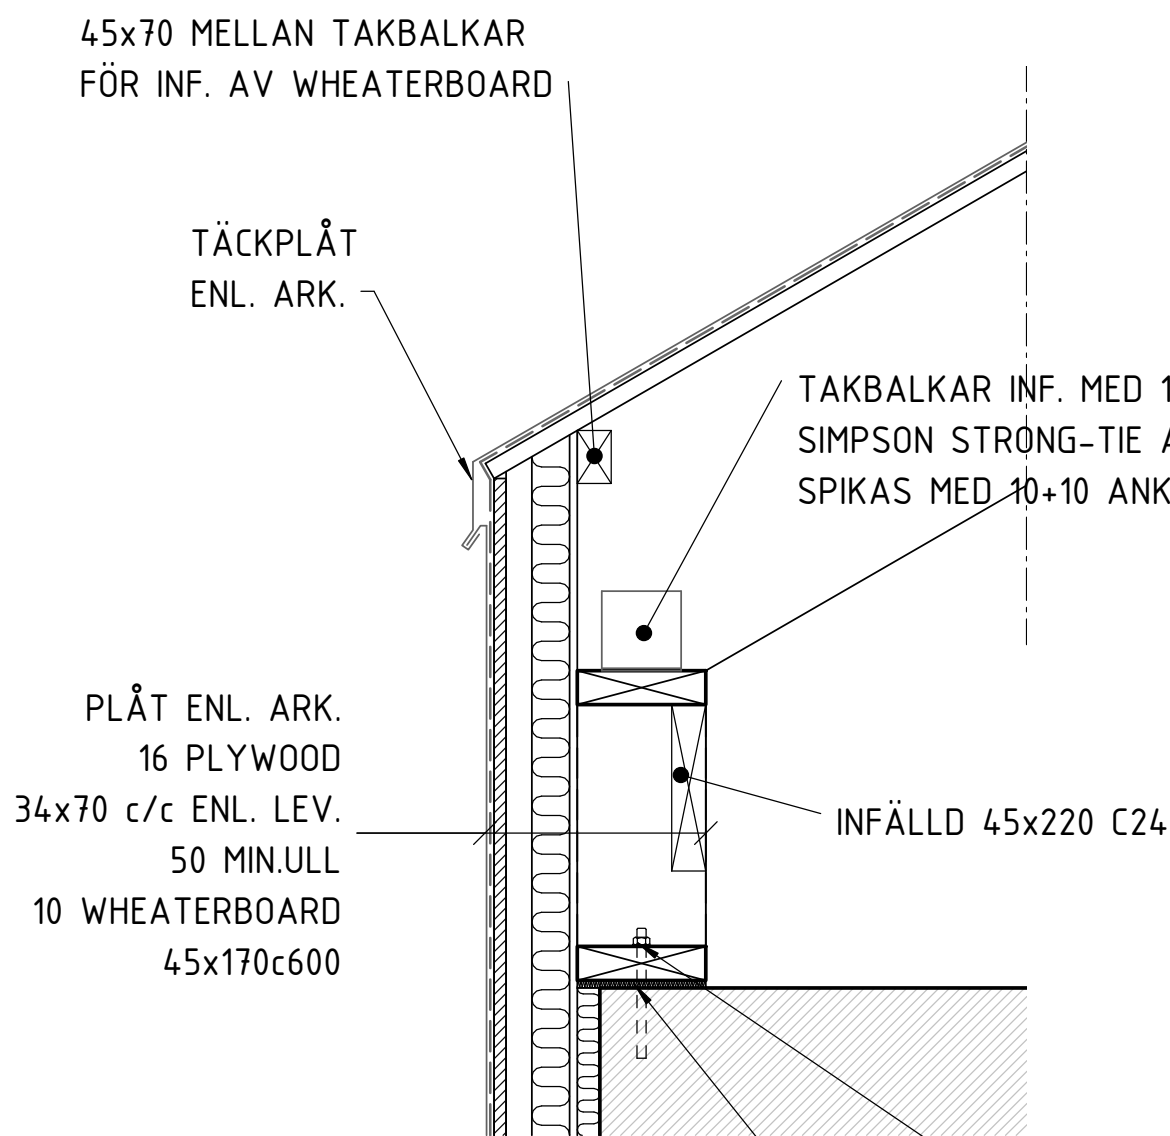


509- 1:10

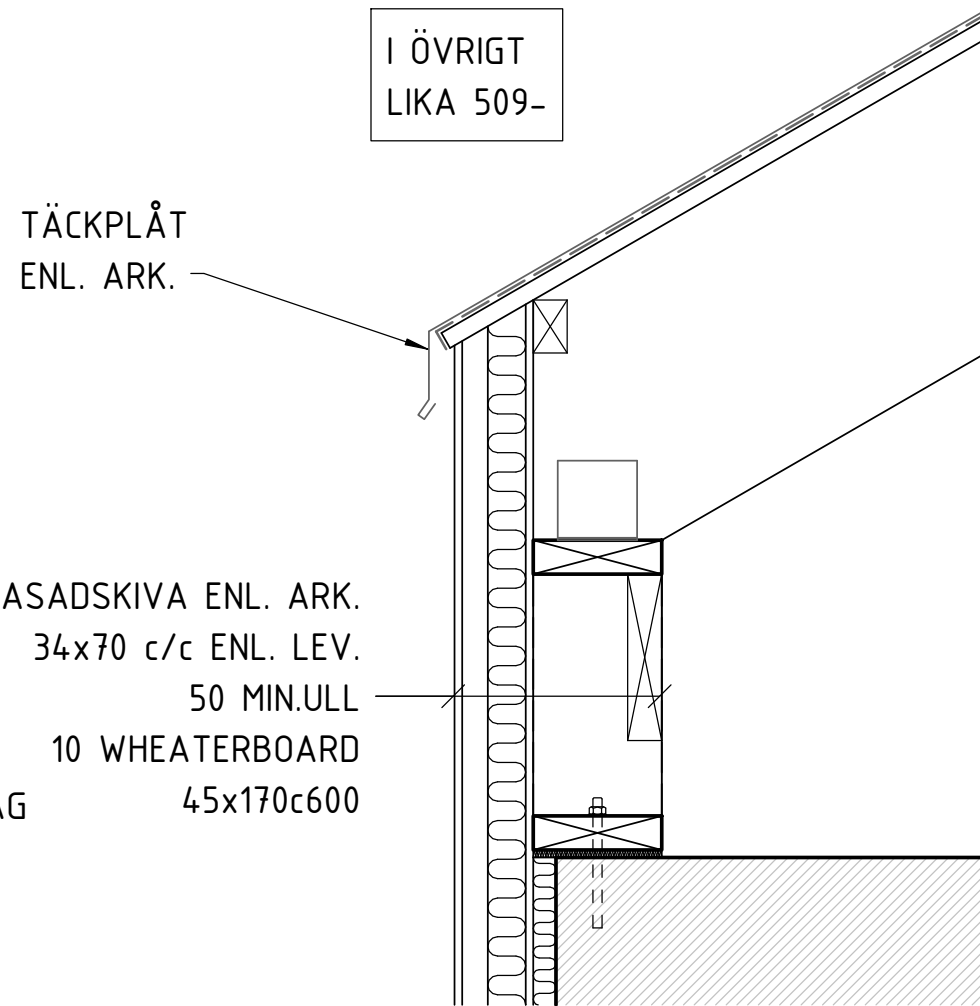


510- 1:10

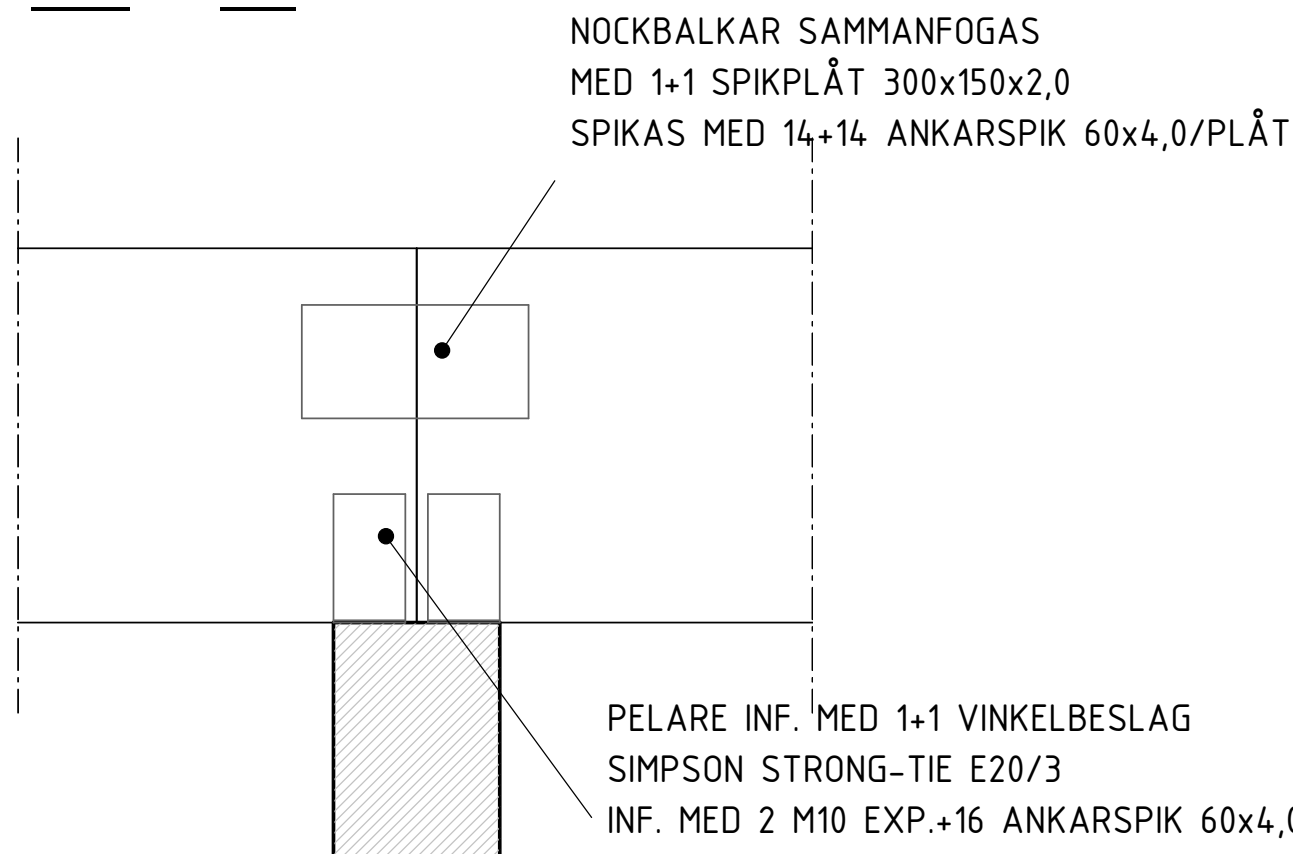


513- 1:10

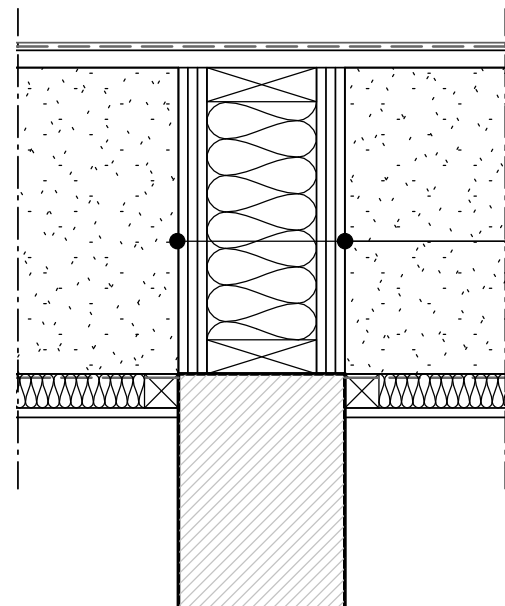


514- 1:10

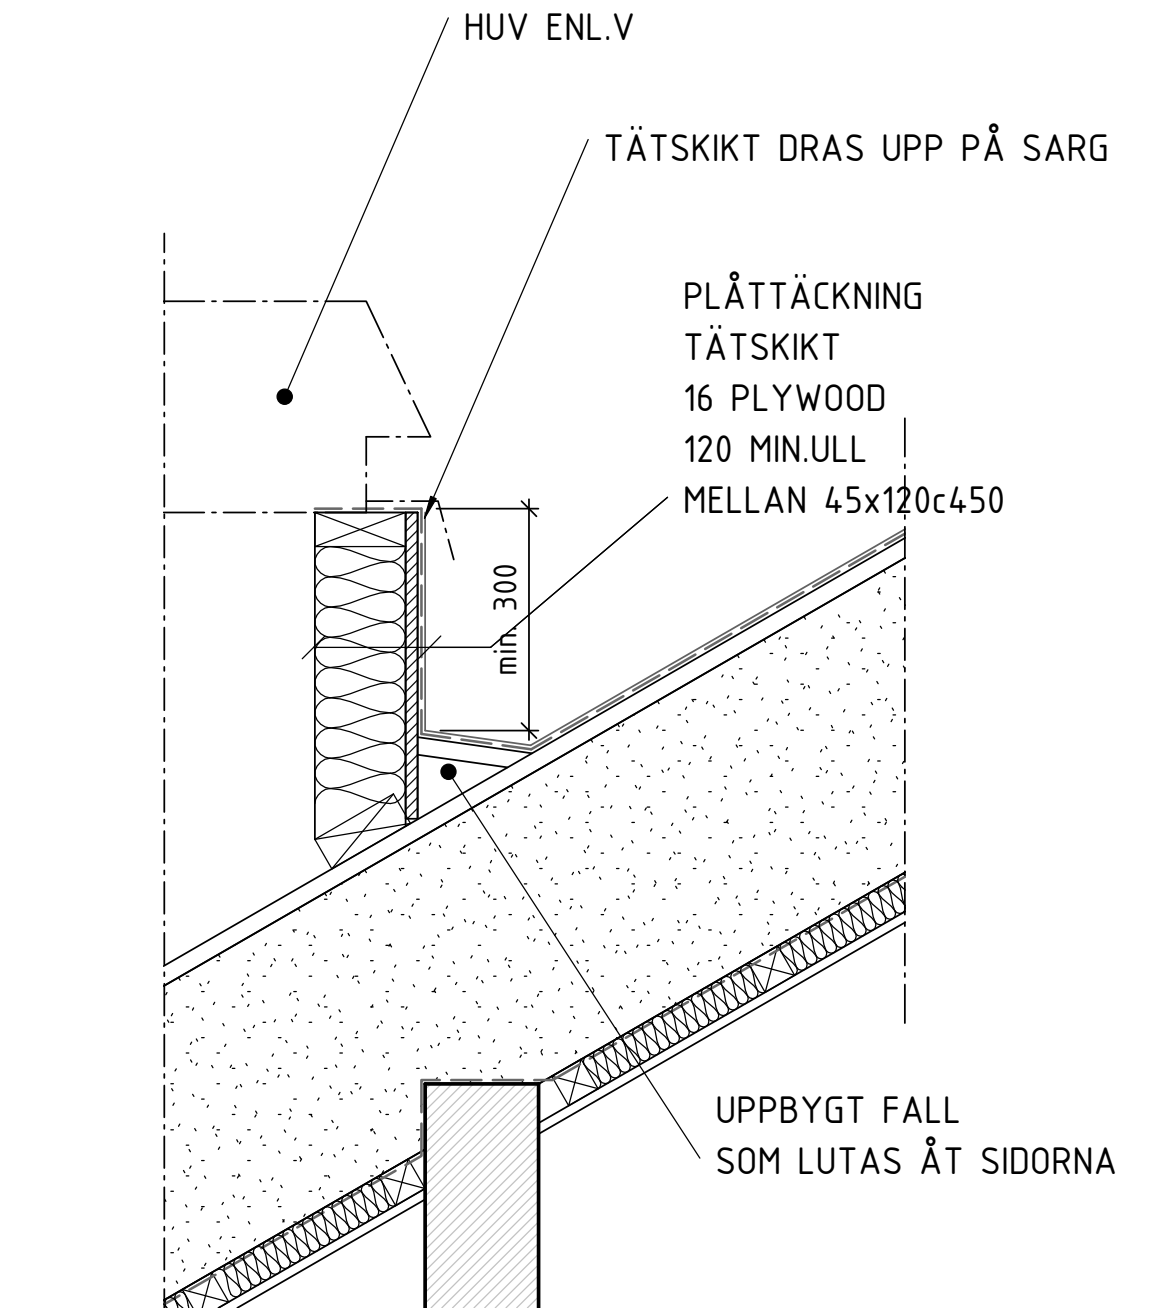

511- 1:10
VID TAKHUVAR

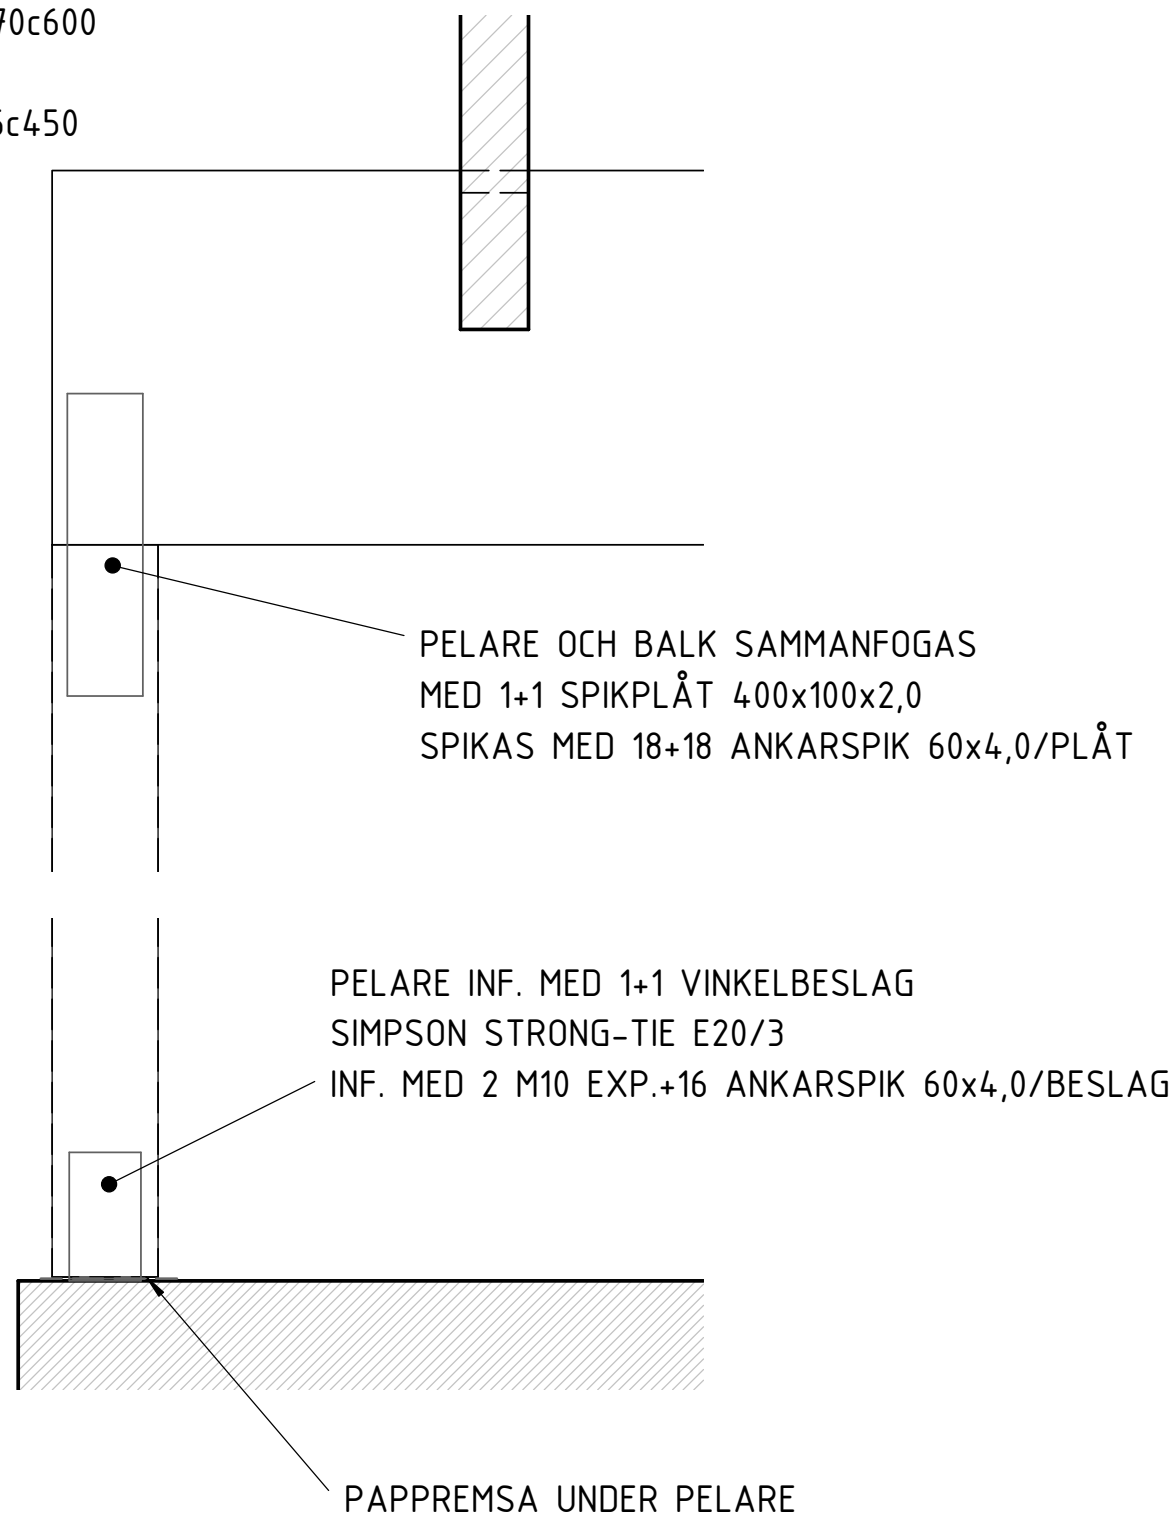

512- 1:10

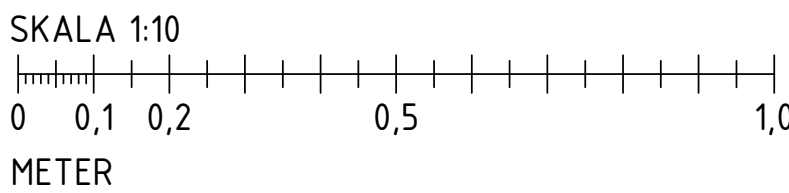

FÖRESKRIFTER


ALLMÄNNA ANVISNINGAR: SE RITN K-010-001

HÄNVISNINGAR

SCHAKTPLAN: SE RITN K-15.1-091
GRUNDPANER: SE RITN K-15.1-101, 201
GRUNDETALJER: SE RITN K-15.6-00x
TYPSEKTIONER: SE RITN K-20.2-10x, 20x
BJÄLKLAGSPANER: SE RITN K-21.1-101-221
BJÄLKLAGSDetaljer: SE RITN K-21.6-00x
STÅLPELARUPPSTÄLLNING: SE RITN K-24.4-011
STÅLDETALJER: SE RITN K-24.6-001
TAKPLANER: SE RITN K-41.1-101, 201
TAKDETALJER: SE RITN K-41.6-00x
YTTERVÄGGSDETALJER: SE RITN K-42.6-00x


BET	ÄNDRINGEN AVSER	DATUM	SIGN
RELATIONSHANDLING			
STUREBY STADSVILLOR			
TUSSMÖTETORPET 19			
TUSSMÖTEVÄGEN 236, 122 64 ENSKEDE			
9dp NINE DOORS PROPERTIES			
A	LILJEWALL ARKITEKTER AB	tel. 010-205 10 80	
X K	KNUT JÖNSSON INGENJÖRSBYRÅ AB	tel. 08-59440780	
V	PELATOR VVS PROJEKTERING AB		
E	ELDESIGN INGENJÖRSBYRÅ AB		
UPPDRAG NR	RITAD/KONSTR. AV	HANDLÄGGARE	
16-145	TeWa	BeSt	
DATUM	ANSVARIG		
2018-01-12	JeWa		
NYBYGGNAD AV STADSVILLOR			
TAKDETALJER/TERRASSDETALJER			
SKALA	NUMMER	BET	
A1 1:10	K-41.6-003		
A3 1:20			

FASADSKIVA ENL. ARK.
34x70 c/c ENL. LEV.
50 MIN.ULL
10 WHEATERBOARD
170 MIN.ULL MELLAN 45x170c600
0,2 P-FOLIE
45 MIN.ULL MELLAN 45x45c450
13 PLYWOOD
13 GIPS

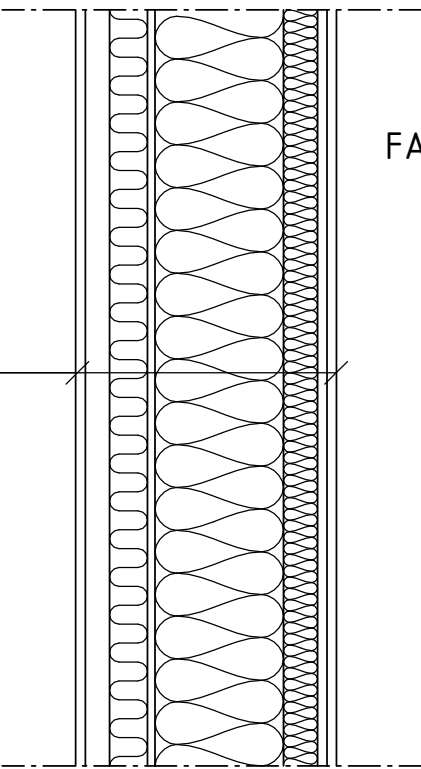


YV1- 1:10

FASADTEGEL ENL. ARK. (3 KRAMLOR Ø5/M2)
20 LUFTSPALT
50 MIN.ULL
10 WHEATERBOARD
170 MIN.ULL MELLAN 45x170c600
0,2 P-FOLIE
45 MIN.ULL MELLAN 45x45c450
13 PLYWOOD
13 GIPS

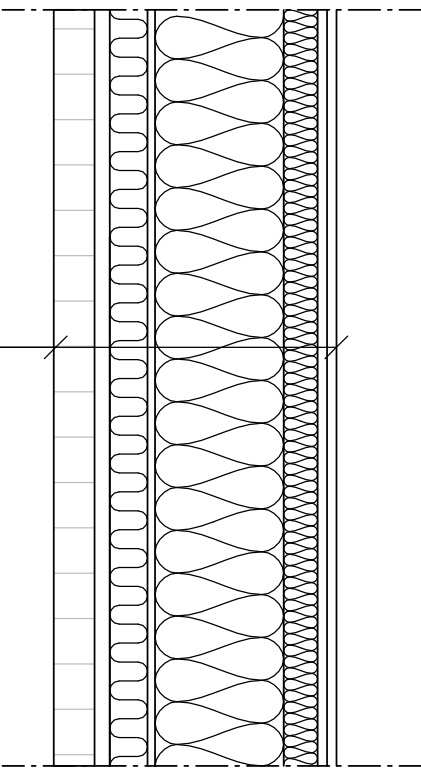


YV2- 1:10

PLÅT ENL. ARK.
16 PLYWOOD
34x70 c/c ENL. LEV.
50 MIN.ULL
10 WHEATERBOARD
170 MIN.ULL MELLAN 45x170c600
0,2 P-FOLIE
45 MIN.ULL MELLAN 45x45c450
13 PLYWOOD
13 GIPS

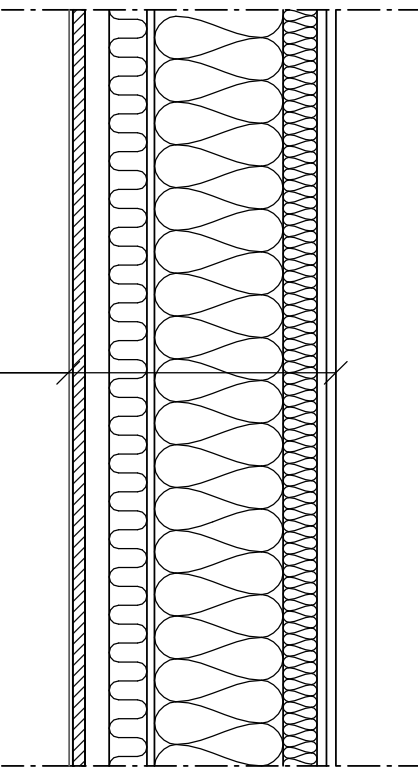

YV3- 1:10

GEOTEXTIL
2x100 ISODRÅN
200 BTG

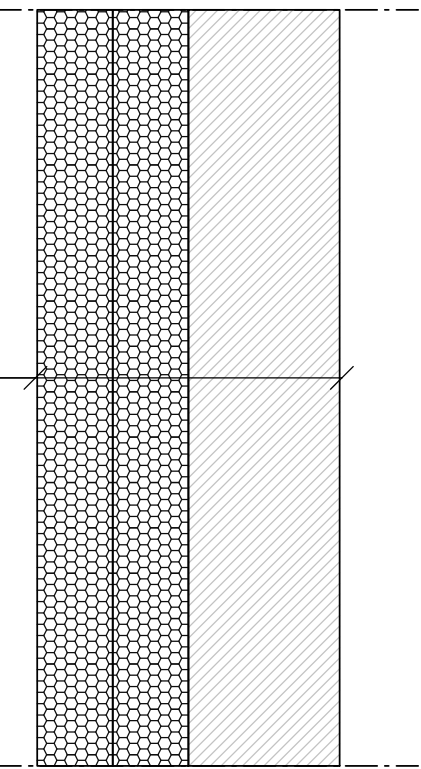

KÄLLARVÄGG 1:10

PAPP TYP YAP2200
DRAS UPP min 100 PÅ WHEATERBOARD
OCH NER ÖVER SOCKEL

SOCKELPLÅT
ENL. A

SYLLTÄTNING

UTFACK INF. MED
VB 70x50x3,0c600
3 GIPS/PLÅTSKRUV +
1 SKRUV HUS-H10.5

PE-FOLIE DRAS NER LÄNGS SOCKEL
OCH UT PÅ BTG
OCH TÄTAS MED FOGMASSA

ENL. PLAN

401- 1:10
SOCKEL VID SKIVFASAD

PAPP TYP YAP2200
DRAS UPP min 100 PÅ WHEATERBOARD
OCH NER ÖVER SOCKEL

VATTENUTLEDANDE
PLÅT ENL. A

SYLLTÄTNING

UTFACK INF. MED
VB 70x50x3,0c600
3 GIPS/PLÅTSKRUV +
1 SKRUV HUS-H10.5

PE-FOLIE DRAS UT PÅ BTG
OCH TÄTAS MED FOGMASSA

402- 1:10
SOCKEL VID TEGELFASAD

PAPP TYP YAP2200
DRAS UPP min 100 PÅ WHEATERBOARD
OCH NER ÖVER SOCKEL

VAR TREDJE STÖTFOG I FÖRSTA SKIFTET
LÄMNAS ÖPPEN FÖR DRÄNERING

VATTENUTLEDANDE
ROSTFRIPLÅT ENL. A


SYLLTÄTNING

UTFACK INF. MED
VB 70x50x3,0c600
3 GIPS/PLÅTSKRUV +
1 SKRUV HUS-H10.5

PE-FOLIE DRAS UT PÅ BTG
OCH TÄTAS MED FOGMASSA

BRUK I FALL

403- 1:10

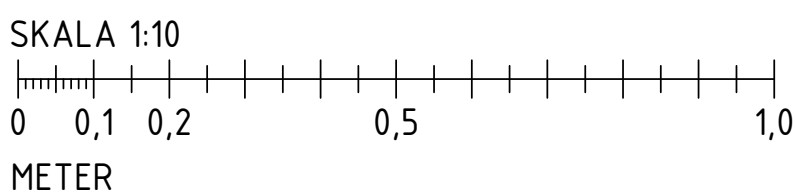



FÖRESKRIFTER

ALLMÄNNA ANVISNINGAR: SE RITN K-010-001

HÄNVISNINGAR

SCHAKTPLAN: SE RITN K-15.1-091
GRUNDPLANER: SE RITN K-15.1-101, 201
GRUNDETALJER: SE RITN K-15.6-00x
TYPSEKTIONER: SE RITN K-20.2-10x, 20x
BJÄLKLAGSPLANER: SE RITN K-21.1-101-221
BJÄLKLAGSDetaljer: SE RITN K-21.6-00x
STÅLPELARUPPSTÄLLNING: SE RITN K-24.4-011
STÅLDETALJER: SE RITN K-24.6-001
TAKPLANER: SE RITN K-41.1-101, 201
TAKDETALJER: SE RITN K-41.6-00x
YTTERVÄGGSDETALJER: SE RITN K-42.6-00x

BET	ÄNDRINGEN AVSER	DATUM	SIGN
RELATIONSHANDLING			
STUREBY STADSVILLOR			
TUSSMÖTETORPET 19			
TUSSMÖTEVÄGEN 236, 122 64 ENSKEDE			
NINE DOORS PROPERTIES			
<input type="checkbox"/> A	LILJEWALL ARKITEKTER AB	tel. 010-205 10 80	
<input checked="" type="checkbox"/> K	KNUT JÖNSSON INGENJÖRSBYRÅ AB	tel. 08-59440780	
<input type="checkbox"/> V	PELATOR VVS PROJEKTERING AB		
<input type="checkbox"/> E	ELDESIGN INGENJÖRSBYRÅ AB		
UPPDRAG NR	RITAD/KONSTR. AV	HANDLAGGARE	
16-145	TeWa	BeSt	
DATUM	ANSVÄRIG		
2018-01-12	JeWa		
NYBYGGNAD AV STADSVILLOR			
YTTERVÄGGSDETALJER, VÄGGTYPER			
SKALA	NUMMER	BET	
A1 1:10	K-42.6-001		
A3 1:20			

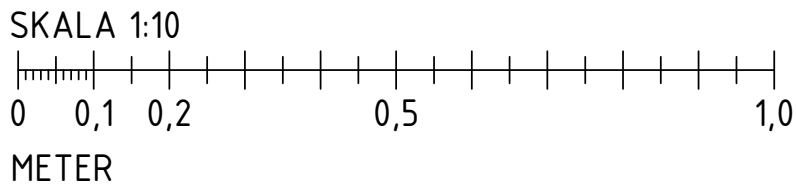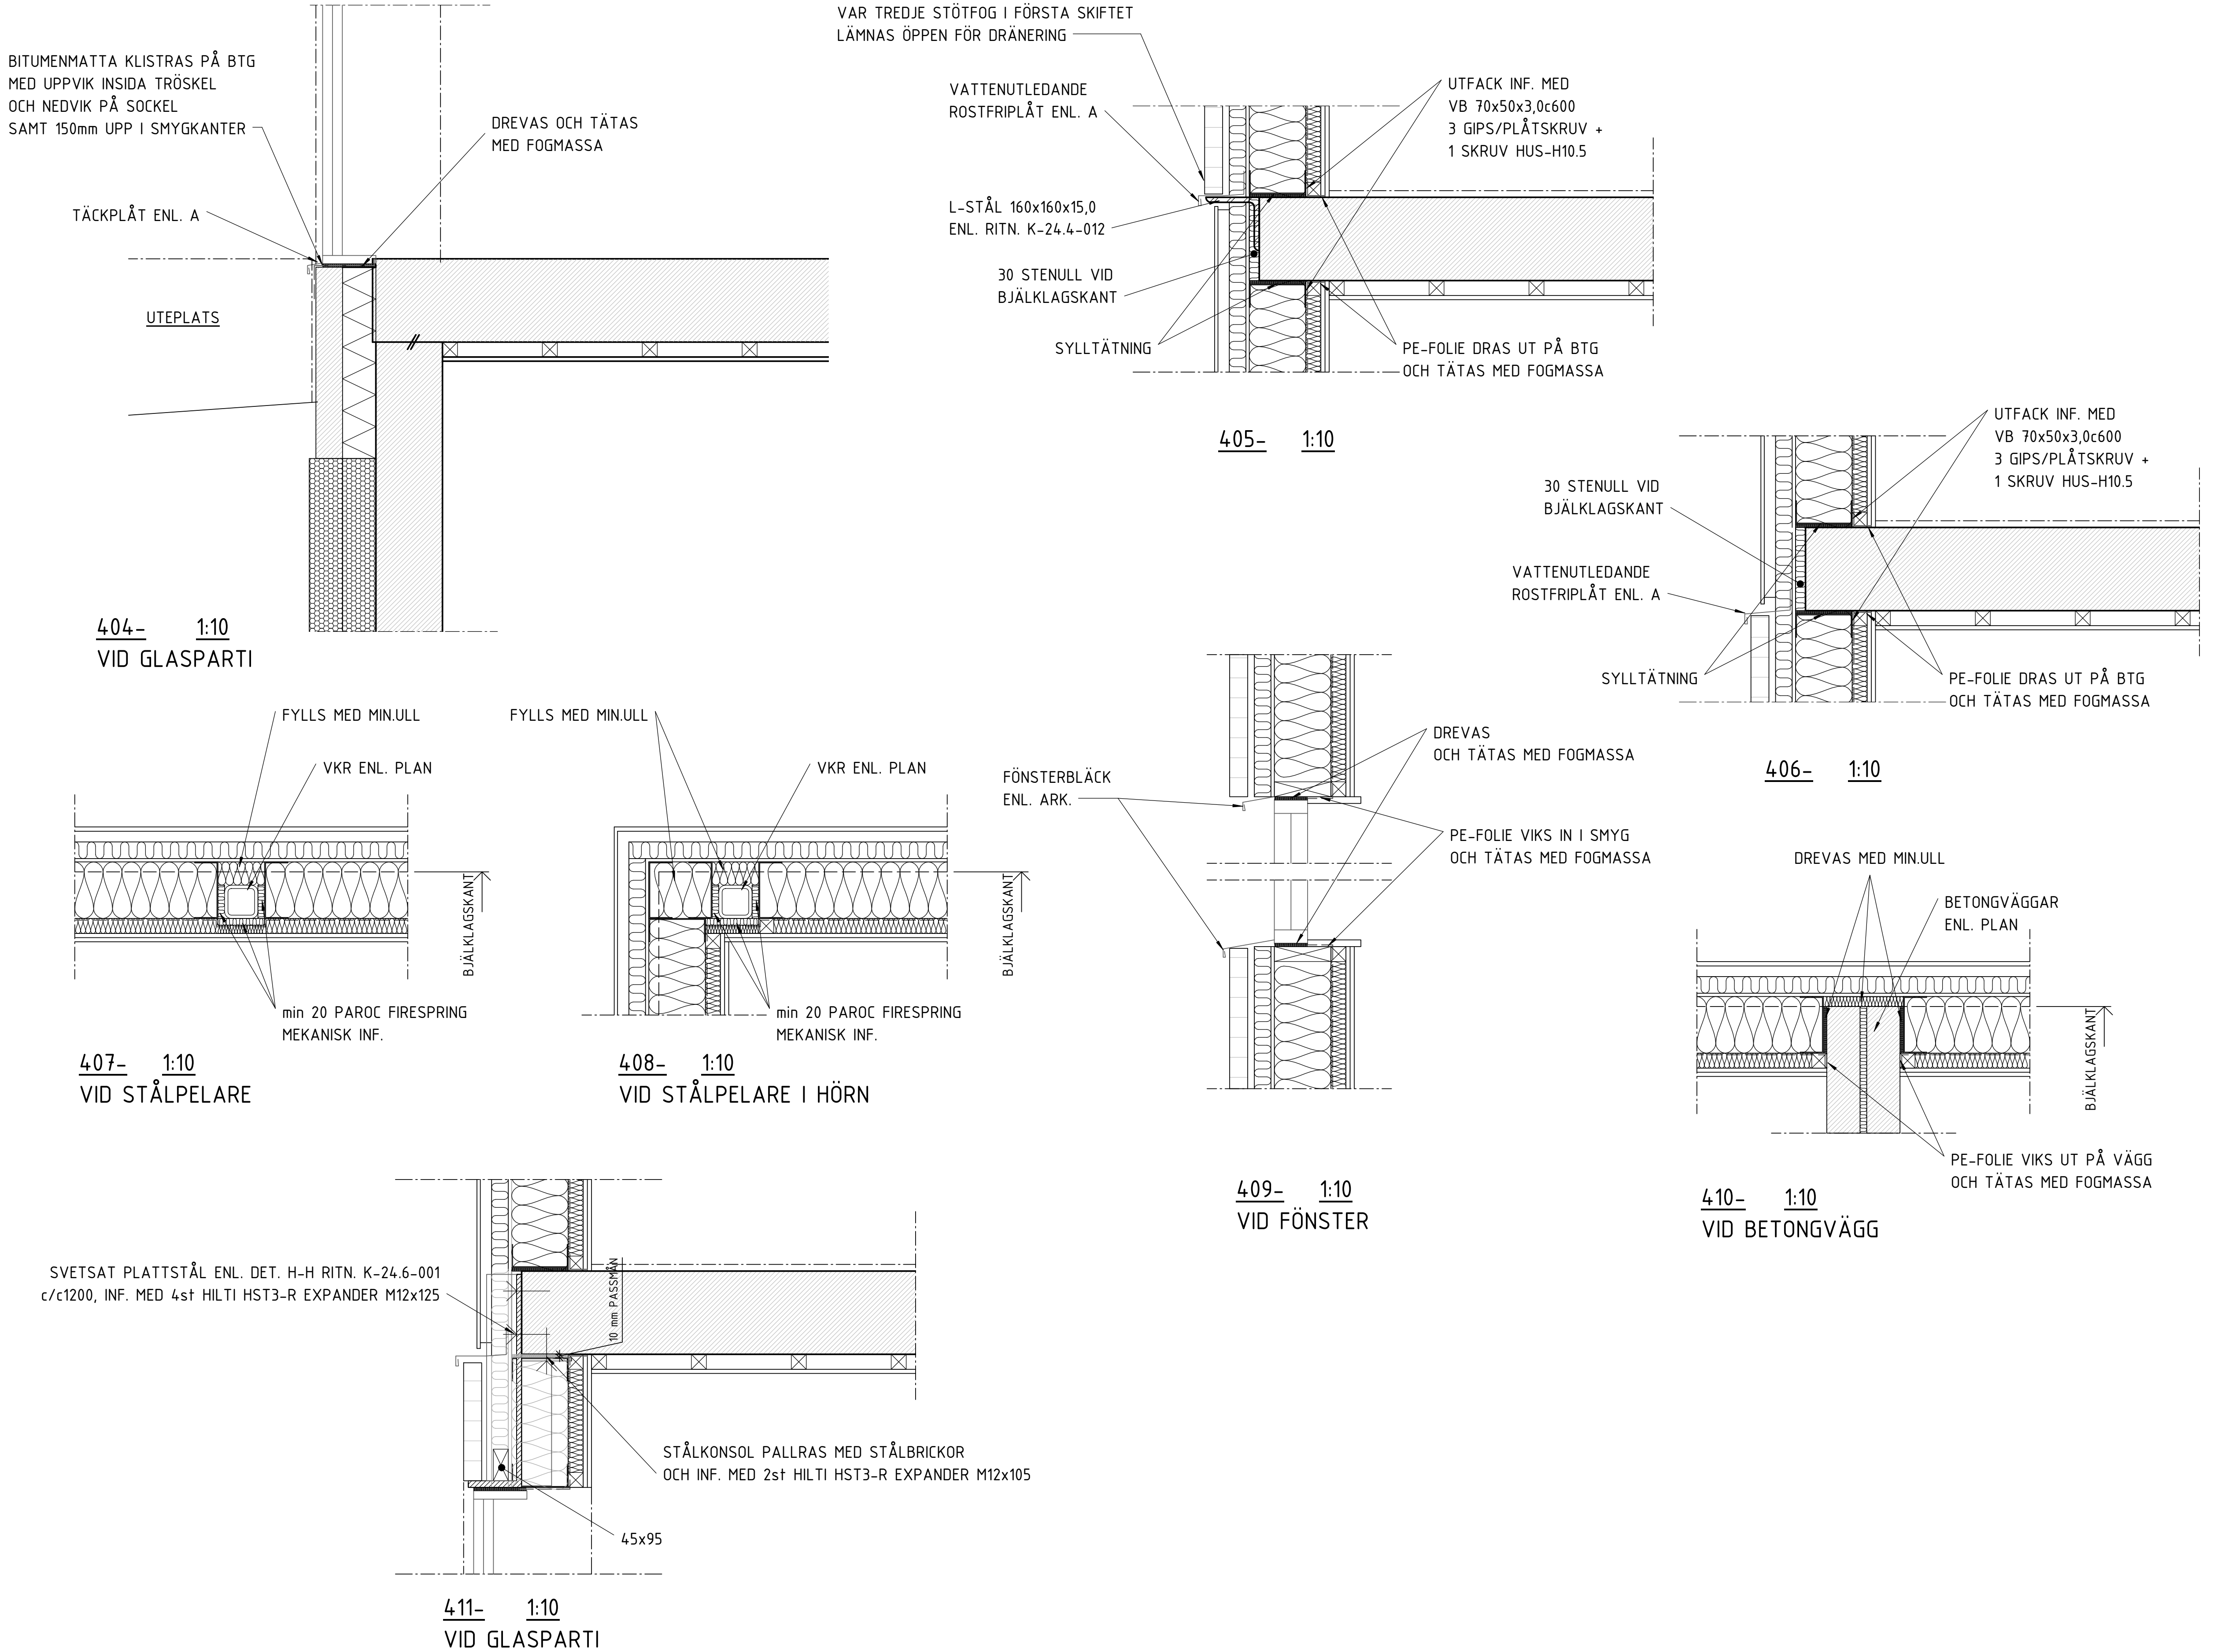


FÖRESKRIFTER

ALLMÄNNA ANVISNINGAR: SE RITN K-010-001

HÄNVISNINGAR

SCHAKTPLAN: SE RITN K-15.1-091
GRUNDPLANER: SE RITN K-15.1-101, 201
GRUNDETALJER: SE RITN K-15.6-00x
TYPSEKTIONER: SE RITN K-20.2-10x, 20x
BJÄLKLAGSPLANER: SE RITN K-21.1-101-221
BJÄLKLAGSDetaljer: SE RITN K-21.6-00x
STÅLPELARUPPSTÄLLNING: SE RITN K-24.4-011
STÅLDETALJER: SE RITN K-24.6-001
TAKPLANER: SE RITN K-41.1-101, 201
TAKDETALJER: SE RITN K-41.6-00x
YTTERVÄGGSDETALJER: SE RITN K-42.6-00x

BET	ÄNDRINGEN AVSER	DATUM	SIGN
RELATIONSHANDLING			
STUREBY STADSVILLOR			
TUSSMÖTETORPET 19			
TUSSMÖTEVÄGEN 236, 122 64 ENSKEDE			
A	LILJEWALL ARKITEKTER AB	tel. 010-205 10 80	
X K	KNUT JÖNSSON INGENJÖRSBYRÅ AB	tel. 08-59440780	
V	PELATOR VVS PROJEKTERING AB		
E	ELDESIGN INGENJÖRSBYRÅ AB		
UPPRORAG NR		RITAD/KONSTR. AV	HANDLÄGGARE
16-145		TeWa	BeSt
DATUM		ANSVÄRIG	
2018-01-12		JeWa	
NYBYGGNAD AV STADSVILLOR			
YTTERVÄGGSDETALJER			
SKALA	NUMMER		BET
A1 1:10	K-42.6-002		
A3 1:20			

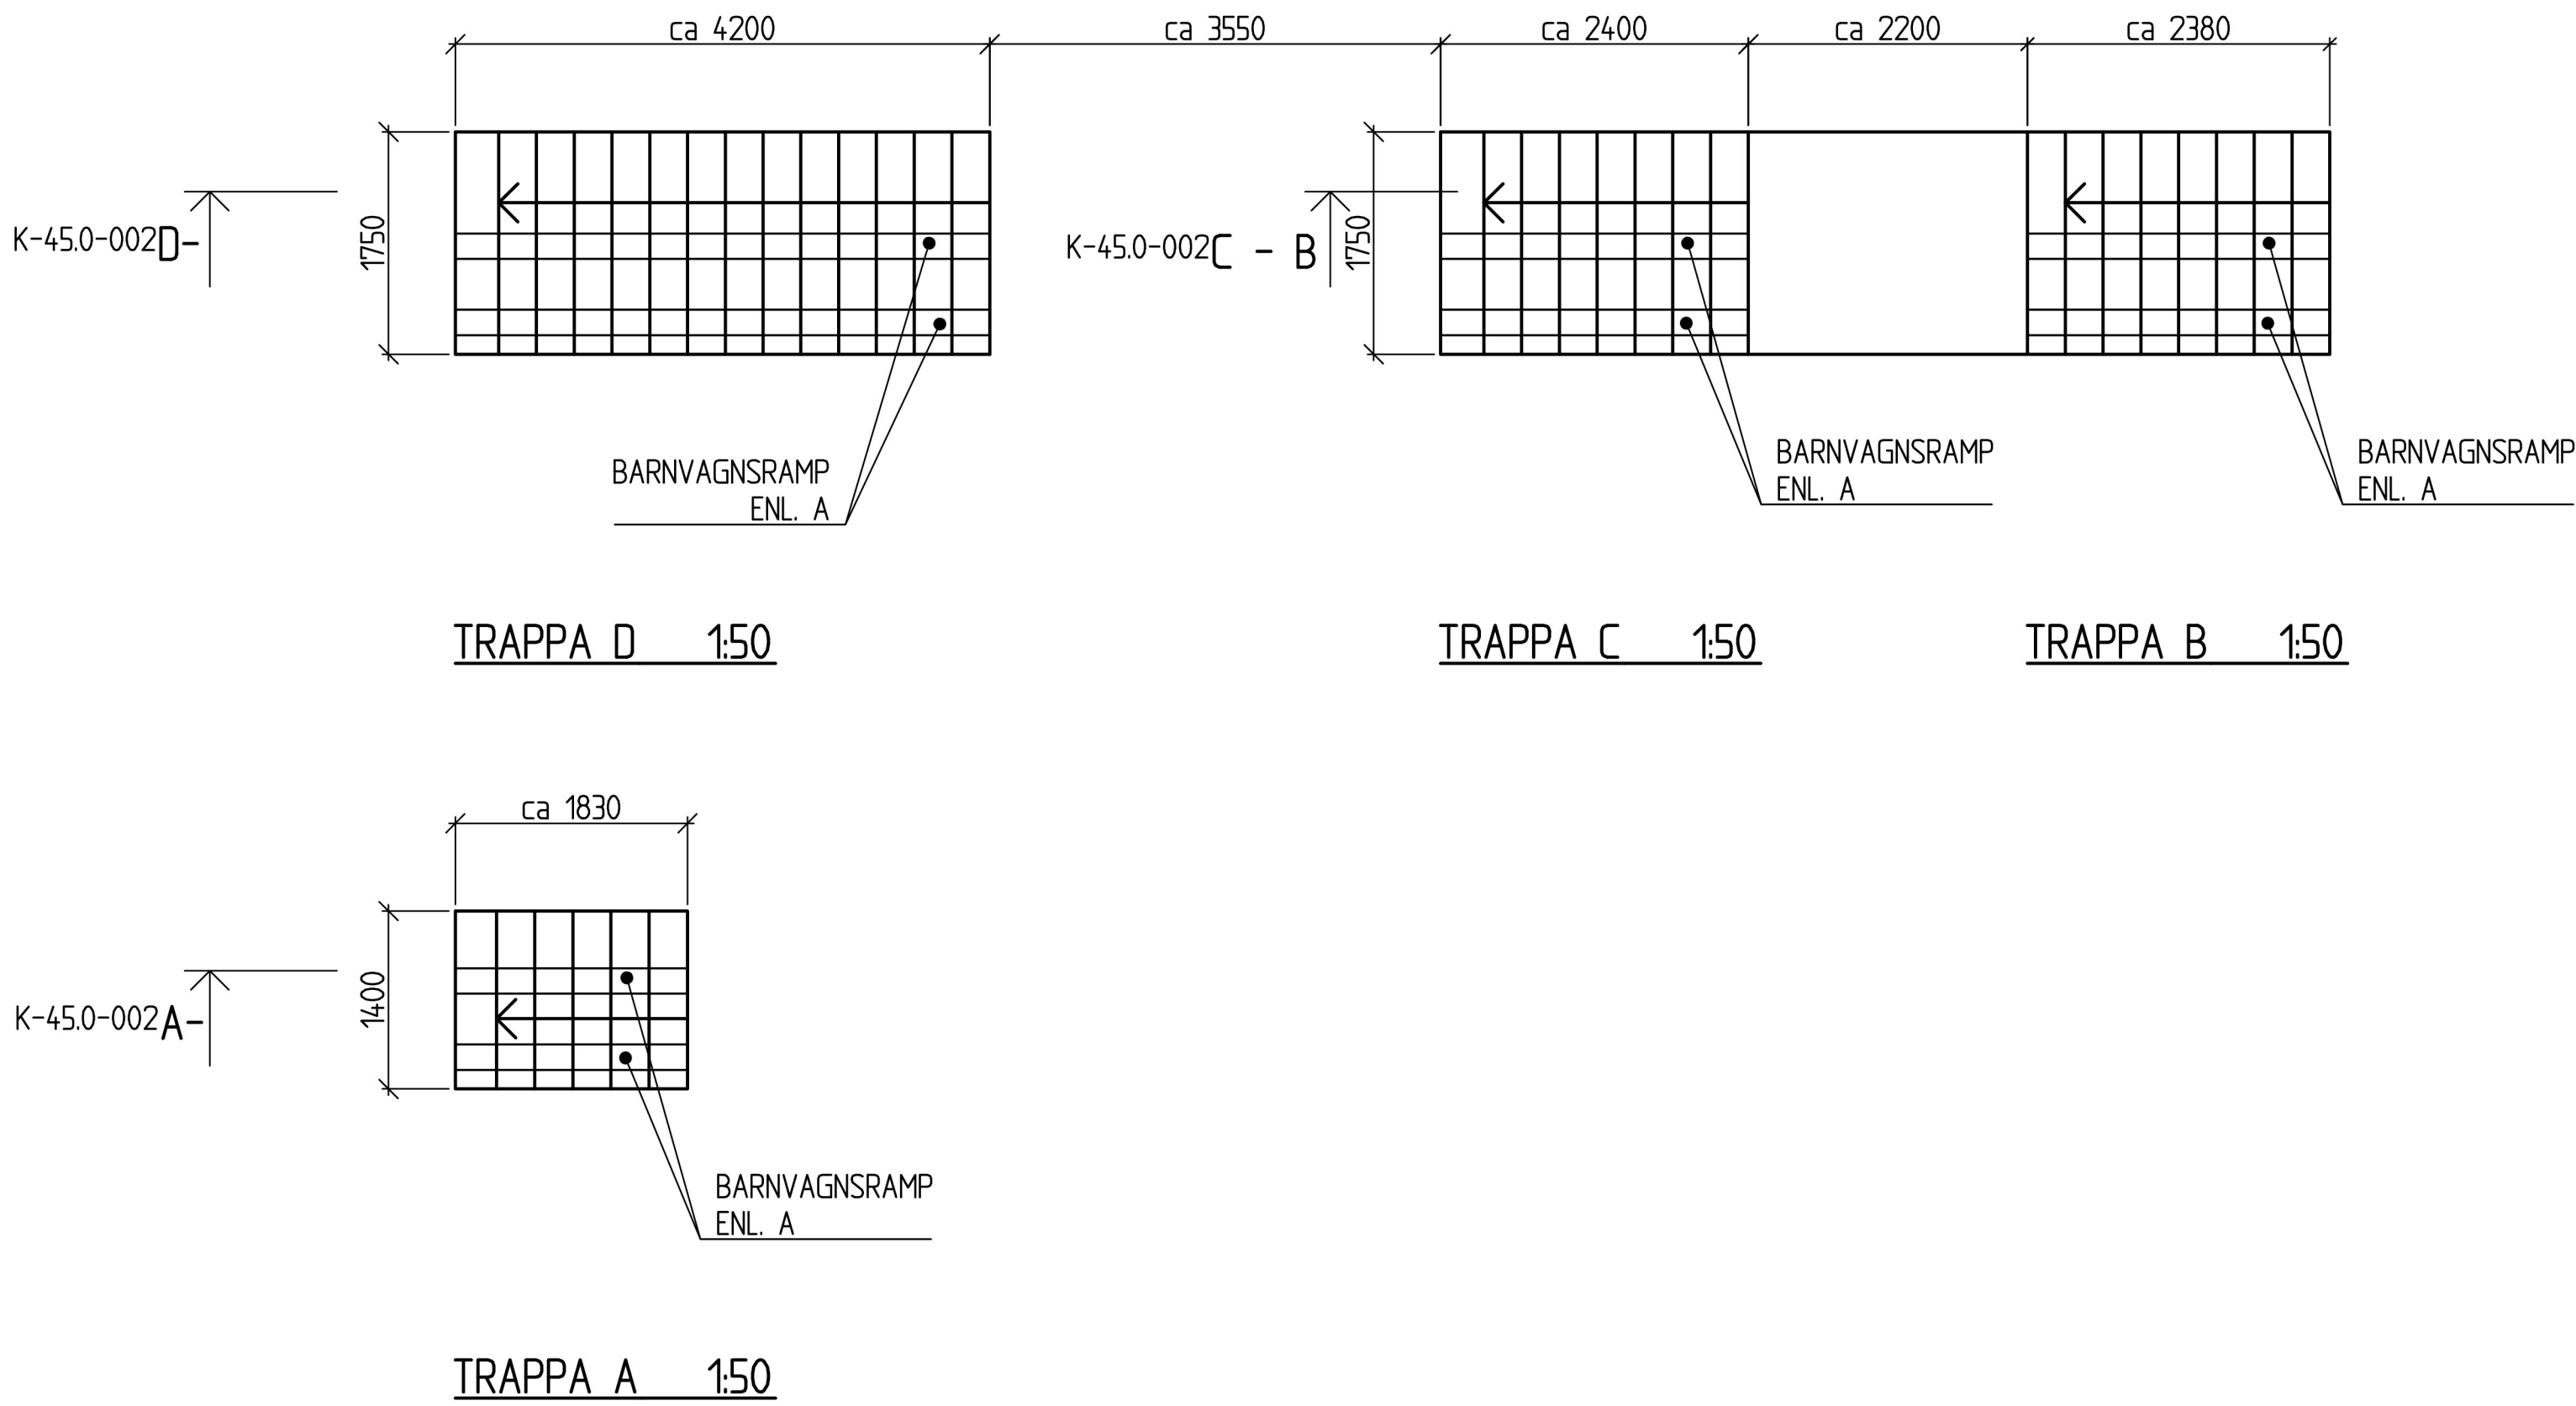

FÖRESKRIFTER






ALLMÄNNA ANVISNINGAR: SE RITN K-01.0-001

TRAPPOR UTOMHUS:
KLASS XC4, XD3, XF4
BTG I FrostBI C35/45
vct max 0,40
L100
ROLLAD YTA

HÄNVISNINGAR

SCHAKTPLAN: SE RITN K-15.1-091
GRUNDPLANER: SE RITN K-15.1-101, 201
GRUNDDETALJER: SE RITN K-15.6-00x
TYPSEKTIONER: SE RITN K-20.2-10x, 20x
BJÄLKLAGSPLANER: SE RITN K-21.1-101-221
BJÄLKLAGSDETALJER: SE RITN K-21.6-00x
STÅLPELARUPPSTÄLLNING: SE RITN K-24.4-011
STÅLDETALJER: SE RITN K-24.6-001
TAKPLANER: SE RITN K-41.1-101, 201
TAKDETALJER: SE RITN K-41.6-00x
YTTERVÄGGSDETALJER: SE RITN K-42.6-00x

BET	ÄNDRINGEN AVSER	DATUM	SIGN
RELATIONSHANDLING			
STUREBY STADSVILLOR			
TUSSMÖTETORPET 19			
TUSSMÖTEVÄGEN 236, 122 64 ENSKEDE			
			
A	LILJEWALL ARKITEKTER AB	tel. 010-205 10 80	
X K	KNUT JONSON INGENJÖRSBYRÅ AB	tel. 08-59440780	
V	PELATOR VVS PROJEKTERING AB		
E	ELDESIGN INGENJÖRSBYRÅ AB		
UPPDRAG NR		RITAD/KONSTR. AV	HANDLÄGGARE
16_145		TeWa	BeSt
DATUM		ANSVARIG	
2018-01-12		JeWa	
NYBYGGNAD AV STADSVILLOR			
UTOMHUS TRAPPOR,			
PLANER			
SKALA	NUMMER		BET
A1 1:50	K-45.0-001		-
A3 1:100			

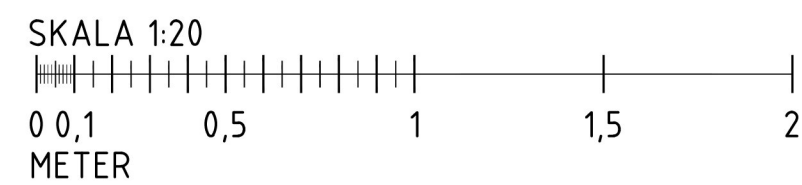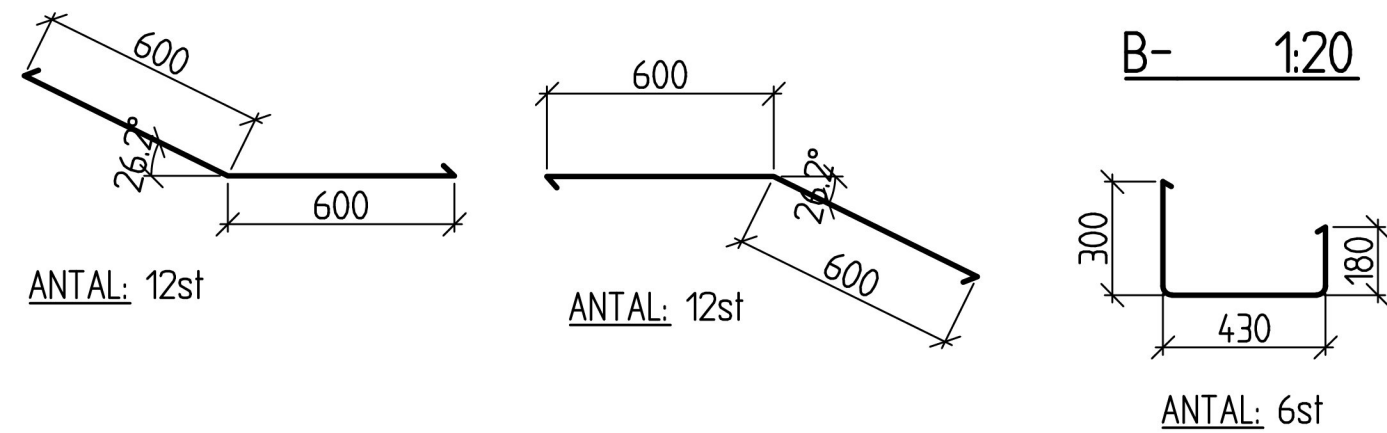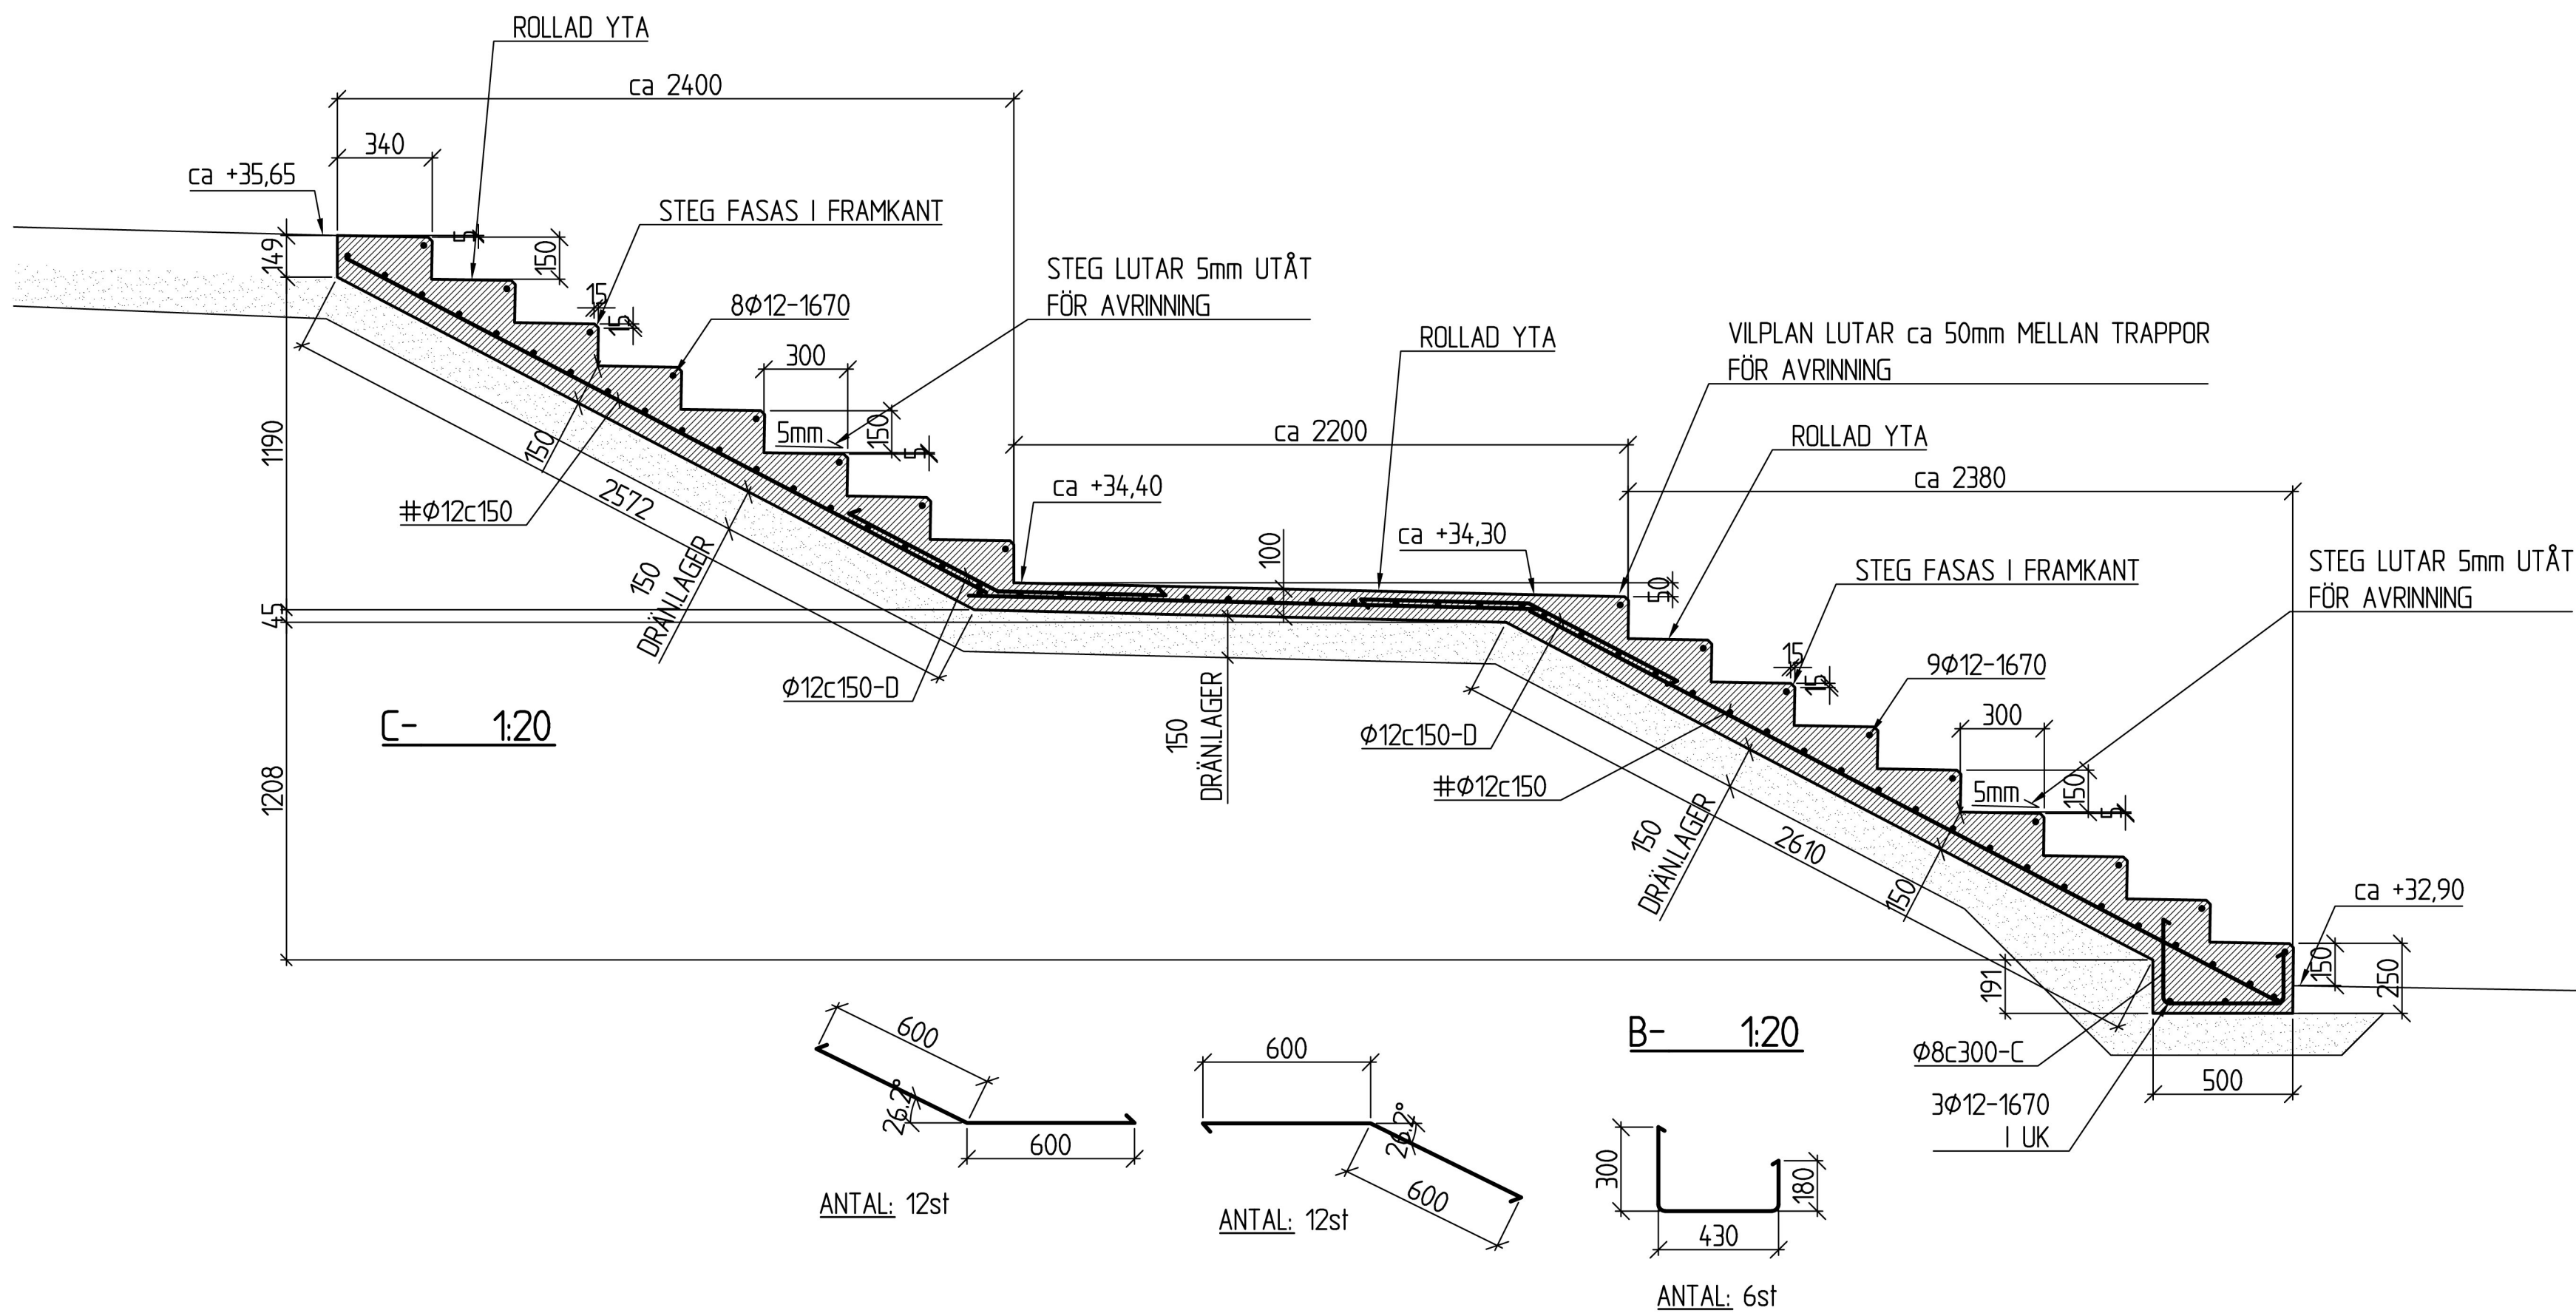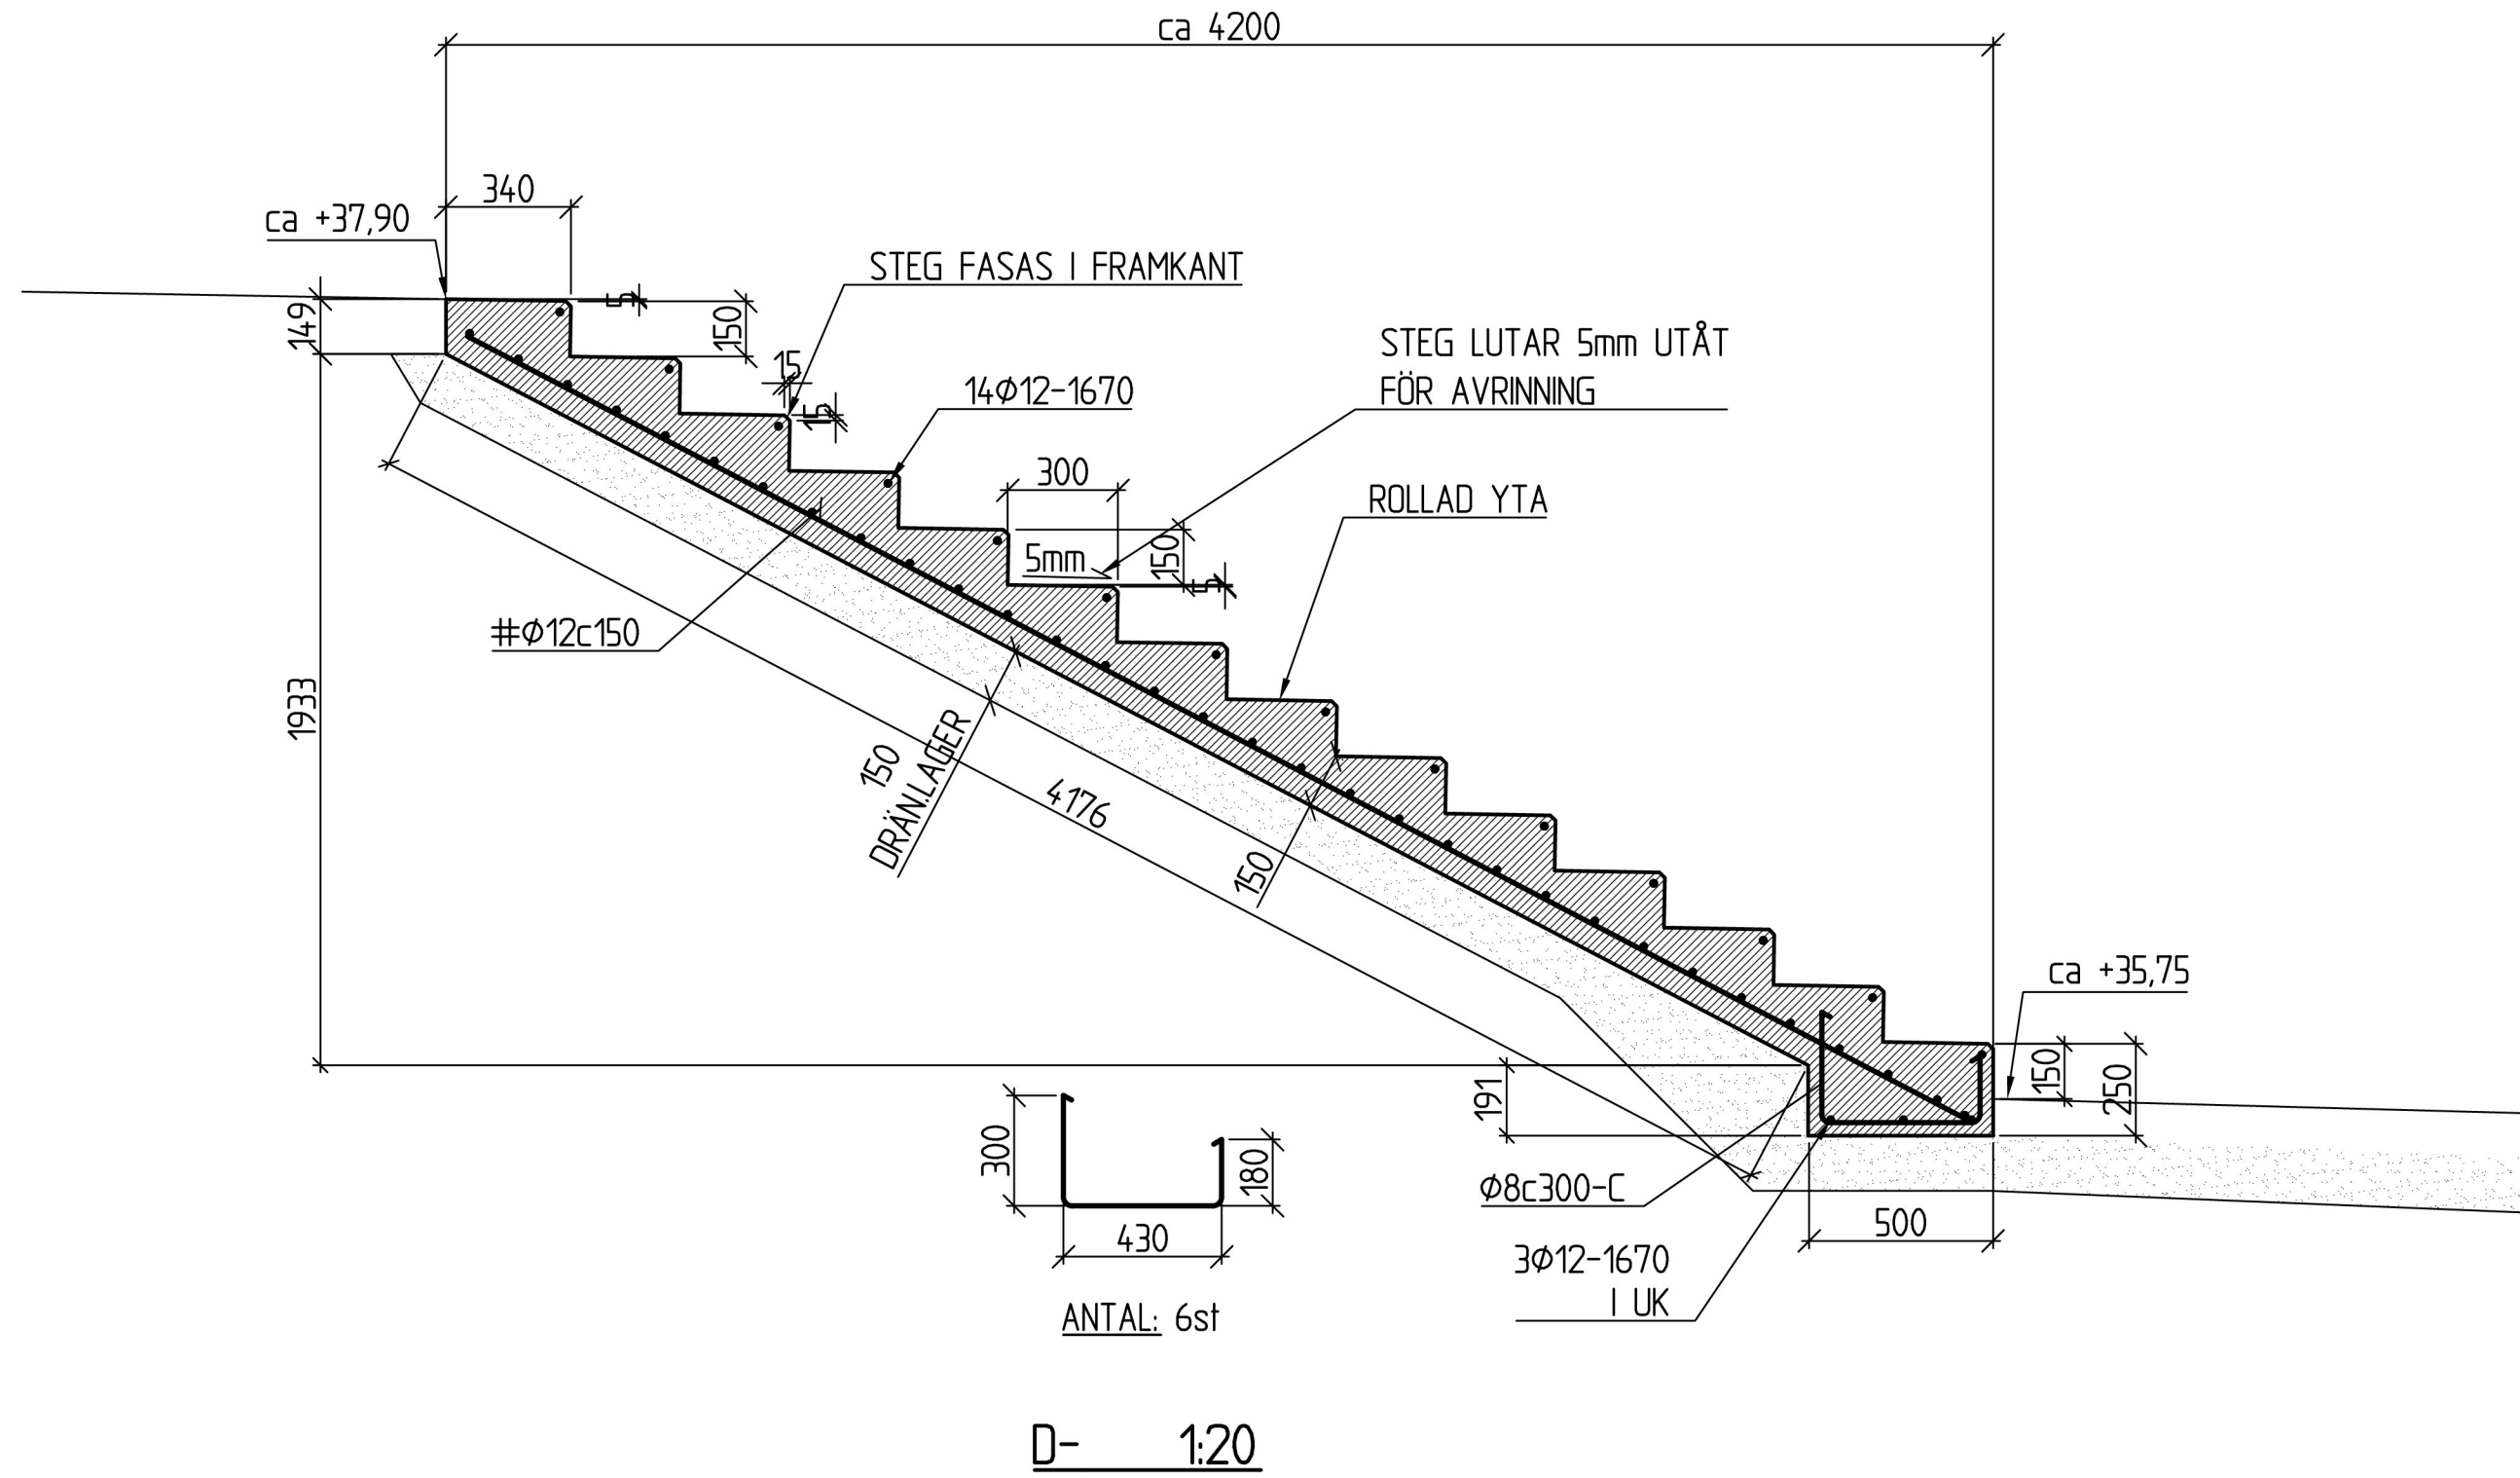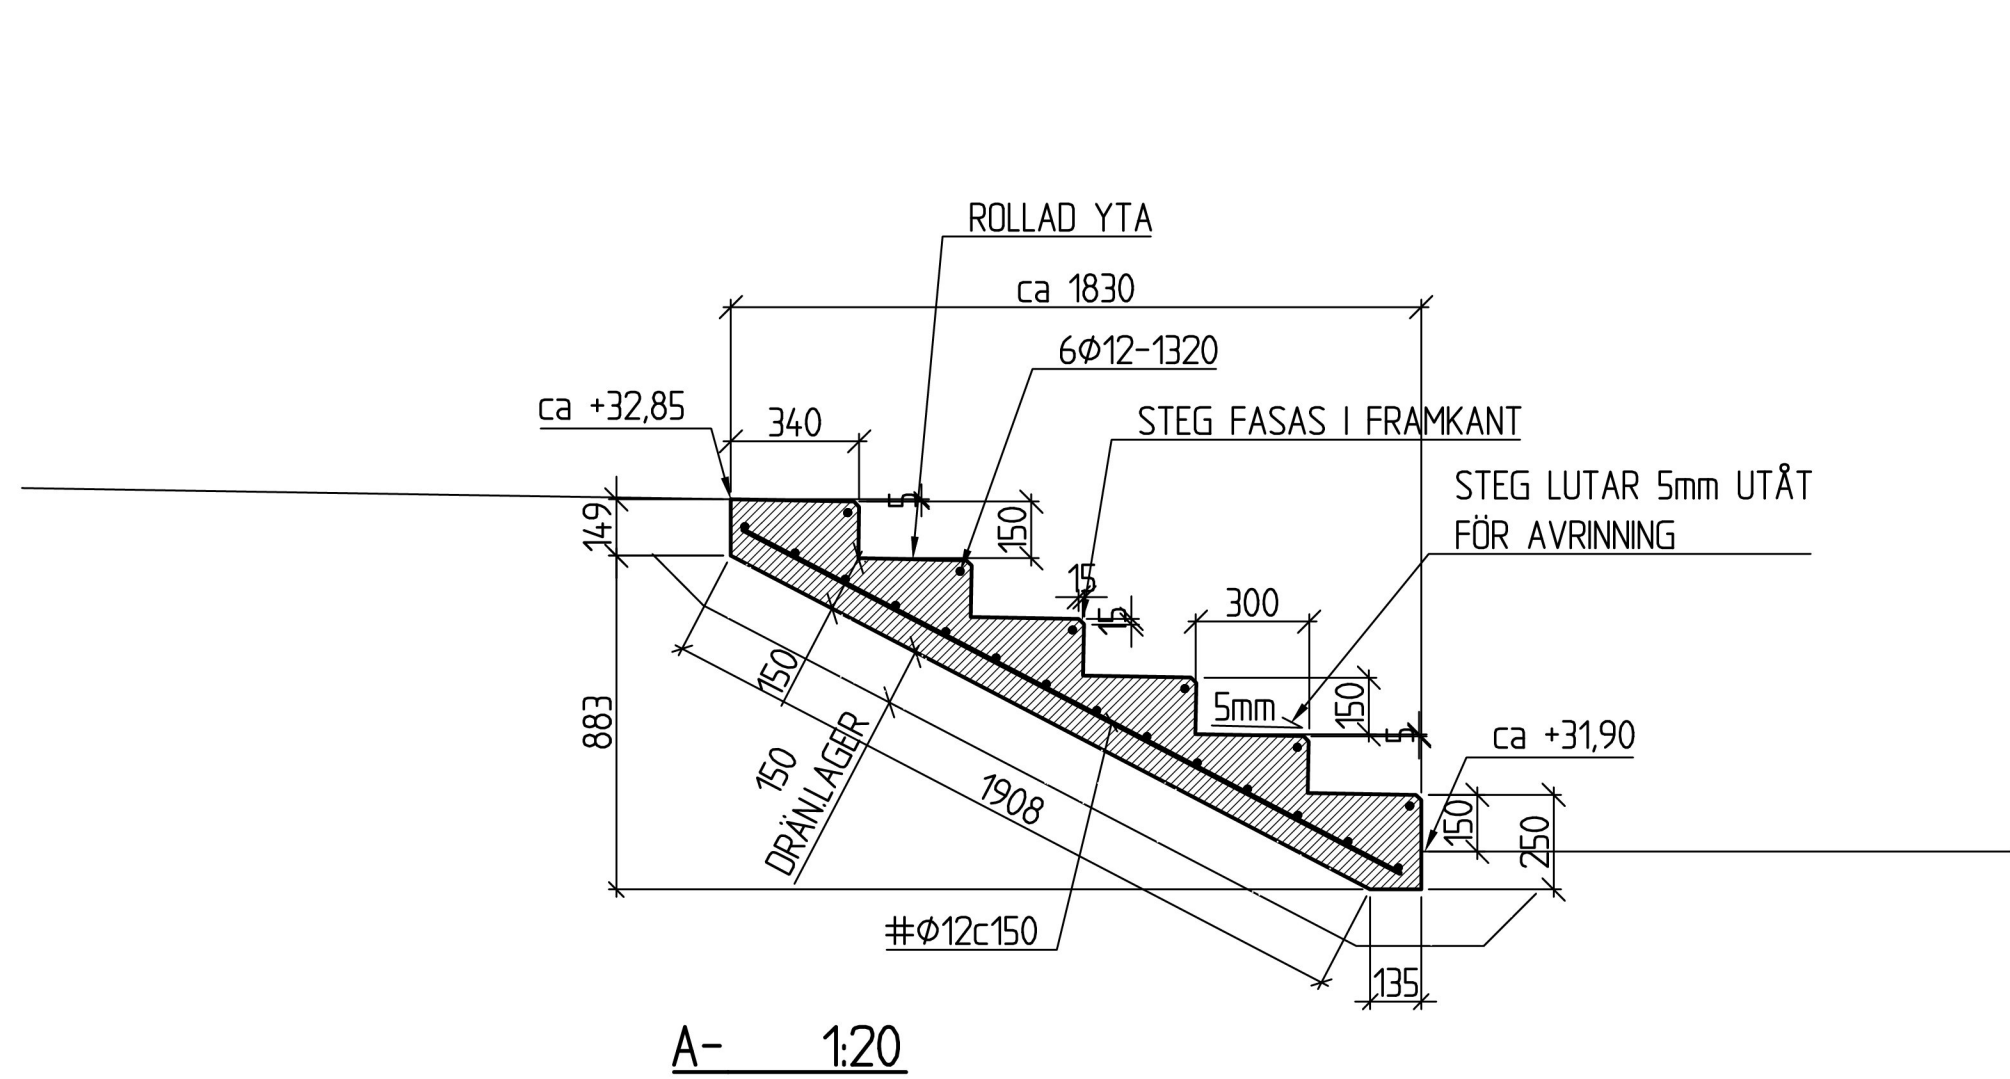

FÖRESKRIFTER





ALLMÄNNA ANVISNINGAR: SE RITN K-01.0-001

TRAPPOR UTOMHUS:
KLASS XC4, XD3, XF4
BTG i FrostBI C35/45
vct max 0,40
L100
ROLLAD YTA





HÄNVISNINGAR

SCHAKTPLAN: SE RITN K-15.1-091
GRUNDPLANER: SE RITN K-15.1-101, 201
GRUNDDETALJER: SE RITN K-15.6-00x
TYPSEKTIONER: SE RITN K-20.2-10x, 20x
BJÄLKLAGSPLANER: SE RITN K-21.1-101-221
BJÄLKLAGSDETALJER: SE RITN K-21.6-00x
STÅLPELARUPPSTÄLLNING: SE RITN K-24.4-011
STÅLDETALJER: SE RITN K-24.6-001
TAKPLANER: SE RITN K-41.1-101, 201
TAKDETALJER: SE RITN K-41.6-00x
YTTERVÄGGSDETALJER: SE RITN K-42.6-00x




BET	ÄNDRINGEN AVSER	DATUM	SIGN
RELATIONSHANDLING			
STUREBY STADSVILLOR			
TUSSMÖTETORPET 19			
TUSSMÖTEVÄGEN 236, 122 64 ENSKEDE			
90p NINE DOORS PROPERTIES			
A	LILJEWALL ARKITEKTER AB	tel. 010-205 10 80	
X K	KNUT JONSON INGENJÖRSBYRÅ AB	tel. 08-59440780	
V	PELATOR VVS PROJEKTERING AB		
E	ELDESIGN INGENJÖRSBYRÅ AB		
UPPDRAG NR		RITAD/KONSTR. AV	HANDLÄGGARE
16_145		TeWa	BeSt
DATUM		ANSVARIG	
2018-01-12		JeWa	
NYBYGGNAD AV STADSVILLOR			
UTOMHUS TRAPPOR,			
SEKTIONER			
SKALA	NUMMER	BET	
A1 1:20	K-45.0-002	-	
A3 1:40			

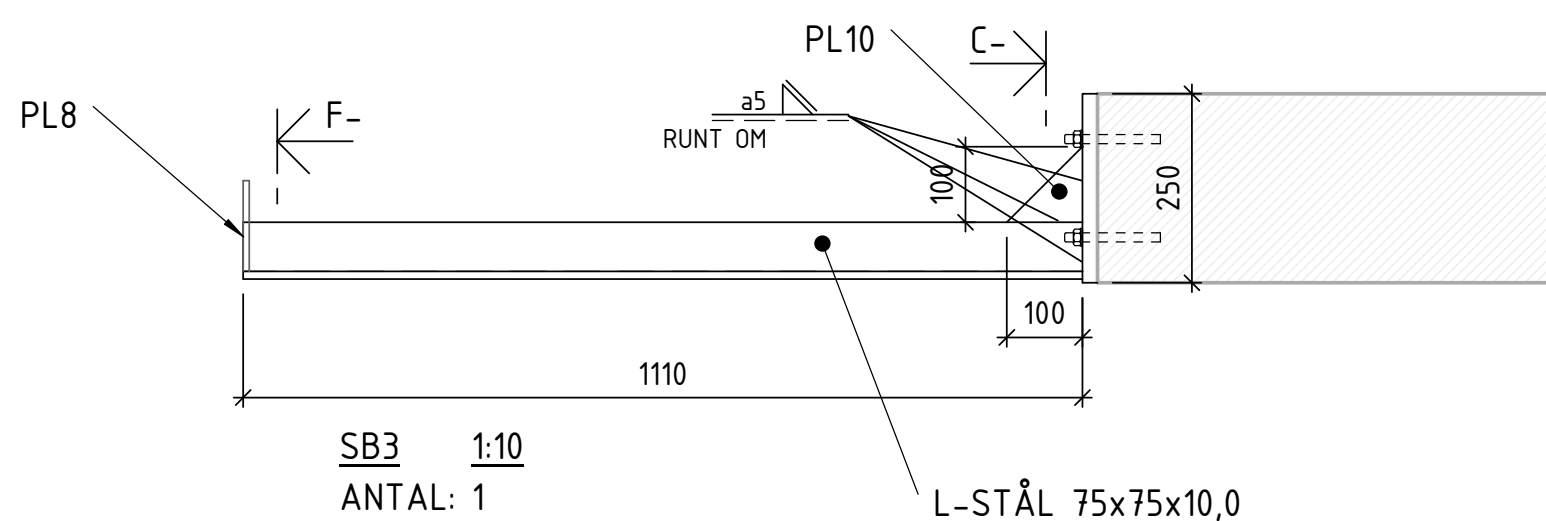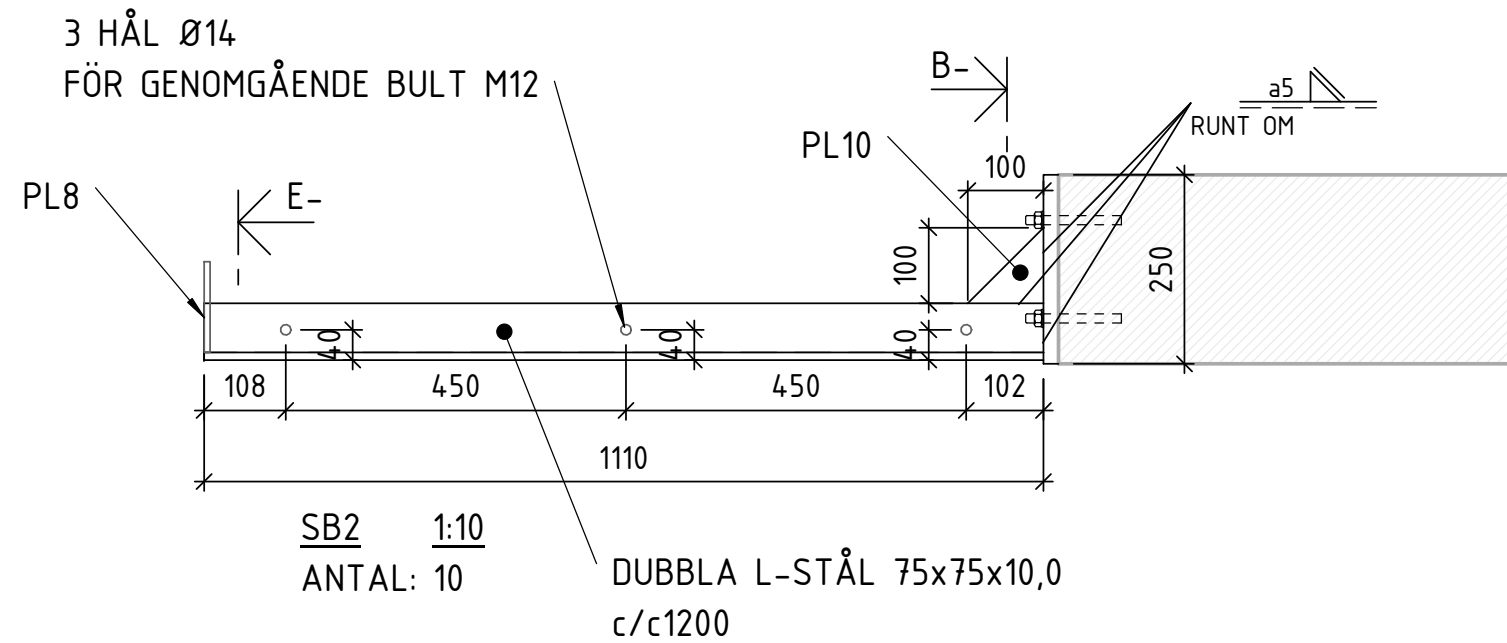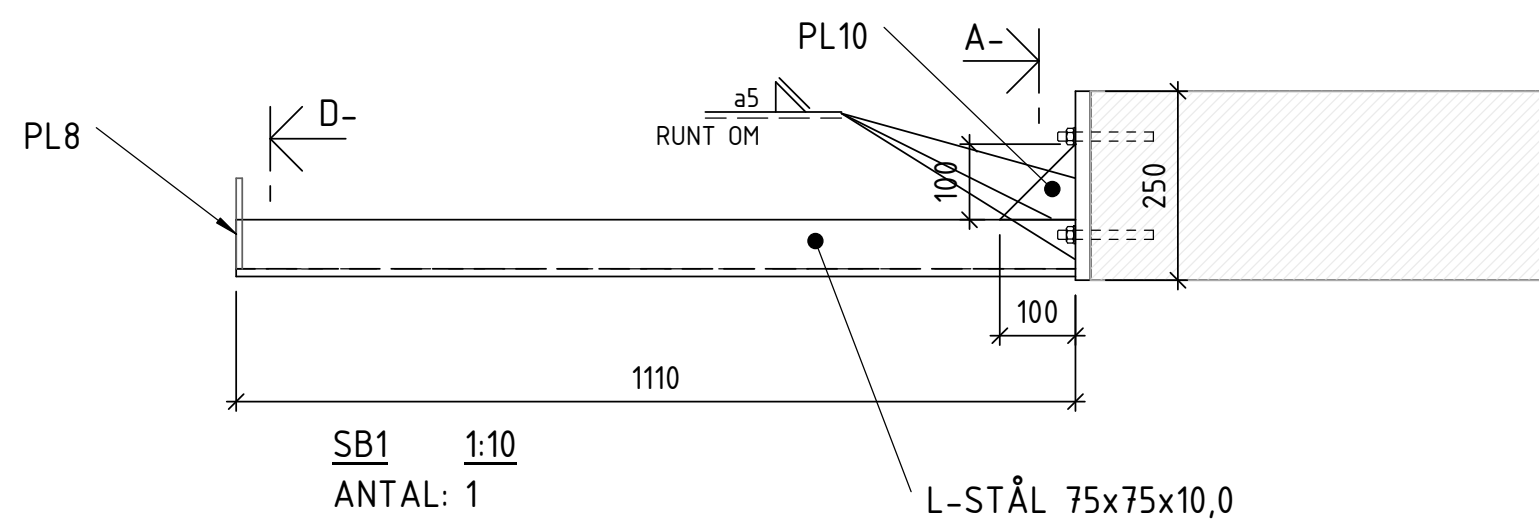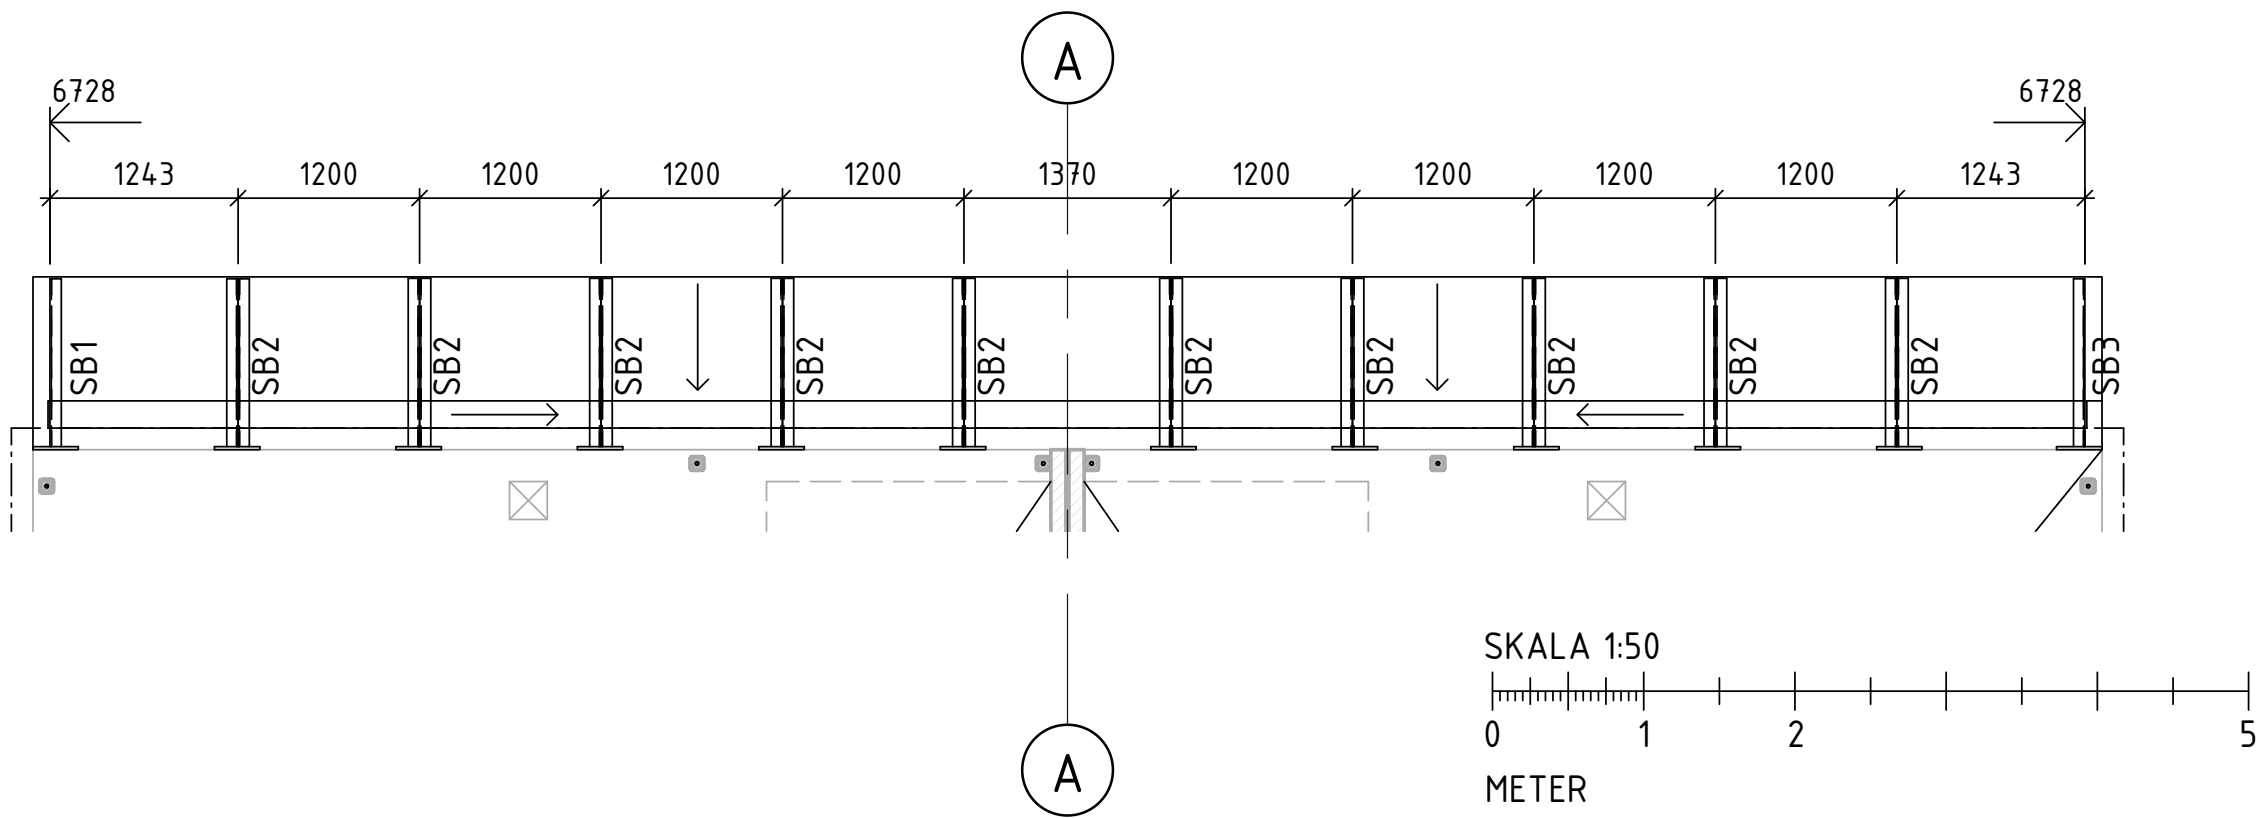

ANTAL ÄR PER HUS

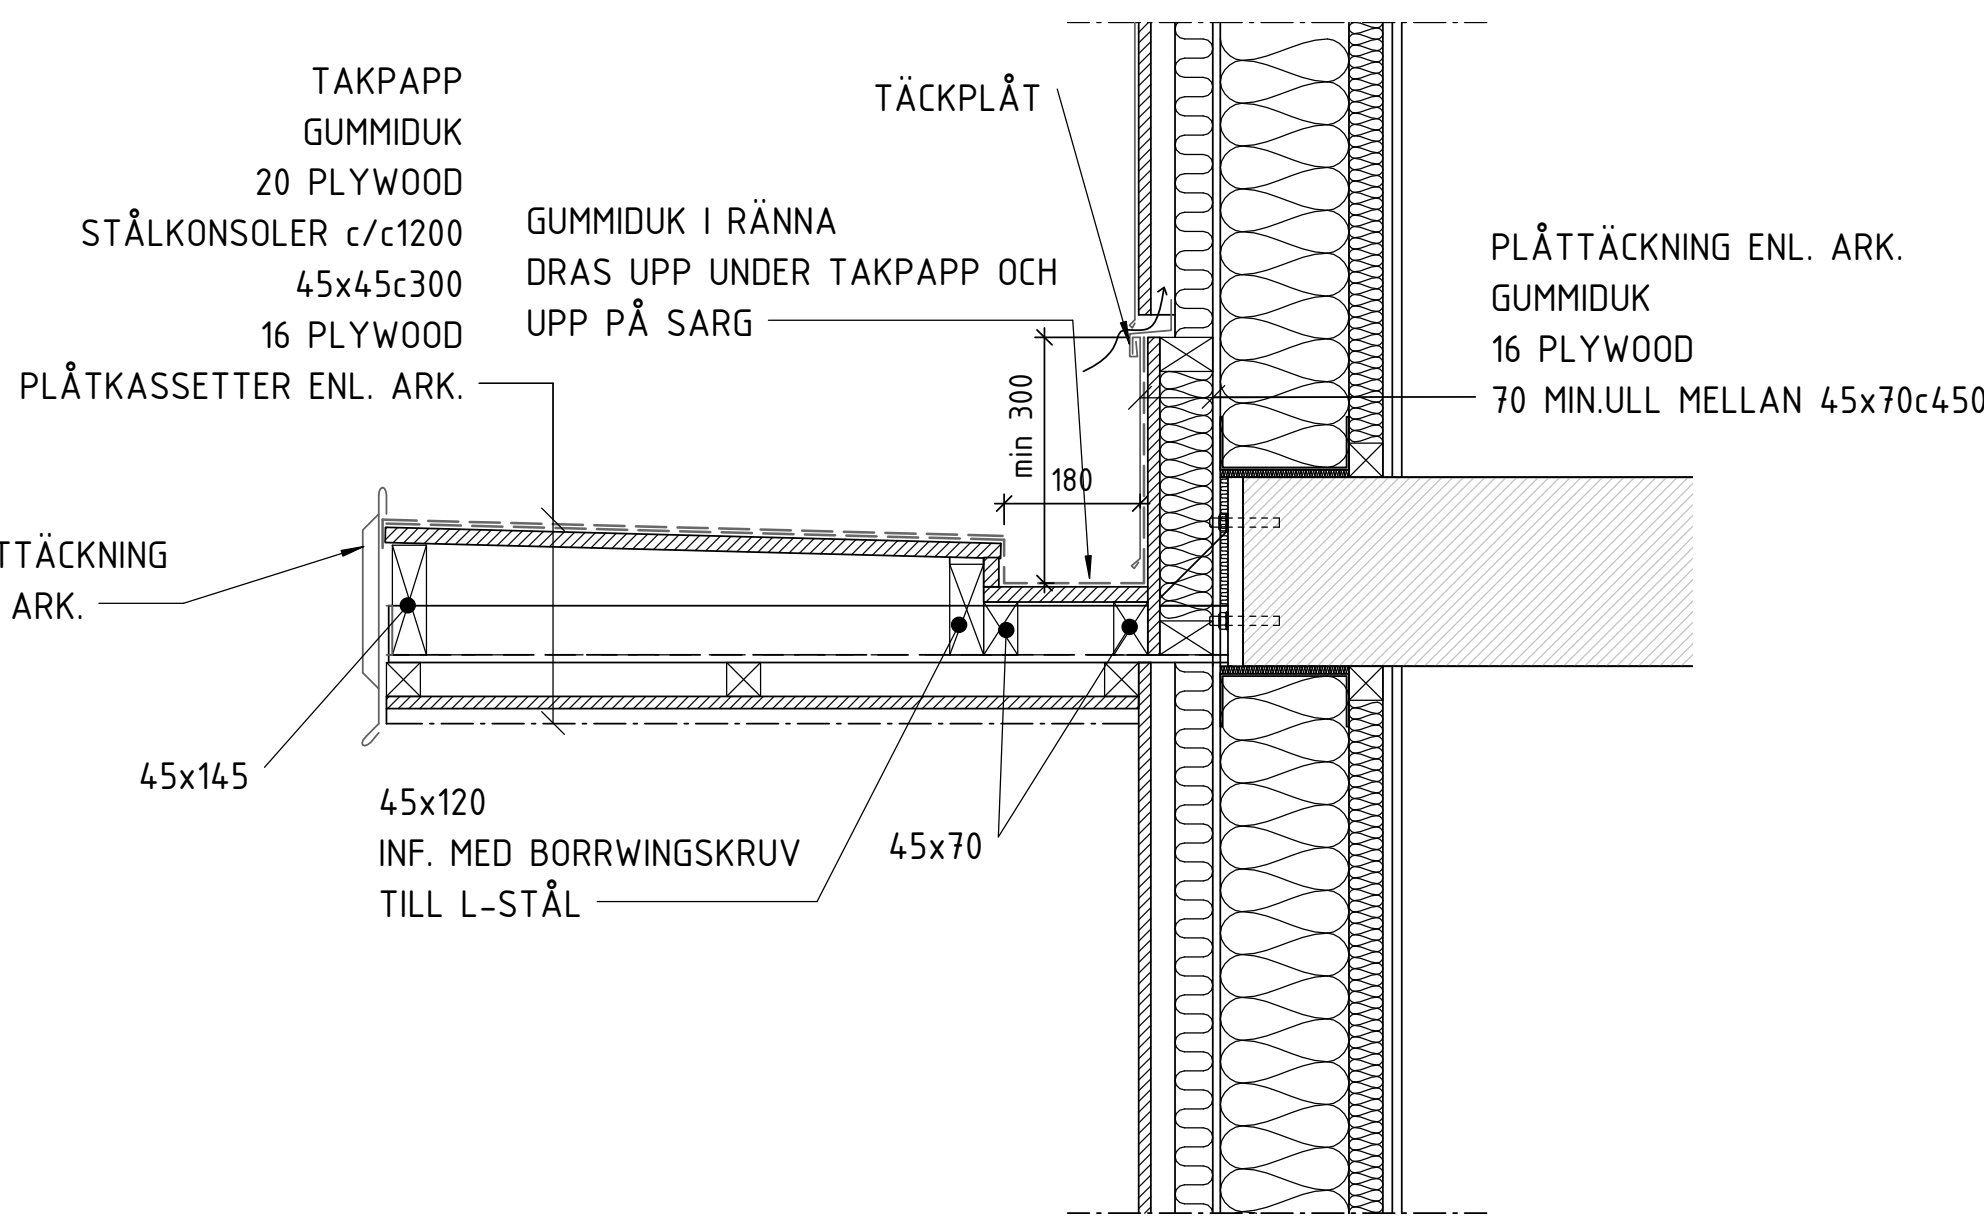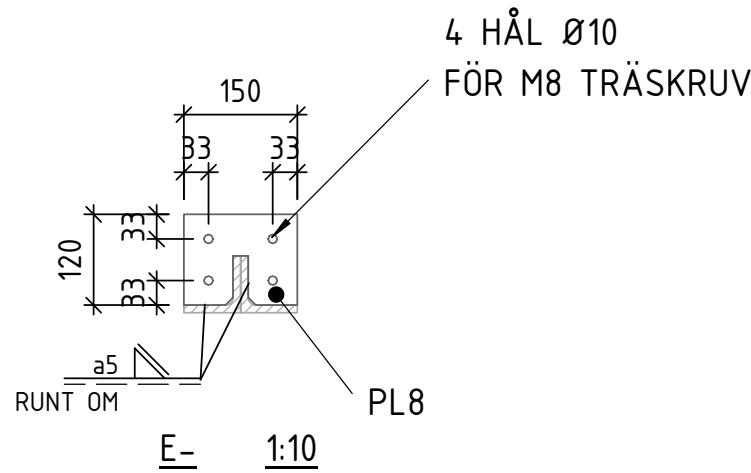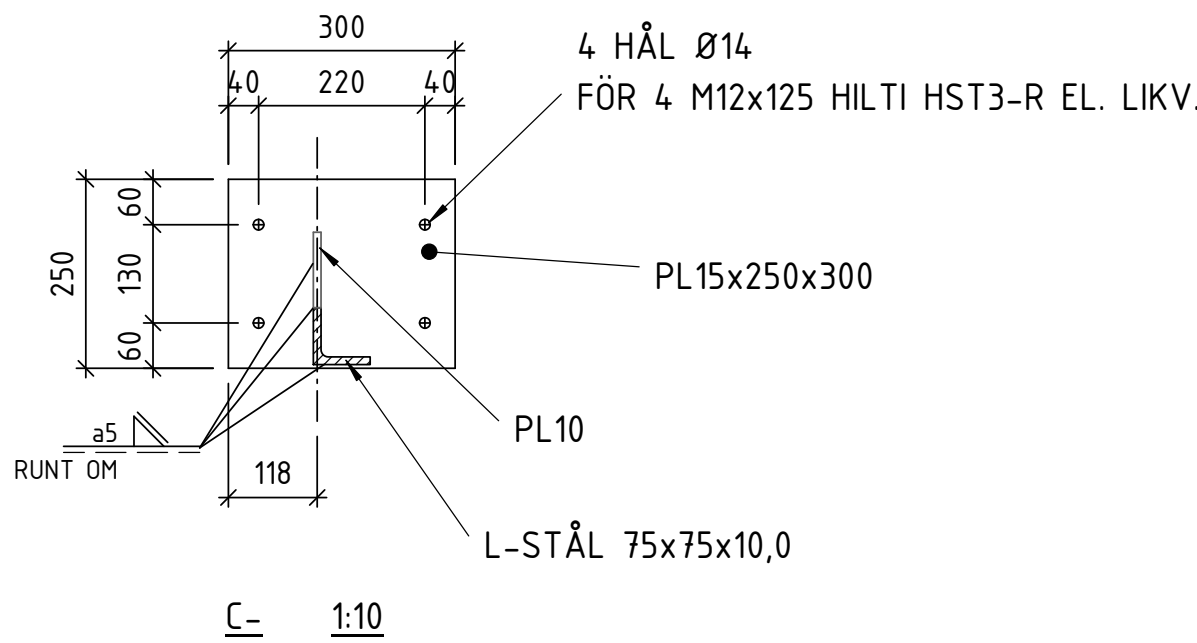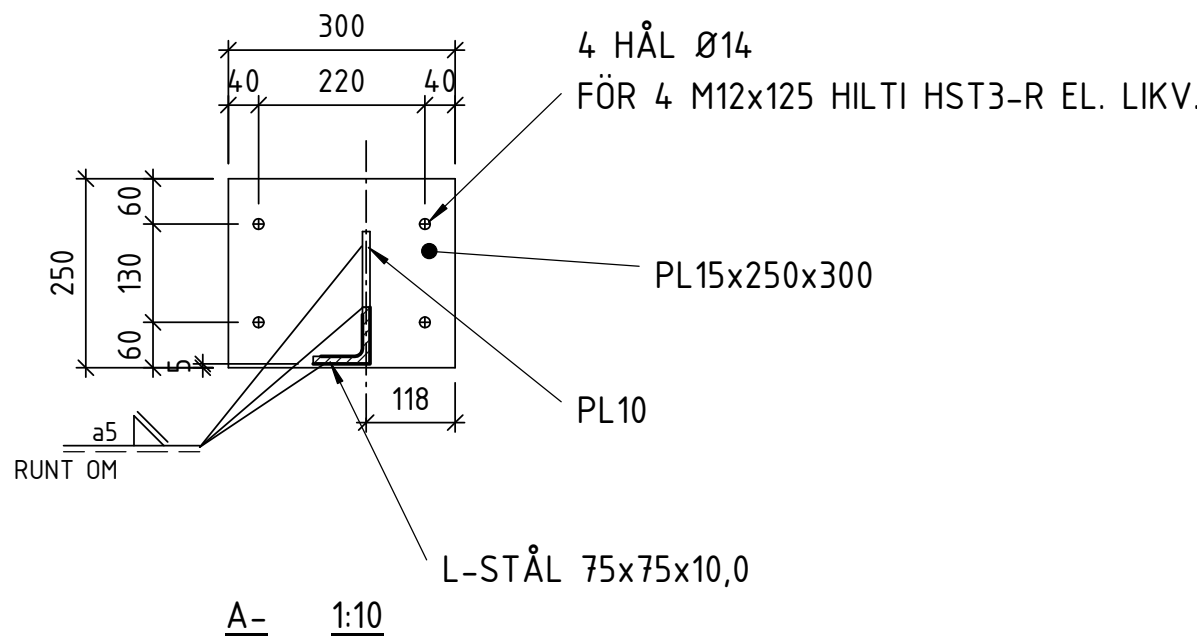

1- 1:10

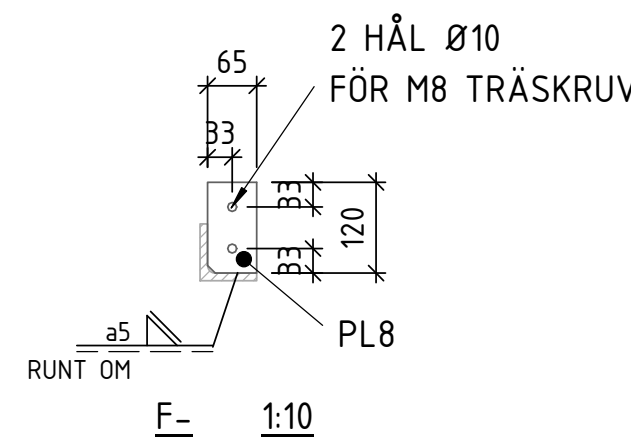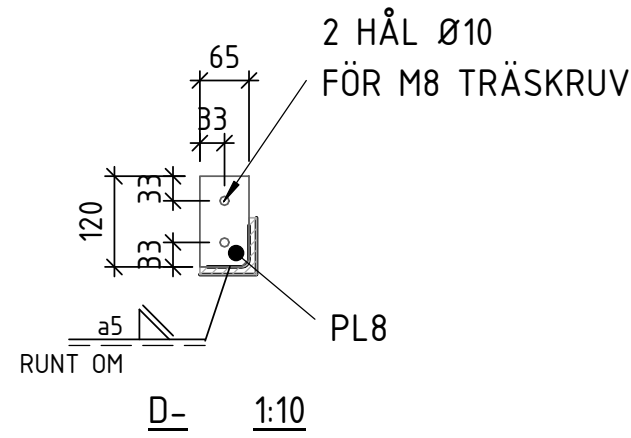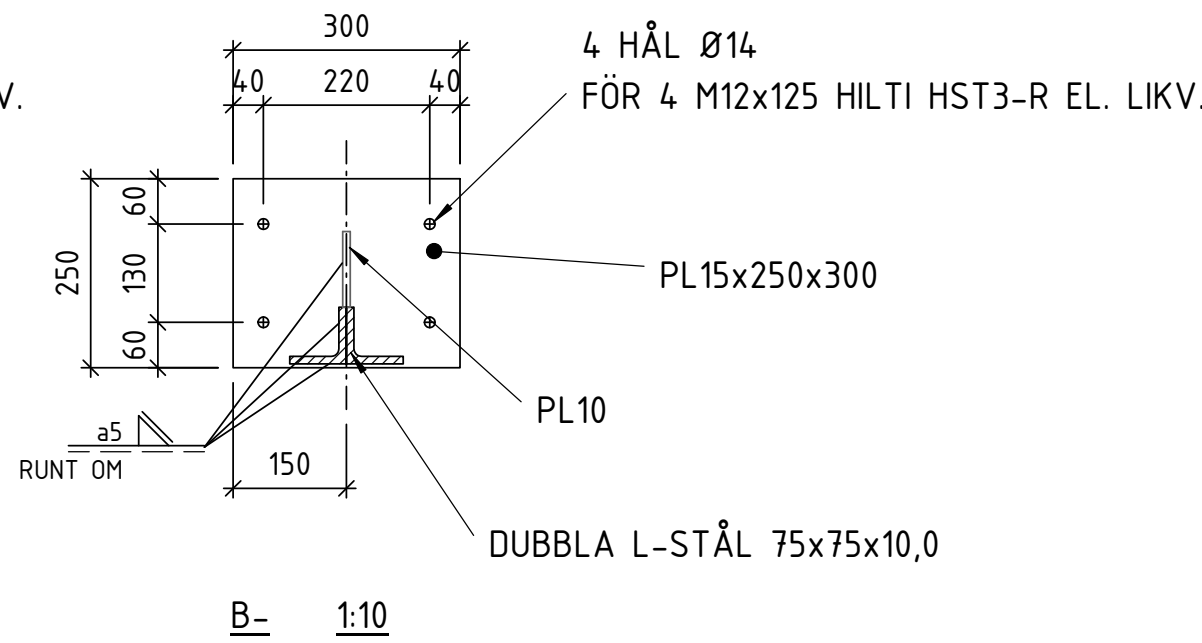

FÖRESKRIFTER

ALLMÄNNA ANVISNINGAR: SE RITN K-010-001

HÄNVISNINGAR

SKAKTPLAN: SE RITN K-15.1-091
GRUNDPLANER: SE RITN K-15.1-101, 201
GRUNDDETALJER: SE RITN K-15.6-00x
TYPSEKTIONER: SE RITN K-20.2-10x, 20x
BJÄLKLAGSPLANER: SE RITN K-21.1-101-221
BJÄLKLAGSDETALJER: SE RITN K-21.6-00x
STÅLPELARUPPSTÄLLNING: SE RITN K-24.4-011
STÅLDETALJER: SE RITN K-24.6-001
TAKPLANER: SE RITN K-41.1-101, 201
TAKDETALJER: SE RITN K-41.6-00x
YTTERVÄGGSDETALJER: SE RITN K-42.6-00x

BET	ÄNDRINGEN AVSER	DATUM	SIGN
RELATIONSHANDLING			
STUREBY STADSVILLOR			
TUSSMÖTETORPET 19			
TUSSMÖTEVÄGEN 236, 122 64 ENSKEDE			
9dp NINE DOORS PROPERTIES			
A	LILJEWALL ARKITEKTER AB	tel. 010-205 10 80	
X K	KNUT JÖNSSON INGENJÖRSBYRÅ AB	tel. 08-59440780	
V	PELATOR VVS PROJEKTERING AB		
E	ELDESIGN INGENJÖRSBYRÅ AB		
UPPDRAG NR		RITAD/KONSTR. AV	HANDLÄGGARE
16-145		TeWa	BeSt
DATUM		ANSVÄRIG	
2018-01-12		JeWa	
NYBYGGNAD AV STADSVILLOR			
SKÄRMTAKSRITNING			
SKALA	NUMMER		BET
A1 1:10	K-45.6-001		
A3 1:20			