




Norrmalm 3:42 , Museikajen 1

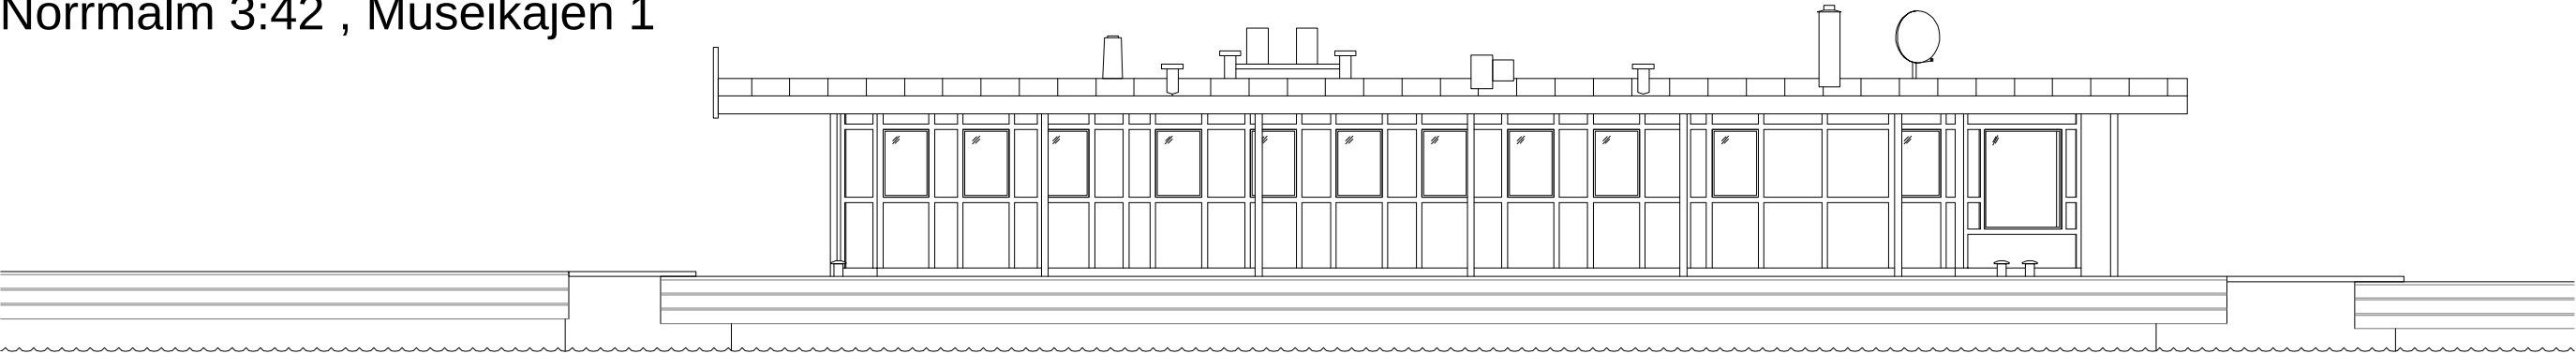


Fasad mot Väster

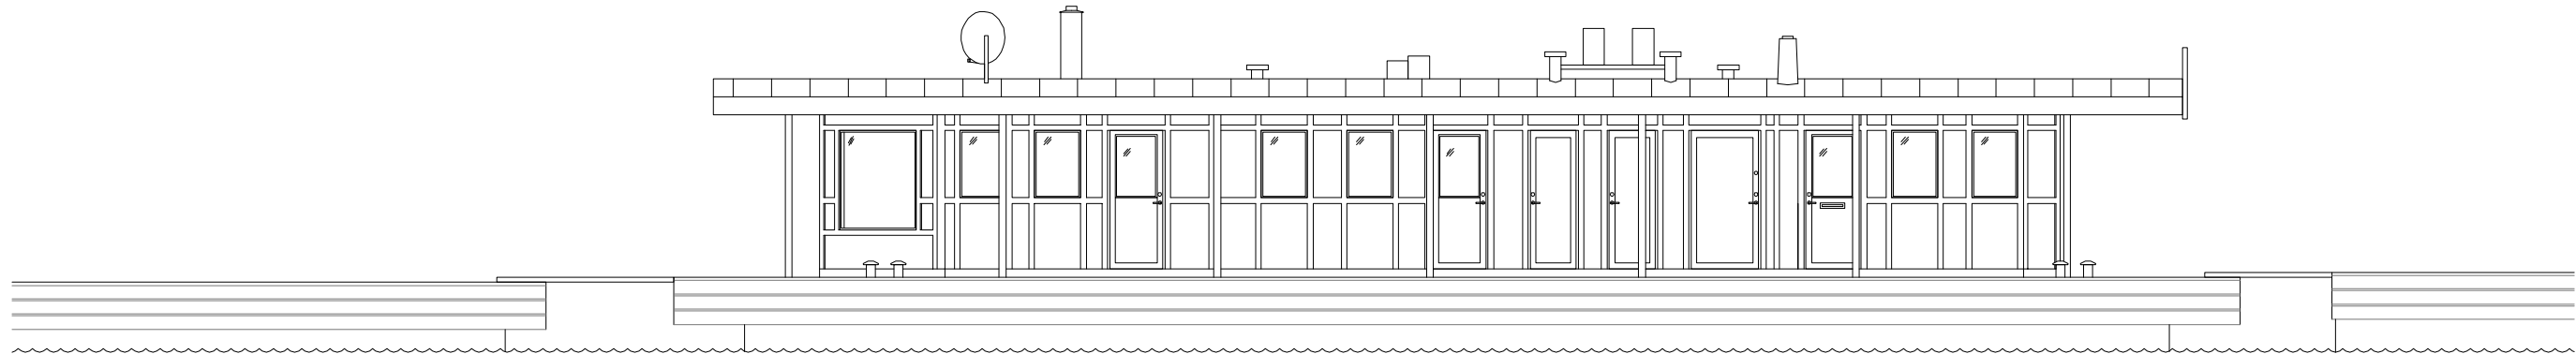


Fasad mot Öster

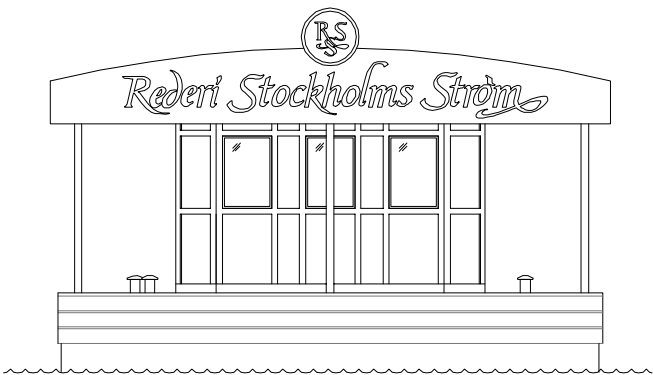


Fasad mot Norr

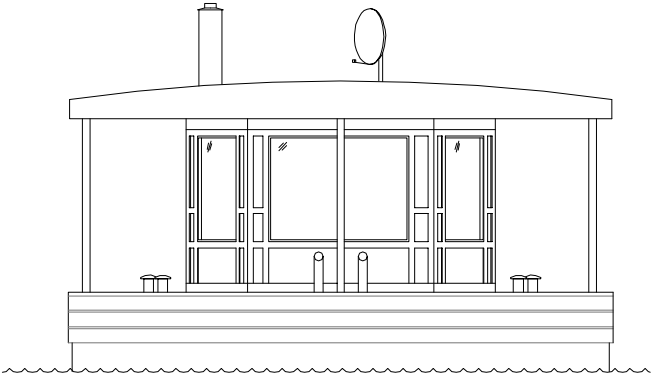

Fasad mot Söder

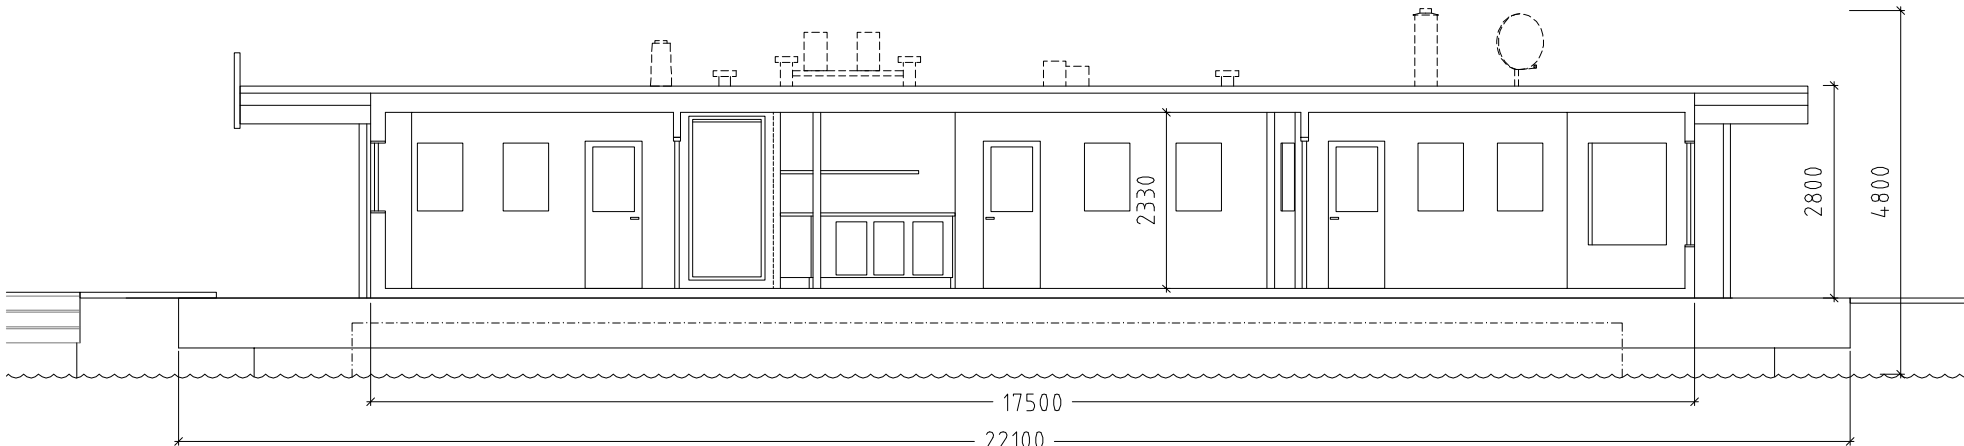

Sektion A-A

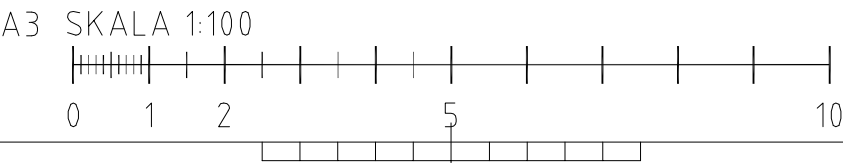

BET	ANT	ÄNDRINGEN AVSER	DATUM	SGN
RELATIONSHANDLING				
NORMALM 3:42 MUSEIKAJEN 1				
Rederi Stockholms Ström Box 16270, 103 25 STOCKHOLM Tel. 08-202260				
 Thornell Consulting AB fredrik@thornellconsulting.se +46(0) 76 20 95 007				
UPPDRAG NR K18030	RITAD/KONSTR AV FT	HANDLÄGGARE F THORNELL	DATUM 2018-10-25	ANSVARIG
PONTONKONTOR				
FASADER OCH SEKTION A-A				
SKALA A1 1:50 A3 1:100	NUMMER A-40.3-1001-4			BET