




Norrmalm 3:42 , Museikajen 1

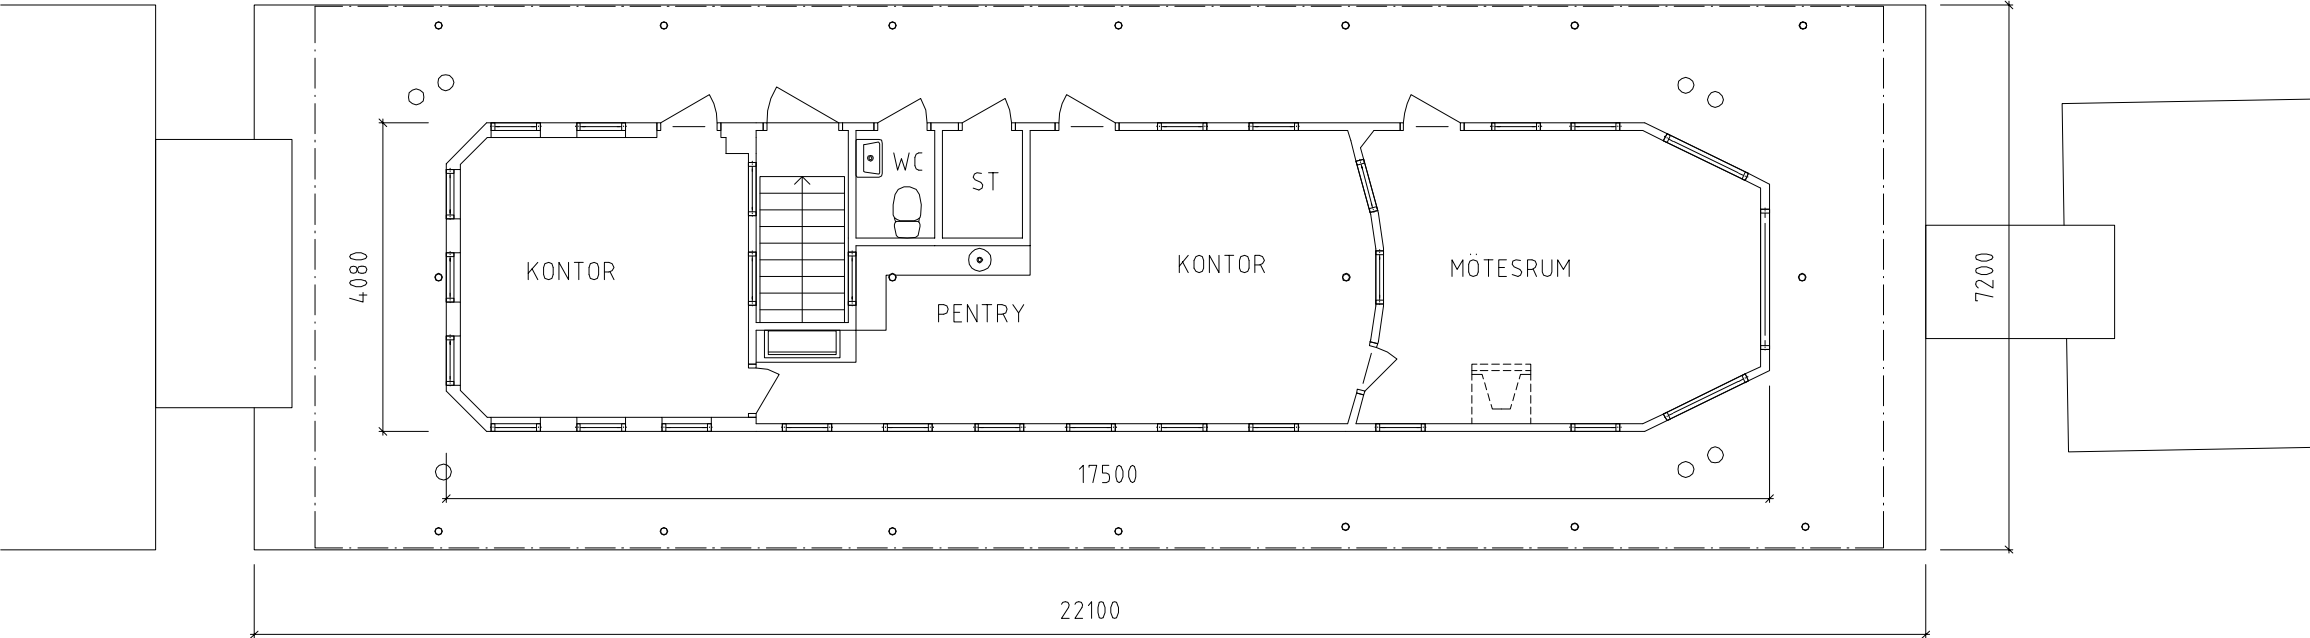

Entréplan

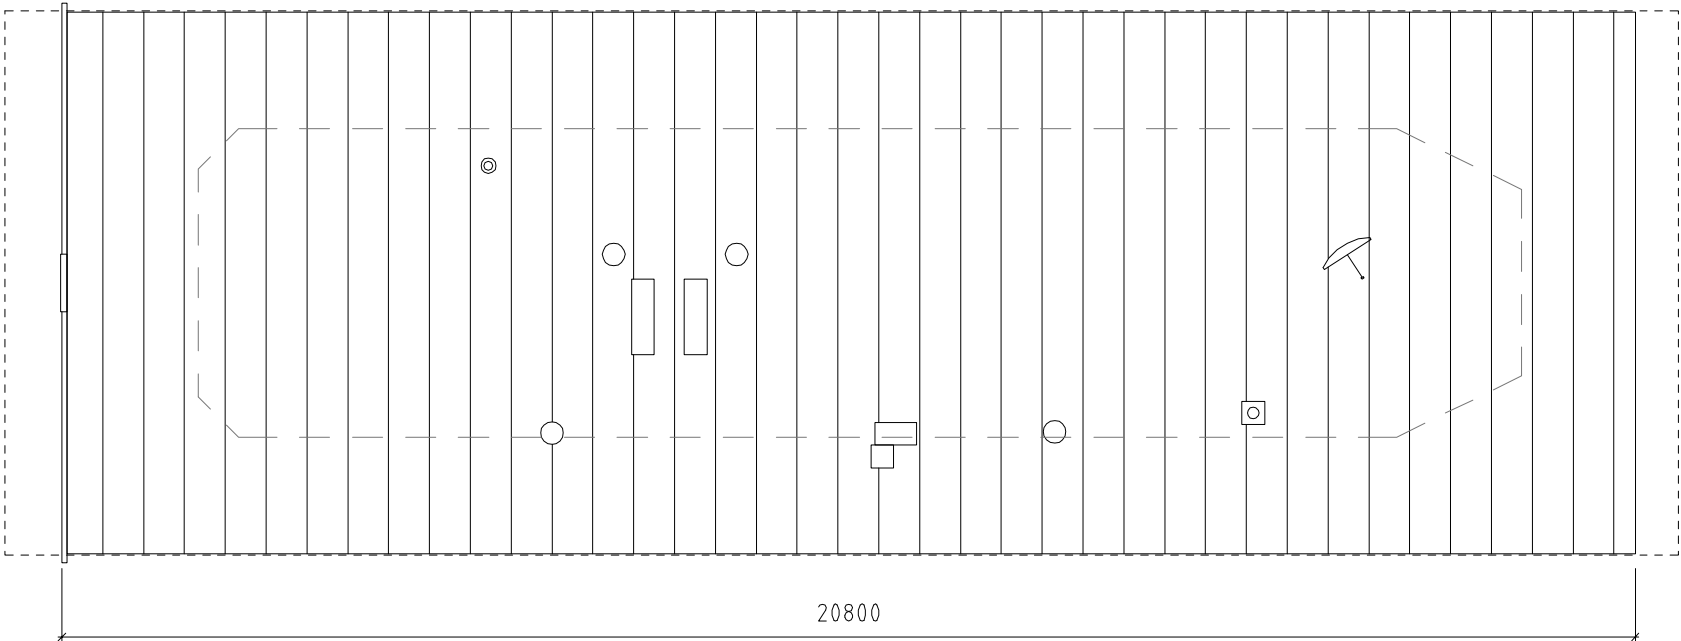

Takplan

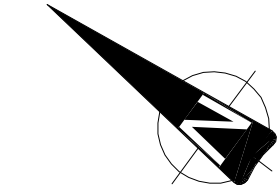

BET	ANT	ÄNDRINGEN AVSER	DATUM	SGN
RELATIONSHANDLING				
NORMALM 3:42 MUSEIKAJEN 1				
<b>Rederi Stockholms Ström</b> Box 16270, 103 25 STOCKHOLM Tel. 08-202260				
 <b>Thornell Consulting AB</b> fredrik@thornellconsulting.se +46(0) 76 20 95 007				
UPPDRAG NR K18030	RITAD/KONSTR AV FT	HANDLÄGGARE F THORNELL	DATUM 2018-10-25	
PONTONKONTOR				
PLAN OCH TAK				
SKALA A1 1:50 A3 1:100	NUMMER A-40.1-1010			BET