
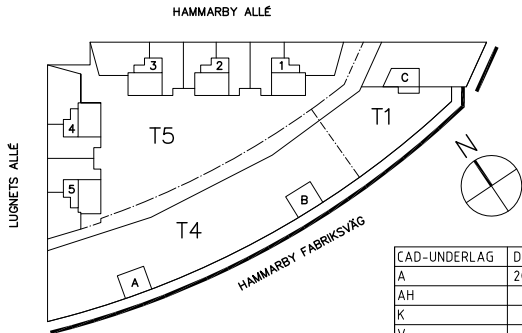


FASAD MOT SÖDER, HAMMARBY FABRIKSVÄG

TORKHUSET 4 TORKHUSET 1

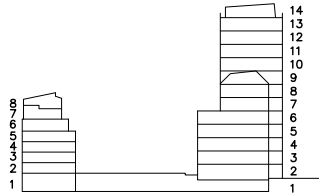

REV	ANT	REVIDERINGEN AVSER	SIGN	DATUM
SKANSKA				
RELATIONSHANDLING				
TORKHUSET 1, 4 OCH 5				
STOCKHOLM -				
FAMILJEBOSTÄDER				
AREIM				
<input checked="" type="checkbox"/> A ERSÉUS ARKITEKTER AB			08-556 939 00	
<input type="checkbox"/> AH ON ARKITEKTER AB			08-599 090 89	
<input type="checkbox"/> K ELU KONSULT AB			08-622 91 08	
<input type="checkbox"/> E ELPLANERING AB			08-410 986 72	
<input type="checkbox"/> V RAGNAR SANDSTRÖM AB			08-644 02 95	
<input type="checkbox"/> W RAGNAR SANDSTRÖM AB			08-644 02 95	
<input type="checkbox"/> M L CRAMMER PROJBYRÅ AB			08-85 03 50	
<input type="checkbox"/> - - - - -			-	
UPPRAG NR 2190		RITAD AV ME, LJ		HANDÄGGARE JL, ME
DATUM 2010-03-01		ANSVAREG J LARSSON		
FASAD MOT HAMMARBY FABRIKSVÄG, SÖDER				
SKALA A1= 1:200 A3= 1:400		NUMMER A-40.3-T001		
I REV				