
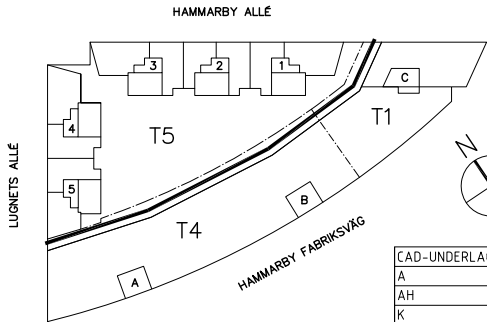


TORKHUSET 1 TORKHUSET 4

FASAD MOT NORR, GÅRD

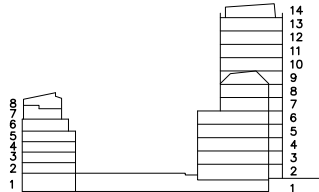

REV	ANT	REVIDERINGEN AVSER	SIGN	DATUM
SKANSKA				
RELATIONSHANDLING				
TORKHUSET 1, 4 OCH 5				
STOCKHOLM -				
FAMILJEBOSTÄDER				
AREIM				
<div><div><input checked="" type="checkbox"/> A ERSÉUS ARKITEKTER AB08-556 939 00</div><div><input type="checkbox"/> AH ON ARKITEKTER AB08-599 090 89</div><div><input type="checkbox"/> K ELU KONSULT AB08-622 91 08</div><div><input type="checkbox"/> E ELPLANERING AB08-410 986 72</div><div><input type="checkbox"/> V RAGNAR SANDSTRÖM AB08-644 02 95</div><div><input type="checkbox"/> W RAGNAR SANDSTRÖM AB08-644 02 95</div><div><input type="checkbox"/> M L CRAMMER PROJEKTBYRÅ AB08-85 03 50</div><div><input type="checkbox"/> - - -</div></div>				
UPPRAG NR 2190		RITAD AV ME, LJ		HANDÄGARE JL, ME
DATUM 2010-03-01		ANSVAREG J LARSSON		
FASAD MOT GÅRD, NORR				
CAD-UNDERLAG A				
AH				
K				
V				
W				
E				
SKALA A1+ 1:200 A3+ 1:400		NUMMER A-40.3-T006		I REV