



SEKTION H-H

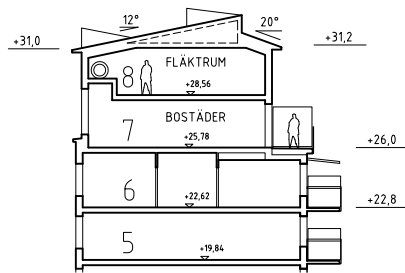


SEKTION I-I


GÄLLER ÄVEN SOM PRINCIPSEKTION
FÖR LÅGDEL T1

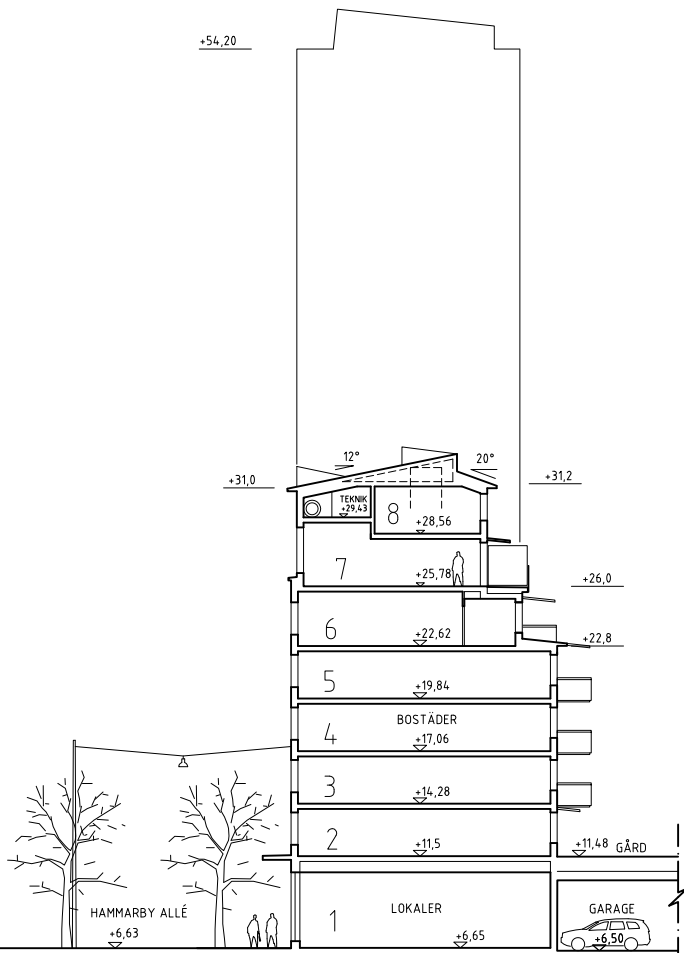


SEKTION A-A

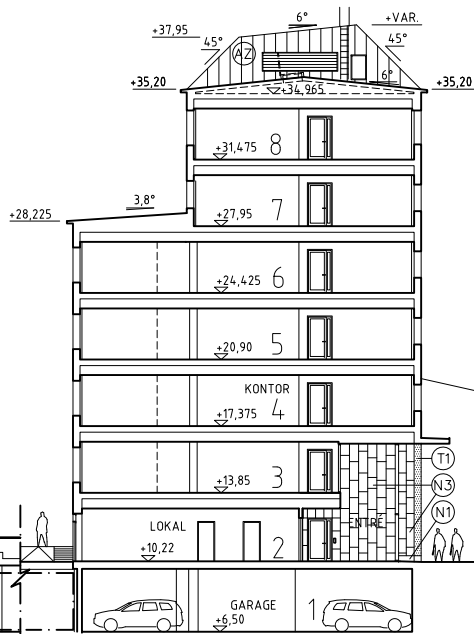

TORKHUSET 5 TORKHUSET 4

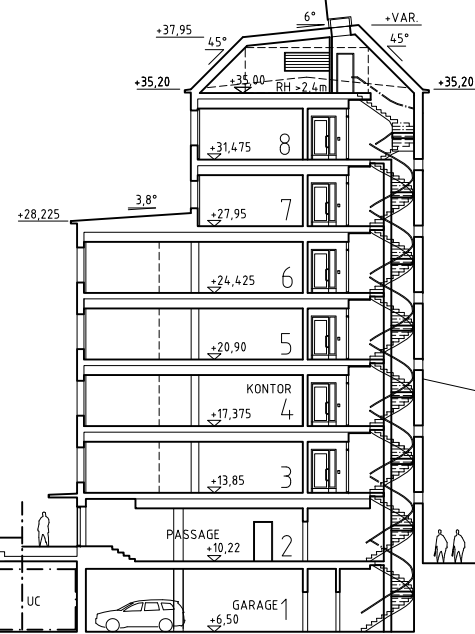


SEKTION F-F

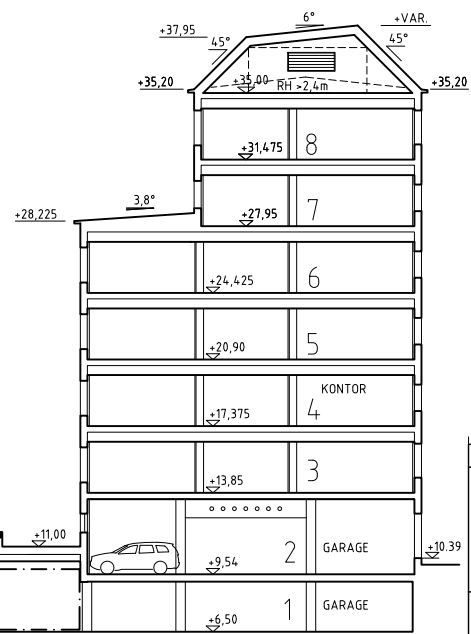

SEKTION G-G

REV	ANT	REVIDERINGEN AVSER	SIGN	DATUM
SKANSKA				
RELATIONSHANDLING				
TORKHUSET 1, 4 OCH 5 STOCKHOLM				
FAMILJBOSTÄDER AREIM				
<input checked="" type="checkbox"/> A ERSÉUS ARKITEKTER AB 08-556 939 00 <input type="checkbox"/> AH ON ARKITEKTER AB 08-599 090 89 <input type="checkbox"/> K ELU KONSULT AB 08-622 91 08 <input type="checkbox"/> E ELPLANERING AB 08-410 986 72 <input type="checkbox"/> V RAGNAR SANDSTRÖM AB 08-644 02 95 <input type="checkbox"/> W RAGNAR SANDSTRÖM AB 08-644 02 95 <input type="checkbox"/> M L CRAMMER PROJBYRÅ AB 08-85 03 50				
UPPRAG NR 2190	RTAD AV ME, LJ	HANDÄGARE JL, ME		
DATUM 2010-03-01	ANSVARG J LARSSON	SEKTION A-A, F-F OCH G-G TVÄRSEKTIONER		
CAD-UNDERLAG A		DATUM 2010-03-01		
AH				
K				
V				
W				
E				
SKALA A1= 1:200 A3= 1:400		NUMMER A-40.2-T001		1 REV

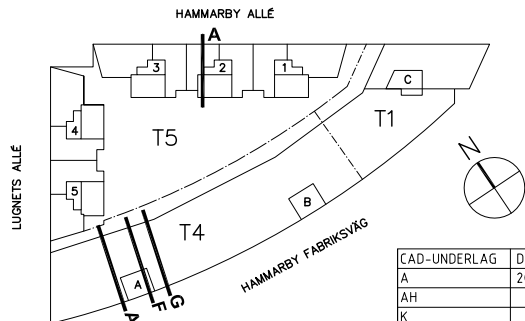

0 5 10 15 m