
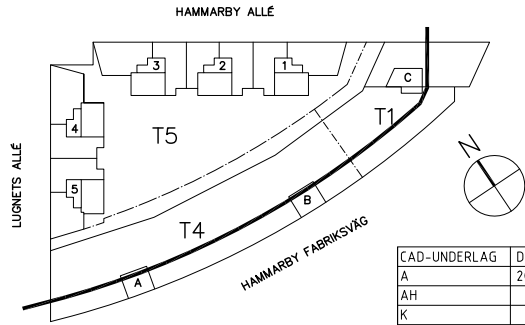


SEKTION C-C

TORKHUSET 4 TORKHUSET 1

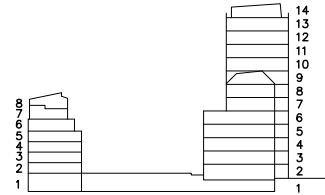

REV	ANT	REVIDERINGEN AVSER	SIGN	DATUM
<b>SKANSKA</b>				
RELATIONSHANDLING				
TORKHUSET 1, 4 OCH 5 STOCKHOLM				
<b>FAMILJEBOSTÄDER</b> <b>AREIM</b>				
<input checked="" type="checkbox"/> A ERSÉUS ARKITEKTER AB 08-556 939 00 <input type="checkbox"/> AH ON ARKITEKTER AB 08-599 090 89 <input type="checkbox"/> K ELU KONSULT AB 08-622 91 08 <input type="checkbox"/> E ELPLANERING AB 08-410 986 72 <input type="checkbox"/> V RAGNAR SANDSTRÖM AB 08-644 02 95 <input type="checkbox"/> W RAGNAR SANDSTRÖM AB 08-644 02 95 <input type="checkbox"/> M L CRAMMER PROJBYSÄ AB 08-85 03 50 <input type="checkbox"/> - - -				
UPPRAG NR 2190		RITAD AV ME, LJ		HANDÄGARE JL, ME
DATUM 2010-03-01		ANSVARE J LARSSON		
SEKTION C-C LÅNGDSEKTION				
CAD-UNDERLAG A AH K V W E		DATUM 2010-03-01		
SKALA A1= 1:200 A3= 1:400		NUMMER A-40.2-T002		