

FASAD MOT SÖDER, HAMMARBY FABRIKSVÄG

TORKHUSET 4 TORKHUSET 1

REV	ANT	REVIDERINGEN AVSER	SIGN	DATUM
-----	-----	--------------------	------	-------

**SKANSKA**

RELATIONSHANDLING

TORKHUSET 1, 4 OCH 5  
STOCKHOLM

**FAMILJEBOSTÄDER**  
**AREIM**

<input checked="" type="checkbox"/> A ERSÉUS ARKITEKTER AB	08-556 939 00
<input type="checkbox"/> AH ON ARKITEKTER AB	08-599 090 89
<input type="checkbox"/> K ELU KONSULT AB	08-622 91 08
<input type="checkbox"/> E ELPLANERING AB	08-410 986 72
<input type="checkbox"/> V RAGNAR SANDSTRÖM AB	08-644 02 95
<input type="checkbox"/> W RAGNAR SANDSTRÖM AB	08-644 02 95
<input type="checkbox"/> M L CRAMMER PROJEKTBYRÅ AB	08-85 03 50
<input type="checkbox"/> -	-

UPPRAG NR 2190	RITAD AV ME, LJ	HANDÄGGARE JL, ME
DATUM 2010-03-01	ANSVARG J LARSSON	



FASAD MOT HAMMARBY FABRIKSVÄG,  
SÖDER

SKALA  
A1= 1:200  
A3= 1:400

NUMMER  
A-40.3-T001

I REV

0 5 10 15 m

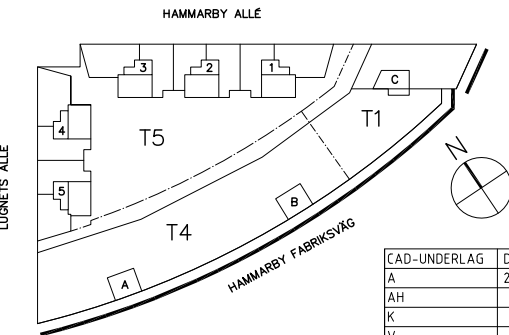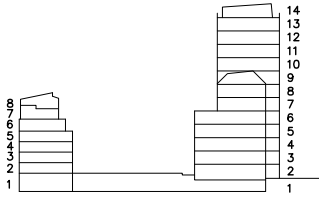

CAD-UNDERLAG	DATUM
A	2010-03-01
AH	
K	
V	
W	
E	