


1. FÖRSTÄRKNING LIMTRÄ 56X270 MONTERAS TILL BEFINTLIGA TAKÅSAR/ HÖGBEN
2. HELA TAKET STÄMPAS AV.
3. BEFINTLIGA HANBJÄLKAR, STÖTTOR OCH EV. REMSTYCKEN TAS BORT
4. NOCKBALKAR, PELARE OCH KATTVINDSVÄGGAR MONTERAS ENL. DETALJER.
5. EFTER FULLT MONTAGE ENL. PUNKT 4 KAN PROVISORISK STÄMPNING TAS BORT.
6. INVÄNDIGA & UTVÄNDIGA KOMPLETTERINGAR KAN UTFÖRAS.

EXEMPEL SKISS FÖR TAKKUPOR:

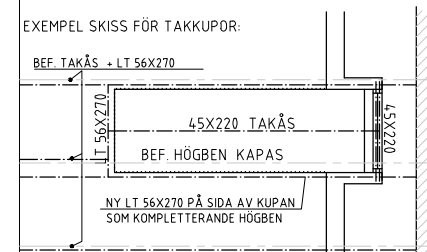

RITNINGAR FÅR EJ ANVÄNDAS FÖR BESTÄLLNING  
ELLER UTFÖRANDE UTAN ATT VARA FÖRSEDD MED  
TEXTEN BYGGHANDLING.

PROJEKTERINGEN FÖR KONSTRUKTIONEN ÄR BASERAD  
PÅ ARKITEKTRITNINGAR. MÅTTANGIVELSER  
KONTROLLERAS OCH ANPASSAS PÅ PLATS.

VID AVVIKELSER AV BETYDANDE KARAKTÄR FÖR  
UTFÖRANDET SKALL ALLTID KONSTRUKTÖR OCH-  
ELLER ANNAN BERÖRD KONSULT KONTAKTAS

SAMTLIGA MÅTT ÄR GIVNA I MILLIMETER.

## ALLMÄNNA FÖRESKRIFTER -33:000

SEKTION -33:100

DETALJER -33:101, 102, 103, 104, 105

NB = NOCKBALK

SK = BALKSKARV ENL. -33:102

BL = BALKLÄNGD


P1 = PELARE VKR 70X70X5

P2 = PELARE VKR 90X90X5

P3 = PELARE LT 90X90

— — — = BEFINTLIGA HÖGBEN/  
TAKÅSAR

..... = NYTT VIRKE  
LIMTRÄ 56X270

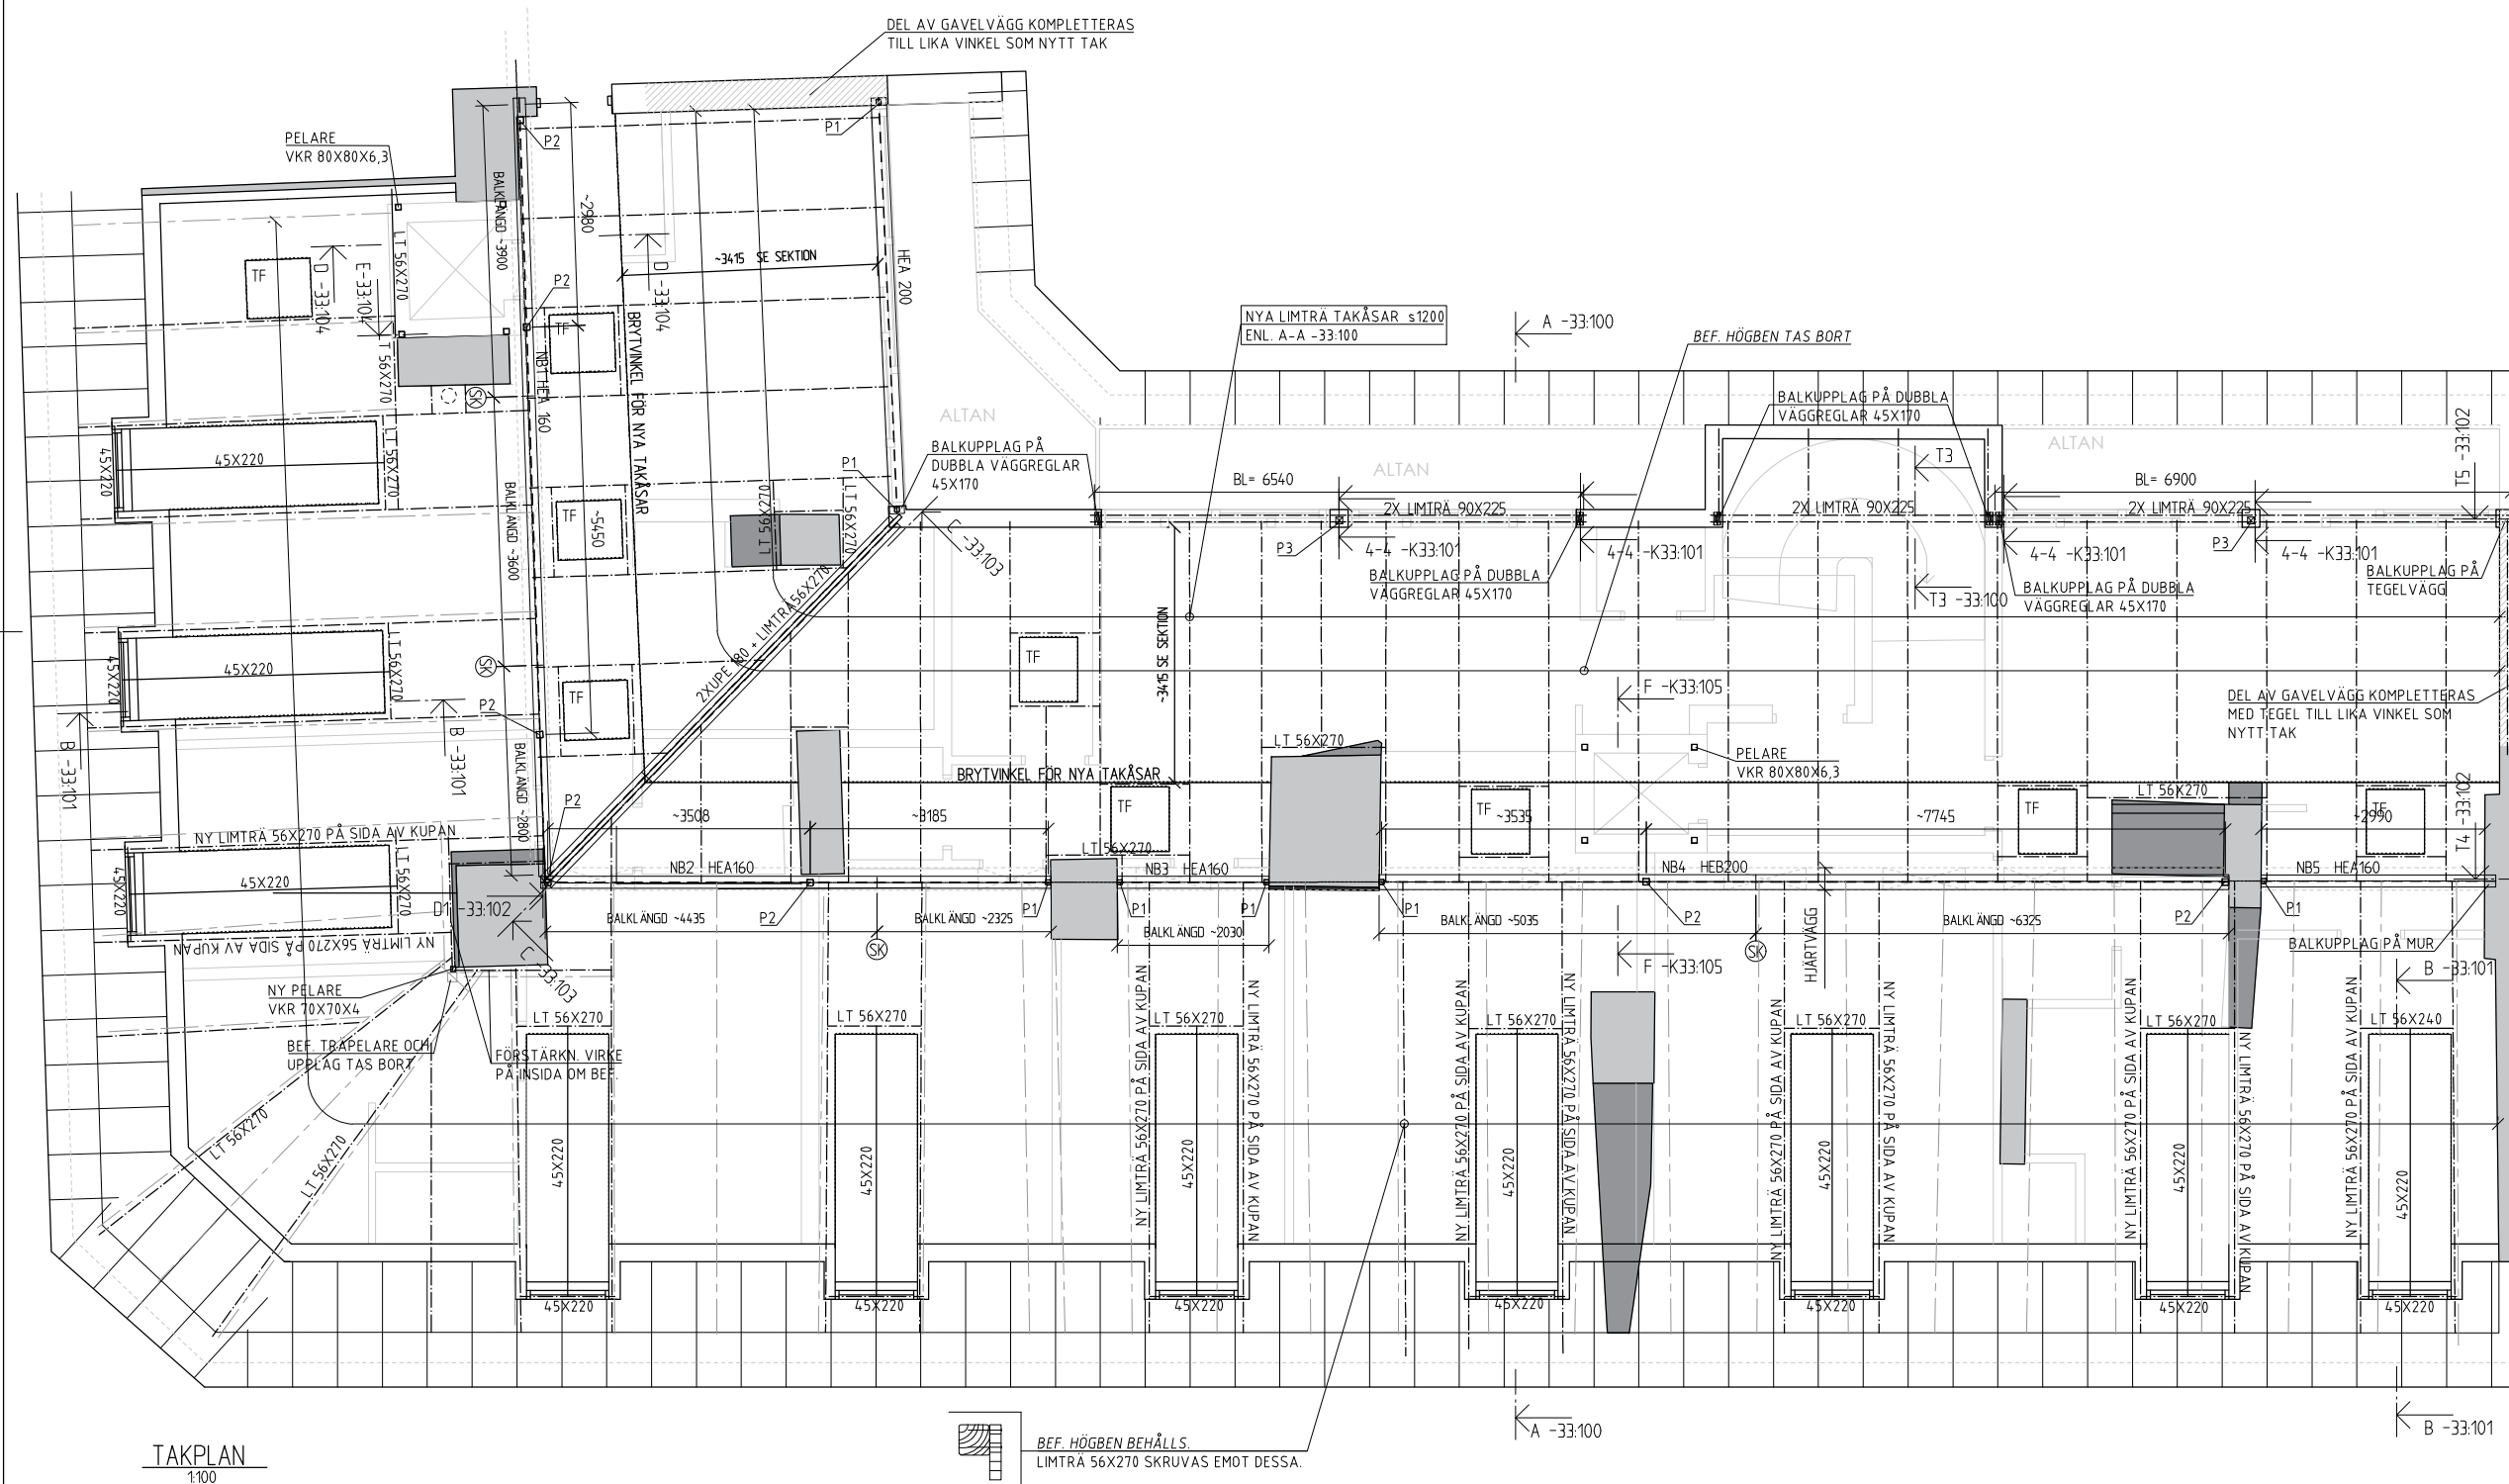

BET	ANT	ÄNDRINGEN AVSER	DATUM	SIG
-----	-----	-----------------	-------	-----

## RELATIONSHANDLING



SD project ab  
Råålsbäsvägen 36  
112 56 STOCKHOLM  
Tel 08-785 06 20  
Fax 08-785 06 21

PROJEKTNUMMER	RITAD/KONSTR AV	HANDLAGGARE
181042	SFP	EL
DATUM	ANSVARIG	
2019.04.15	Erik Lindquist	

**KV. ANKARET 1**  
FRIDHEMSGATAN 41, 112 46 STOCKHOLM

OMBYGGNAD VIND

TAKPLAN

SKALA	NUMMER	BIJLAGE
1:100	A3 K33:01	-