



ANSLUTNING
1:10

PELARE PÅ BEF. HJÄRTVÄGG

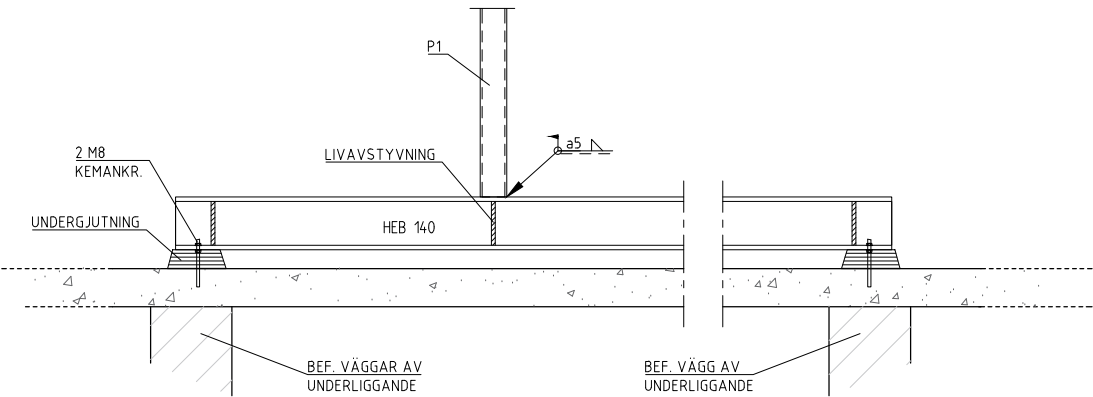


5-5 -33.02
1:20

AVVÄXLINGSBALK I GOLV FÖR PELARUPPLAG

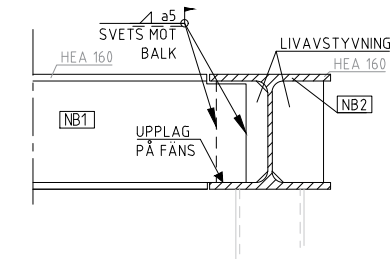


D1 - BALK MOT BALK
1:10

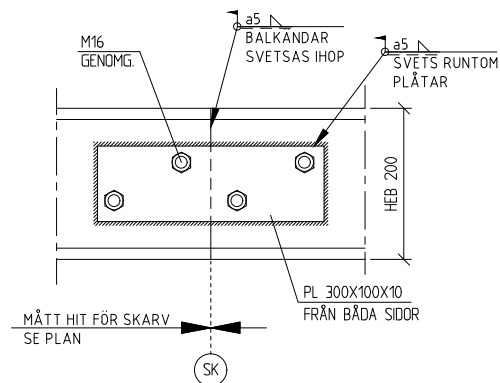


SKARVPLÅTAR
1:10

NOCKBALK HEB 200

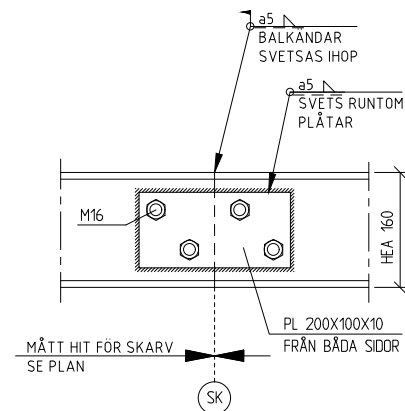


NOCKBALK HEA 160

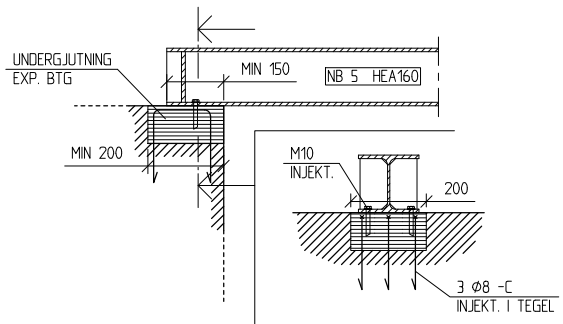

T4 -33.01
1:20

NOCKBALK UPPLAG PÅ MUR

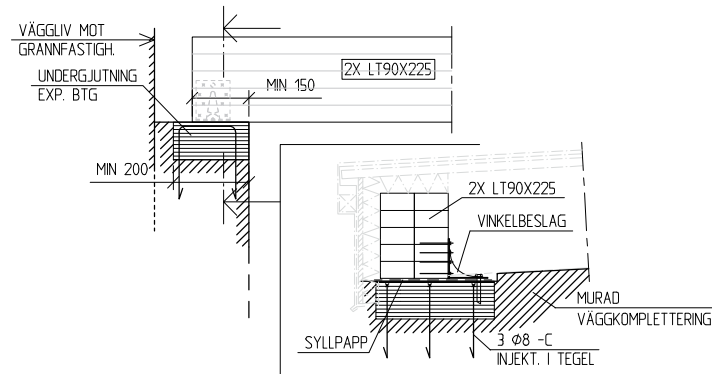

T5 -33.01
1:20

NOCKBALK UPPLAG PÅ MUR

FÖRESKRIFTER

RITNINGAR FÅR EJ ANVÄNDAS FÖR BESTÄLLNING
ELLER UTFÖRANDE UTAN ATT VARA FÖRSEDD MED
TEXTEN BYGGHANDLING.

PROJEKTERINGEN FÖR KONSTRUKTIONEN ÄR BASERAD
PÅ ARKITEKTRITNINGAR. MÅTTANGIVELSER
KONTROLLERAS OCH ANPASSAS PÅ PLATS.

VID AVVIKELSER AV BETYDANDE KARAKTÄR FÖR
UTFÖRANDET SKALL ALLTID KONSTRUKTÖR OCH-
ELLER ANNAN BERÖRD KONSULT KONTAKTAS

SAMTLIGA MÅTT ÄR GIVNA I MILLIMETER.

HÄNVISNINGAR

ALLMÄNNA FÖRESKRIFTER -33:000

PLAN -33:01, 02

SEKTION -33:100

FÖRKLARINGAR

NB = NOCKBALK

SK = BALKSKARV

P1 = PELARE VKR 70X70X5

P2 = PELARE VKR 90X90X5

BET	ANT	ÄNDRINGEN AVSER	DATUM	SIGN
-----	-----	-----------------	-------	------

RELATIONSHANDLING



SD project ab
Råntorsvägen 36
112 56 - STOCKHOLM
Tel 08-785 06 20
Fax 08-785 06 21

PROJEKTNUMMER	RITAD/KONSTR AV	HANDLAGGARE
181042	SFP	EL
DATUM	ANSVARIG	
2019.04.15	Erik Lindquist	

KV. ANKARET 1
FRIDHEMSGATAN 41, 112 46 STOCKHOLM

OMBYGGNAD VIND

DETALJER

SKALA	NUMMER	BET
1:5, 1:10, 1:20 A3	K33:102	-