


F-F -33:01
120

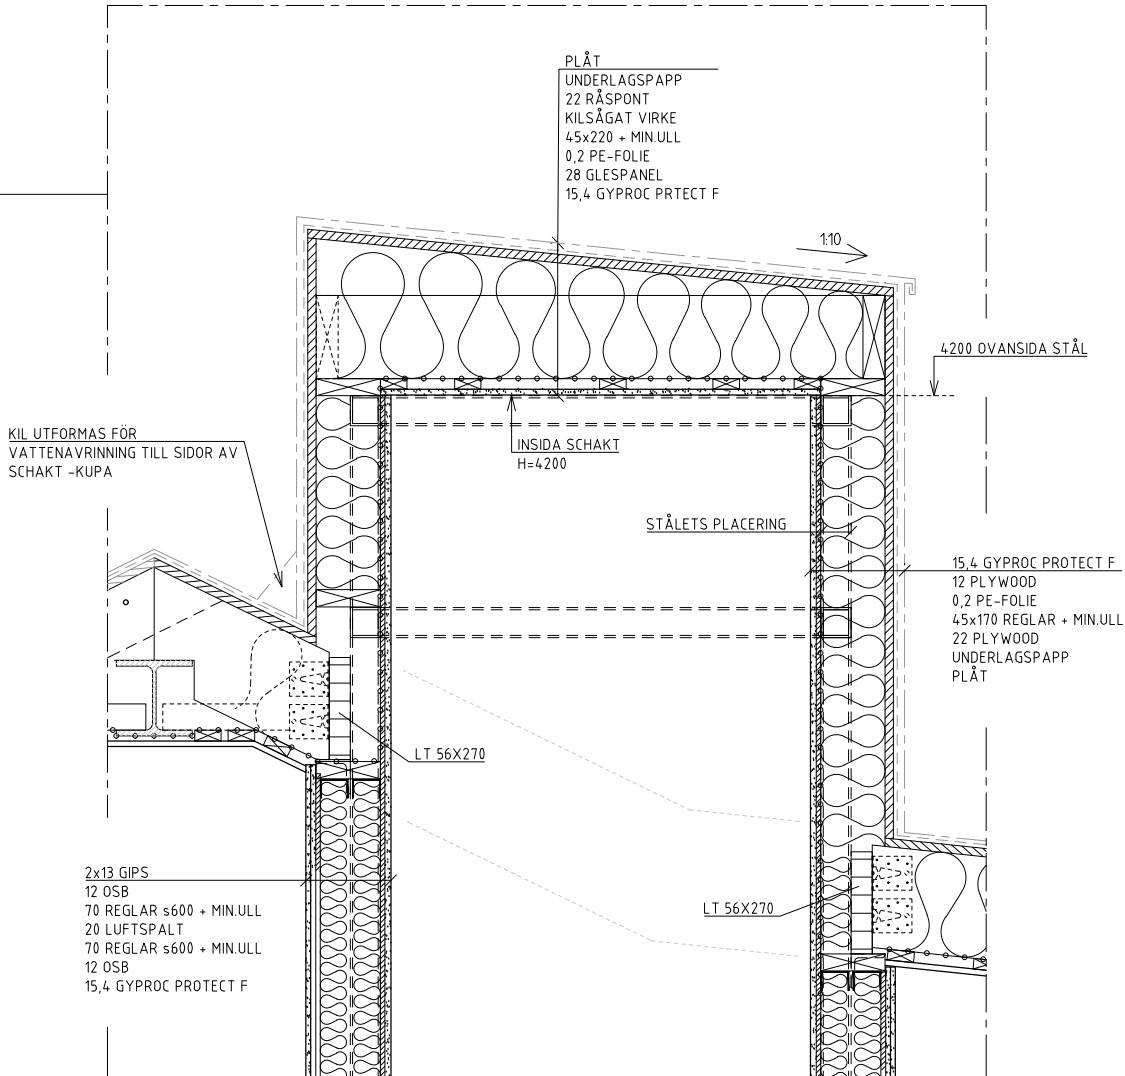

FÖRESKRIFTER

RITNINGAR FÅR EJ ANVÄNDAS FÖR BESTÄLLNING ELLER UTFÖRANDE UTAN ATT VARA FÖRSEDD MED TEXTEN BYGGHANDLING.

PROJEKTERINGEN FÖR KONSTRUKTIONEN ÄR BASERAD PÅ ARKITEKTRITNINGAR. MÅTTANGIVELSER KONTROLLERAS OCH ANPASSAS PÅ PLATS.

VID AVVIKELSER AV BETYDANDE KARAKTÄR FÖR UTFÖRANDET SKALL ALLTID KONSTRUKTÖR OCH- ELLER ANNAN BERÖRD KONSULT KONTAKTAS

SAMTLIGA MÅTT ÄR GIVNA I MILLIMETER.

HÄNVISNINGAR

ALLMÄNNA FÖRESKRIFTER K 33:000

TAKPLAN -33:01

GOLVPLAN -33:02

FÖRKLARINGAR

BET	ANT	ÄNDRINGEN AVSER	DATUM	SIGN
-	-	-	-	-

RELATIONSHANDLING



SD project ab
Råntorsvägen 36
112 56, STOCKHOLM
Tel: 08-785 06 20
Fax: 08-785 06 21

PROJEKTNUMMER	RITAD/KONSTR AV	HANDLAGGARE
181042	SFP	EL
DATUM	ANSVARIG	
2019.04.15	Erik Lindquist	

KV. ANKARET 1
FRIDHEMSGATAN 41, 112 46 STOCKHOLM

OMBYGGNAD VIND

SEKTION F-F HISS 2

SKALA	NUMMER	BET
1:20	A3	K33:105
		-