


2 st Skåp 75751 monteras
bredvid varandra. Täcks
sedan av front 75751-3-V.
Gäller ej FS 1:1 & 1:2

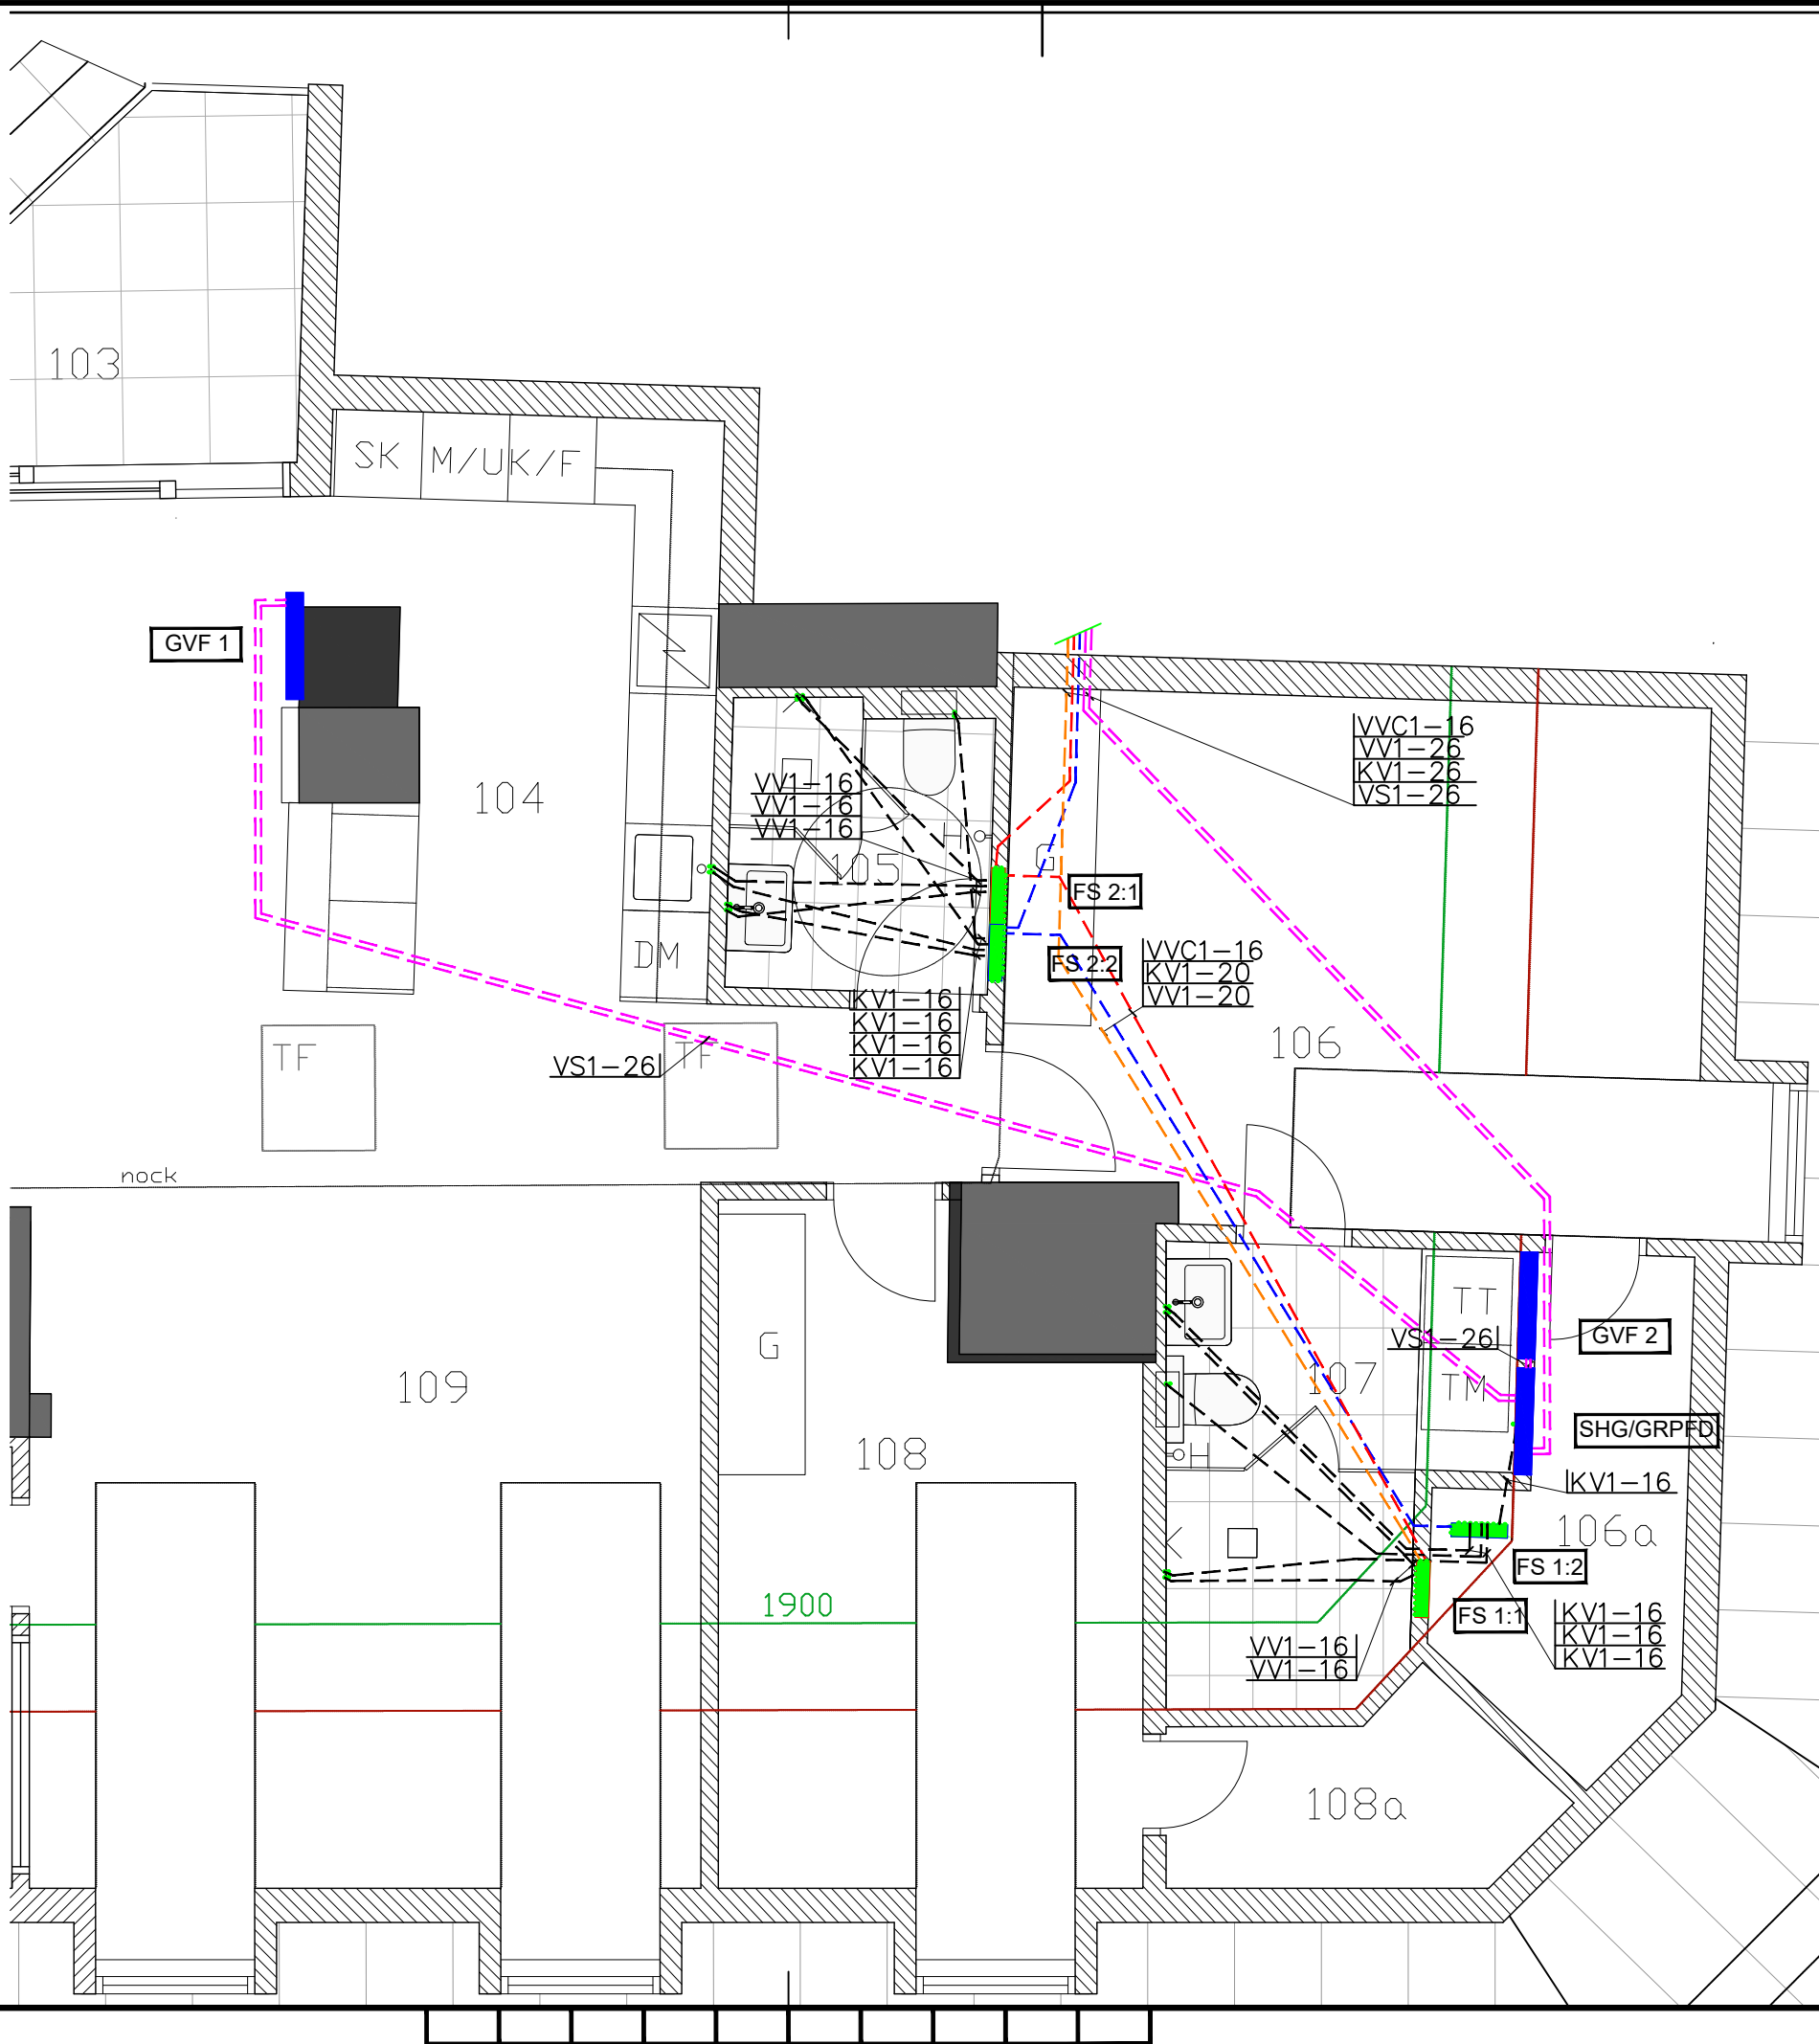

FÖRKLARINGAR

KV1, VV1, VVC1 - TAPPVATTENLEDNING,
AluComp RiR MED ISOLERING

VS1 - VÄRMELEDNING, AluComp RiR MED
ISOLERING

FS - FÖRDELARSKÅP

GVF - GOLVVÄRMEFÖRDELARE


SHG/GRPF - SHUNT OCH
GRUPPFÖRDELARE

FÖRUTSÄTTNINGAR:

MINTRYCK VID ANSLUTNINGSPUNKT 500kPa.

OBSERVERA:

DETTA ÄR EN PRINCIPSSKISS.
INSTALLATIONEN SKA UTFÖRAS ENLIGT
GÄLLANDE BRANSCHREGLER.

BET	ANT	ÄNDRINGEN AVSER	SIGN	DATUM
RELATIONSHANDLING				
ANKARET 1				
OMBYGGNAD AV VIND				
<div><div></div><div><div>Thermotech</div><div>REGION STOCKHOLM TEL 0176-20 75 40 LILLA TORGET 4 regionshan@thermotech.se 761 30 NORRTÄLJE www.thermotech.se</div></div></div>				
BESTÄLLARE/ENTREPRENÖR				
SAVANA INVEST AB				
UPPDRAG NR	RITAD AV	HANDLÄGGARE		
	FCA	T.FRÖJD		
DATUM	ANSVARIG			
2019-04-16				
LGH 1602				
VINDSPLAN				
TAPPVATTEN				
VÄRMEMATNING				
SKALA	RITN NR			BET
A3 1:50	V52-459795-1			