



Inkom till Stockholms stadsbyggnadskontor - 2019-07-03, Dnr 2019-09594

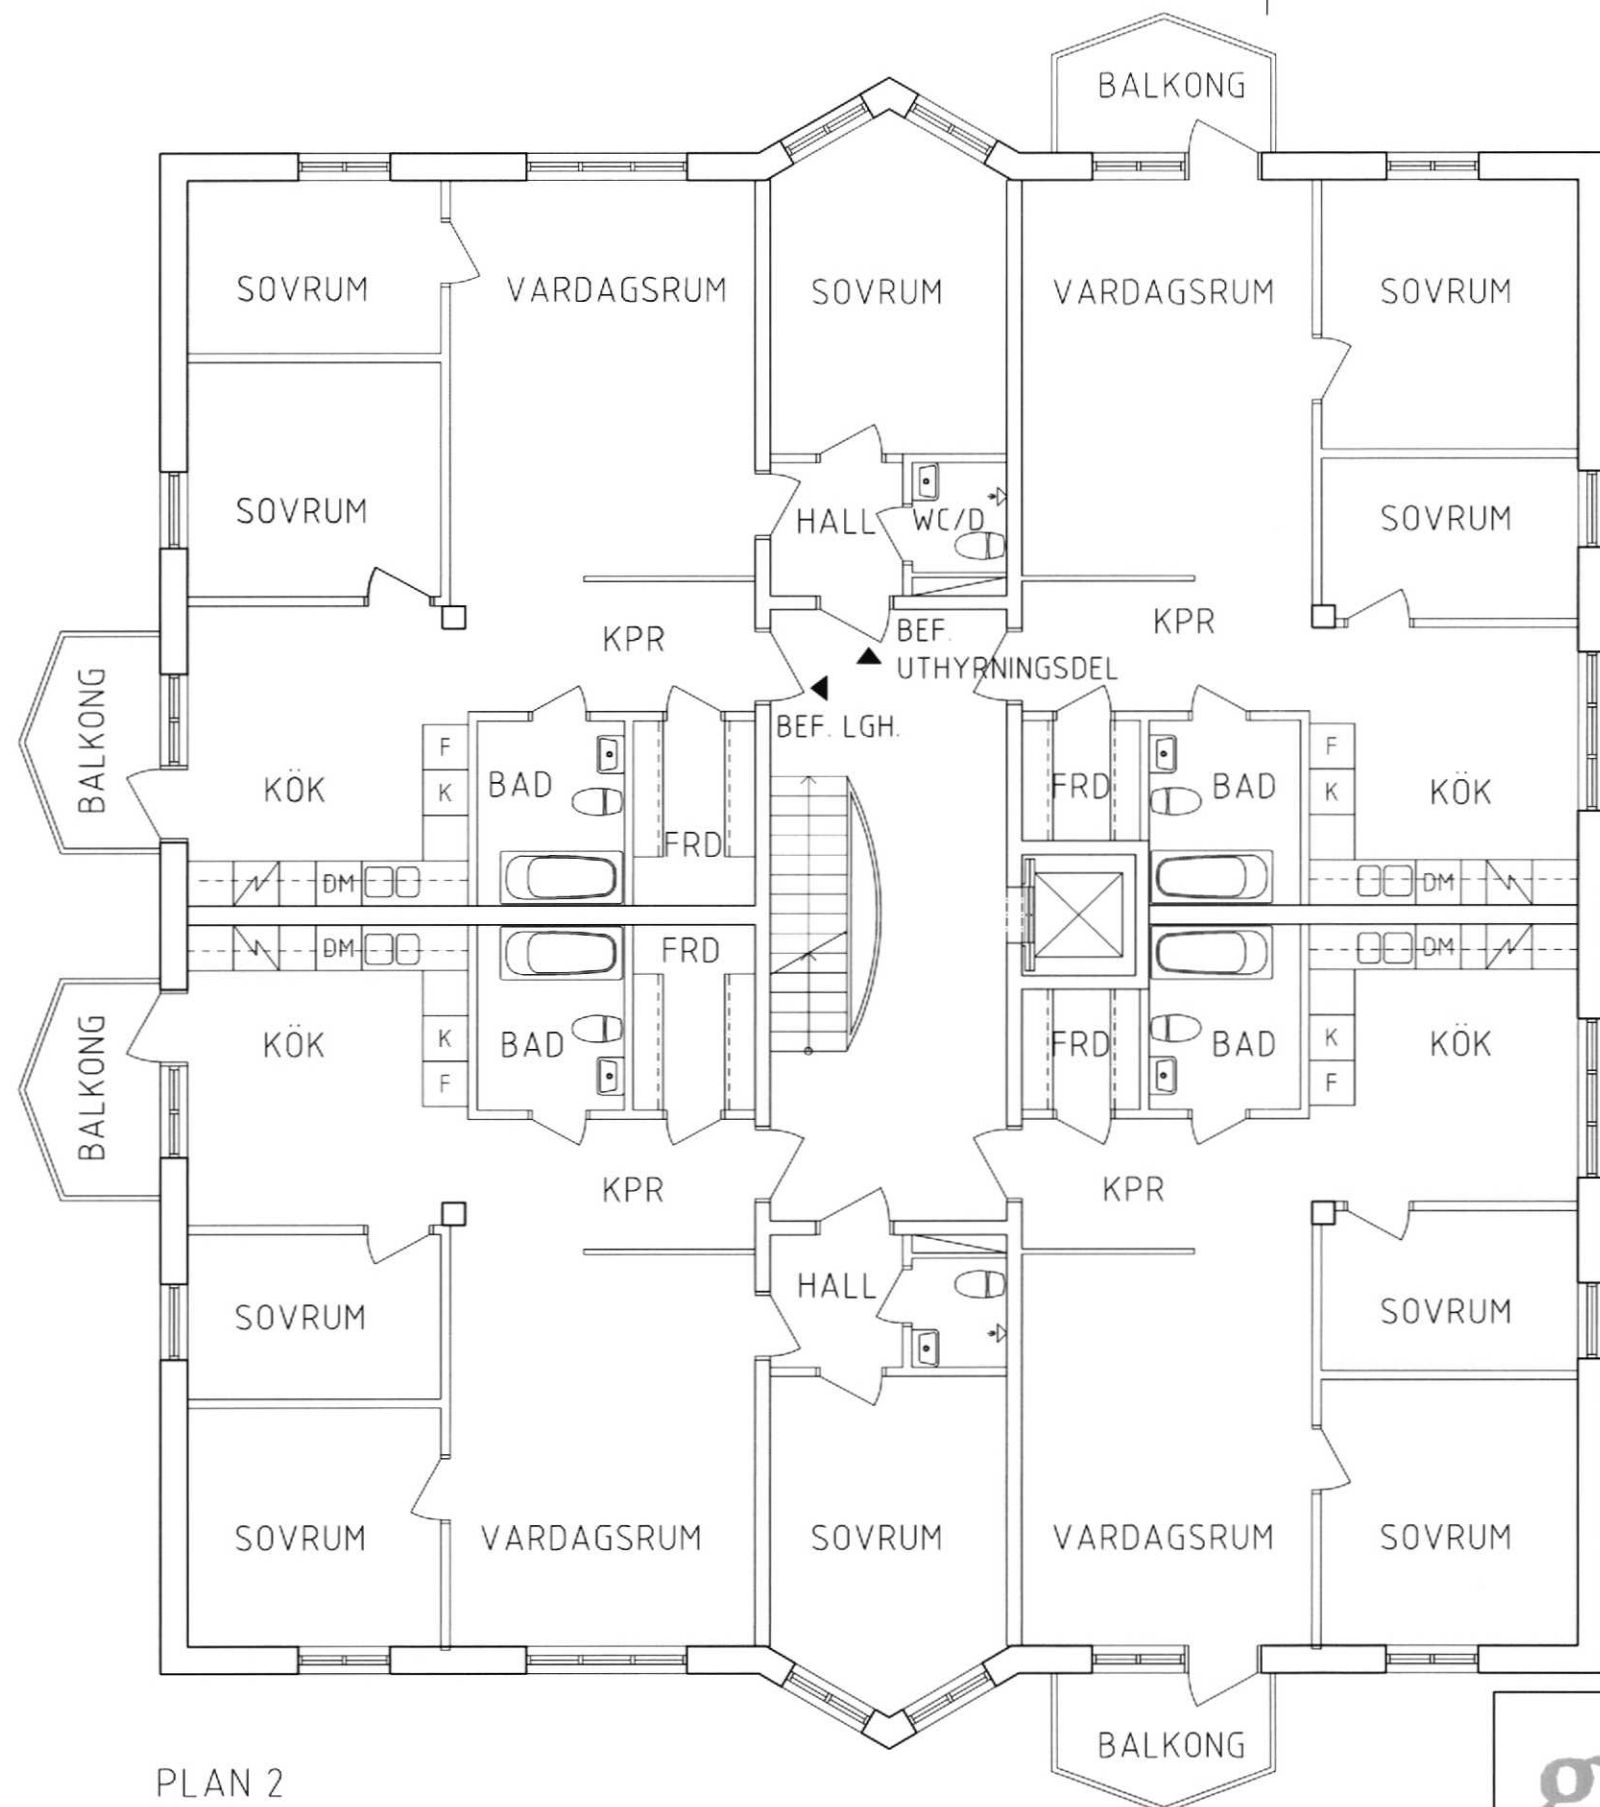


PLAN 2

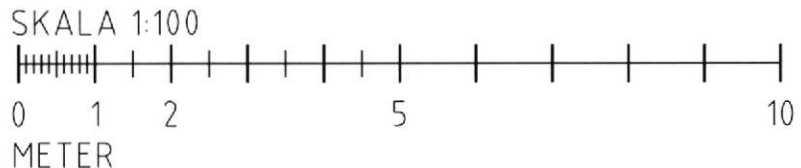

LAGER: SB11


STOCKHOLMS STAD Stadsbyggnadskontoret  
Inkom 2019-07-03  
Reg.  
ID: - 09594-575

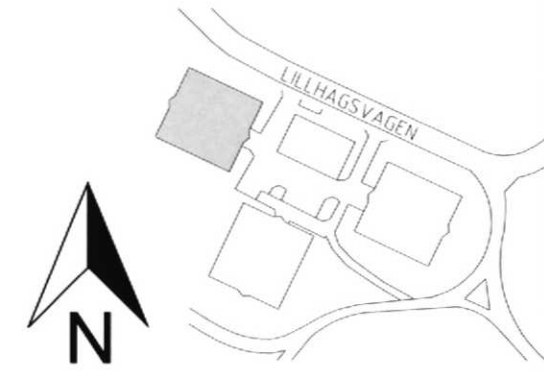

gravity		RELATIONSHANDLING	
RITAD/KONSTR AV SARDOR M.		LIGGMILAN 3	
ORT/DATUM 2019-06-05		PLAN 2	
UPPDRAK NR		SKALA 1:100(A3)	
KOD/TYP/POS		RITNINGNUMMER	
		A-40.1-02-REL	
ANDR BET		ANDRINGEN AVSER	
		DATUM	
		SIGN	


PLO: 2019-06-24 17:59 G:\DELADE ENHETER\A GRAVITY\05 PROJEKT\1074 LIGGMILAN 3 BL\01 CAD\A\04 BYGGLOVSHANDLING\RITDEF\A-40.1-02-REL.DWG SARDOR

OMRÅDE FÖR  
BYGGLOVSANSÖKAN

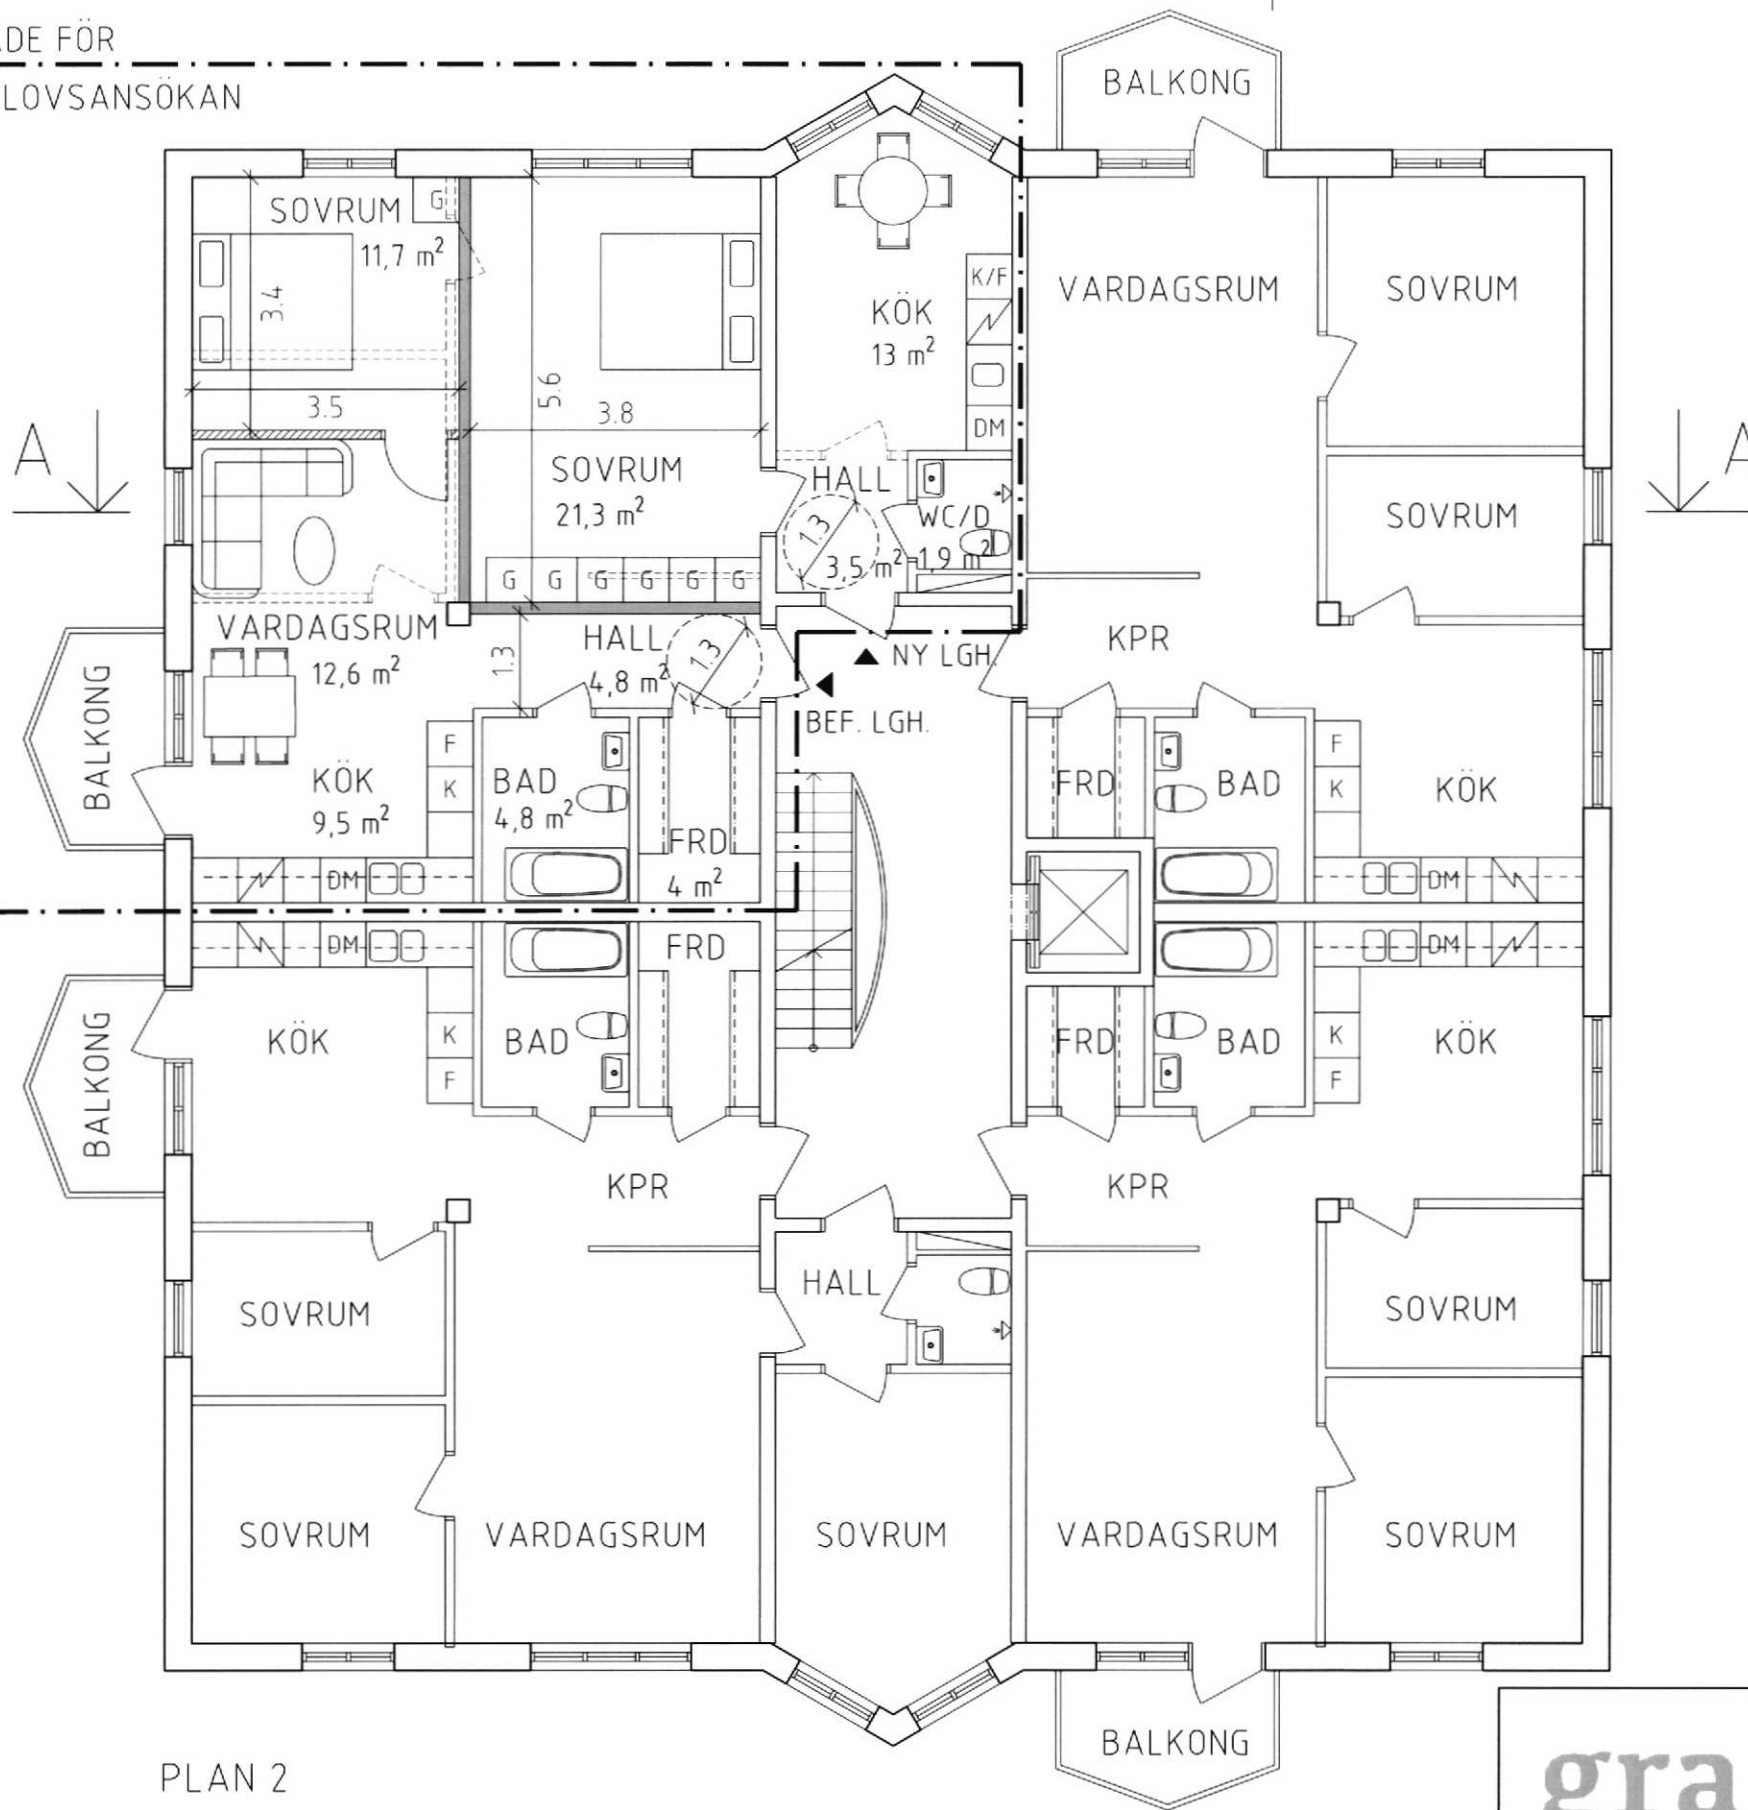

PLAN 2



SKALA 1:100

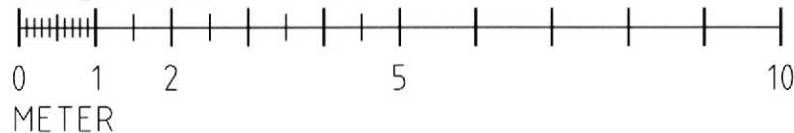

FÖRKLARINGAR:

SAMTLIGA MÅTT ANGES I METER

- OMRÅDE FÖR BYGGLOVSANSÖKAN
- BEF. DÖRRAR
- RIVS BYGGNADSEDELAR
- NY LÄGENHETSAVSKILJANDE VÄGG
- NY VÄGG
- NYA DÖRRAR

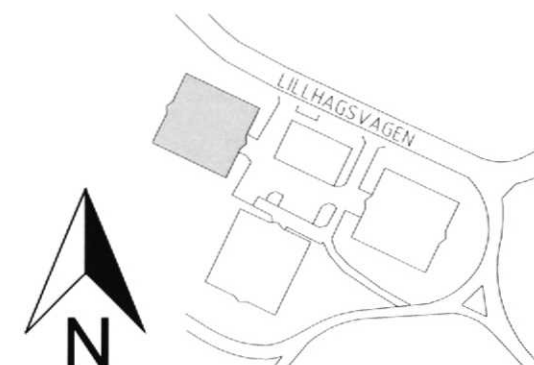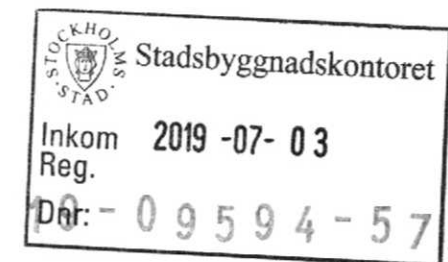

gravity

RITAD/KONSTR AV  
SARDOR M.  
ORT/DATUM  
2019-06-05

UPPDRA.GNR

BYGGLOVHANDLING  
LIGGMILAN 3

OMBYGGNAD AV LÄGENHET  
PLAN 2

SKALA 1:100(A3)

KOD/TYP/POS

RITNINGNUMMER

A-40.1-02

ÄNDR BET