



SITUATIONSPLAN, Skala 1:400 (A1)

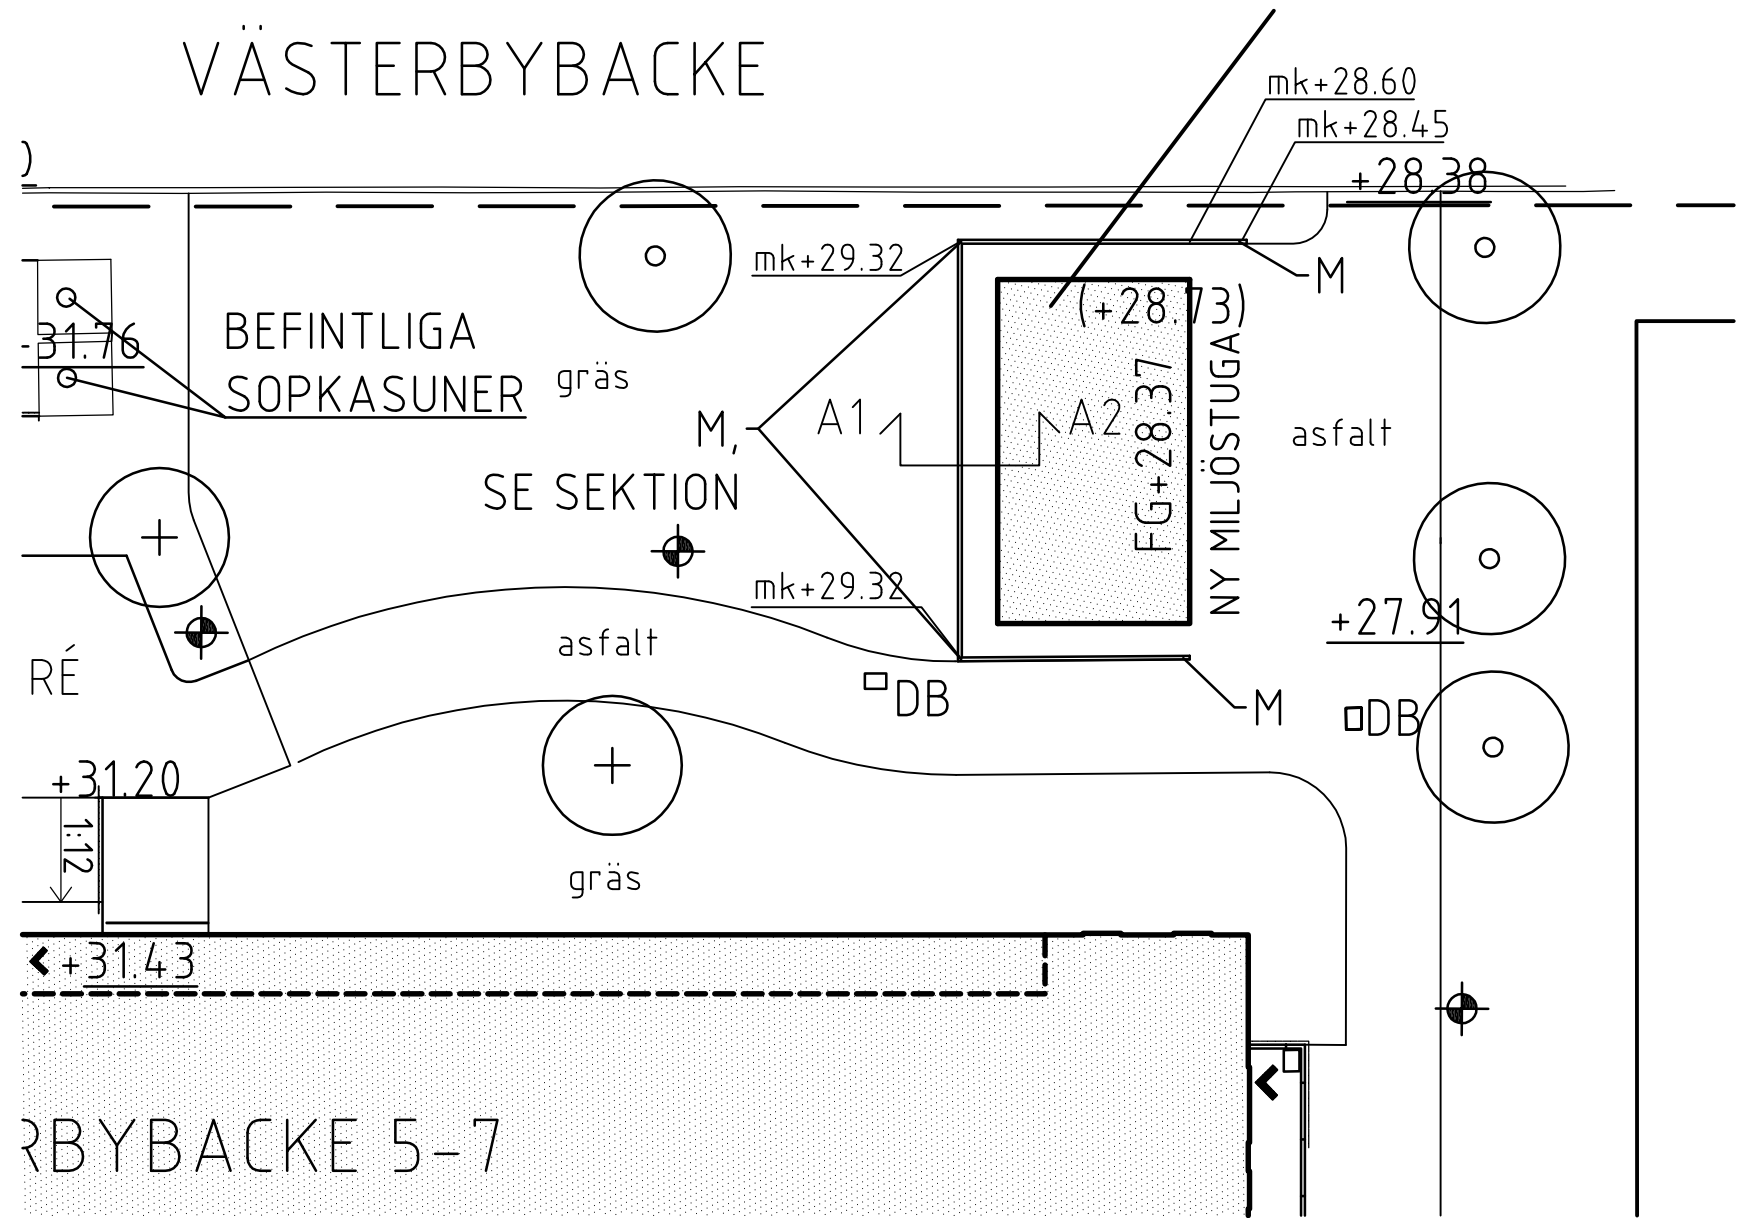

MARKPLANERINGSPLAN, Skala 1:200 (A1)

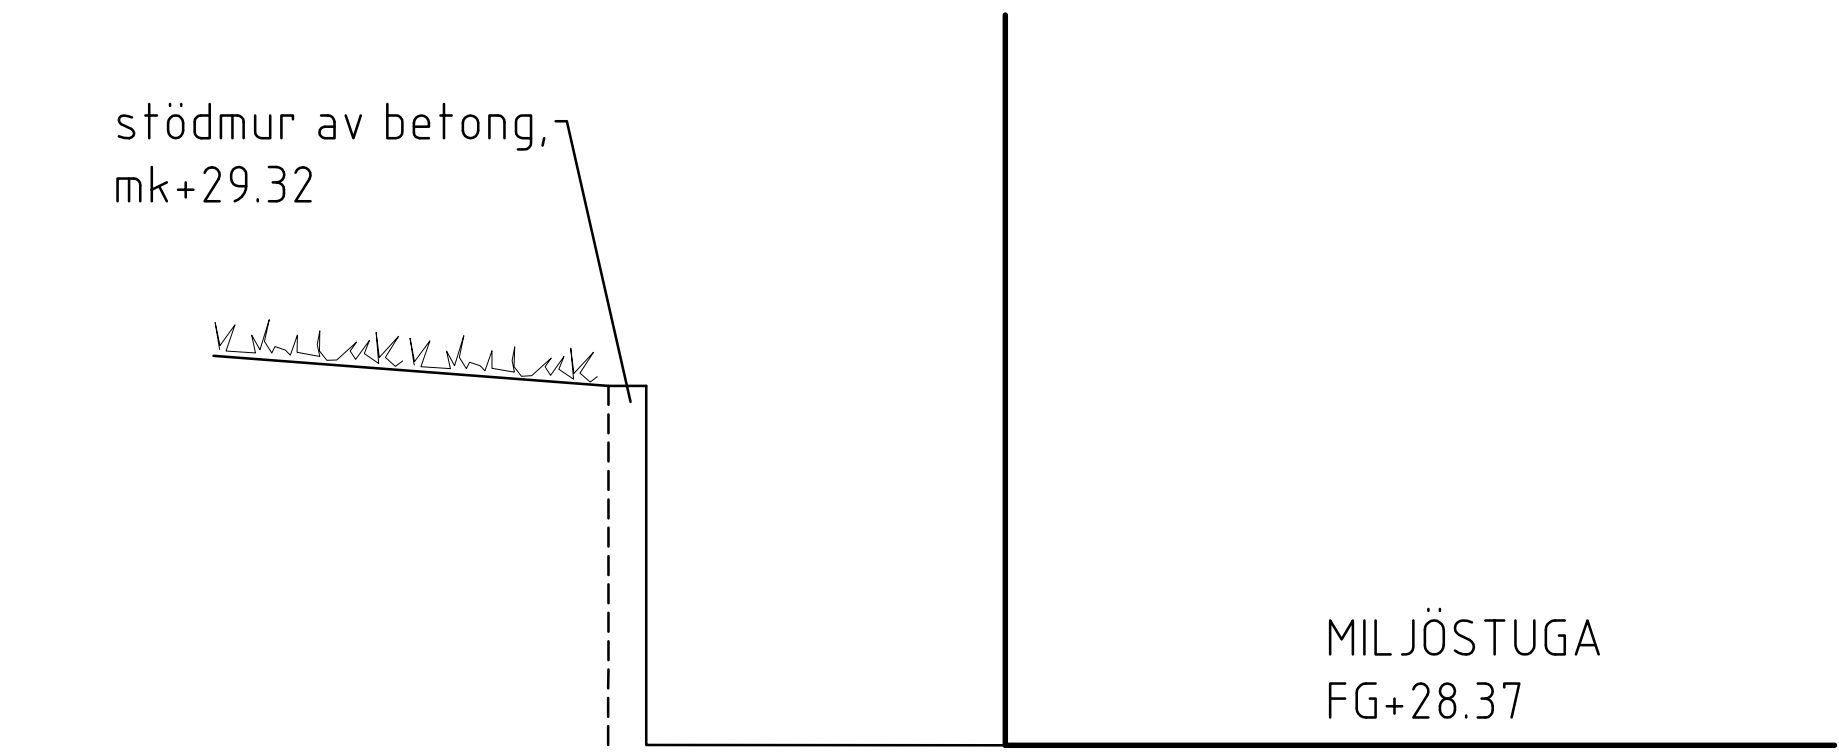

PRINCIPSEKTION A1-A2 -stödmur vid ny miljöstuga
Skala 1:20 (A1)

FÖRKLARINGAR

- FASTIGHETSGRÄNS
- ENTRÉ
- BEF MARKHÖJD
- BEF MARKHÖJD SOM UTGÅR
- NY MARKHÖJD
- BEFINTLIGT TRÄD
- FÖRESLAGET TRÄD
- FÖRESLAGEN TRAPPA, ERSÄTTER BEFINTLIG TRAPPA ALT. BEFINTLIG MUR
- FÖRESLAGEN STÖDMUR MAX 50 CM HÖG, OM EJ ANNAT ANGES
- FÖRESLAGEN DAGVATTENBRUNN
- FÖRESLAGEN BELYSNING

REV	ANT	AVSEENDE	SIGN	DATUM
FASTIGHET				
Lillkvarnen 1 & 2				
ADDRESS Västerbybacke 7-11, Rinkeby				
<div><div><div>SB</div><div>Svenska Bostäder</div></div></div>				
BOX 95 162 12 VÄLLINGBY TEL. 08/508 370 00				
<input type="checkbox"/>	A	White	08-20 35 50	
<input type="checkbox"/>	K	Structor Bygg Stockholm AB	08-545 556 30	
<input type="checkbox"/>	E	Grontmij AB	0730-36 68 95	
<input type="checkbox"/>	VVS-	Tysklinds i Stockholm AB	08-742 62 62	
<input checked="" type="checkbox"/>	M	Tengbomgruppen	018-56 77 00	
<input type="checkbox"/>	-	-	-	
<input type="checkbox"/>	-	-	-	

RELATIONSHANDLING			
RITNINGEN AVSER			
HUS 1 OCH 2			

NY MILJÖSTUGA			
SKALA A1 1:VAR.		A3 1:VAR.	Disciplin M
KONSTRUERAD AV/HANDLAGGARE Å HELLSTRÖM		RITAD AV ÅH	GRANSKAD AV -
DATUM 2019-08-29			
ARBETSNUMMER 9143120200		REV M-10.1-10	