



ANTIKVARISK DOKUMENTATION EFTER BRAND

YTSKIKTSDOKUMENTATION OCH UPPMÄTNINGSRITNINGAR

Vildmannen 7
Stockolms stad
2019-02-08

BENÄMNING Vildmannen 7
KOMMUN Stockholms stad
FASTIGHET Vildmannen 7
ADRESS Biblioteksgatan 9, Jakobsbergsgatan 6
ER REF. John Lethenström
DATUM 2019-02-08

SAMLAD DOKUMENTATION EFTER BRAND

Föreliggande rapport innehåller två dokumentationsrapporter, utförda av AIX arkitekter. Dels en ytskiktsdokumentation av entréhallen i bostadsdelen och dels uppmättningsritningar av dörrar i entréhall och lägenheter. Rapporterna har upprättats på uppdrag av Hufvudstaden AB, genom projektledare John Lethenström, i syfte att dokumentera Vildmannen 7 efter branden som bröt ut i november 2017. Informationen ska fungera som en källa till kunskap och som underlag för bevarande och rekonstruktion vid återuppbyggnad.

Bakgrund

Vildmannen 7 från 1897 var under ombyggnad när en brand utbröt den 7 november 2017. Branden blev mycket omfattande med ett snabbt förlopp orsakat av att byggnaden var under ombyggnad. Bland annat var många fönster borttagna för renovering och fönsteröppningarna igensatta med byggskivor med glipor, vilket gav god tillförsel av syre. Resultatet blev att halva bygganden, kontorsdelen, totalförstördes. Endast bärande murar och ytterfasaderna, förkolande träbjälkar och källaren återstår (skick oklart då den inte går att besöka p g a rasrisk). Tack vare den nya kompletterande stålstommen, som delvis deformerats, kollapsade inte byggnaden. Trapphusen står kvar men är helt utbrända. Den före branden välbevarade huvudentrén mot Biblioteksgatan med stuckolustro-väggar och dekorationsmålningar på väggar och tak samt pampiga snickerier är helt utbränd.

Den andra halvan av huset, bostadsdelen, fick omfattande skador av rök och vatten på grund av att hela taket brann av och släckningsarbetet var omfattande. Alla rum var fyllda av brandrök och vattnet stod över golvsöcklarna. Även här brann vissa rum då branden spreds in via en dörröppning och via vinden. Hettan var så hög i kontorsdelen att träbjälkarna i bostadsdelen började brinna inne i murupplagen. Vissa rum förstördes också av den heta brandröken. Hela bostadsdelen fick stämpas upp för att minimera risken för ras eftersom bjälklagen vattenfylldes och deras tyngd ökade avsevärt. Efter branden stod byggnaden utan tak, vintertid innan en klimatskyddande ställning kunde byggas över huset. Det medförde att mer vatten tillfördes huset genom snö och regn. På grund av fukten har omfattande mögelpåväxt skett. Giftiga ämnen har förts med släckningsvattnet ned i huset och samlats i väggar, puts, bjälklag, snickerier, golv m m. Resultatet är att även bostadsdelen har en totalskada.

Stockholm datum som ovan

Johan Rittsél
Byggnadsantikvarie, certifierad sakkunnig kulturvärden - K
08-690 20 97

BENÄMNING	Vildmannen 7
KOMMUN	Stockholms stad
FASTIGHET	Vildmannen 7
ADRESS	Biblioteksgatan 9, Jakobsbergsgatan 6
ER REF.	John Lethenström
DATUM	2019-02-08

YTSKIKSDOKUMENTATION

Föreliggande rapport är en sammanställning av en ytskiktsdokumentation, utförd av Ada Fleischer och Lina Karlsson, båda byggnadsantikvarier vid AIX arkitekter. Undersökningen utfördes 2018-12-20 och syftade till att kartlägga befintlig färgsättning i entrén till bostadsdelen, Jakobsbergsgatan 9.

Undersökningen omfattade marmorerade färgfält i trapplopp, väggar i yttre och inre entréhall, paneler, hyllor, dörrar, överstycken och bjälktak samt kryssvalv i yttre entréhall. Ytskikten skannades med en NCS-mätare, resultatet jämfördes okulärt mot NCS-block (index). Undersökningens resultat redovisas på nästföljande sidor genom fotografier och kulörprover. Alla kulörer anges med NCS-koder.

Kulörer uppfattas olika beroende på vilket medium som används, och kulörer kan även förändras över tid. Föreliggande undersöknings resultat ska därför tolkas med detta i åtanke.

Stockholm, datum som ovan

Ada Fleischer

Byggnadsantikvarie
Tel. nr. 08- 690 29 82

FÄRGFÄLT I TRAPPLOPP

Gult marmorerat väggparti



A.



B.



C.



D.



A. Grundfärg gul

Enligt mätare och NCS-index lik S 2030-Y20R
med inslag av S 2020-Y30R

B. Mörkare partier

Enligt mätare och NCS-index lik S 2040-Y20R

C. Orange tonade skiftningar

Enligt mätare och NCS-index lik S 2040-Y40R
samt S2040-Y50R

D. Grå tonade skiftningar

Enligt mätare och NCS-index lik S 3505-G
samt 4502-R

Rött marmorerat list- och valvparti

 


- A. Grundfärg rödlila
Enligt mätare och NCS-index lik S 5030-R
- B. Mörkare partier
Enligt mätare och NCS-index lik S 7020-R
- C. Beige skiftningar
Enligt mätare och NCS-index lik S 2005-Y20R
- D. Gråvita skiftningar
Enligt mätare och NCS-index lik S 3502-Y
- E. Persikofärgade skiftningar
Enligt mätare och NCS-index lik S 4020-Y60R

A.



B.



C.



D.



E.



Orange marmorerad bård



A.



B.



C.



D.



E.



A. Ljus grundfärg gul
Enligt mätare och NCS-index lik S 1020-Y10R

B. Mörk grundfärg orange
Enligt mätare och NCS-index lik S 3040-Y50R

C. Orange skiftningar, minst utspädd
Enligt mätare och NCS-index lik S 2050-Y50R

 
D. Rosa skiftningar
Enligt mätare och NCS-index lik S 2020-Y80R

E. Beige sträck
Enligt mätare och NCS-index lik S 2005-Y40R


Brun marmorerad sockel



A.



B.

 

A. Grundfärg brun som efterliknar kalksten
Enligt mätare och NCS-index lik S 8005-Y80R

B. Vitgrå skiftningar
Enligt mätare och NCS-index lik S 1000-N

VÄGG I YTTRE OCH INRE ENTRÉHALL

Gulröd tätrandig målning



A. Den mörkare kulören i randningen

Enligt mätare och NCS-index lik S 3030-Y40R

B. Den ljusare kulören i randningen

Enligt mätare och NCS-index lik S 4030-Y30R

A.




B.



PANELER, HYLLOR, DÖRRAR, ÖVERSTYCKEN OCH BJÄLKTAK


Rödbrun ådringsmålning, mahogny

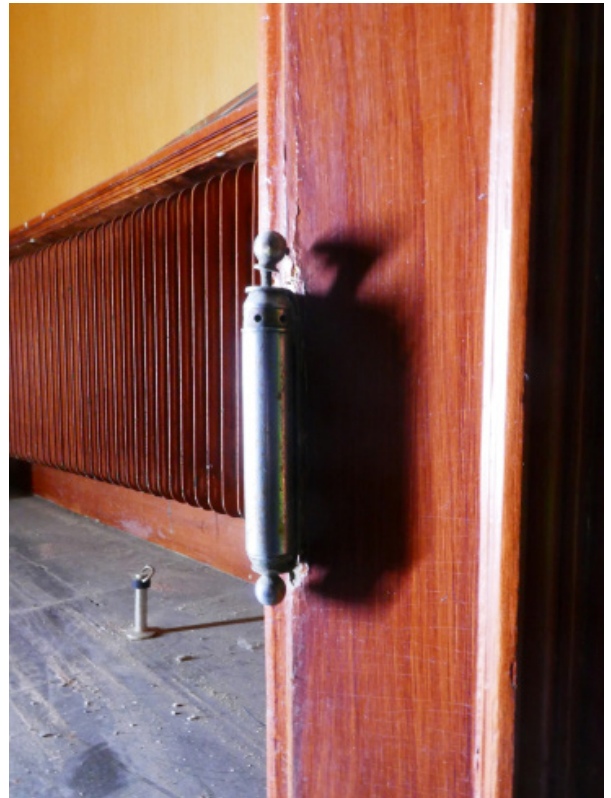


A. Dominerande kulör rödbrun
Enligt mätare och NCS-index lik S 5040-Y70R

B. Mörkare partier
Enligt mätare och NCS-index lik S 6030-Y90R

 A.



B.

 

KRYSSVALV I YTTRE ENTRÉHALL

Turkosfärgade valvkappor



A.



A. Turkos

Enligt mätare och NCS-index lik S2020-B10G

Sandstensfärgade kanter



A.



A. Beige

Enligt mätare och NCS-index lik

Gördelbåge



A.



B.




C.




A. Lilabrunt bakgrundsparti
Enligt mätare och NCS-index lik S 5010-Y70R
med inslag av S 5010-Y90R


B. Beige akanthusblad
Enligt mätare och NCS-index lik S 3020-Y20R

C. Lilabrun skugggrund
Enligt mätare och NCS-index lik S 7010-Y90R

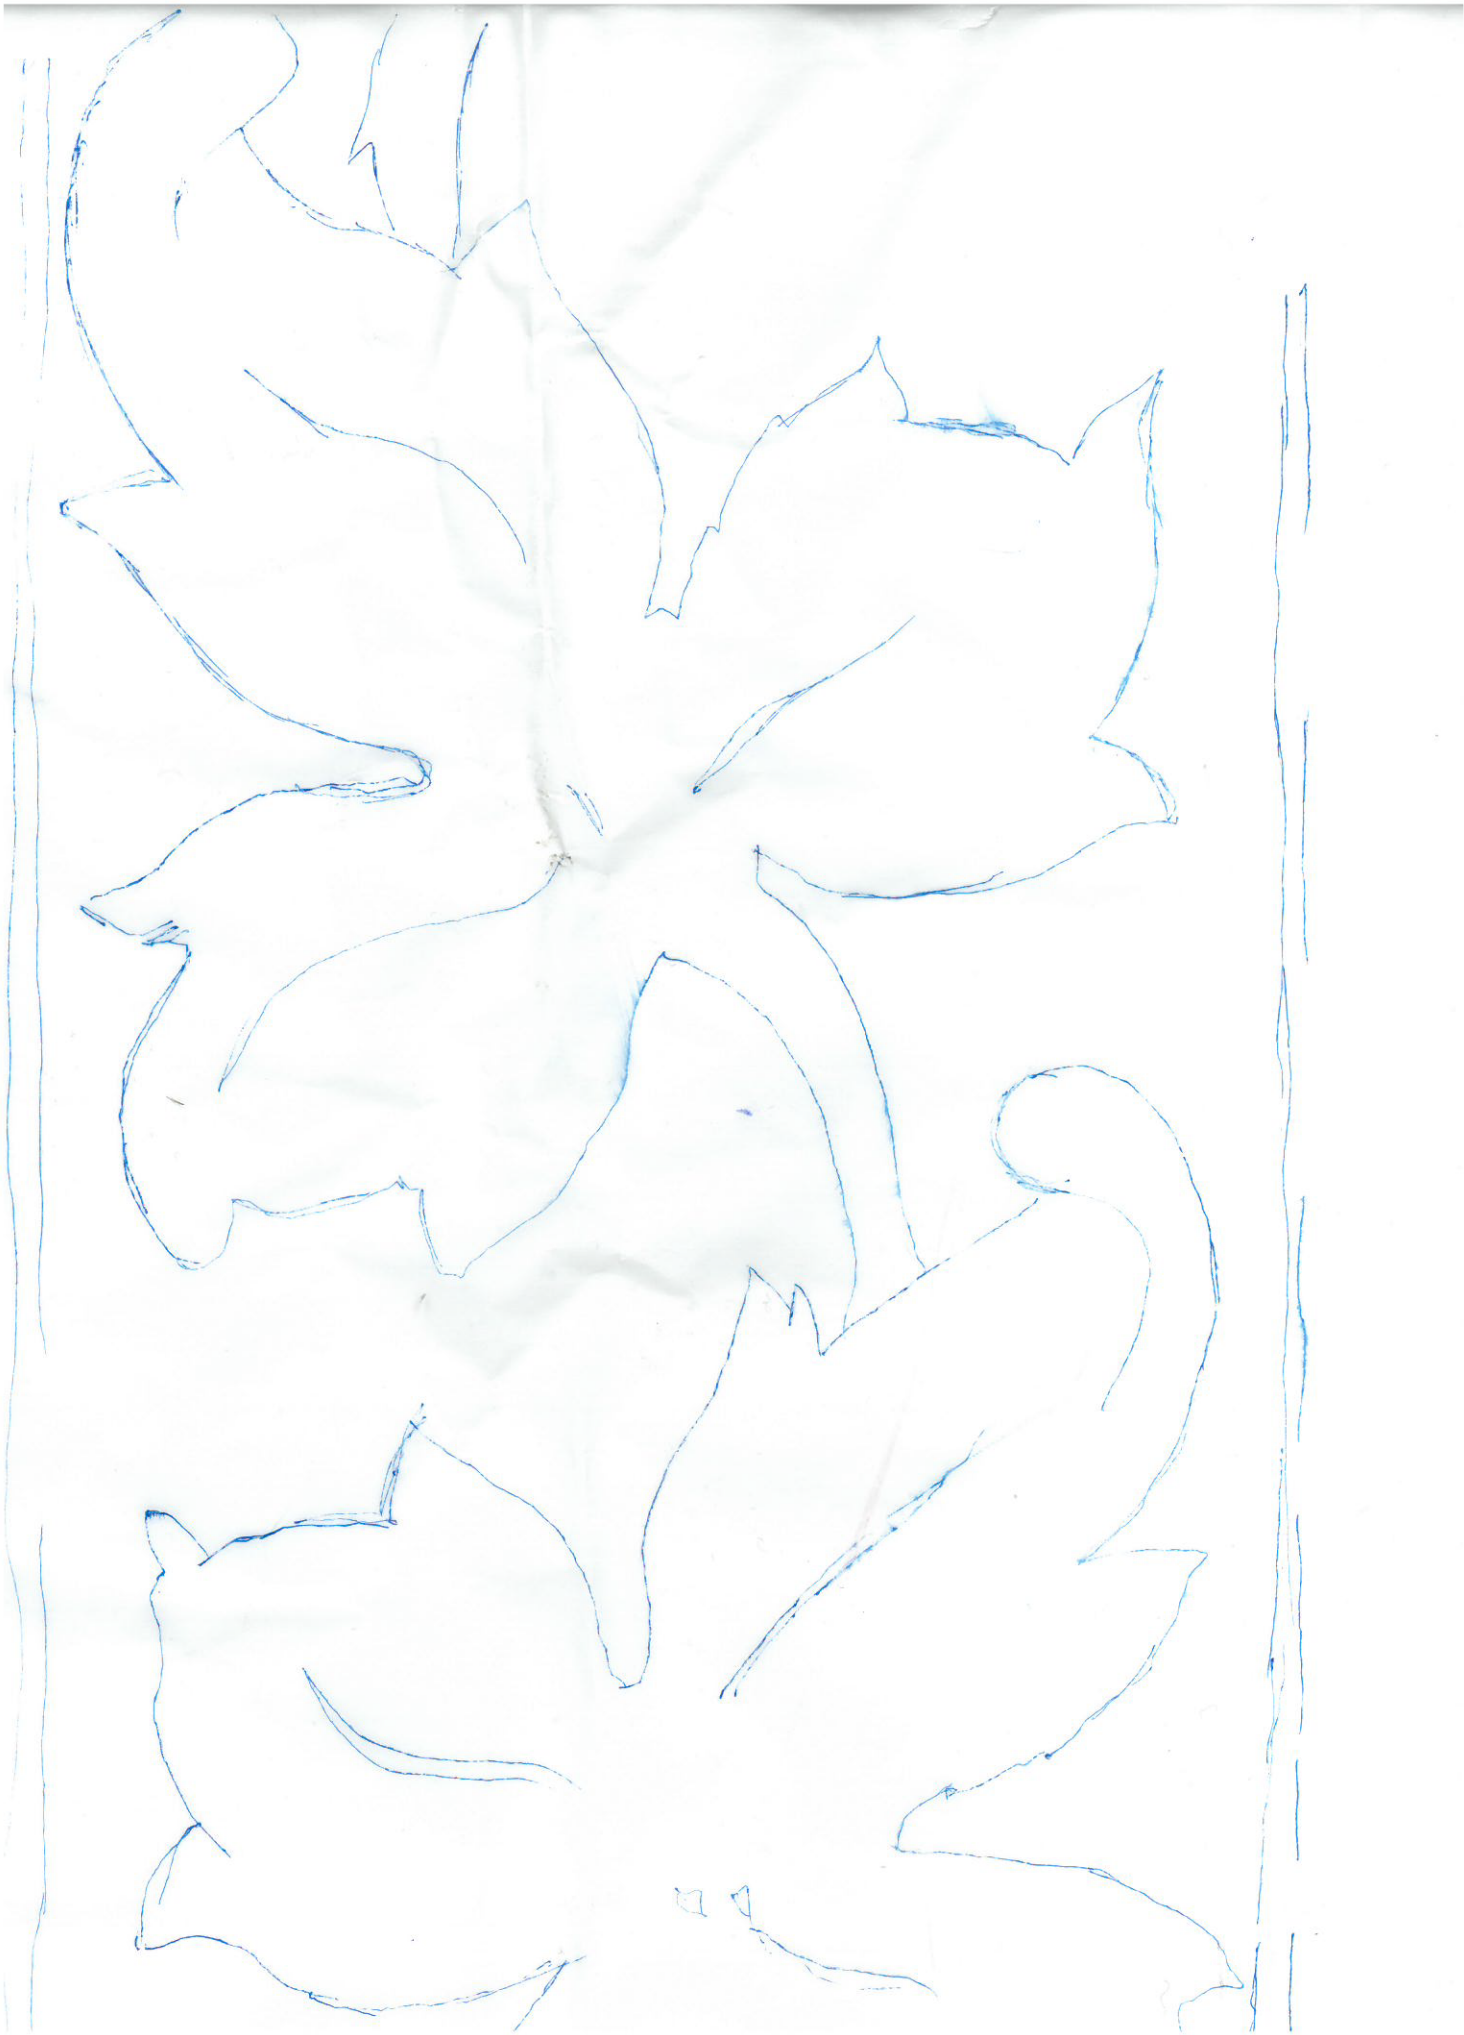


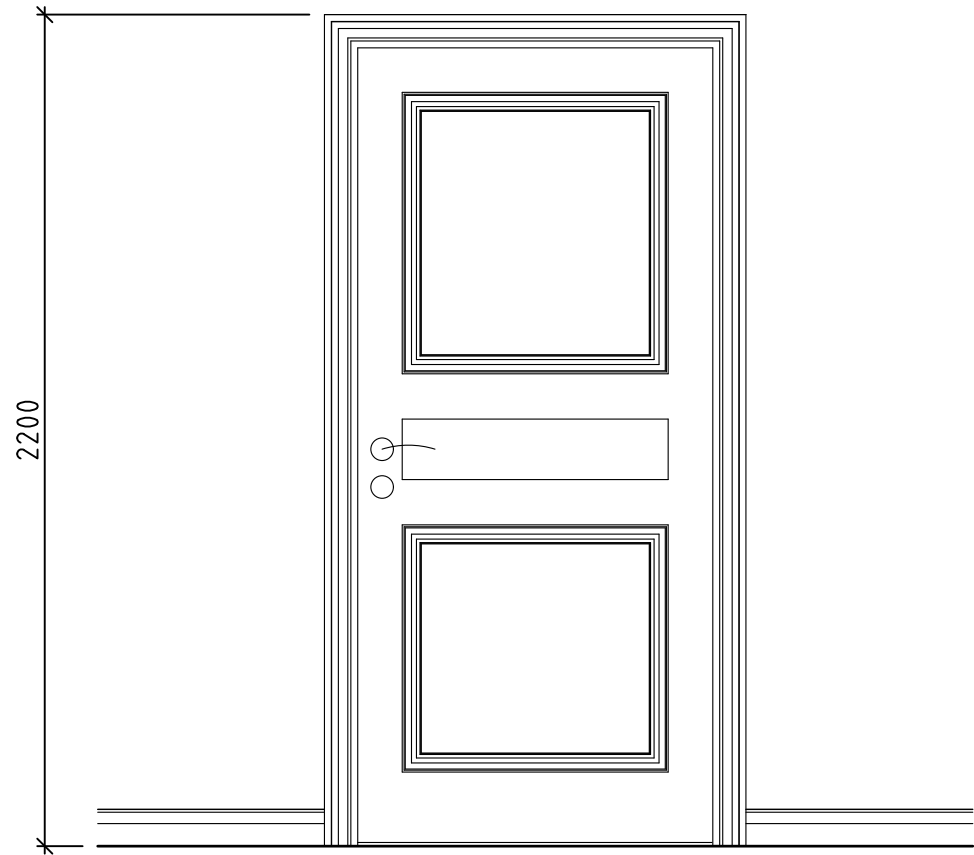




DÖRR 1 - 1930-TAL

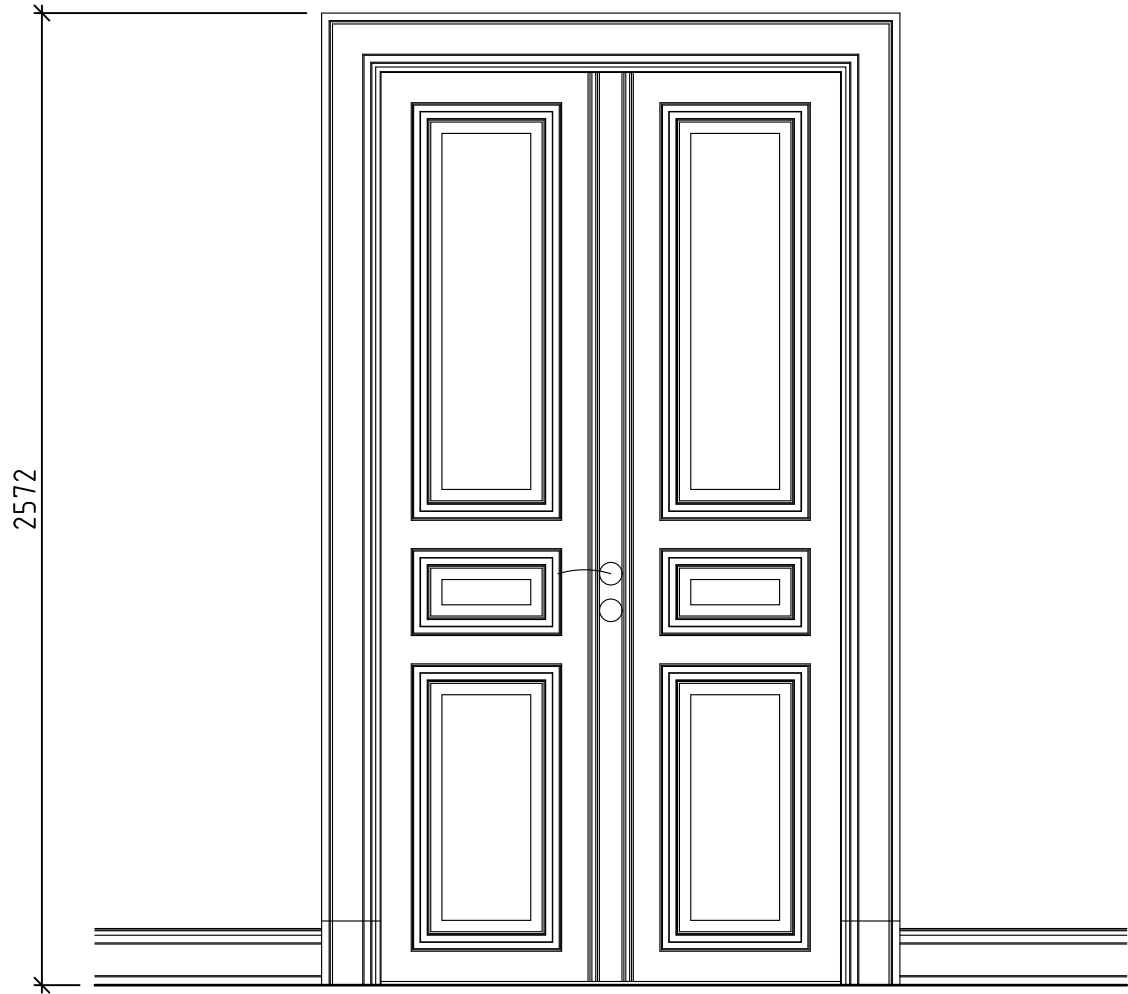

DÖRR 2 - 1890-TAL

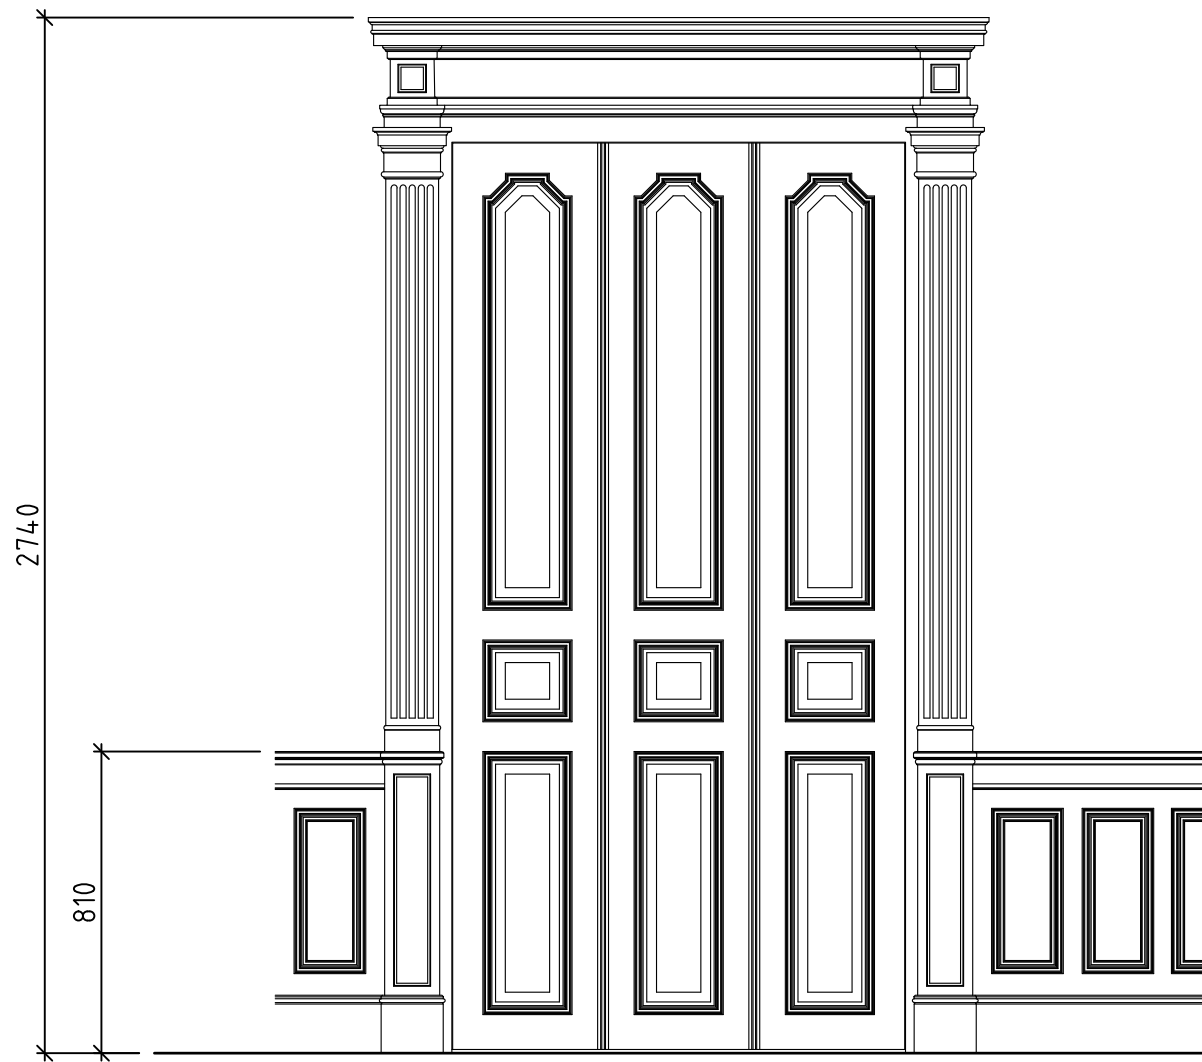

DÖRR 3 - TRAPPHALL

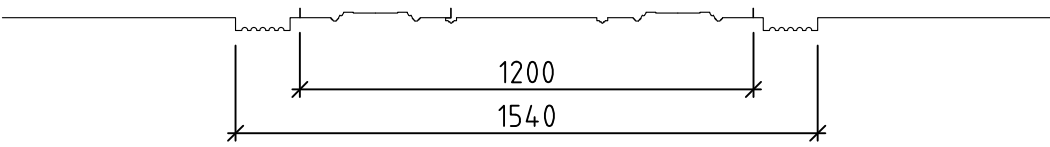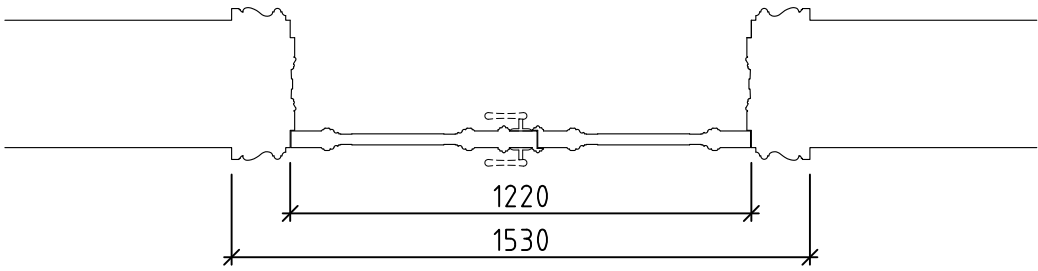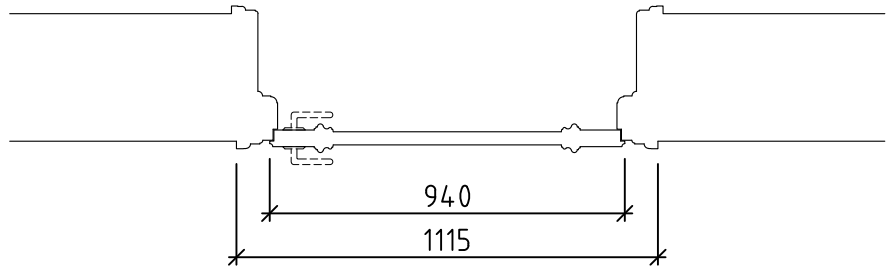

FÖRKLARINGAR

Alla mått anges i millimeter.

Ritningar är baserade på uppmätningar 2018 / 2019.


FÖRESKRIFTER




HÄNVISNINGAR

Litterering återfinns på planritningar.



För detaljer se A-43-6-001 - 012


BET	ANT	ÄNDRINGEN AVSER	DATUM	SIGN
UPPMÄTNINGSHANDLING				
HUFVUDSTADEN				
AIX Arkitekter AB				
AIX Arkitekter AB		Hudiksvallsgatan 8, 113 30 STOCKHOLM tel. 08-690 29 00 www.aix.se		
K	-	-	-	-
V	-	-	-	-
E	-	-	-	-
OBJEKTSNUMMER		PROJEKTNUMMER		
xxx		Projektnummer		
UPPDRAG NR		RITAD/KONSTR AV		HANDLAGGARE
KR1828-01-02		HaKe		Handläggare
DATUM		ANSVARIG		
2019-01-18		Johan Rittsél		
Projnamn		Kv. Vildmannen 7		
OMBYGGNAD/NYBYGGNAD				
INV DÖRRAR				
UPPSTÄLLNING				
SKALA (avser A3-format)		NUMMER		BET
1:40		A-43-4-001		

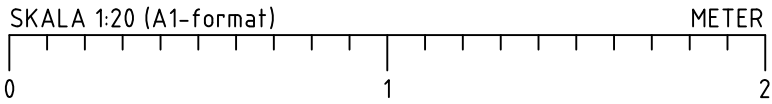

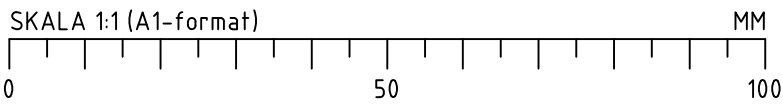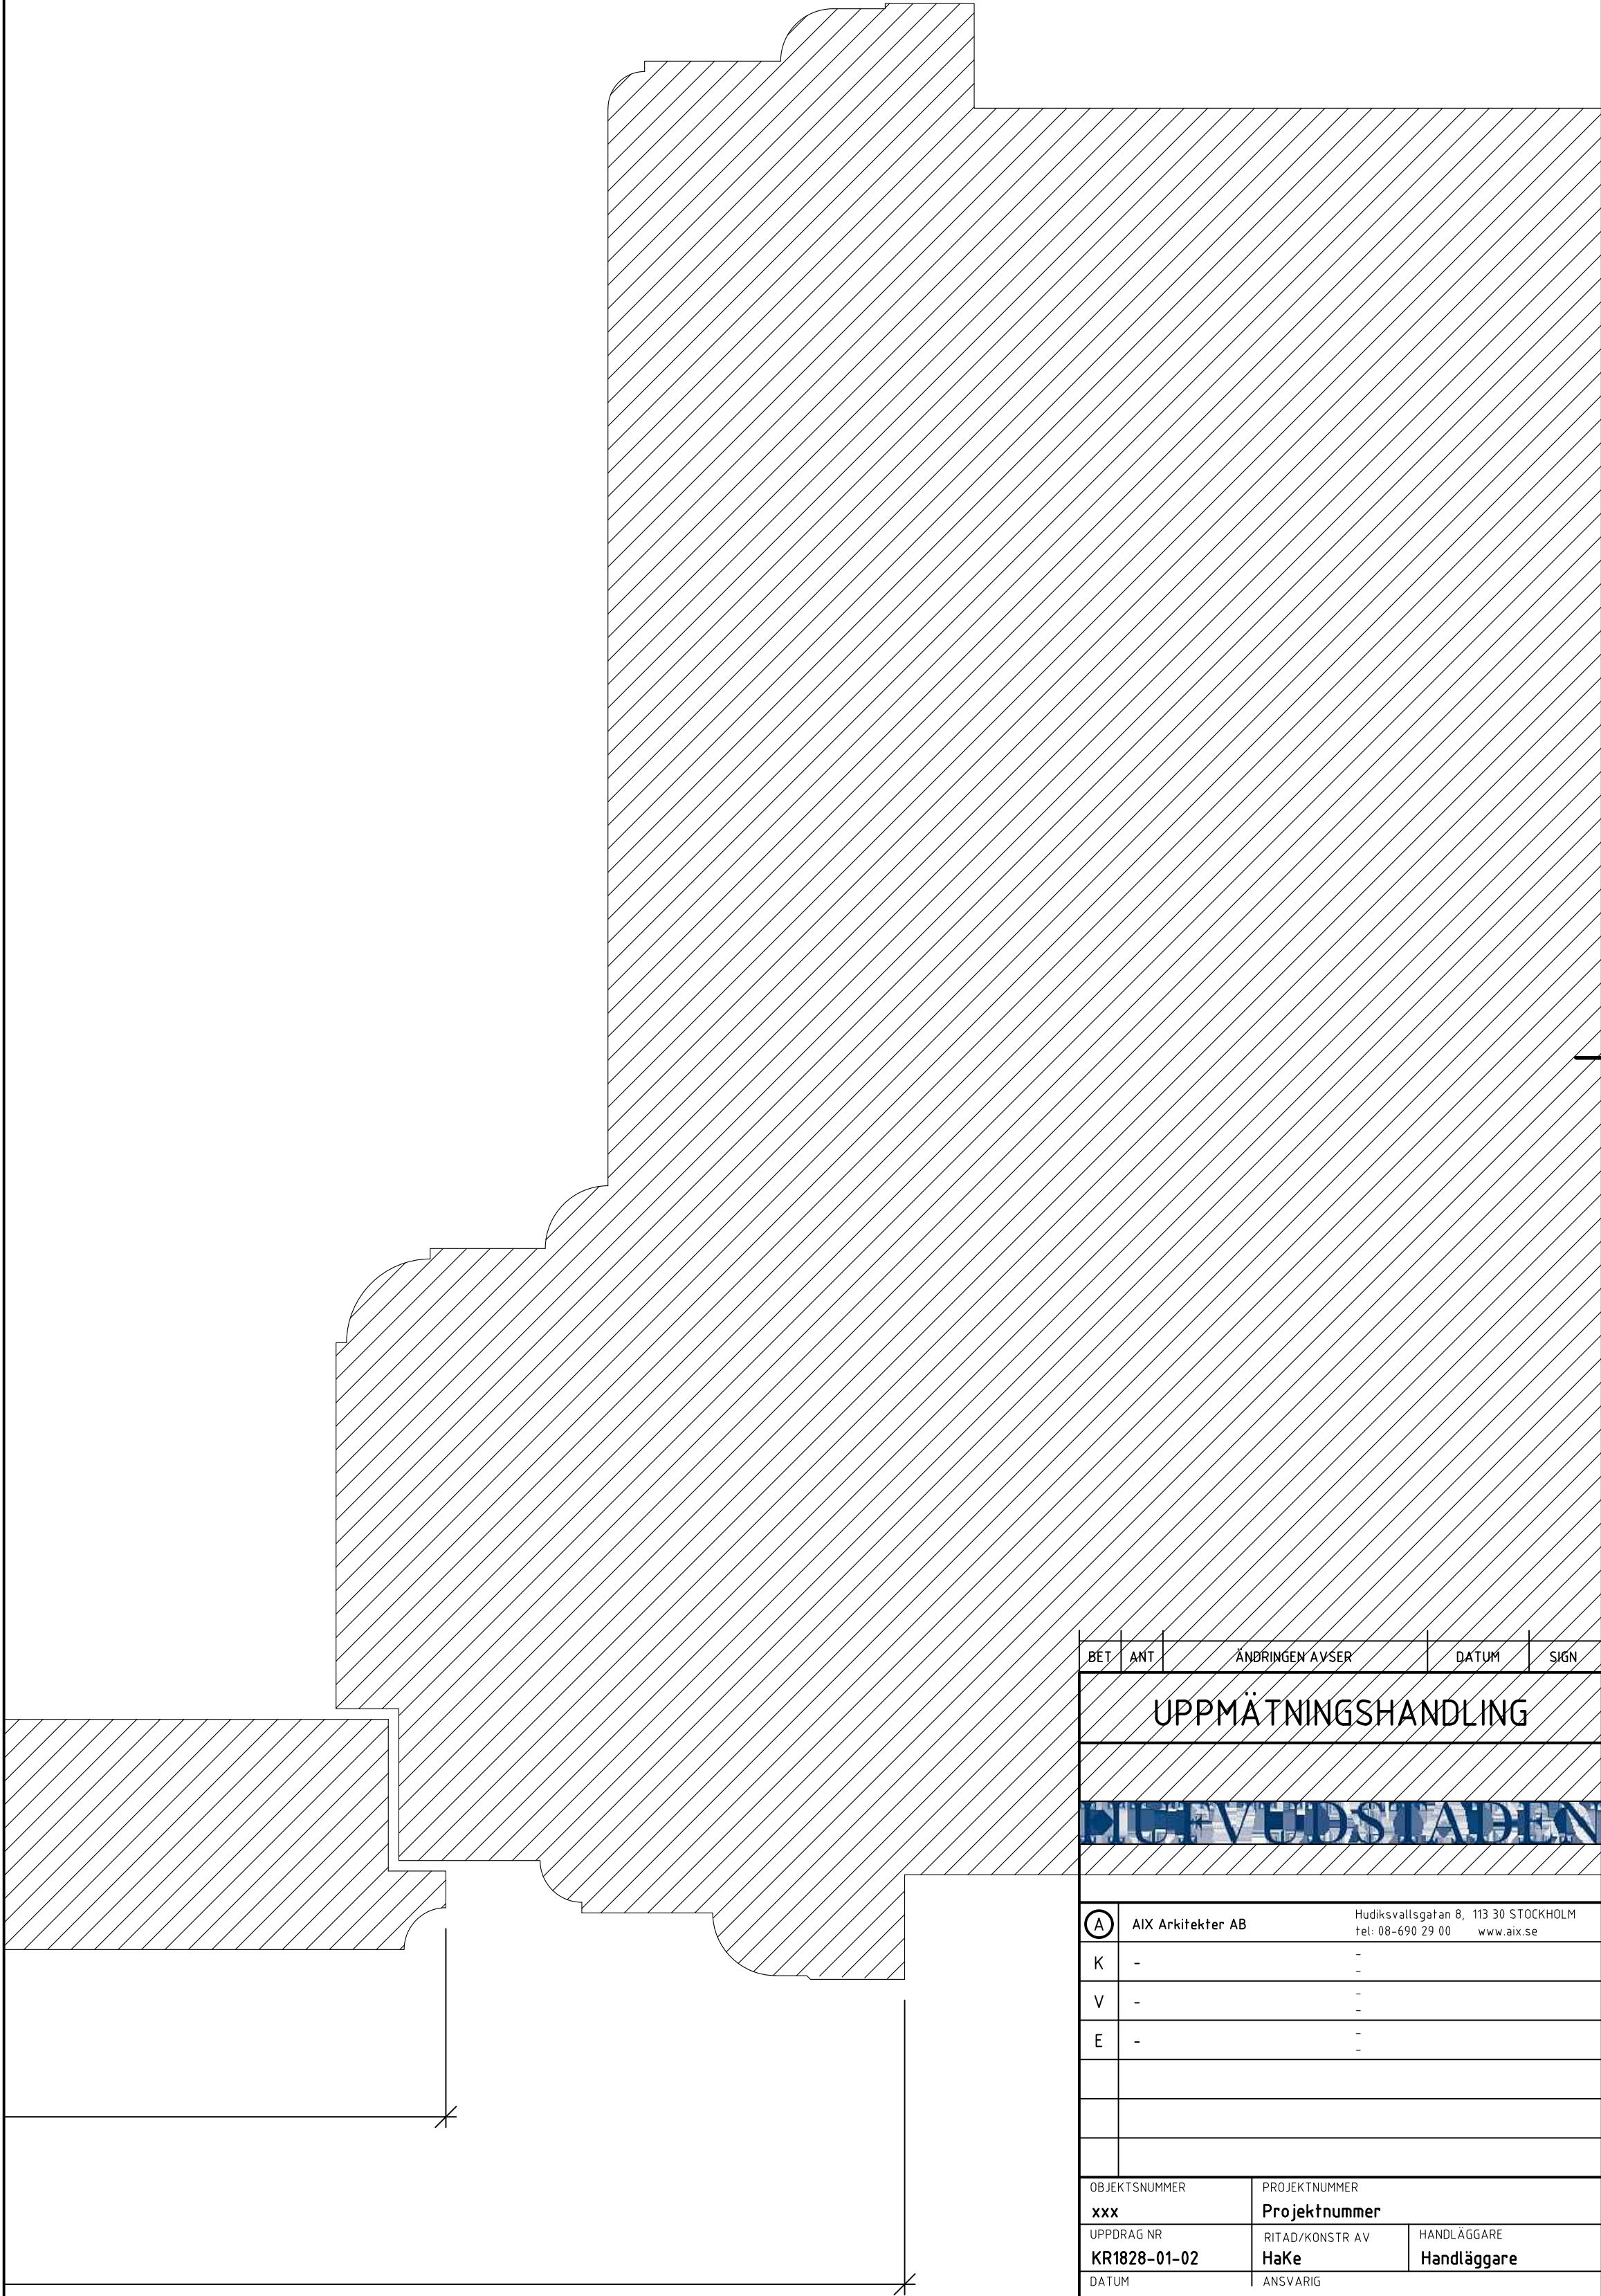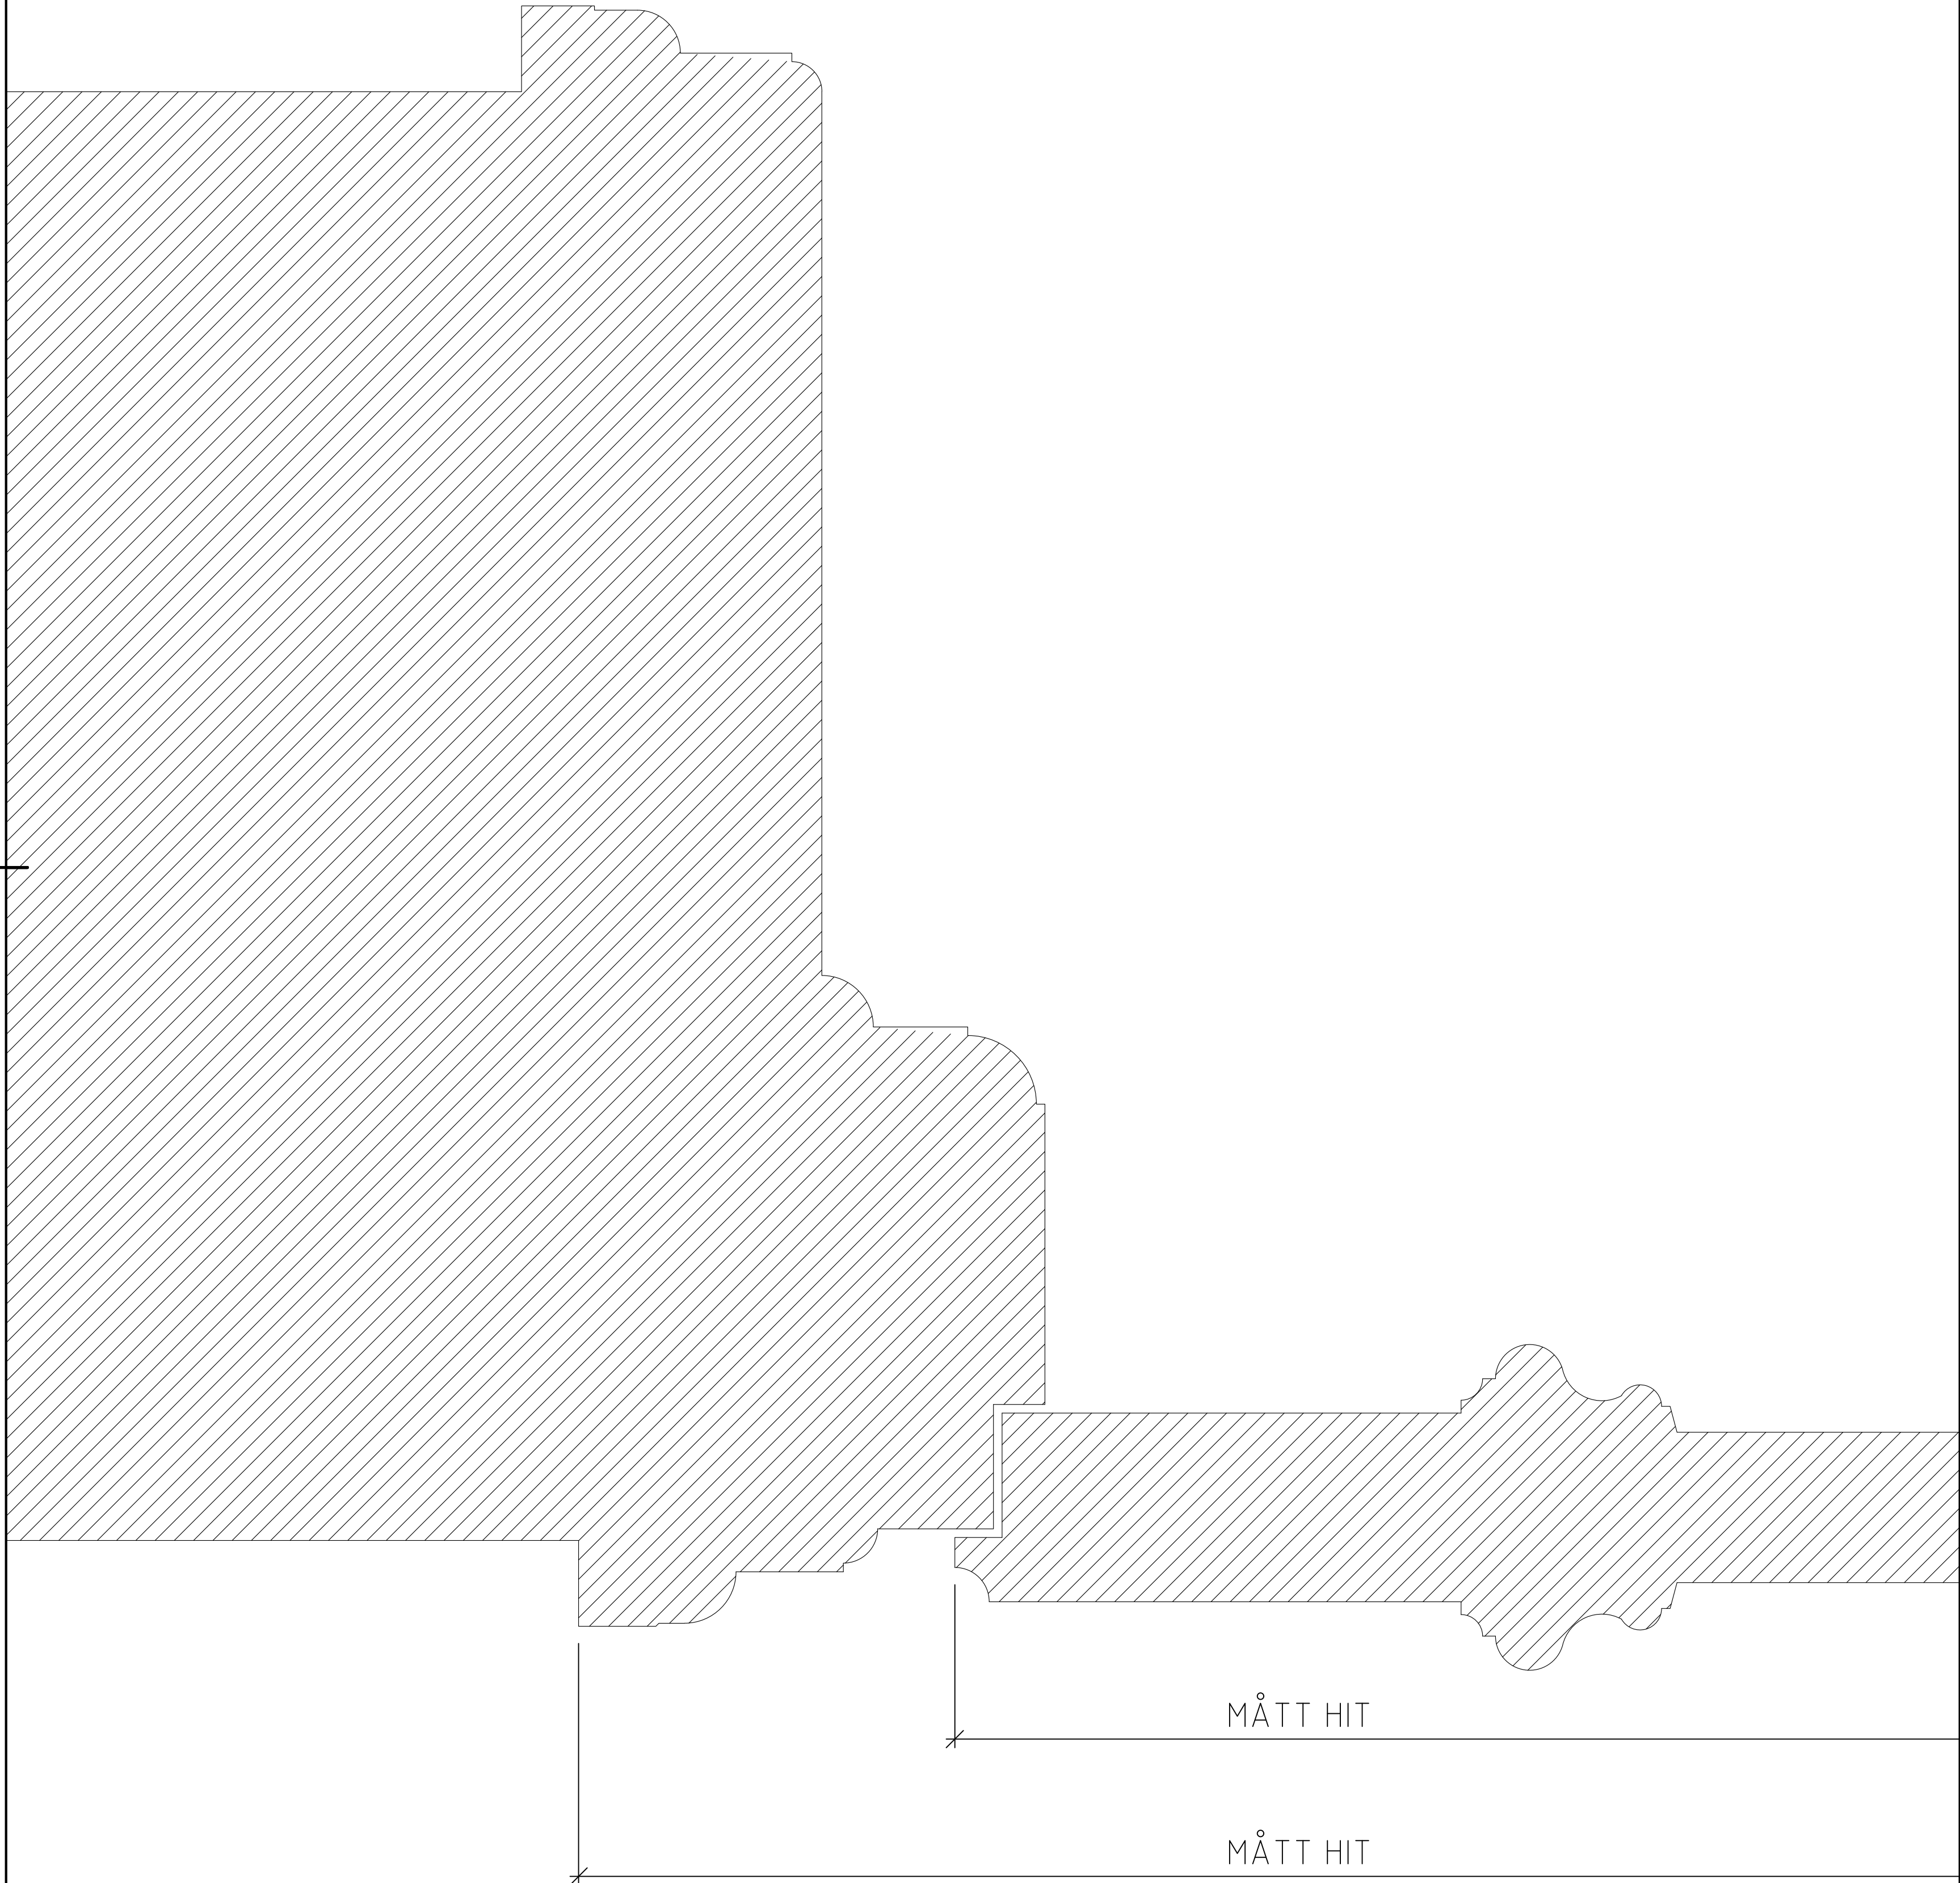

BET	ANT	ÄNDRINGEN AVSER	DATUM	SIGN
UPPMÄTNINGSHANDLING				
HUFVUDSTADEN				
AIX Arkitekter AB				
K		-	Hudiksväligatan 8, 113 30 STOCKHOLM tel: 08-690 29 00	www.aix.se
V		-		
E		-		
OBJEKTSNUMMER				
xxx		Projektnummer		
UPPDRAG NR		BITAD/KONSTR AV	HANDLAGGARE	
KR1828-01-02		Hake	Handläggare	
DATUM		ANSVARIG	Handläggare	
2019-01-18		Johan Rittsél		
Projnamn			Kv. Vildmannen 7	
NYBYGGNAD/OMBYGGNAD				
INVÄNDIGA DETALJER				
HORIZONTALSNITT DÖRR 1				
SKALA (avser A3-format)		NUMMER		BET
1:2		A-43-6-001		

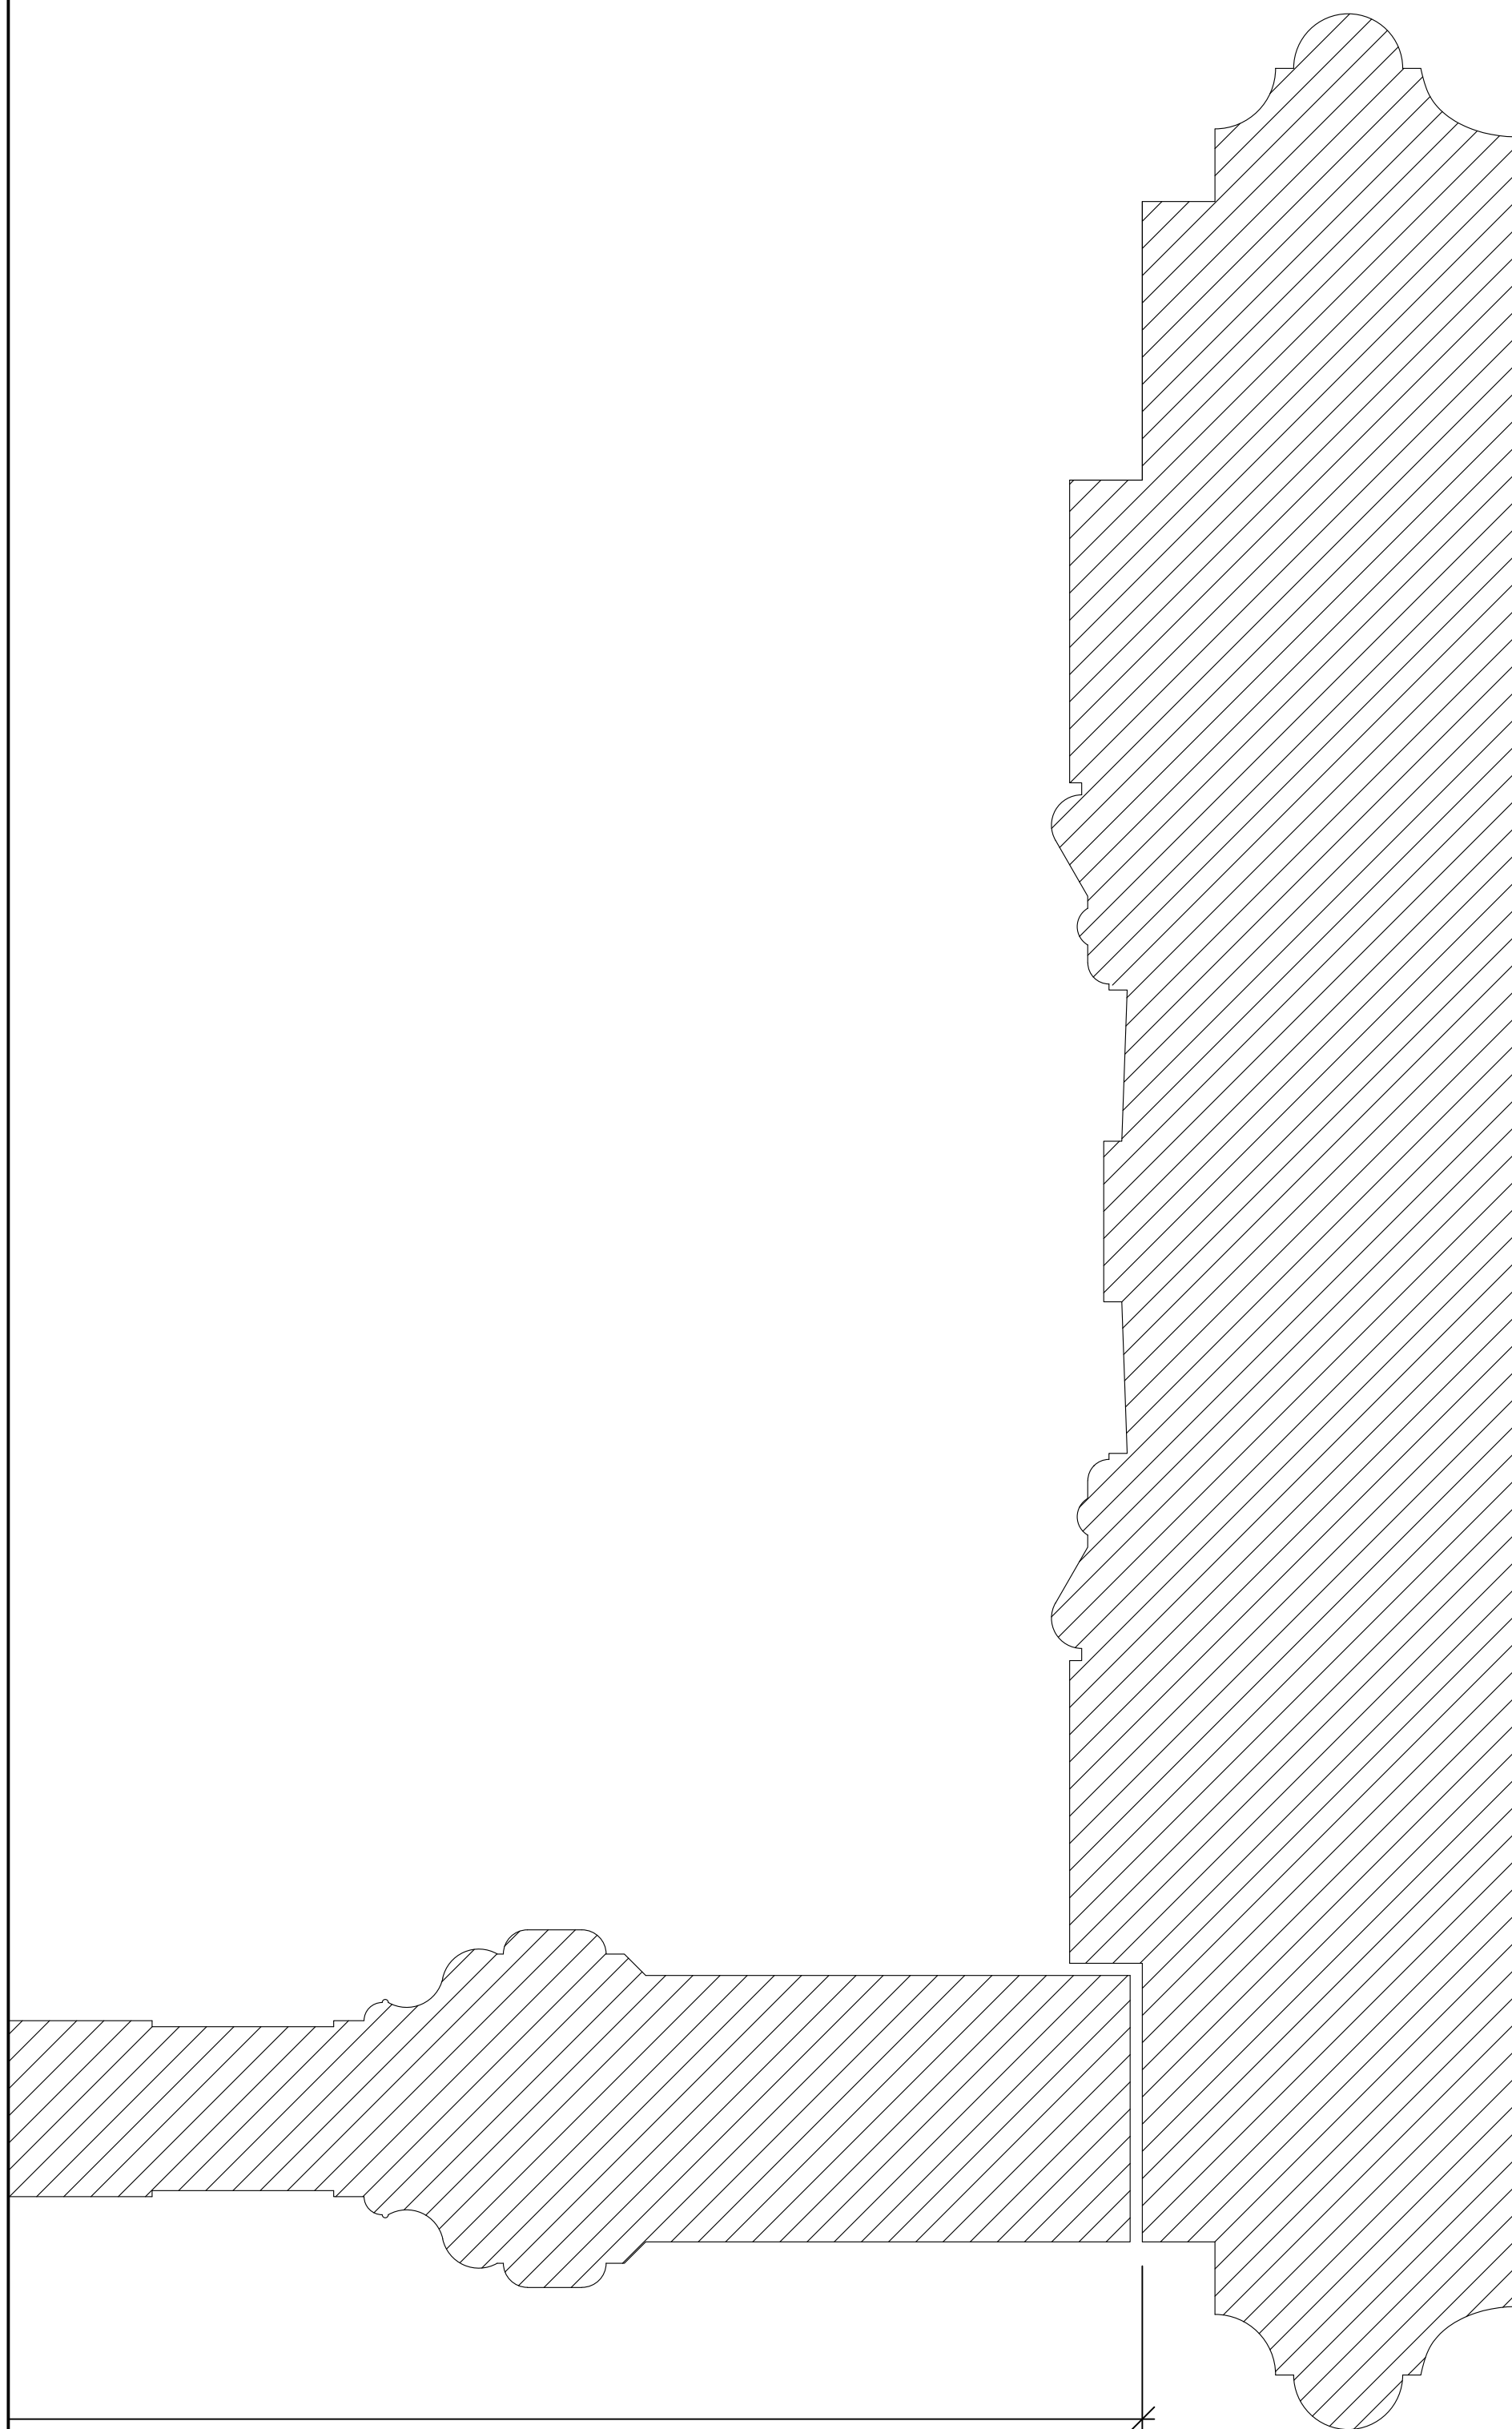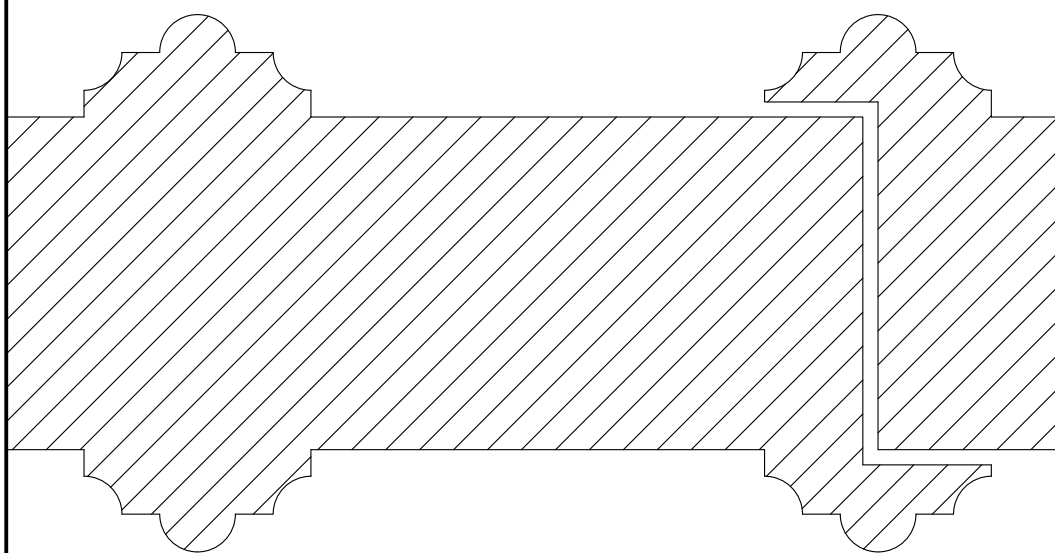


BET	ANT	ÄNDRINGEN AVSER	DATUM	SIGN
UPPMÄTNINGSHANDLING				
				
A	AIX Arkitekter AB		Huddingavägen 8, 113 30 STOCKHOLM tel. 08-690 29 00 www.aix.se	
K	-	-	-	-
V	-	-	-	-
E	-	-	-	-
OBJEKTSNUMMER		PROJEKTNUMMER		
xxx		Projektnummer		
UPPGIFTSNR		RITAD/KONSTR AV	HANDLÄGGARE	
KR1828-01-02		HAke	Handläggare	
DATUM		ANSVARIG		
2019-01-18		Johan Rittsäl		
Projnamn Kv. Vildmannen 7 NYBYGGNAD/OMBYGGNAD INVÄNDIGA DETALJER HORISONTALSNITT DÖRR 2				
SKALA (avser A3-format)		NUMMER	BET	
1:2		A-43-6-002		


Inkom till Stockholms stadsbyggnadskontor - 2019-06-18, Dnr 2016-04653

U:\g-h-\Hufvudstaden_JoRi\Vildmannen\7A\02 Design\02 AutoCAD\Rit_A1.dwg
U:\g-h-\Hufvudstaden_JoRi\Vildmannen\7A\02 Design\02 AutoCAD\Komp_fi\PNAMN-3.dwg
..Komp_fi\PNAMN-4.dwg
U:\g-h-\Hufvudstaden_JoRi\Vildmannen\7A\02 Design\02 AutoCAD\Modell\A4-3_6_M001.dwg
U:\g-h-\Hufvudstaden_JoRi\Vildmannen\7A\02 Design\02 AutoCAD\Komp_fi\PSKA1.dwg

U:\g-h-\Hufvudstaden_JoRi\Vildmannen\7A\02 Design\02 AutoCAD\Rit_def\A-43-6-003.dwg
Plottad av: Harald Keijer
Använd penninställning S-V_helskala.ctb

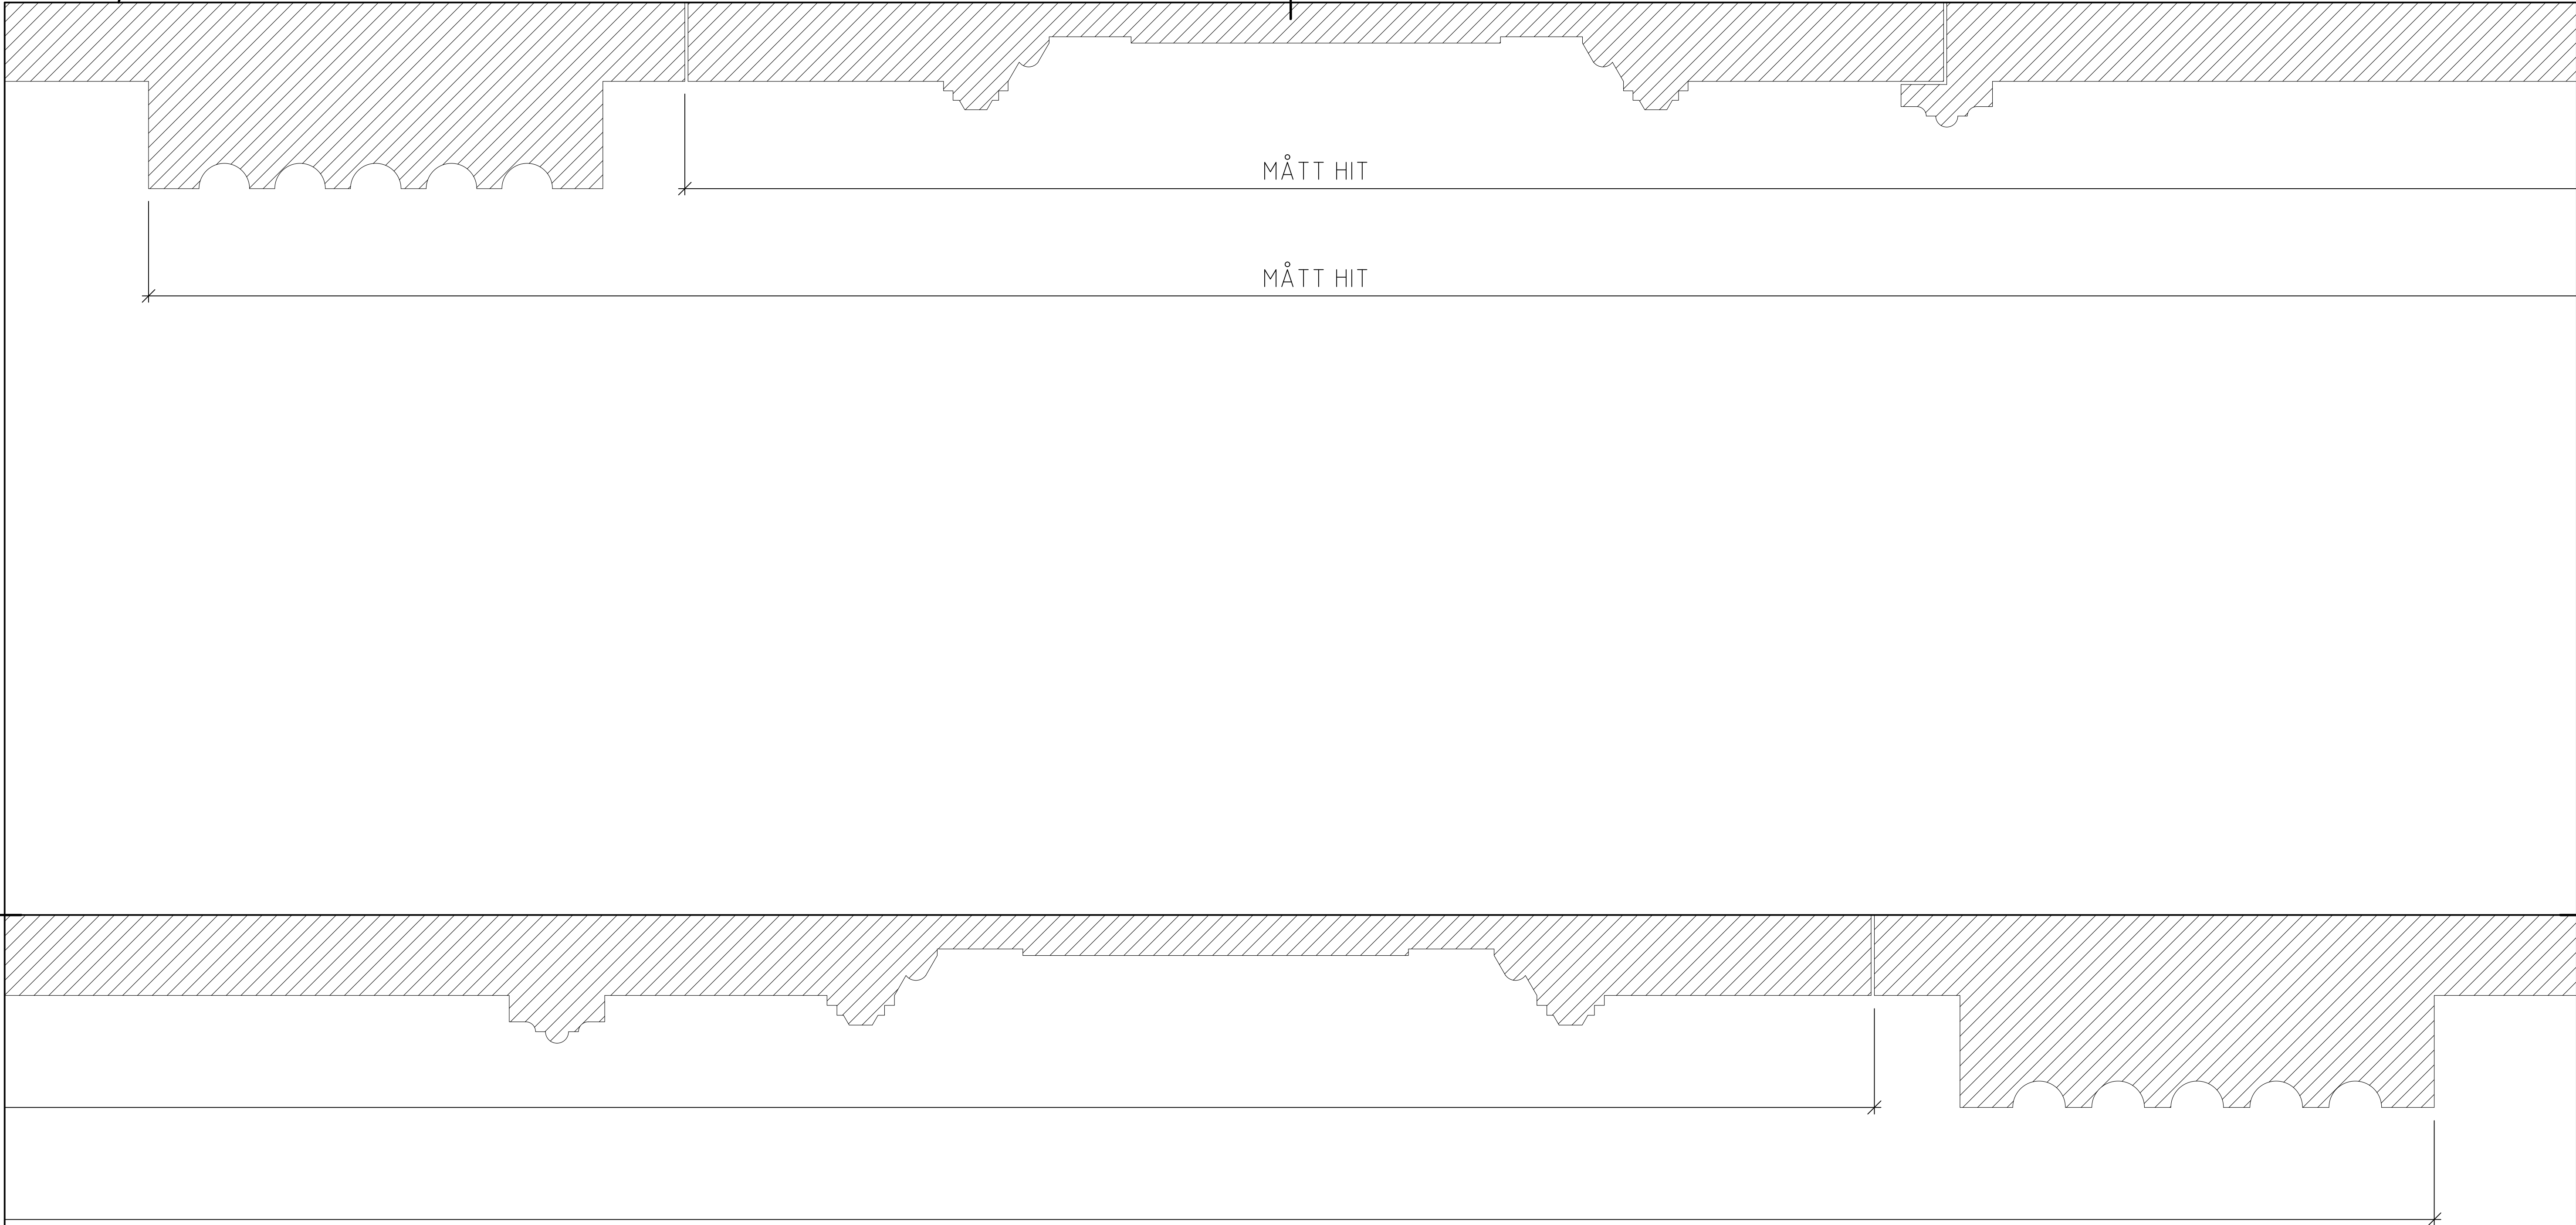



BET	ANT	ÄNDRINGEN AVSER	DATUM	SIGN
UPPMÄTNINGSHANDLING				
HUFVUDSTADEN				
AIX Arkitekter AB Hudiksvallsgatan 8, 113 30 STOCKHOLM tel. 08-690 29 00 www.aix.se				
K	-	-	-	-
V	-	-	-	-
E	-	-	-	-
OBJEKTSNUMMER		PROJEKTNUMMER		
xxx		Projektnummer		
UPPDRAG NR		RIITAD/KONSTR AV	HANDLAGGARE	
KR1828-01-02		HaKe	Handläggare	
DATUM		ANSVARIG		
2019-01-18		Johan Rittsét		
Projnamn		Kv. Vildmannen 7		
NYBYGGNAD/OMBYGGNAD				
INVÄNDIGA DETALJER				
HORIZONTALSNIITT DÖRR 3				
SKALA (avser A3-format)		NUMMER		BET
1:2		A-43-6-003		

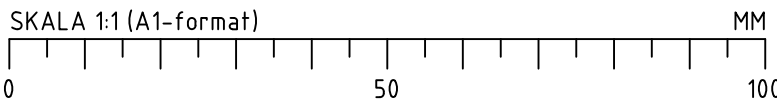


Inkom till Stockholms stadsbyggnadskontor - 2019-06-18, Dnr 2016-04653


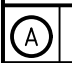
U:\g-h-i\Hufvudstaden_JoRi\Vildmannen 7\A\02 Design\02 AutoCAD\Modell\ARIT_A1.dwg
U:\g-h-i\Hufvudstaden_JoRi\Vildmannen 7\A\02 Design\02 AutoCAD\Komp_f\VPNAMN-3.dwg
..Komp_f\VPNAMN-4.dwg
U:\g-h-i\Hufvudstaden_JoRi\Vildmannen 7\A\02 Design\02 AutoCAD\Komp_f\VPsKA1.dwg
U:\g-h-i\Hufvudstaden_JoRi\Vildmannen 7\A\02 Design\02 AutoCAD\Modell\A43_6_M001.dwg

U:\g-h-i\Hufvudstaden_JoRi\Vildmannen 7\A\02 Design\02 AutoCAD\Rif_def\A-43-6-010.dwg
Plottad av: Harald Keijer
Använd penninställning S-V_helskala.ctb

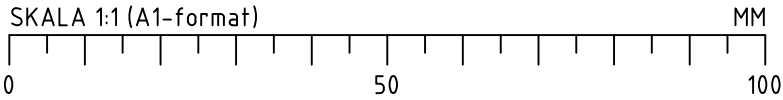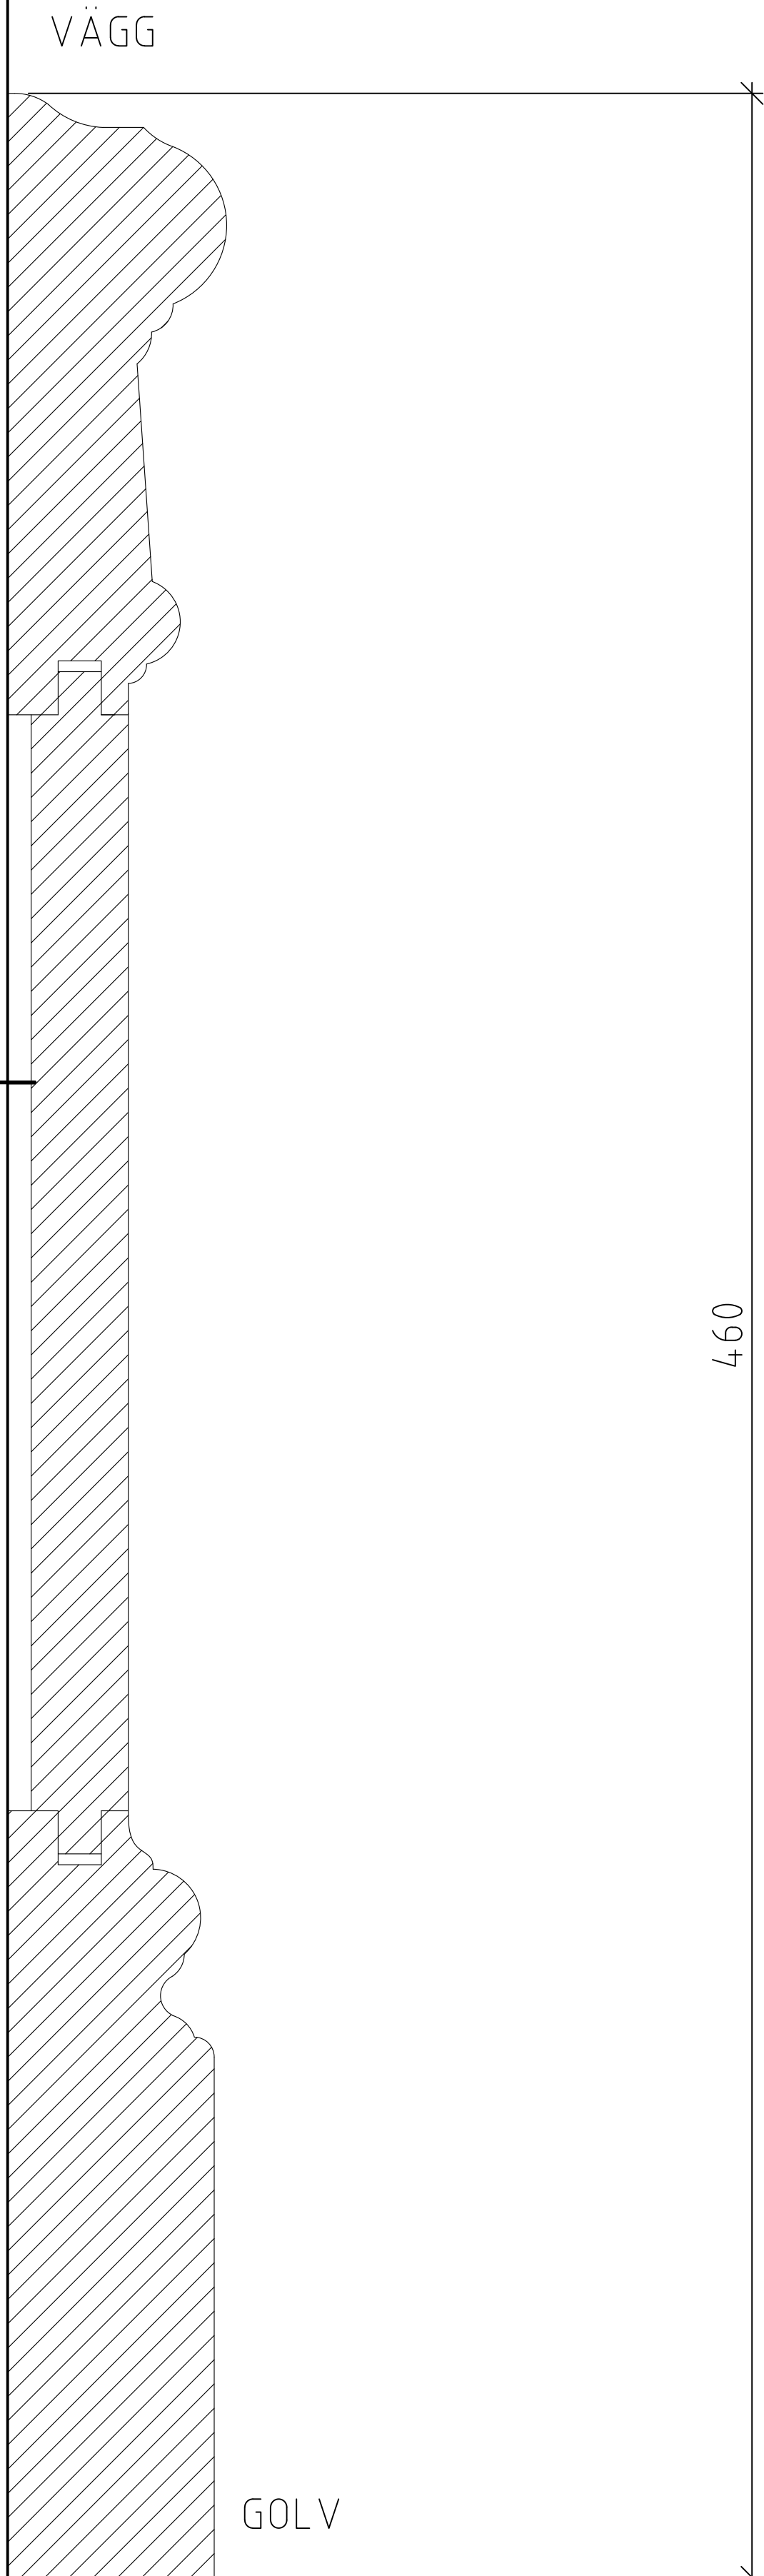

BET	ANT	ÄNDRINGEN AVSER	DATUM	SIGN
UPPMÄTNINGSHANDLING				
AIX Arkitekt AB Hudiksvallsgatan 8, 113 30 STOCKHOLM tel. 08-690 29 00 www.aix.se				
A	K	-	-	-
	V	-	-	-
	E	-	-	-
OBJEKTSNUMMER		PROJEKTNUMMER		
xxx		Projektnummer		
UPPDRAG NR		RI TAD/KONSTR AV	HANDLAGGARE	
KR1828-01-02		HaKe	Handläggare	
DATUM		ANSVARIG		
2019-01-18		Johan Rittsél		
Projnamn Kv. Vildmannen 7				
NYBYGGNAD/OMBYGGNAD				
INVÄNDIGA DETALJER				
GOLVSOCKEL 1890-TAL				
SKALA (avser A3-format)		NUMMER		BET
1:2		A-43-6-010		

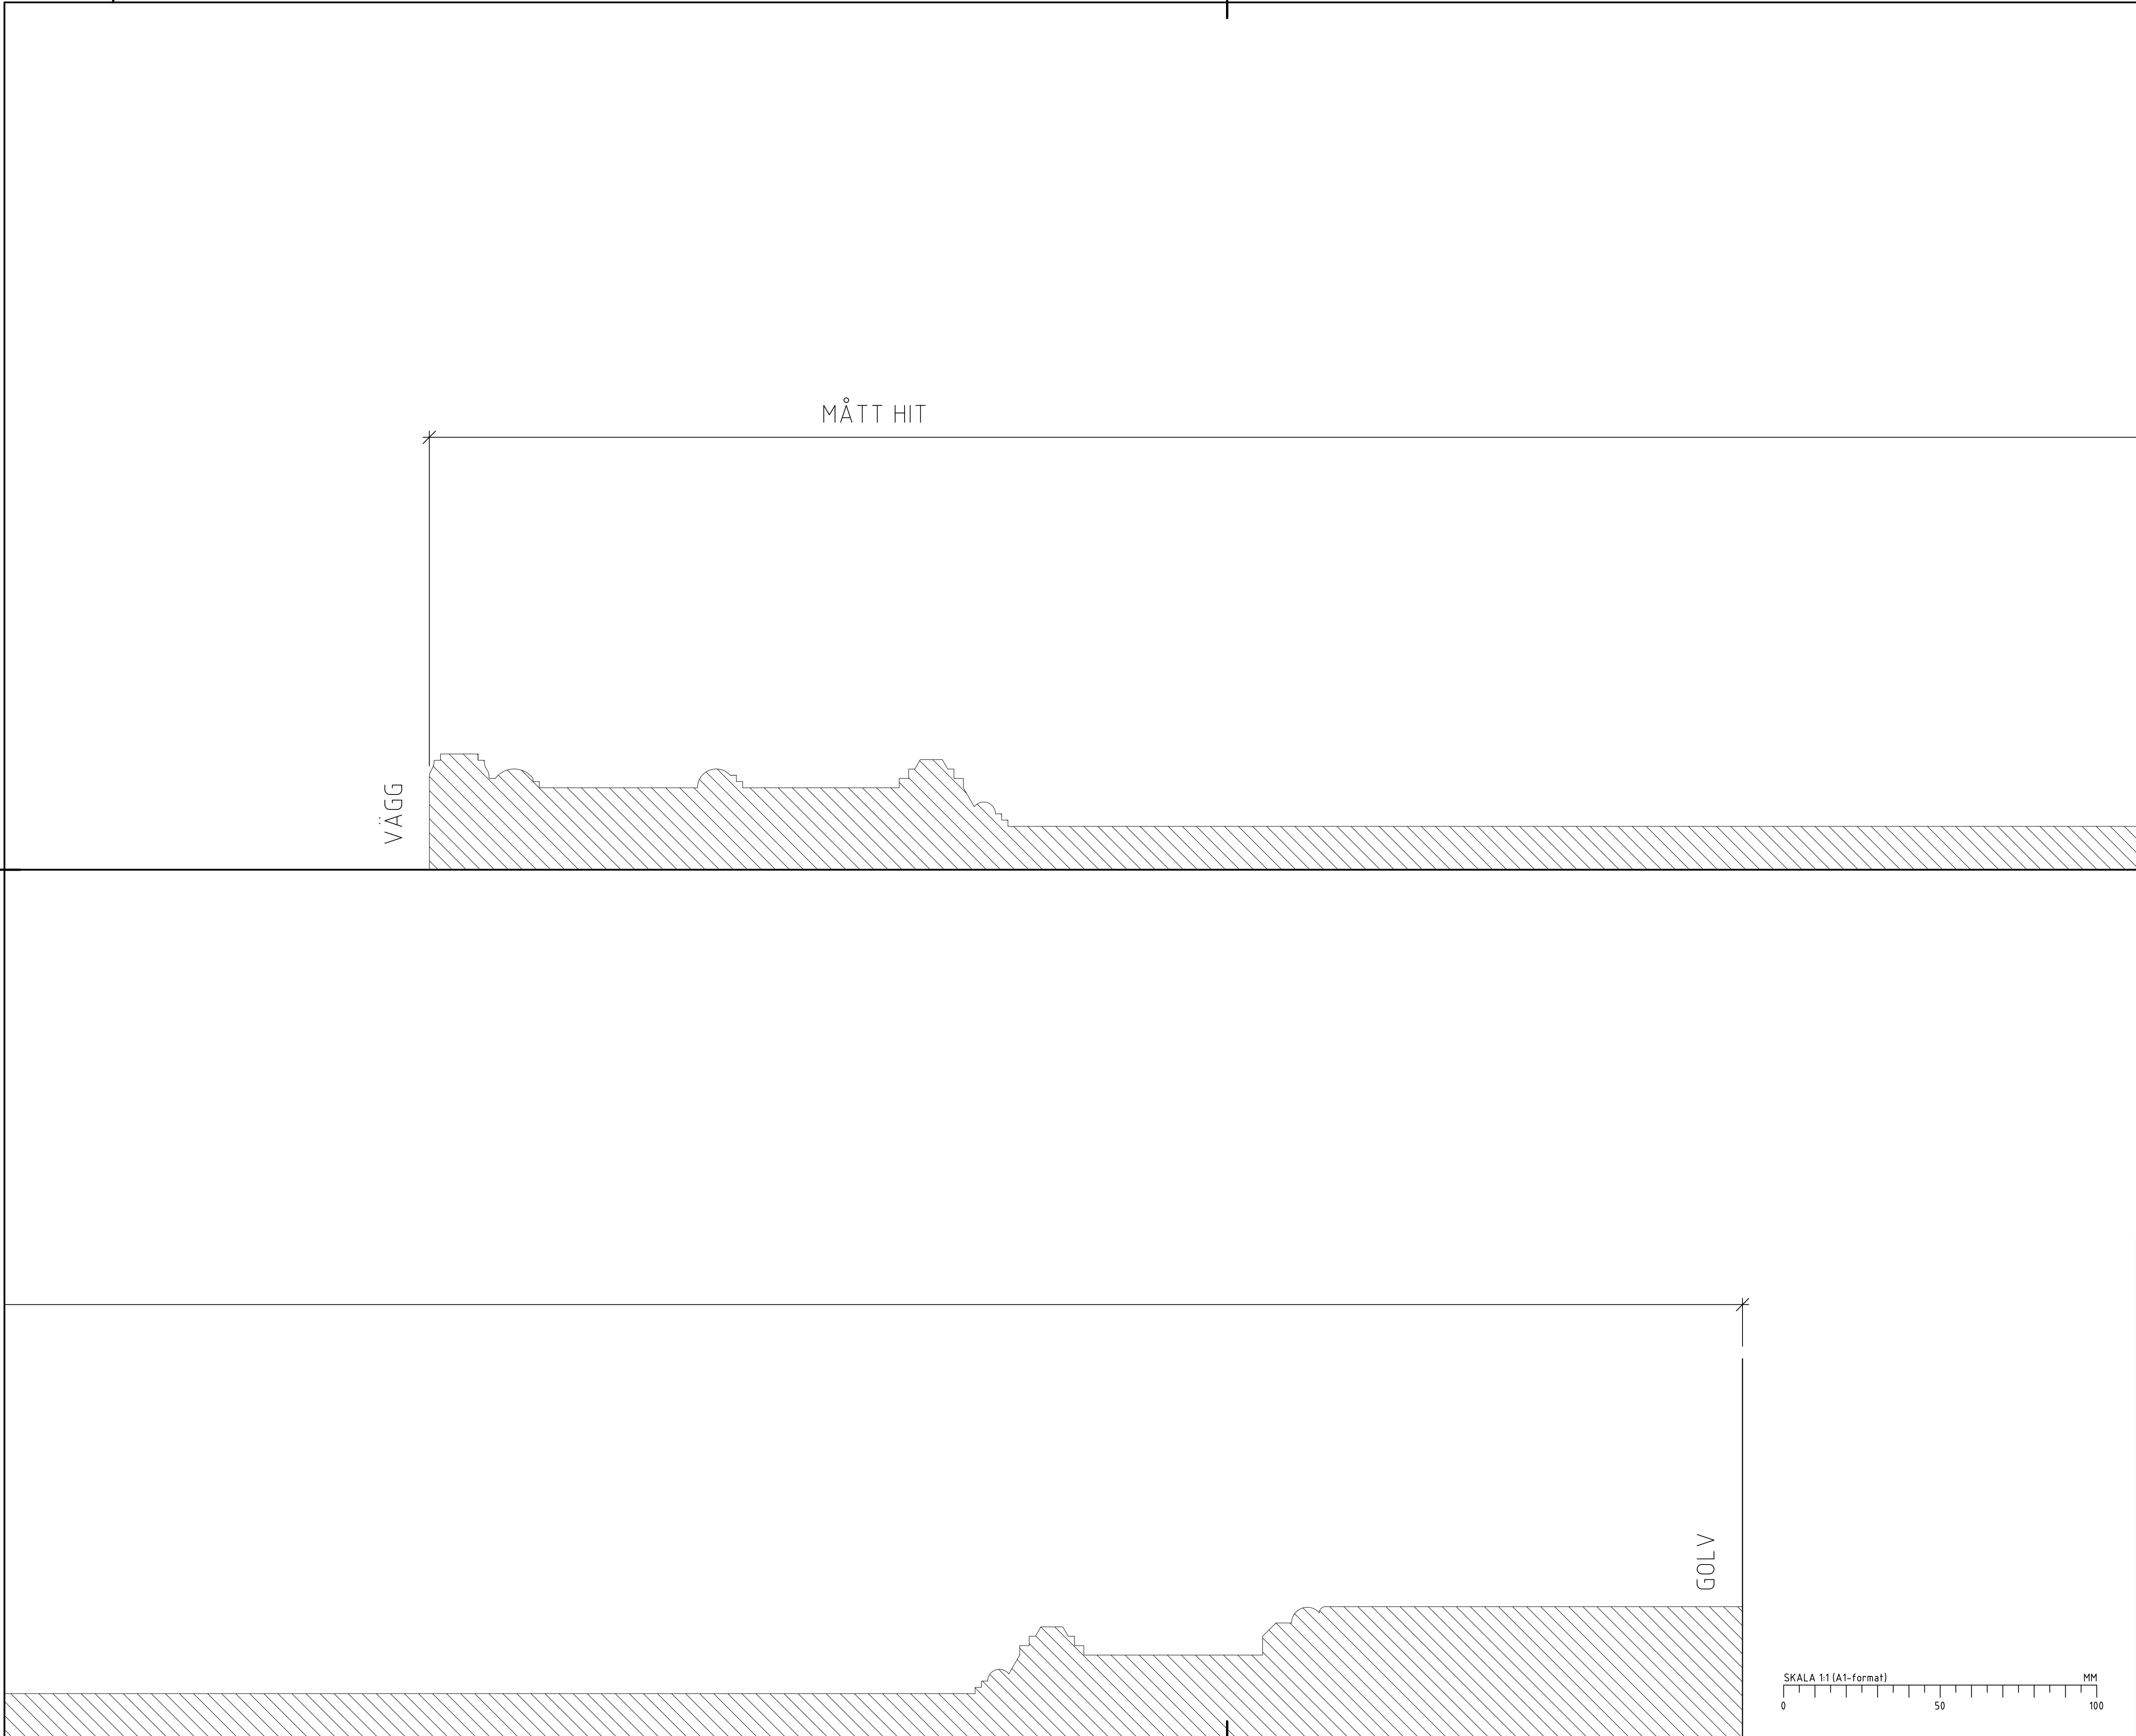

BET	ANT	ÄNDRINGEN AVSER	DATUM	SIGN
UPPMÄTNINGSHANDLING				
				
		Hudiksvallsgatan 8, 113 30 STOCKHOLM tel: 08-690 29 00 www.aix.se		
K	-	-	-	-
V	-	-	-	-
E	-	-	-	-
OBJEKTSNUMMER		PROJEKTNUMMER		
xxx		Projektnummer		
UPPDRAG NR		RI TAD/KONSTR AV	HANDLAGGARE	
KR1828-01-02		HaKe	Handläggare	
DATUM		ANSVARIG		
2019-01-18		Johan Rittsét		
Projnamn Kv. Vildmannen 7				
NYBYGGNAD/OMBYGGNAD				
INVÄNDIGA DETALJER				
BRÖSTNINGSPANEL TRAPPHUS				
SKALA (avser A3-format)		NUMMER		BET
1:2		A-43-6-011		

Inkom till Stockholms stadsbyggnadskontor - 2019-06-18, Dnr 2016-04653



- U:\g-h-\Hufvudstaden_JoRi\Vildmannen\7A\02 Design\02 AutoCAD\Modell\ARIT_A1.dwg
- U:\g-h-\Hufvudstaden_JoRi\Vildmannen\7A\02 Design\02 AutoCAD\Komp_f\VPNAMN-3.dwg
- ..Komp_f\VPNAMN-4.dwg
- U:\g-h-\Hufvudstaden_JoRi\Vildmannen\7A\02 Design\02 AutoCAD\Komp_f\VPSKA1.dwg
- U:\g-h-\Hufvudstaden_JoRi\Vildmannen\7A\02 Design\02 AutoCAD\Modell\A43_6_M010.dwg
- U:\g-h-\Hufvudstaden_JoRi\Vildmannen\7A\02 Design\02 AutoCAD\Komp_f\VPSKA20.dwg

U:\g-h-\Hufvudstaden_JoRi\Vildmannen\7A\02 Design\02 AutoCAD\Rif_def\A-43-6-012.dwg
Plottad av: Harald Keijer
Använd penninställning S-V_helskala.ctb

KONSOL

UNDERTAKSPLAN

920

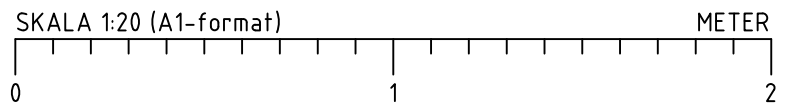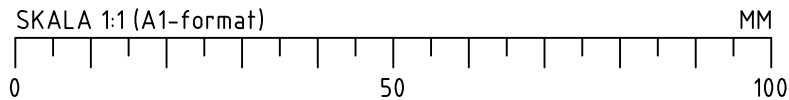

FÖRKLARINGAR


Alla mått anges i millimeter.

Ritningar är baserade på uppmätningar 2018 / 2019.

FÖRESKRIFTER

HÄNVISNINGAR



BET	ANT	ÄNDRINGEN AVSER	DATUM	SIGN
UPPMÄTNINGSHANDLING				
STADEN				
A	AIX Arkitekter AB		Hudiksvallsgatan 8, 113 30 STOCKHOLM tel: 08-690 29 00 www.aix.se	
K	-	-	-	-
V	-	-	-	-
E	-	-	-	-
OBJEKTSNUMMER		PROJEKTNUMMER		
xxx		Projektnummer		
UPPDRAG NR		RI TAD/KONSTR AV	HANDLAGGARE	
KR1828-01-02		HaKe	Handläggare	
DATUM		ANSVARIG		
2019-01-18		Johan Rittsél		
Projnamn Kv. Vildmannen 7				
NYBYGGNAD/OMBYGGNAD				
INVÄNDIGA DETALJER				
TAKKONSOLER				
SKALA (avser A3-format)		NUMMER		BET
1:2, 1:40		A-43-6-012		

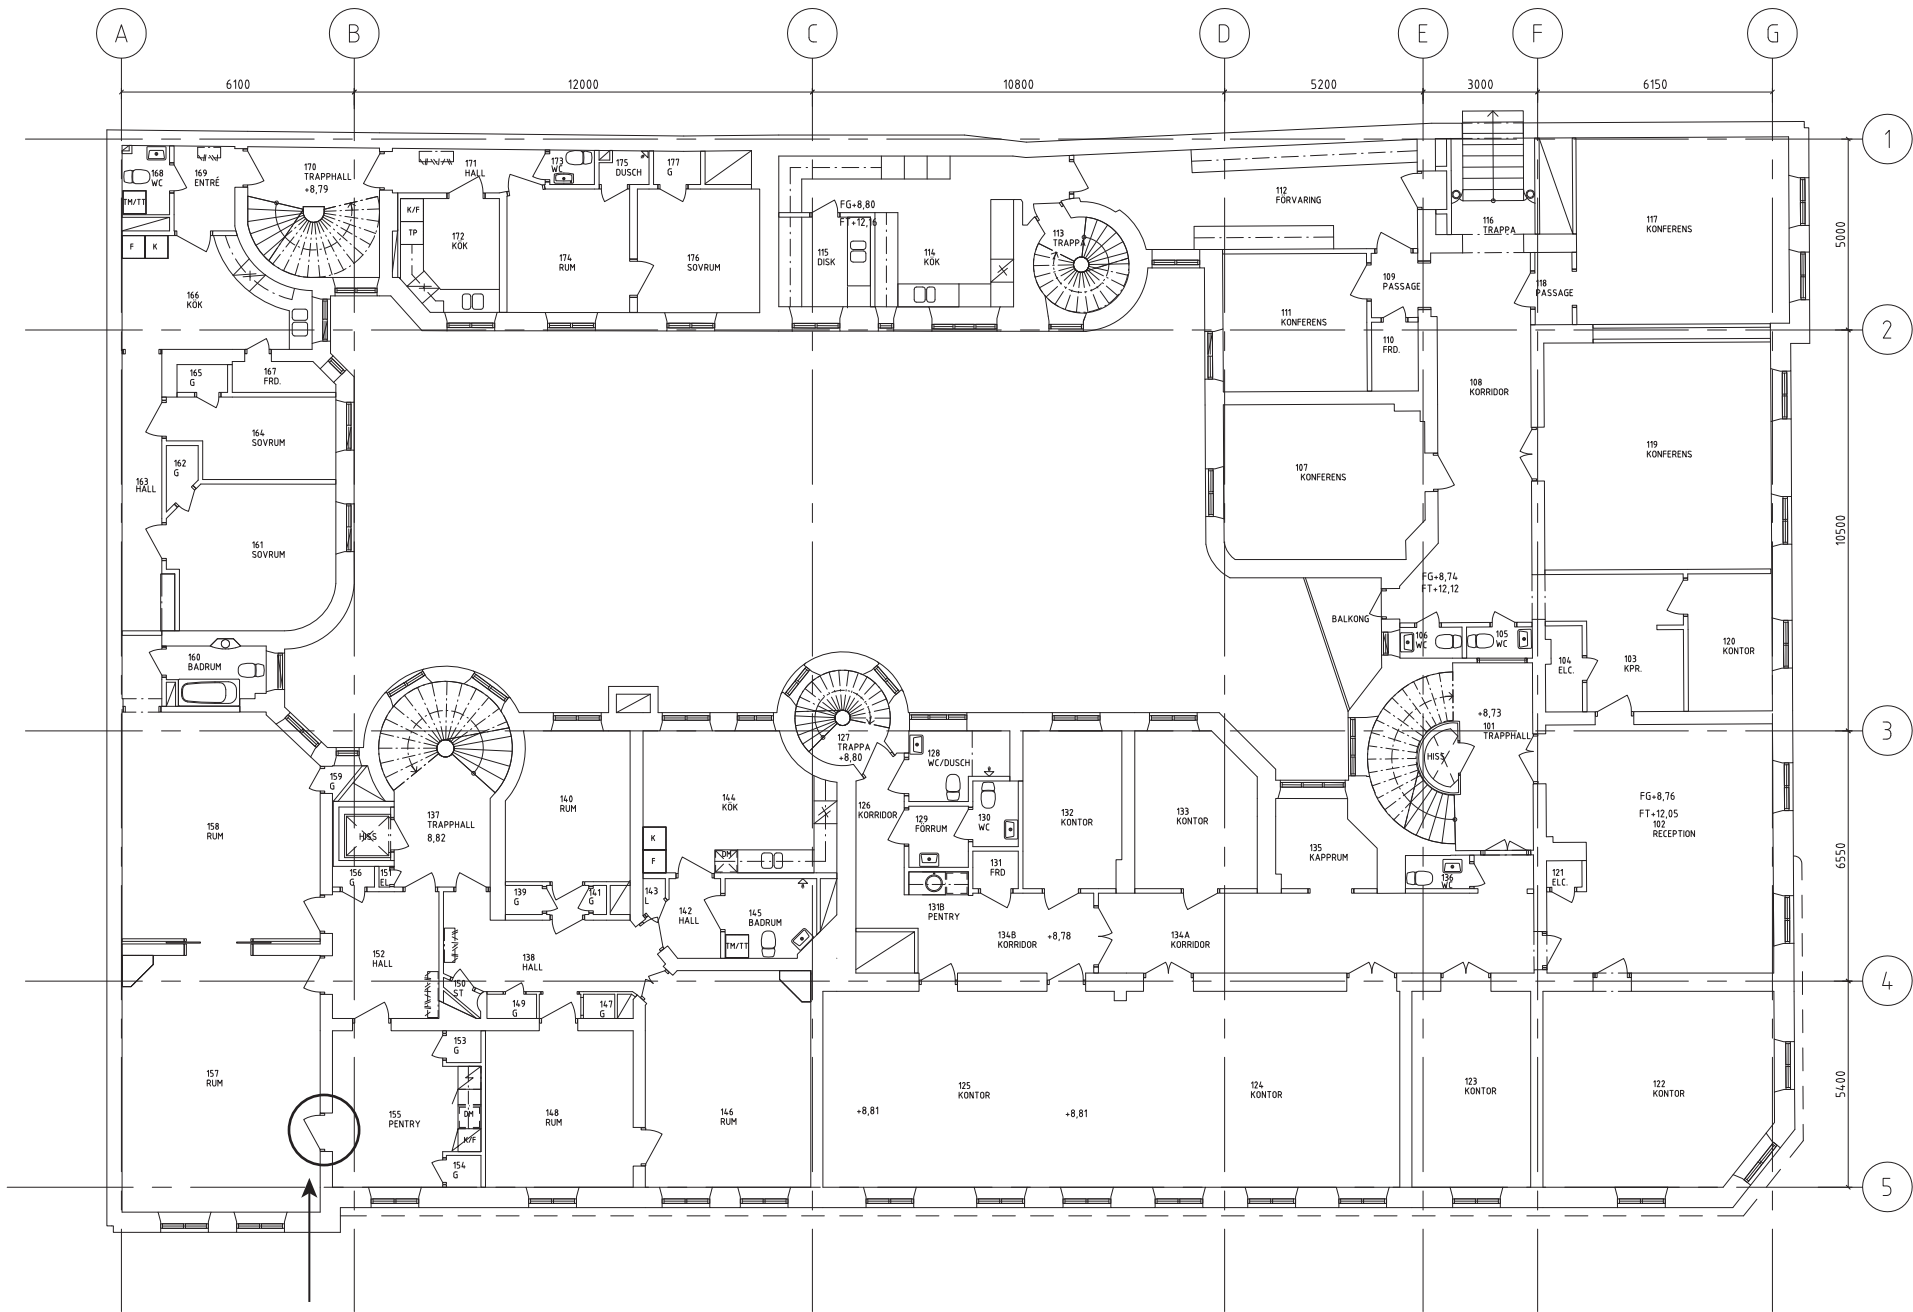

Dörr 1

SKALMÄTT BÖR EJ TAS PÅ RITNING.
FÖR BÄSTA NOGGRANHET BÖR ALLTID
KONTROLLMÄTT TAS PÅ PLATS.

SOM UNDERLAG FÖR DENNA RITNING
HAR LEGAT HANDLINGAR UPPRÄTTADE
AV ARKITEKT E.Josephson

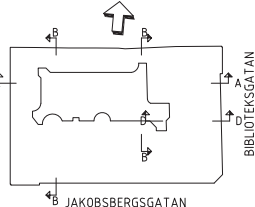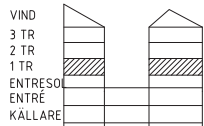

REV		RH 2000	160519	LV
BET	ANT	ÄNDRINGEN AVSER	DATUM	SGN
RELATIONSHANDLING				
HUFVUDSTADEN				
Hufvudstaden AB (publ) Regeringsgatan 38 NK 100 SE-111 77 Stockholm			Telefon 08-762 90 00 Telefax 08-762 90 01	
KV. VILDMANNEN NR. 7				
BH				
A				
K				
V				
E				
L				
UPPDRAKNR		RITAD/KONSTR AV	HANDLÄGGARE	
DATUM		ANSVARIG		
2015-10-19				
Våning 1 tr relation (Plan 3)				
SKALA		NUMMER		BET
1:100		A-40.1-110300R		



Dörr 2


Golysockel 1890-tal



SOM UNDERLAG FÖR DENNA RITNING
HAR LEGAT HANDLINGAR UPPRÄTTADE
AV ARKITEKT E. Josephson

KV. VILDMANNEN / HUFVUDSTADEN 18

Inkom till Stockholms stadsbyggnadskontor - 2019-06-18, Dnr 2018-04653

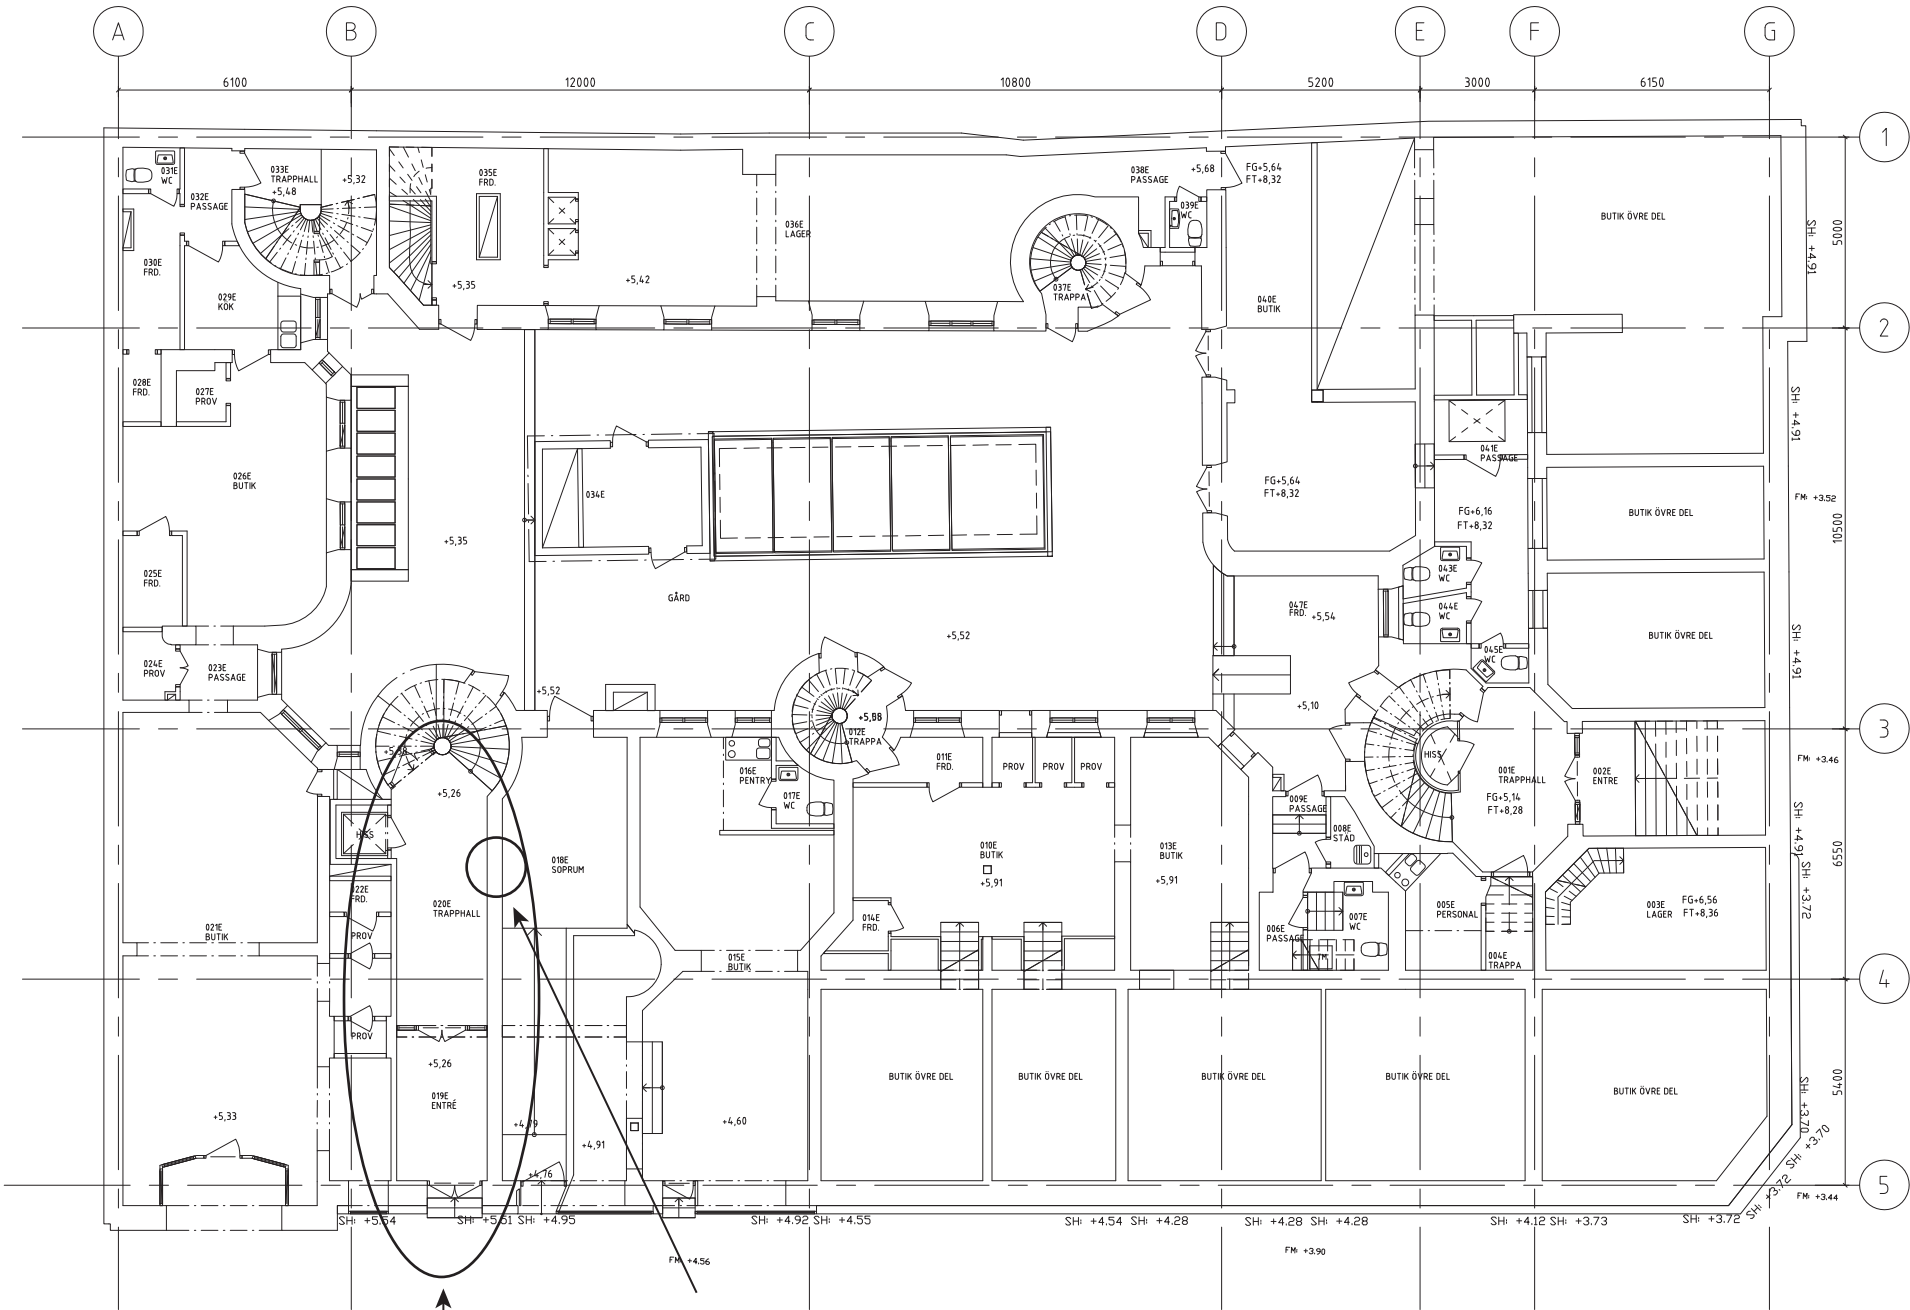

Dörr 3

Trapphall.
Bröstningspanel,
trapphus, takkonsoler.



SKALMÄTT BÖR EJ TAS PÅ RITNING.
FÖR BÄSTA NOGGRANHET BÖR ALLTID
KONTROLLMÄTT TAS PÅ PLATS.

SOM UNDERLAG FÖR DENNA RITNING
HAR LEGAT HANDLINGAR UPPRÄTTADE
AV ARKITEKT E.Josephson

REV	RH 2000	160513	LV
REV	DIV RUMSKOMPL	160224	MV
BET	ANT	ÄNDRINGEN AVSER	DATUM SIGN
RELATIONSHANDLING			
HUFVUDSTADEN			
Hufvudstaden AB (publ) Regeringsgatan 38 NK 100 SE-111 77 Stockholm		Telefon 08-762 90 00 Telefax 08-762 90 01	
KV. VILDMANNEN NR. 7			
BH			
A			
K			
V			
E			
L			
UPPDRAKNR		RITAD/KONSTR AV	HANDLAGGARE
DATUM		ANSVARIG	
2015-10-19			
Botten-/entrésolvåning 1 tr relation (Plan 2E)			
SKALA		NUMMER	BET
1:100		A-40.1-1102E00R	