



SITUATIONSPLAN, Skala 1:400 (A1)

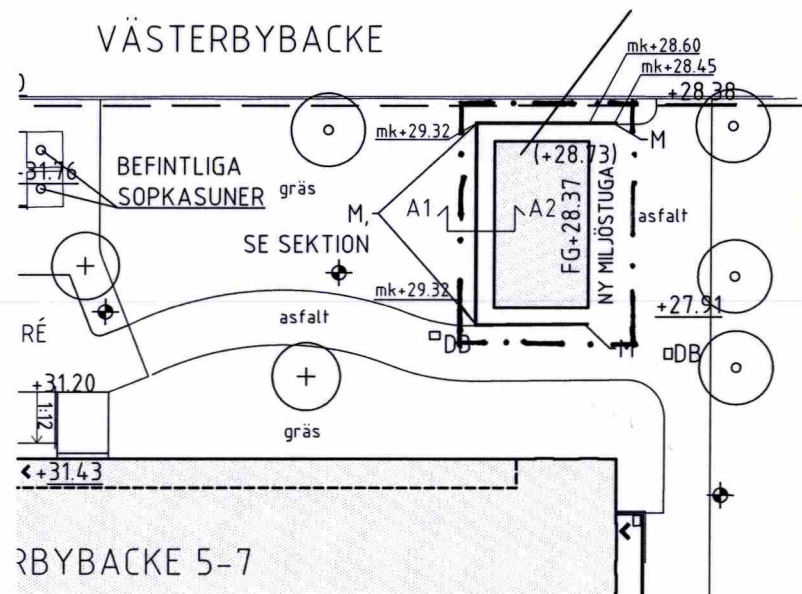

MARKPLANERINGSPLAN, Skala 1:200 (A1)

PRINCIPSEKTION A1-A2 - stödmur vid ny miljöstuga
Skala 1:20 (A1)

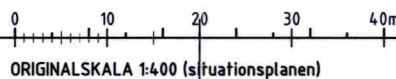







FÖRKLARINGAR

- FASTIGHETSGRÄNS
- ENTRÉ
- 00.00+ BEF MARKHÖJD
- (00.00+) BEF MARKHÖJD SOM UTGÅR
- 00.00+ NY MARKHÖJD
- BEFINTLIGT TRÄD
- FÖRESLAGET TRÄD
- FÖRESLAGEN TRAPPA, ERSÄTTER BEFINTLIG TRAPPA ALT. BEFINTLIG MUR
- FÖRESLAGEN STÖDMUR MAX 50 CM HÖG, OM EJ ANNAT ANGES
- FÖRESLAGEN DAGVATTENBRUNN
- FÖRESLAGEN BELYSNING

Granskad	STOCKHOLMS BYGGNADSNÄMND
SNO	Tillhör nämndens beslut
	2019-10-09

BYGGLOVETS OMFATTNING	SIGN. SNO
-----------------------	-----------

REV	ANT	AVSEENDE	SIGN	DATUM
FASTIGHET				
Lillkvarnen 1 & 2				
ADDRESS				
Västerbybacke 7-11, Rinkeby				
<input type="checkbox"/> A - White 08-20 35 50 <input type="checkbox"/> K - Structor Bygg Stockholm AB 08-545 556 30 <input type="checkbox"/> E - Grontmij AB 0730-36 68 95 <input type="checkbox"/> VVS- Tysklinds i Stockholm AB 08-742 62 62 <input checked="" type="checkbox"/> M - Tengbomgruppen 018-56 77 00 <input type="checkbox"/> - - - - <input type="checkbox"/> - - - -				
RELATIONSHANDLING				
RITNINGEN AVSER				
HUS 1 OCH 2				
NY MILJÖSTUGA				
SKALA A1 1:VAR.	A3 1:VAR.	Disciplin M		
KONSTRUERAD AV/HANDLÄGGARE	RITAD AV	GRANSKAD AV		
Å HELLSTRÖM	ÅH			
DATUM				
2019-08-29				
ARBETSNUMMER				
9143120200				
REV				
M-10.1-10				

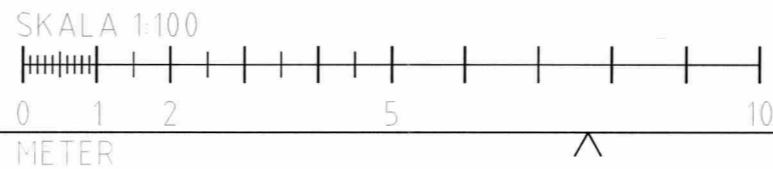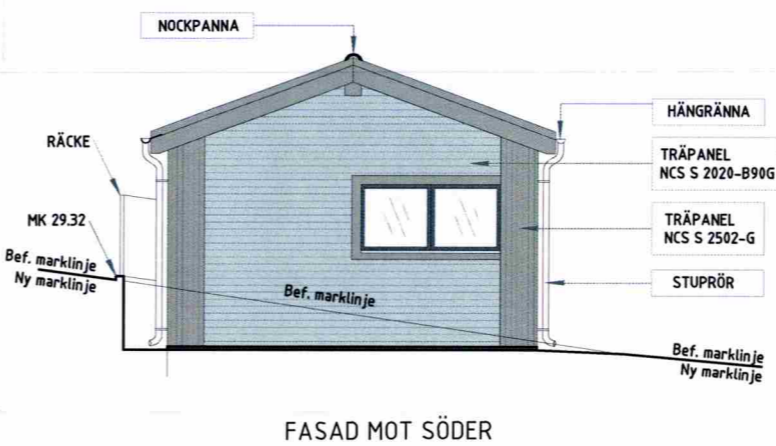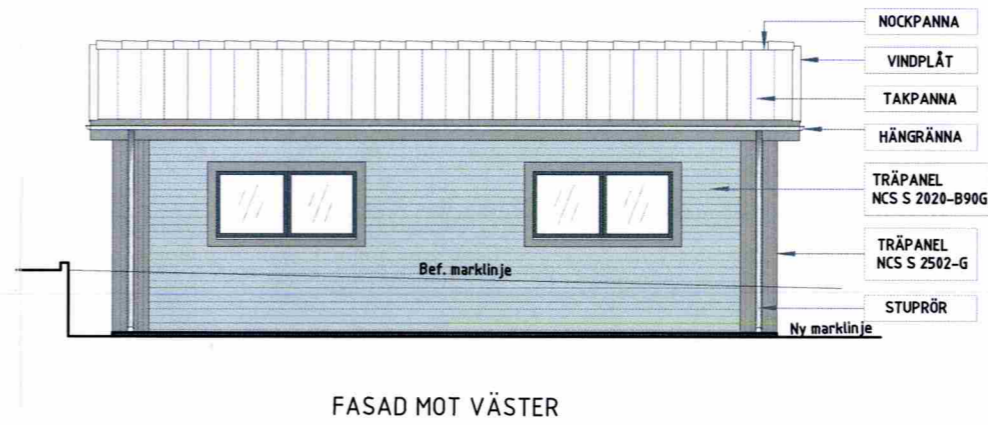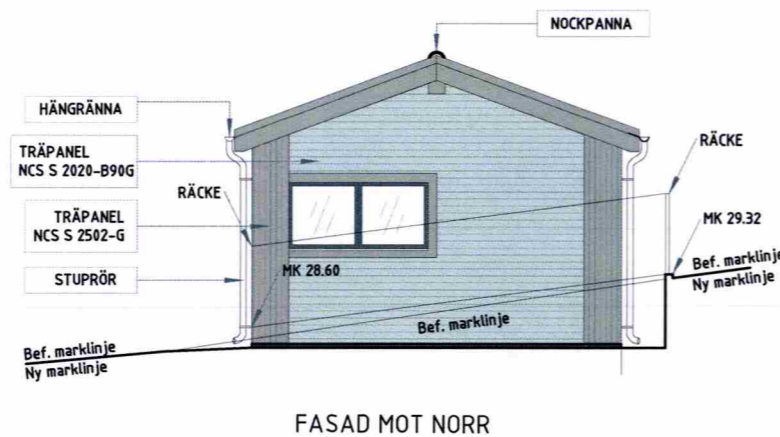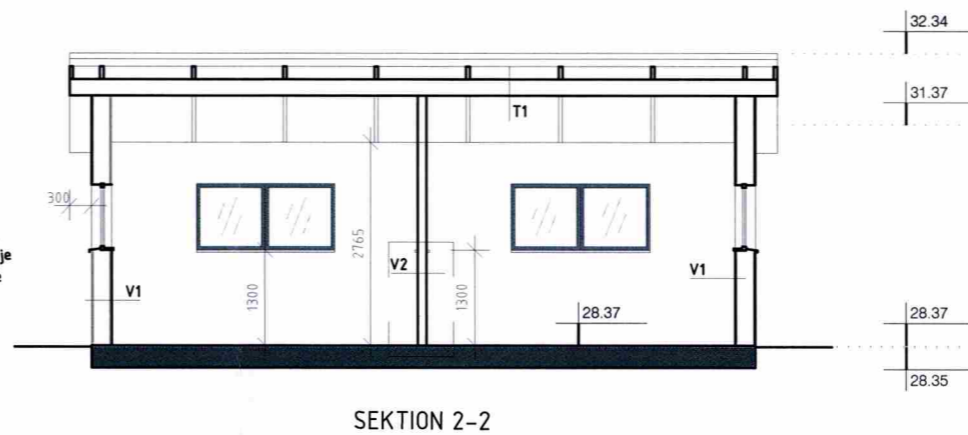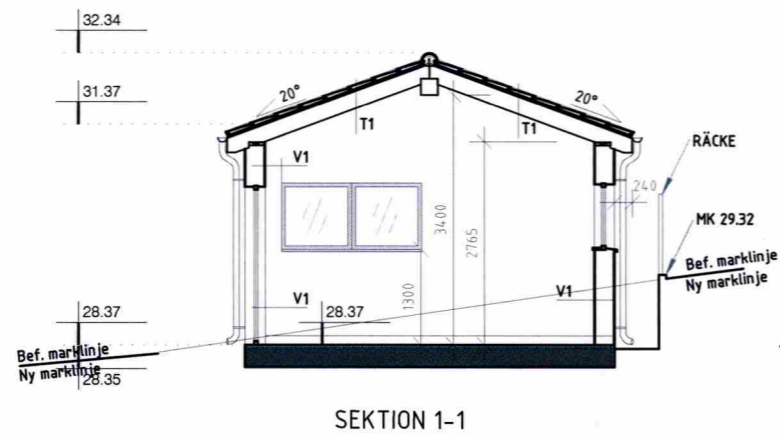


FÖRKLARNINGAR


-Alla mått anges i mm

Granskad	STOCKHOLMS BYGGNADSNÄMND
SNb	Tillhör nämndens beslut
	2019-10-09

BET	ANT	ÄNDRINGEN AVSER	SKÖT	DATUM
BYGGLOVSHANDLING				
LILLKVARNEN 2				
BYRÅN FÖR ARKITEKTUR OCH KONSTRUKTION				
Stockholm HongKong				
WWW.STOCKHOLMHONGKONG.COM				
POLLENSGATAN 8				
TEL: 08-43 28 70				
UPPDRAG NR	1063	RITAD AV	VN	HANDLÄGGARE
DATUM	2019-05-16	ANSVARIG		ALI A
Västerby backe 5-7, Lillkvarnen 2				
STOCKHOLM KOMMUN				
Nybyggnation om Miljöstuga				
SEKTION & FASADER				
SKALA	A3 1:100	NUMMER	A40.3-100	I BET

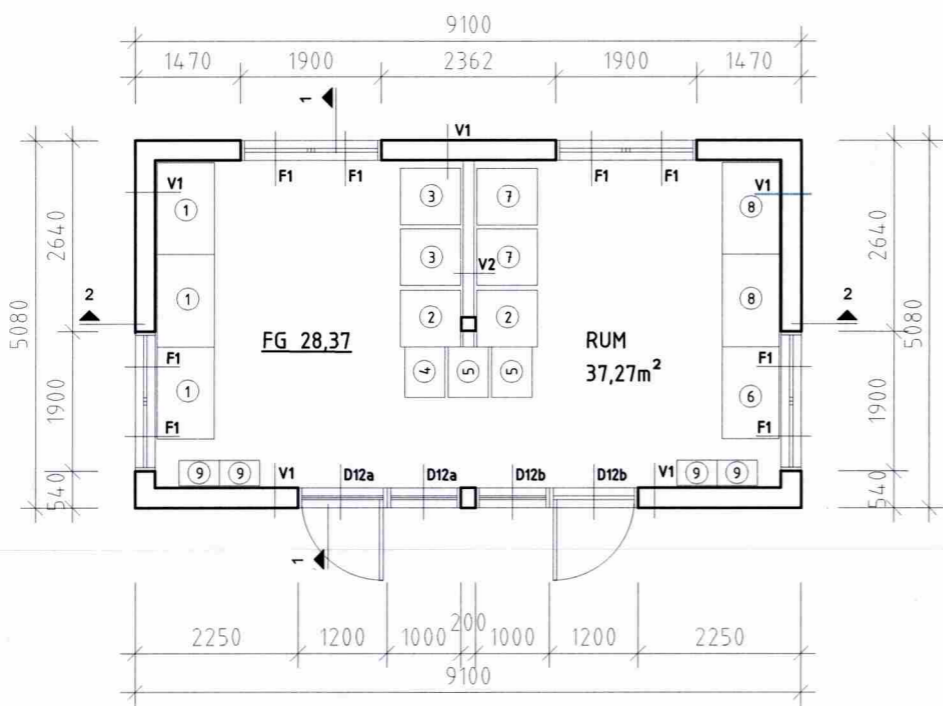

PLAN

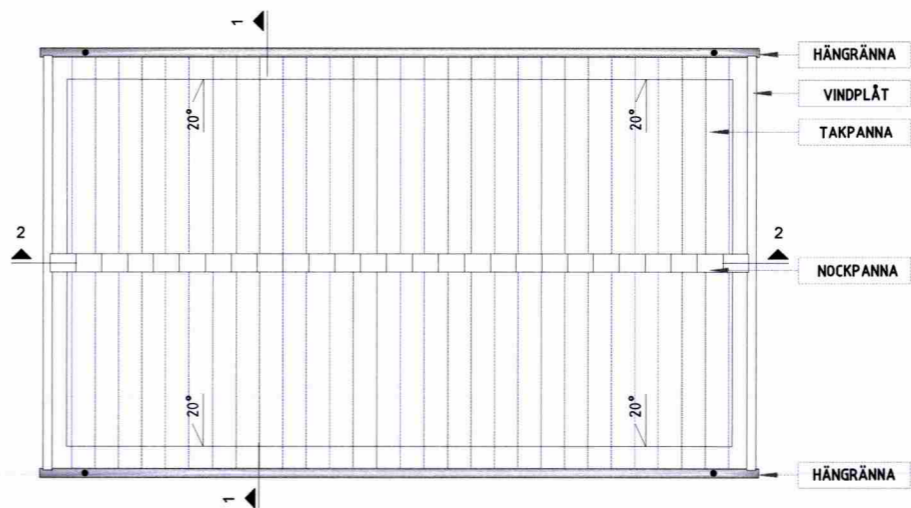

TAKPLAN

Granskad
SNo
STOCKHOLMS BYGGNADSNÄMND
Tillhör nämndens beslut
2019-10-09

SKALA 1:100



FÖRKLARINGAR

PLAN

1. Grovavfall 3 x 660L
2. Metal 2 x 400L
3. Hårdplast 2 x 400L
4. Ofärgat glas 190L
5. Färgat glas 2 x 190L
6. E-avfall 600L
7. Tidningar 2 x 400L
8. Pappersförpackn 2 x 660L
9. Batterier, Lågen. lamp, Glödlamp 4 x 24L

-Alla mått anges i mm



BET ANT ÄNDRING AVSEK SIGN DATUM

BYGGLOVSHANDLING

LILLKVARNEN 2

BYRÅN FÖR ARKITEKTUR OCH KONSTRUKTION
Stockholm HongKong
WWW.STOCKHOLMHONGKONG.COM
POLHEMIGATAN 8
TEL 08-83 28 70

UPPDRAG NR 1063 RITAD AV VN HANDLÄGGARE ALIA

DATUM 2019-05-16 ANSVARS

Västerby backe 5-7, Lillkvärnen 2
STOCKHOLM KOMMUN
Nybyggnation om Miljöstuga
PLAN

SKALA A3 1:100 NUMMER A40.3-100 I BET