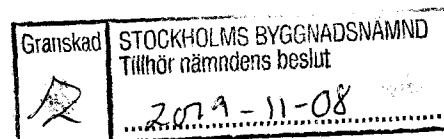


1

2

3

4

1. X=6577621,848
Y=153344,0502. X=6577622,779
Y=153347,6823. X=6577620,164
Y=153348,3524. X=6577619,233
Y=153344,720Toalett förskjuten
ca 5 meter, och
vriden ett kvarts
varv.


RELATIONSHANDLING



UPPDRAG NR.	RTAD AV Kristoffer Eldh	HANDLÄGGARE
DATUM 2018-07-26	ANSVARIG	

BERGSGRUVAN
STOCKHOLMÖFFENTLIG TOALET?
LÄGESSKONTROLL

SKALA A3 - 1:40	RITNING NR.
--------------------	-------------

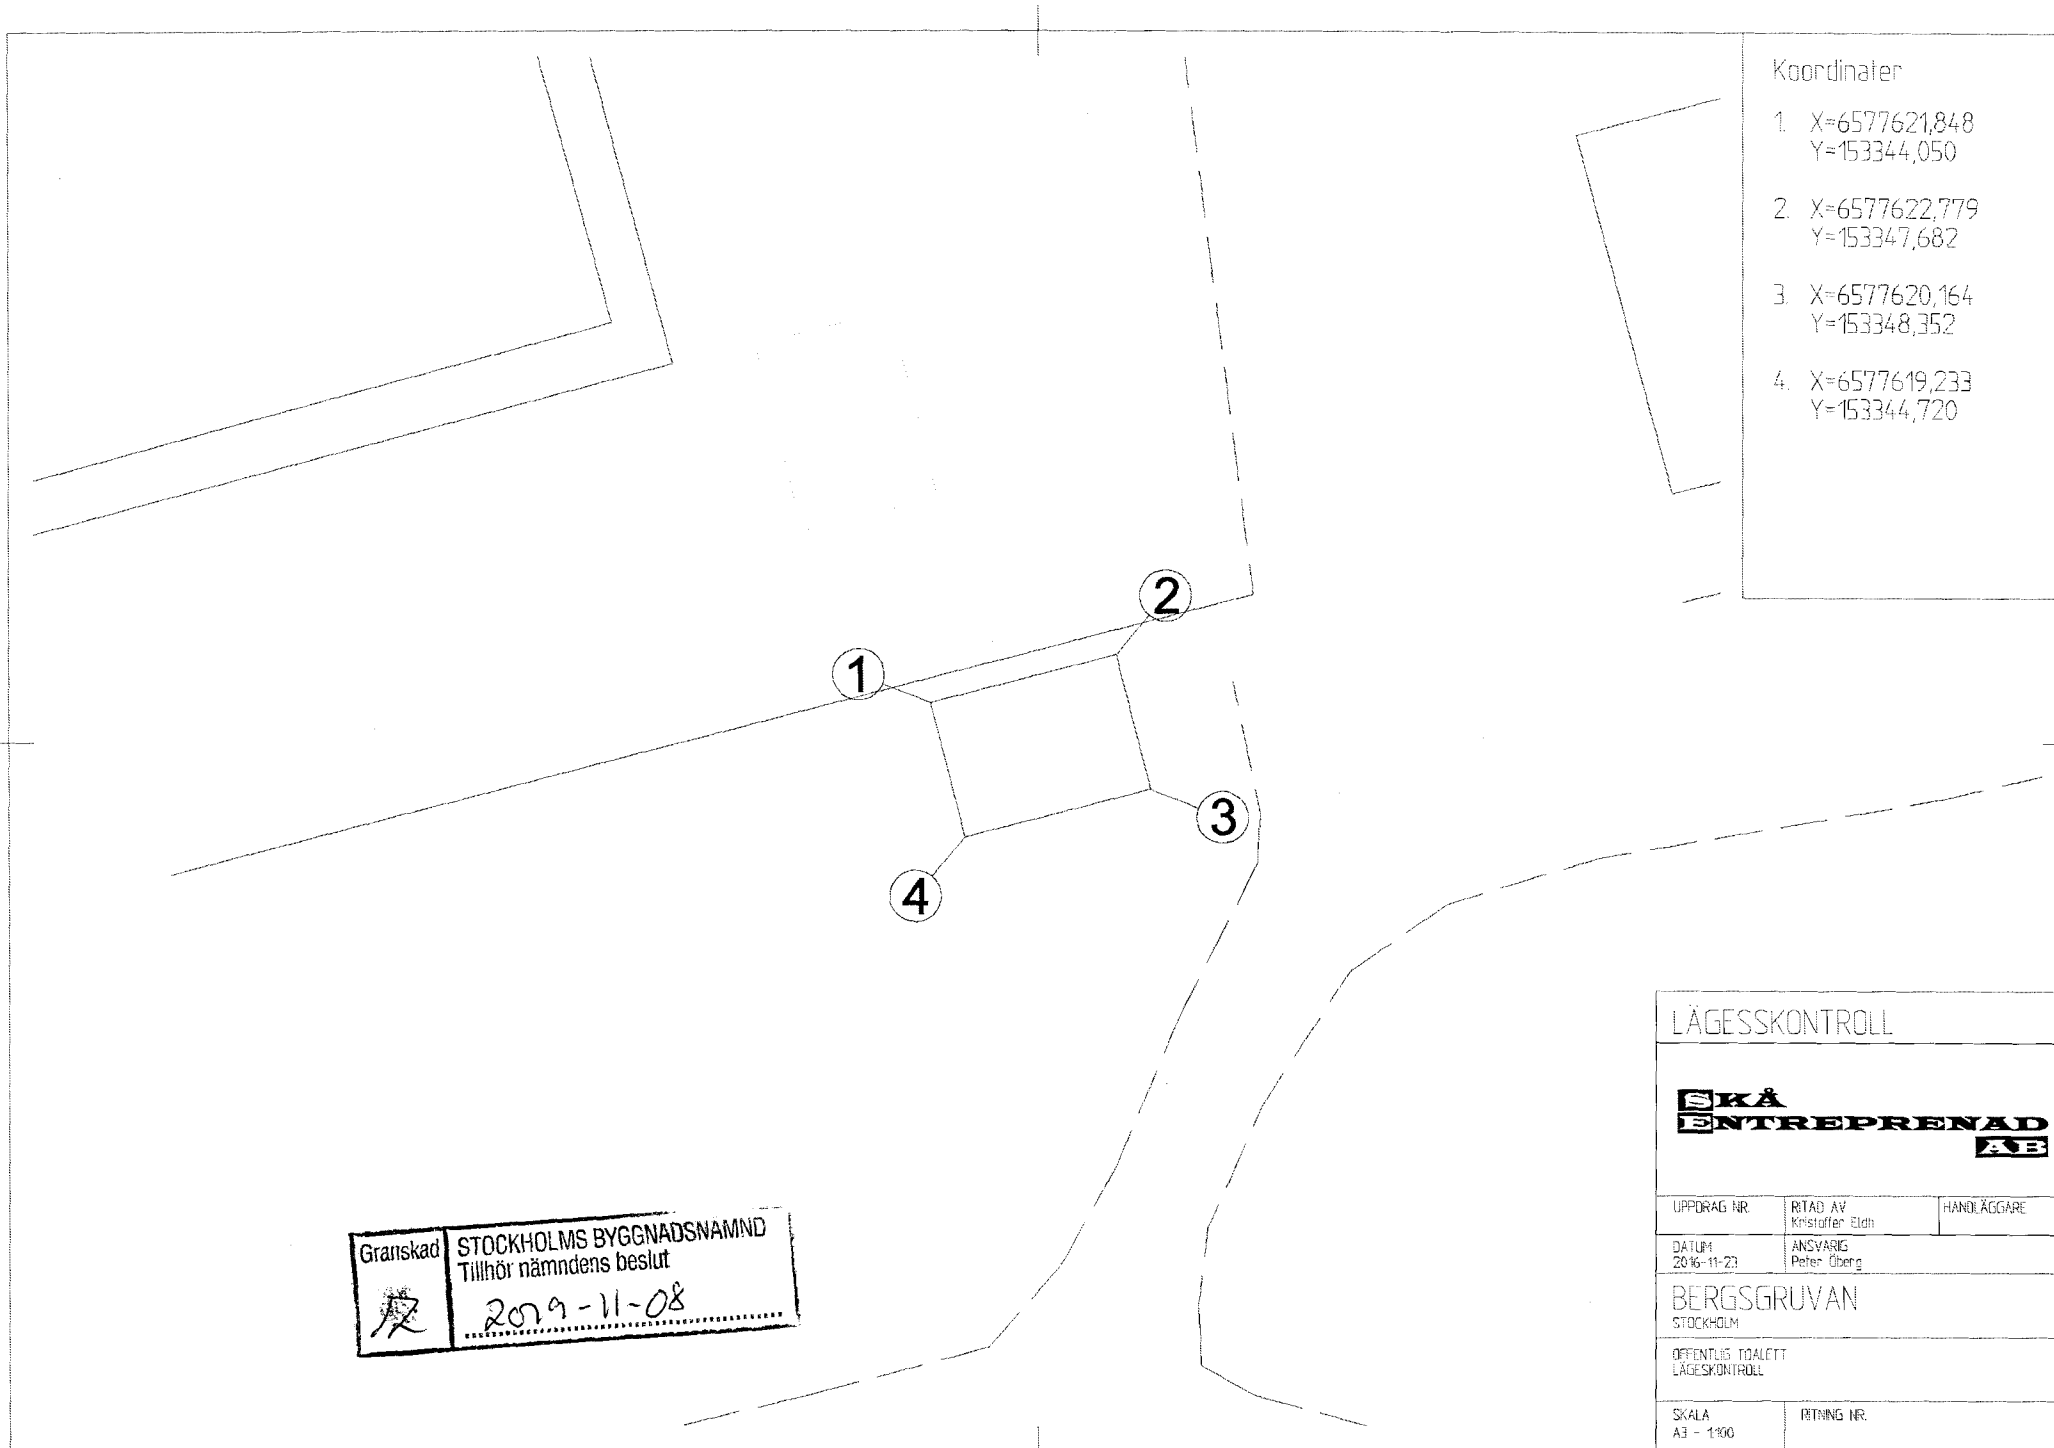

Koordinater

1. X=6577621,848
Y=153344,050
2. X=6577622,779
Y=153347,682
3. X=6577620,164
Y=153348,352
4. X=6577619,233
Y=153344,720

Granskad
STOCKHOLMS BYGGNADSNÄMND
Tillhör nämndens beslut
2019-11-08

LÄGESSKONTROLL


SKÅ
ENTREPRENAD
AB

UPPDRAG NR	RTAD AV Kristoffer Eldh	HANDLÄGGARE
DATUM 2016-11-23	ANSVARIG Peter Öberg	


BERGSGRUVAN
STOCKHOLM

OFFENTLIG TOILETT
LÄGESSKONTROLL

SKALA A3 - 1:100	RITNING NR.
---------------------	-------------

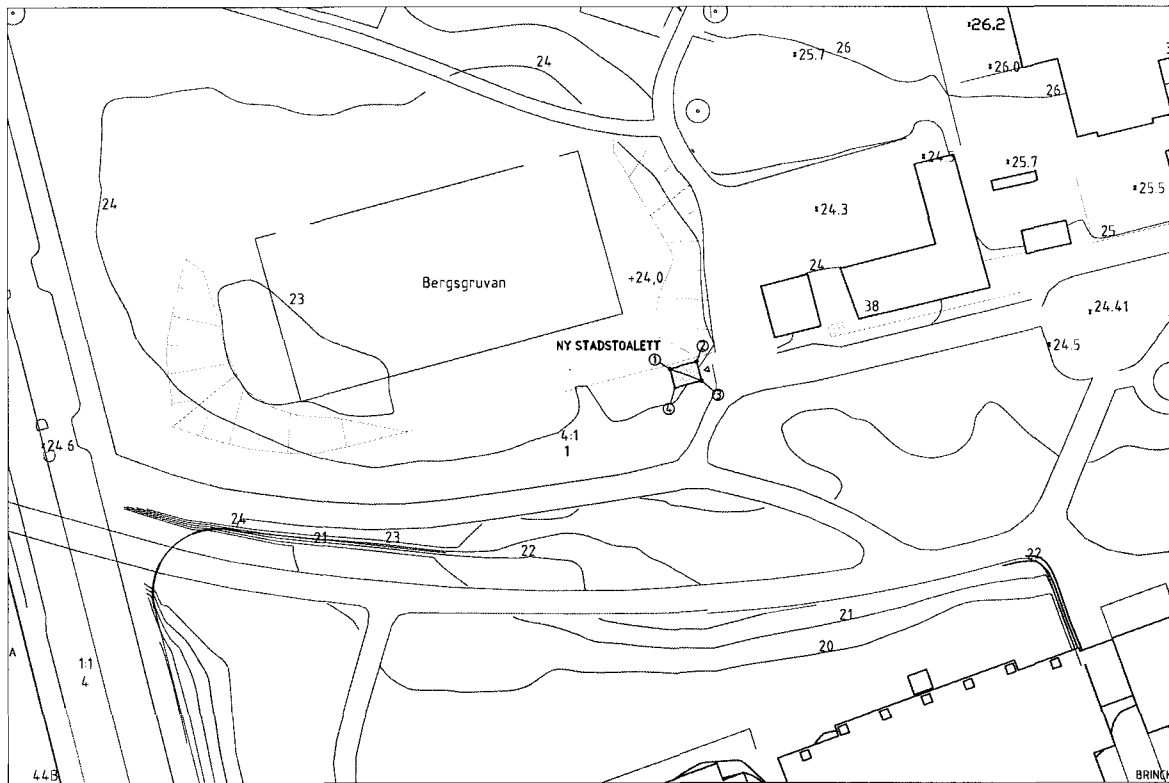

SITUATIONSPLAN SKALA 1:500 A1, 1:1000 A3

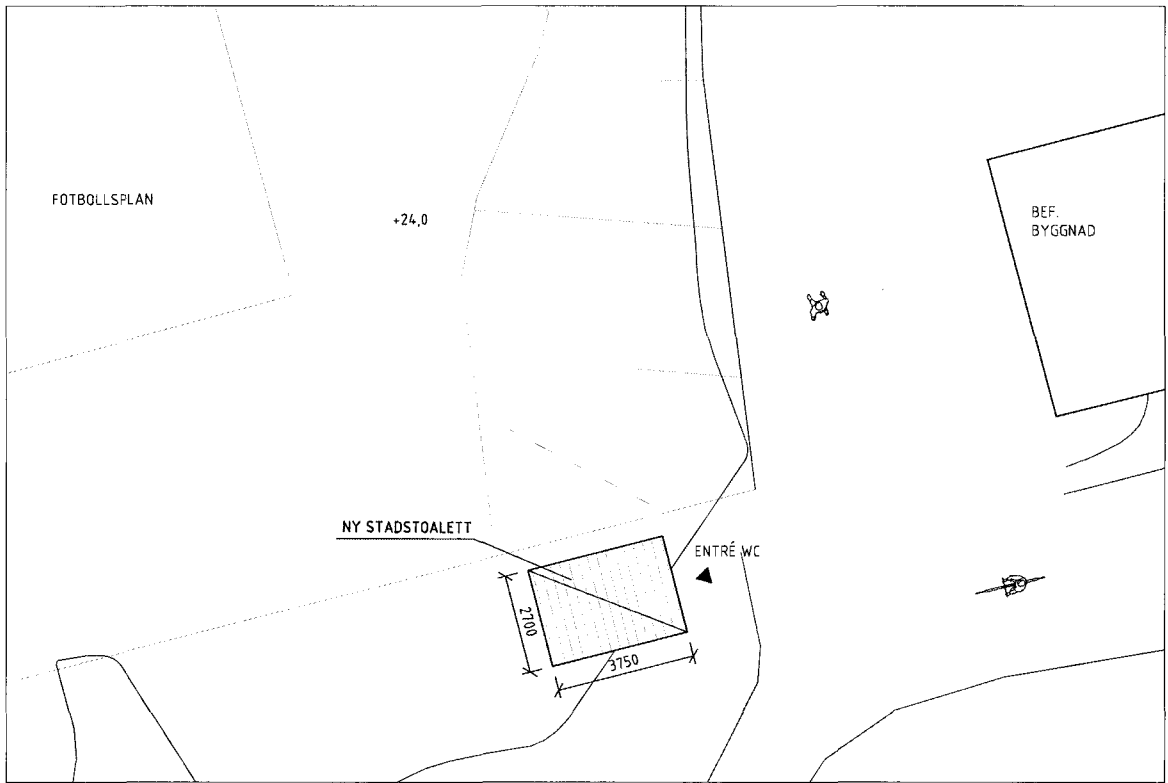

SITUATIONSPLAN SKALA 1:100 A1, 1:200 A3

FÖRKLARINGAR OCH FÖRESKRIFTER

ALLA MÅTT I MM OM INTE ANNAT ANGES.
PLUSHÖJDER ANGES I M.

FASADBEKLÄDNAD

FASAD BEKLÄS MED PANEL AV PULVERLACKAD PLÅT
I GRÖN KULÖR, RAL 6009.

BELYSNING

DOLD LED-ARMATUR INTEGRERAD I NEDRE DEL AV
FASADPANEL BELYSER FASAD I SKARVARNA MELLAN
PANEL UPPÅT.

HANDLINGEN FÖLJER:

HÖJDSYSTEM: RH2000
KOORDINATSYSTEM: SWREF 99


KOORDINATER:

- 153344.050, 6577621848
- 153347.682, 6577622.779
- 153348.352, 6577620.164
- 153344.720, 6577619.233


HÄNVISNINGAR

ILLUSTRATION BILAGA M17

BYGGLOVSHANDLING			
JCDecaux			
STADSTOALETT, STOCKHOLM			
DINELLJOHANSSON			
DLOFSGATAN 12, 111 36 STOCKHOLM			
BH	A	DINELLJOHANSSON	0702664711 d@dinelljohansson.se
K			
V			
E			
UPPDRAG NR	094	RITAD AV	M.S., D.G.
DATUM	2016-03-22	ANSVARIG	M. JOHANSSON
STADSTOALETT BERGSGRUVAN			
SITUATIONSPLANER, UPPSTÄLLNINGAR, DETALJER			
SKALA	A1=1:400/100/50/10 A3=1:800/200/100/20	NUMMER	BL M17
			1

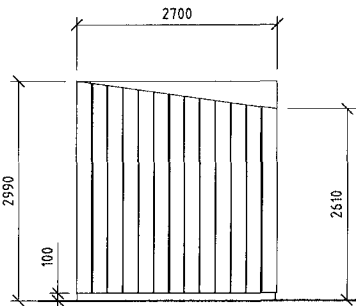

FASADER
SKALA 1:50 A1, 1:100 A3.

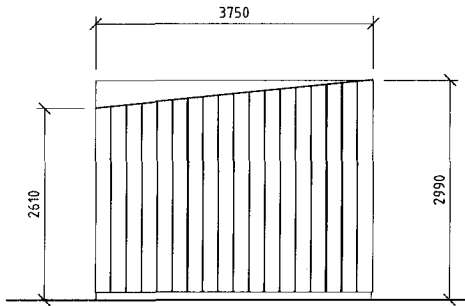

PLANT TAK I SAMMA
KULÖR SOM PANELER



INFOPANEL

RWC
AUTOMATISK
SKJUTDÖRR
INDIKATIONS LJUS


TRYCKKNAPP
ÖPPNING

SOCKEL I
RÖSTFRITT


METALPANEL
LACKERAD
KULÖR ENL.
FÖRESKRIFTER

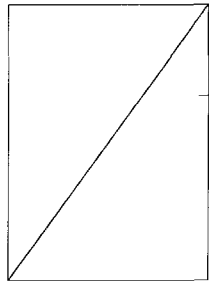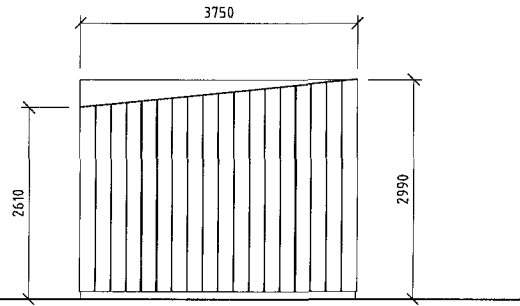

TAKPLAN
SKALA 1:50 A1, 1:100 A3.

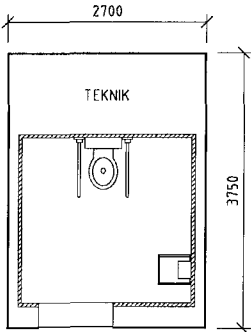

PRINCIPPLAN
SKALA 1:50 A1, 1:100 A3.

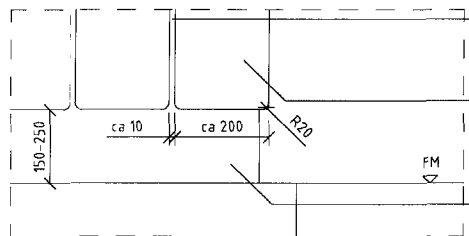

DETALJ 1:10 A1, 1:20 A3

AVBLÄNDAD LED-BELYSNING
BAKOM PANEL. BÄTTRE
VISIBILITET KVÄLLSTID.

LACKERAD
METALPANEL

SOCKEL I
RÖSTFRITT STÅL

