



Granskad	STOCKHOLMS BYGGNADSNÄMND
AB	Tillhör nämndens beslut
	2019-12-12

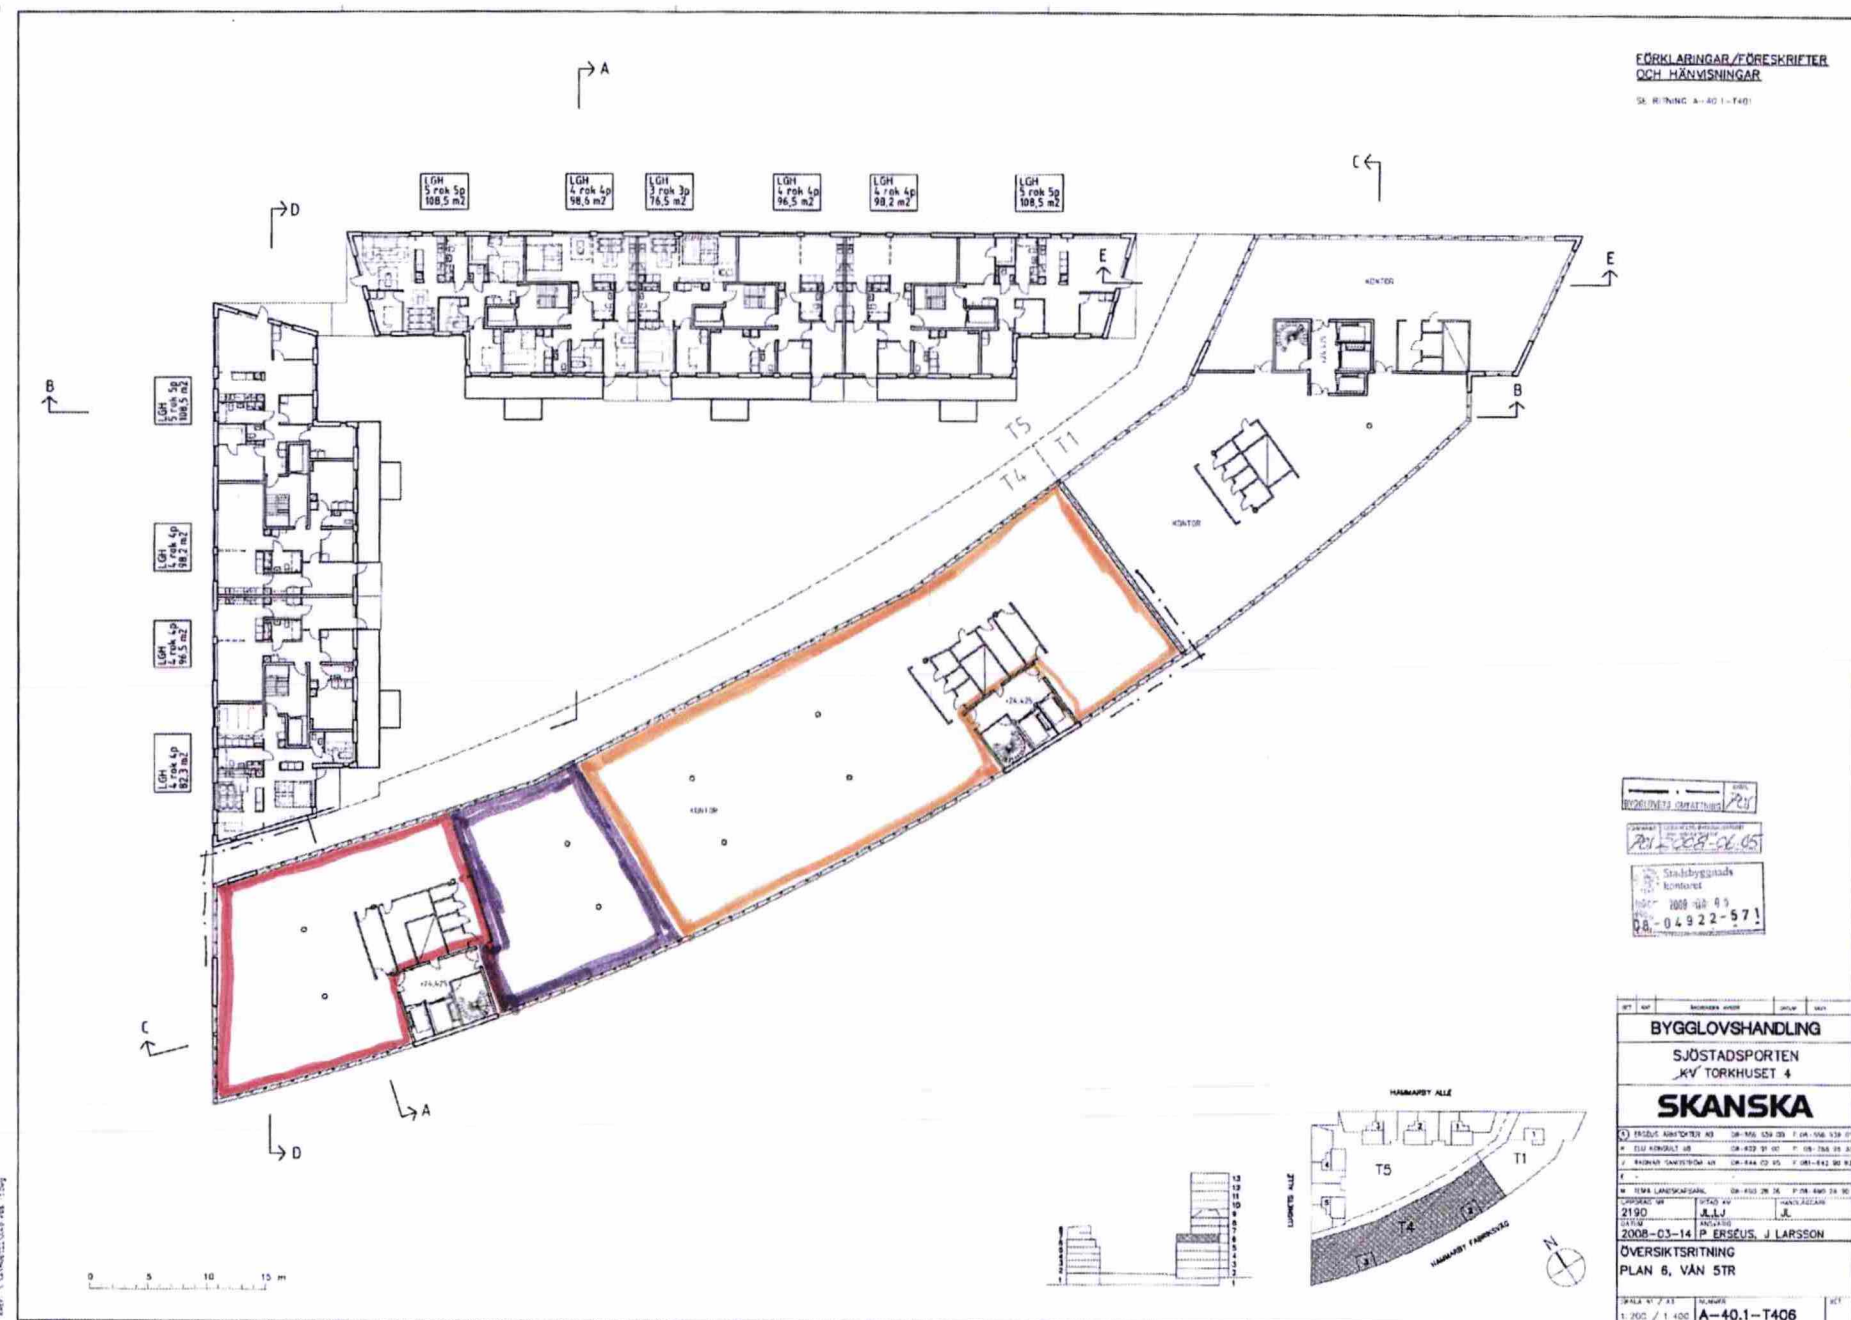


Granskad STOCKHOLMS BYGGNADSNÄMND
Tillhör nämndens beslut
2019-12-12

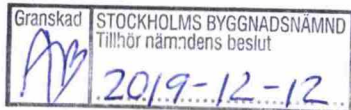


FÖRKLARINGAR/FÖRESKRIFTER
OCH HÄNVISNINGAR

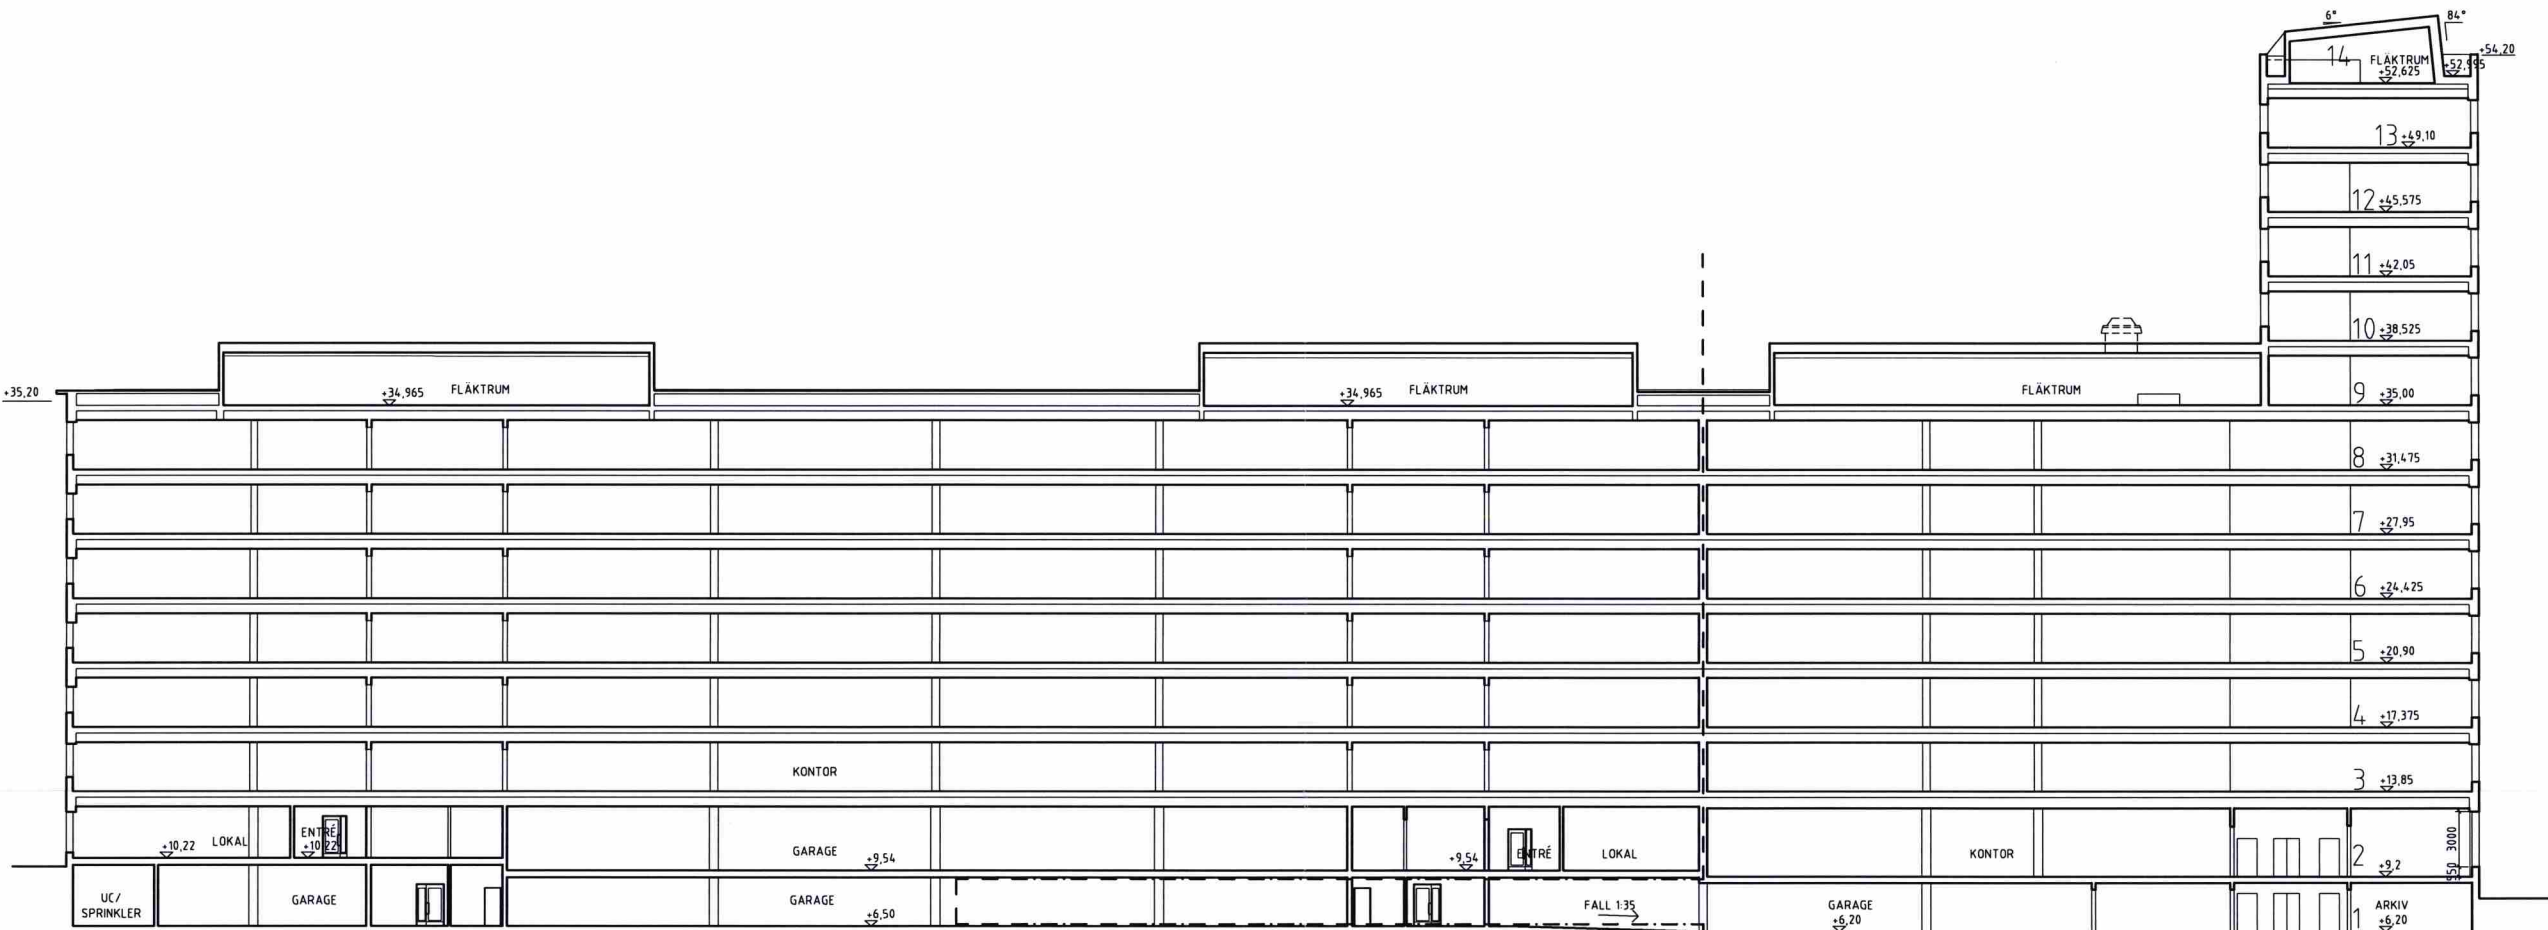

SE RITNING A-40.3-T003




SEKTION C-C

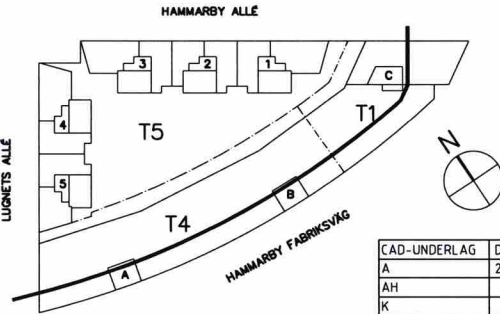
TORKHUSET 4 TORKHUSET 1



REV	ANT	REVIDERINGEN AVSER	SIGN	DATUM																																
SKANSKA																																				
RELATIONSHANDLING																																				
TORKHUSET 1, 4 OCH 5 STOCKHOLM -																																				
 FAMILJBOSTÄDER 																																				
<table><tr><td><input checked="" type="checkbox"/></td><td>A</td><td>ERSÉUS ARKITEKTER AB</td><td>08-556 939 00</td></tr><tr><td><input type="checkbox"/></td><td>AH</td><td>ON ARKITEKTER AB</td><td>08-599 090 89</td></tr><tr><td><input type="checkbox"/></td><td>K</td><td>ELU KONSULT AB</td><td>08-622 91 08</td></tr><tr><td><input type="checkbox"/></td><td>E</td><td>ELPLANERING AB</td><td>08-410 986 72</td></tr><tr><td><input type="checkbox"/></td><td>V</td><td>RAGNAR SANDSTRÖM AB</td><td>08-644 02 95</td></tr><tr><td><input type="checkbox"/></td><td>W</td><td>RAGNAR SANDSTRÖM AB</td><td>08-644 02 95</td></tr><tr><td><input type="checkbox"/></td><td>M</td><td>L CRAMMER PROJBYRÅ AB</td><td>08-85 03 50</td></tr><tr><td><input type="checkbox"/></td><td>-</td><td>-</td><td>-</td></tr>
UPPDRAG NR 2190		RITAD AV ME, LJ		HANDLÄGGARE JL, ME																																
DATUM 2010-03-01		ANSVARIG J LARSSON																																		
SEKTION C-C LÅNGDSEKTION																																				
SKALA A1= 1:200 A3= 1:400		NUMMER A-40.2-T002		REV																																

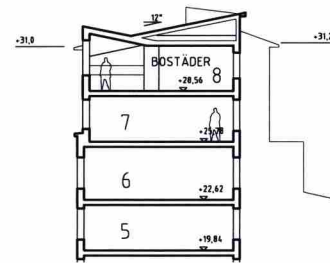


SEKTION H-H

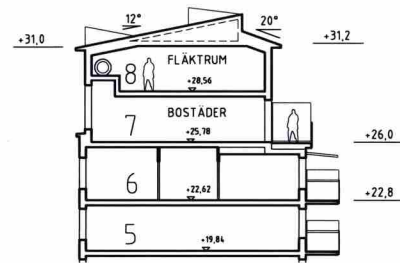


SEKTION I-I


GÄLLER ÄVEN SOM PRINCIPSEKTION
FÖR LÅGDEL T1

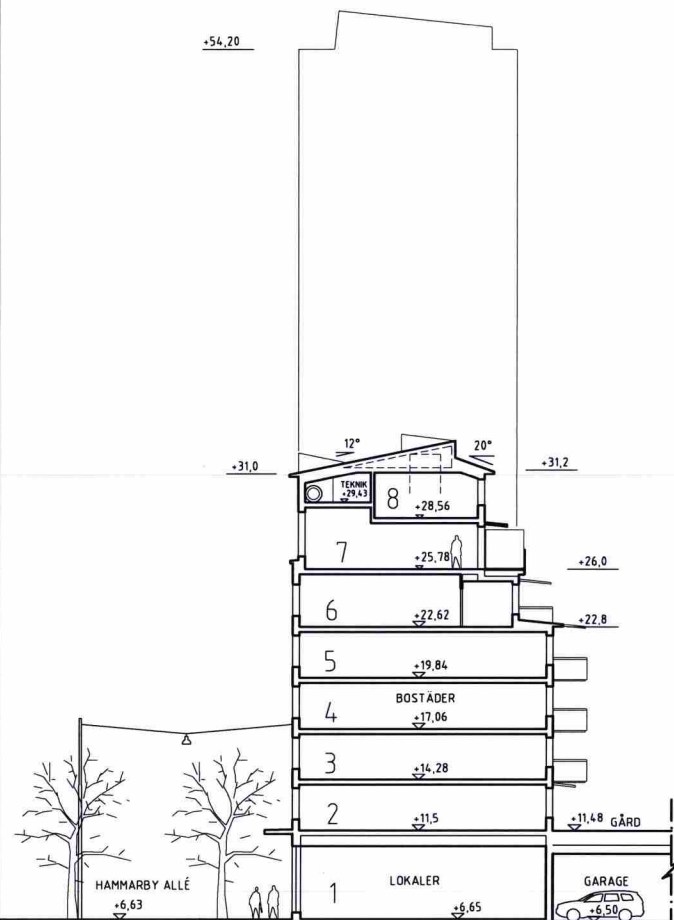


SEKTION A-A

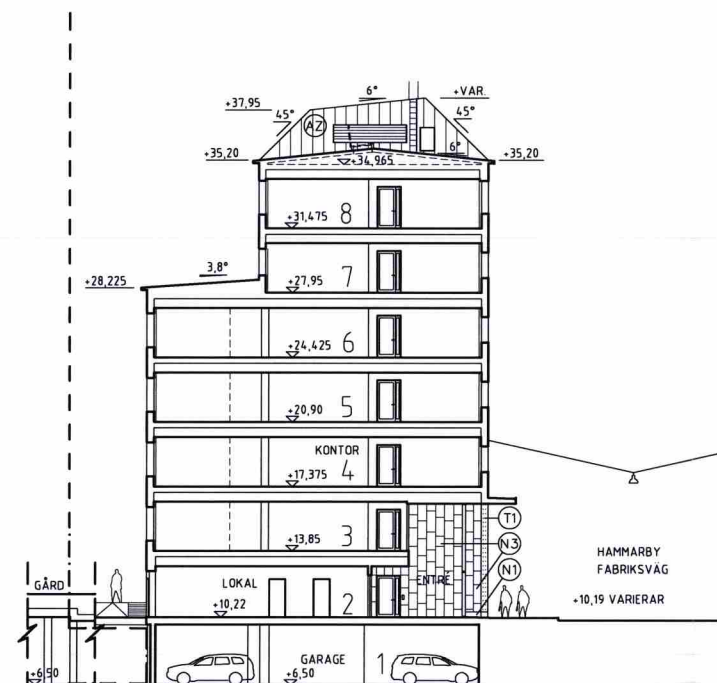

TORKHUSET 5 TORKHUSET 4

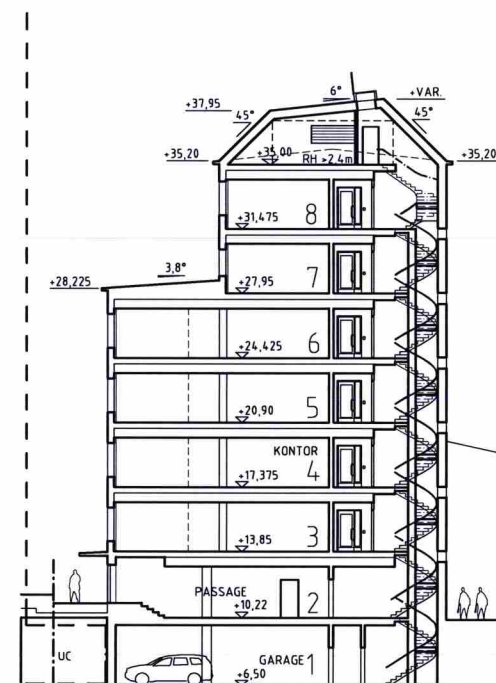

TORKHUSET 5 TORKHUSET 4

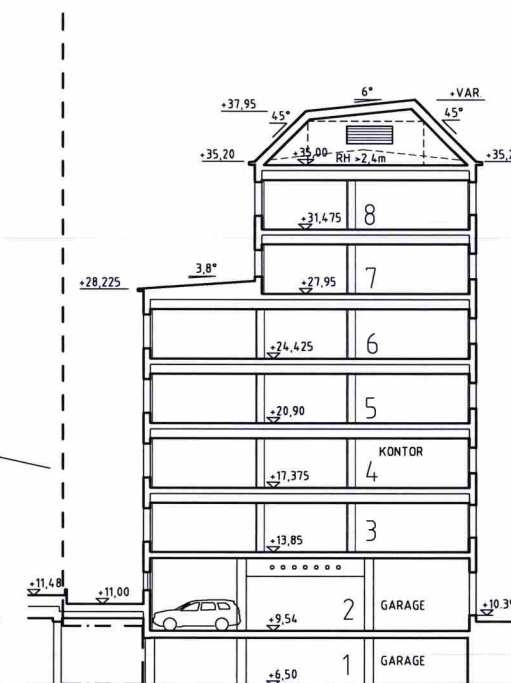

TORKHUSET 5 TORKHUSET 4

Granskad STOCKHOLMS BYGGNADSNÄMND
Tillhör nämndens beslut
2019-12-12

SKANSKA

RELATIONSHANDLING

TORKHUSET 1, 4 OCH 5
STOCKHOLM

FAMILJEBOSTÄDER
AREIM


- ☒ A ERSÉUS ARKITEKTER AB 08-556 939 00
- ☐ AH ON ARKITEKTER AB 08-599 090 89
- ☐ K ELU KONSULT AB 08-622 91 08
- ☐ E ELPLANERING AB 08-410 986 72
- ☐ V RAGNAR SANDSTRÖM AB 08-644 02 95
- ☐ W RAGNAR SANDSTRÖM AB 08-644 02 95
- ☐ M L CRAMMER PROJBURA AB 08-85 03 50

UPPDRAG NR 2190
DATOR 2010-03-01
RITAD AV ME, LJ
ANSVARE J LARSSON
HANDLÄGGARE JL, ME

SEKTION A-A, F-F OCH G-G
TVÄRSEKTIONER

SKALA A1 1:200
A2 1:400
NUMMER A-40.2-T001
REV

0 5 10 15 m

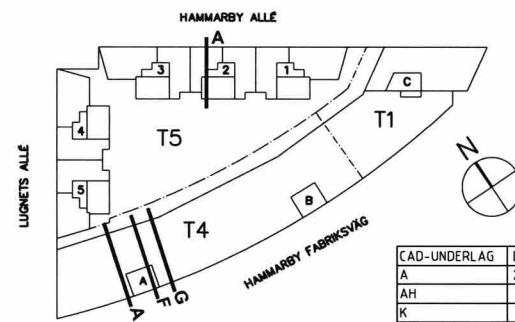

CAD-UNDERLAG
A AH
K
V
W
E
DATOR 2010-03-01