


Granskad
gbs
STOCKHOLMS BYGGNADSNÄMND
Tillhör nämndens beslut
.....2020-05-28.....

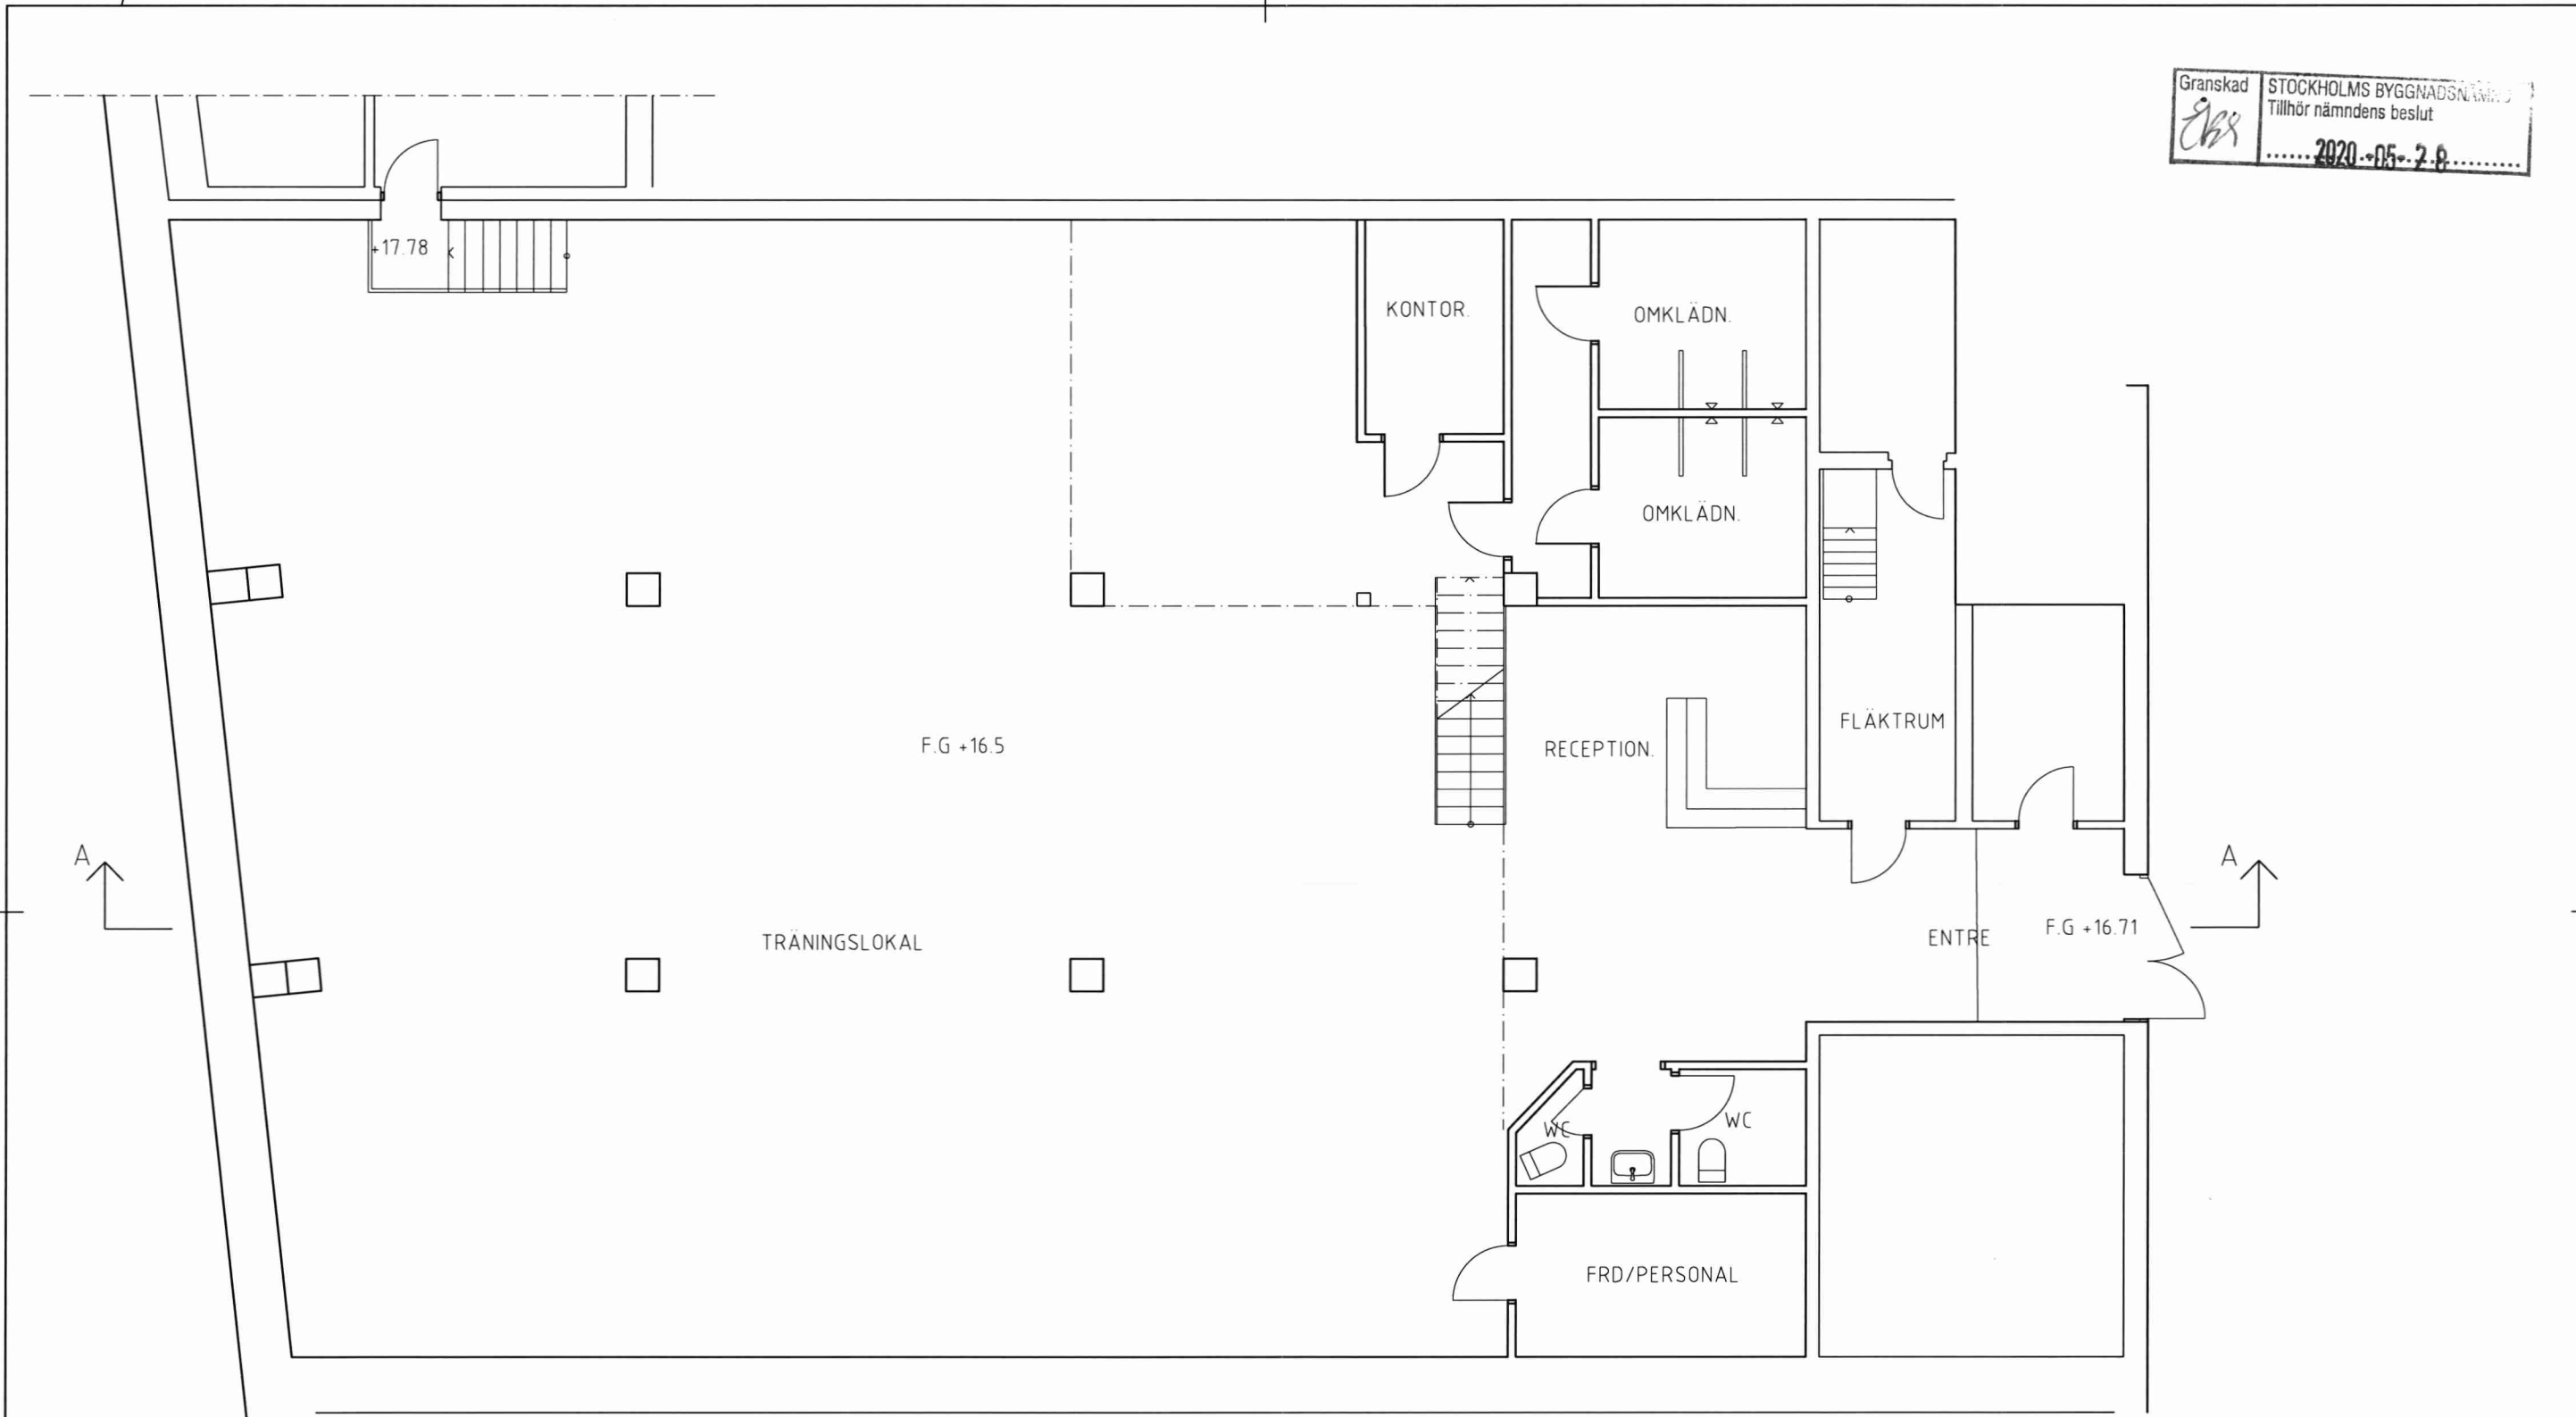

ENTRÉPLAN +16.5

RELATIONSHANDLING


Rev	Ant	Revidering avser	Sign	Datum
-----	-----	------------------	------	-------

Kv. Lehusen 11
Planritning, Lokal +16.5

Stockholm 2019-10-22
Stina Johansson - arkitekt SAR/MSA


Skala 1:100/A3
Ritn.nr. A-40.1-101

SKALA 1:50 i A1-format (1:100 i A3-format)
0 1 2 5m

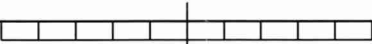


SKALA 1:50 i A1-format (1:100 i A3-format)

0 1 2 5m

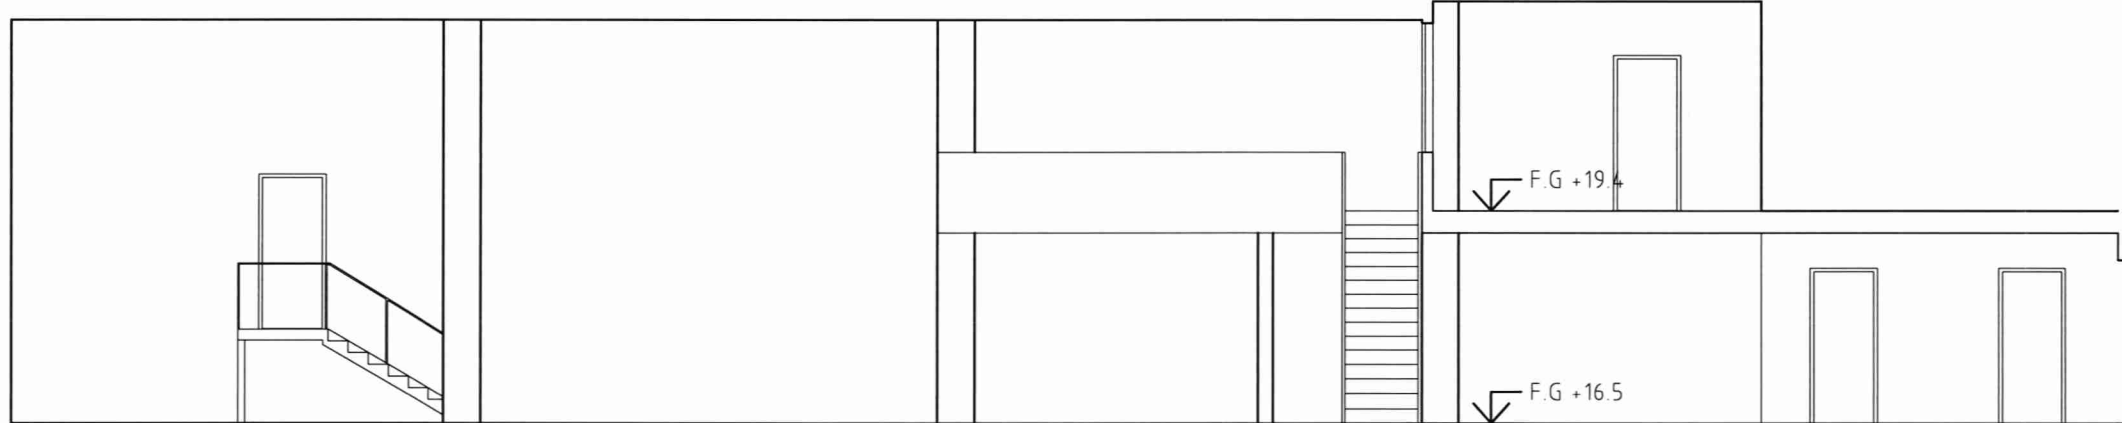

SEKTION A-A

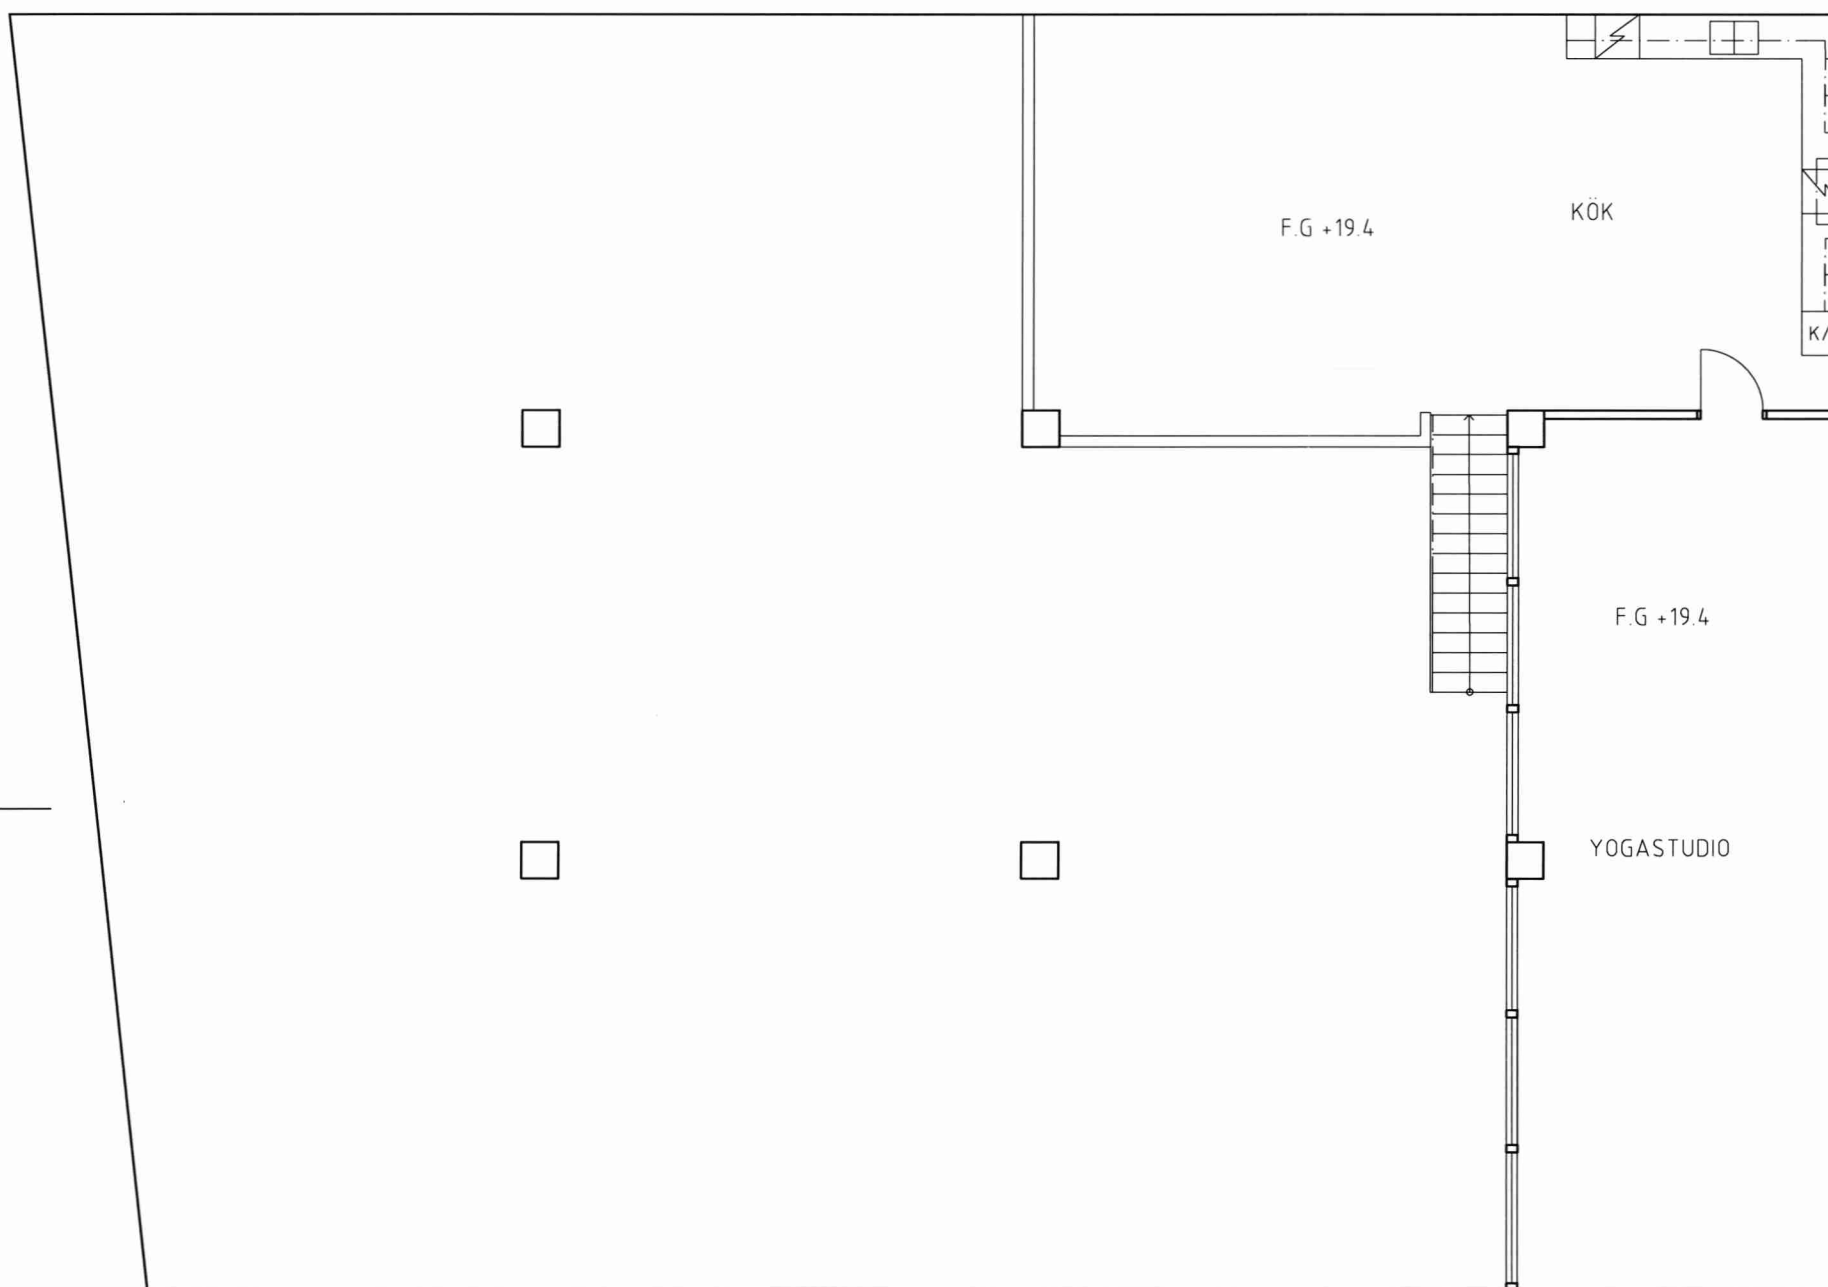

PLAN ENTRESOL +19.4



RELATIONSHANDLING

Stockholm 2019-10-22
Stina Johansson - arkitekt SAR/MSA



Rev	Ant	Revidering avser

Kv. Lehusen 11
Planritning, Lokal entresol +19.4
Sektion

Skala 1:100/A3

Ritn.nr. A-40.1-102