

HANDLINGSFÖRTECKNING

ANTAL BLAD	1	BLAD NR	1
UPPDRAG NR	1913		
SIGN	IJG		
DATUM	2020-08-10		
SEN. REV.	2020-09-16		

Gremo's arkitektkontor
www.gremos.com
ark.bygg@gremos.com

MODELLVILLAN 8

BYGGLOVSHANDLING

PROJEKTNR. 1913 OBJEKTSNR

REG NR	RITNINGSNR.	BET	RITNINGENS INNEHÅLL	SKALA	RITNINGSDATUM	ÄNDRINGSDATUM
--------	-------------	-----	---------------------	-------	---------------	---------------

BYGGLOVSHANDLING:

RITNINGAR, format A3

A-40.0-001	1	Situationsplan	1:400	2020-08-10	2020-09-16
A-40.0-100		Plan 0, källarplan	1:100	2020-08-10	
A-40.0-101	1	Plan 1, entréplan	1:100	2020-08-10	2020-09-16
A-40.0-102	1	Plan 2, övre plan	1:100	2020-08-10	2020-09-16
A-40.0-103	1	Plan 3, vindsplan	1:100	2020-08-10	2020-09-16
A-40.4-104	1	Takplan	1:100	2020-08-10	2020-09-16
A-40.4-105		Sektioner	1:100	2020-08-10	
A-40.4-106		Fasad mot norr	1:100	2020-08-10	
A-40.4-107		Fasad mot väster	1:100	2020-08-10	
A-40.4-108		Fasad mot söder	1:100	2020-08-10	
A-40.4-109		Fasad mot öster	1:100	2020-08-10	
A-40.4-110		Principdetaljer	1:20, 1:5	2020-08-10	
A-40.4-111	1	Utvändig färgsättning	1:100	2020-09-16	

~~Förslag till utvändig färgsättning~~ ~~2020-02-02~~


Stockholm 2020-09-16

Arkitekt SAR/MSA Ingrid Jonsson-Gremo




1 UTÖKAD INDRAGNING AV FASADLIV
NÄRMAST BEF. BYGGNAD 2020-09-16/IJG

0				1	2	3	BET	NR	ANDRINGEN AVSER	DATUM		SIGN	
SKALA 1:400 i A3							PROJEKT TILLBYGGGNAD MODELLVILLAN 8				STATUS BYGGLOVSHANDLING		
DATUM 2020-08-10		UPPDRAG NR 1913					SITUATIONSPLAN				UPPDRAGSGIVARE KALE KARLBERG		
RITAD AV IJG		HANDLÄGGARE IJG									RITN. NR. A-40.0-001		
ANSVARIG Ingrid Jonsson-Gremo													
GREMO S arkitektkontor ARCHITECTURE & DESIGN							Skedevi Prästgård 1 643 94 VINGÅKER		E-mail: ark.bygg@gremos.com www.gremos.com		Tel. 070-5500686		BET 1

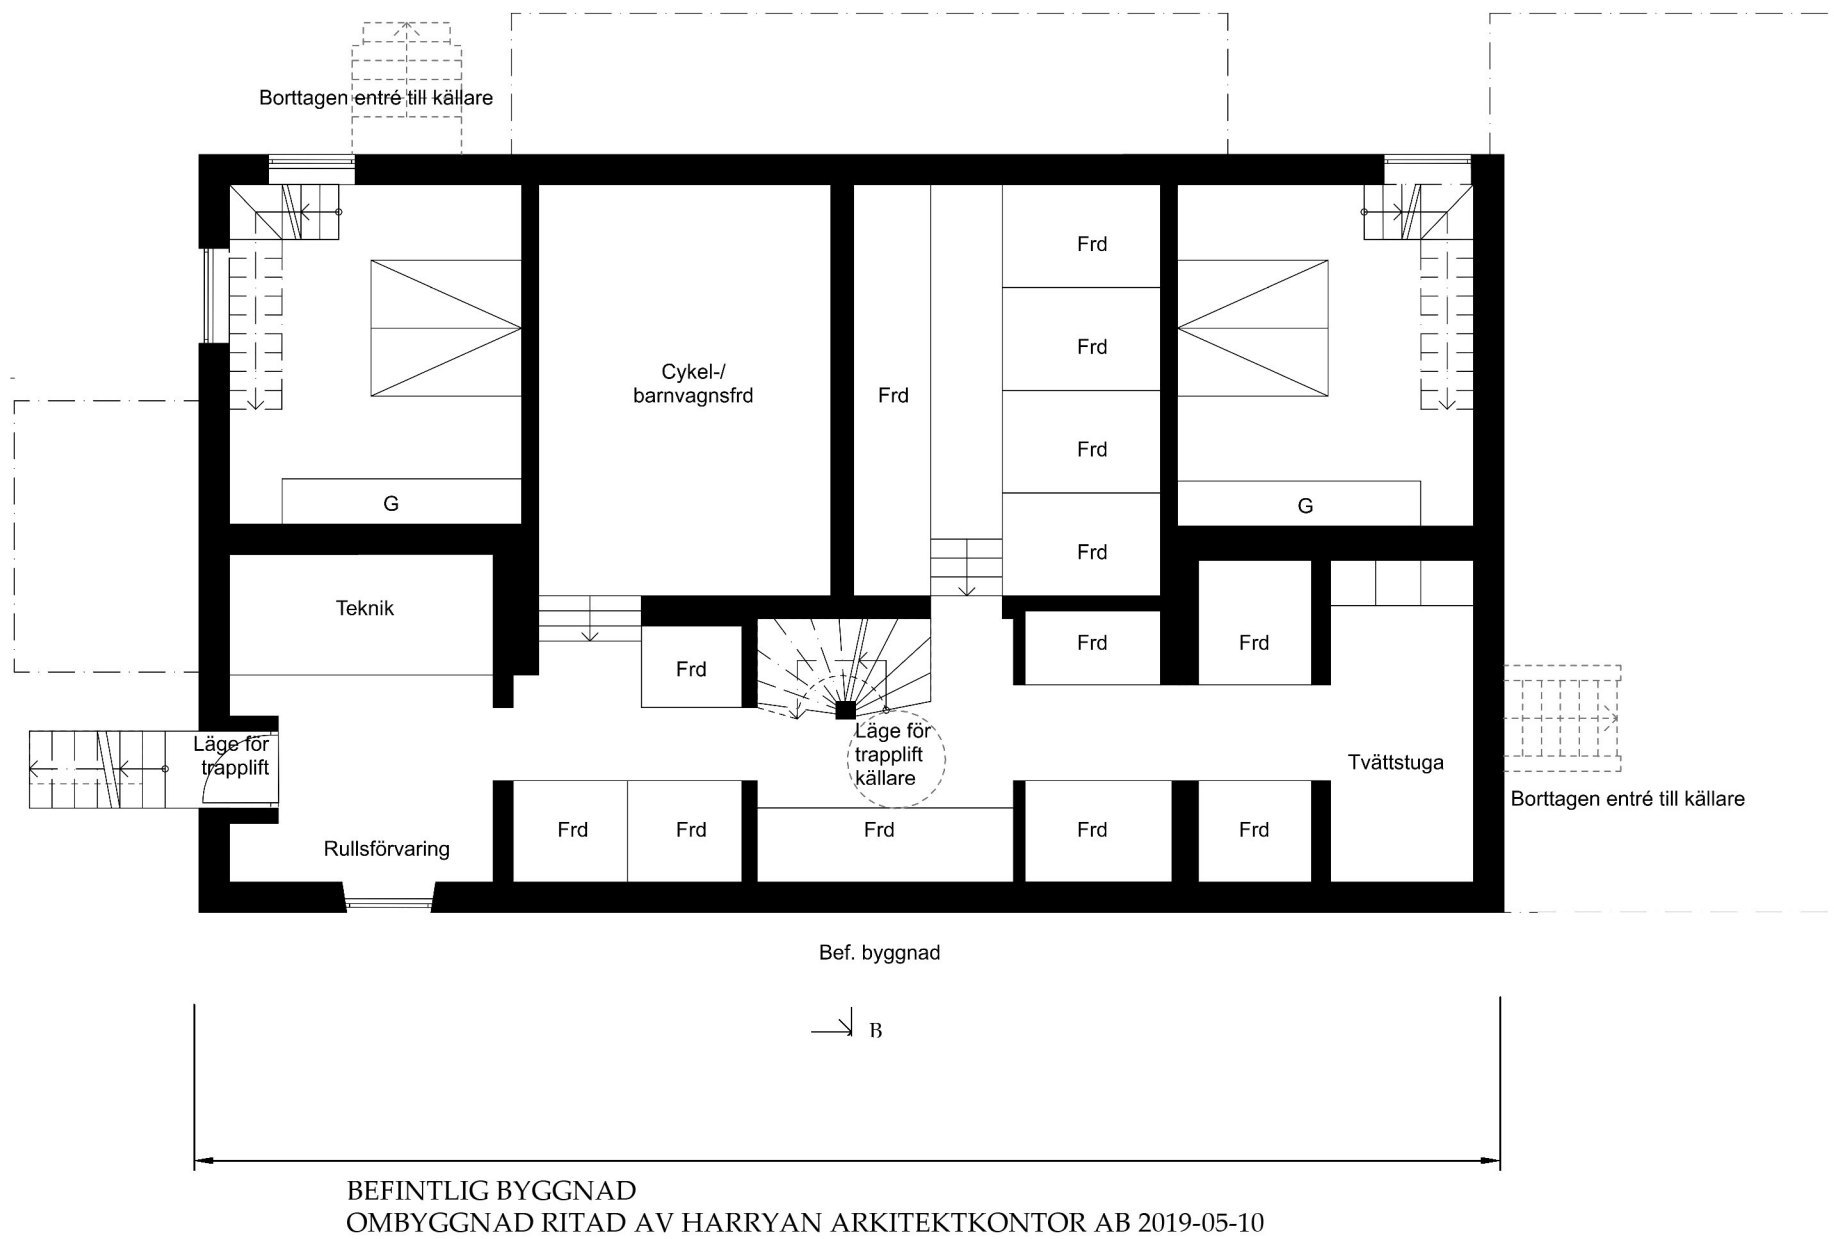

0	1	2	3	BET	NR	ÄNDRINGEN AVSER	STATUS	DATUM	SIGN
SKALA 1:100 A3				PROJEKT TILLBYGGNAD MODELLVILLAN 8 PLAN 0 KÄLLARPLAN			BYGGLOVSHANDLING		
DATUM 2020-08-10		UPPDRAG NR 1913					UPPDRAGSGIVARE KALE KARLBERG		
RITAD AV IJG		HANDLÄGGARE IJG					RITN NR A-40.0-100		
ANSVARIG Ingrid Jonsson-Gremo									
GREMO arkitektkontor ARCHITECTURE & DESIGN				Skedevi Prästgård 1 643 94 VINGÅKER			E-mail: ark.bygg@gremos.com www.gremos.com		
				Tel. 070-5500686					

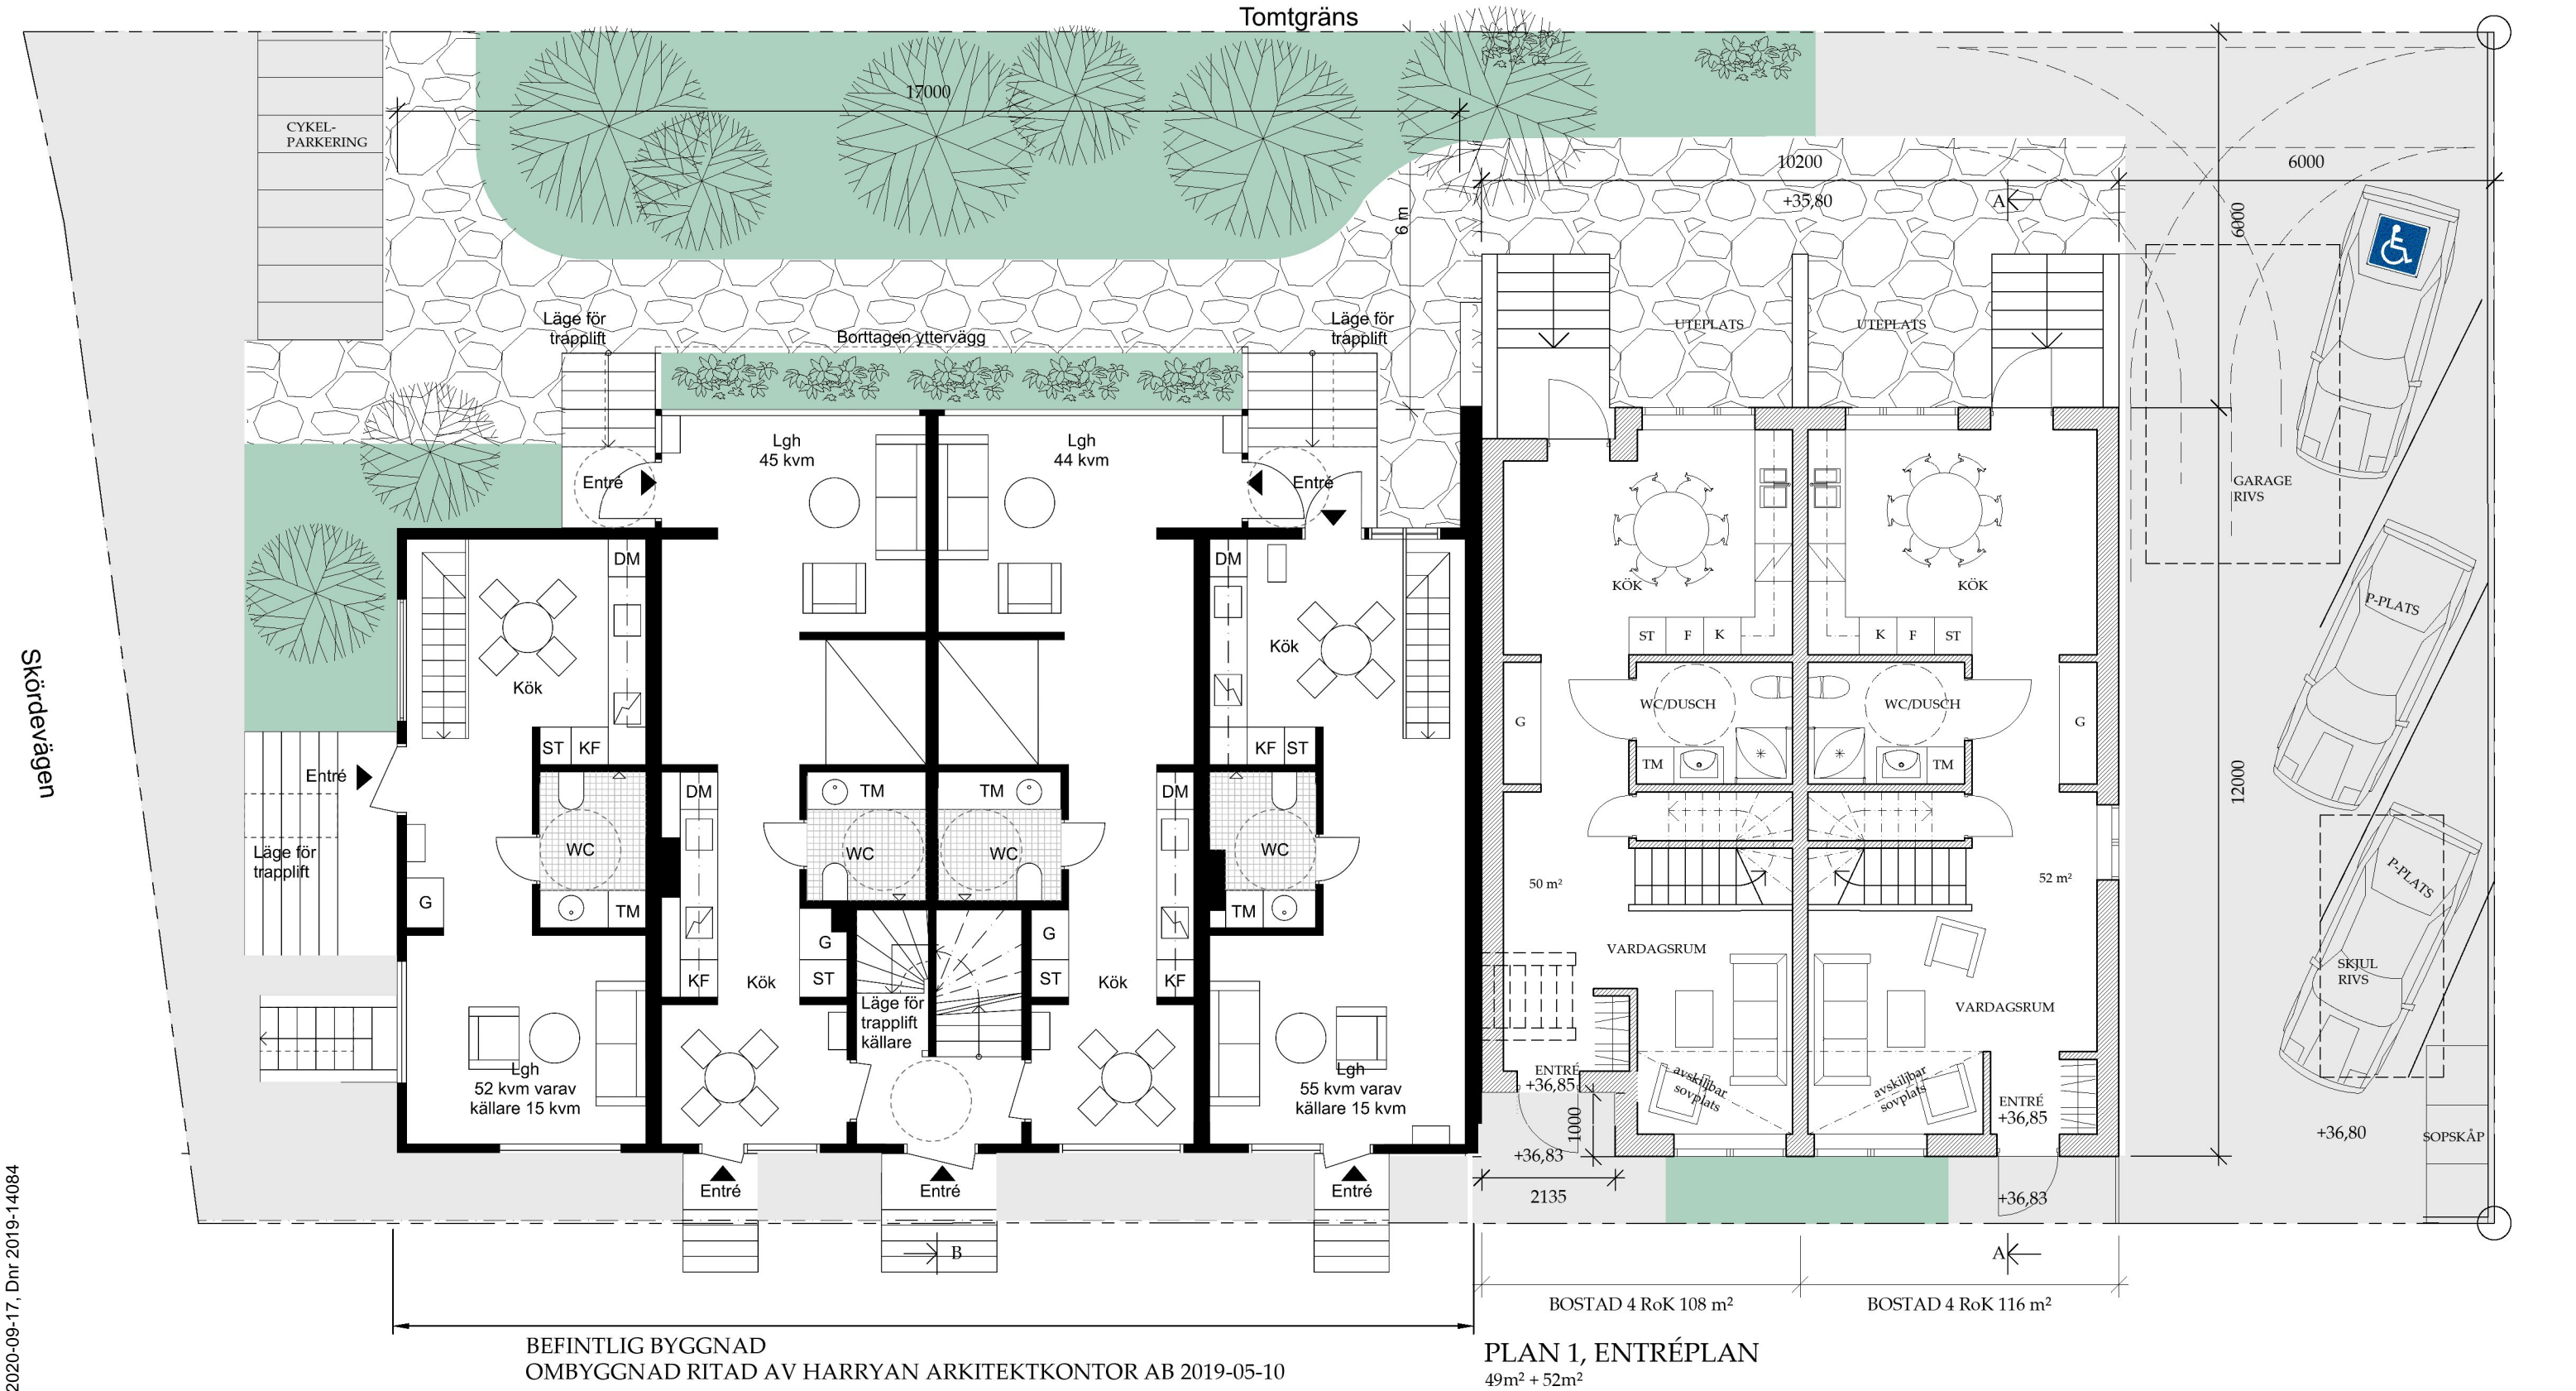


FÖRKLARINGAR

RITNINGAR OCH +HÖJDER PÅ BEFINTLIG BYGGNAD BASERAS PÅ RELATIONS-RITNINGAR DATERADE 2015-09- 01, UPPRÄTTADE AV PNTHOUSE.

1 UTÖKAD INDRAGNING AV FASADLIV
NÄRMAST BEF. BYGGNAD 2020-09-16/IJG


0	1	2	3	BET	NR	ÄNDRINGEN AVSER	STATUS	DATUM	SIGN
SKALA				PROJEKT			BYGGLOVSHANDLING		
1:100 I A3				TILLBYGGNAD MODELLVILLAN 8			KALE KARLBERG		
DATUM				UPPDRAG NR			UPPDRAGSGIVARE		
2020-08-10				1913			KALE KARLBERG		
RITAD AV				HANDLAGGARE					
IJG				IJG					
ANSVARIG									
Ingrid Jonsson-Gremo									
GREMO arkitektkontor ARCHITECTURE & DESIGN				Skedevi Prästgård 1 643 94 VINGÅKER			E-mail: ark.bygg@gremos.com Tel. 070-5500686 www.gremos.com		
							RITN. NR. BET		
							A-40.0-101 1		

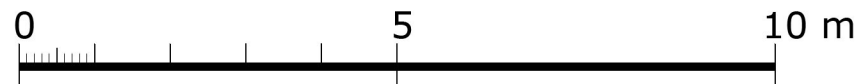

Inkom till Stockholms stadsbyggnadskontor - 2020-09-17, Dnr 2019-14084

FÖRKLARINGAR


RITNINGAR OCH +HÖJDER PÅ BEFINTLIG
BYGGNAD BASERAS PÅ RELATIONS-
NINGAR DATERADE 2015-09- 01,
UPPRÄTTADE AV PNTHOUSE.

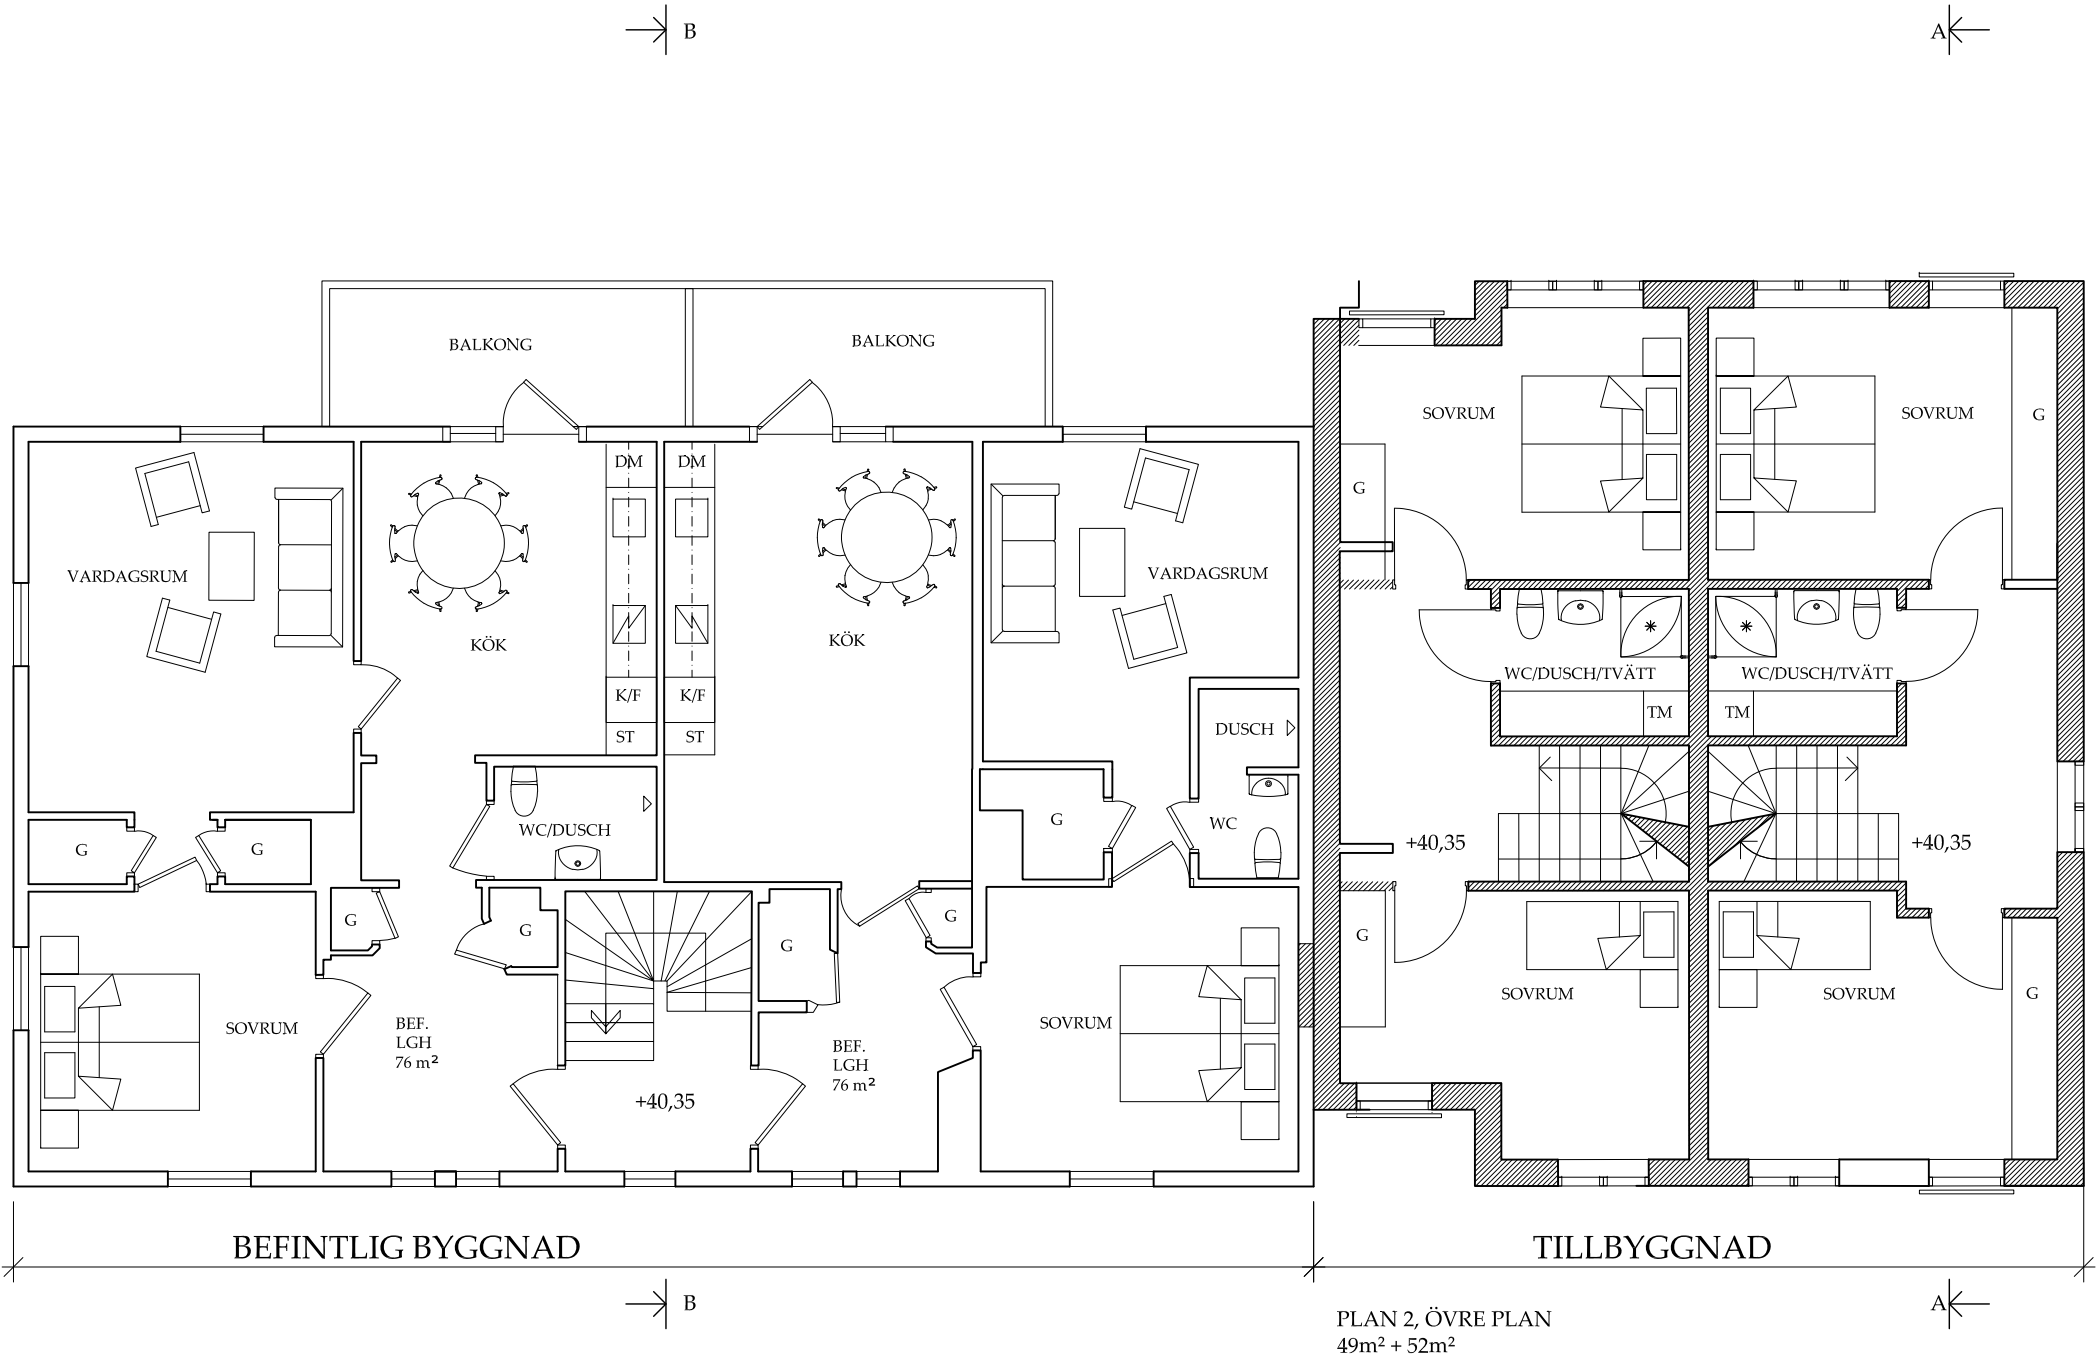

1 UTÖKAD INDRAGNING AV FASADLIV
NÄRMAST BEF. BYGGNAD 2020-09-16/IJG

					BET	NR	ÄNDRINGEN AVSER		DATUM		SKN	
SKALA					PROJEKT				STATUS			
1:100 i A3					TILLBYGGGNAD MODELLVILLAN 8				BYGGLOVSHANDLING			
DATUM		UPPDRAG NR			PLAN 2 ÖVRE PLAN				UPPDRAGSGIVARE			
2020-08-10		1913							KALE KARLBERG			
RITAD AV		HANDLÄGGARE										
IJG		IJG										
ANSVARIG												
Ingrid Jonsson-Gremo												
GREMOS arkitektkontor ARCHITECTURE & DESIGN					Skedevi Prästgård 1 643 94 VINGÅKER		E-mål: ark.bygg@gremos.com www.gremos.com		Tel. 070-5500686		RITN. NR.	
											BET	
									A-40.0-102		1	


FÖRKLARINGAR
RITNINGAR OCH +HÖJDER PÅ BEFINTLIG
BYGGNAD BASERAS PÅ RELATIONSRI-
NINGAR DATERADE 2015-09- 01,
UPPRÄTTADE AV PNTHOUSE.

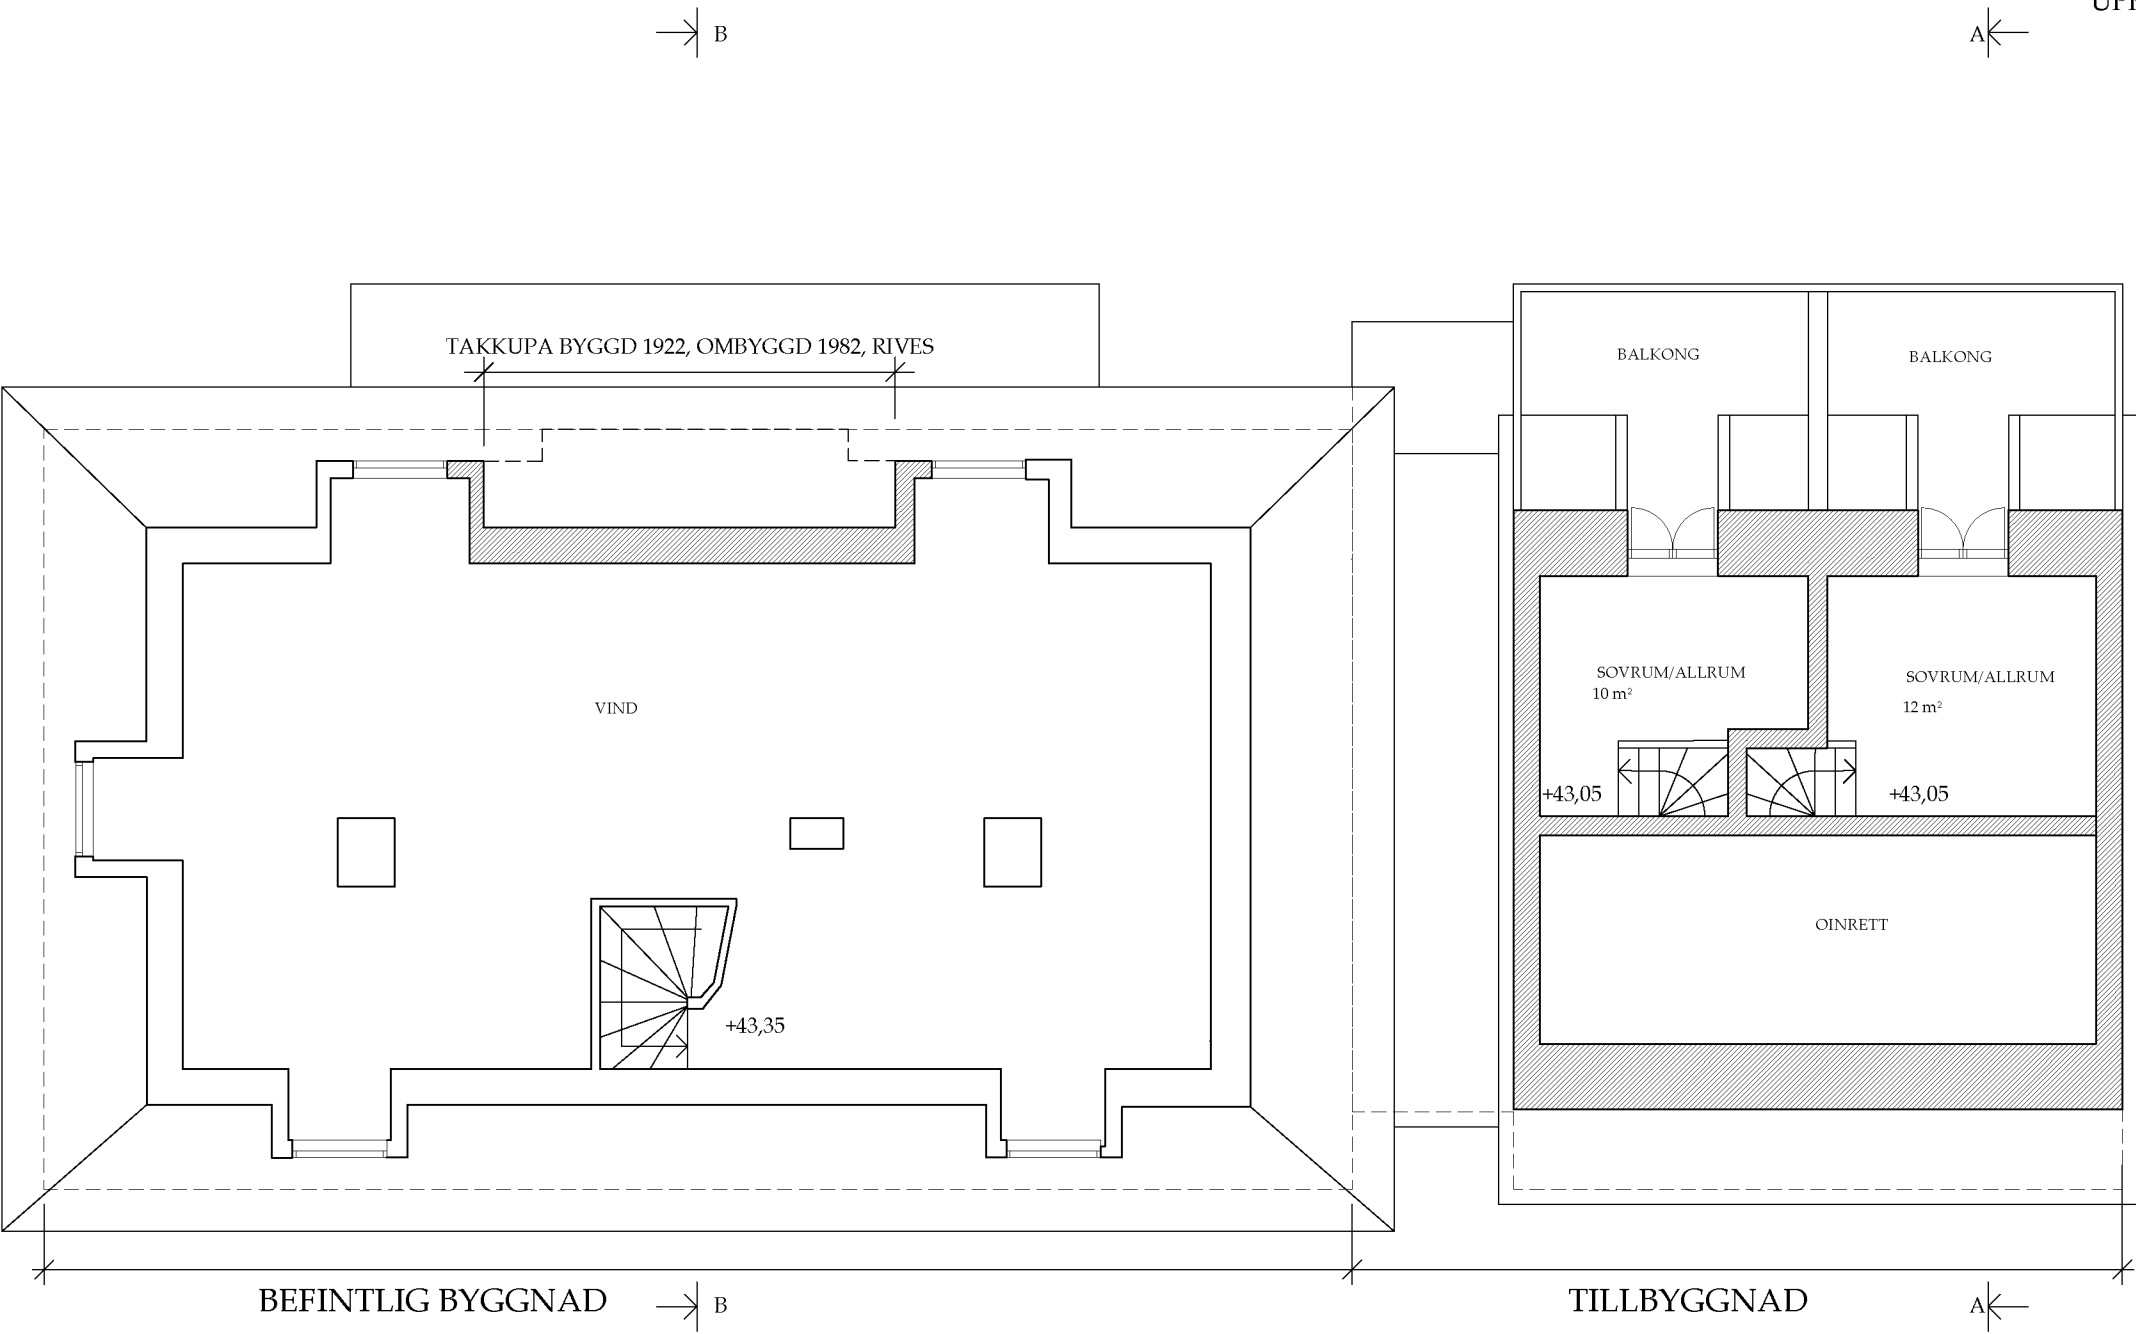

PLAN 3, VINDSPLAN
VINDSBOTTEN 68m²
INREDD VIND 10+12m²


1 UTÖKAD INDRAGNING AV FASADLIV
NÄRMAST BEF. BYGGNAD 2020-09-16/IJG

			BET			NR			ÄNDRINGEN AVSER			DATUM			SIGN					
SKALA									PROJEKT						STATUS					
1:100 i A3									TILLBYGGNAD MODELLVILLAN 8						BYGGLOVSHANDLING					
DATUM			UPPDRAG NR						PLAN 3 VINDSPLAN						UPPDRAGSGIVARE					
2020-08-10			1913												KALE KARLBERG					
RITAD AV			HANDLÄGGARE																	
IJG			IJG						Ingrid Jonsson-Gremo						RITN. NR					
ANSVARIG																				
GREMOS									Skedevi Prästgård 1			E-mail: ark.bygg@gremos.com			Tel. 070-5500686			BET		
arkitektkontor									643 94 VINGÅKER			www.gremos.com			1					
ARCHITECTURE & DESIGN																				

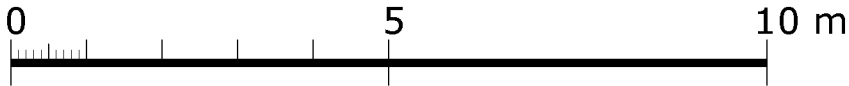

FÖRKLARINGAR


RITNINGAR OCH +HÖJDER PÅ BEFINTLIG
BYGGNAD BASERAS PÅ RELATIONSRI-
NINGAR DATERADE 2015-09- 01,
UPPRÄTTADE AV PNTHOUSE.

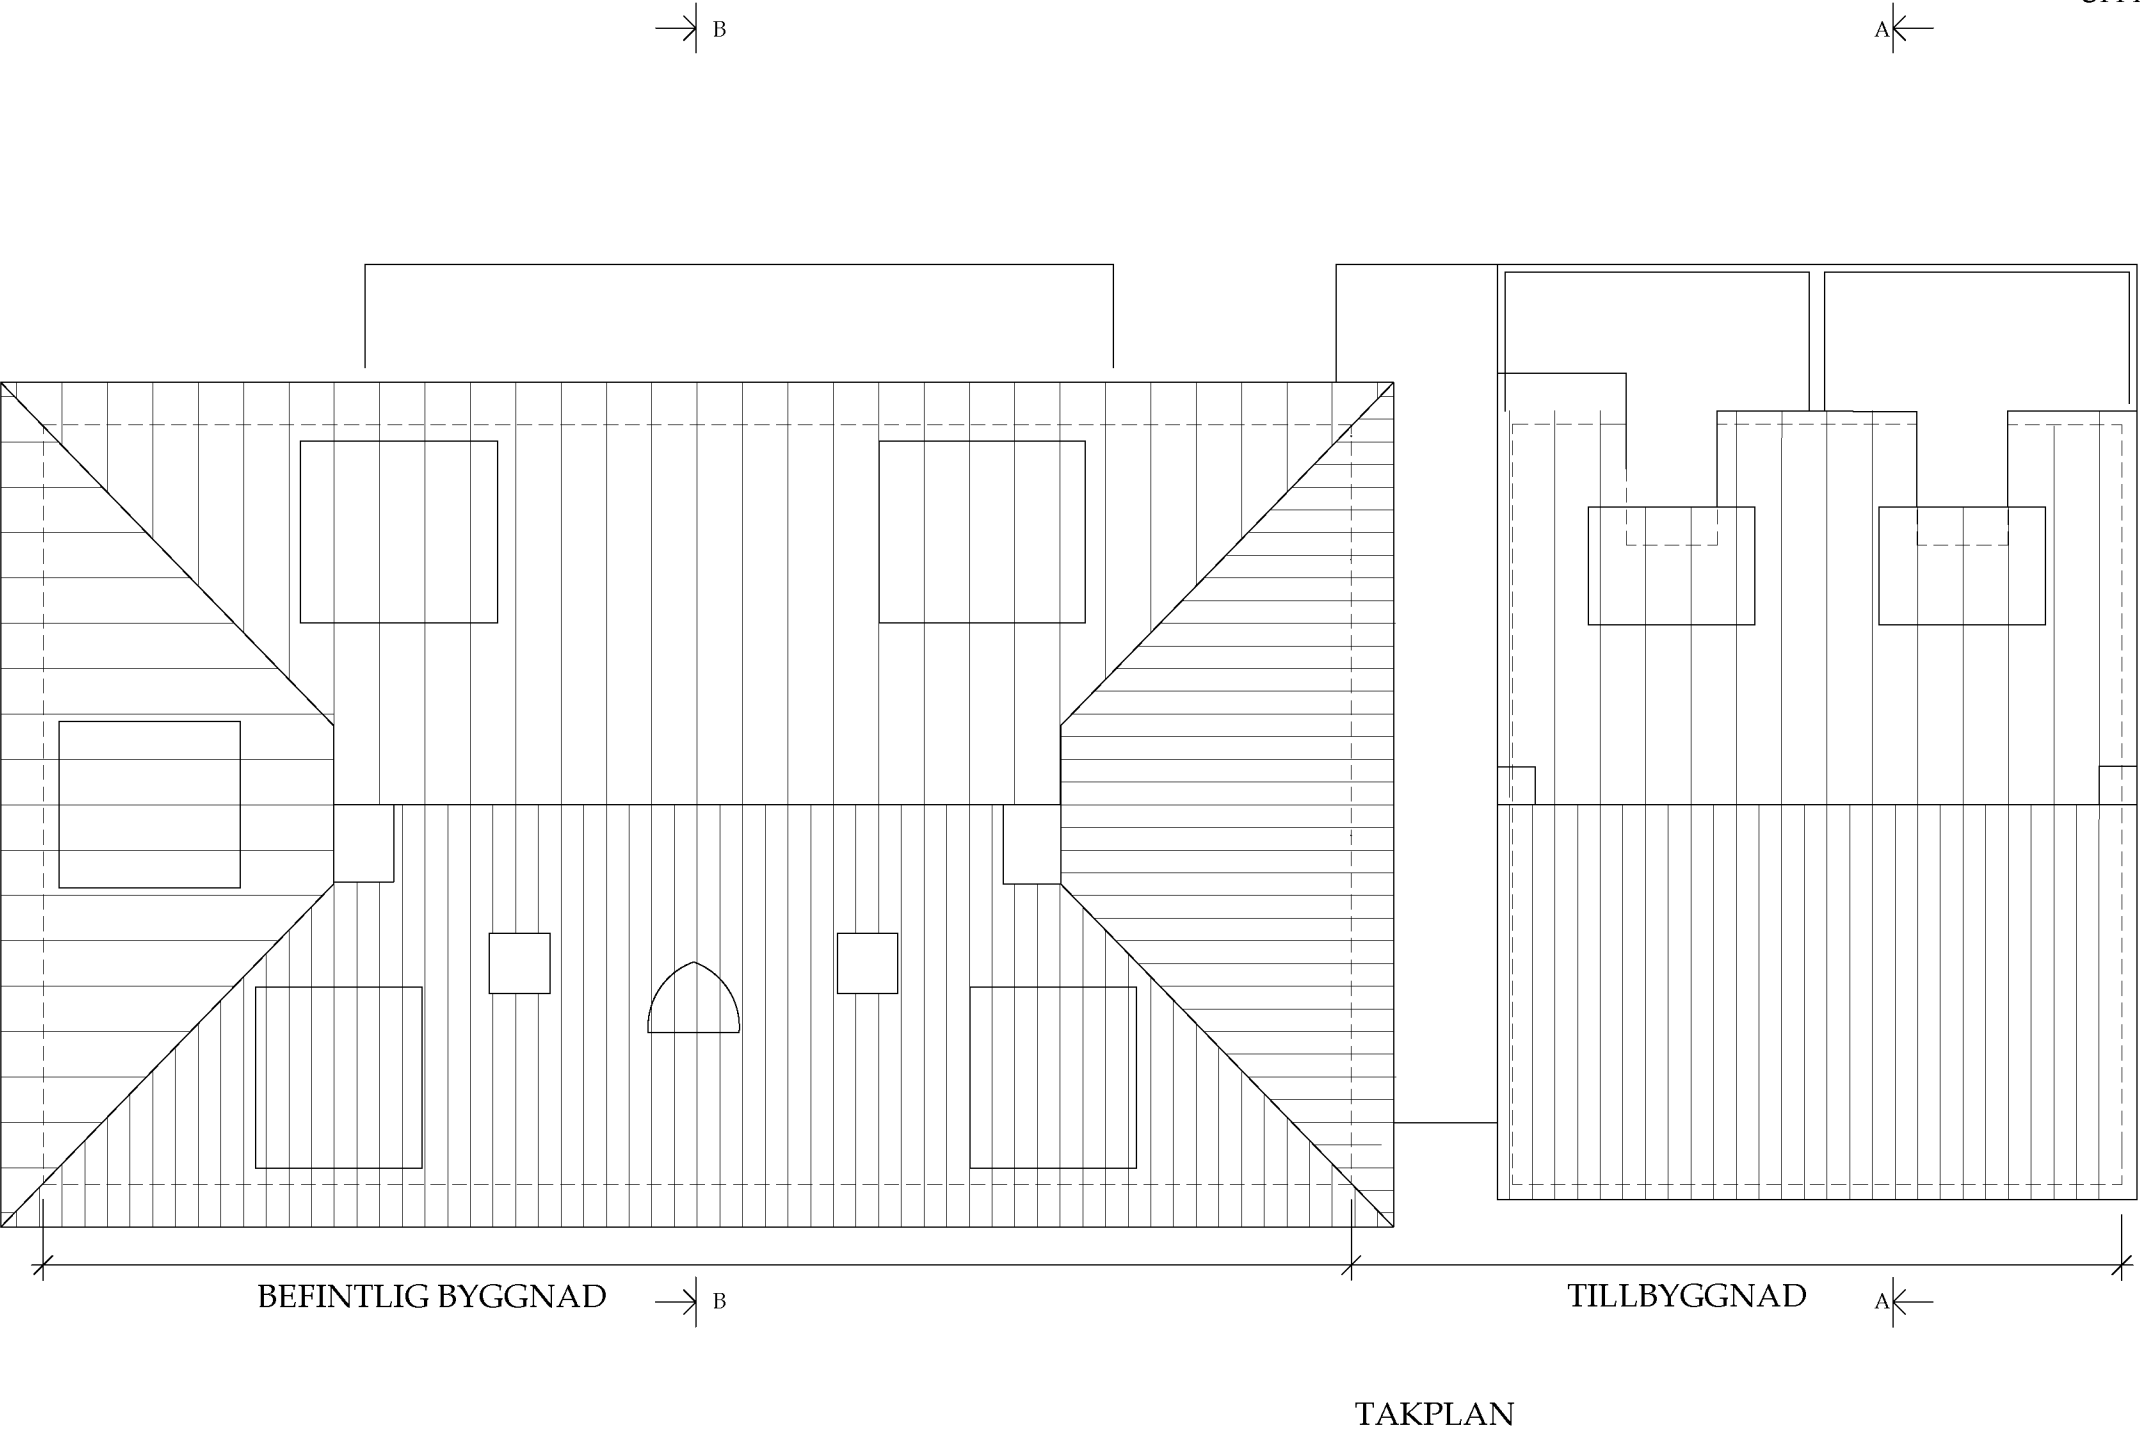

1 UTÖKAD INDRAGNING AV FASADLIV
NÄRMAST BEF. BYGGNAD 2020-09-16/IJG

			1	2	3	BET	NR	ÄNDRINGEN AVSER	DATUM	SIGN	
SKALA						PROJEKT			STATUS		
1:100 i A3						TILLBYGGNAD MODELLVILLAN 8			BYGGLOVSHANDLING		
DATUM						UPPDRAG NR			UPPDRAGSGIVARE		
2020-08-10						1913			KALE KARLBERG		
RITAD AV						HANDLÄGGARE					
IJG						IJG					
ANSVARIG						TAKPLAN					
Ingrid Jonsson-Gremo											
GREMOS arkitektkontor ARCHITECTURE & DESIGN						Skedevi Prästgård 1 643 94 VINGÅKER			RITN. NR		
									BET		
									A-40.0-104		
									1		
						E-mail: ark.bygg@gremos.com			Tel. 070-5500686		

FÖRKLARINGAR
RITNINGAR OCH +HÖJDER PÅ BEFINTLIG
BYGGNAD BASERAS PÅ RELATIONS-
RITNINGAR DATERADE 2015-09- 01,
UPPRÄTTADE AV PNTHOUSE.

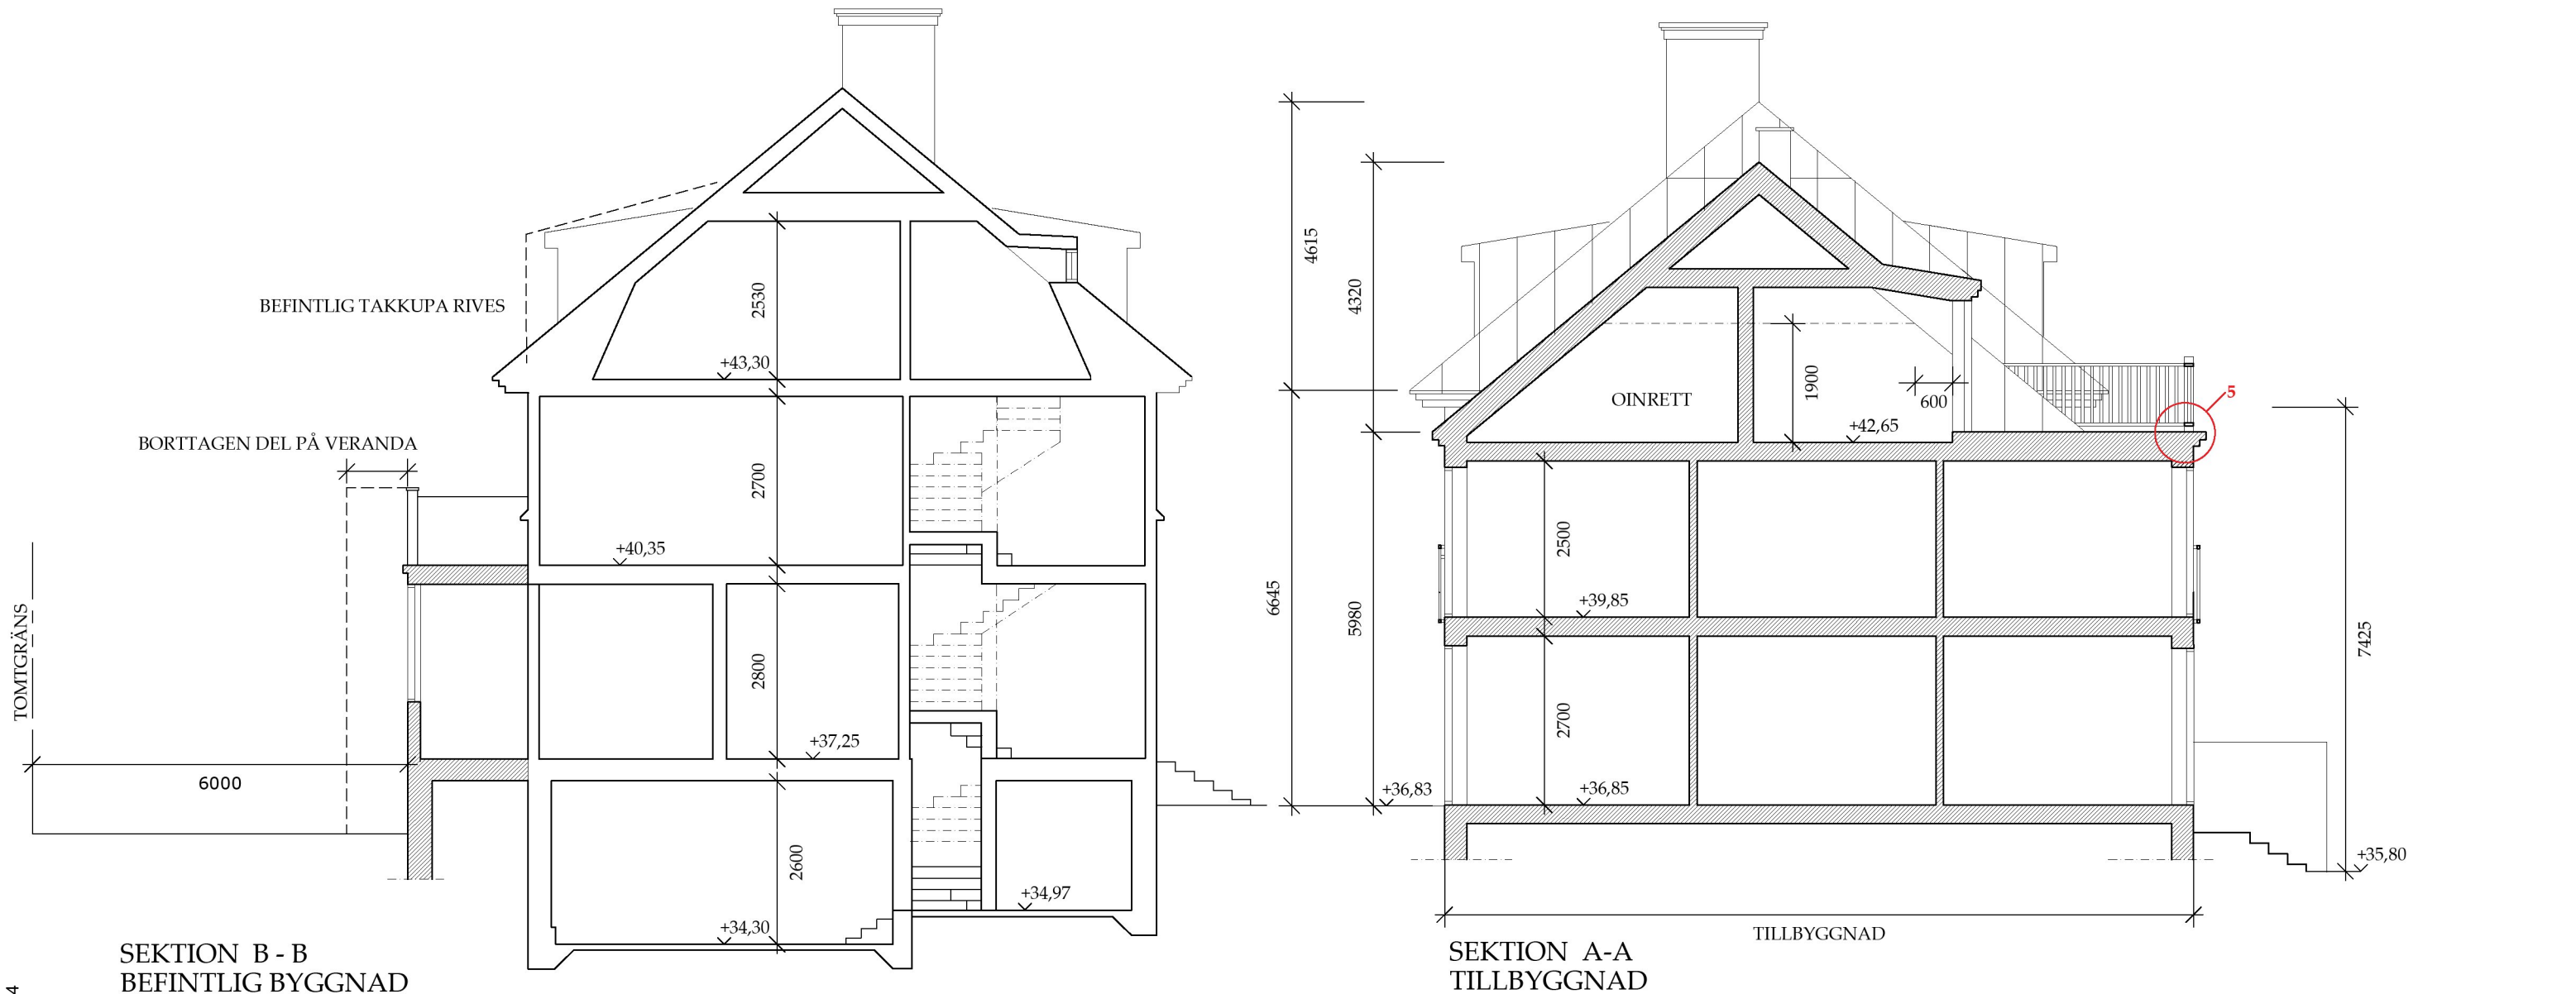

Inkom till Stockholms stadsbyggnadskontor - 2020-09-17, Dnr 2019-14084

0				1	2	3	BET	NR	ÄNDRINGEN AVSER	DATUM		SIGN
SKALA 1:100 A3							PROJEKT TILLBYGGNAD MODELLVILLAN 8			STATUS BYGGLOVSHANDLING		
DATUM 2020-08-10		UPPDRAG NR 1913					SEKTIONER			UPPDRAGSGIVARE KALE KARLBERG		
RITAD AV IJG		HANDLÄGGARE IJG								RITN. NR. A-40.0-105		
ANSVARIG Ingrid Jonsson-Gremo												
GREMO arkitektkontor ARCHITECTURE & DESIGN							Skedevi Prästgård 1 643 94 VINGÅKER		E-mail: ark.bygg@gremos.com www.gremos.com		Tel. 070-5500686	

FÖRKLARINGAR

RITNINGAR OCH +HÖJDER PÅ BEFINTLIG
BYGGNAD BASERAS PÅ RELATIONS-
RITNINGAR DATERADE 2015-09- 01,
UPPRÄTTADE AV PNTHOUSE.





Inkom till Stockholms stadsbyggnadskontor - 2020-09-17, Dnr 2019-14084

0123				BET			NR	ÄNDRINGEN AVSER			DATUM			SKN		
SKALA							PROJEKT					STATUS				
1:100 i A3							TILLBYGGGNAD MODELLVILLAN 8					BYGGLOVSHANDLING				
DATUM		UPPDRAG NR					FASAD MOT NORR					UPPDRAGSGIVARE				
2020-08-10		1913										KALE KARLBERG				
RITAD AV		HANDLÄGGARE														
IJG		IJG										RITN. NR.				
ANSVARIG																
Ingrid Jonsson-Gremo												A-40.0-106				
GREMOS arkitektkontor ARCHITECTURE & DESIGN							Skedevi Prästgård 1 643 94 VINGÅKER			E-mail: ark.bygg@gremos.com www.gremos.com			Tel. 070-5500686			

FÖRKLARINGAR


RITNINGAR OCH +HÖJDER PÅ BEFINTLIG
BYGGNAD BASERAS PÅ RELATIONS-
RITNINGAR DATERADE 2015-09- 01,
UPPRÄTTADE AV PNTHOUSE.

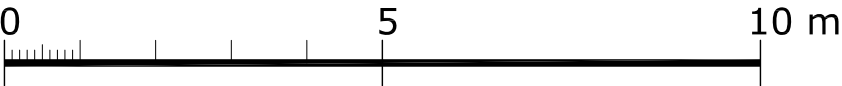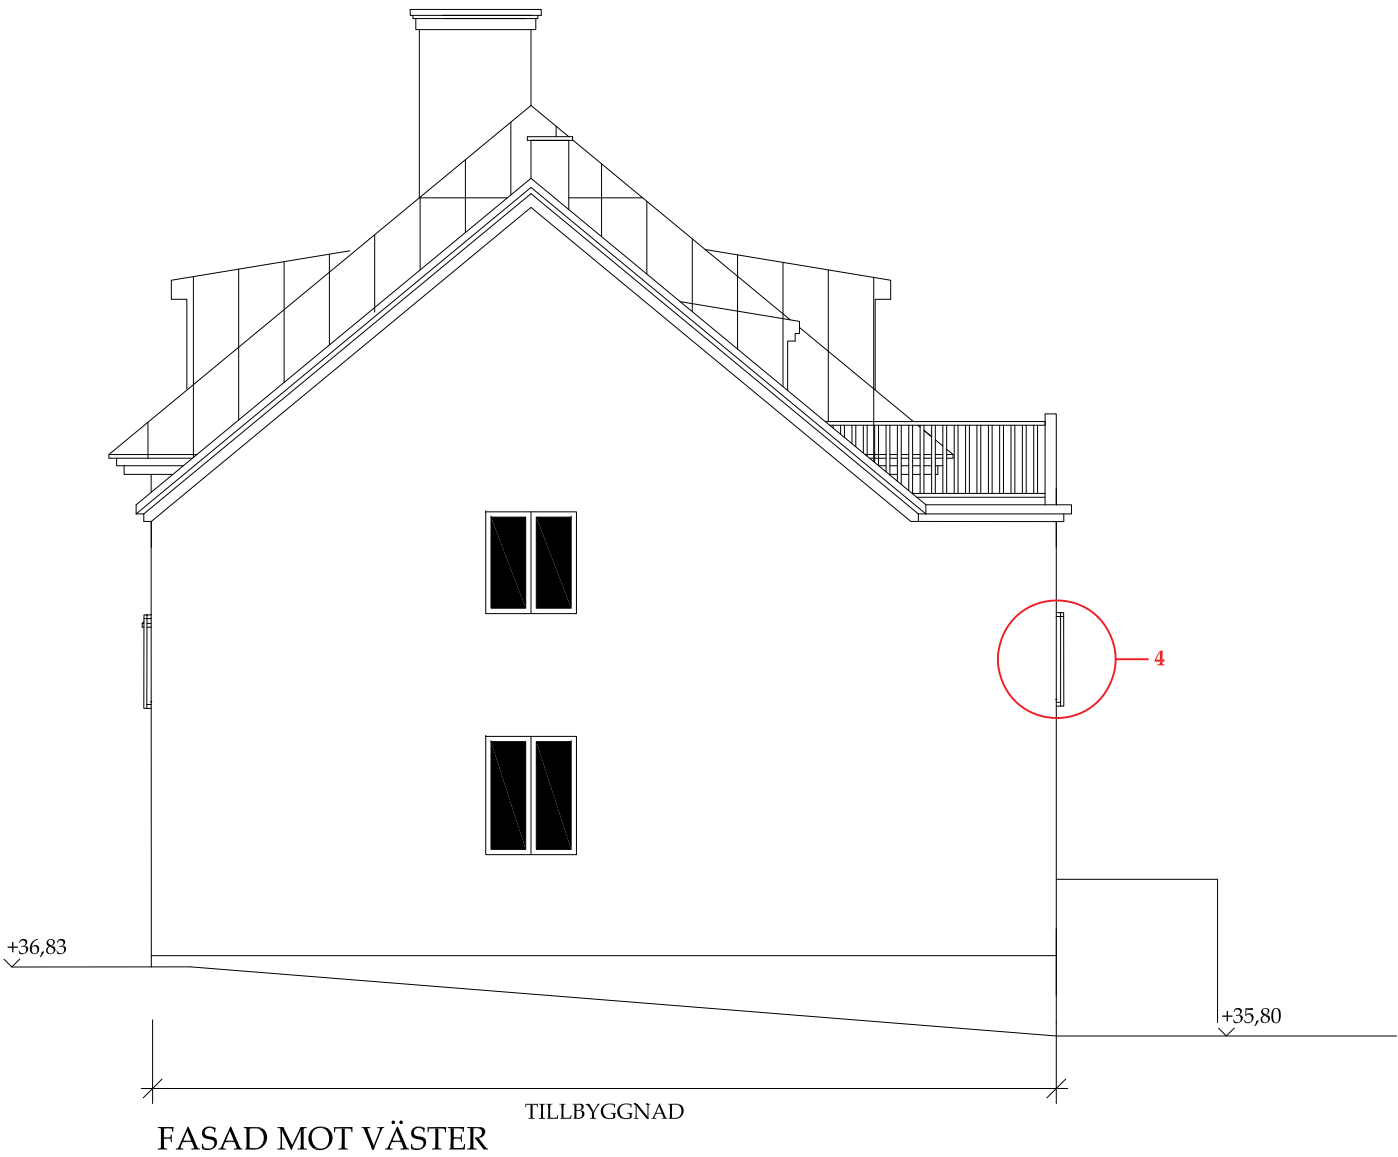

0				1				2				3				BET				NR				ÄNDRINGEN AVSER				DATUM				SIGN																															
SKALA																PROJEKT																STATUS																															
1:100 i A3																TILLBYGGGNAD MODELLVILLAN 8																BYGGLOVSHANDLING																															
DATUM								UPPDRAG NR								FASAD MOT VÄSTER																UPPDRAGSGIVARE																															
2020-08-10								1913																								KALE KARLBERG																															
RITAD AV								HANDLÄGGARE	
IJG								IJG	
ANSVARIG																Ingrid Jonsson-Gremo																RITN. NR.																BET															
																																A-40.0-107																															
GREMOS arkitektkontor ARCHITECTURE & DESIGN																Skedevi Prästgård 1 643 94 VINGÅKER								E-mail: ark.bygg@gremos.com www.gremos.com								Tel. 070-5500686																															

FÖRKLARINGAR


RITNINGAR OCH +HÖJDER PÅ BEFINTLIG
BYGGNAD BASERAS PÅ RELATIONSRI-
NINGAR DATERADE 2015-09- 01,
UPPRÄTTADE AV PNTHOUSE.

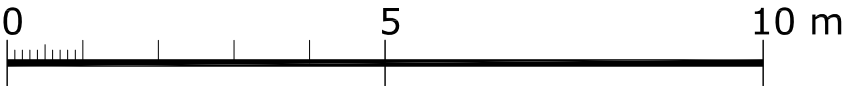


0123				BET			NR		ÄNDRINGEN AVSER		DATUM		SKN		
SKALA						PROJEKT						STATUS			
1:100 i A3						TILLBYGGGNAD MODELLVILLAN 8						BYGGLOVSHANDLING			
DATUM						UPPDRAG NR						UPPDRAGSGIVARE			
2020-08-10						1913						KALE KARLBERG			
RITAD AV						HANDLÄGGARE						FASAD MOT SÖDER			
IJG						IJG									
ANSVARIG						Ingrid Jonsson-Gremo						RITN. NR.			
GREMOS arkitektkontor ARCHITECTURE & DESIGN						Skedevi Prästgård 1 643 94 VINGÅKER						BET			
						E-mail: ark.bygg@gremos.com						A-40.0-108			
						www.gremos.com									
						Tel. 070-5500686									

FÖRKLARINGAR


RITNINGAR OCH +HÖJDER PÅ BEFINTLIG
BYGGNAD BASERAS PÅ RELATIONS-
RITNINGAR DATERADE 2015-09- 01,
UPPRÄTTADE AV PNTHOUSE.

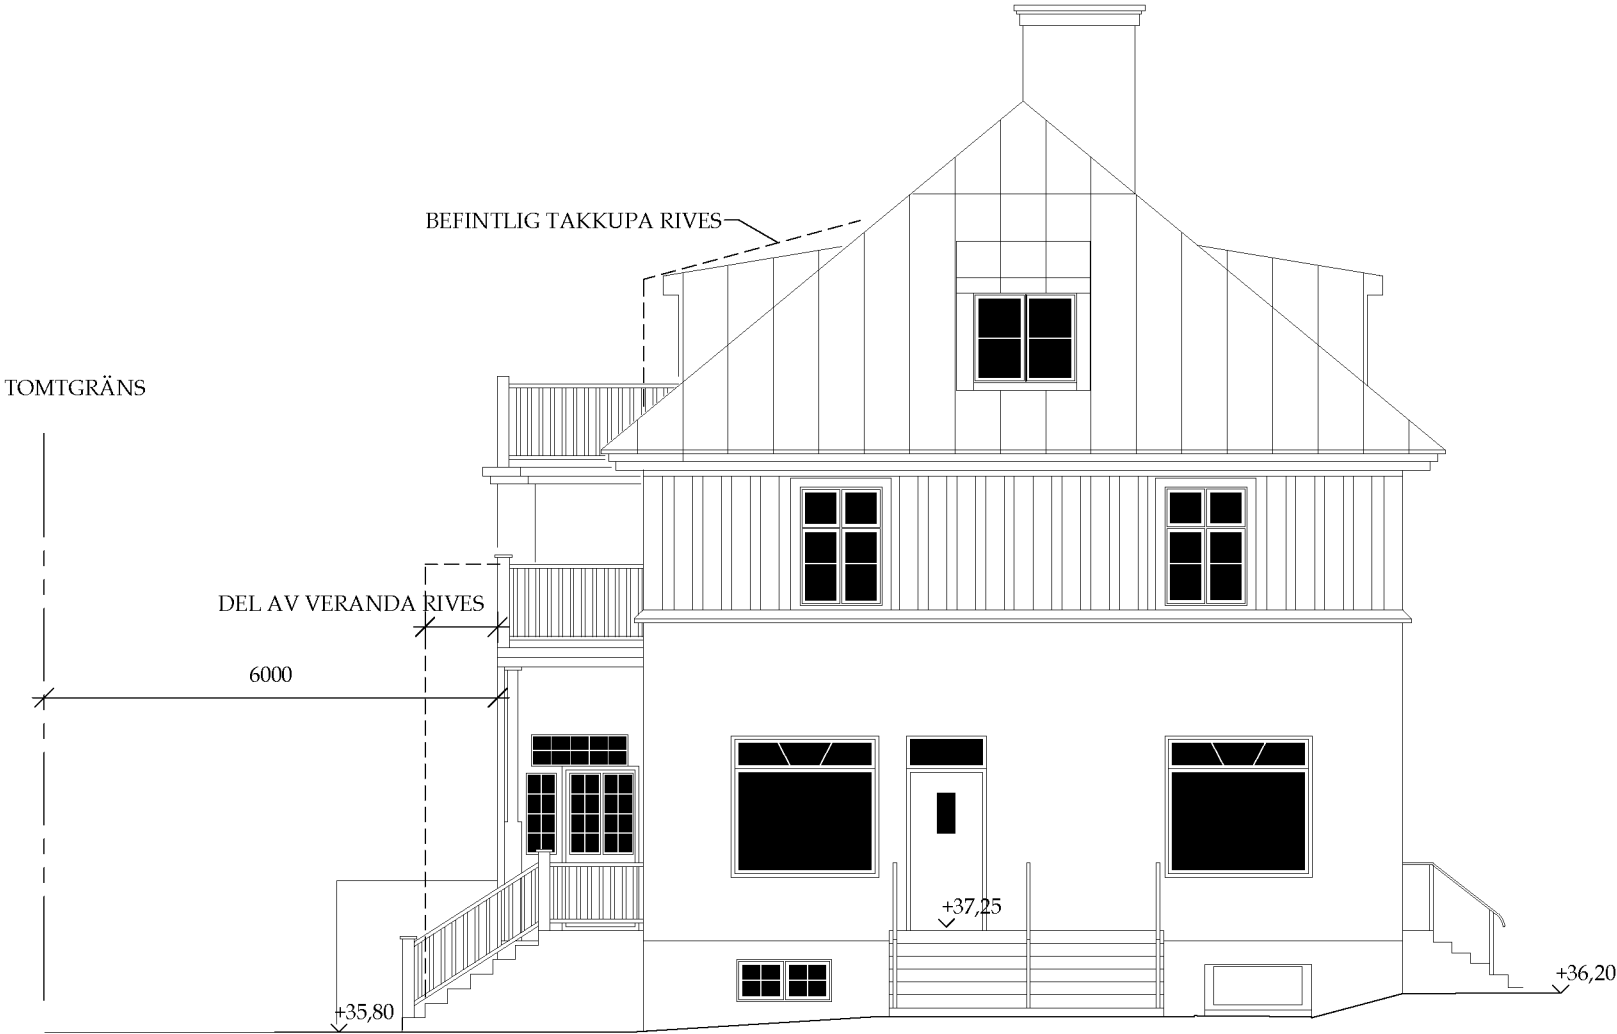

FASAD MOT ÖSTER

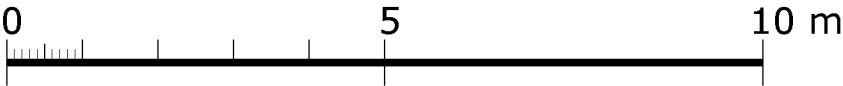


0			1	2	3	BET	NR	ÄNDRINGEN AVSER	DATUM	SIGN
SKALA						PROJEKT			STATUS	
1:100 i A3						TILLBYGGNAD MODELLVILLAN 8			BYGGLOVSHANDLING	
DATUM		UPPDRAG NR				FASAD MOT ÖSTER			UPPDRAGSGIVARE	
2020-08-10		1913							KALE KARLBERG	
RITAD AV		HANDLÄGGARE								
IJG		IJG								
ANSVARIG		Ingrid Jonsson-Gremo							RITN NR	

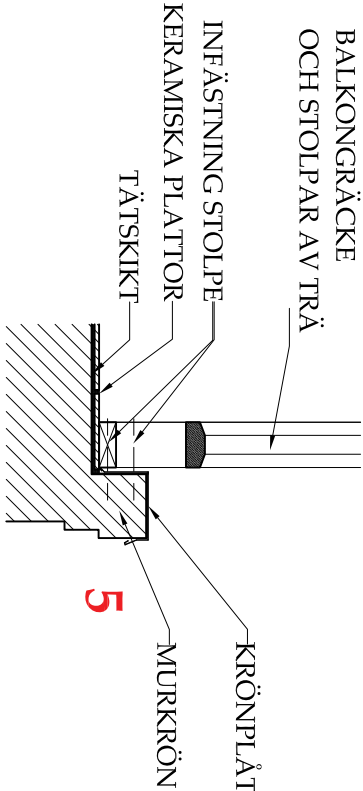


PRINCIPDETALJ

INFÄSTNING BALKONGRÄCKEN

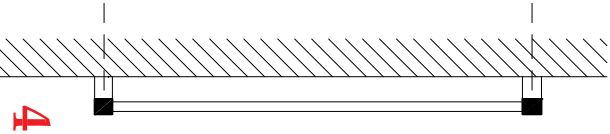

PRINCIPDETALJ

RÄCKEN PÅ FASAD

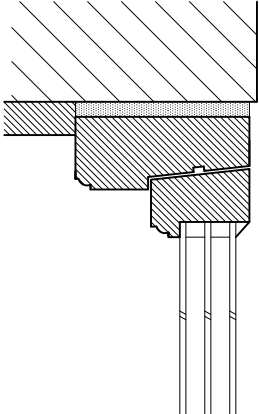

PRINCIPDETALJ FÖNSTER

UTÅTGÅENDE TREGLAS TRÄFÖNSTER MED
PROFILERAD INSIDA, SKALA 1:5,

0	1	2	3	BET	NR	ANSVÄRIG	STATUS	DATA	SKA
SKALA				PROJEKT		TILLBYGGNAD MODELVLILLAN 8			
1:20, 1.5 i A3				UPPDRAG NR		BYGGLOVSHANDLING			
2020-08-10				1913		UPPDRAGSGÄLDE			

Inkom till Stockholms stadsbyggnadskontor - 2020-09-17, Dnr 2019-14084



FÖRKLARINGAR
FÄRGERNA PÅ DATORSKÄRMEN OCH
I UTSKRIFTEN KAN VARA MISSVISANDE.
EN JÄMFÖRELSE MED AKTUELLT NCS-PROV
MÅSTE GÖRAS.

BEFINTLIG BYGGNAD

TAK
TAKFÖNSTER
TRÄPANEL, ÖVRE DEL
FÖNSTERFODER, ÖVRE DEL
FÖNSTER, ÖVRE DEL
PUTS, NEDRE DEL
FÖNSTER OCH DÖRRAR, NEDRE DEL
VERANDA OCH RÄCKEN MOT SÖDER

LIKA BEFINTLIGT, RÖD FALSAD PLÅT
LIKA BEFINTLIGT, RÖDA
LIKA BEFINTLIGT, NCS S 2502-Y/GRÅ
NCS S 2505-Y/GRÅ
LIKA BEFINTLIGT, NCS S 0502-Y/VIT
NCS S 2030-Y90R/BRUNROSA, MÖRKARE ÄN BEFINTLIGT
LIKA BEFINTLIGT, NCS S 4020-B/GRÅBLÅ
LIKA BEFINTLIGT, NCS S 0502-Y/VIT

TILLBYGGNAD

TAK
FÖNSTER, ÖVRE DEL
FASADPUTS, INDRAGEN DEL, SLÄT
FASADPUTS, SLÄT
FÖNSTER OCH DÖRRAR
RÄCKEN

LIKA BEFINTLIG BYGGNAD, RÖD FALSAD PLÅT
LIKA BEFINTLIGT, NCS S 0502-Y/VIT
NCS S 4010-G10Y/GRÅGRÖN
NCS S 2030-Y50R/BRUNORANGE
NCS S 4010-G10Y/GRÅGRÖN
NCS S 6020-G MÖRKT GRÅGRÖN

1 NY RITNING 2020-09-16/IJG

0	1	2	3	BETNRÄNDRINGEN AVSER			DATUM	SIGN
SKALA				PROJEKT			STATUS	
1:100 i A3				TILLBYGGNAD MODELLVILLAN 8			BYGGLOVSHANDLING	
DATUM		UPPDRAG NR		ILLUSTRATION FÄRGSÄTTNING FASAD MOT NORR			UPPDRAGSGIVARE	
2020-09-16		1913					KALE KARLBERG	
RITAD AV		HANDLÄGGARE						
IJG		IJG						
ANSVARIG				Ingrid Jonsson-Gremo			RITN. NR.	
							BET	
<div><div><div><div><div><div>G</div><div>R</div><div>E</div><div>M</div><div>O</div><div>S</div></div></div><div><div>arkitektkontor</div><div>ARCHITECTURE & DESIGN</div></div></div><div><div>Skedevi Prästgård 1</div><div>643 94 VINGÅKER</div></div><div><div>E-mail: ark.bygg@gremos.com</div><div>www.gremos.com</div></div><div><div>Tel. 070-5500686</div></div></div></div>				A-40,0-111			1	

