

Gräns för
11,8 kvm
plan golvyta

Förråd
Takhöjd
2,0 m

Skåp

Tvättmaskin

Duschkabin

WC


Takhöjd
2,7 m

Garderob

Kockkläder


Städskrubb
med vask

STOCKHOLM
STAD
Stadsbyggnadskontoret
Inkom 2020-09-21
Reg.
Dnr: 2020-12664-575

BET	ANT	ÄNDRINGEN AVSER	SIGN	DATUM
Relationshandling				
Titanium Stortorget 1, 111 29 STOCKHOLM Tel. 08-20 77 20, Fax. 08-20 78 20 info@titanium.se, www.titanium.se				
<input type="checkbox"/>		TEL:		
<input type="checkbox"/>		FAX:		
<input type="checkbox"/>		TEL:		
<input type="checkbox"/>		FAX:		
<input type="checkbox"/>		TEL:		
<input type="checkbox"/>		FAX:		
<input type="checkbox"/>		TEL:		
<input type="checkbox"/>		FAX:		
UPPDRAG NR		RITAD/KONSTR. AV	HANDLÄGGARE	
		CRG		
DATUM		ANSVARIG		
2004-08-24		Benny Sonesson		
M/S Hektor Restaurang Thaiboat Våning 1, under däck Detaljritning Omklädningsrum med förråd, WC och dusch				
SKALA	HALVSKALA	NUMMER	BET	
1:50	1:100	141M011		



GA RITNR:

ANM:

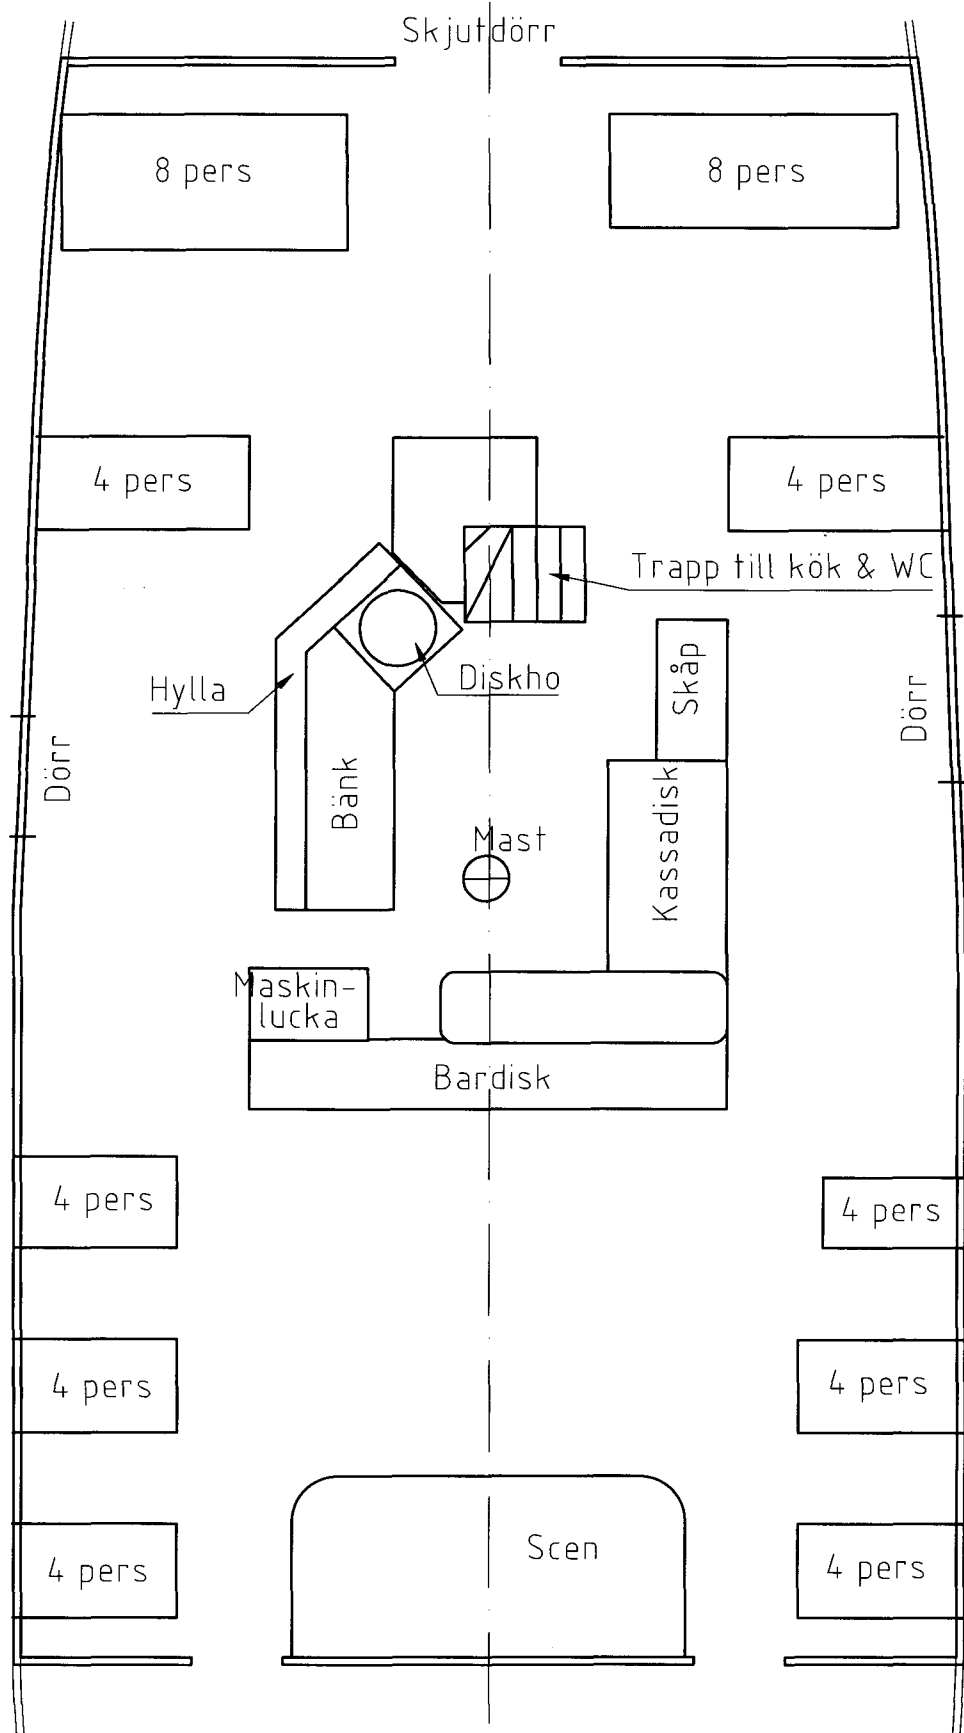



STOCKHOLM STAD
Stadsbyggnadskontoret
Inkom 2020-09-21
Reg.
Dnr: 2020-12664-575

BET	ANT	ÄNDRINGEN AVSER	SIGN	DATUM
Relationshandling				
Titanium Stortorget 1, 111 29 STOCKHOLM Tel. 08-20 77 20, Fax. 08-20 78 20 info@titanium.se, www.titanium.se				
<input type="checkbox"/>		TEL:		
<input type="checkbox"/>		FAX:		
<input type="checkbox"/>		TEL:		
<input type="checkbox"/>		FAX:		
<input type="checkbox"/>		TEL:		
<input type="checkbox"/>		FAX:		
<input type="checkbox"/>		TEL:		
<input type="checkbox"/>		FAX:		
UPPDRAG NR	RITAD/KONSTR. AV	HANDLÄGGARE		
DATUM	ANSVARIG			
2004-08-15	Benny Sonesson			
M/S Hektor Restaurang Thaiboat				
Våning 2, däckspan Detaljritning Restaurang och bar, fast inredning				
SKALA	HALVSKALA	NUMMER	BET	
1:50	1:100	141M022		

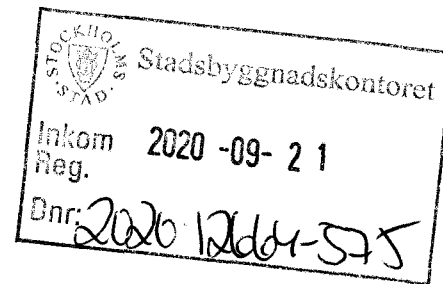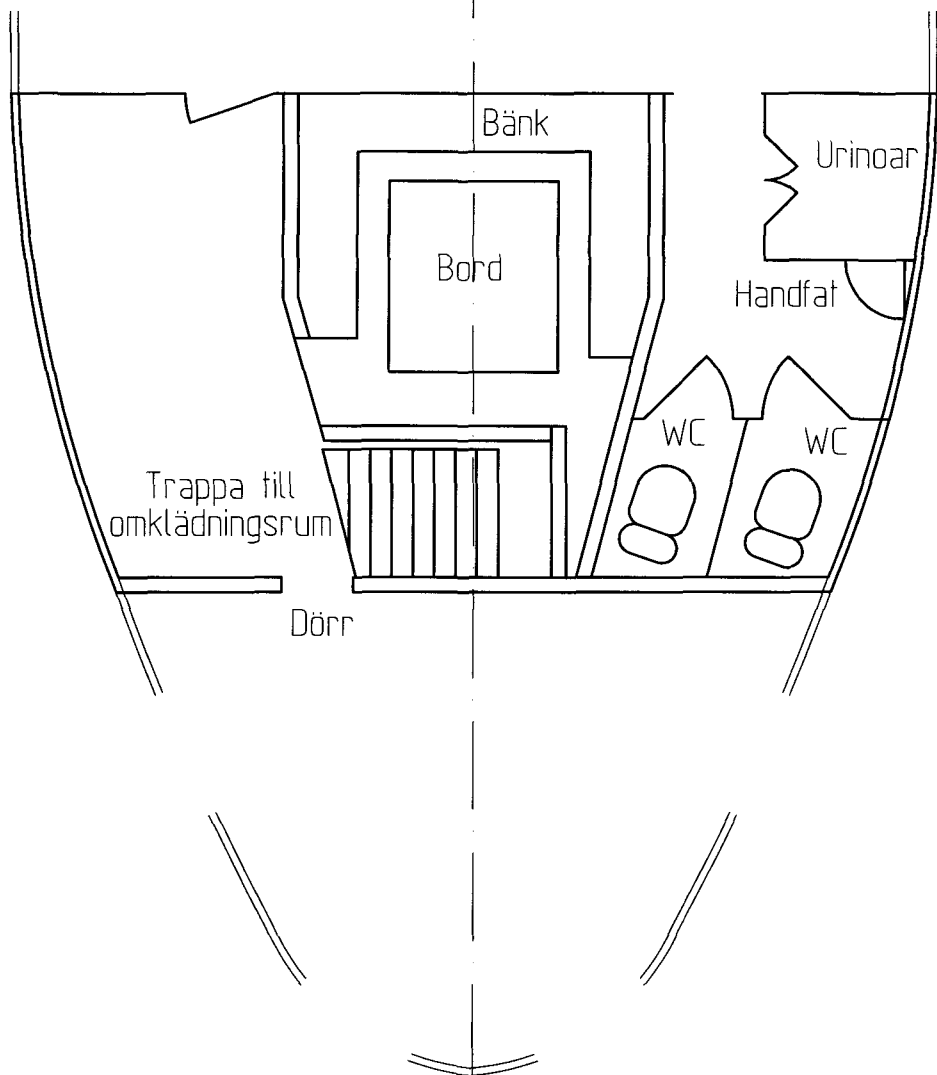

BET	ANT	ÄNDRINGEN AVSER	SIGN	DATUM
Relationshandling				
Titanium Stortorget 1, 111 29 STOCKHOLM Tel. 08-20 77 20, Fax. 08-20 78 20 info@titanium.se, www.titanium.se				
<input type="checkbox"/>		TEL:		
<input type="checkbox"/>		FAX:		
<input type="checkbox"/>		TEL:		
<input type="checkbox"/>		FAX:		
<input type="checkbox"/>		TEL:		
<input type="checkbox"/>		FAX:		
<input type="checkbox"/>		TEL:		
<input type="checkbox"/>		FAX:		
UPPDRAG NR	RITAD/KONSTR. AV	HANDLÄGGARE		
	CRG			
DATUM	ANSVARIG			
2004-08-15	Benny Sonesson			
M/S Hektor Restaurang Thaiboat				
Våning 2, däcksplå Detaljritning Uterum och gäst-WC				
SKALA	HALVSKALA	NUMMER	BET	
1:50	1:100	141M021		

Pos.	Antal	Beskrivning	Pos.	Antal	Beskrivning
1	1	Diskmaskin (lucka i höjd med diskbänk)	A	1	Kyltrum
2	1	Ställning för diskbackar	E	1	Bänk utanför serveringslucka
3	1	Diskbänk med diskdusch			
4	1	Ställning för diskbackar till kök			
5	1	Bänk innanför serveringslucka			
6	1	Hyllor			
7	1	Gräns mellan kök och disk			
8	1	Hyllor			
9	1	Stekplats			
10	1	Skötpplats			
11	1	3 kylar under beredningsbänk			
12	1	3 kylar under beredningsbänk			
13	1	Beredningsbänk			
14	1	2 frysar under beredningsbänk			
15	1	Beredningsbänk			
16	1	Manlucka Ø600			
17	1	Nödutgång i tak (befintlig manlucka)			

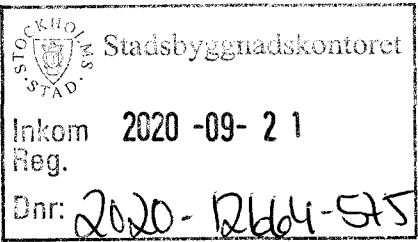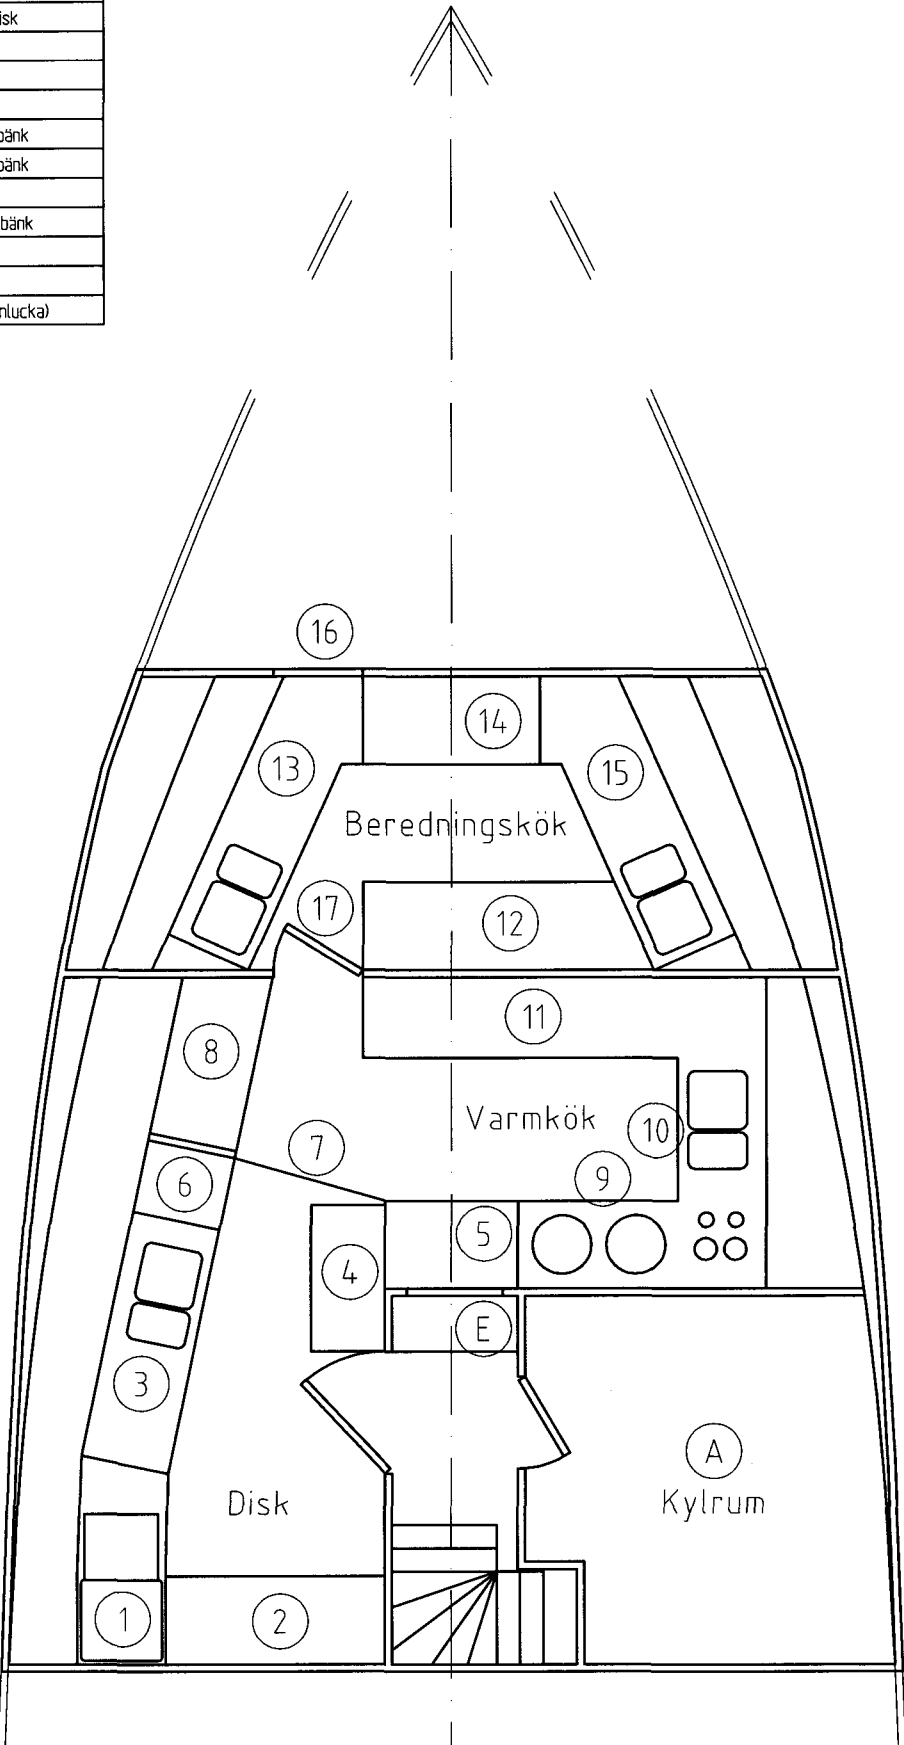

BET	ANT	ÄNDRINGEN AVSER	SIGN	DATUM
-----	-----	-----------------	------	-------

Relationshandling

Titanium
Stortorget 1, 111 29 STOCKHOLM
Tel. 08-20 77 20, Fax. 08-20 78 20
info@titanium.se, www.titanium.se



- ☐
☐
☐
☐
☐
- TEL:
FAX:
TEL:
FAX:
TEL:
FAX:
TEL:
FAX:
TEL:
FAX:

UPPDRAG NR	RITAD/KONSTR. AV CRG	HANDLÄGGARE
DATUM 2004-08-24	ANSVARIG Benny Sonesson	


M/S Hektor
Restaurang Thaiboat

Våning 1, under däck Detaljritning
Kök och kyltrum

SKALA 1:50	HALVSKALA 1:100	NUMMER 141M012	BET
---------------	--------------------	-------------------	-----


GA RITNR:

ANM:

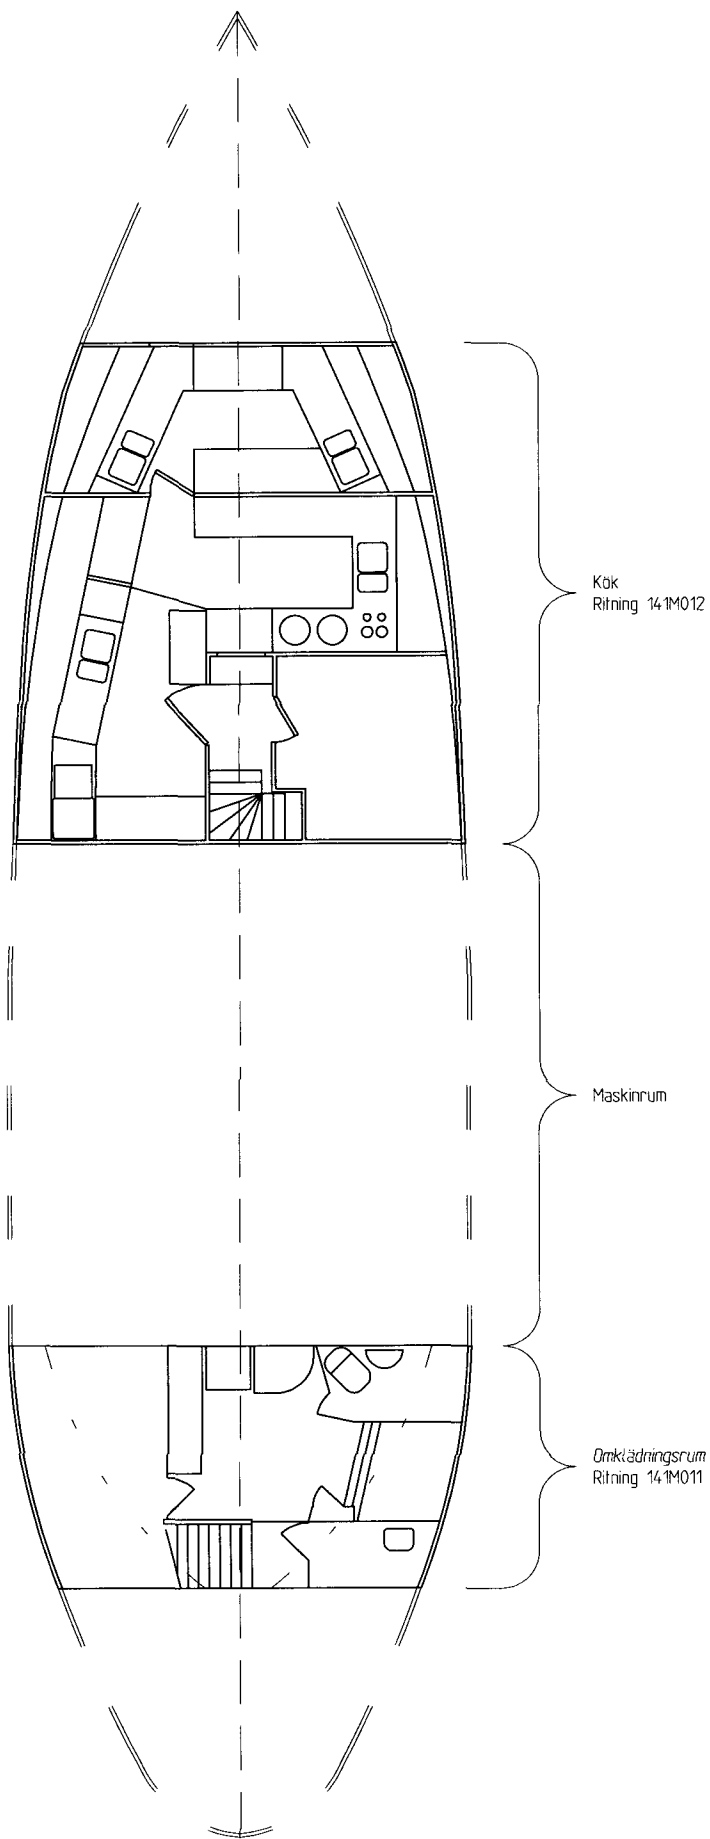

STOCKHOLM
STAD
Stadsbyggnadskontoret
Inkom 2020-09-21
Reg.
Dnr: 2020-12664-575

BET	ANT	ANDRINGSÄNDRING	SKALA	DATUM
Relationshandling				
Titanium Sörterget 1, 111 29 STOCKHOLM Tel: 08-20 77 20, Fax: 08-20 78 20 info@titanium.se, www.titanium.se				
TEL: FAX: TEL: FAX: TEL: FAX: TEL: FAX:				
UPPDRAG NR		RITAD/KONSTR AV		HANDLAGGARE
2004-08-15		CRG		Benny Sonesson
M/S Hektor Restaurang Thaiboat				
Våning 1, under däck Översiktsritning Plankörsning, personaltutrymmen				
SKALA	HALVSKALA	NUMMER		T BET
150	1:100	141-01-002		

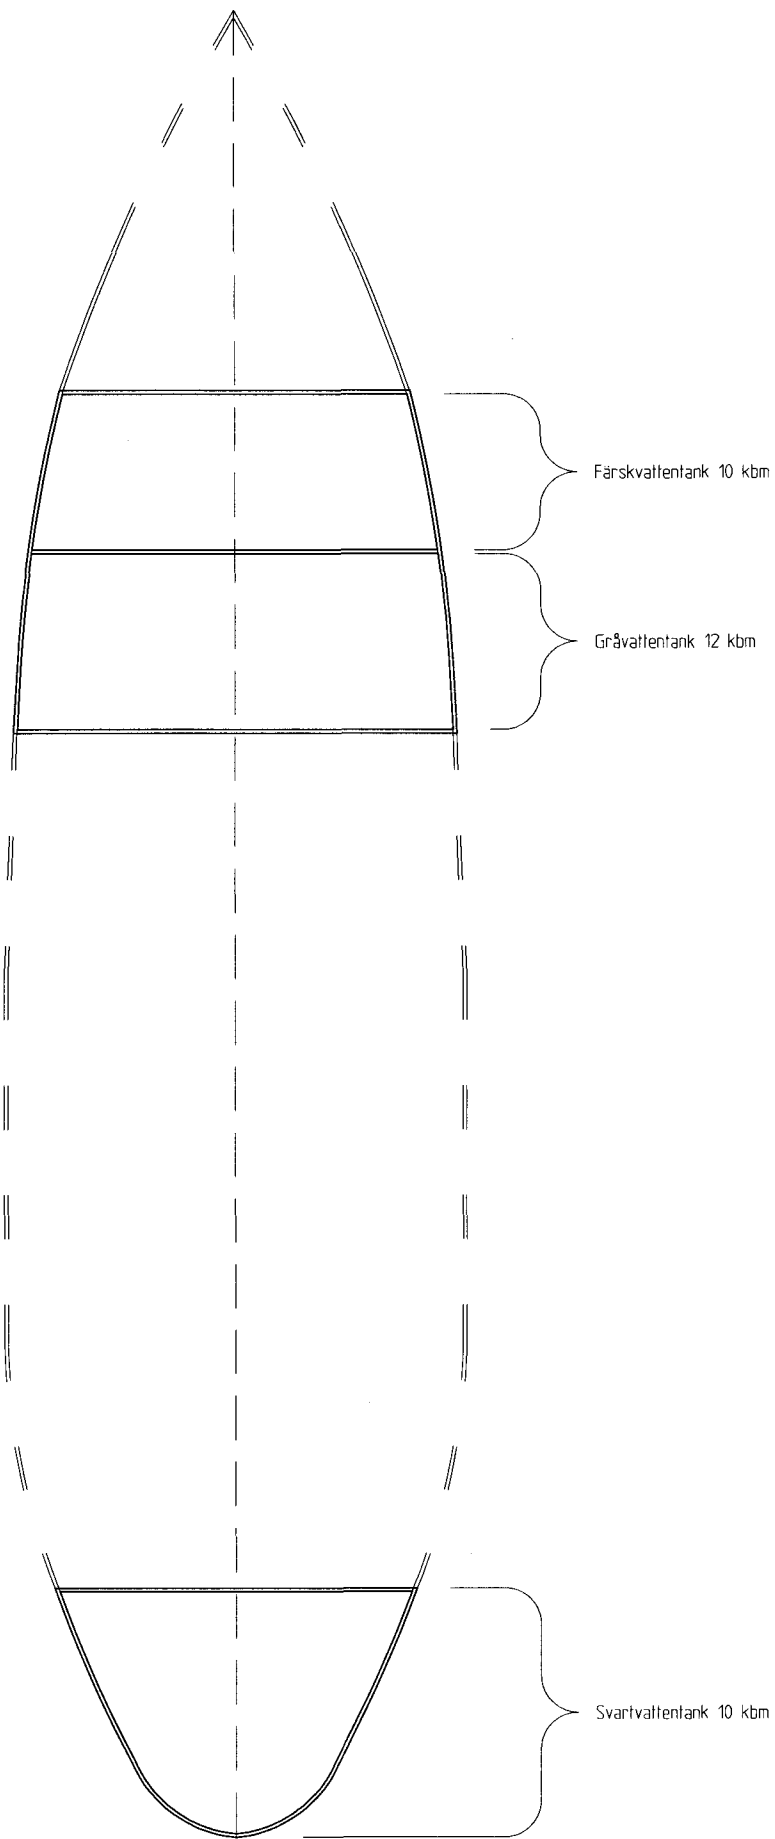

STOCKHOLM
STAD
Stadsbyggnadskontoret
Inkom 2020-09-21
Reg.
Dnr: 2020-12664-575

BET	ANT	ÄNDRINGEN AVSER	SKN	DATUM
Relationshandling				
Titanium		Titanium		
Starföretag 1, 111 29 STOCKHOLM		Tel: 08-20 77 20, Fax: 08-20 78 20		
info@titanium.se, www.titanium.se				
<input type="checkbox"/>	TEL:			
<input type="checkbox"/>	FAX:			
<input type="checkbox"/>	TEL:			
<input type="checkbox"/>	FAX:			
<input type="checkbox"/>	TEL:			
<input type="checkbox"/>	FAX:			
<input type="checkbox"/>	TEL:			
<input type="checkbox"/>	FAX:			
UPPDRAG NR	RITAD/KONSTR AV	HANDLAGGARE		
DATUM	ANSVARIG			
2004-08-24	Benny Sonesson			
M/S Hektor				
Restaurang Thaiboat				
Tankar Översiktsritning				
Färsk-, grå- och svartvatten				
SKALA	HALVSKALA	NUMMER	BET	
1:50	1:100	141-01-006		