


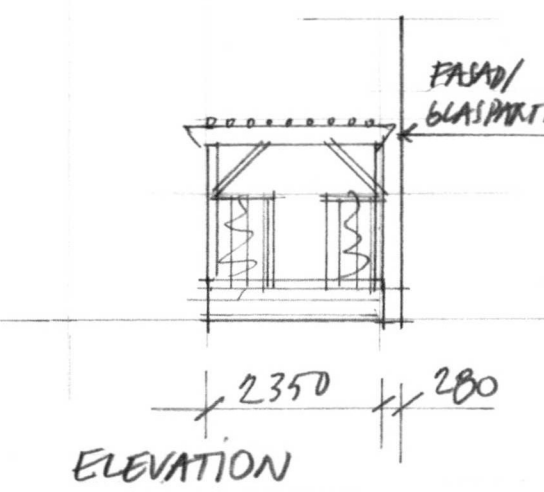
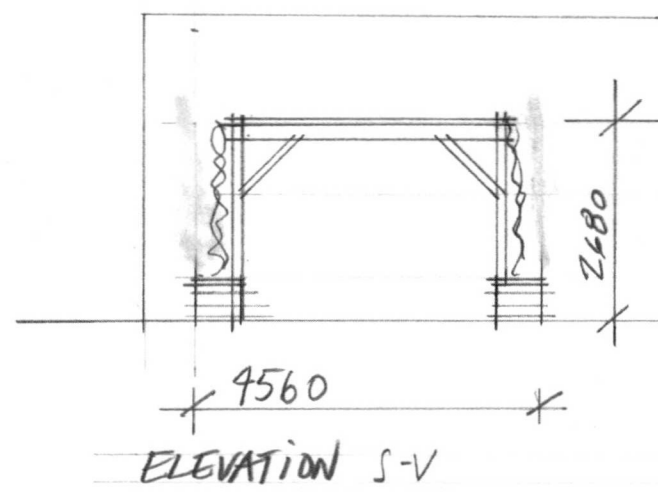


Granskad	STOCKHOLMS BYGGNADSNÄMND
AR	Tillhör nämndens beslut
	2020 -09- 10

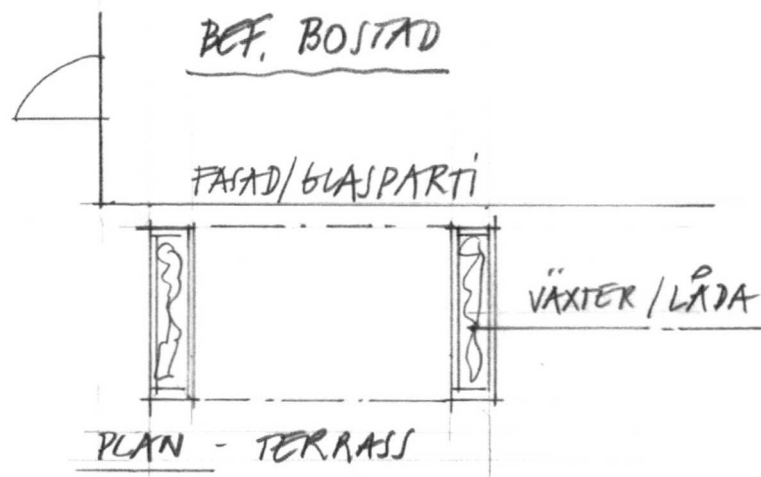

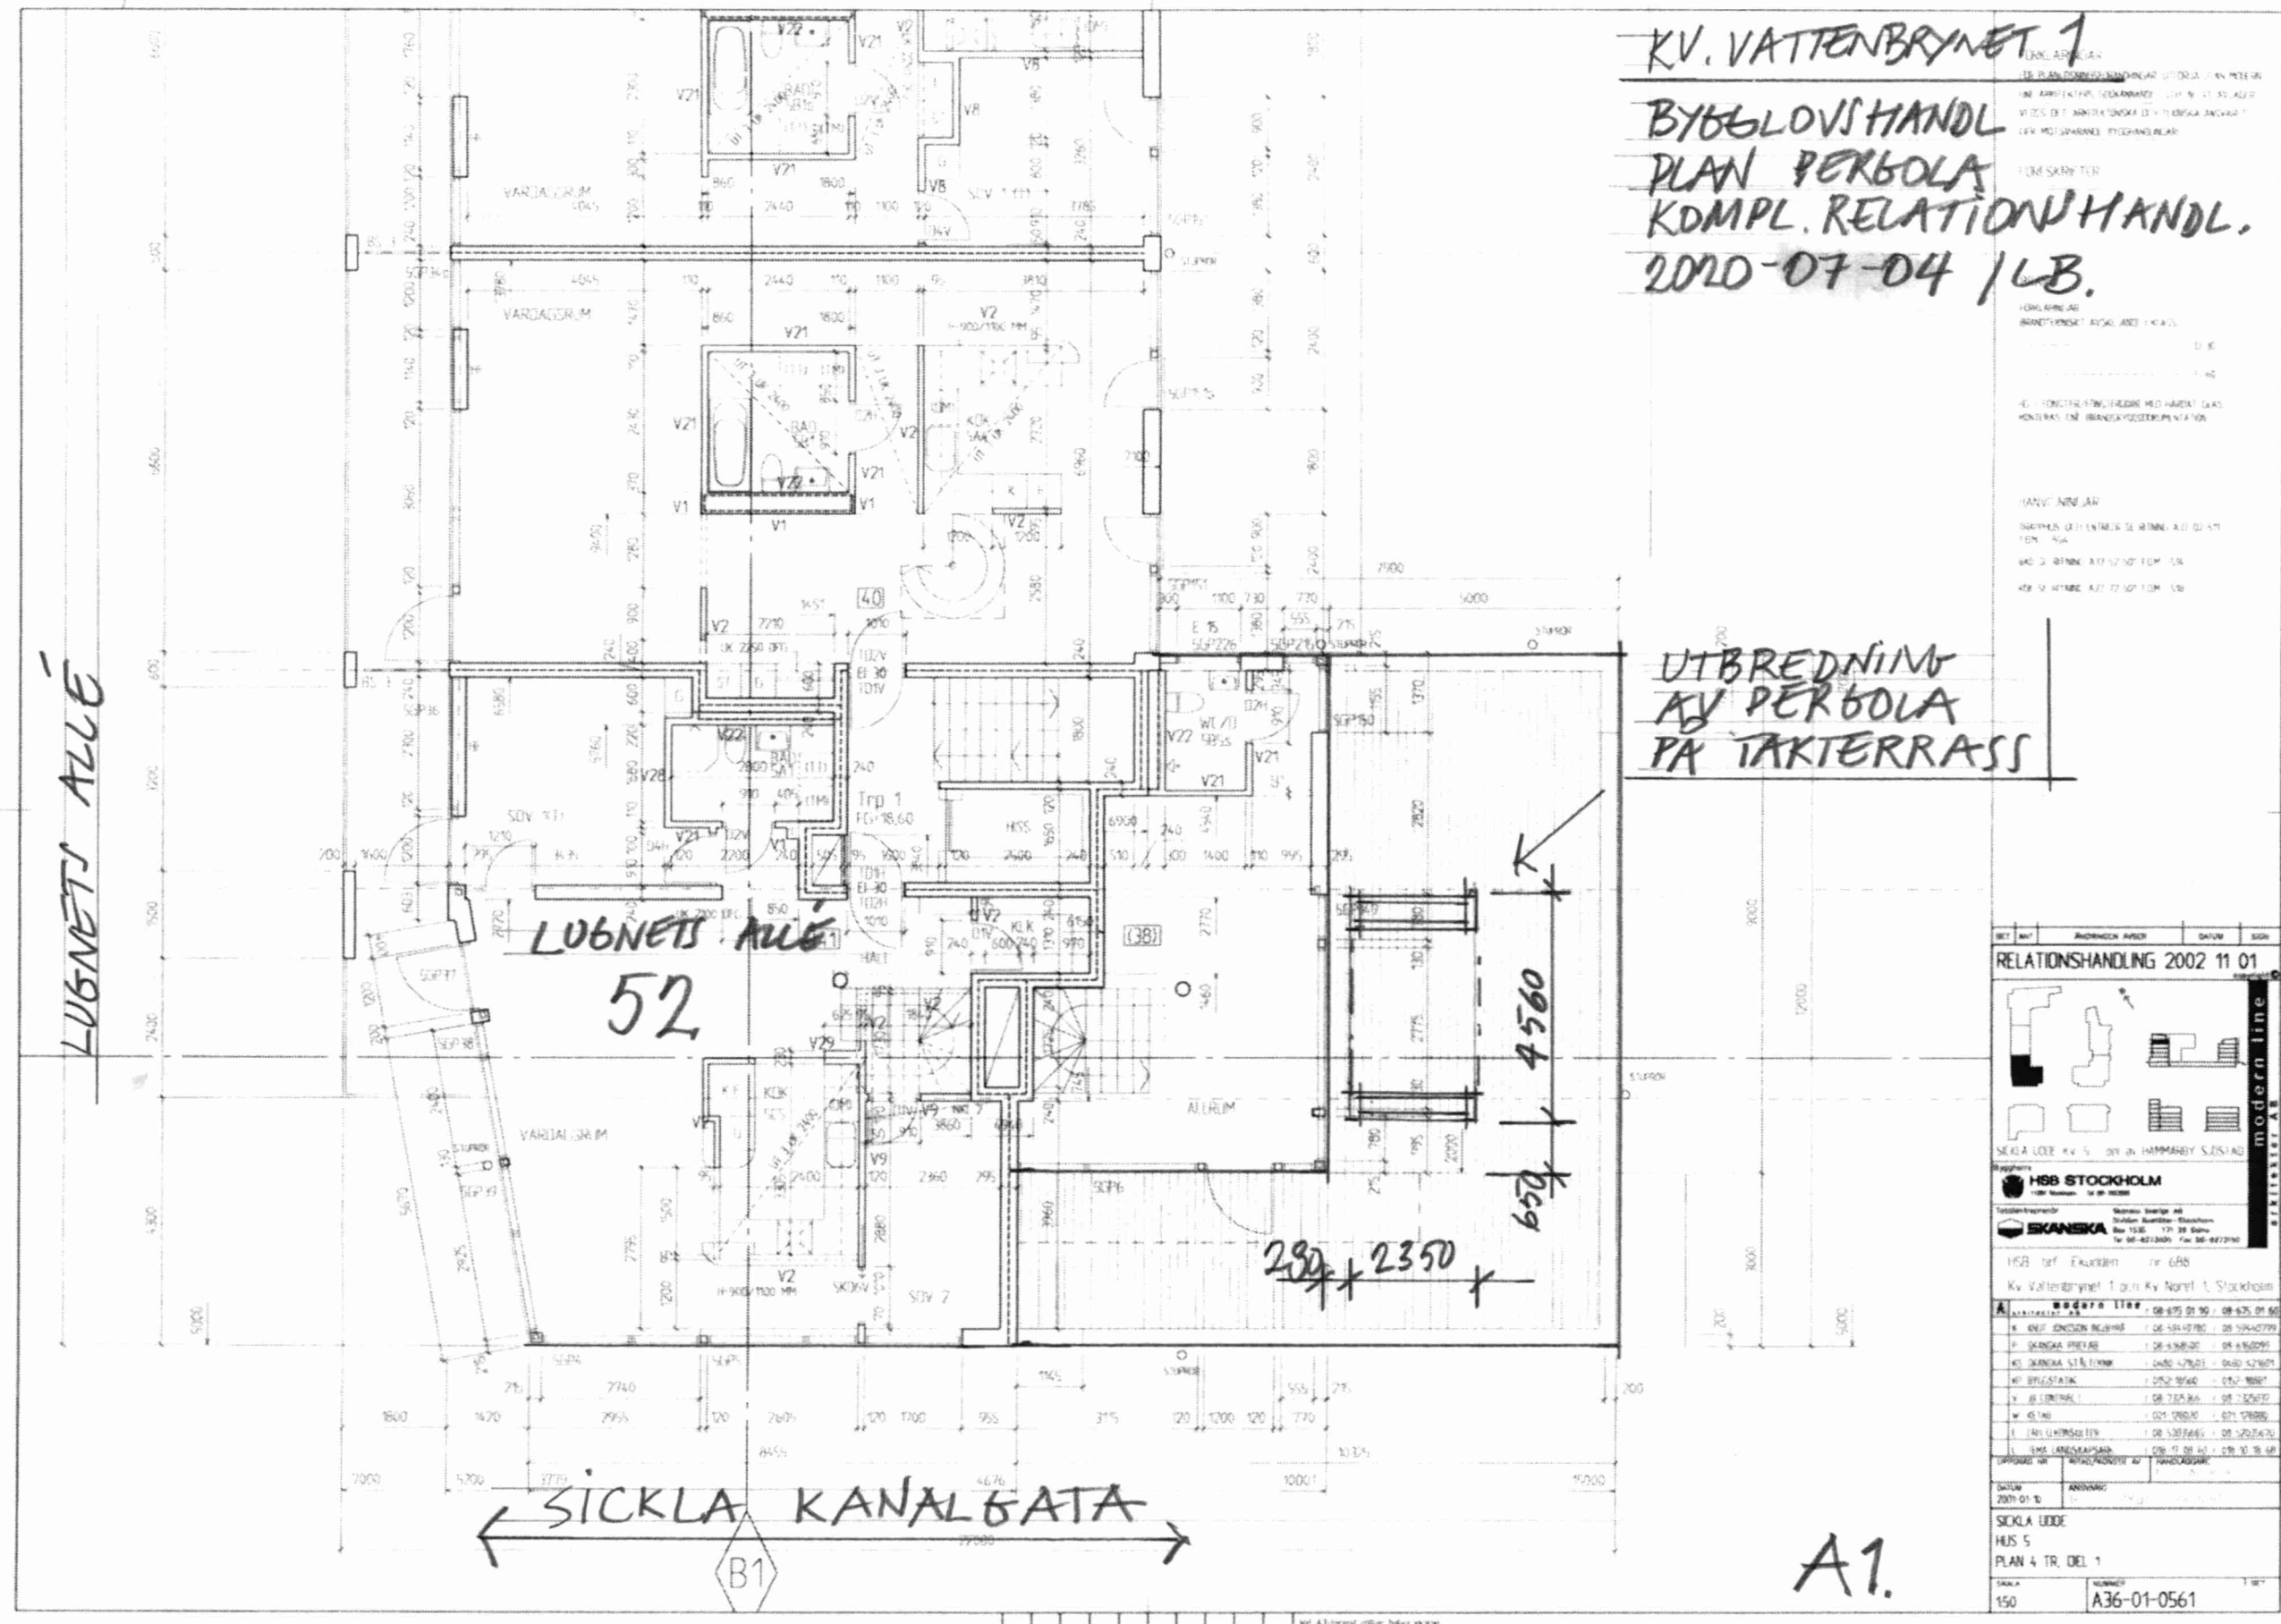

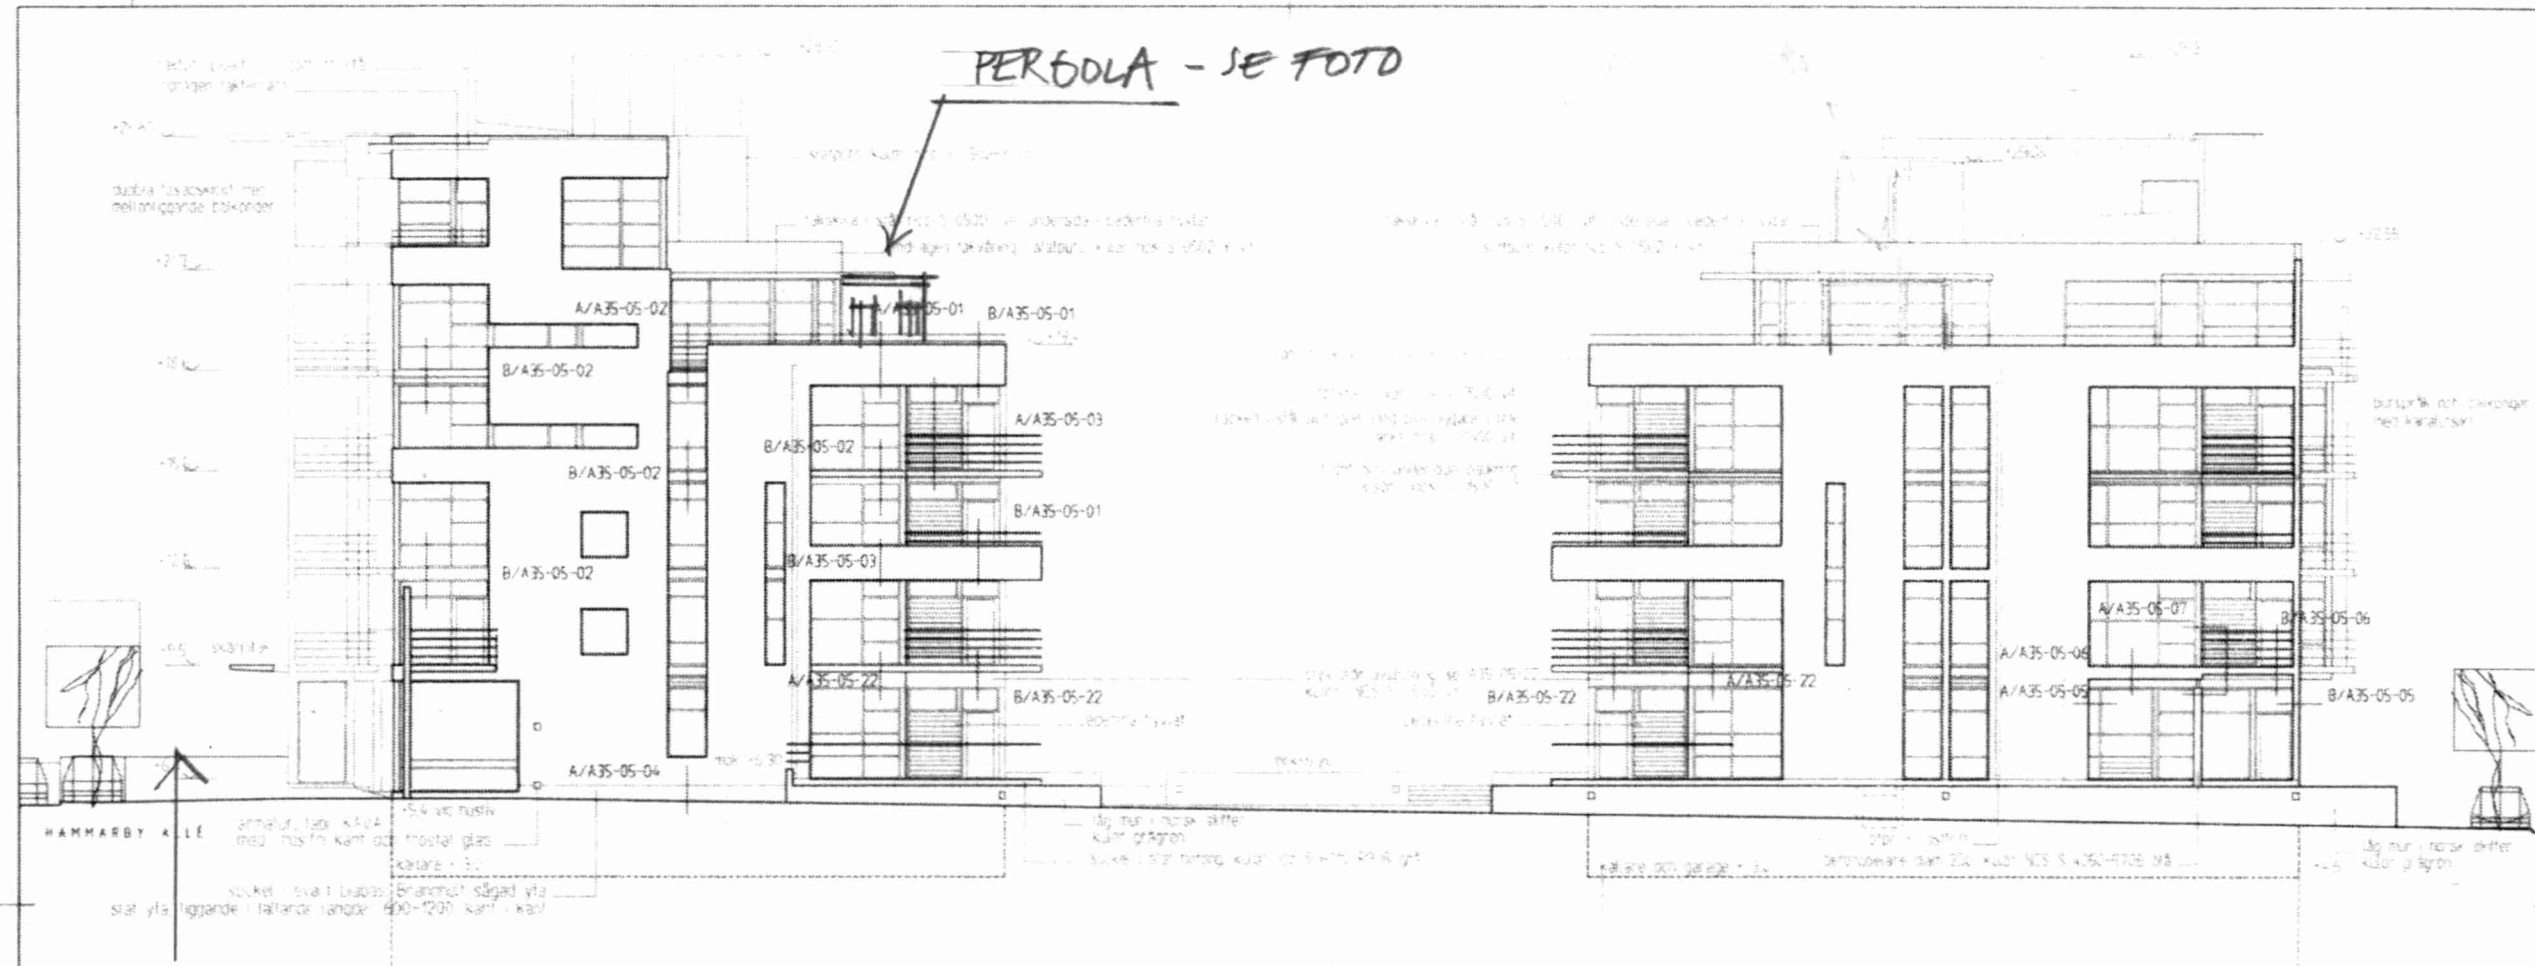

LUGNETS ALLÉ 52 fasad mot Sickla kanalgata och sv


KV. VATTENBRYNET 1  
BYGGLOVSHANDLING  
FASAD/ELEVATION  
PERGOLA  
KOMPL. RELATIONSHANDLING  
2020-07-04 / LB.

A2

[illegible]



KV. VATTENBRYNET 1.  
FASAD / ELEVATION  
PERGOLA  
KOMPL. RELATIONSHANDL.  
2020-07-04 / LB

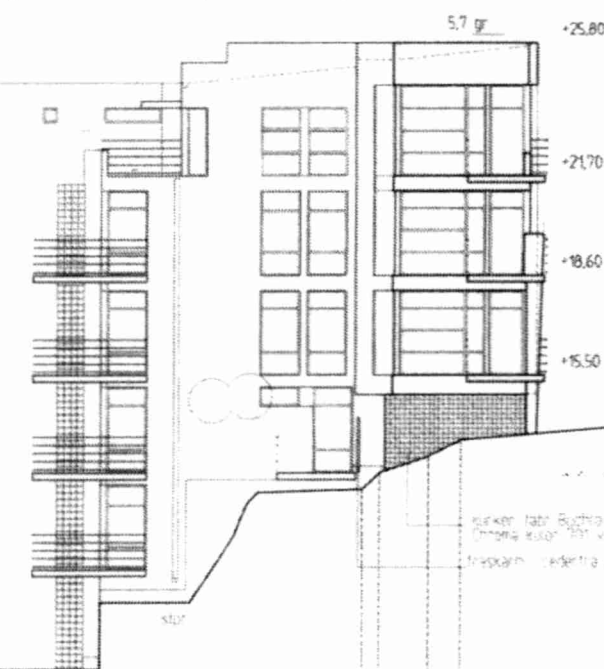

GAVELFASAD mot SYDOST

A3

[illegible]