


REF.

LAGER:

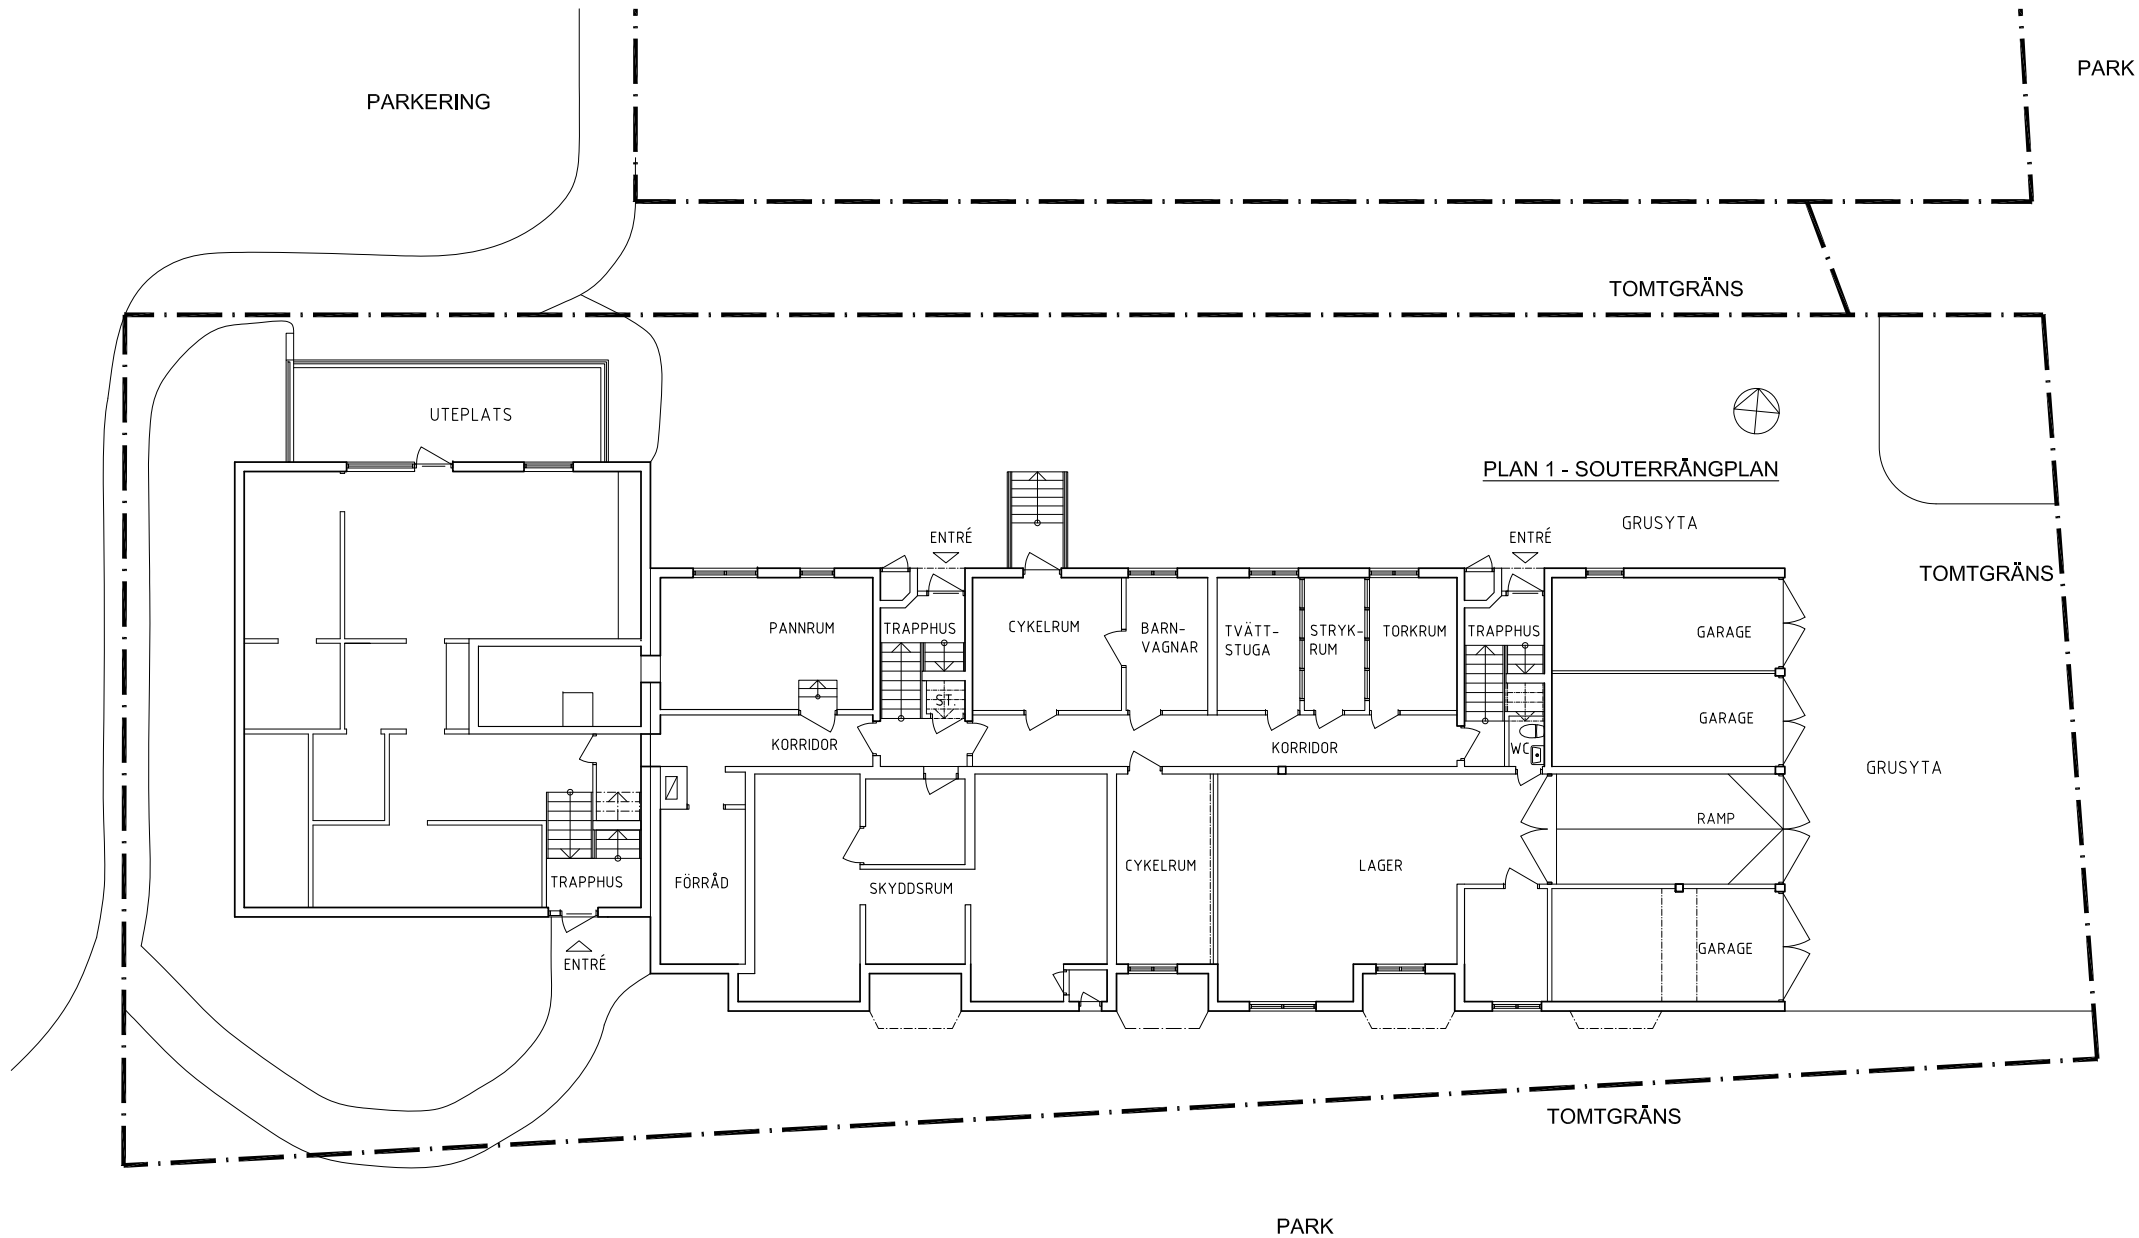

BET	ANT	ÄNDRINGEN AVSER	DATUM	SIGN
RELATIONSHANDLING				
KV. FILIALEN 1 RÅCKSTA STOCKHOLM				
Askhagen ARKITEKTKONTOR AB Trädgårdsgatan 3 111 31 Stockholm mobil:070-775 10 18 stefan@askhagen.se				
UPPDRAG NR		RITAD/KONSTR AV	HANDLÄGGARE	
DATUM		ANSVARIG	SA	
2020-11-26		S. ASKHAGEN		
FLERBOSTADSHUS PLAN 1 - SOUTERRÅNGPLAN ÖVERSIKT BEFINTLIGT UTSEENDE				
SKALA		NUMMER		BET
1:200 / A3		A401-100R		