



SEKTION A-A

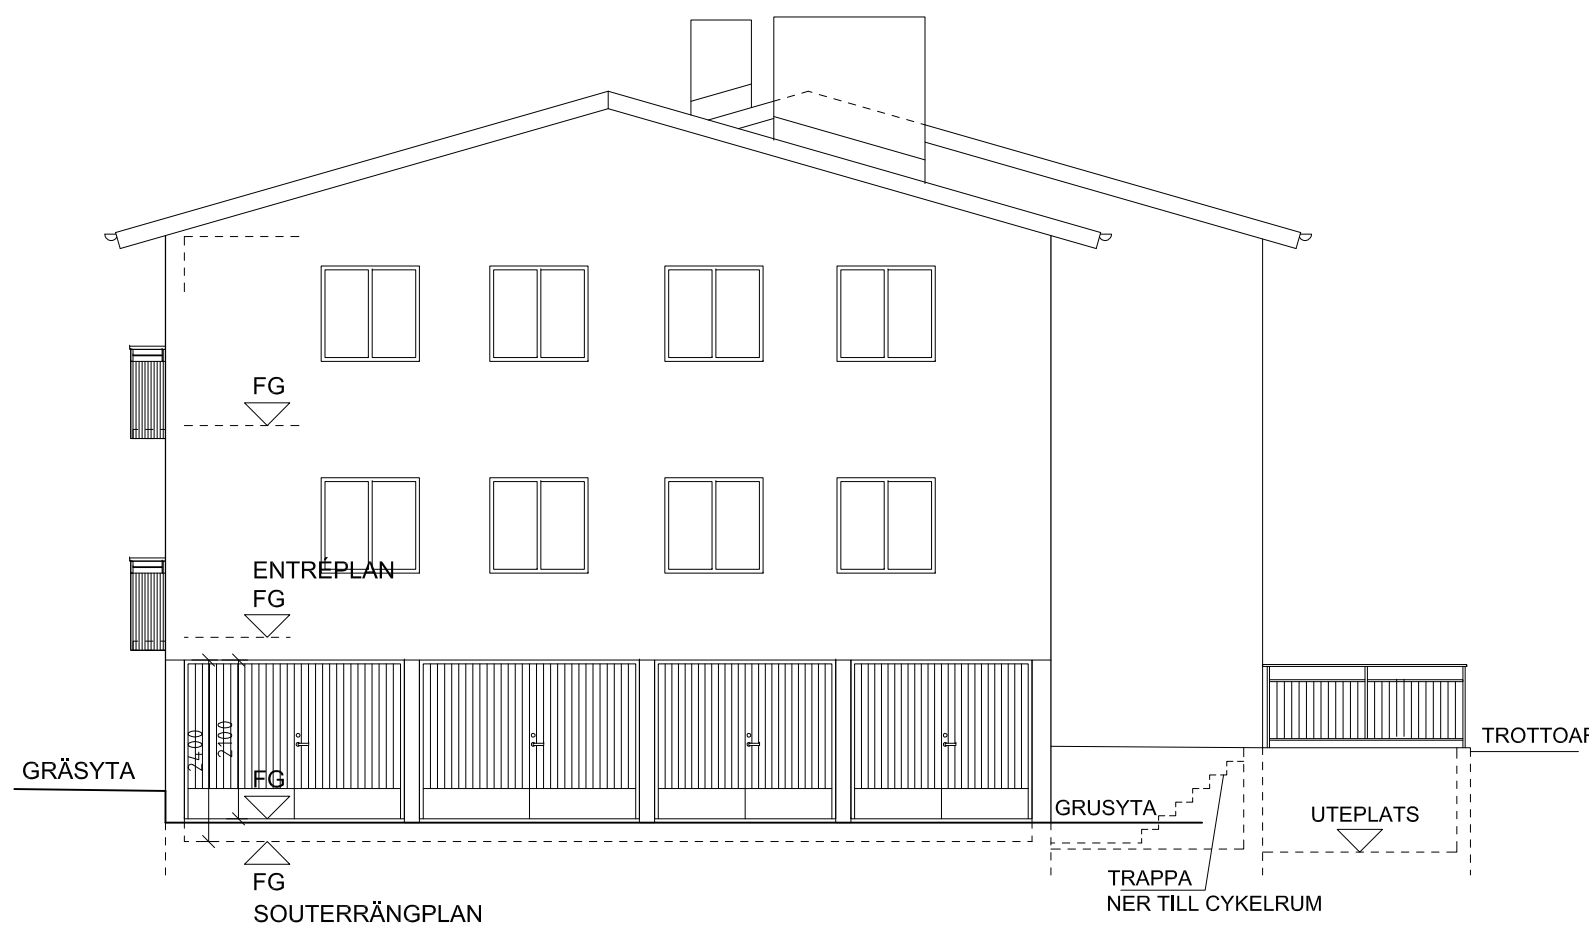

FASAD MOT ÖSTER

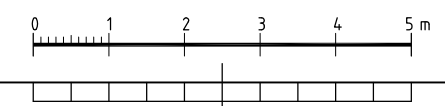

BET	ANT	ÄNDRINGEN AVSER	DATUM	SIGN
RELATIONSHANDLING				
KV. FILIALEN 1 RÅCKSTA STOCKHOLM				
Askhagen ARKITEKTKONTOR AB Trädgårdsgatan 3 111 31 Stockholm mobil:070-775 10 18 stefan@askhagen.se				
UPPDRAG NR		RITAD/KONSTR AV	HANDLAGGARE	
		MTO	SA	
DATUM		ANSVARIG		
2020-11-26		S. ASKHAGEN		
FLERBOSTADSHUS SEKTION A-A OCH FASAD MOT ÖSTER BEFINTLIGT UTSEENDE				
SKALA		NUMMER		BET
1:100 / A3		A402-001R		