



REF.  
LAGER:

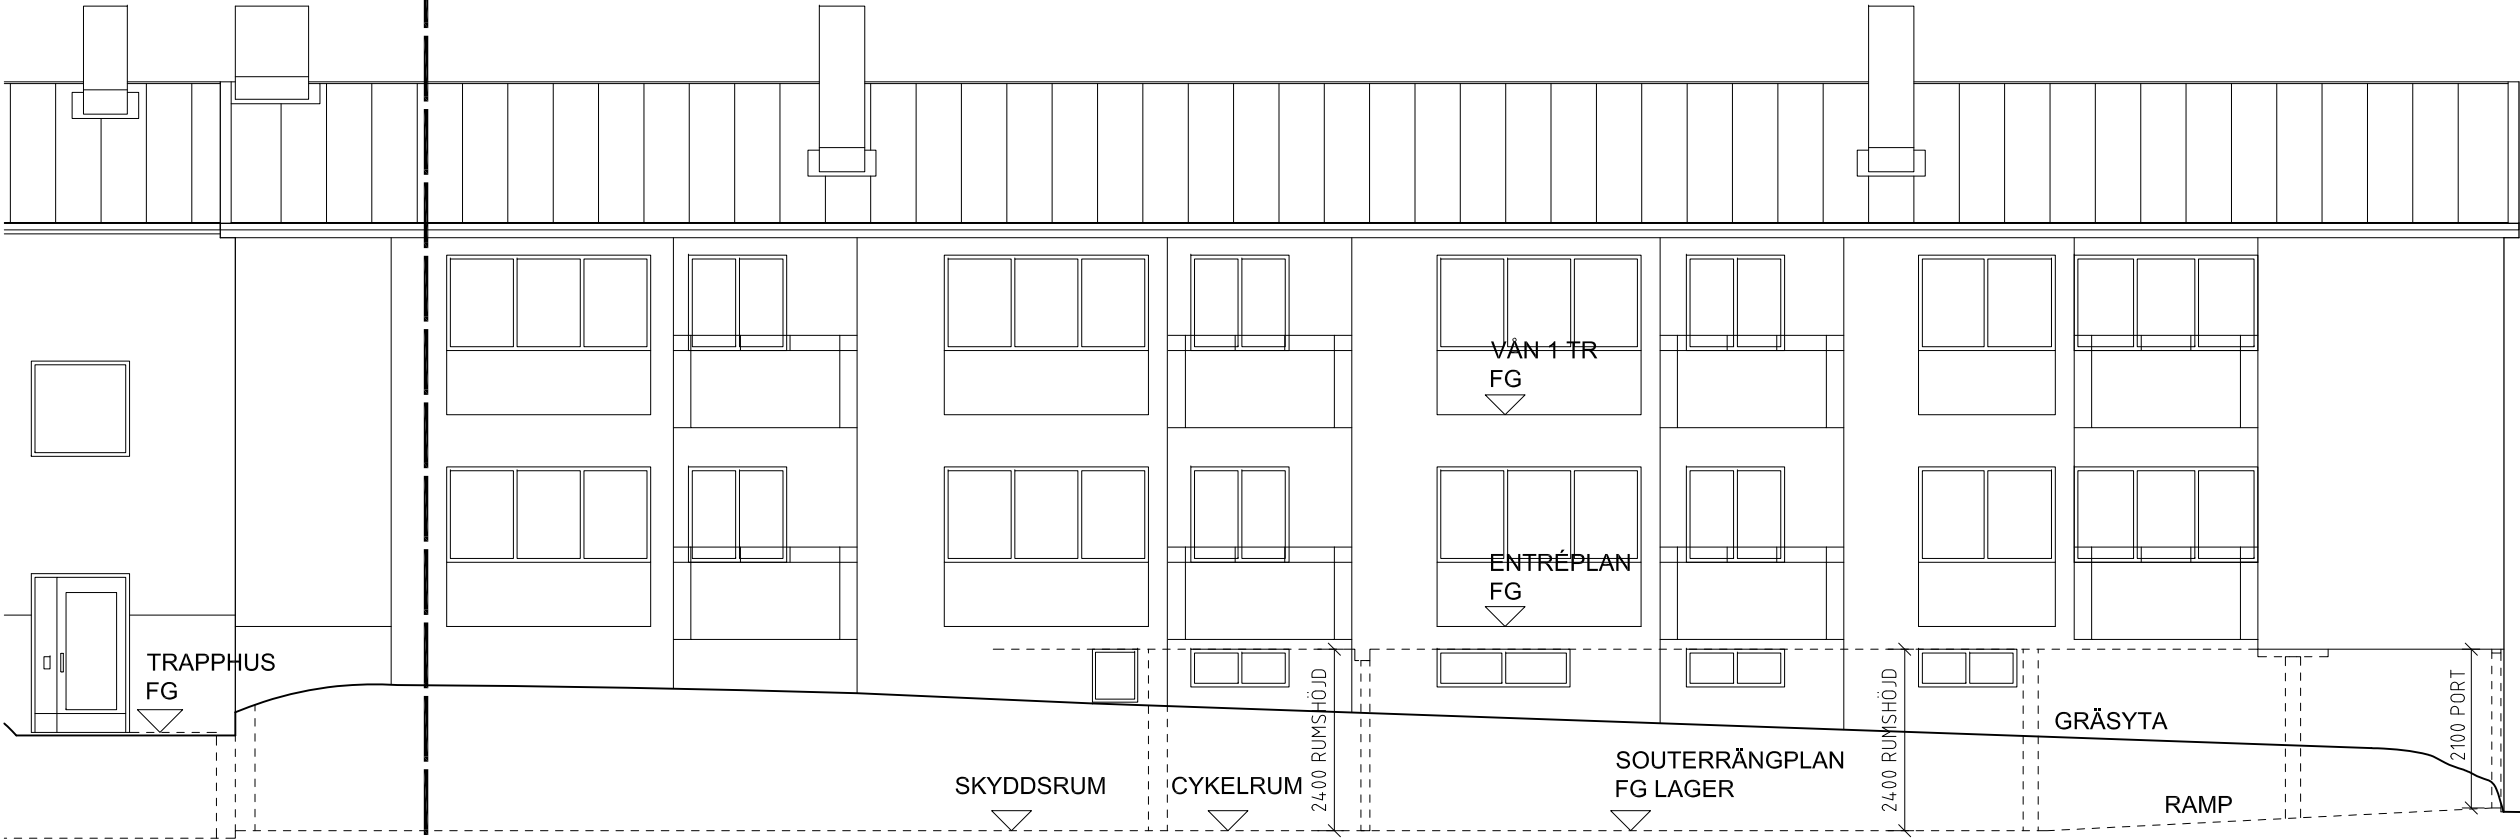


KONNEKTIONS LINJE

FASAD MOT SÖDER  
DEL 1

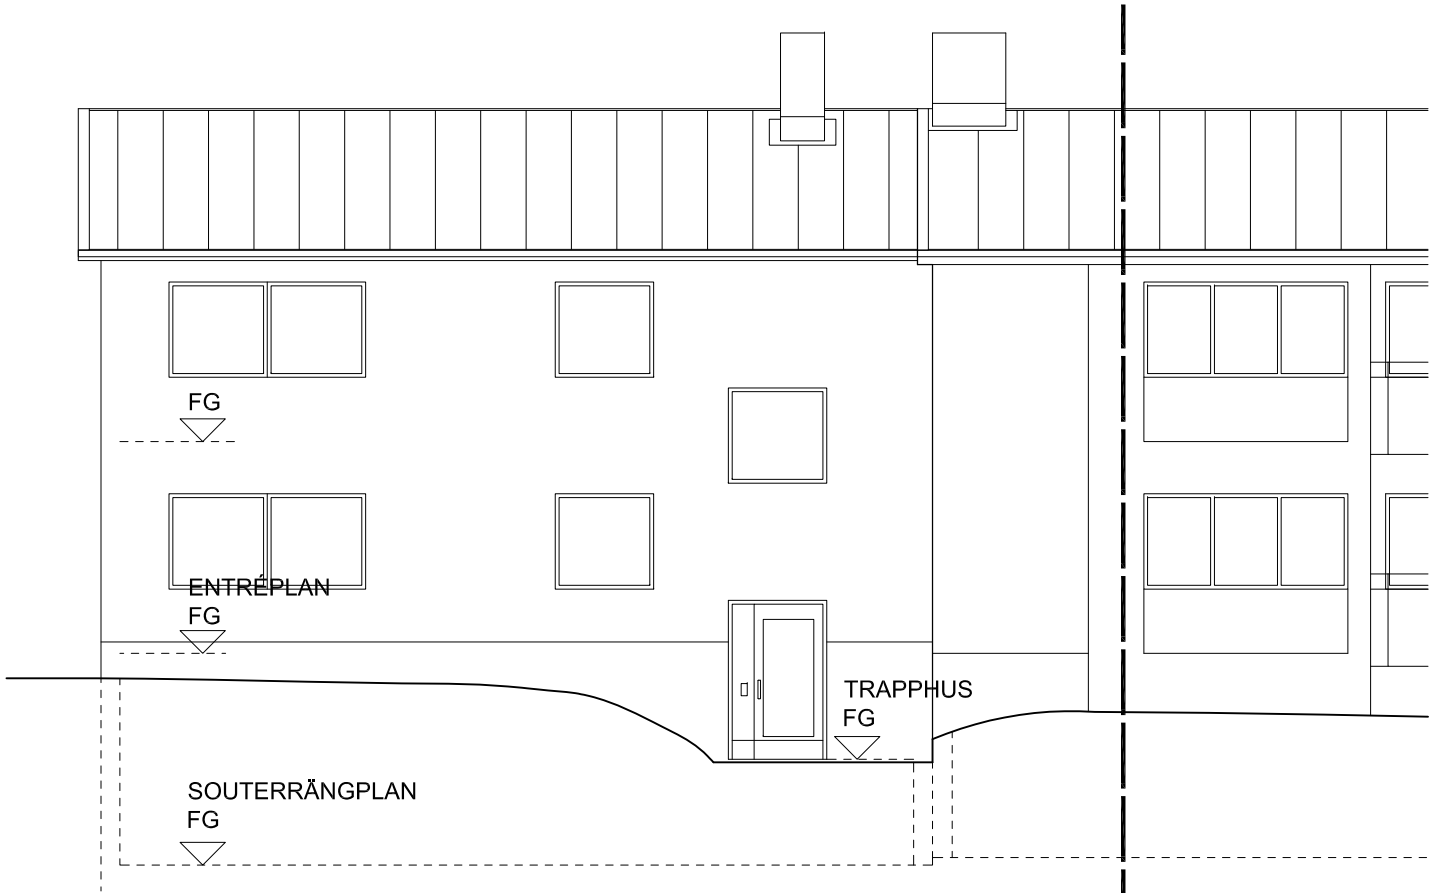

FASAD MOT SÖDER  
DEL 2

KONNEKTIONS LINJE

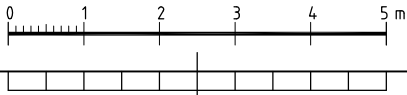

BET	ANT	ÄNDRINGEN AVSER	DATUM	SIGN
RELATIONSHANDLING				
KV. FILIALEN 1 RÅCKSTA STOCKHOLM				
Askhagen ARKITEKTKONTOR AB Trädgårdsgatan 3 111 31 Stockholm mobil:070-775 10 18 stefan@askhagen.se				
UPPDRAGNR	RITAD/KONSTR AV		HANDLAGGARE	
	MTO		SA	
DATUM	ANSVARIG			
2020-11-26	S. ASKHAGEN			
FLERBOSTADSHUS FASAD MOT SÖDER DEL 1 OCH 2 BEFINTLIGT UTSEENDE				
SKALA	NUMMER			BET
1:100 / A3	A403-001R			