


PLAN, 1:10  
PRINCIPIELL UPPBYGGNAD  
DE BEFINTLIGA STÅENDE REGLARNAS LÄGEN VARIERAR

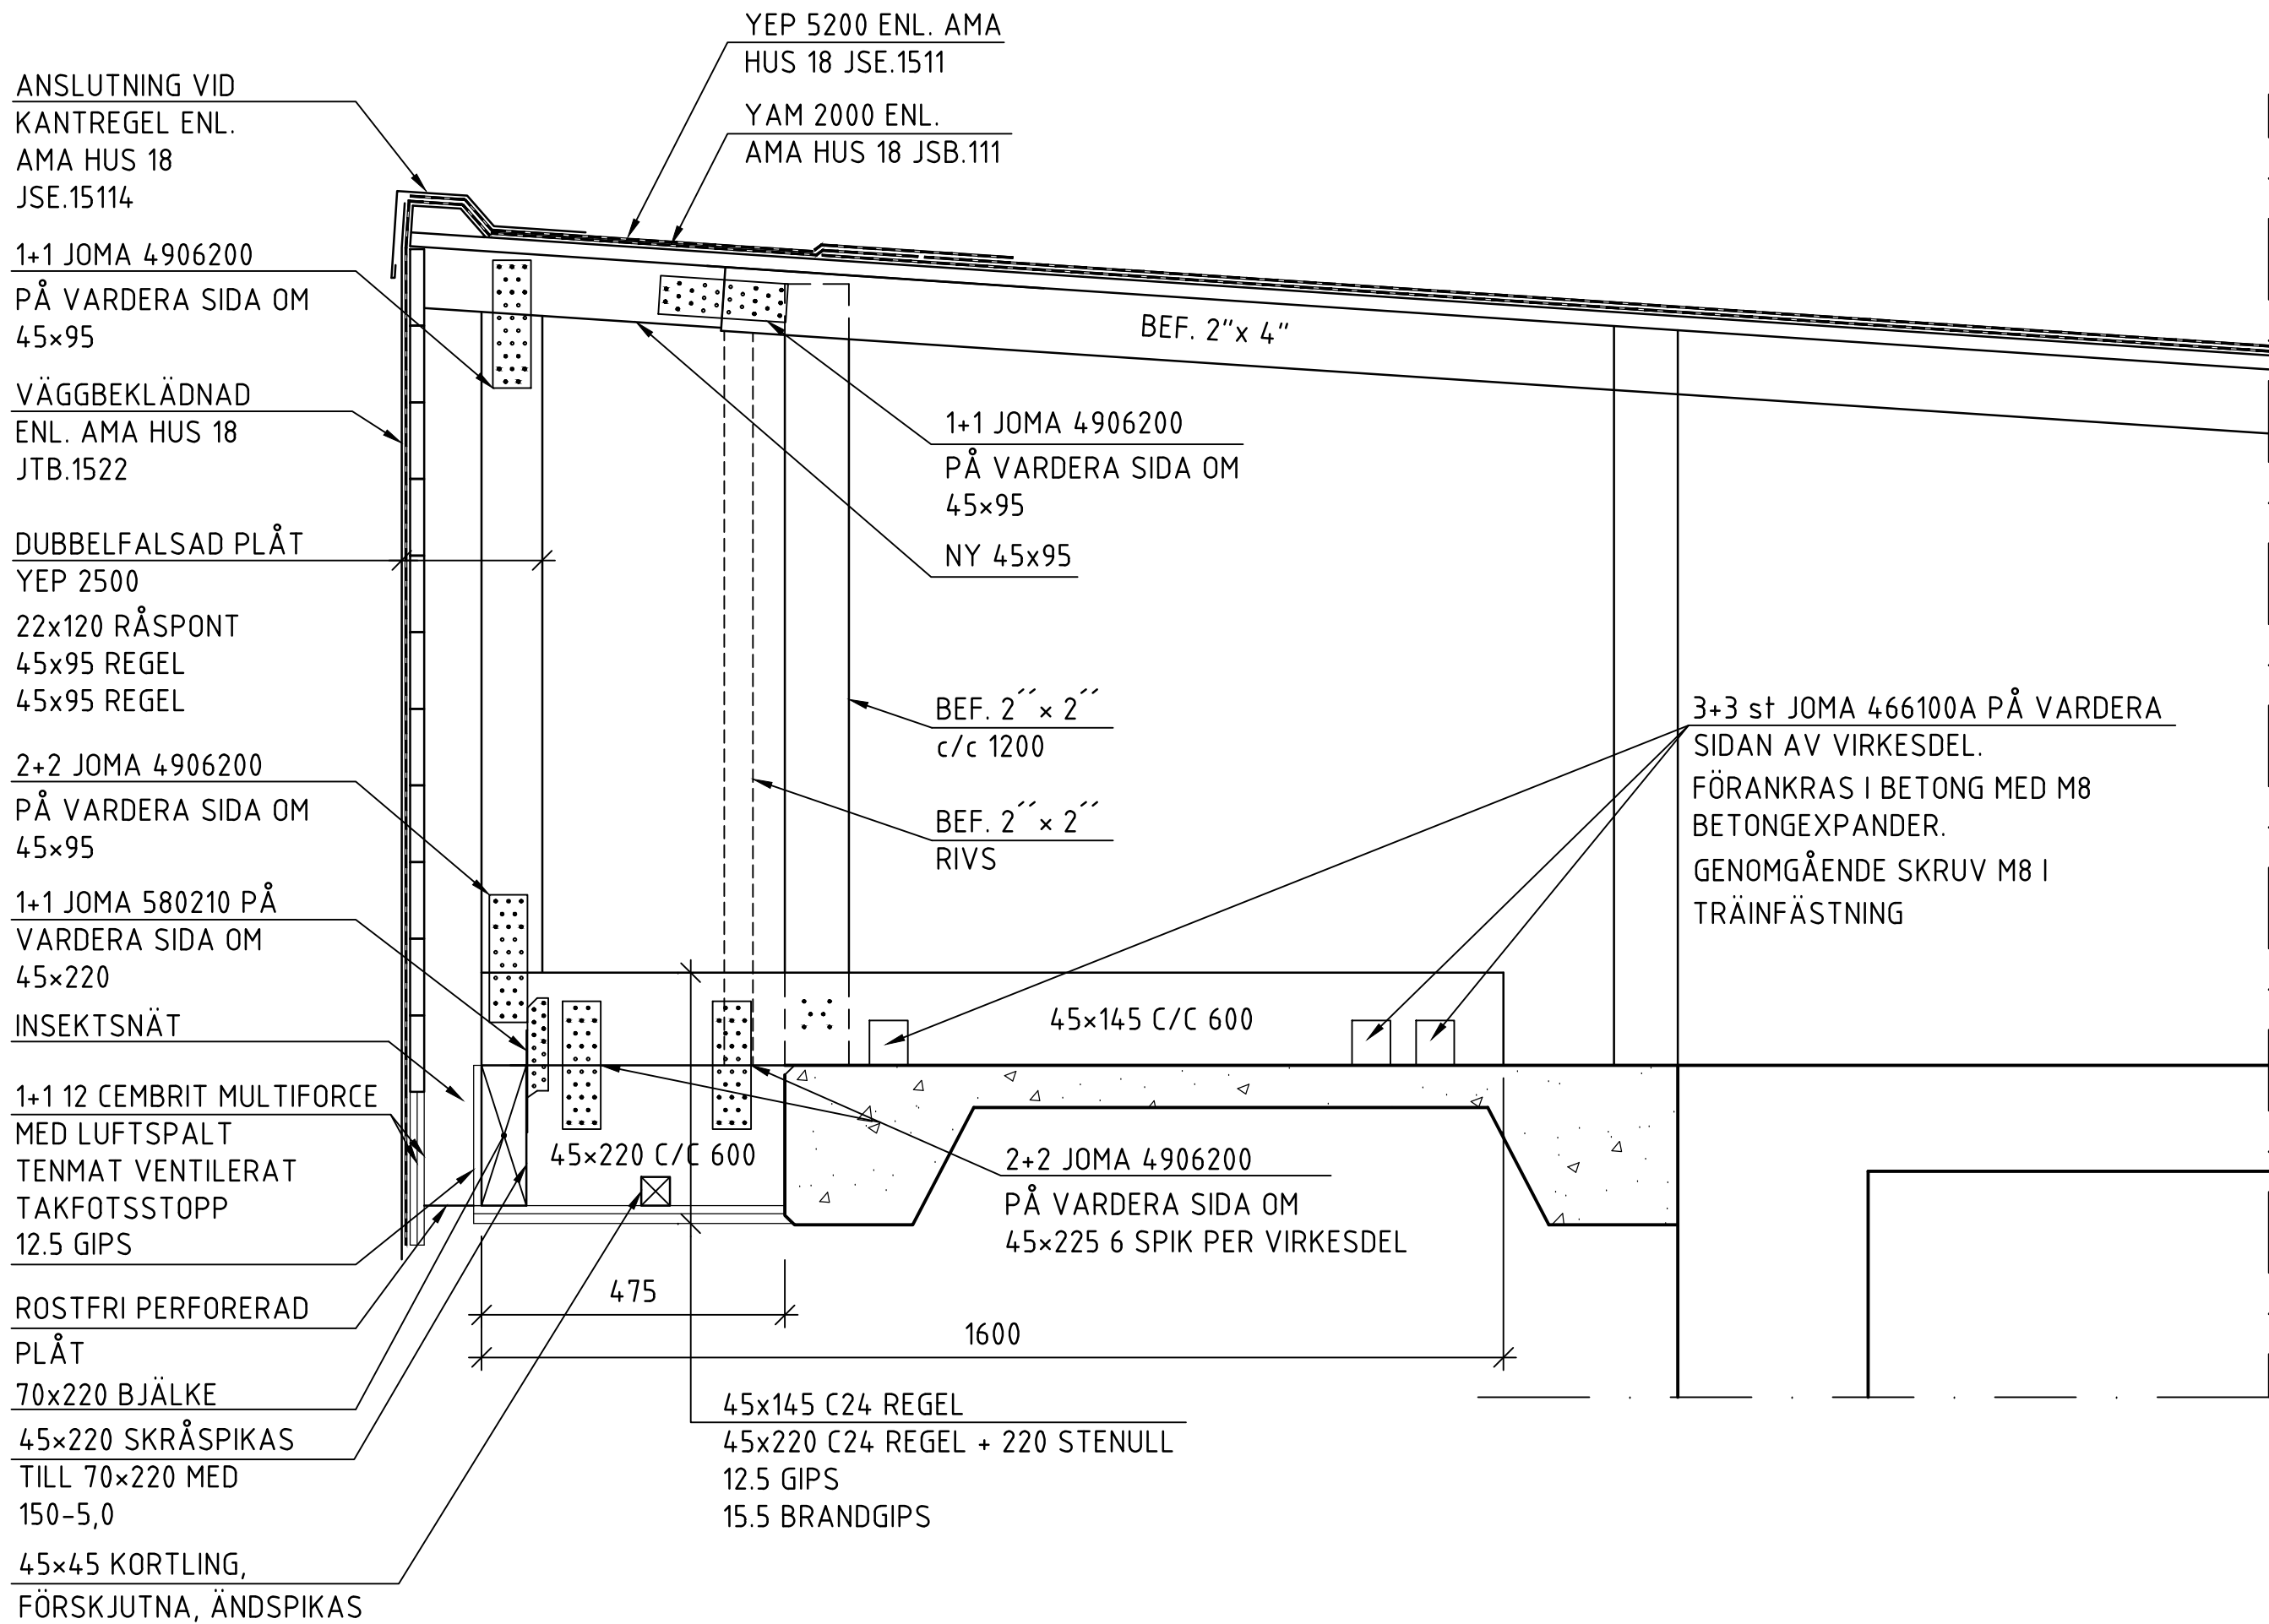

A-A, 1:10  
VID BEFINTLIG STÅENDE REGEL

FÖRESKRIFTER

SE ÄVEN RITNING NR. K-22.1-01  
MÅTT KONTROLLERAS PÅ PLATS.  
DE BEFINTLIGA TAKSTOLARNAS LÄGEN  
VARIERAR BALKONGVIS.  
DENNA RITNING REDOVISAR ENDAST EN  
PRINCIPIELL UPPBYGGNAD AV DET NYA  
TAKET. AVVIKELSER I  
KONSTRUKTIONEN SKA RAPPORTERAS  
TILL KONSTRUKTÖREN.

FÖRKLARINGAR

 BEF. BETONG

HÄNVISNINGAR

NYA REGLAR I KVALITÉ C24  
DÄR ANNAT EJ ANGES

BET	ANT	ÄNDRINGEN AVSER	DATUM	SIGN
RELATIONSHANDLING				
KV. SPINNSIDAN 2				
<div><div></div><div>CONVIA INGENJÖRSBYRÅ AB DROTTNINGGATAN 83 111 66 STOCKHOLM 073 537 10 54 <a href="http://www.convia.se">www.convia.se</a></div></div>				
UPPDRAG NR 20-016	RITAD/KONSTR AV J. B. L.		HANDLÄGGARE R. JONSSON	
DATUM 2021-01-28	ANSVARIG R. JONSSON			
FÖRLÄNGNING AV BALKONGER NY TAKKONSTRUKTION SEKTIONER				
SKALA —	NUMMER K-25.0-01			BET

