


BEFINTLIGT UPPLAG RENSAS  
FRÅN LÄTTBETONG  
UPPLAG INSPEKTERAS MED  
AVSEENDE PÅ SKADOR


**A-A, 1:10**

UPPLAG PÅ VÄGG  
MÅTT OCH ANVISNINGAR

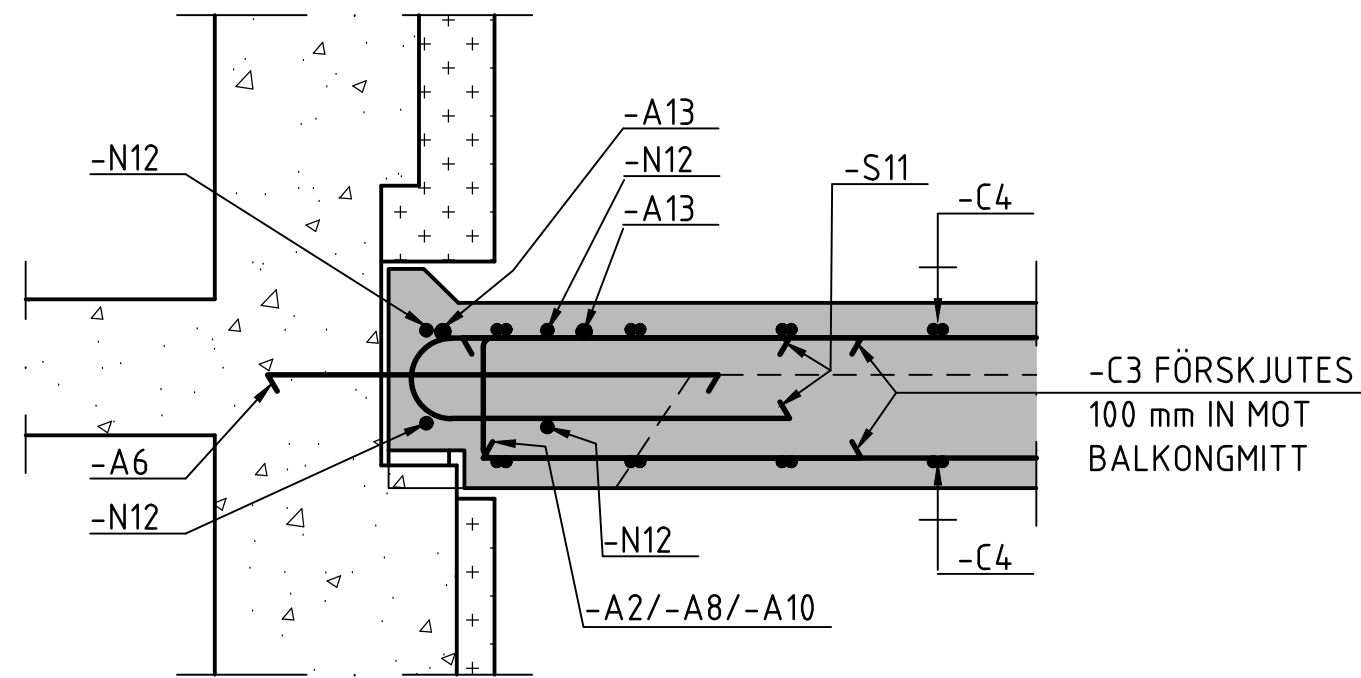


**A-A, 1:10**

UPPLAG PÅ VÄGG  
ARMERING

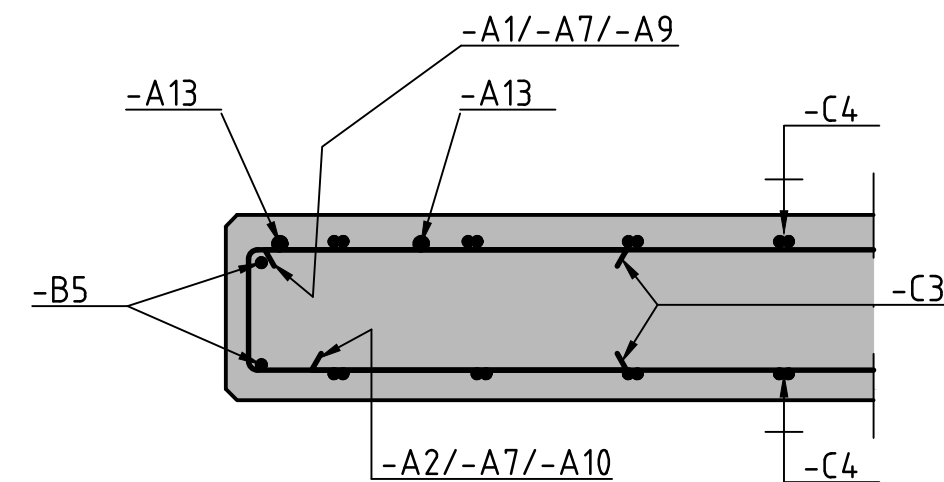


**B-B, 1:10**

SIDA  
ARMERING

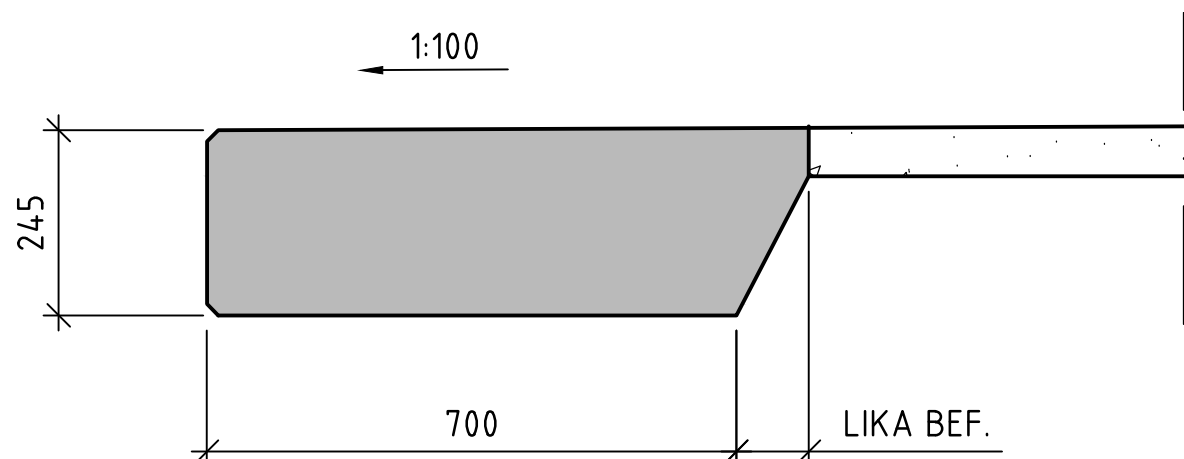


**C-C, 1:10**

FRAMKANT  
MÅTT

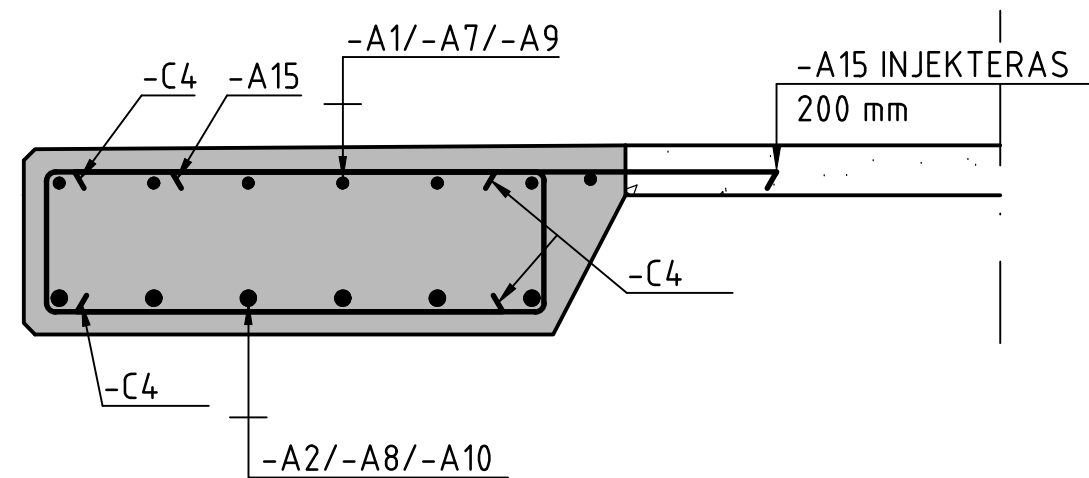


**C-C, 1:10**


FRAMKANT  
ARMERING

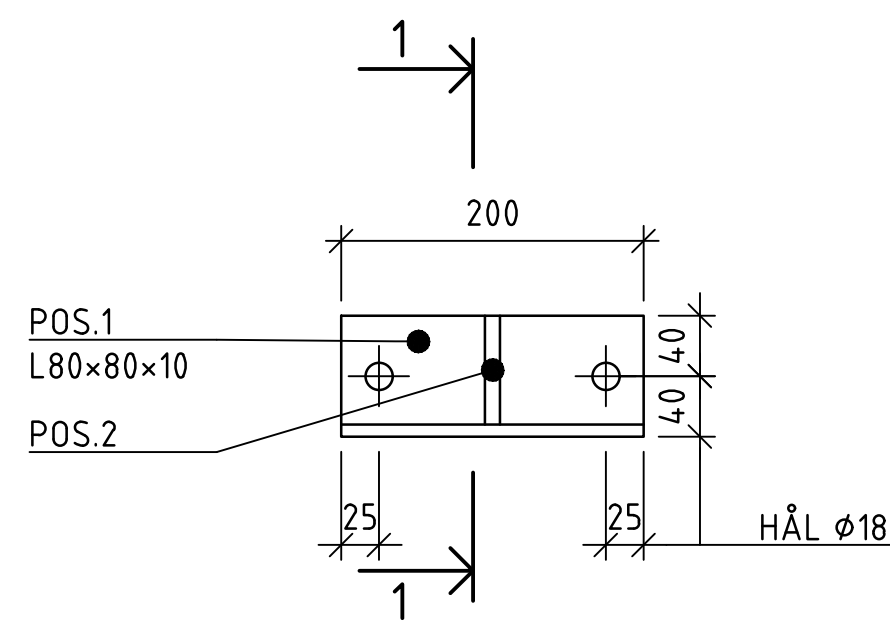


**FÖRANKRINGSSTÅL, 1:5**  
TILLVERKNING

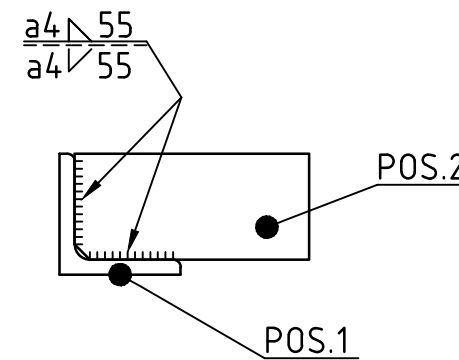

**1-1, 1:5**  
SEKTION

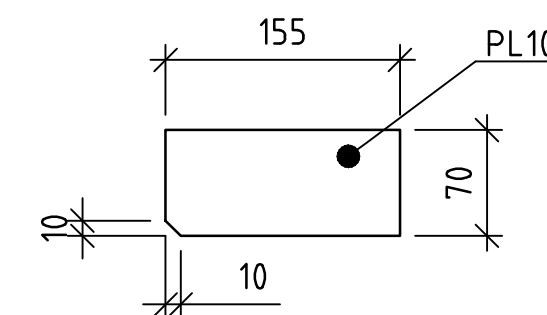


**POS.2, 1:5**  
SEKTION

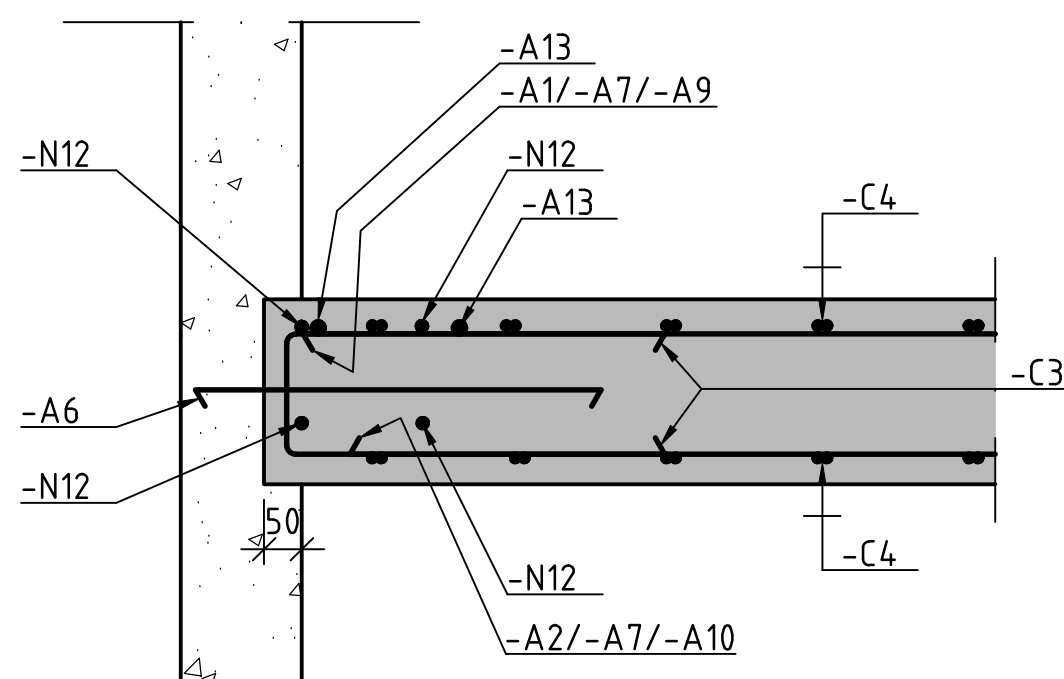


**D-D, 1:10**

ANSLUTNING TILL SIDOSKÄRM TYP 1  
MÅTT OCH ARMERING

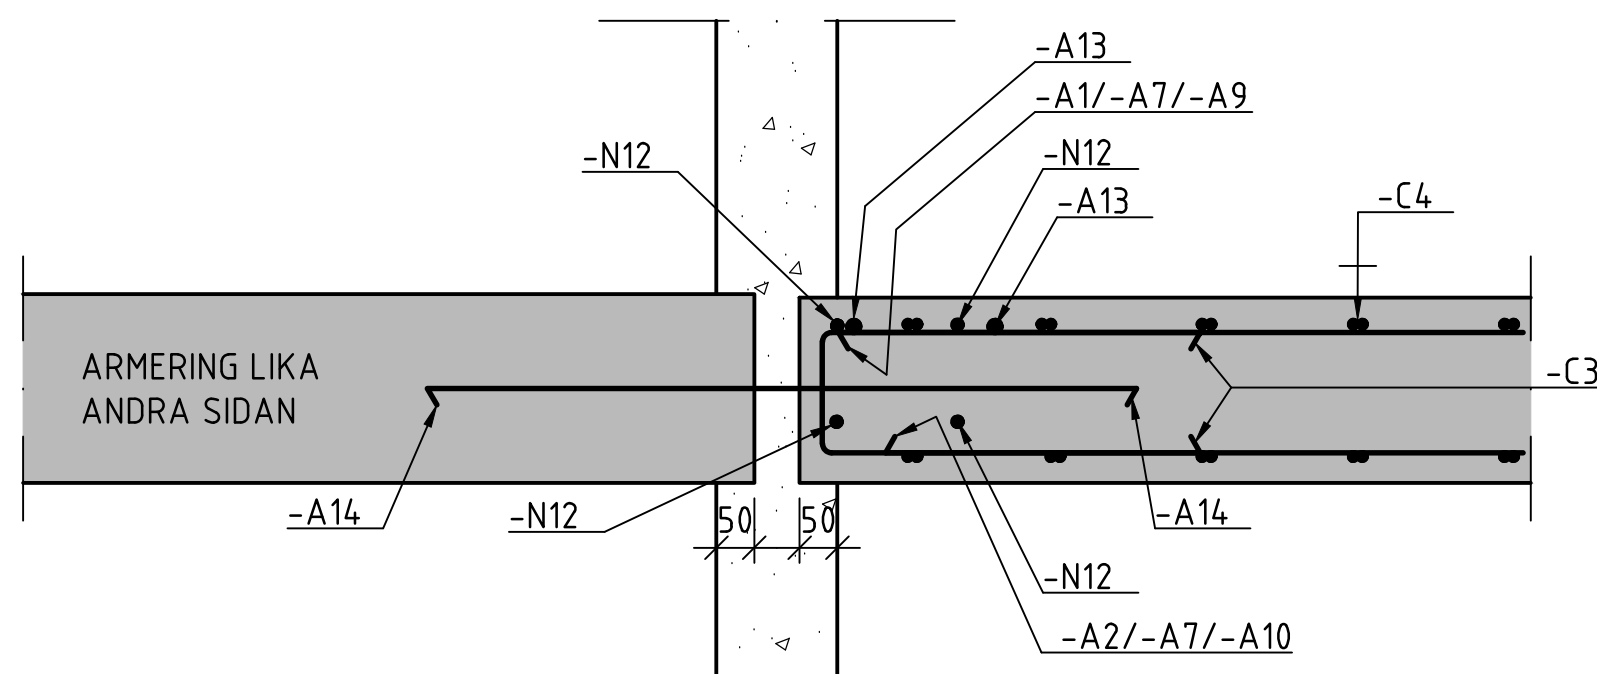


**E-E, 1:10**

ANSLUTNING TILL SIDOSKÄRM TYP 2 OCH TYP 3  
MÅTT OCH ARMERING

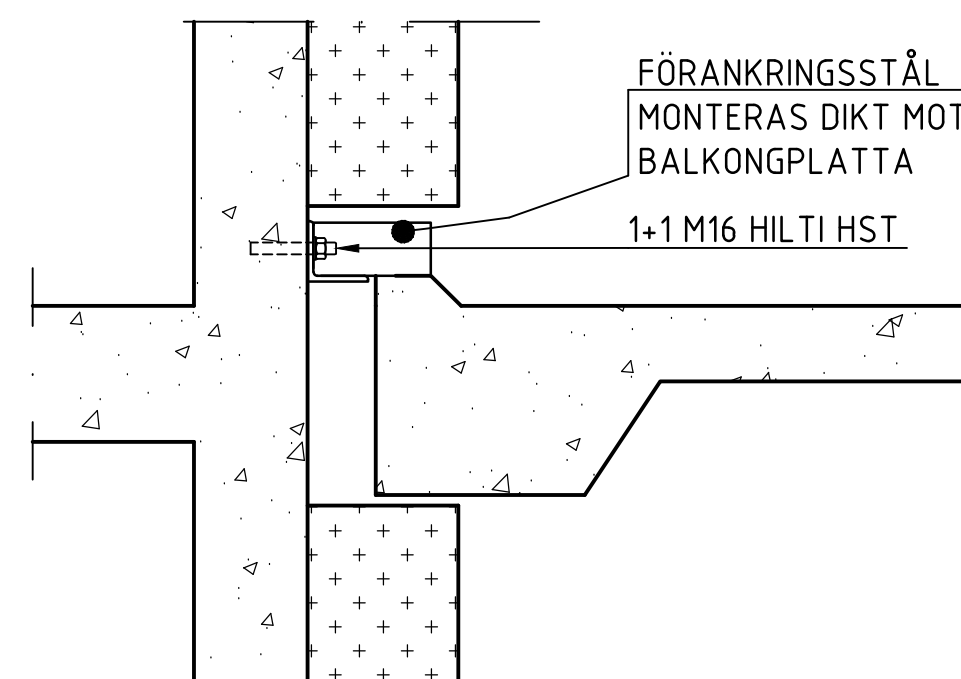

**F-F, 1:10**

FÖRANKRING MOT LYFT I BAKKANT

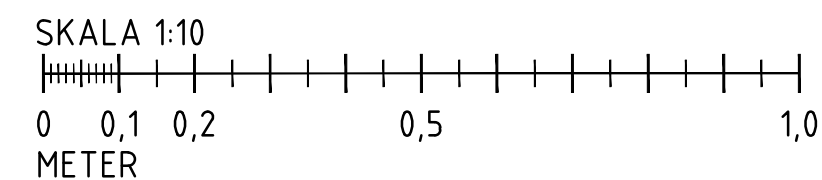

## FÖRESKRIFTER


SE RITNING K.22.1-01

## HÄNVISNINGAR

SEKTIONER HÄNVISAS FRÅN K-22.1-001  
K-22.1-002 OCH K-22.1-003

## STÅL

STÅLKVALITET: S235  
KORROSIVITETSKLASS: C4 VFZ  
UTFÖRANDEKLASS: EXC2  
SVETSUTFÖRANDE: KVALITETSNIVÅ C  
SVETSELEKTROD: Rm500

BET	ANT	ÄNDRINGEN AVSER	DATUM	SIGN
RELATIONSHANDLING				
KV. SPINNSIDAN 2				
			CONVIA INGENJÖRSBYRÅ HJUGSVALLSGATAN 8 113 30 STOCKHOLM 0705 301 370 <a href="http://www.convia.se">www.convia.se</a>	
UPPDRAG NR 20-016	RITAD/KONSTR AV R.J./R.J		HANDLÄGGARE R. JONSSON	
DATUM 2021-01-28	R. JONSSON			
FÖRLÄNGNING AV BALKONGER DETALJSEKTIONER				
SKALA —	NUMMER K-22.2-01		BET	