



PLANSEKTION, 1:20
BALKONGTYP 3

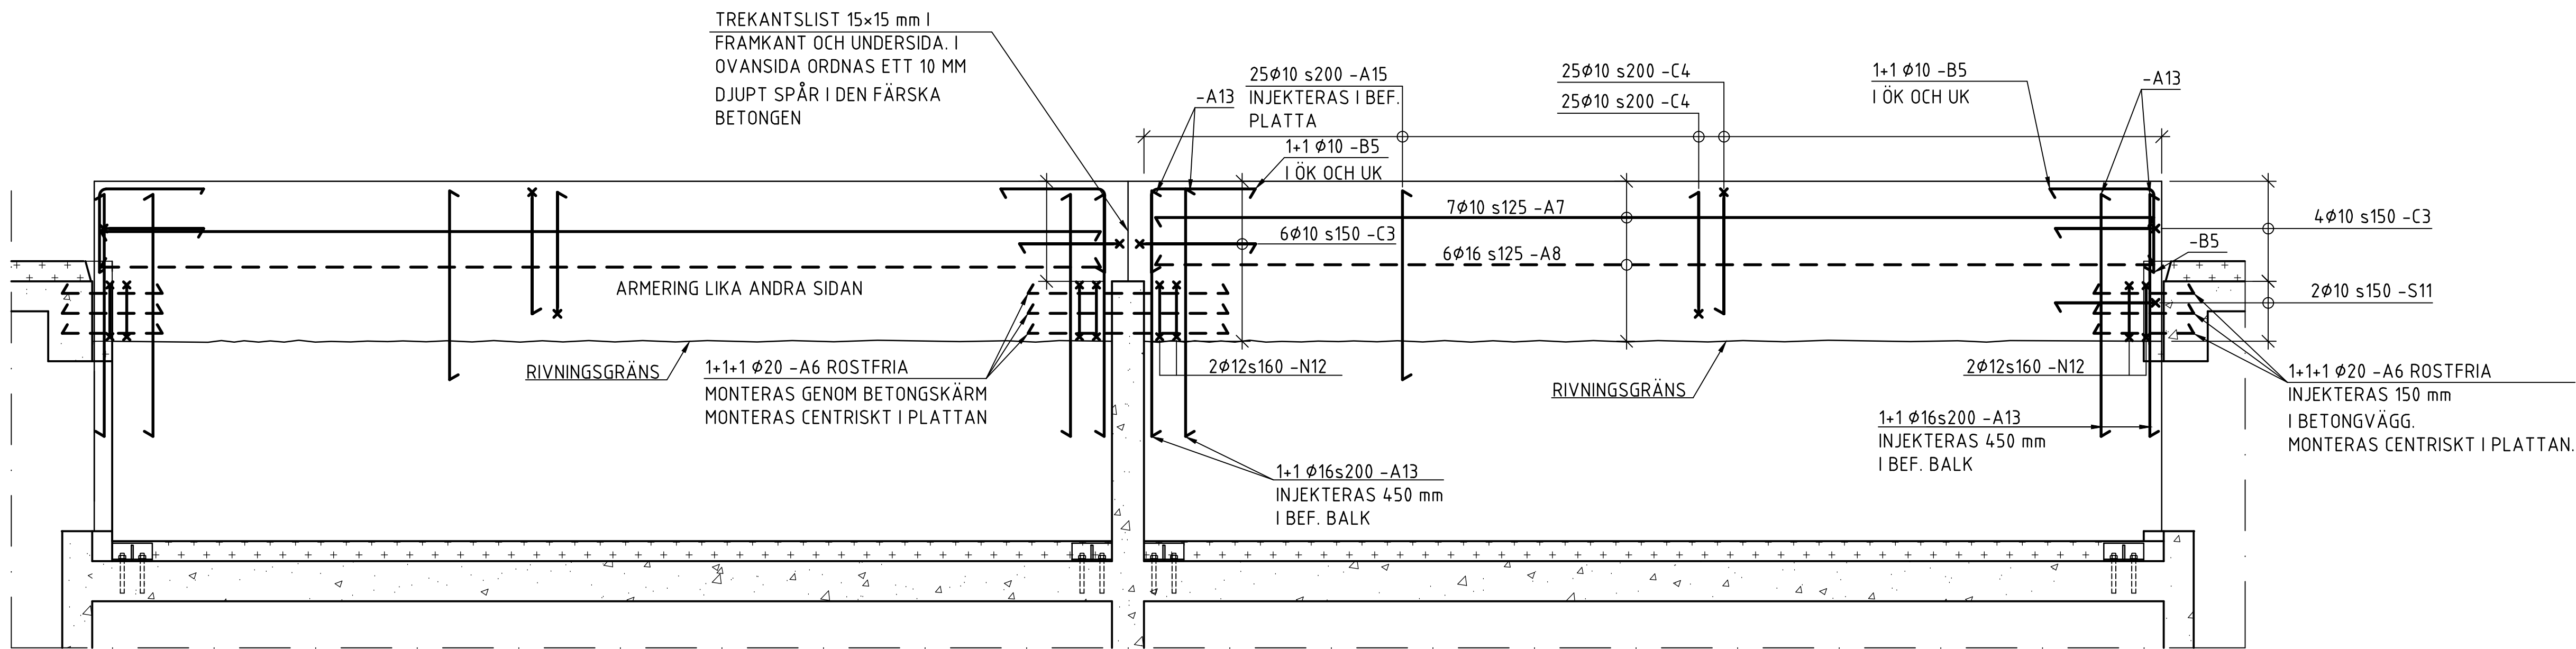

PLANSEKTION, 1:20
BALKONGTYP 3

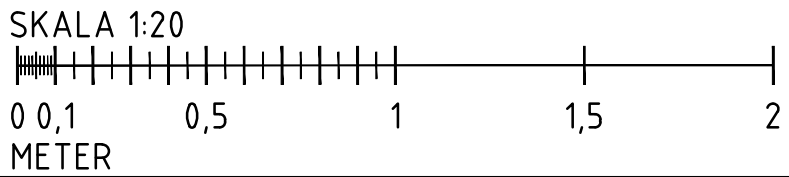

BET	ANT	ÄNDRINGEN AVSER	DATUM	SIGN
RELATIONSHANDLING				
KV. SPINNSIDAN 2				
<div><div></div><div>CONVIA INGENJÖRSBYRÅ AB HJUGSVALLSGATAN 8 113 30 STOCKHOLM 0705 301 370 www.convia.se</div></div>				
UPPDRAG NR 20-016	RITAD/KONSTR AV R.J./R.J		HANDLÄGGARE R. JONSSON	
DATUM 2021-01-28	ANSVARIG R. JONSSON			
FÖRLÄNGNING AV BALKONGER BALKONGTYP 3, MÅTT OCH ARMERING PLANER				
SKALA —	NUMMER K-22.1-03			BET —